
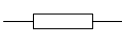

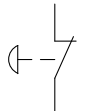

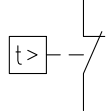



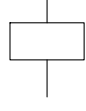

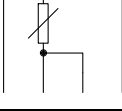
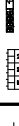
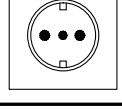

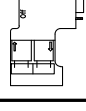

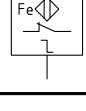

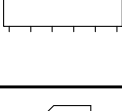

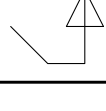




Pagal įstatymą, mes pasilikame teises į šį brėžinį ir draudžiame atgaminti, ar perduoti jį kitiems asmenims be mūsų pritarimo. According to the law we reserve the rights to this drawing and it is forbidden to reproduce it or pass it on other parties without our approval.

	1	2	3	4	5	6	7	8	9
A									
B									
C									
D									
E									

Sim.\Sym.	File	Descrizione\Description\Aprašymas	Sim.\Sym.	File	Descrizione\Description\Aprašymas
	6ES7-131-8DI-TYPE-J	8 skaitmeninių įvesties modulis 24V DC; Terminalo modulis TM-E15C24-01 ET200S 8 Digital Input Module 24V DC; Terminal module TM-E15C24-01 for ET200S		R10	Rezistorius Resistor
	6ES7-132-8DO-TYPE-J	8 skaitmeninės išvesties modulis 24V DC 0.5 A; Terminalo modulis TM-E15C24-01 ET200S 8 Digital Output Module 24V DC 0.5 A; Terminal module TM-E15C24-01 for ET200S		S4C	Avarinis mygtukinis NC Emergency push-button NC
	6ES7-134-2AI-TYPE-B	2 analoginis įėjimo modulis +/-20mA versija, 4... 20mA versija keitiklius, 4-laidų; Terminalo modulis TM-E15C24-01 ET200S 2 Analog Input Module +/-20mA, 4 ... 20mA transducers, 4-wires; Terminal module TM-E15C24-01 for ET200S		S18C	Sėdėdamas temperatūra (termostatas) NC Actuated by the temperature (thermostat) NC
	6ES7-134-4AI-TYPE-B	4 analoginis įėjimo modulis 4... 20mA versija; Terminalo modulis TM-E15C24-01 ET200S 4 Analog Input Module 4 ... 20mA; Terminal module TM-E15C24-01 for ET200S		S59C	Sėdėdamas temperatūra (termostatas) NC NC contact actuated by thermal effect
	6ES7-135-2AO-TYPE-B	2 analoginiai išėjimo modulis +/-20mA versija, 4... 20mA versija; Terminalo modulis TM-E15C24-01 ET200S 2 Analog Output Module +/-20mA, 4 ... 20mA; Terminal module TM-E15C24-01 for ET200S		KA1	Pagalbiniai relės ritė Auxiliary relay coil
	6ES7-1M151-TYPE-A	Sąsajos modulis IM 151-1 standarto 200s Interface module IM 151-1 standard for 200s		PT100-3	PT100 zondas PT100 Probe
	6ES7-PME-TYPE-B	Galios modulis PM-200s ir 24V DC su diagnostika; Terminalo ET200S TM-P15C23-A0 modulių Power module PM-200s, and 24V DC with Diagnostics; Terminal module TM-P15C23-A0 for ET200S		BLK92	Lizdas Socket
	H5	Šviesos signalo Light signal		BLK98	Jungtis 9 pin Connector 9 pin
	Q9	Vienfaziai Automatinis magnetų-šiluminis jungiklis Single-phase aut. magneto-thermal switch		SPX08DC	Indukcinė artumo jungiklis srovės, sulaužyti Kontaktai Inductive proximity switch DC powered, break contact
	Q10	Dviejų etapų Automatinis magnetų-šiluminis jungiklis Two-phase aut. magneto-thermal switch		CNT_07	Deguonies jutiklis Oxygen sensor
	Q70	Dviejų fazių manevras/skyriklis Two phase maneuver Switch/Disconn.		MPS_01	Atkūrimo diodas modulis (standartinis poliškumas) Recovery diode module (standard polarity)

4						 ATZWANGER Divisione Ecomaster Atzwanger  LADURNER UMWELTECHNIK - ECOLOGIA	PROJEKTO NUMERIS PROJECT Nr.	SKIRSNIS SWITCHBOARD	BRĖŽINIO Nr. Nr. DRAWING	REV. REV.	SEKANTIS NEXT	
3							E00035	4-PLT5	ELE-A-044	2	4	
2	05/11/2015	AS-BUILT		R.G.	S.C.		R.T.					
1	24/06/2015	SECOND EMISSION		T.N.	S.C.		R.T.					
0	03/10/2014	FIRST EMISSION		-	-		-					
REVIZIJA REVISION	DATA DATE	APRAŠYMAS DESCRIPTION	PARENGTAS DRAWING	PATIKRINTAS CHECKED	PATVIRTINTAS APPROVED		PAVADINIMAS TITLE				LAPAS SHEET	
							SYMBOLS LEGEND SIMBOLIŲ LEGENDA				3	

Pagal įstatymą, mes pasilikame teises į šį brėžinį ir draudžiame atgaminti, ar perduoti jį kitiems asmenims be mūsų pritarimo
According to the law we reserve the rights to this drawing and it is forbidden to reproduce it or pass it on other parties without our approval.

	1	2	3	4	5	6	7	8	9
A									
B									
C									
D									
E									

4						<div><div><div><div></div><div></div><div></div></div><div>ATZWANGER</div></div><div><div><div></div><div></div><div></div></div><div>Divisione Ecomaster Atzwanger</div></div><div><div><div></div><div></div><div></div></div><div>LADURNER</div></div><div>UMWELTECHNIK - ECOLOGIA</div></div> <tr><td>3</td><td></td><td></td><td></td><td></td><td></td></tr> <tr><td>2</td><td>05/11/2015</td><td>AS-BUILT</td><td>R.G.</td><td>S.C.</td><td>R.T.</td></tr> <tr><td>1</td><td>24/06/2015</td><td>SECOND EMISSION</td><td>T.N.</td><td>S.C.</td><td>R.T.</td></tr> <tr><td>0</td><td>03/10/2014</td><td>FIRST EMISSION</td><td>-</td><td>-</td><td>-</td></tr> <tr><td>REVIZIJA REVISION</td><td>DATA DATE</td><td>APRAŠYMAS DESCRIPTION</td><td>PARENGTAS DRAWING</td><td>PATIKRINTAS CHECKED</td><td>PATVIRTINTAS APPROVED</td><td>PROJEKTO NUMERIS PROJECT Nr. E00035</td><td>SKIRSNIS SWITCHBOARD 4-PLT5</td><td>BRĖŽINIO Nr. Nr. DRAWING ELE-A-044</td><td>REV. REV. 2</td><td>SEKANTIS NEXT 5</td></tr> <tr><td colspan="6"></td><td>PAVADINIMAS TITLE</td><td colspan="3">SYMBOLS LEGEND SIMBOLIŲ LEGENDA</td><td>LAPAS SHEET 4</td></tr>

Pagal įstatymą, mes pasilikame teises į šį brėžinį ir draudžiame atgaminti, ar perduoti jį kitiems asmenims be mūsų pritarimo.
According to the law we reserve the rights to this drawing and it is forbidden to reproduce it or pass it on other parties without our approval.

A

B

C

D

E



ATZWANGER
Tecnologia d'impianti dalla A-Z: ambiente, energia, acqua, edilizia.
Anlagentechnik von A-Z: Umwelt, Energie, Wasser, Haus.



Divisione Ecomaster Atzwanger



LADURNER
UMWELTECHNIK - ECOLOGIA

KLIENTO UŽSAKYMAS:
CUSTOMER ORDER:

E00035

UŽSAKYMO:
ORDER:

150290

DALIES NUMERIS:
PART NUMBER:

150290084PLT5

PAVADINIMAS:
TITLE:

4-PLT5 – LOCAL PANEL TUNNELS 4-BDT 15/16

DIZAINAS:
DESIGN:

150290084PLT5.DWG

DATA:
DATE:

24/06/2015

PARENGTAS:
DRAWING:

T.N.

PATIKRINTAS :
CHECKED:

S.C.

PATVIRTINTAS:
APPROVED:

R.T.

PASTABA:
NOTES:

4-PLT5 - VIETOS SKYDO TUNELIŲ 4-BDT 15/16

REV. REV.	APRAŠYMAS DESCRIPTION	DATA DATE	PARENGTAS DRAWING	PATIKRINTAS CHECKED	PATVIRTINTAS APPROVED
0	FIRST EMISSION	03/10/2014	-	-	-
1	SECOND EMISSION	24/06/2015	T.N.	S.C.	R.T.
2	AS-BUILT	05/11/2015	R.G.	S.C.	R.T.

Pagal įstatymą, mes pasilikame teises į šį brėžinį ir draudžiame atgaminti, ar perduoti jį kitiems asmenims be mūsų pritarimo.
According to the law we reserve the rights to this drawing and it is forbidden to reproduce it or pass it on other parties without our approval.

4					
3					
2	05/11/2015	AS-BUILT	R.G.	S.C.	R.T.
1	24/06/2015	SECOND EMISSION	T.N.	S.C.	R.T.
0	03/10/2014	FIRST EMISSION	-	-	-
REVIZIJA REVISION	DATA DATE	APRAŠYMAS DESCRIPTION	PARENGTAS DRAWING	PATIKRINTAS CHECKED	PATVIRTINTAS APPROVED



Pagal įstatymą, mes pasilikame teises į šį brėžinį ir draudžiame atgaminti, ar perduoti jį kitiems asmenims be mūsų pritarimo. According to the law we reserve the rights to this drawing and it is forbidden to reproduce it or pass it on other parties without our approval.

A

B

C

D

E

Calculation of the temperature rise inside the cabinet according to CEI 17-43 -- Apskaičiavimas temperatūra pakils viduje spintos pagal CEI 17-43

Cabinet -- kabinetas : 4-PLT5

Type Cabinet -- Įveskite kabinetas : 1000x800x300

Involucro separato, esposto su tutti i lati, con parte superiore libera

Dimensions of Cabinet -- Matmenys kabineto : Height -- Aukštis : 1000 mm

Width -- Plotis : 800 mm

Depth -- Gylis : 300 mm

N ° Aperture -- N ° Apertūra : 0

Material -- Medžiaga : Lamiera Verniciata

K thermal transmission -- K šilumos perdavimo : 5.5

Maximum radiant power of the cabinet -- Maksimalus spinduliavimo galia spintos [W] : 356.7 W

Constant casing -- Pastovus korpusas (k) : 0.30

Calculation of the effective cooling surface

Apskaičiavimas veiksmingą aušinimo paviršiaus

Part of the cabinet -- Dalis spintoje

Size -- Dydis [mm x mm]

Wall surface -- Sienelės paviršius A_e [m²]

Surface factor b Paviršiaus veiksnys b

Effective Area -- Naudingasis Plotas A_ex b [m²]

Upper Part -- Viršutinė dalis

800x300

0.24

1.4

0.336

Front part -- Priekinė dalis

800x1000

0.8

0.9

0.72

Rear part -- Užpakalinė dalis

800x1000

0.8

0.9

0.72

Left Side -- Kairė pusė

300x1000

0.3

0.9

0.27

Right Side -- Dešinė pusė

300x1000

0.3

0.9

0.27

Total area Effective -- Bendras plotas Efektyvus

Ae = ∑ (A_e x b) = Total [m²]

2.3160 mq

General data

Bendrieji duomenys

Temperature Data -- Temperatūros duomenų

Power Data -- Maitinimo duomenys

Maximum ambient temperature summer
Maksimali aplinkos temperatūra vasarą

30

Installed Power -- įrengtoji galia [W]

108.00 W

Minimum winter temperature
Minimalus žiemos temperatūra

15

Utilization factor -- Panaudojimo koeficientas

1.00

Maximum temperature inside the cabinet
Maksimali temperatūra viduje spintos

40

Factor of contemporaneity -- Faktorius modernybės

1.00

Effective power dissipated in the cabinet -- Efektyvus energijos išsisklaido į kabinetą [W]

108.00 W

Results of calculation

Rezultatai apskaičiuoti

Results of calculation: Temperatures -- Rezultatai apskaičiuoti: Temperatūra

Calculation results: Cooling -- Skaičiavimo rezultatai: Aušinimo

Average temperature in the cabinet
Vidutinė temperatūra sistemoj

/

Air inlet section Opening [cm²]
Oro įleidimo skyriuje atidarymas [cm²]

0

Maximum temperature in the cabinet
Maksimali temperatūra spintoje

/

Air volume riciesta for the fan [m³/h]
Oro tūris riciesta ventiliatoriaus [m³/h]

-15

Delta temperature halfway cabinet
Delta temperatūra pusiaukelėje spinta

/

Thermal power required for the heat exchanger [W/K]
Šiluminės energija, būtina šilumokačio [W/K]

Delta temperature at the top of the cabinet
Delta temperatūra spintoje viršuje

/

Required cooling power for the air conditioner [W]
Reikalinga aušinimo galia kondicionieriaus [W]

Power strength anti condensation [W]
Maitinimo jėga kovos kondensatas [W]

35

4					
3					
2	05/11/2015	AS-BUILT	R.G.	S.C.	R.T.
1	24/06/2015	SECOND EMISSION	T.N.	S.C.	R.T.
0	03/10/2014	FIRST EMISSION	-	-	-
REVIZIA REVISION	DATA DATE	APRAŠYMAS DESCRIPTION	PARENGTAS DRAWING	PATIKRINTAS CHECKED	PATVIRTINTAS APPROVED

PROJEKTO NUMERIS PROJECT Nr.	SKIRSNIS SWITCHBOARD	BRĖŽINIO Nr. Nr. DRAWING	REV. REV.	SEKANTIS NEXT
E00035	4-PLT5	ELE-A-044	2	8
PAVADINIMAS TITLE	HEAT BALANCE šilumos balansas			LAPAS SHEET 7

Pagal įstatymą, mes pasilikame teises į šį brėžinį ir draudžiame atgaminti, ar perduoti jį kitiems asmenims be mūsų pritarimo
According to the law we reserve the rights to this drawing and it is forbidden to reproduce it or pass it on other parties without our approval.

A

La/Sh

Description

Aprašymas

N. Rev.

1

2

3

SYMBOLS LEGEND

SIMBOLIŲ LEGENDA

2

4

SYMBOLS LEGEND

SIMBOLIŲ LEGENDA

2

5

GENERAL ELECTRIC DATA

BENDRI ELEKTROS DUOMENYS

2

7

HEAT BALANCE

šilumos balansas

2

8

INDEX

TURINYS

2

21

FRONT PANEL

VALDYMO SKYDAS

2

45

COMMUNICATION NETWORK

KOMUNIKACIJŲ TINKLAS

2

46

COMMUNICATION NETWORK

KOMUNIKACIJŲ TINKLAS

2

47

COMMUNICATION NETWORK

KOMUNIKACIJŲ TINKLAS

2

103

230 Vac AUXILIARY CIRCUITS

230 VKS PAGALBINĖS SROVĖS GRANDINĖ

2

105

UPS AUX 24VDC

UPS PAGALB. 24VNS

2

115

AUX SERVICES

PAGALBINĖS FUNKCIJOS

2

131

EMERGENCY CIRCUIT

AVARINĖS SROVĖS GRANDINĖ

2

201

FIELD EQUIPMENT BIOTUNNEL 4-BDT-15

BIOTUNELIO ĮRANGA 4-BDT-15

2

202

FIELD EQUIPMENT BIOTUNNEL 4-BDT-15

BIOTUNELIO ĮRANGA 4-BDT-15

2

203

ASPIRATION DAMPER BIOTUNNEL 4-BDT-15

BIOTUNELIO ĮTRAUKIMO ANGA 4-BDT-15

2

204

REC/FRESH AIR DAMPER BIOTUNNEL 4-BDT-15

PERD./IŠORĖS ORO ANGA BIOTUNELYJE 4-BDT-15

2

205

BIOTUNNEL 4-BDT-15 MEASURES

BIOTUNELIO 4-BDT-15 MATMENYS

2

206

FUNCIONAL SCHEME

FUNKCINĖ SCHEMA

2

207

FUNCIONAL SCHEME

FUNKCINĖ SCHEMA

2

210

FIELD EQUIPMENT BIOTUNNEL 4-BDT-16

BIOTUNELIO ĮRANGA 4-BDT-16

2

211

FIELD EQUIPMENT BIOTUNNEL 4-BDT-16

BIOTUNELIO ĮRANGA 4-BDT-16

2

212

ASPIRATION DAMPER BIOTUNNEL 4-BDT-16

BIOTUNELIO ĮTRAUKIMO ANGA 4-BDT-16

2

213

REC/FRESH AIR DAMPER BIOTUNNEL 4-BDT-16

PERD./IŠORĖS ORO ANGA BIOTUNELYJE 4-BDT-16

2

214

BIOTUNNEL 4-BDT-16 MEASURES

BIOTUNELIO 4-BDT-16 MATMENYS

2

215

FUNCIONAL SCHEME

FUNKCINĖ SCHEMA

2

216

FUNCIONAL SCHEME

FUNKCINĖ SCHEMA

2

495

PLC SPARE I/O

PLC ATSARGINĖS DALYS I/O

2

500

PLC LAYOUT

PLC PLANAS

2

501

OPERATOR PANEL

OPERATORIAUS VALDYMO SKYDAS

2

505

I/O PLC

I/O PLC

2

506

I/O PLC

I/O PLC

2

507

I/O PLC

I/O PLC

2

600

CABLE LIST

KABELIŲ SĄRAŠAS

2

601

CABLE LIST

KABELIŲ SĄRAŠAS

2

602

CABLE LIST

KABELIŲ SĄRAŠAS

2

603

CABLE LIST

KABELIŲ SĄRAŠAS

2

604

CABLE LIST

KABELIŲ SĄRAŠAS

2

605

CABLE LIST

KABELIŲ SĄRAŠAS

2

701

TERMINAL STRIPS

GNYBTAI

2

702

TERMINAL STRIPS

GNYBTAI

2

703

TERMINAL STRIPS

GNYBTAI

2

704

TERMINAL STRIPS

GNYBTAI

2

705

TERMINAL STRIPS

GNYBTAI

2

B

C

D

E

La/Sh

Description

Aprašymas

N. Rev.

706

TERMINAL STRIPS

GNYBTAI

2

708

TERMINAL STRIPS

GNYBTAI

2

1000

MATERIALS LIST

MEDŽIAGŲ SĄRAŠAS

2

1001

MATERIALS LIST

MEDŽIAGŲ SĄRAŠAS

2

PROJEKTO NUMERIS
PROJECT Nr.

E00035

SKIRSNIS
SWITCHBOARD

4-PLT5

BRĖŽINIO Nr.
Nr. DRAWING

ELE-A-044

REV.
REV.

2

SEKANTIS
NEXT

21

PAVADINIMAS
TITLE

INDEX
TURINYS

LAPAS
SHEET

8

4

3

2

05/11/2015

AS-BUILT

R.G.

S.C.

R.T.

1

24/06/2015

SECOND EMISSION

T.N.

S.C.

R.T.

0

03/10/2014

FIRST EMISSION

-

-

-

REVIZIJA
REVISION

DATA
DATE

APRAŠYMAS
DESCRIPTION

PARENGTAS
DRAWING

PATIKRINTAS
CHECKED

PATVIRTINTAS
APPROVED

ATZWANGER

Divisione Ecomaster Atzwanger

LADURNER

UMWELTECHNIK - ECOLOGIA

PROJEKTO NUMERIS
PROJECT Nr.

E00035

SKIRSNIS
SWITCHBOARD

4-PLT5

BRĖŽINIO Nr.
Nr. DRAWING

ELE-A-044

REV.
REV.

2

SEKANTIS
NEXT

21

PAVADINIMAS
TITLE


INDEX
TURINYS

LAPAS
SHEET

8

Pagal įstatymą, mes pasilikame teises į šį brėžinį ir draudžiame atgaminti, ar perduoti jį kitiems asmenims be mūsų pritarimo.
According to the law we reserve the rights to this drawing and it is forbidden to reproduce it or pass it on other parties without our approval.

A

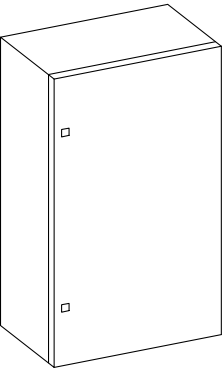

STEEL BOX IP66 RAL 7035
L 800 – H 1000 – P 300 mm



B

C

D

E

RIFER.	DESCRIZIONE	SIGN	COLOR	LABEL DESCRIPTION
1	PLATE			
2	EMERGENCY PUSH BUTTON	2NC	RD	
3	OPERATOR PANEL	1LED	WH	

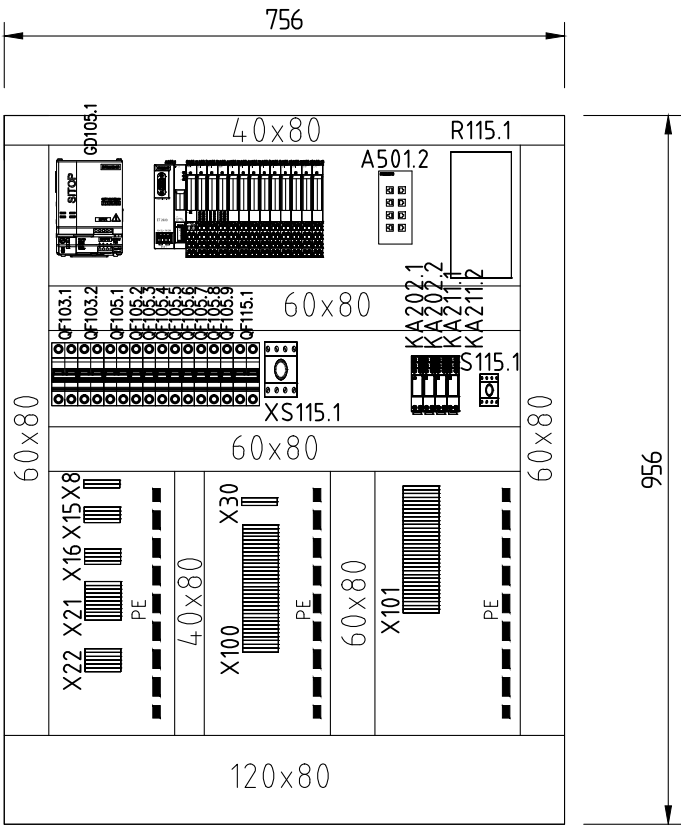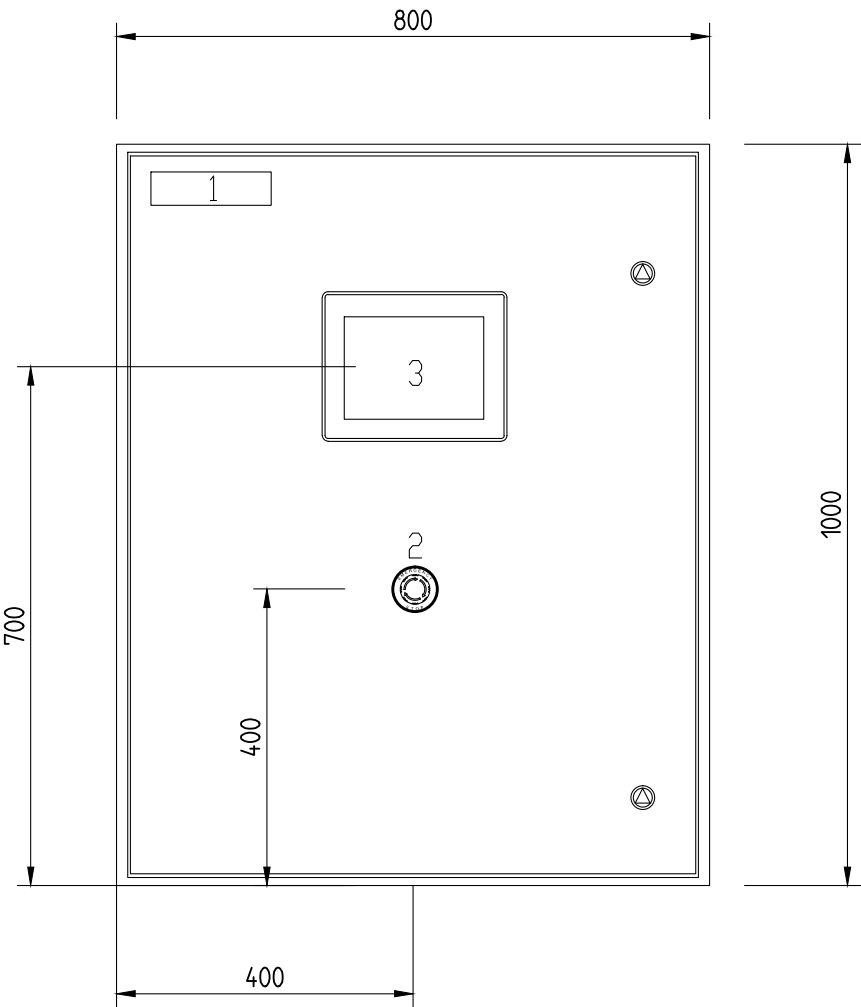

4					
3					
2	05/11/2015	AS-BUILT	R.G.	S.C.	R.T.
1	24/06/2015	SECOND EMISSION	T.N.	S.C.	R.T.
0	03/10/2014	FIRST EMISSION	-	-	-
REVIZIJA REVISION	DATA DATE	APRAŠYMAS DESCRIPTION	PARENGTAS DRAWING	PATIKRINTAS CHECKED	PATVIRTINTAS APPROVED



PROJEKTO NUMERIS PROJECT Nr.	SKIRSNIS SWITCHBOARD	BRĖŽINIO Nr. Nr. DRAWING	REV. REV.	SEKANTIS NEXT
E00035	4-PLT5	ELE-A-044	2	45
PAVADINIMAS TITLE	FRONT PANEL VALDYMO SKYDAS			LAPAS SHEET 21

Pagal įstatymą, mes pasilikame teises į šį brėžinį ir draudžiame atgaminti, ar perduoti jį kitiems asmenims be mūsų pritarimo.
According to the law we reserve the rights to this drawing and it is forbidden to reproduce it or pass it on other parties without our approval.

A

B

C

D

E

1

2

3

4

5

6



7

8

9

PROFIBUS ADDRESS: 41
TINKLO JUNGTIES PASKIRTIS: 41

TO 4-PLT6 BOX
PROFIBUS-DP CABLE

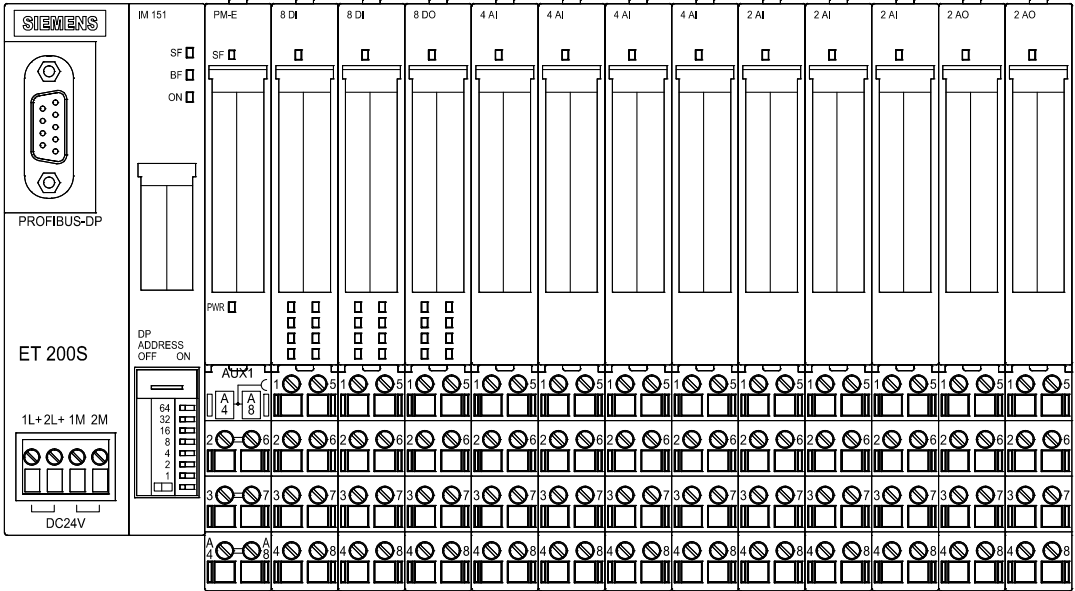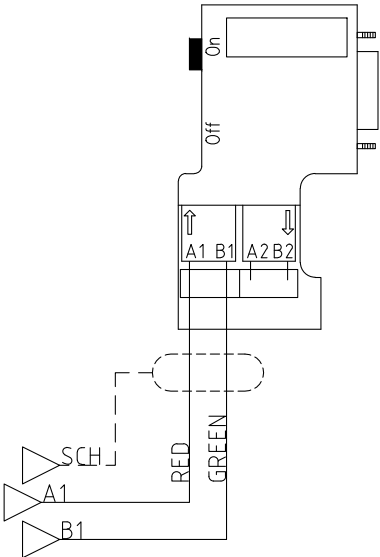


4					
3					
2	05/11/2015	AS-BUILT	R.G.	S.C.	R.T.
1	24/06/2015	SECOND EMISSION	T.N.	S.C.	R.T.
0	03/10/2014	FIRST EMISSION	-	-	-
REVIZIJA REVISION	DATA DATE	APRAŠYMAS DESCRIPTION	PARENGTAS DRAWING	PATIKRINTAS CHECKED	PATVIRTINTAS APPROVED



PROJEKTO NUMERIS PROJECT Nr. E00035	SKIRSNIS SWITCHBOARD 4-PLT5	BRĖŽINIO Nr. Nr. DRAWING ELE-A-044	REV. REV. 2	SEKANTIS NEXT 46
PAVADINIMAS TITLE	COMMUNICATION NETWORK KOMUNIKACIJŲ TINKLAS			LAPAS SHEET 45

Pagal įstatymą, mes pasilikame teises į šį brėžinį ir draudžiame atgaminti, ar perduoti jį kitiems asmenims be mūsų pritarimo.
According to the law we reserve the rights to this drawing and it is forbidden to reproduce it or pass it on other parties without our approval.

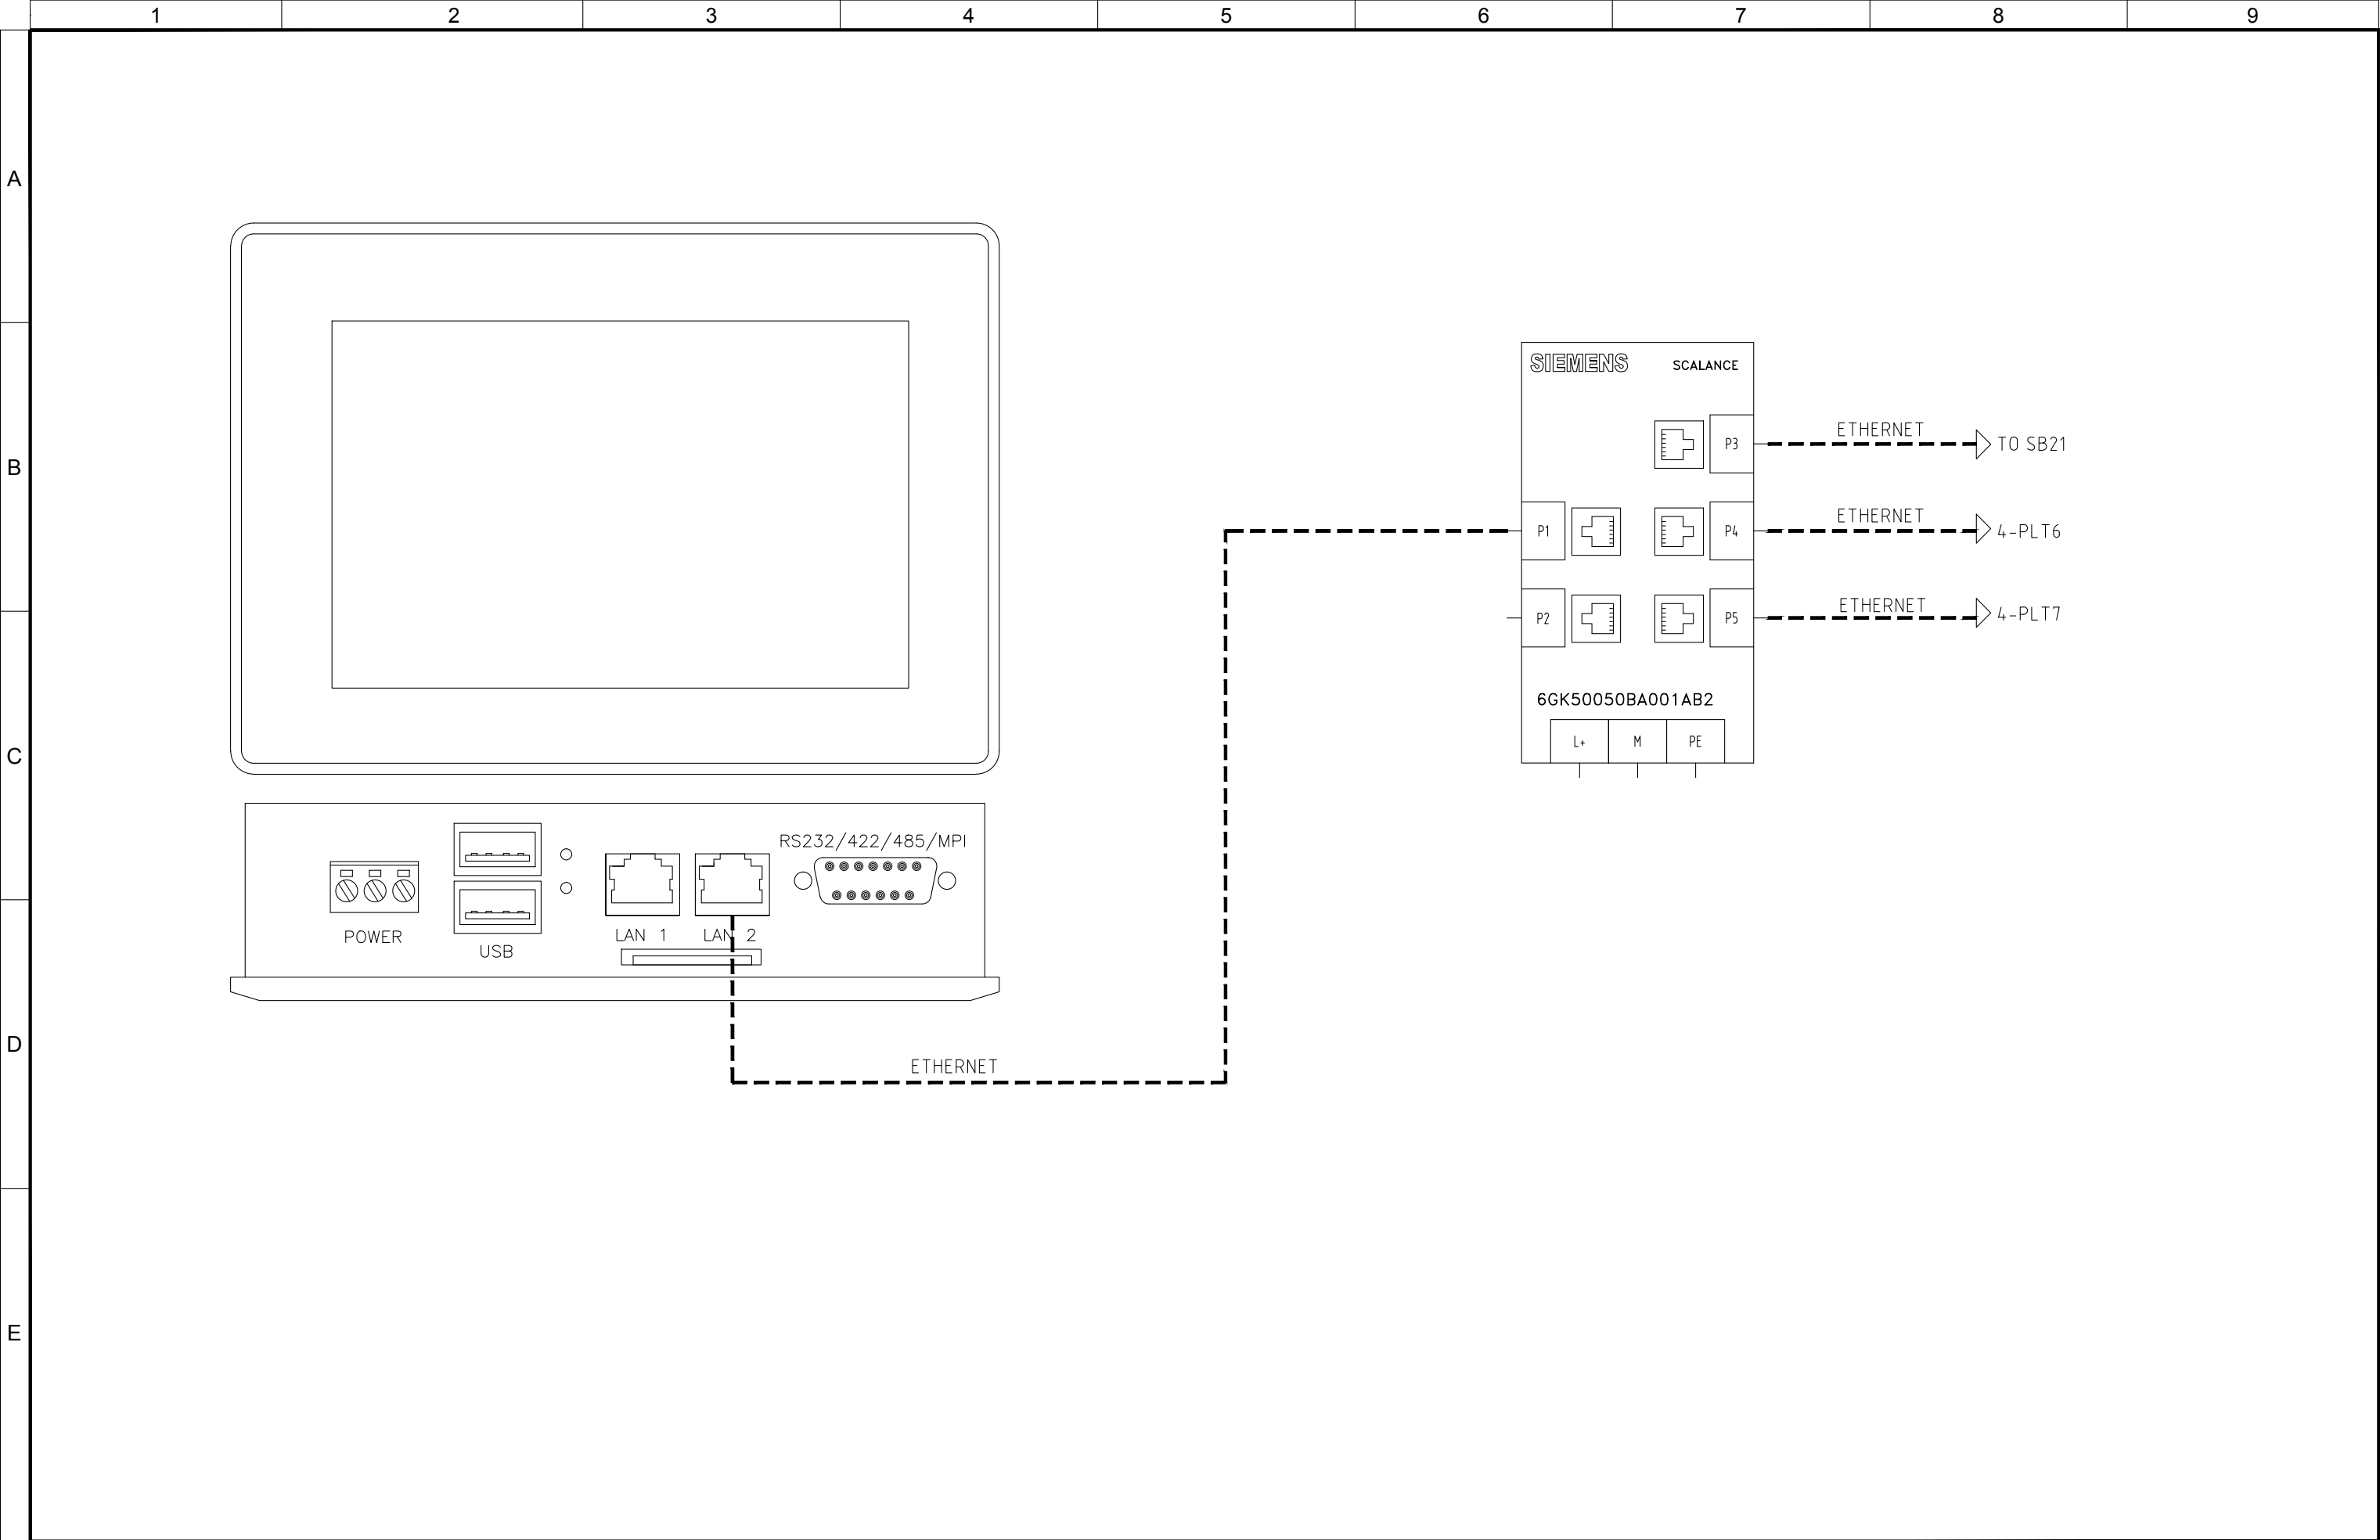

4					
3					
2	05/11/2015	AS-BUILT	R.G.	S.C.	R.T.
1	24/06/2015	SECOND EMISSION	T.N.	S.C.	R.T.
0	03/10/2014	FIRST EMISSION	-	-	-
REVIZIJA REVISION	DATA DATE	APRAŠYMAS DESCRIPTION	PARENGTAS DRAWING	PATIKRINTAS CHECKED	PATVIRTINTAS APPROVED



PROJEKTO NUMERIS PROJECT Nr.	SKIRSNIS SWITCHBOARD	BRĖŽINIO Nr. Nr. DRAWING	REV. REV.	SEKANTIS NEXT
E00035	4-PLT5	ELE-A-044	2	47
PAVADINIMAS TITLE	COMMUNICATION NETWORK KOMUNIKACIJŲ TINKLAS			LAPAS SHEET
				46

Pagal įstatymą, mes pasilikame teises į šį brėžinį ir draudžiame atgaminti, ar perduoti jį kitiems asmenims be mūsų pritarimo.
According to the law we reserve the rights to this drawing and it is forbidden to reproduce it or pass it on other parties without our approval.

A

B


C

D

E

SERVICE CONTROL ROOM

SERVICE CONTROL ROOM

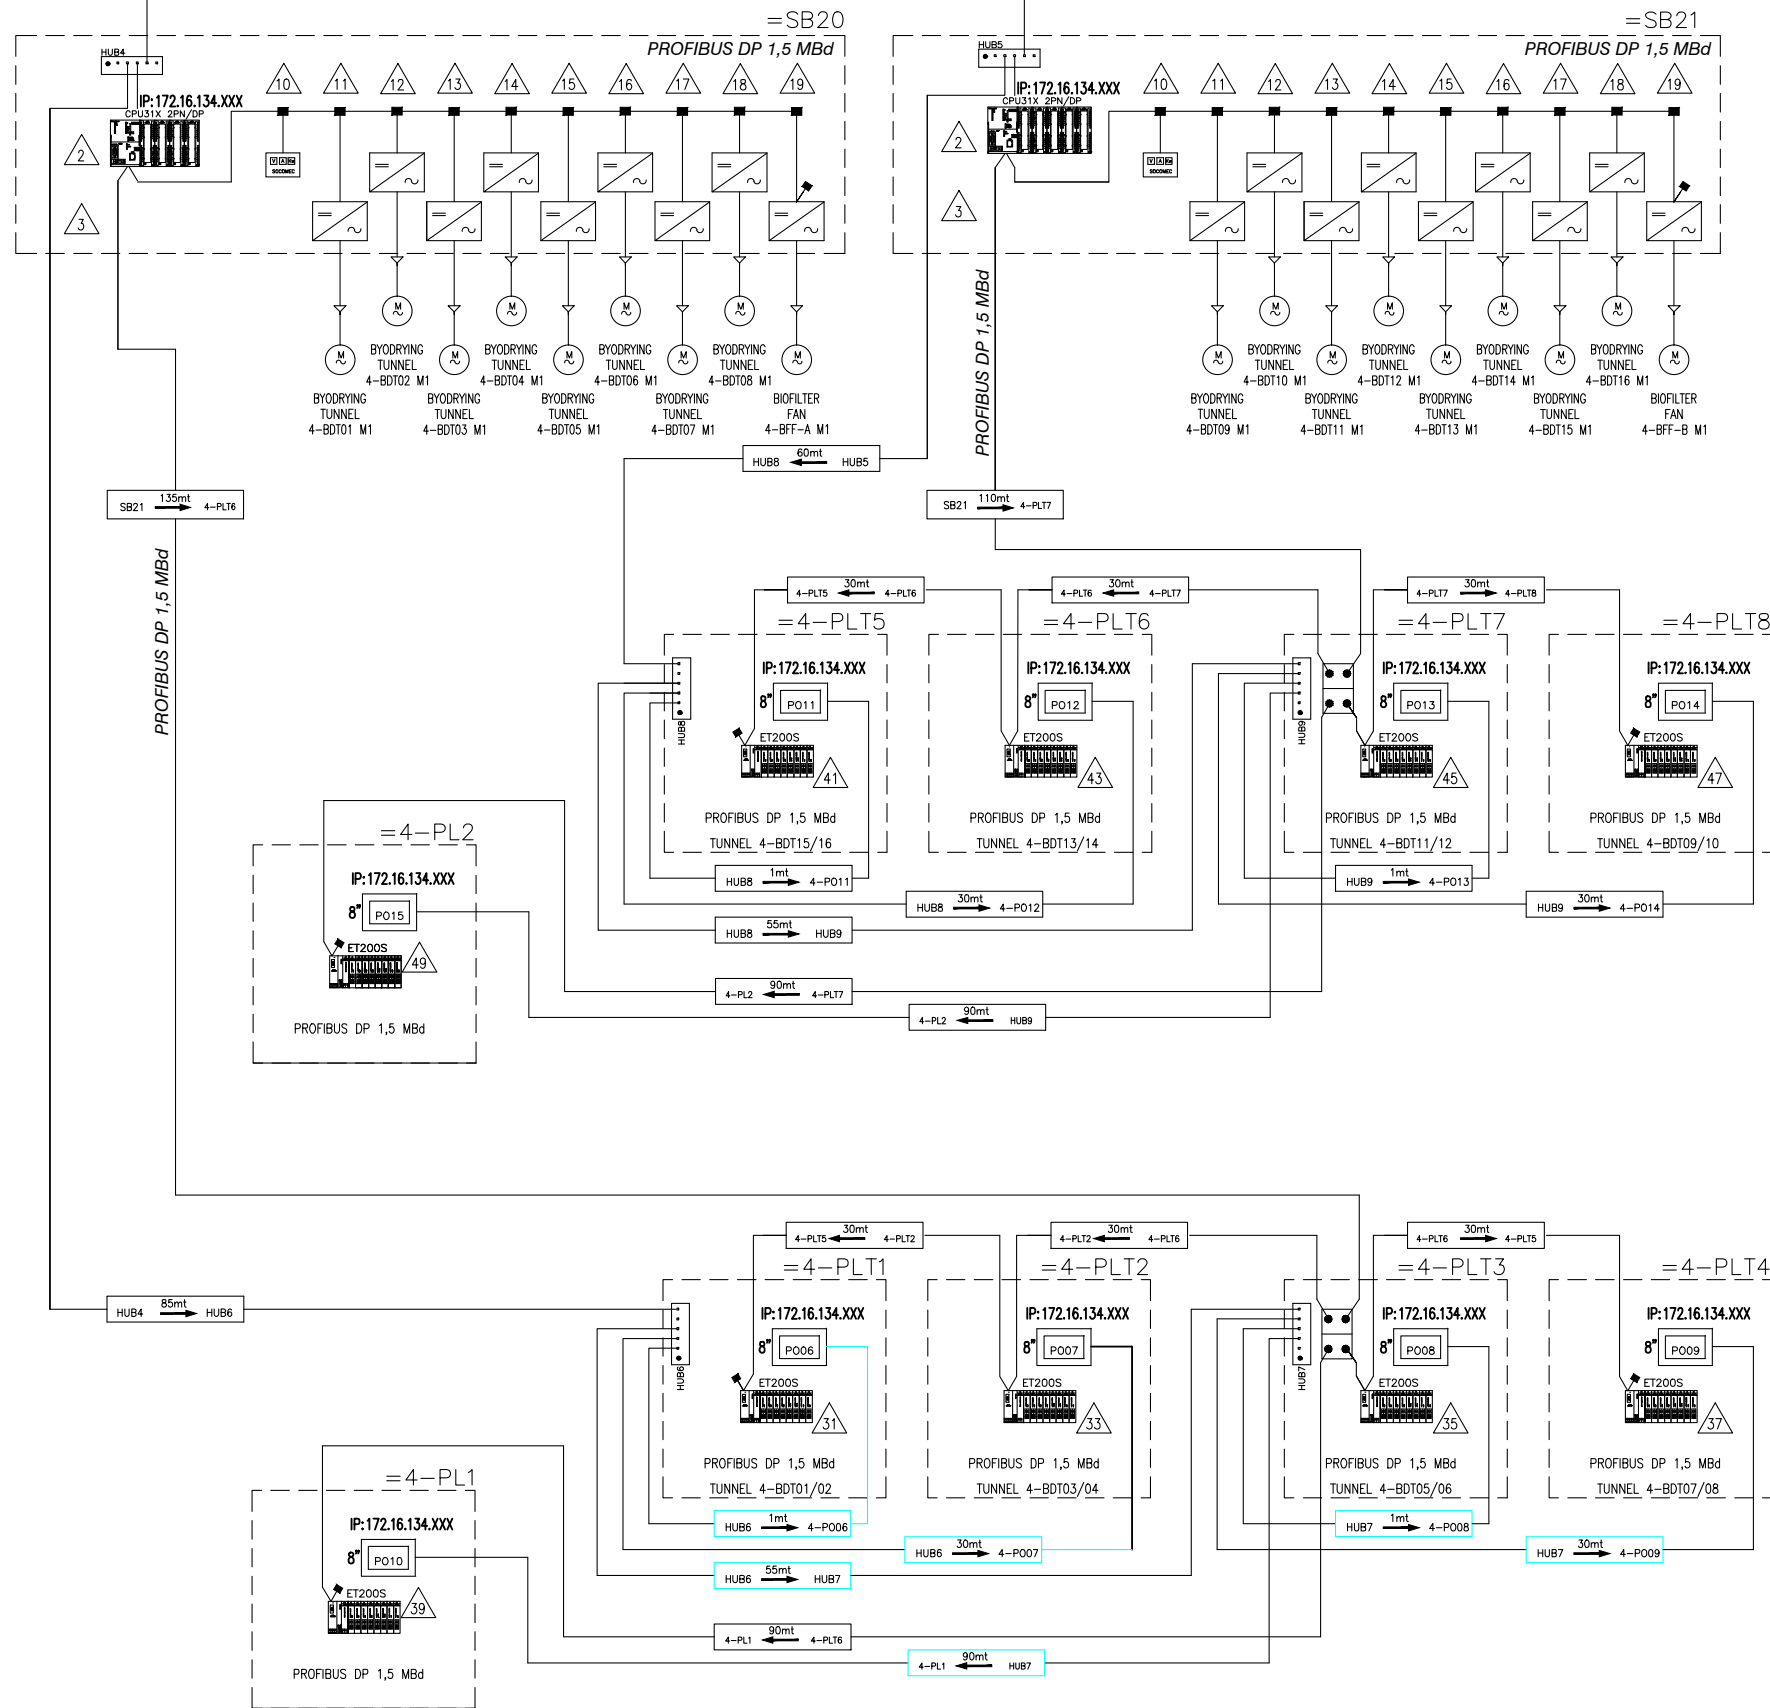

— : ETHERNET CABLE CAT.6 supporting 10/100 Mbps Ethernet
— : PROFIBUS DP CABLE (Siemens type 6XV1830-0EH10)

| ...mt | W : cable lenght and other informations


PROFIBUS CABLE: A = green
B = red

4					
3					
2	05/11/2015	AS-BUILT	R.G.	S.C.	R.T.
1	24/06/2015	SECOND EMISSION	T.N.	S.C.	R.T.
0	03/10/2014	FIRST EMISSION	-	-	-
REVIZIJA REVISION	DATA DATE	APRAŠYMAS DESCRIPTION	PARENGTAS DRAWING	PATIKRINTAS CHECKED	PATVIRTINTAS APPROVED



PROJEKTO NUMERIS PROJECT Nr.	SKIRSNIS SWITCHBOARD	BRĖŽINIO Nr. Nr. DRAWING	REV. REV.	SEKANTIS NEXT
E00035	4-PLT5	ELE-A-044	2	103
PAVADINIMAS TITLE	COMMUNICATION NETWORK KOMUNIKACIJŲ TINKLAS			LAPAS SHEET
				47

Pagal įstatymą, mes pasilikame teises į šį brėžinį ir draudžiame atgaminti, ar perduoti jį kitiems asmenims be mūsų pritarimo.
According to the law we reserve the rights to this drawing and it is forbidden to reproduce it or pass it on other parties without our approval.

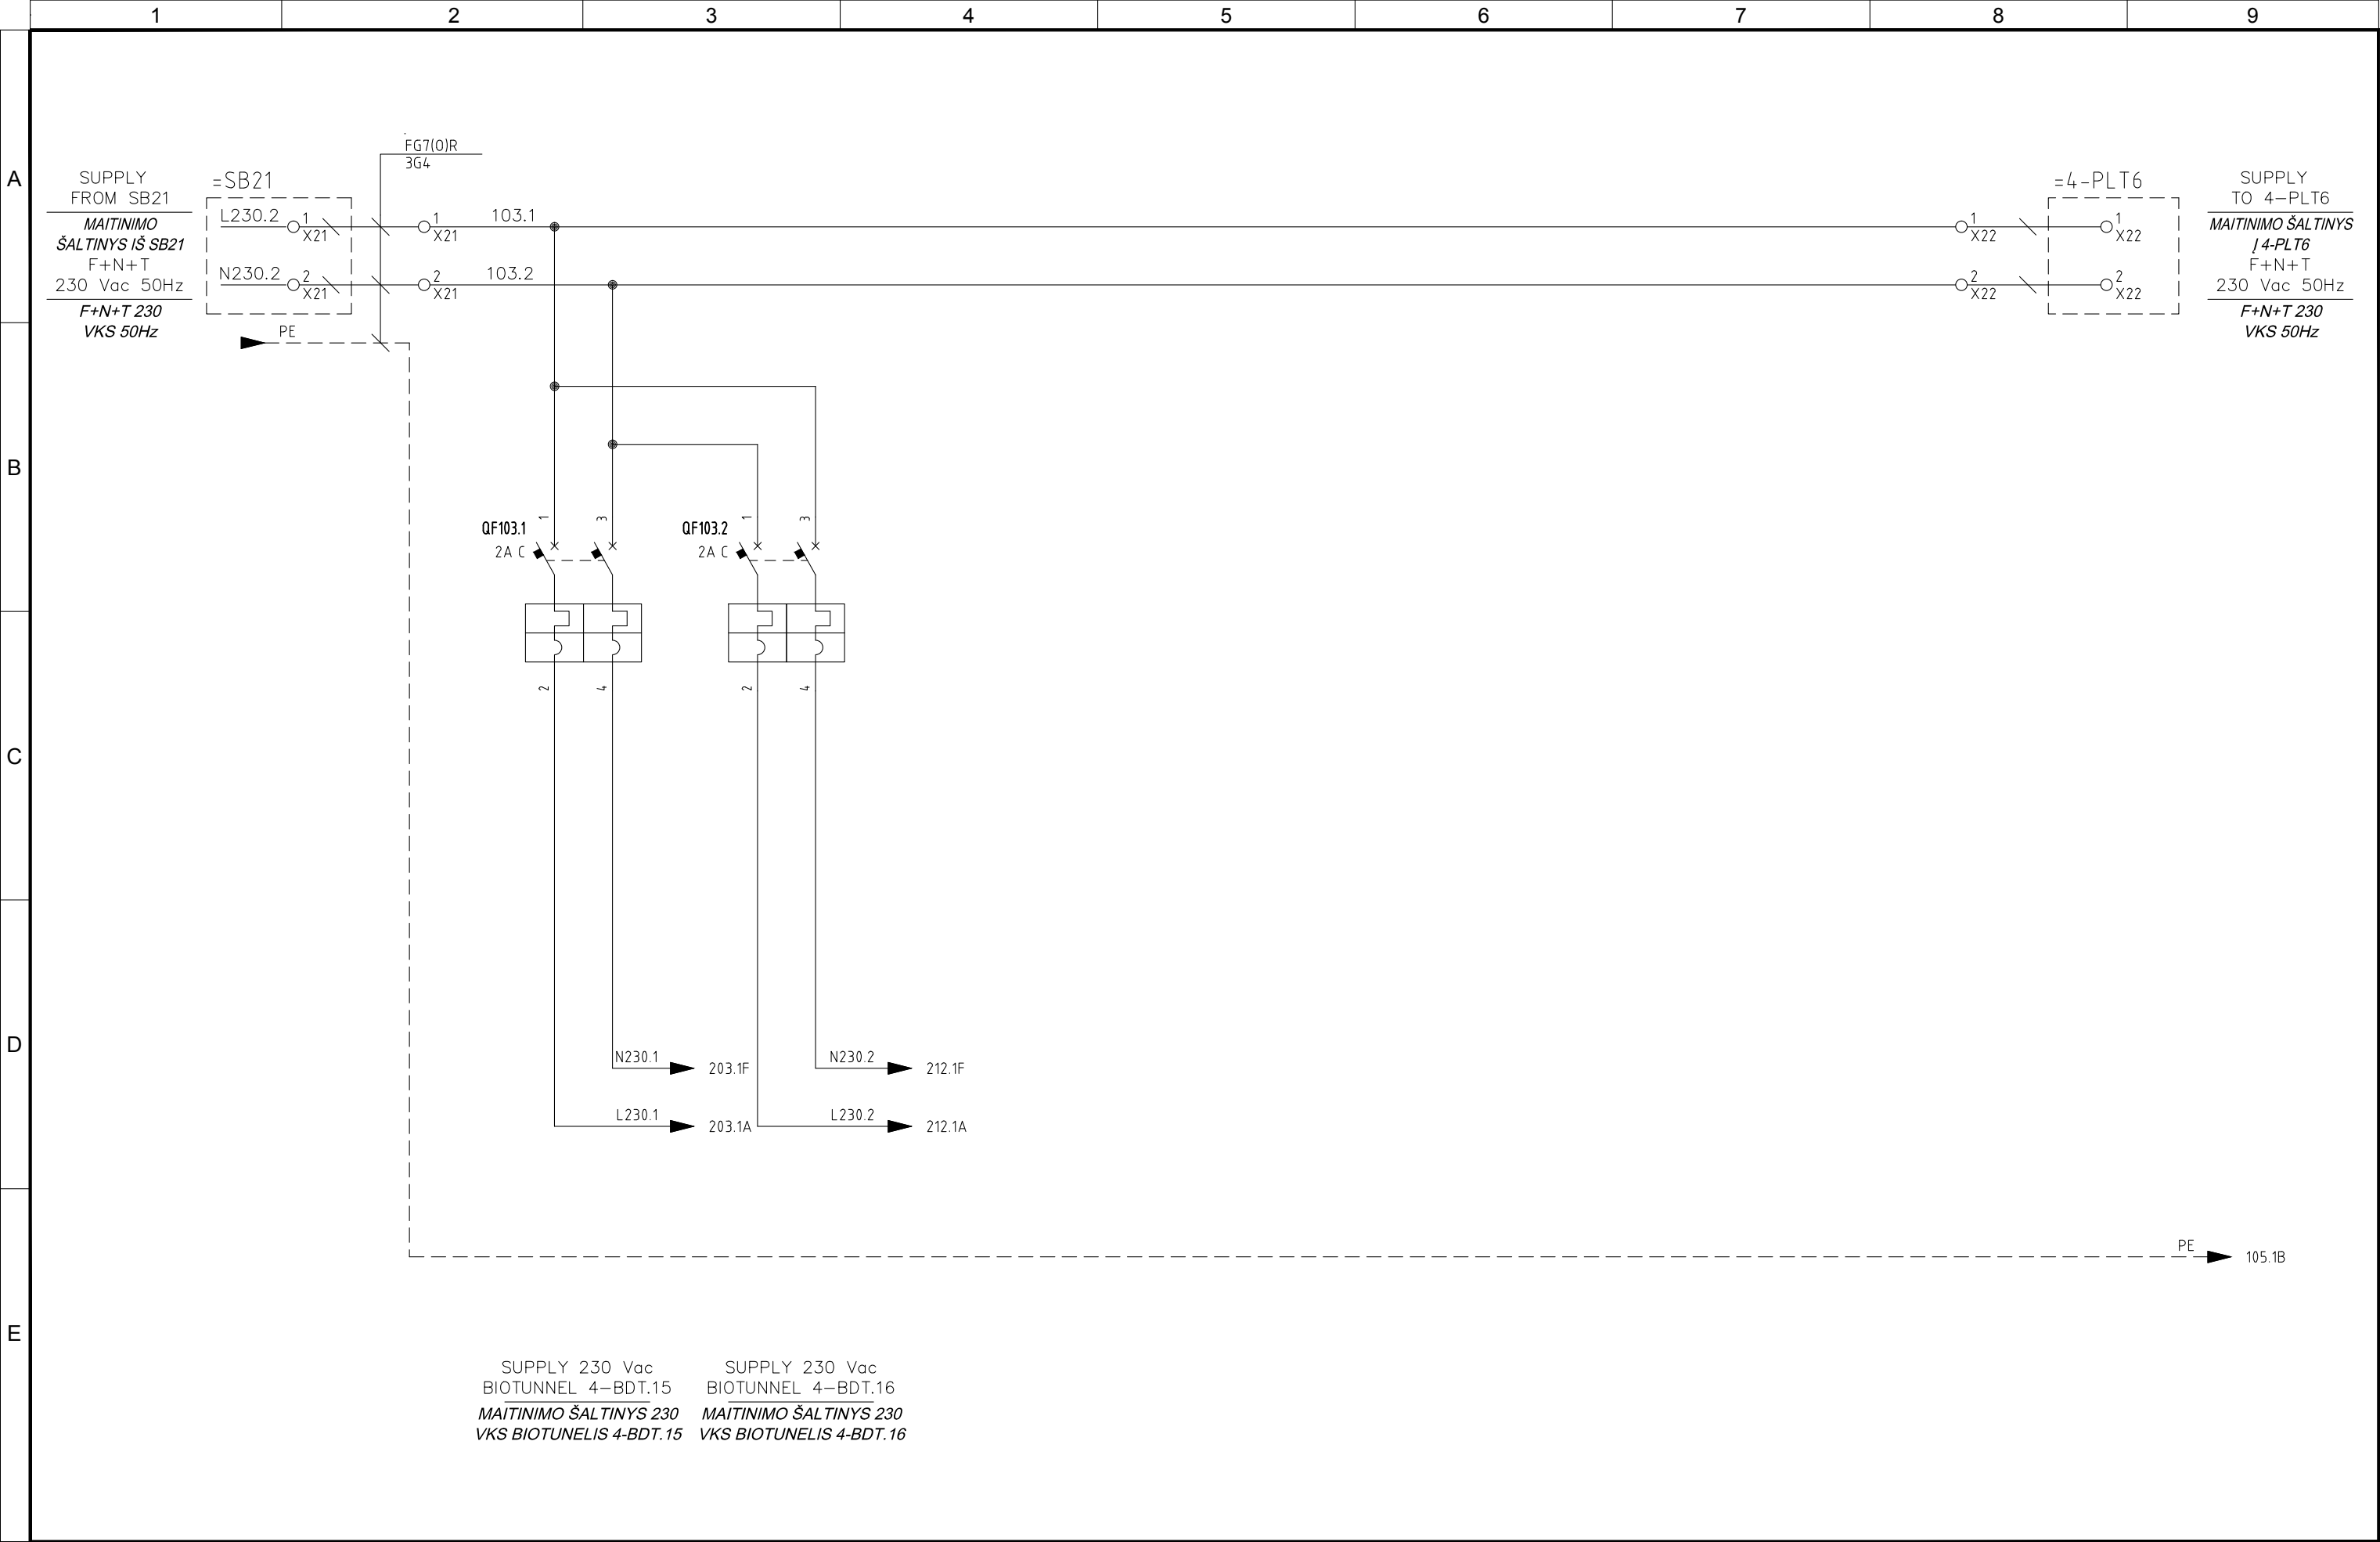


4					
3					
2	05/11/2015	AS-BUILT	R.G.	S.C.	R.T.
1	24/06/2015	SECOND EMISSION	T.N.	S.C.	R.T.
0	03/10/2014	FIRST EMISSION	-	-	-
REVIZIJA REVISION	DATA DATE	APRAŠYMAS DESCRIPTION	PARENGTAS DRAWING	PATIKRINTAS CHECKED	PATVIRTINTAS APPROVED



PROJEKTO NUMERIS PROJECT Nr.	SKIRSNIS SWITCHBOARD	BRĖŽINIO Nr. Nr. DRAWING	REV. REV.	SEKANTIS NEXT
E00035	4-PLT5	ELE-A-044	2	105
PAVADINIMAS TITLE	230 Vac AUXILIARY CIRCUITS 230 VKS PAGALBINĖS SROVĖS GRANDINĖ			LAPAS SHEET
				103

Pagal įstatymą, mes pasilikame teises į šį brėžinį ir draudžiame atgaminti, ar perduoti jį kitiems asmenims be mūsų pritarimo.
According to the law we reserve the rights to this drawing and it is forbidden to reproduce it or pass it on other parties without our approval.

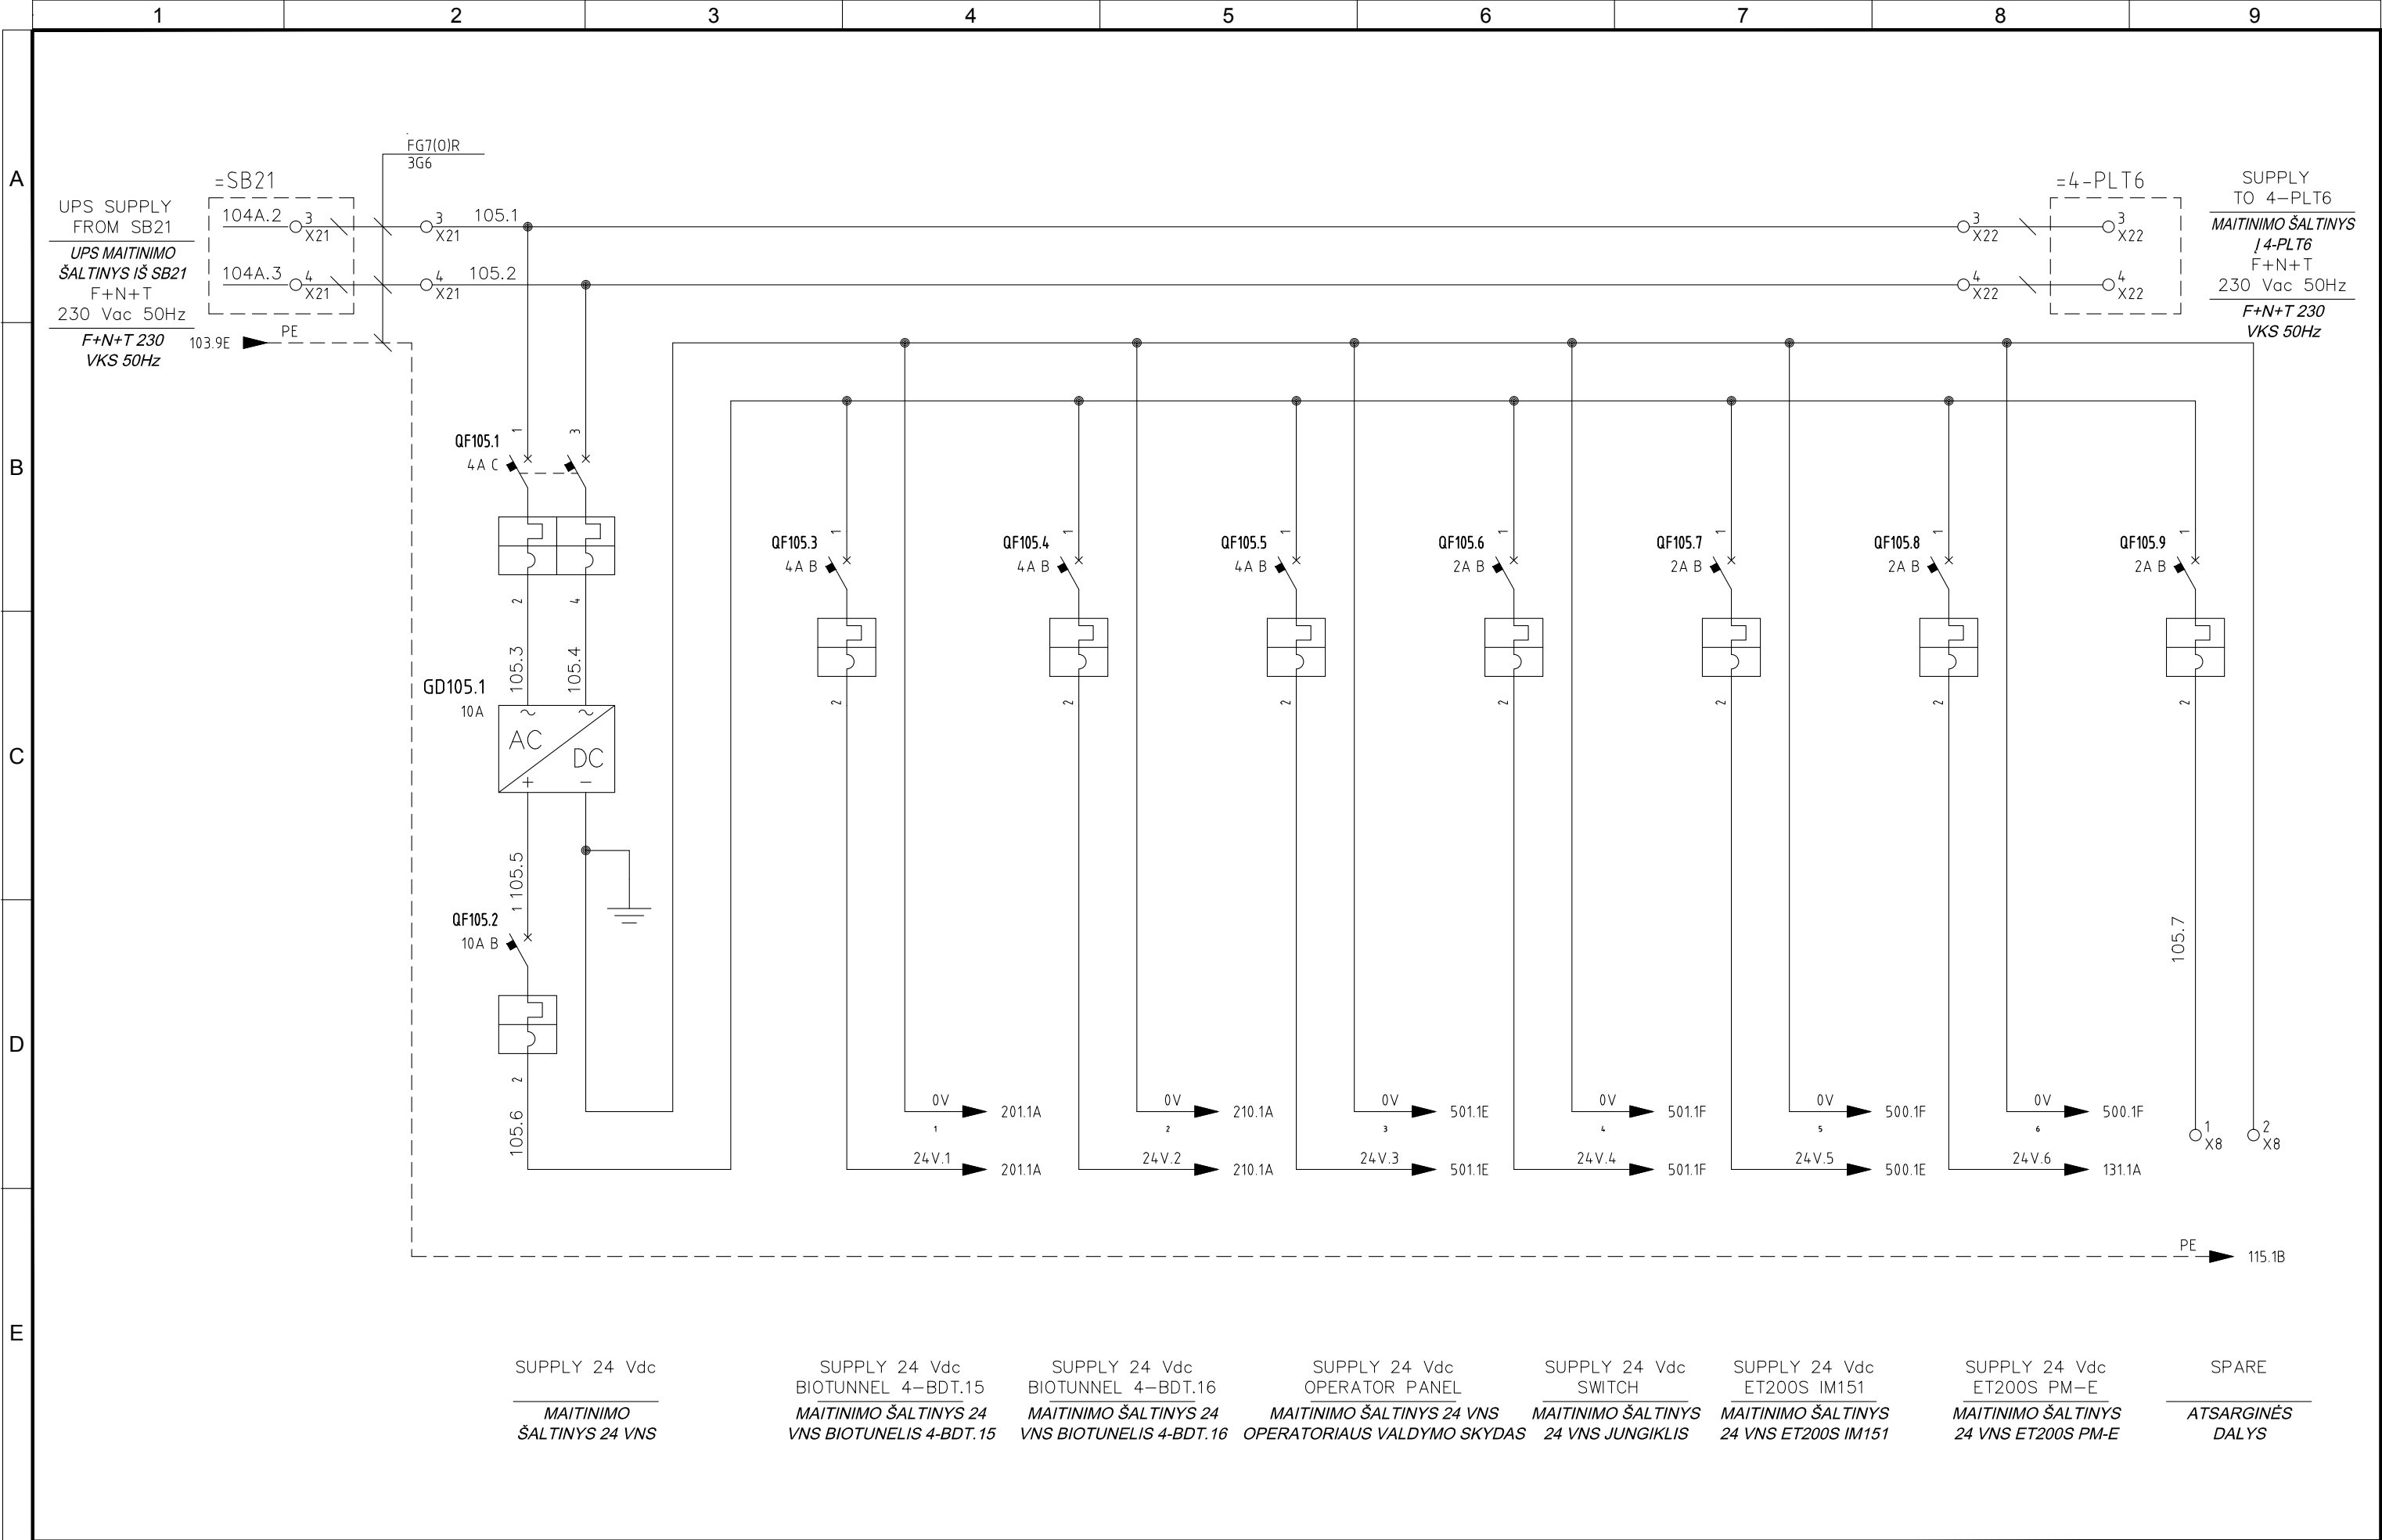


4					
3					
2	05/11/2015	AS-BUILT	R.G.	S.C.	R.T.
1	24/06/2015	SECOND EMISSION	T.N.	S.C.	R.T.
0	03/10/2014	FIRST EMISSION	-	-	-
REVIZIJA REVISION	DATA DATE	APRAŠYMAS DESCRIPTION	PARENGTAS DRAWING	PATIKRINTAS CHECKED	PATVIRTINTAS APPROVED



PROJEKTO NUMERIS PROJECT Nr. E00035	SKIRSNIS SWITCHBOARD 4-PLT5	BRĖŽINIO Nr. Nr. DRAWING ELE-A-044	REV. REV. 2	SEKANTIS NEXT 115
PAVADINIMAS TITLE UPS AUX 24VDC UPS PAGALB. 24VNS				LAPAS SHEET 105

Pagal įstatymą, mes pasilikame teises į šį brėžinį ir draudžiame atgaminti, ar perduoti jį kitiems asmenims be mūsų pritarimo.
According to the law we reserve the rights to this drawing and it is forbidden to reproduce it or pass it on other parties without our approval.

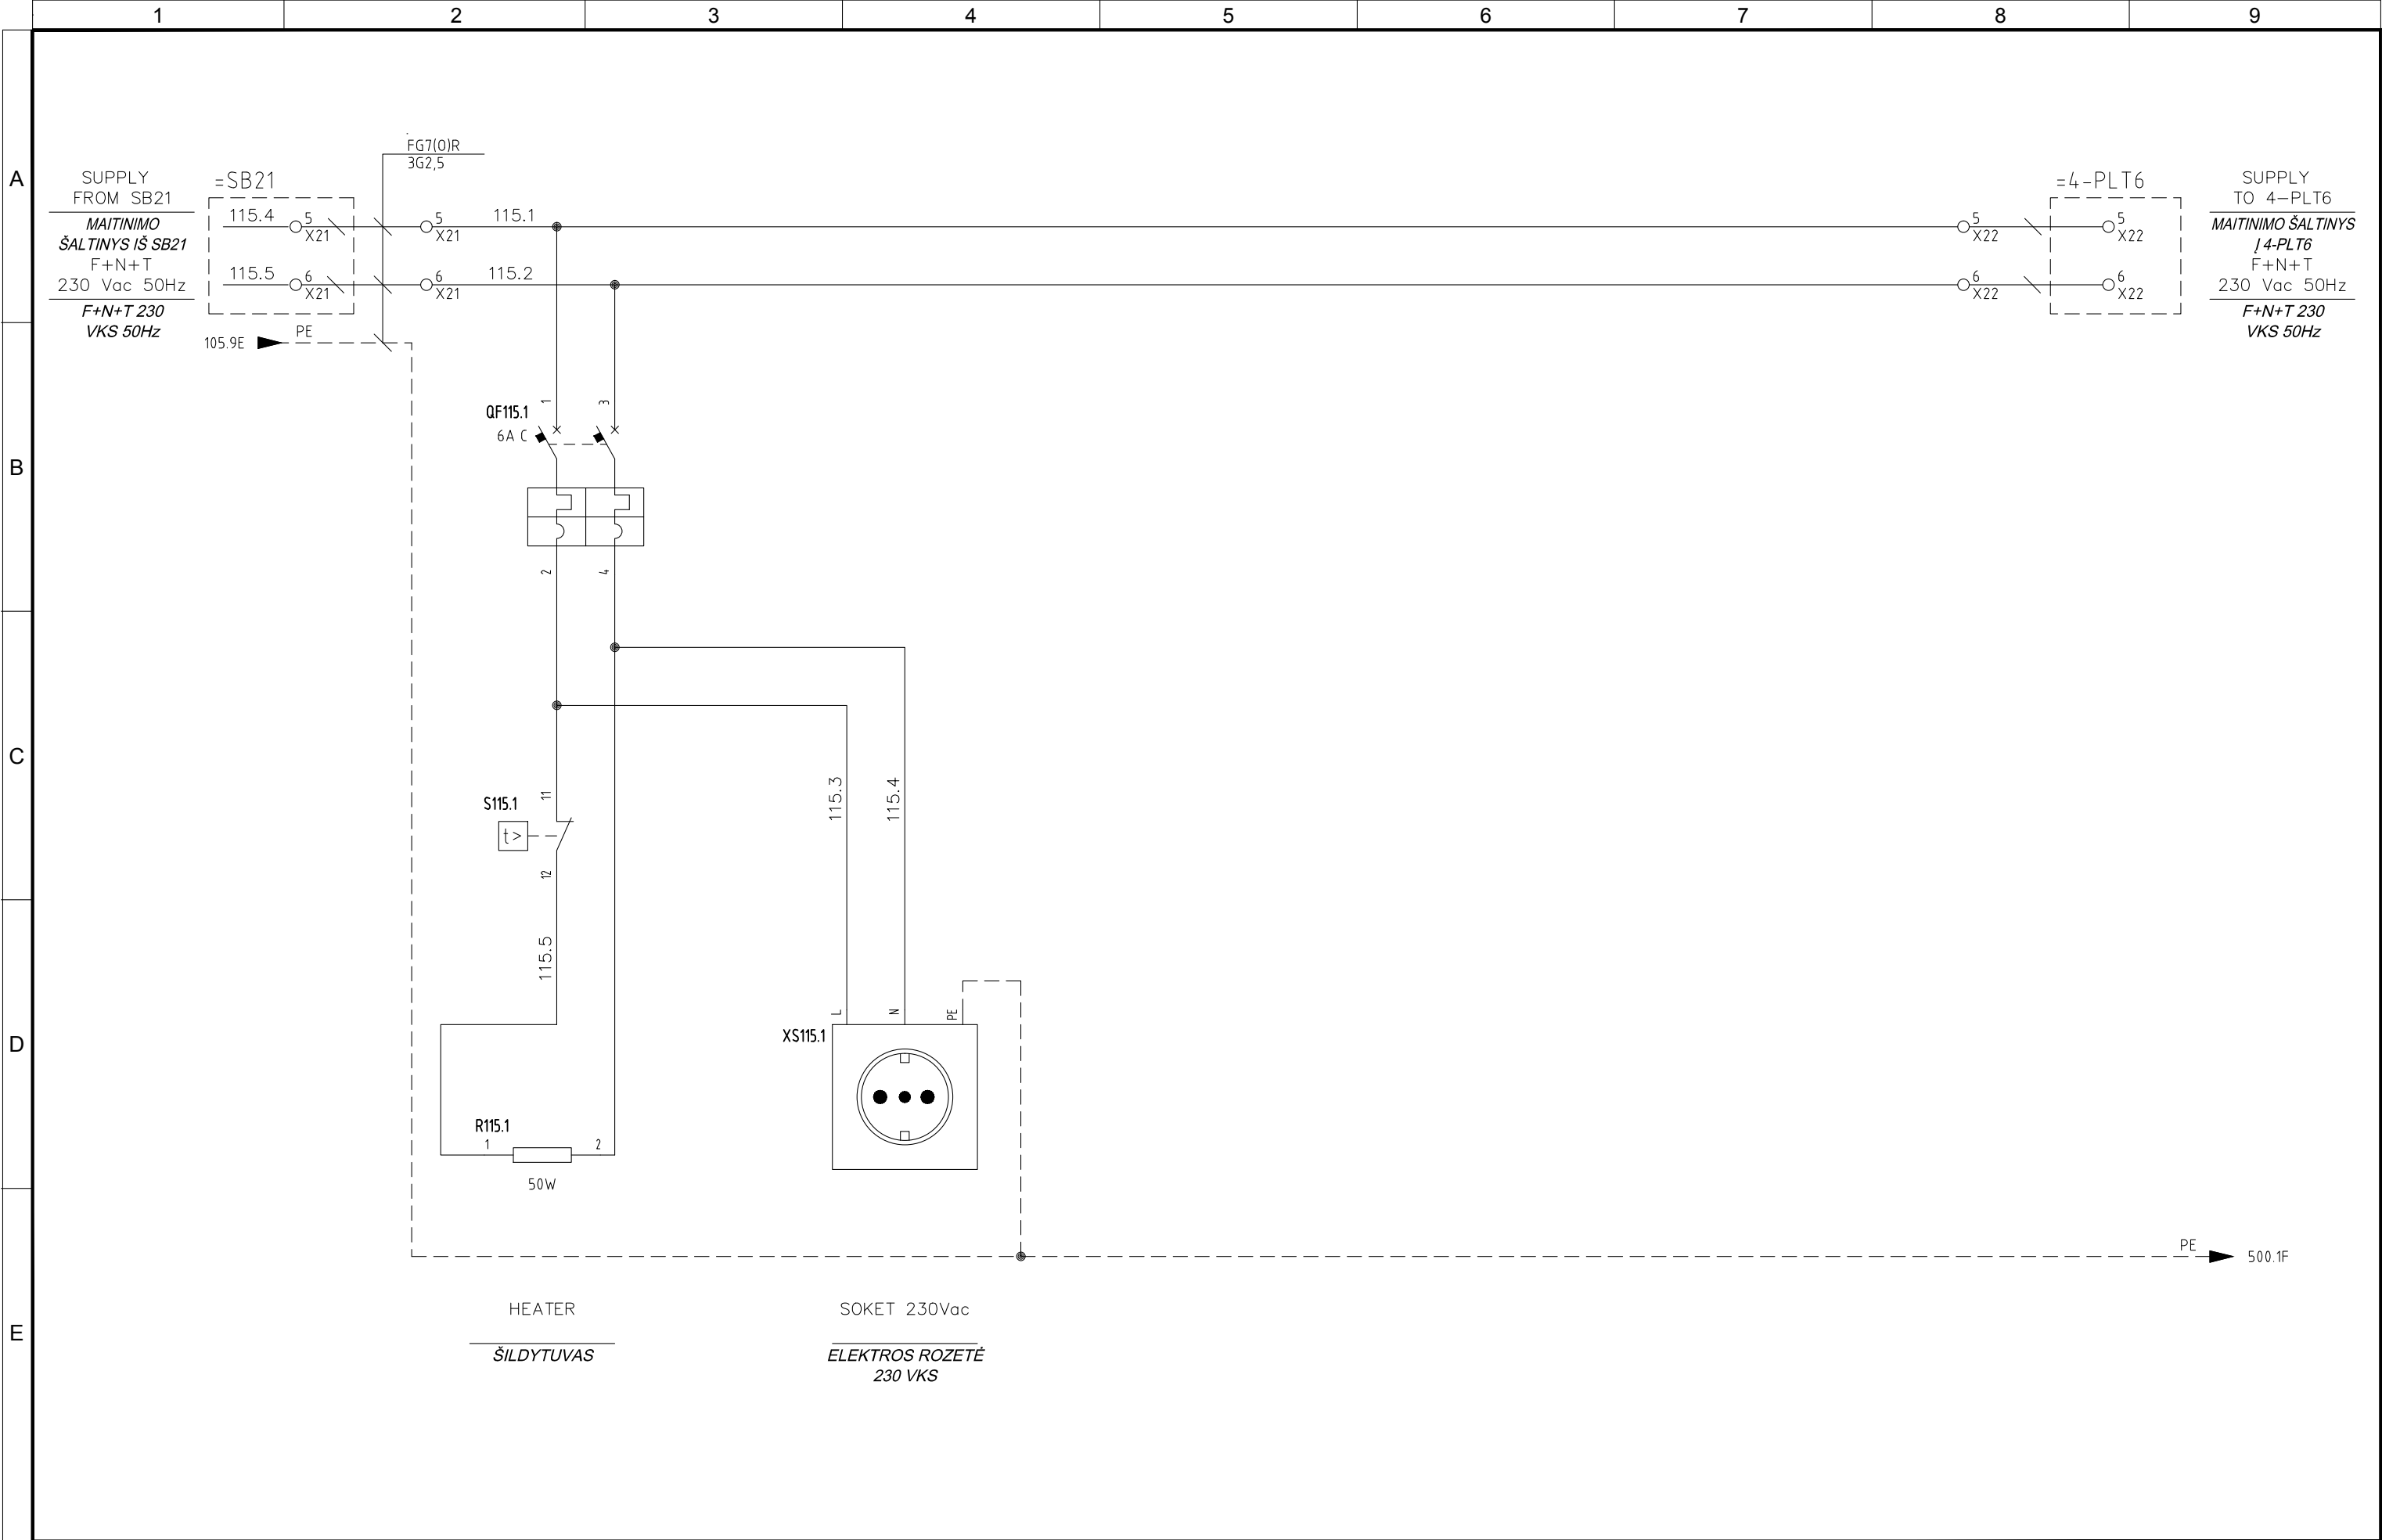


4					
3					
2	05/11/2015	AS-BUILT	R.G.	S.C.	R.T.
1	24/06/2015	SECOND EMISSION	T.N.	S.C.	R.T.
0	03/10/2014	FIRST EMISSION	-	-	-
REVIZIJA REVISION	DATA DATE	APRAŠYMAS DESCRIPTION	PARENGTAS DRAWING	PATIKRINTAS CHECKED	PATVIRTINTAS APPROVED




PROJEKTO NUMERIS PROJECT Nr.	SKIRSNIS SWITCHBOARD	BRĖŽINIO Nr. Nr. DRAWING	REV. REV.	SEKANTIS NEXT
E00035	4-PLT5	ELE-A-044	2	131
PAVADINIMAS TITLE	AUX SERVICES PAGALBINĖS FUNKCIJOS			LAPAS SHEET
				115


Pagal įstatymą, mes pasilikame teises į šį brėžinį ir draudžiame atgaminti, ar perduoti jį kitiems asmenims be mūsų pritarimo.
According to the law we reserve the rights to this drawing and it is forbidden to reproduce it or pass it on other parties without our approval.

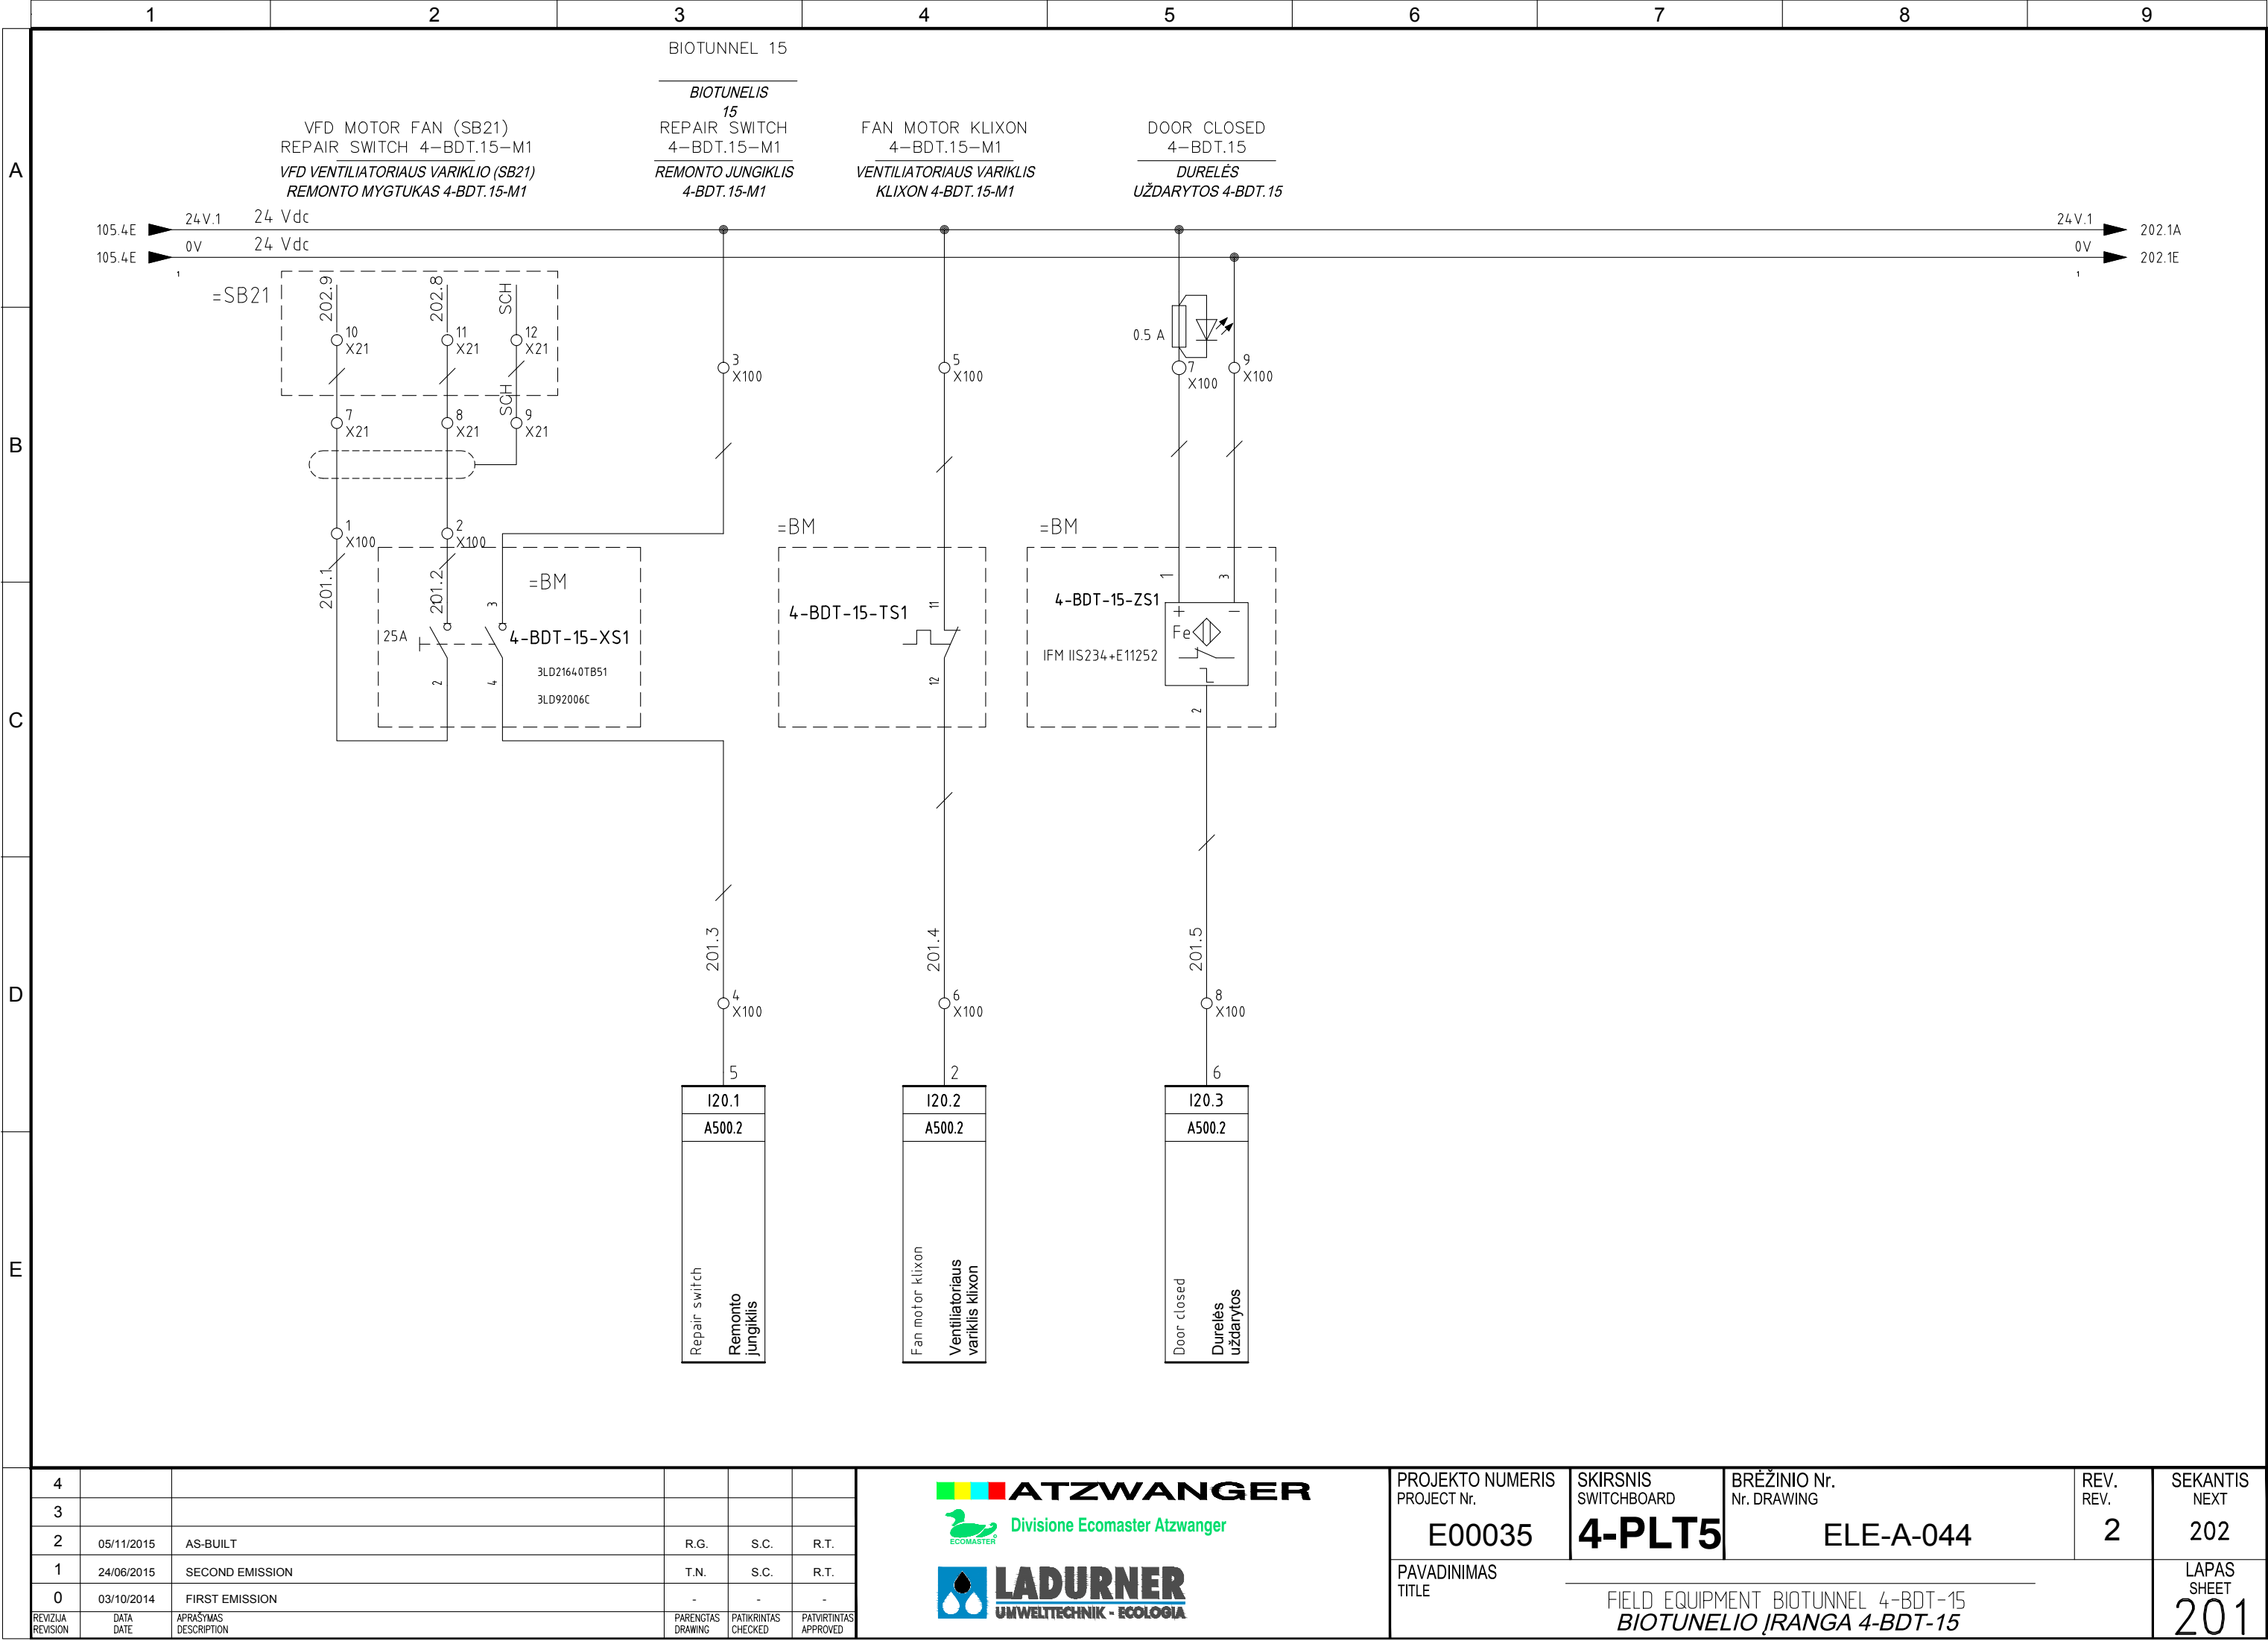

Pagal įstatymą, mes pasilikame teises į šį brėžinį ir draudžiame atgaminti, ar perduoti jį kitiems asmenims be mūsų pritarimo.
According to the law we reserve the rights to this drawing and it is forbidden to reproduce it or pass it on other parties without our approval.

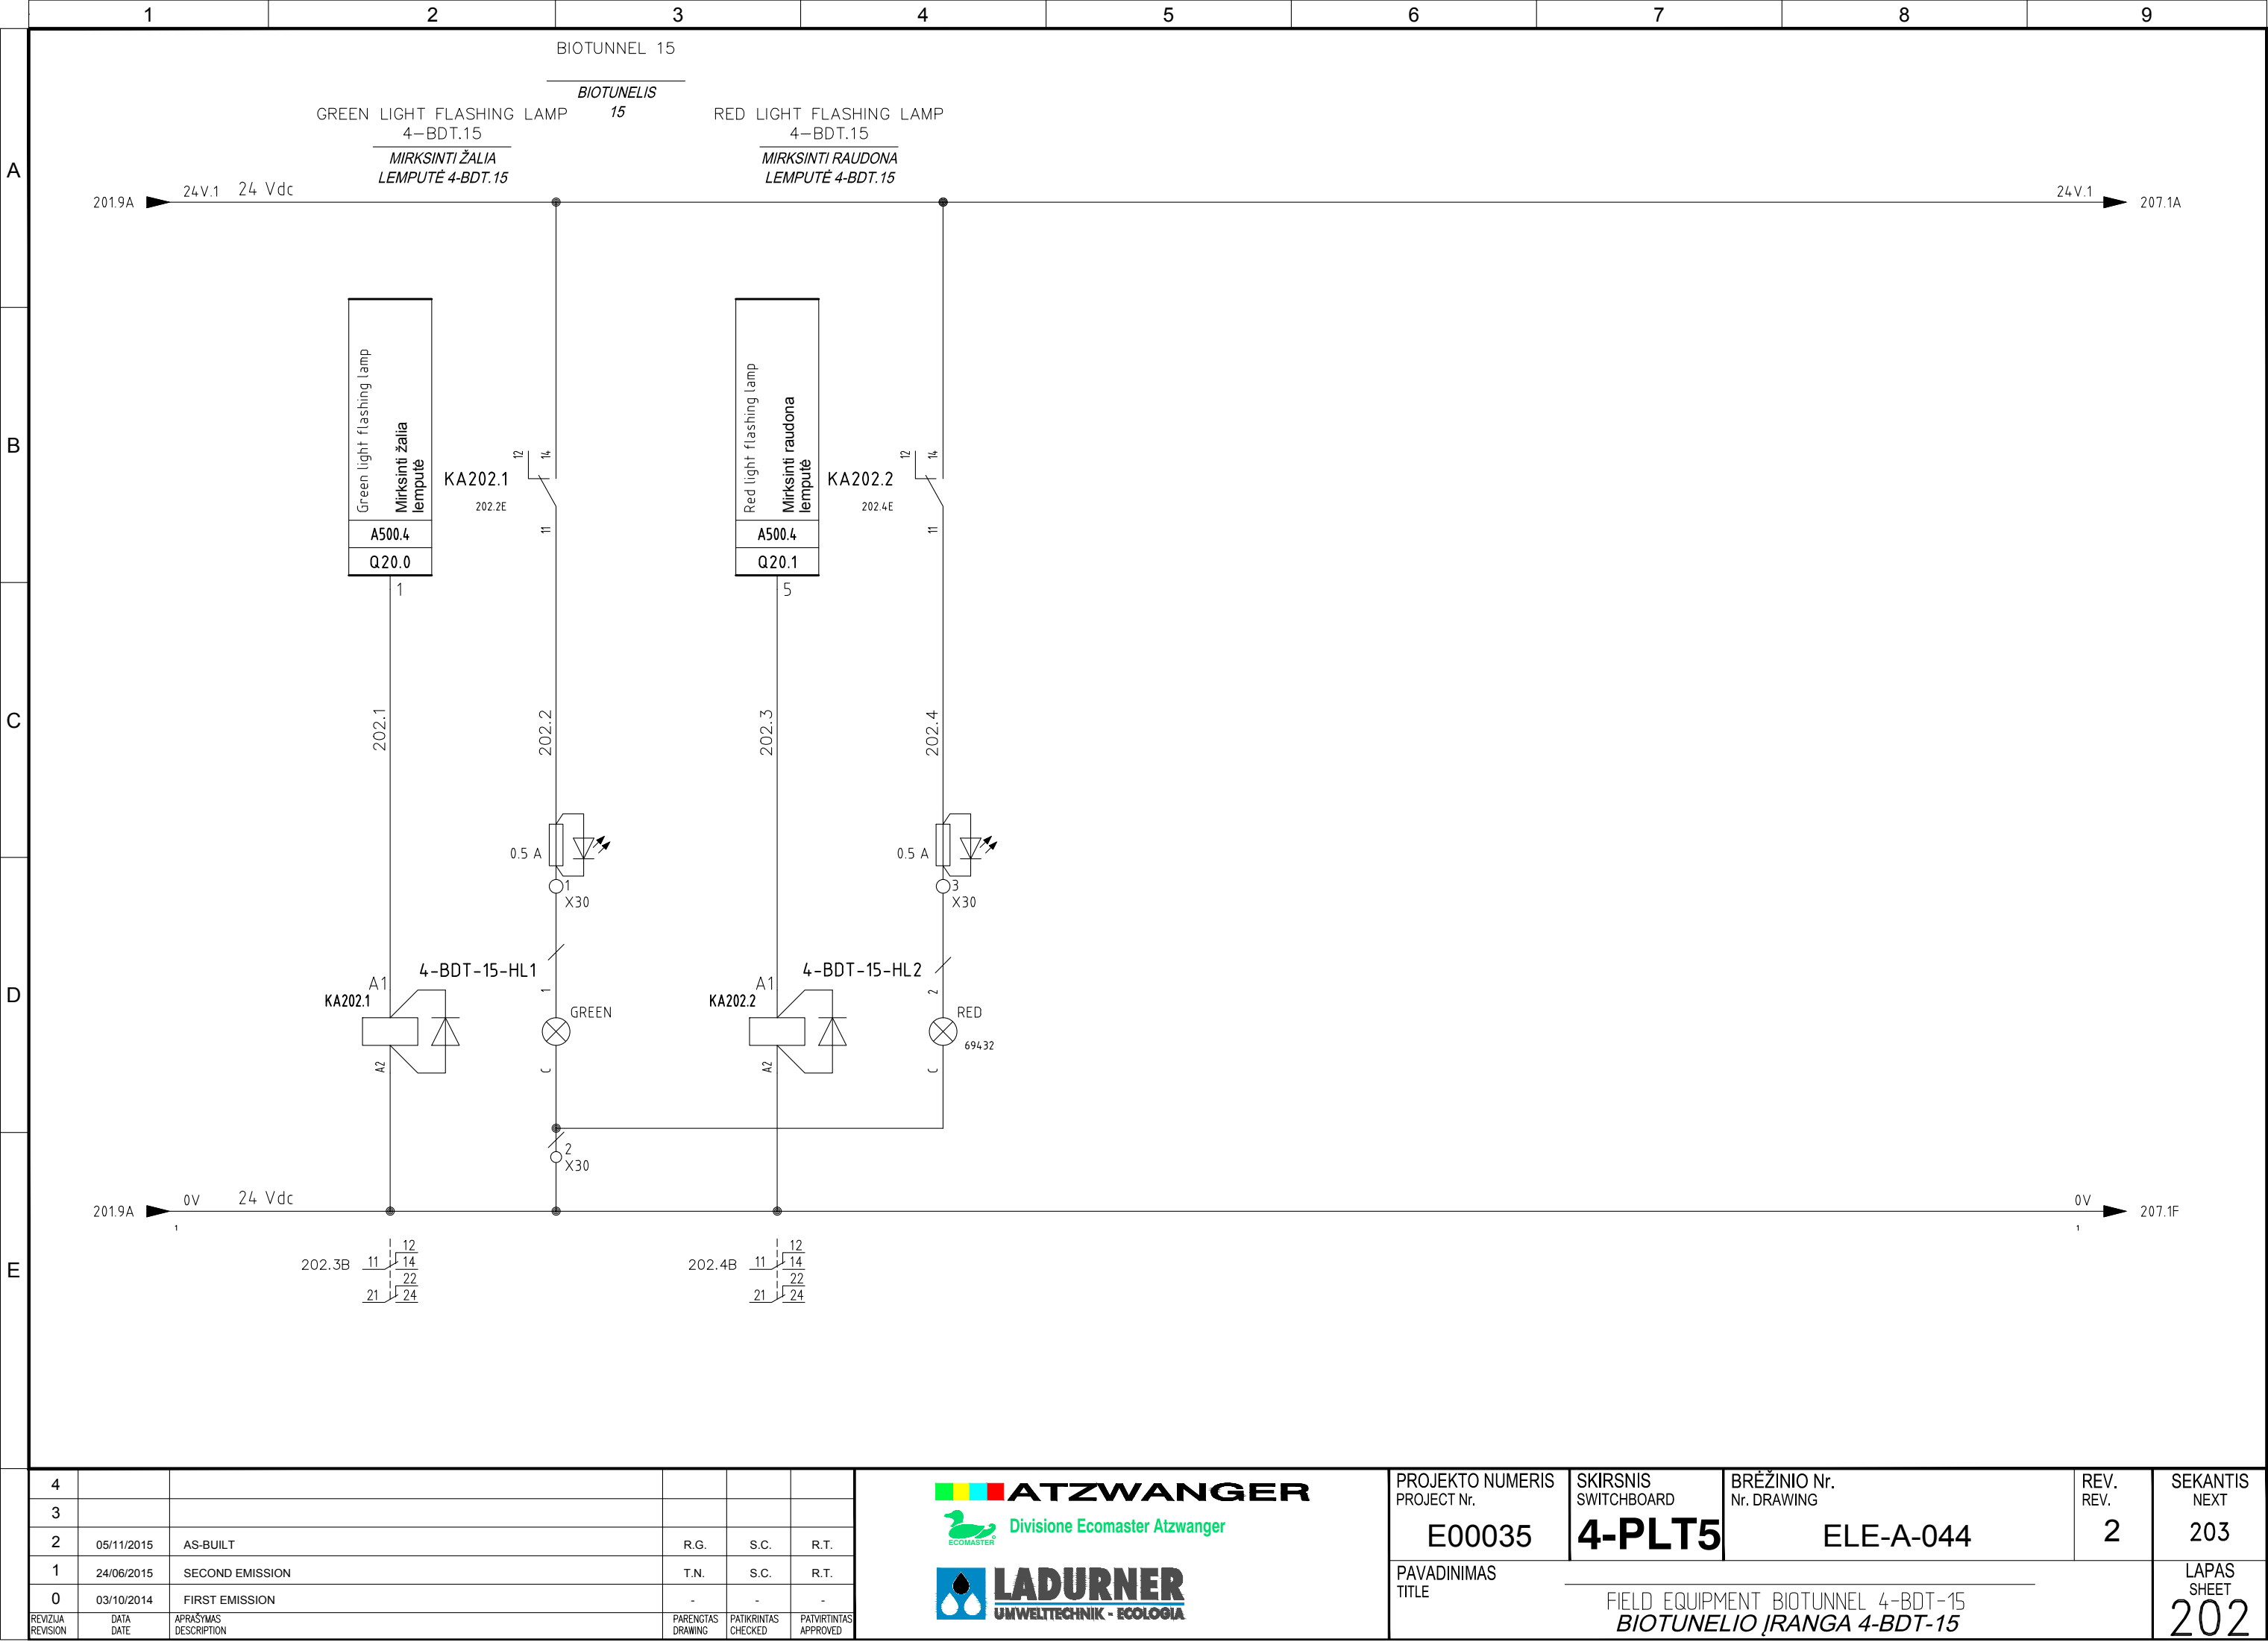

Pagal įstatymą, mes pasilikame teises į šį brėžinį ir draudžiame atgaminti, ar perduoti jį kitiems asmenims be mūsų pritarimo.
According to the law we reserve the rights to this drawing and it is forbidden to reproduce it or pass it on other parties without our approval.

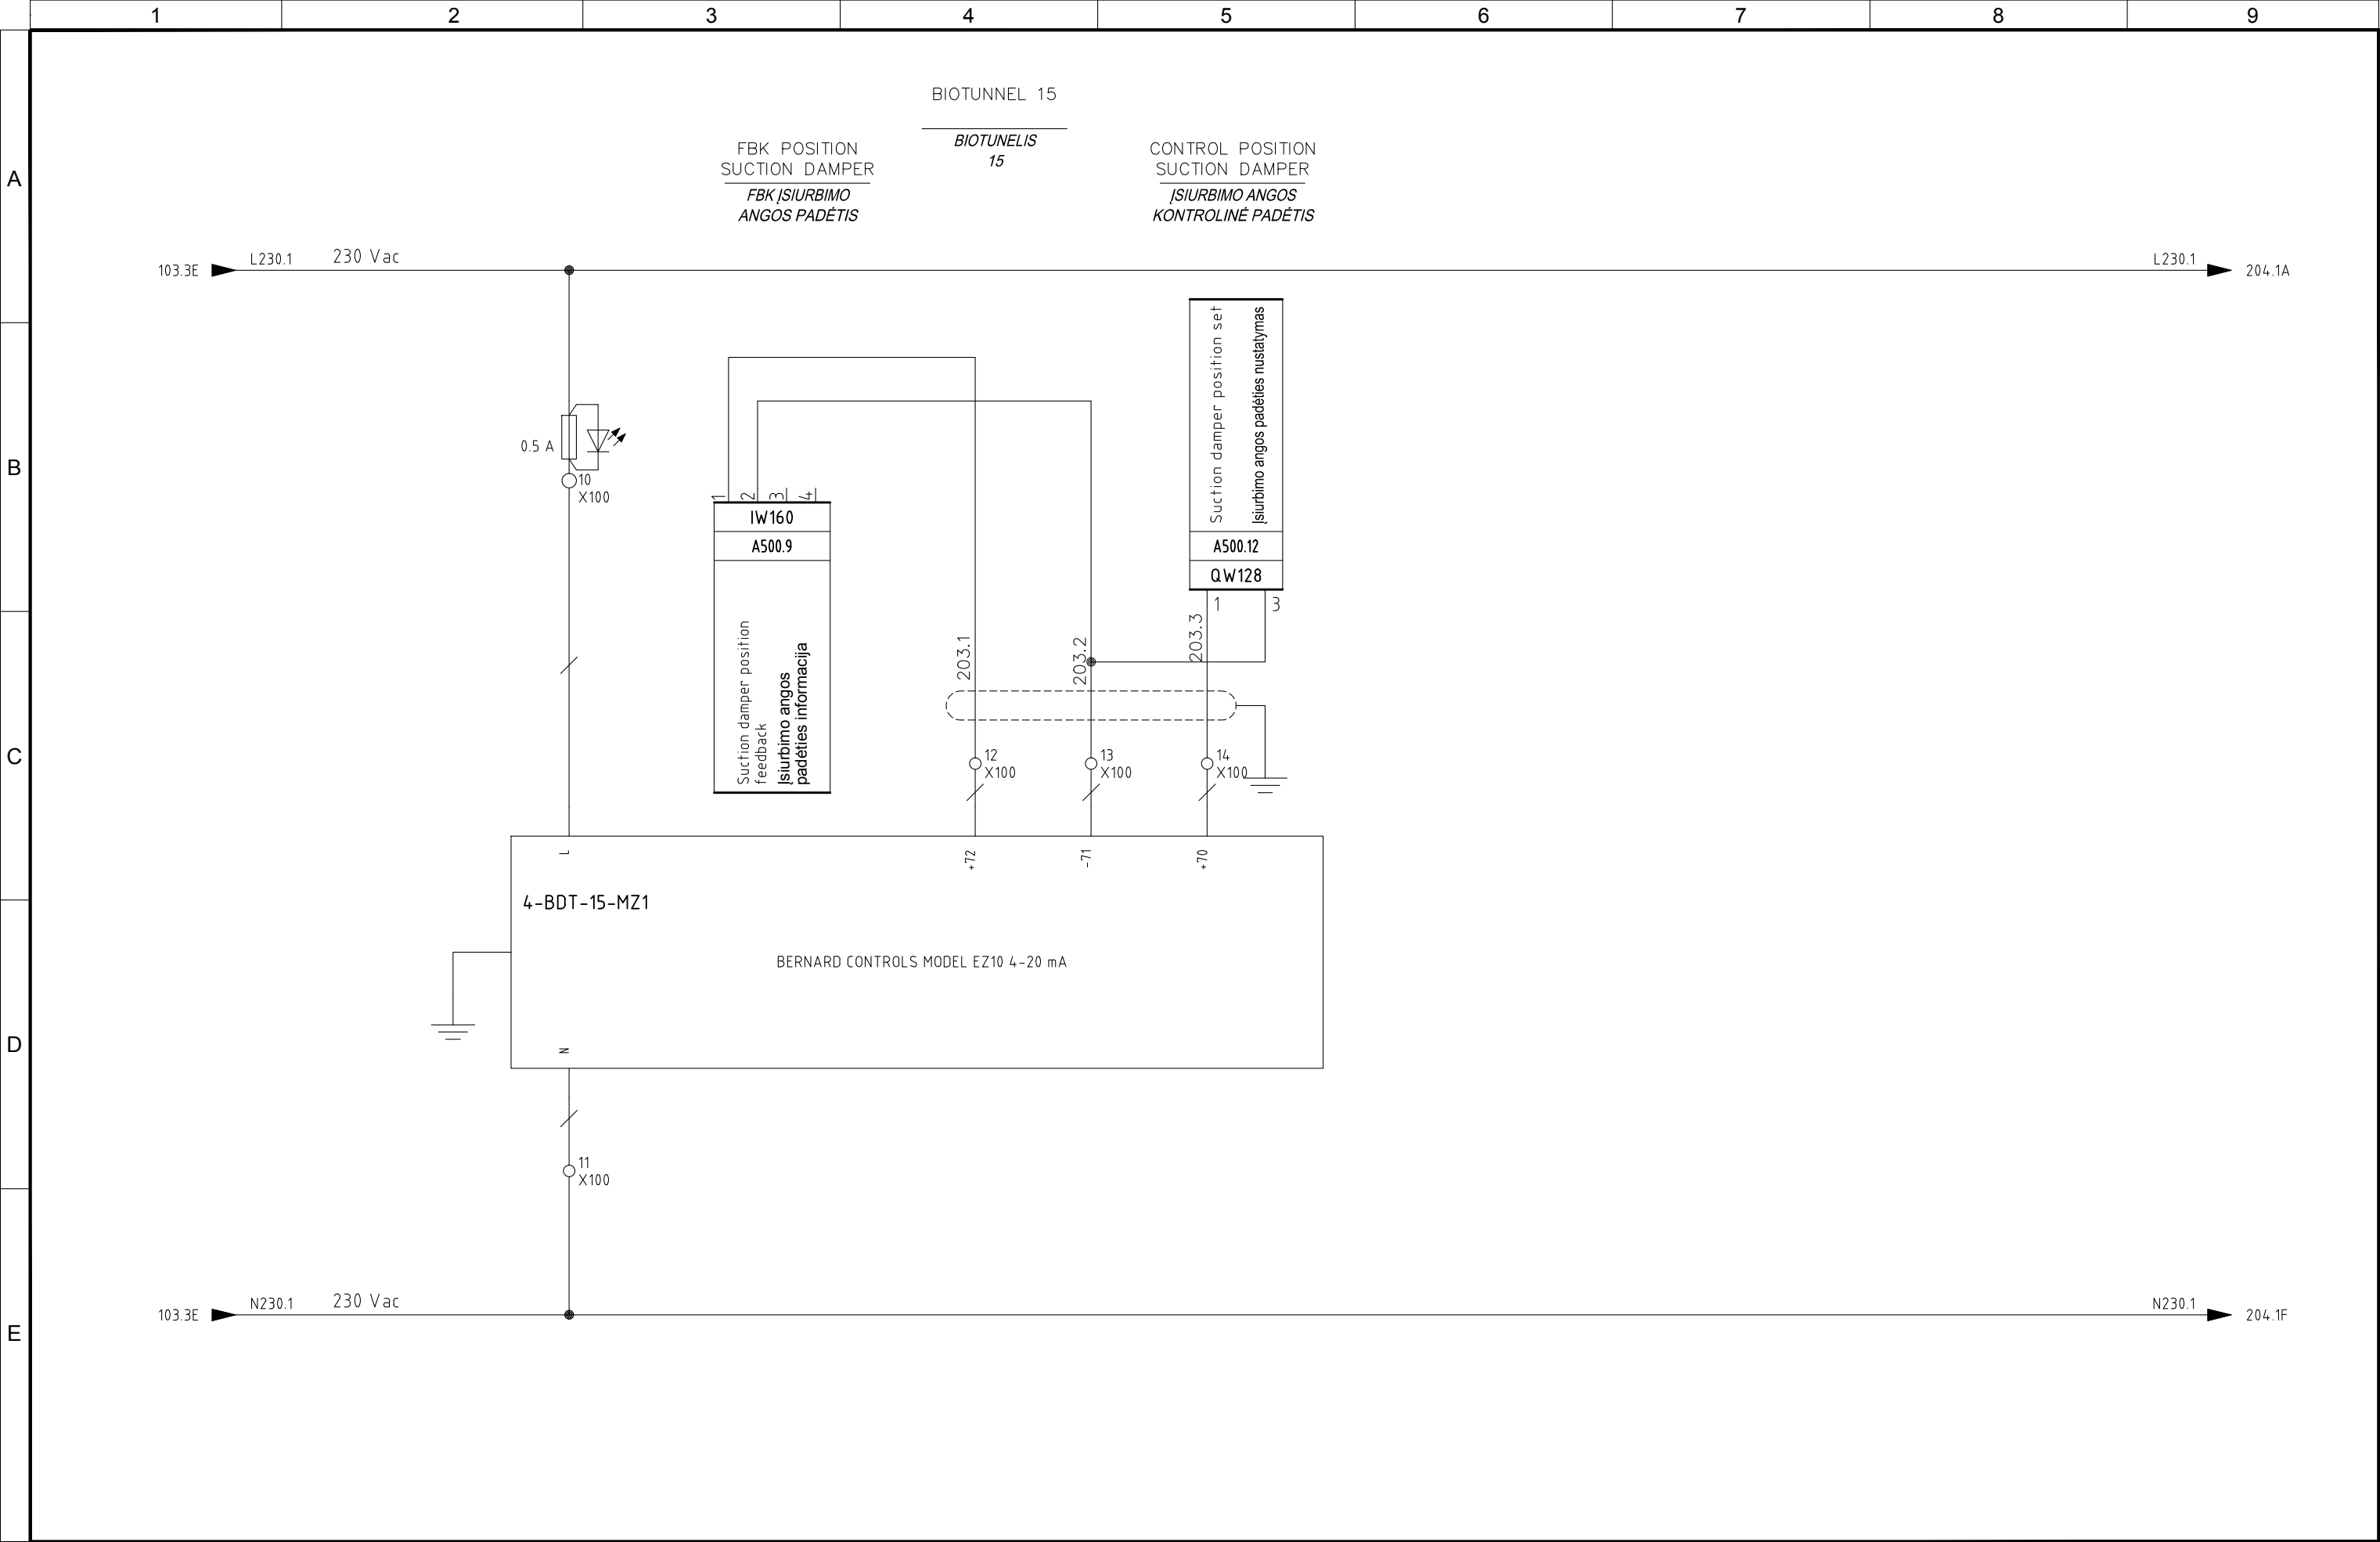


4					
3					
2	05/11/2015	AS-BUILT	R.G.	S.C.	R.T.
1	24/06/2015	SECOND EMISSION	T.N.	S.C.	R.T.
0	03/10/2014	FIRST EMISSION	-	-	-
REVIZIJA REVISION	DATA DATE	APRAŠYMAS DESCRIPTION	PARENGTAS DRAWING	PATIKRINTAS CHECKED	PATVIRTINTAS APPROVED




PROJEKTO NUMERIS PROJECT Nr.	SKIRSNIS SWITCHBOARD	BRĖŽINIO Nr. Nr. DRAWING	REV. REV.	SEKANTIS NEXT
E00035	4-PLT5	ELE-A-044	2	204
PAVADINIMAS TITLE	ASPIRATION DAMPER BIOTUNNEL 4-BDT-15 BIOTUNNELIO ĮTRAUKIMO ANGA 4-BDT-15			LAPAS SHEET
				203

Pagal įstatymą, mes pasilikame teises į šį brėžinį ir draudžiame atgaminti, ar perduoti jį kitiems asmenims be mūsų pritarimo.
According to the law we reserve the rights to this drawing and it is forbidden to reproduce it or pass it on other parties without our approval.

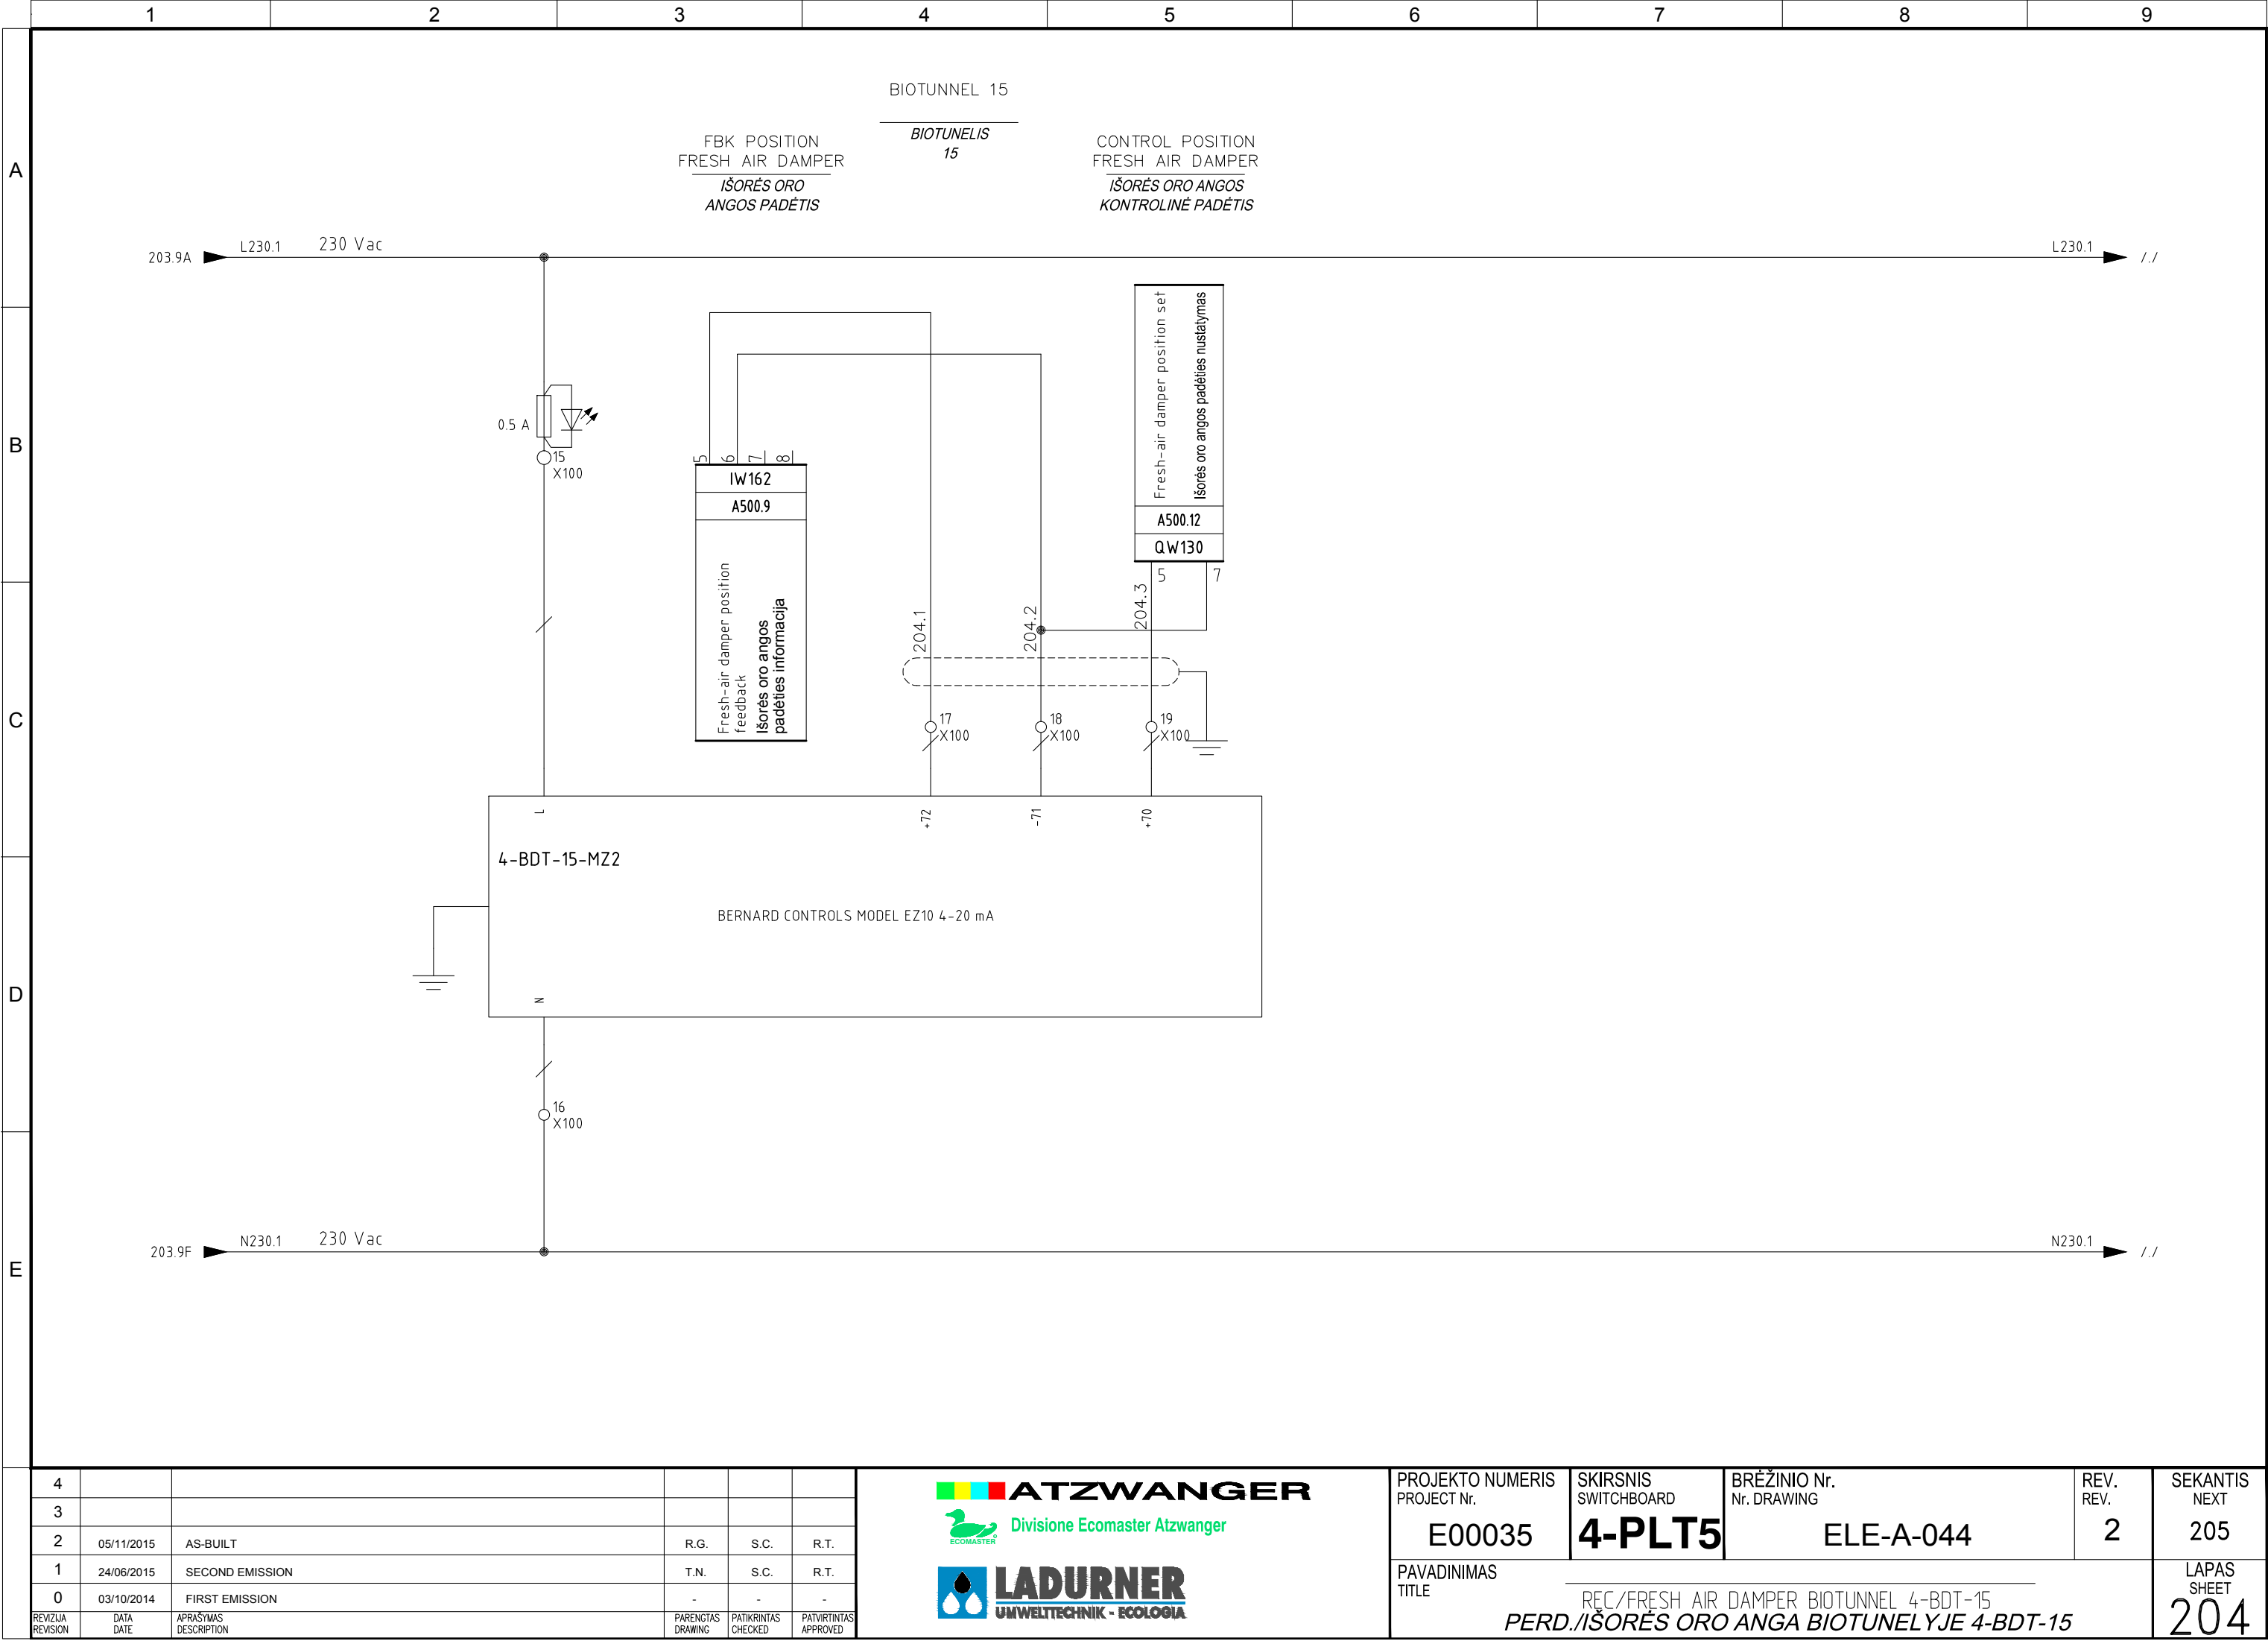

Pagal įstatymą, mes pasilikame teises į šį brėžinį ir draudžiame atgaminti, ar perduoti jį kitiems asmenims be mūsų pritarimo.
According to the law we reserve the rights to this drawing and it is forbidden to reproduce it or pass it on other parties without our approval.

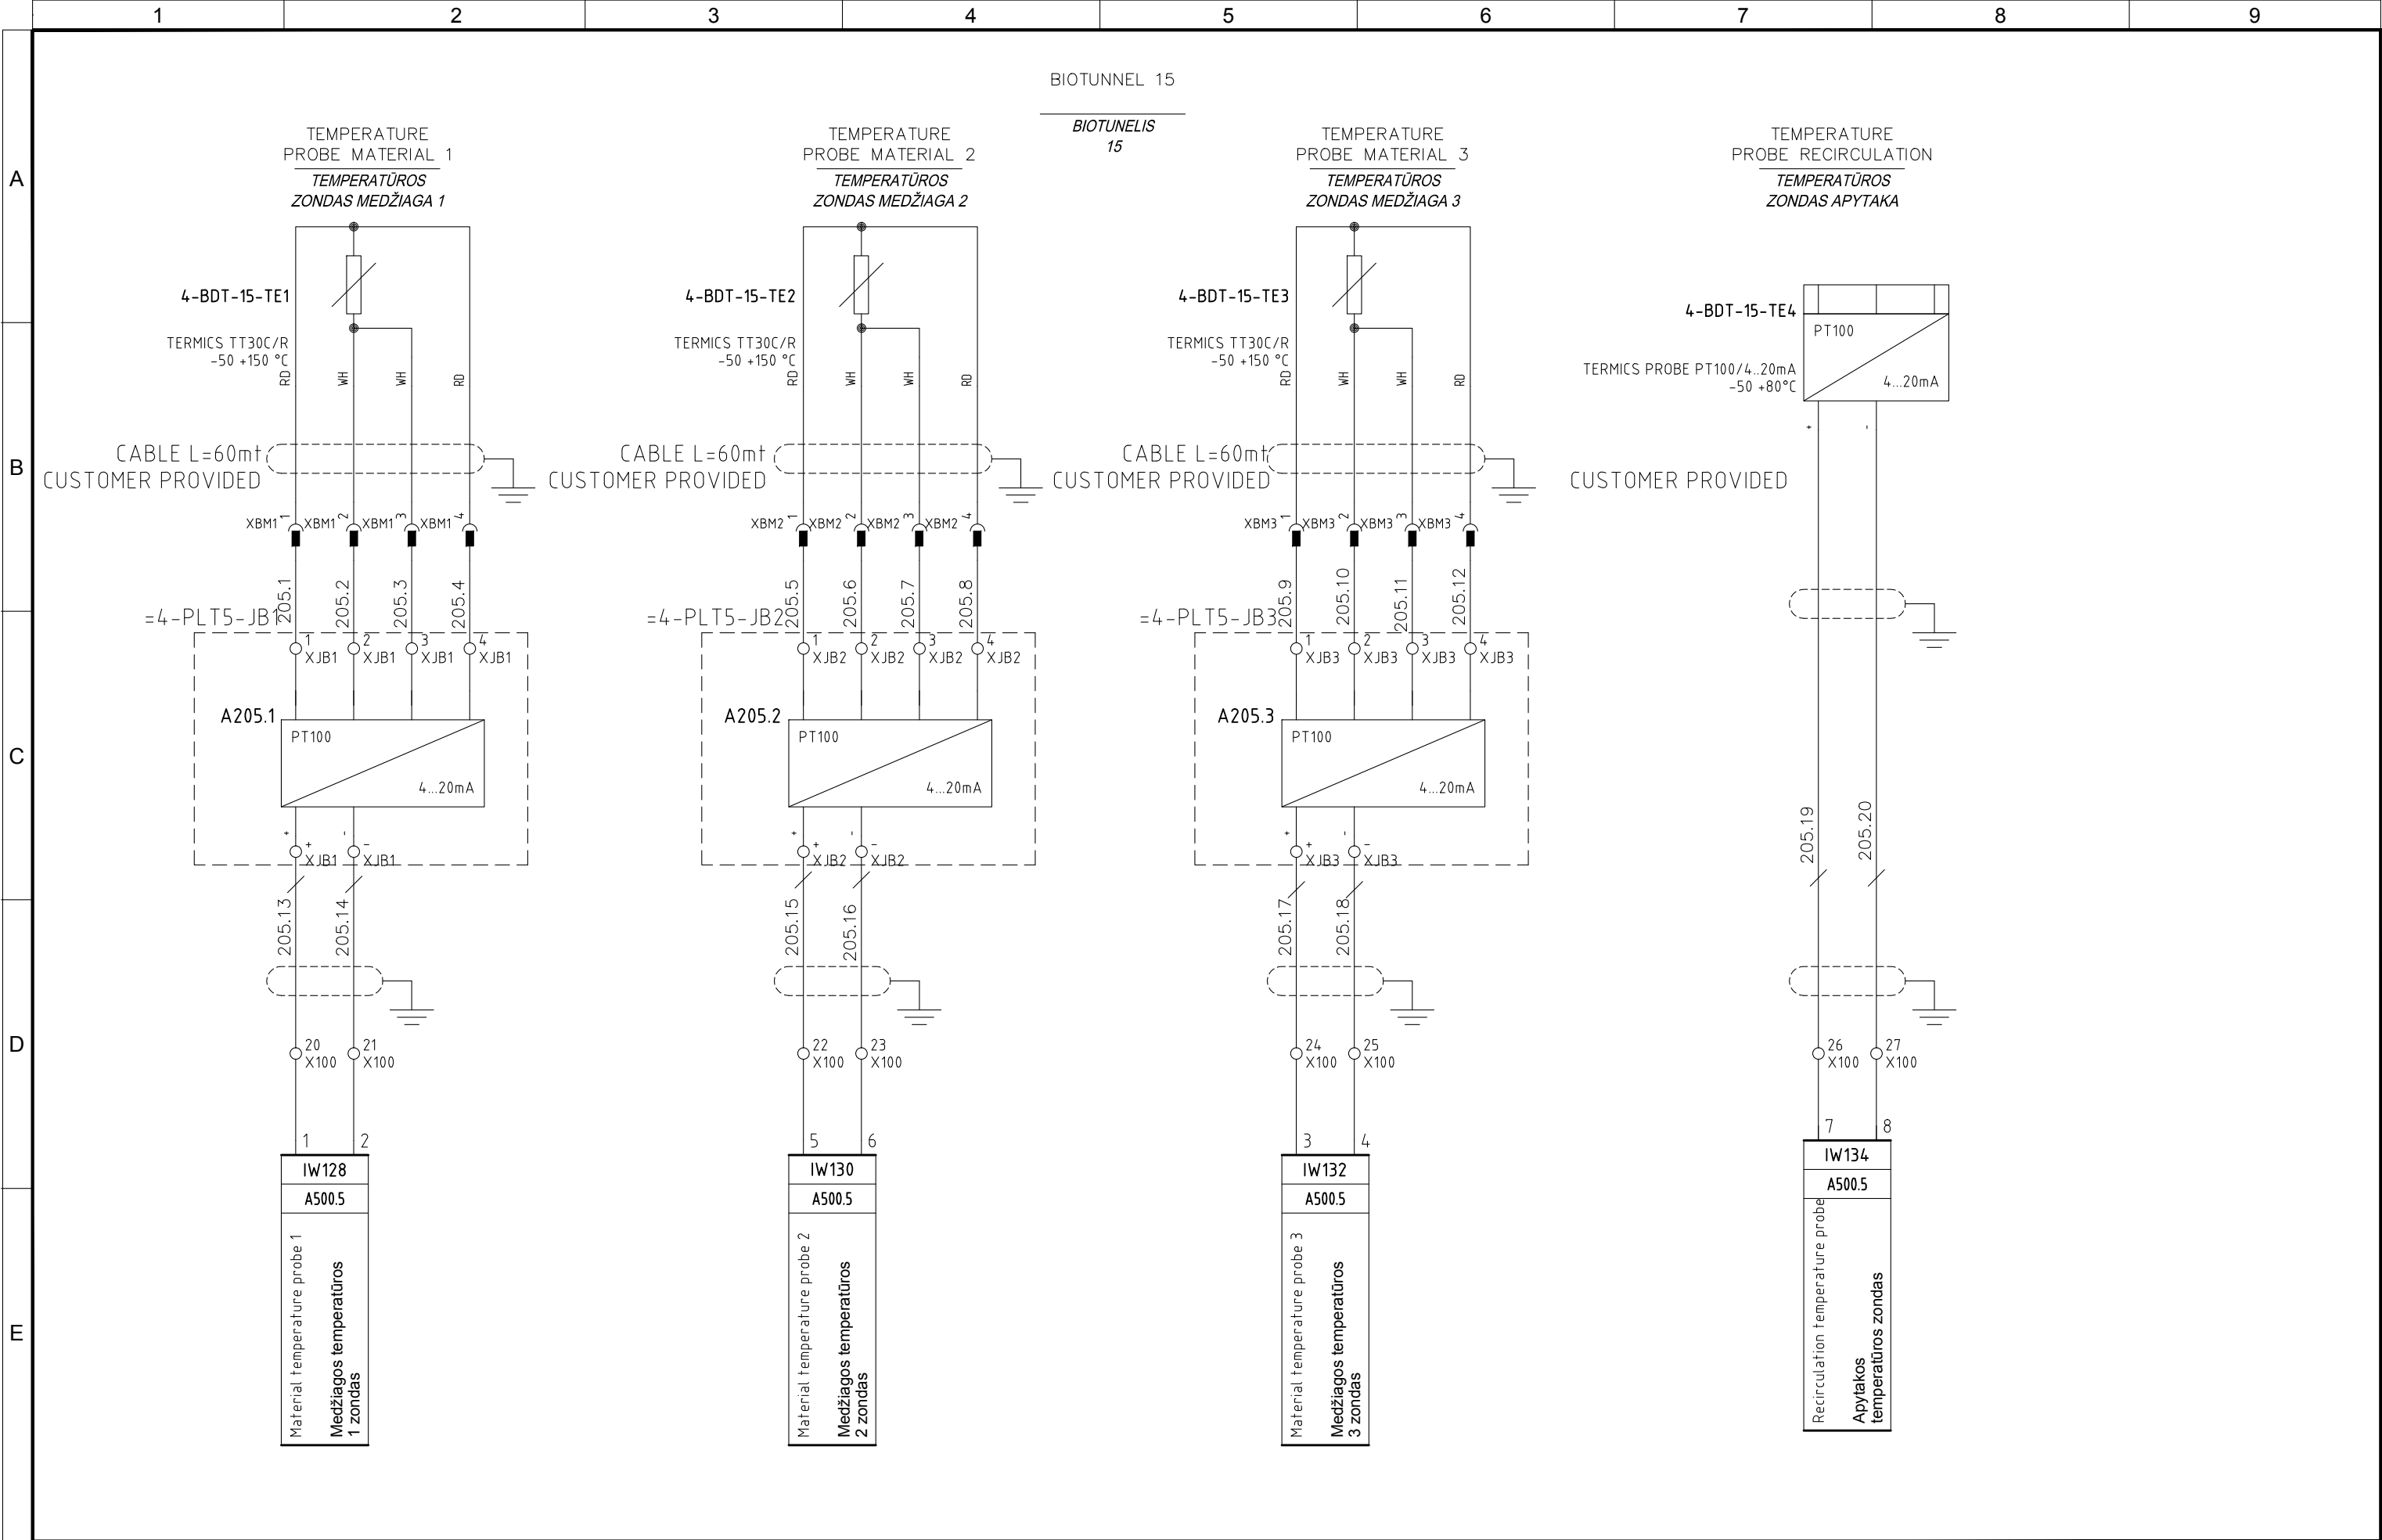


4					
3					
2	05/11/2015	AS-BUILT	R.G.	S.C.	R.T.
1	24/06/2015	SECOND EMISSION	T.N.	S.C.	R.T.
0	03/10/2014	FIRST EMISSION	-	-	-
REVIZIJA REVISION	DATA DATE	APRAŠYMAS DESCRIPTION	PARENGTAS DRAWING	PATIKRINTAS CHECKED	PATVIRTINTAS APPROVED




PROJEKTO NUMERIS PROJECT Nr.	SKIRSNIS SWITCHBOARD	BRĖŽINIO Nr. Nr. DRAWING	REV. REV.	SEKANTIS NEXT
E00035	4-PLT5	ELE-A-044	2	206
PAVADINIMAS TITLE	BIOTUNNEL 4-BDT-15 MEASURES BIOTUNELIO 4-BDT-15 MATMENYS			LAPAS SHEET
				205

Pagal įstatymą, mes pasilikame teises į šį brėžinį ir draudžiame atgaminti, ar perduoti jį kitiems asmenims be mūsų pritarimo.
According to the law we reserve the rights to this drawing and it is forbidden to reproduce it or pass it on other parties without our approval.

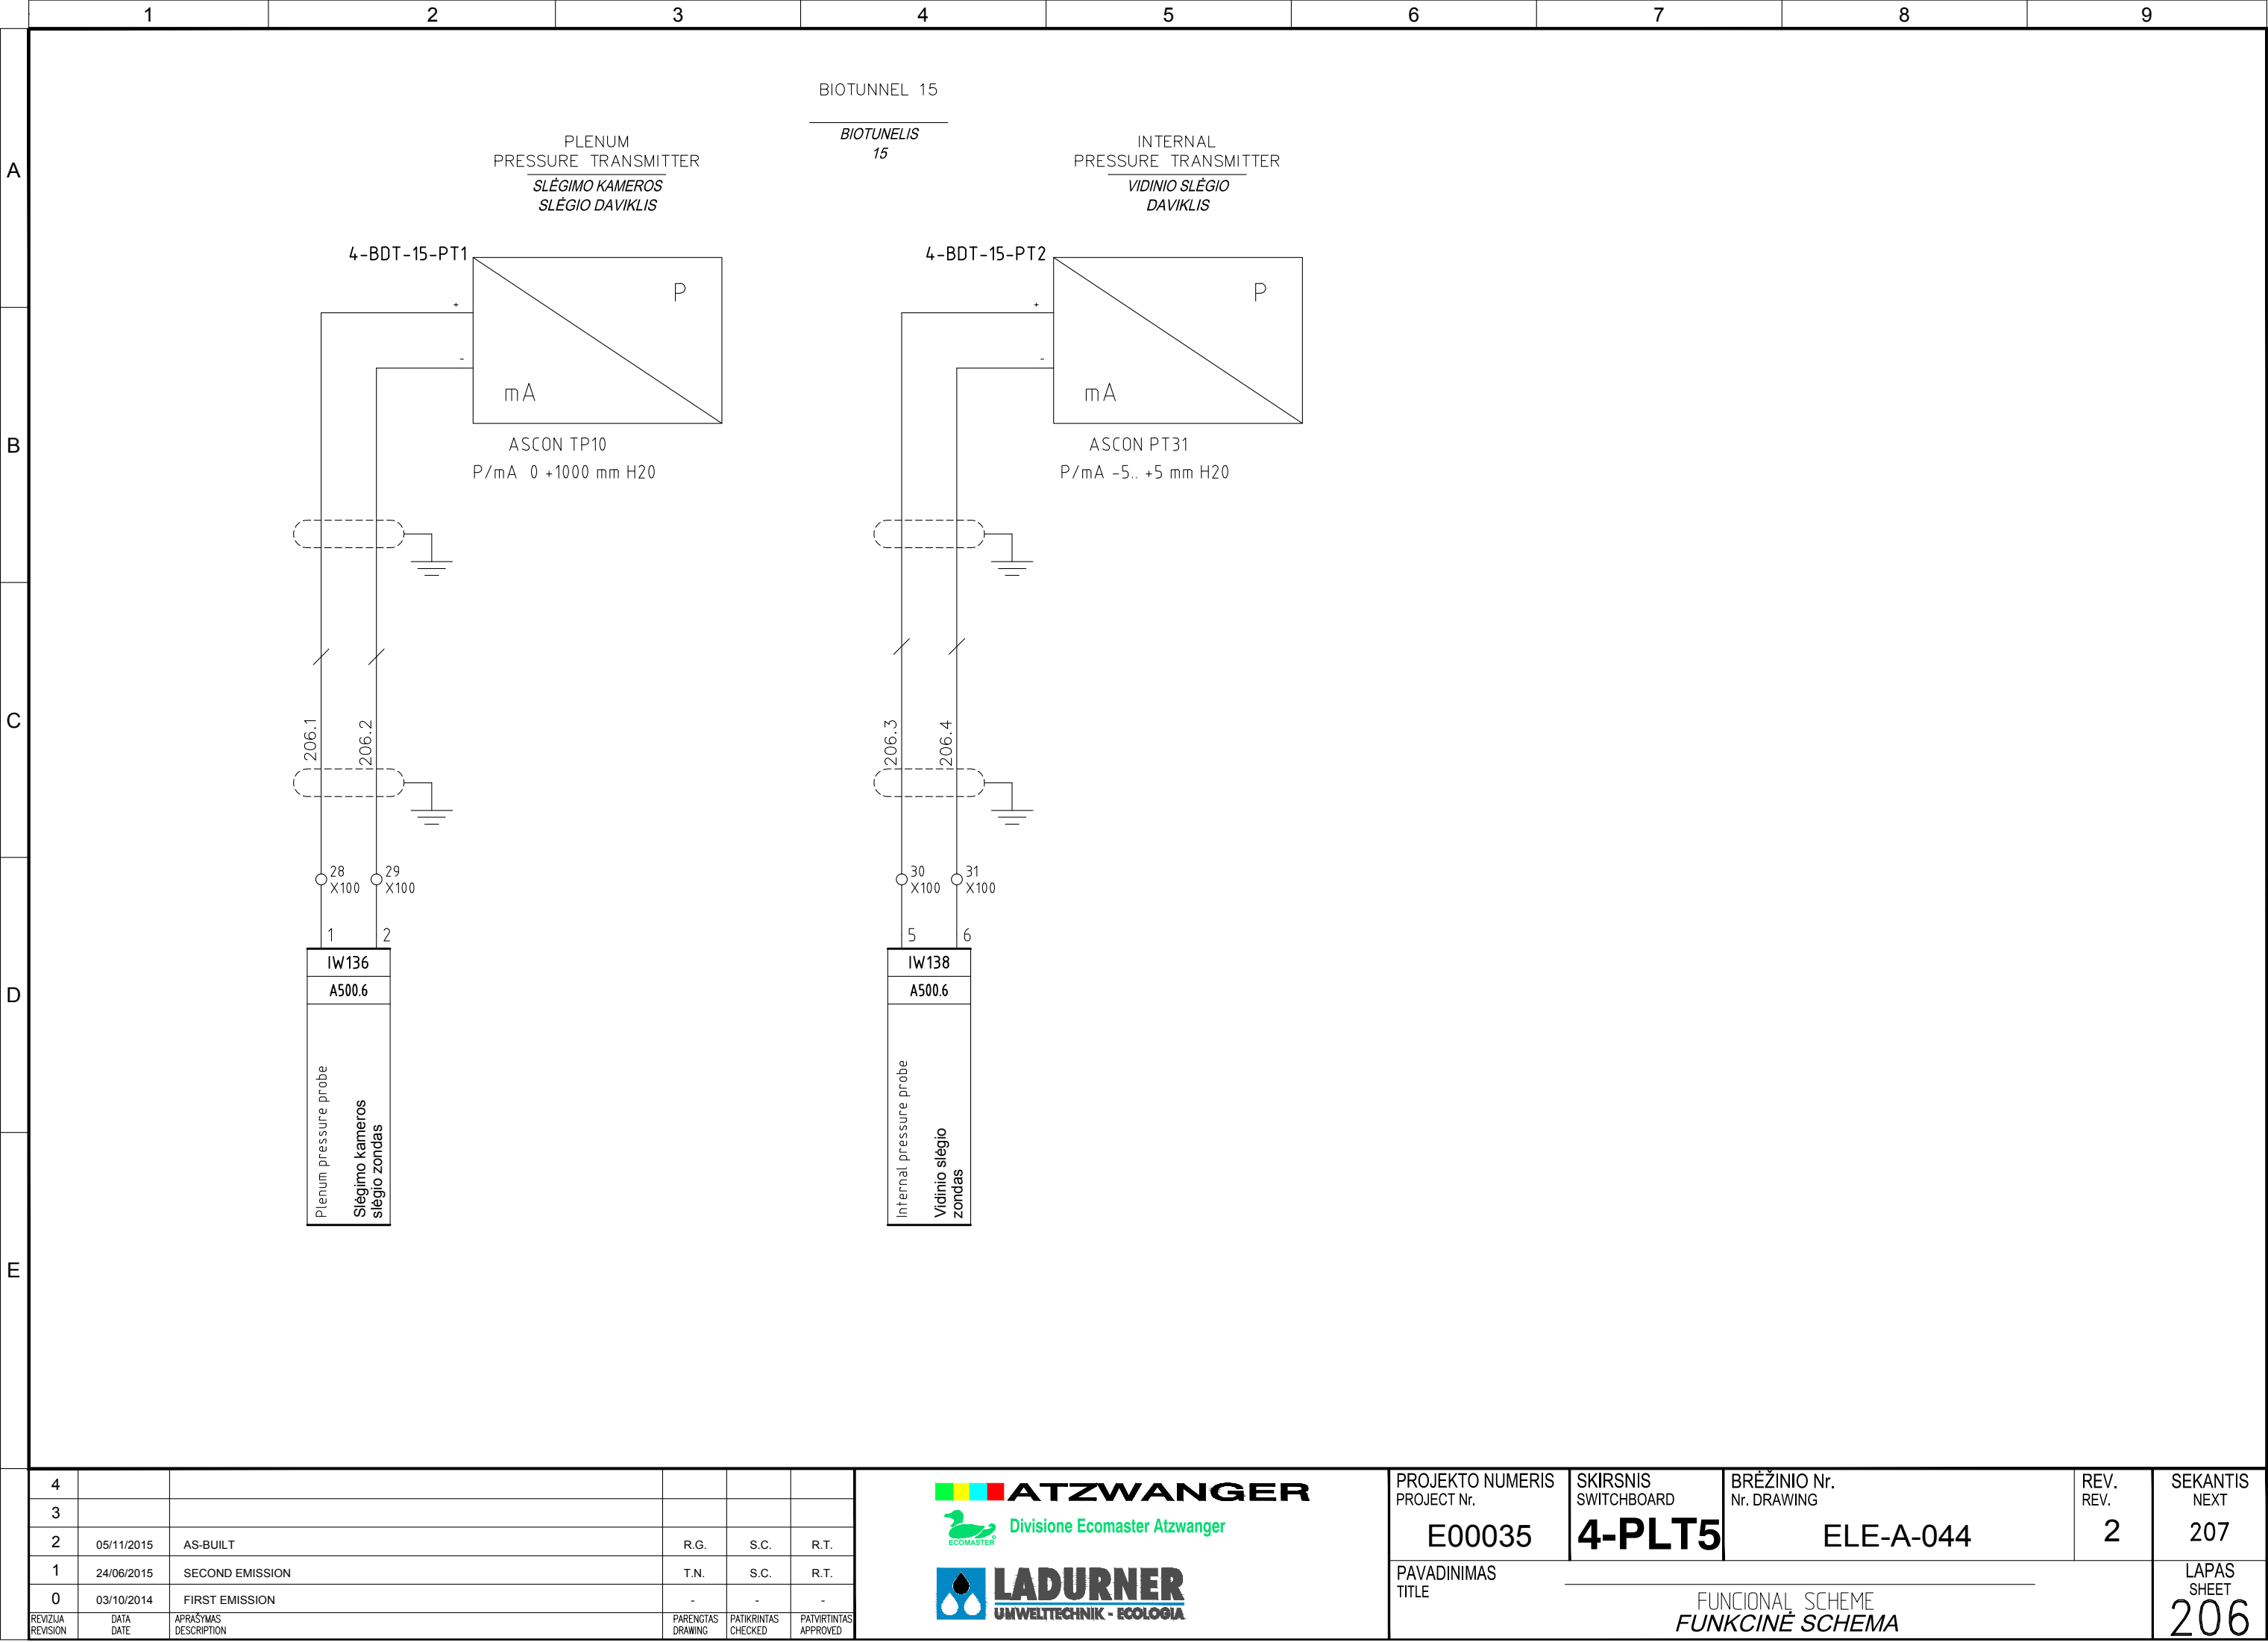

Pagal įstatymą, mes pasilikame teises į šį brėžinį ir draudžiame atgaminti, ar perduoti jį kitiems asmenims be mūsų pritarimo.
According to the law we reserve the rights to this drawing and it is forbidden to reproduce it or pass it on other parties without our approval.


A
B
C
D
E

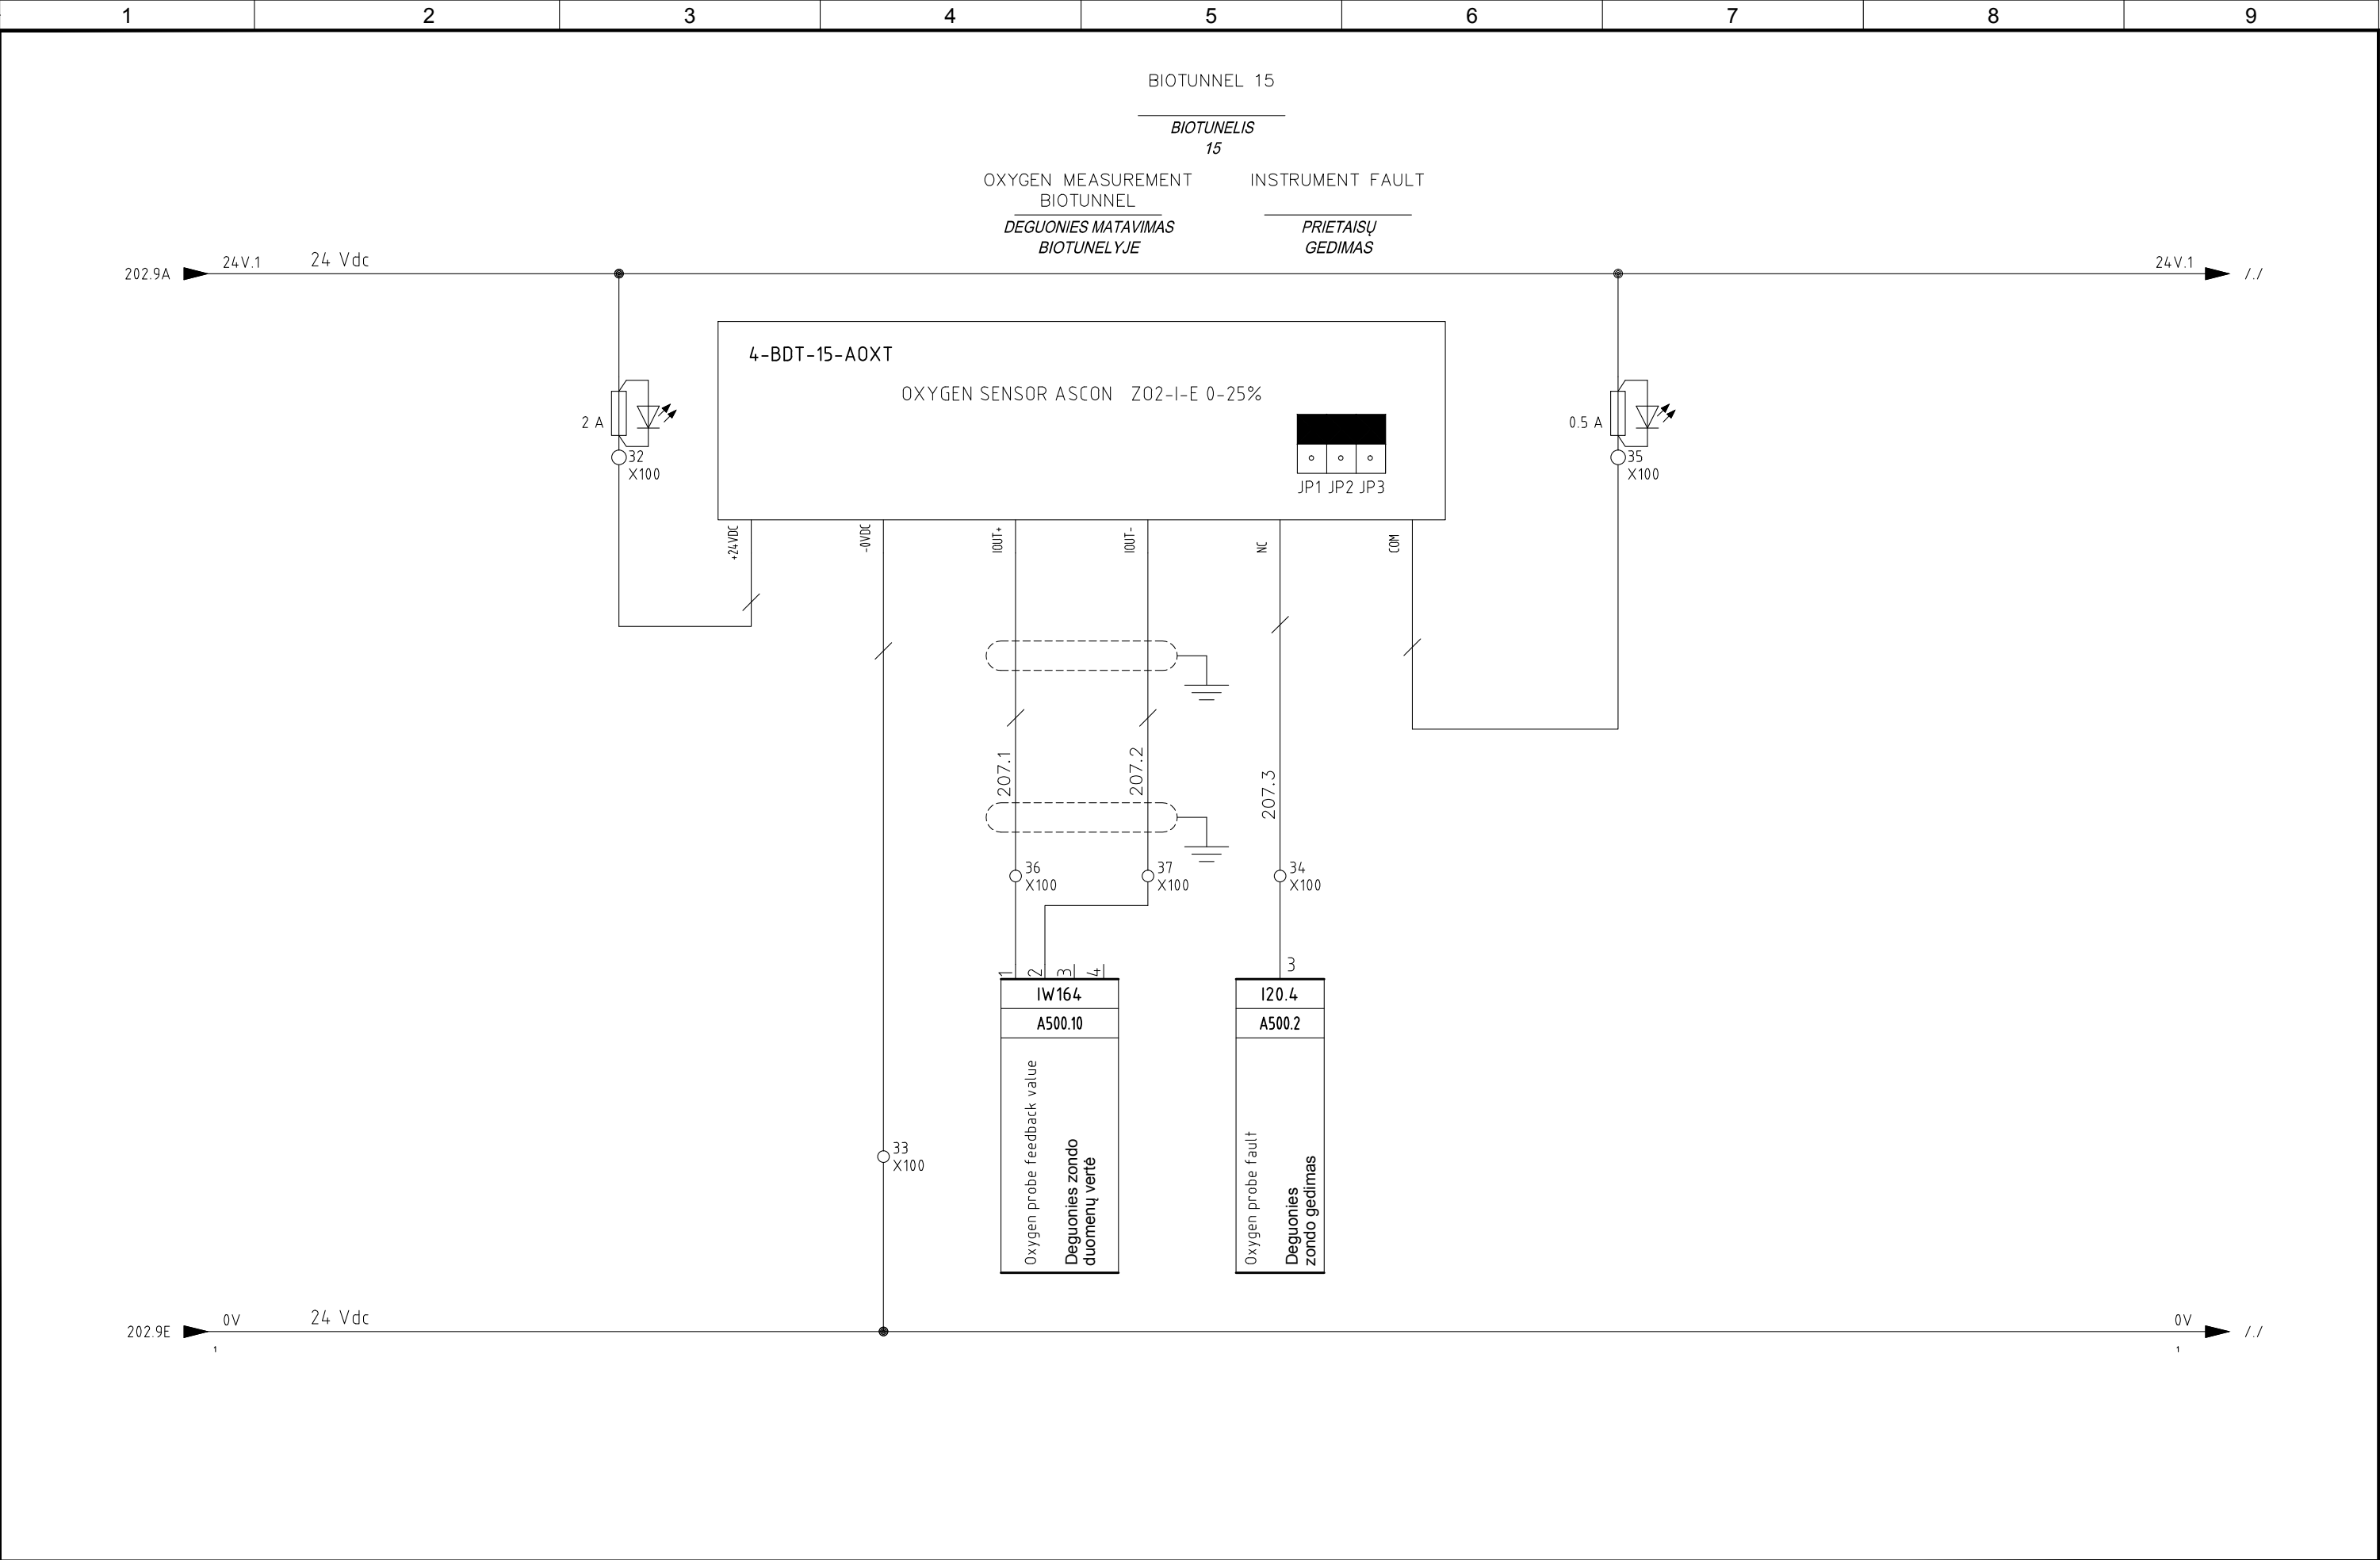

4					
3					
2	05/11/2015	AS-BUILT	R.G.	S.C.	R.T.
1	24/06/2015	SECOND EMISSION	T.N.	S.C.	R.T.
0	03/10/2014	FIRST EMISSION	-	-	-
REVIZIJA REVISION	DATA DATE	APRAŠYMAS DESCRIPTION	PARENGTAS DRAWING	PATIKRINTAS CHECKED	PATVIRTINTAS APPROVED



PROJEKTO NUMERIS PROJECT Nr.	SKIRSNIS SWITCHBOARD	BRĖŽINIO Nr. Nr. DRAWING	REV. REV.	SEKANTIS NEXT
E00035	4-PLT5	ELE-A-044	2	210
PAVADINIMAS TITLE	FUNCIONAL SCHEME FUNKCINĖ SCHEMA			LAPAS SHEET
				207

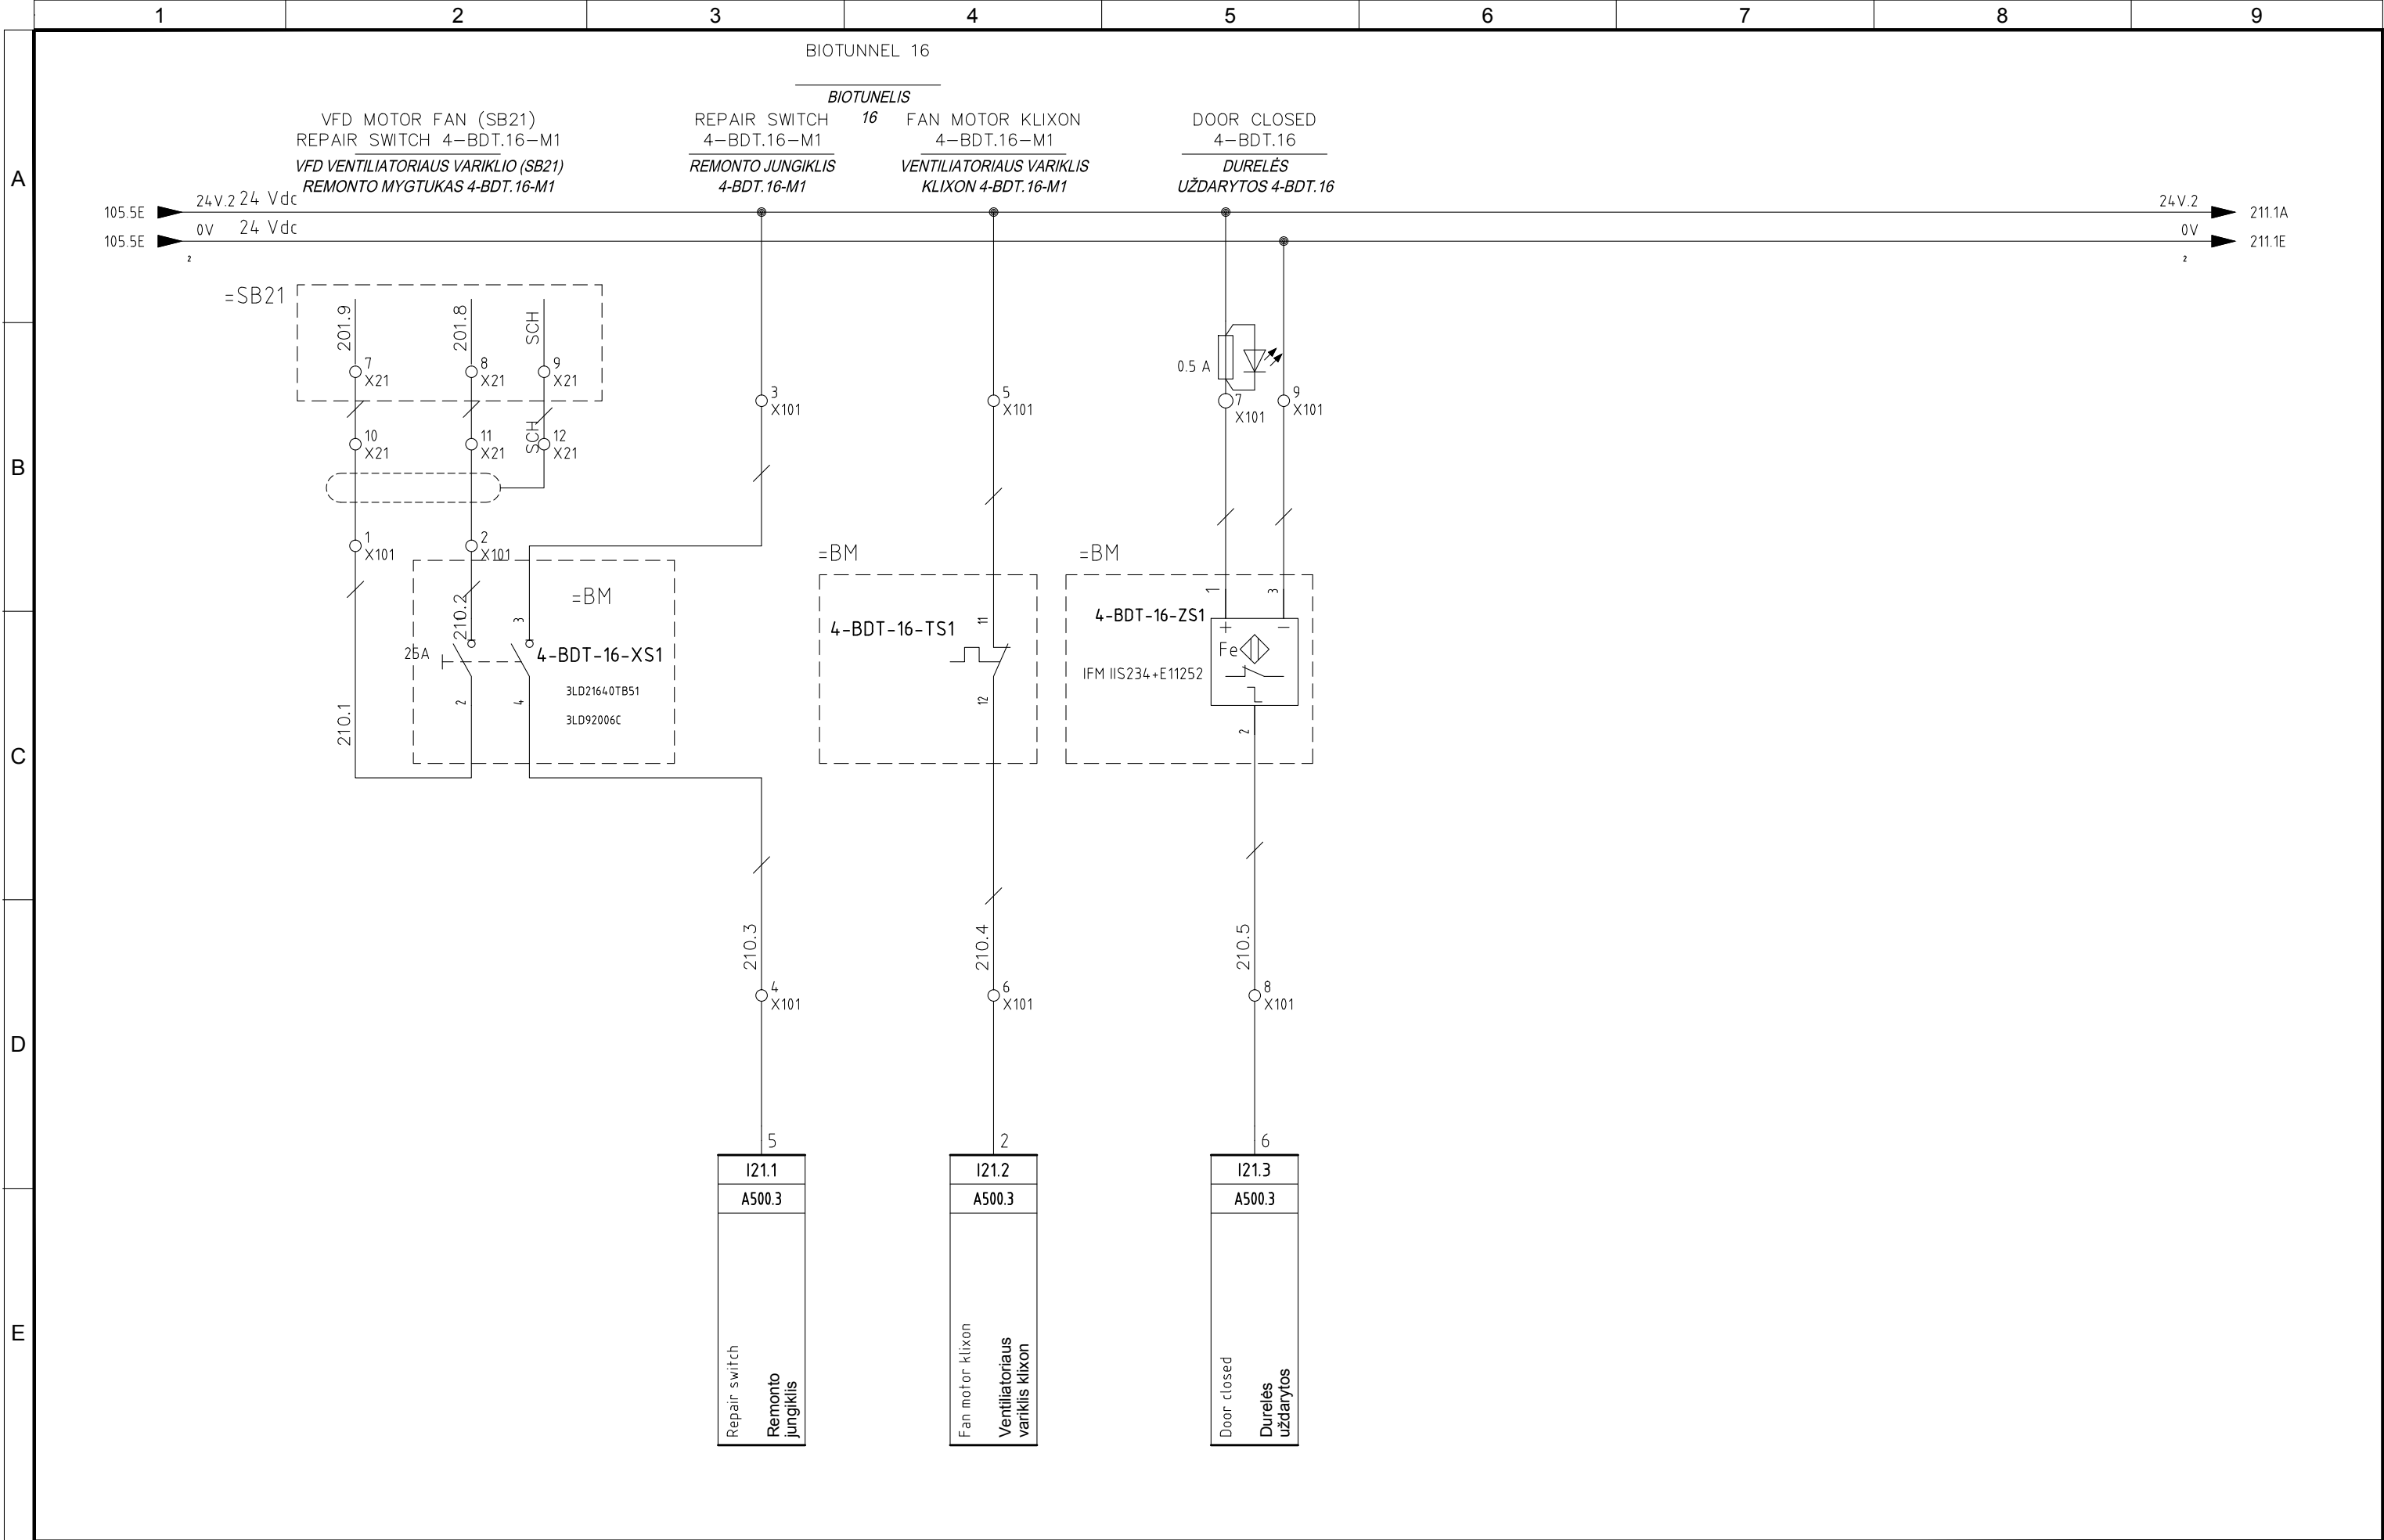


4					
3					
2	05/11/2015	AS-BUILT	R.G.	S.C.	R.T.
1	24/06/2015	SECOND EMISSION	T.N.	S.C.	R.T.
0	03/10/2014	FIRST EMISSION	-	-	-
REVIZIJA REVISION	DATA DATE	APRAŠYMAS DESCRIPTION	PARENGTAS DRAWING	PATIKRINTAS CHECKED	PATVIRTINTAS APPROVED




PROJEKTO NUMERIS PROJECT Nr.	SKIRSNIS SWITCHBOARD	BRĖŽINIO Nr. Nr. DRAWING	REV. REV.	SEKANTIS NEXT
E00035	4-PLT5	ELE-A-044	2	211
PAVADINIMAS TITLE				LAPAS SHEET
FIELD EQUIPMENT BIOTUNNEL 4-BDT-16 <i>BIOTUNELIO ĮRANGA 4-BDT-16</i>				210


Pagal įstatymą, mes pasilikame teises į šį brėžinį ir draudžiame atgaminti, ar perduoti jį kitiems asmenims be mūsų pritarimo.
According to the law we reserve the rights to this drawing and it is forbidden to reproduce it or pass it on other parties without our approval.

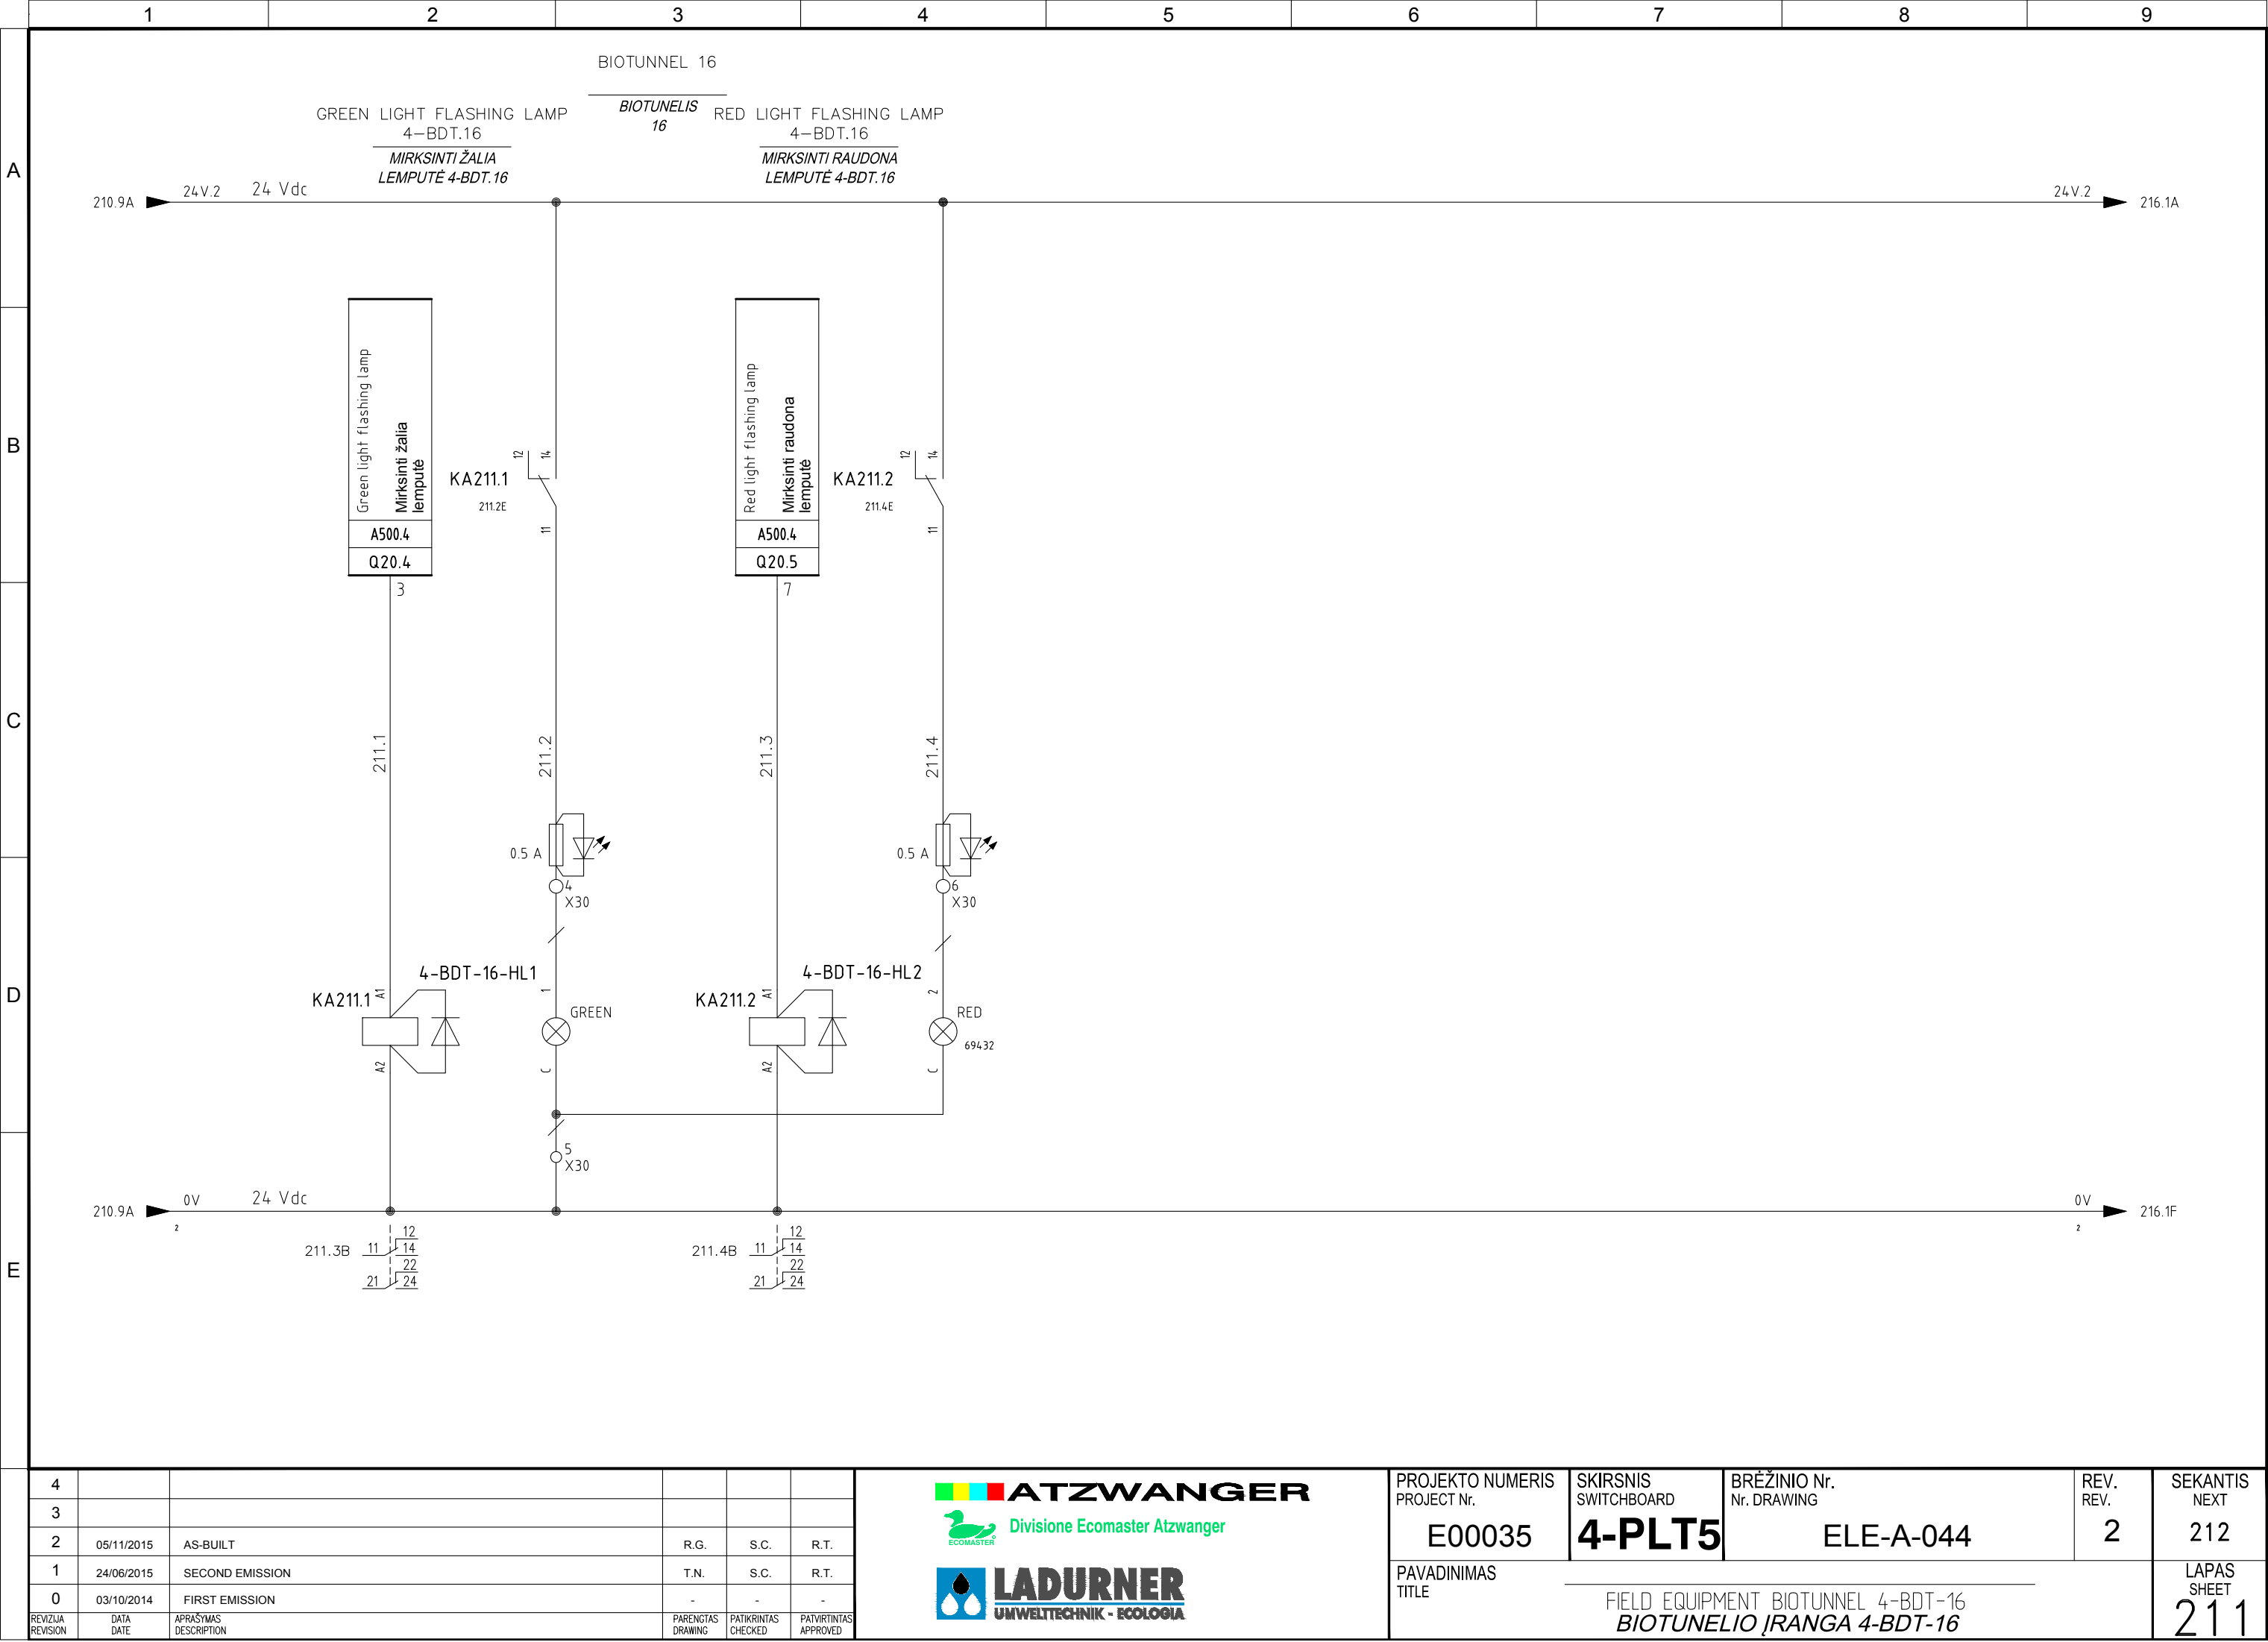


Pagal įstatymą, mes pasilikame teises į šį brėžinį ir draudžiame atgaminti, ar perduoti jį kitiems asmenims be mūsų pritarimo.
According to the law we reserve the rights to this drawing and it is forbidden to reproduce it or pass it on other parties without our approval.

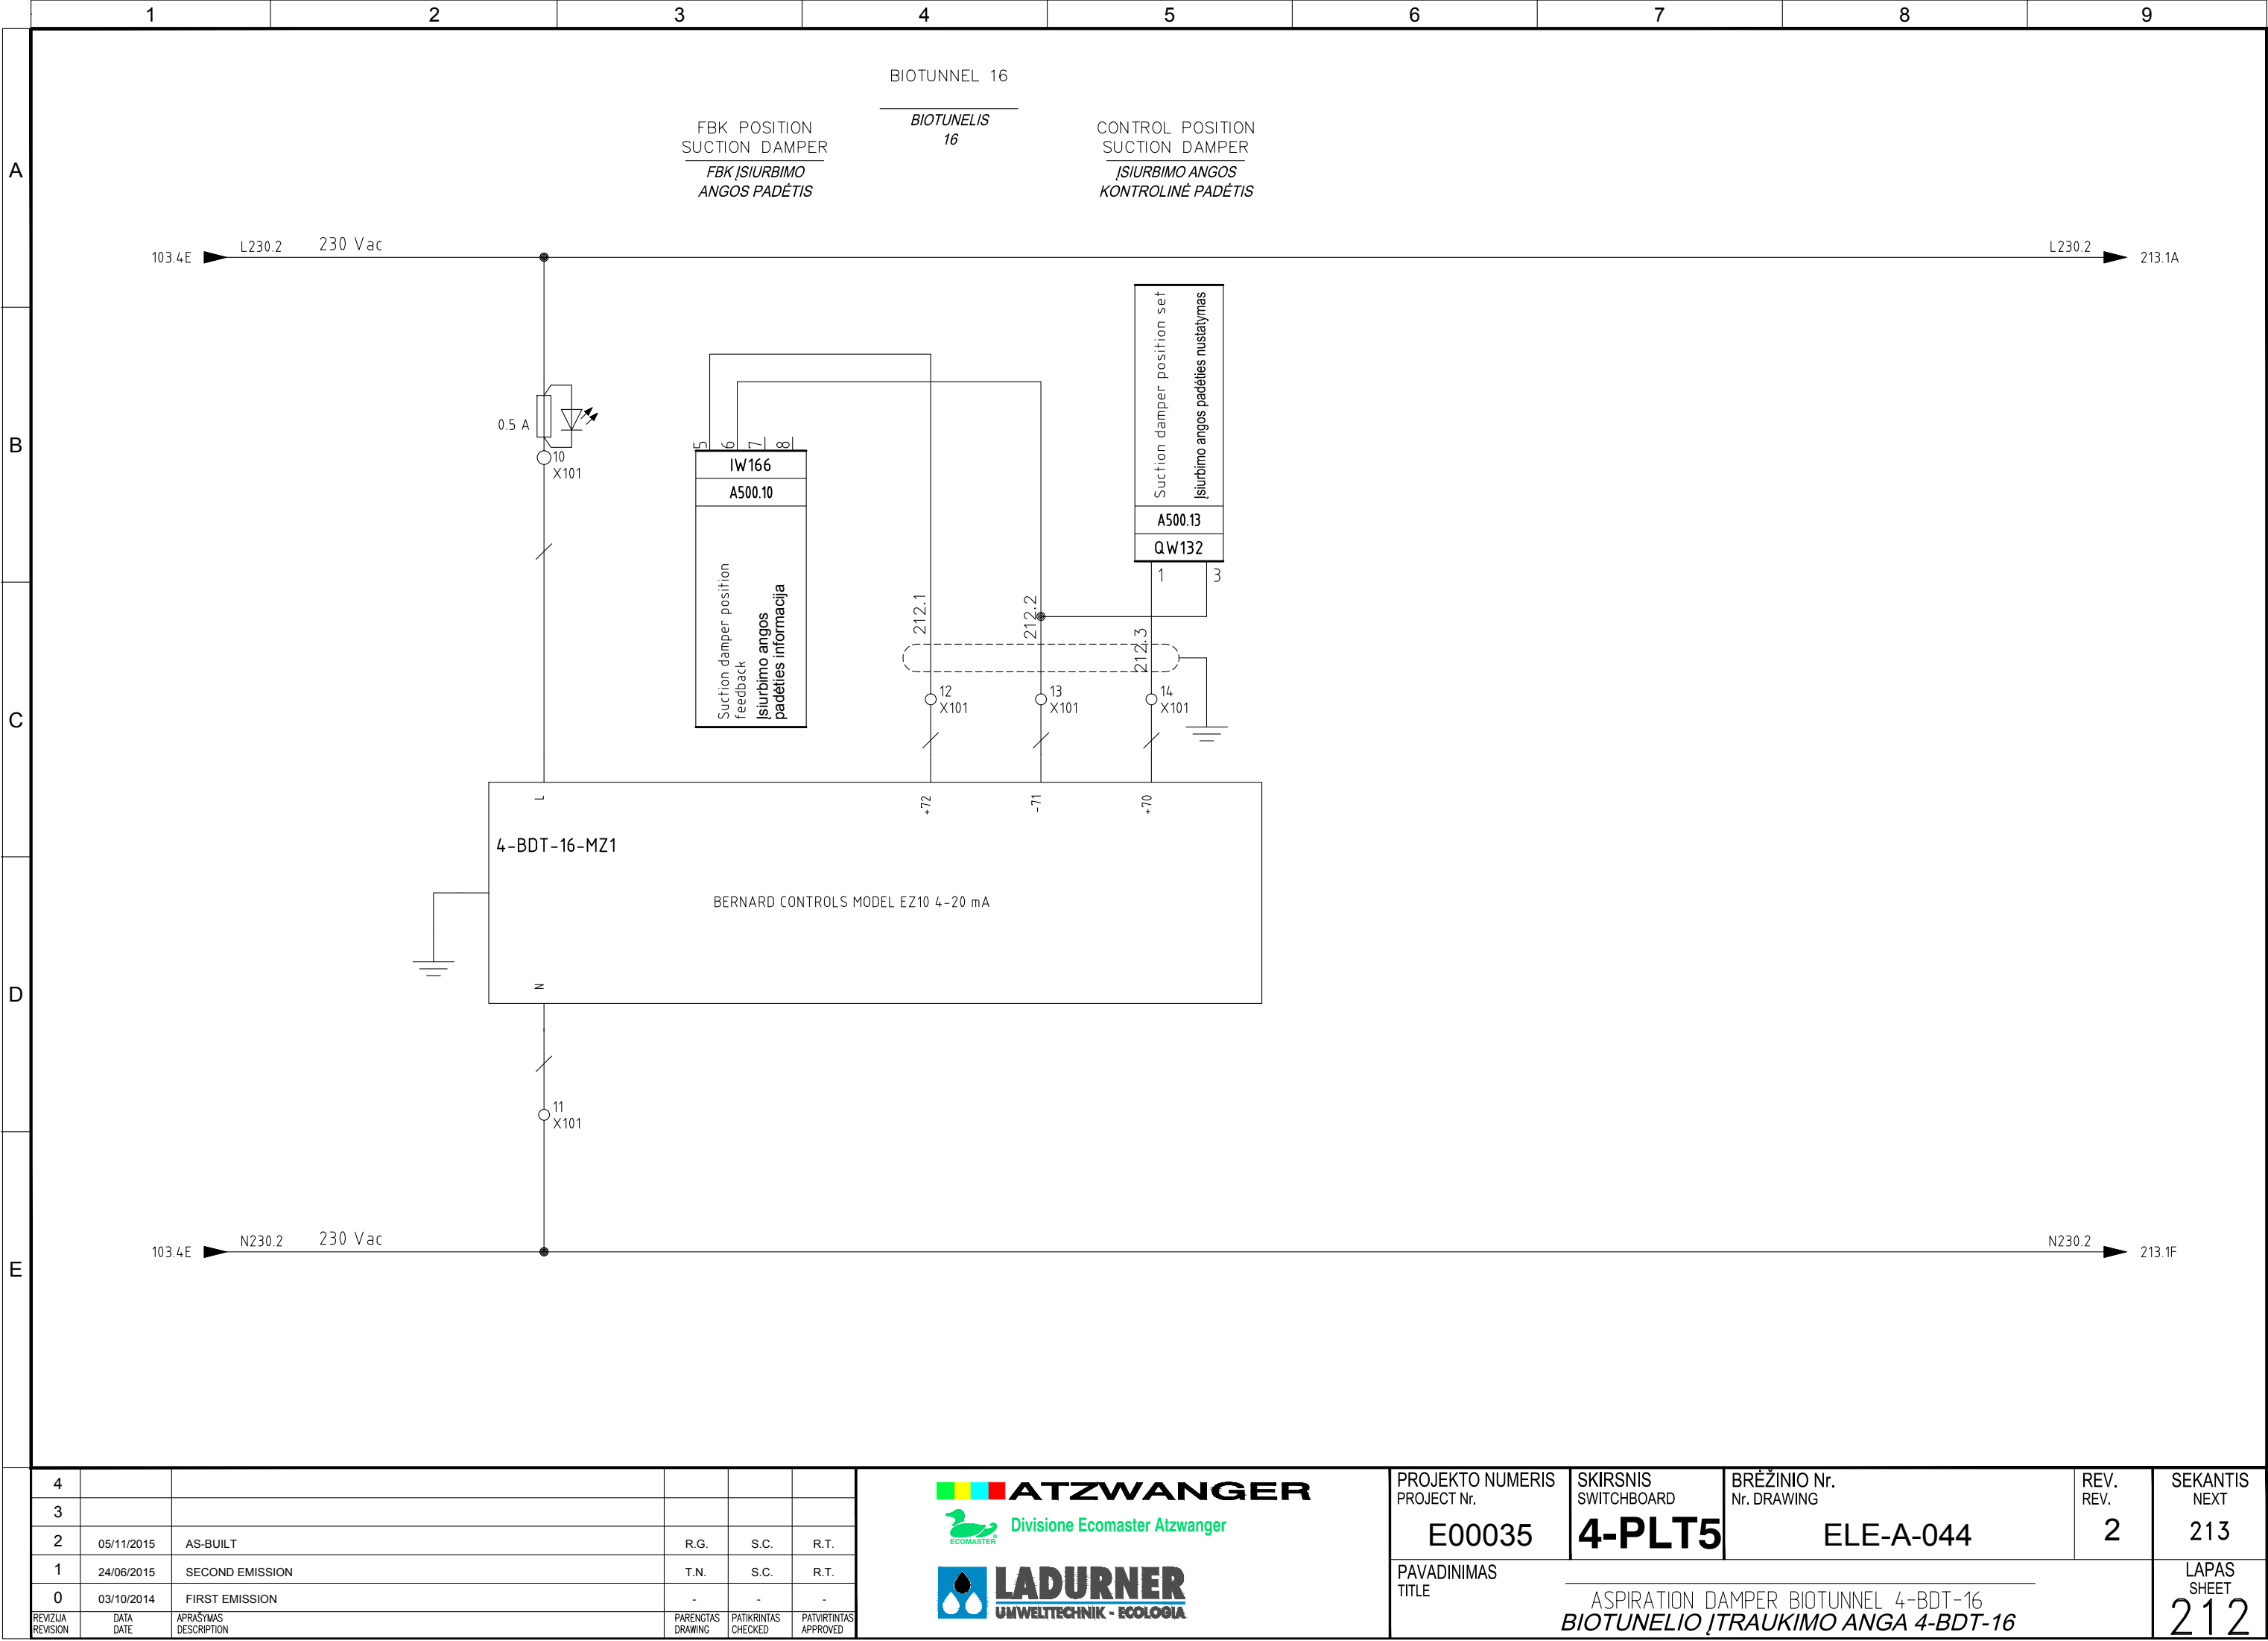

Pagal įstatymą, mes pasilikame teises į šį brėžinį ir draudžiame atgaminti, ar perduoti jį kitiems asmenims be mūsų pritarimo.
According to the law we reserve the rights to this drawing and it is forbidden to reproduce it or pass it on other parties without our approval.

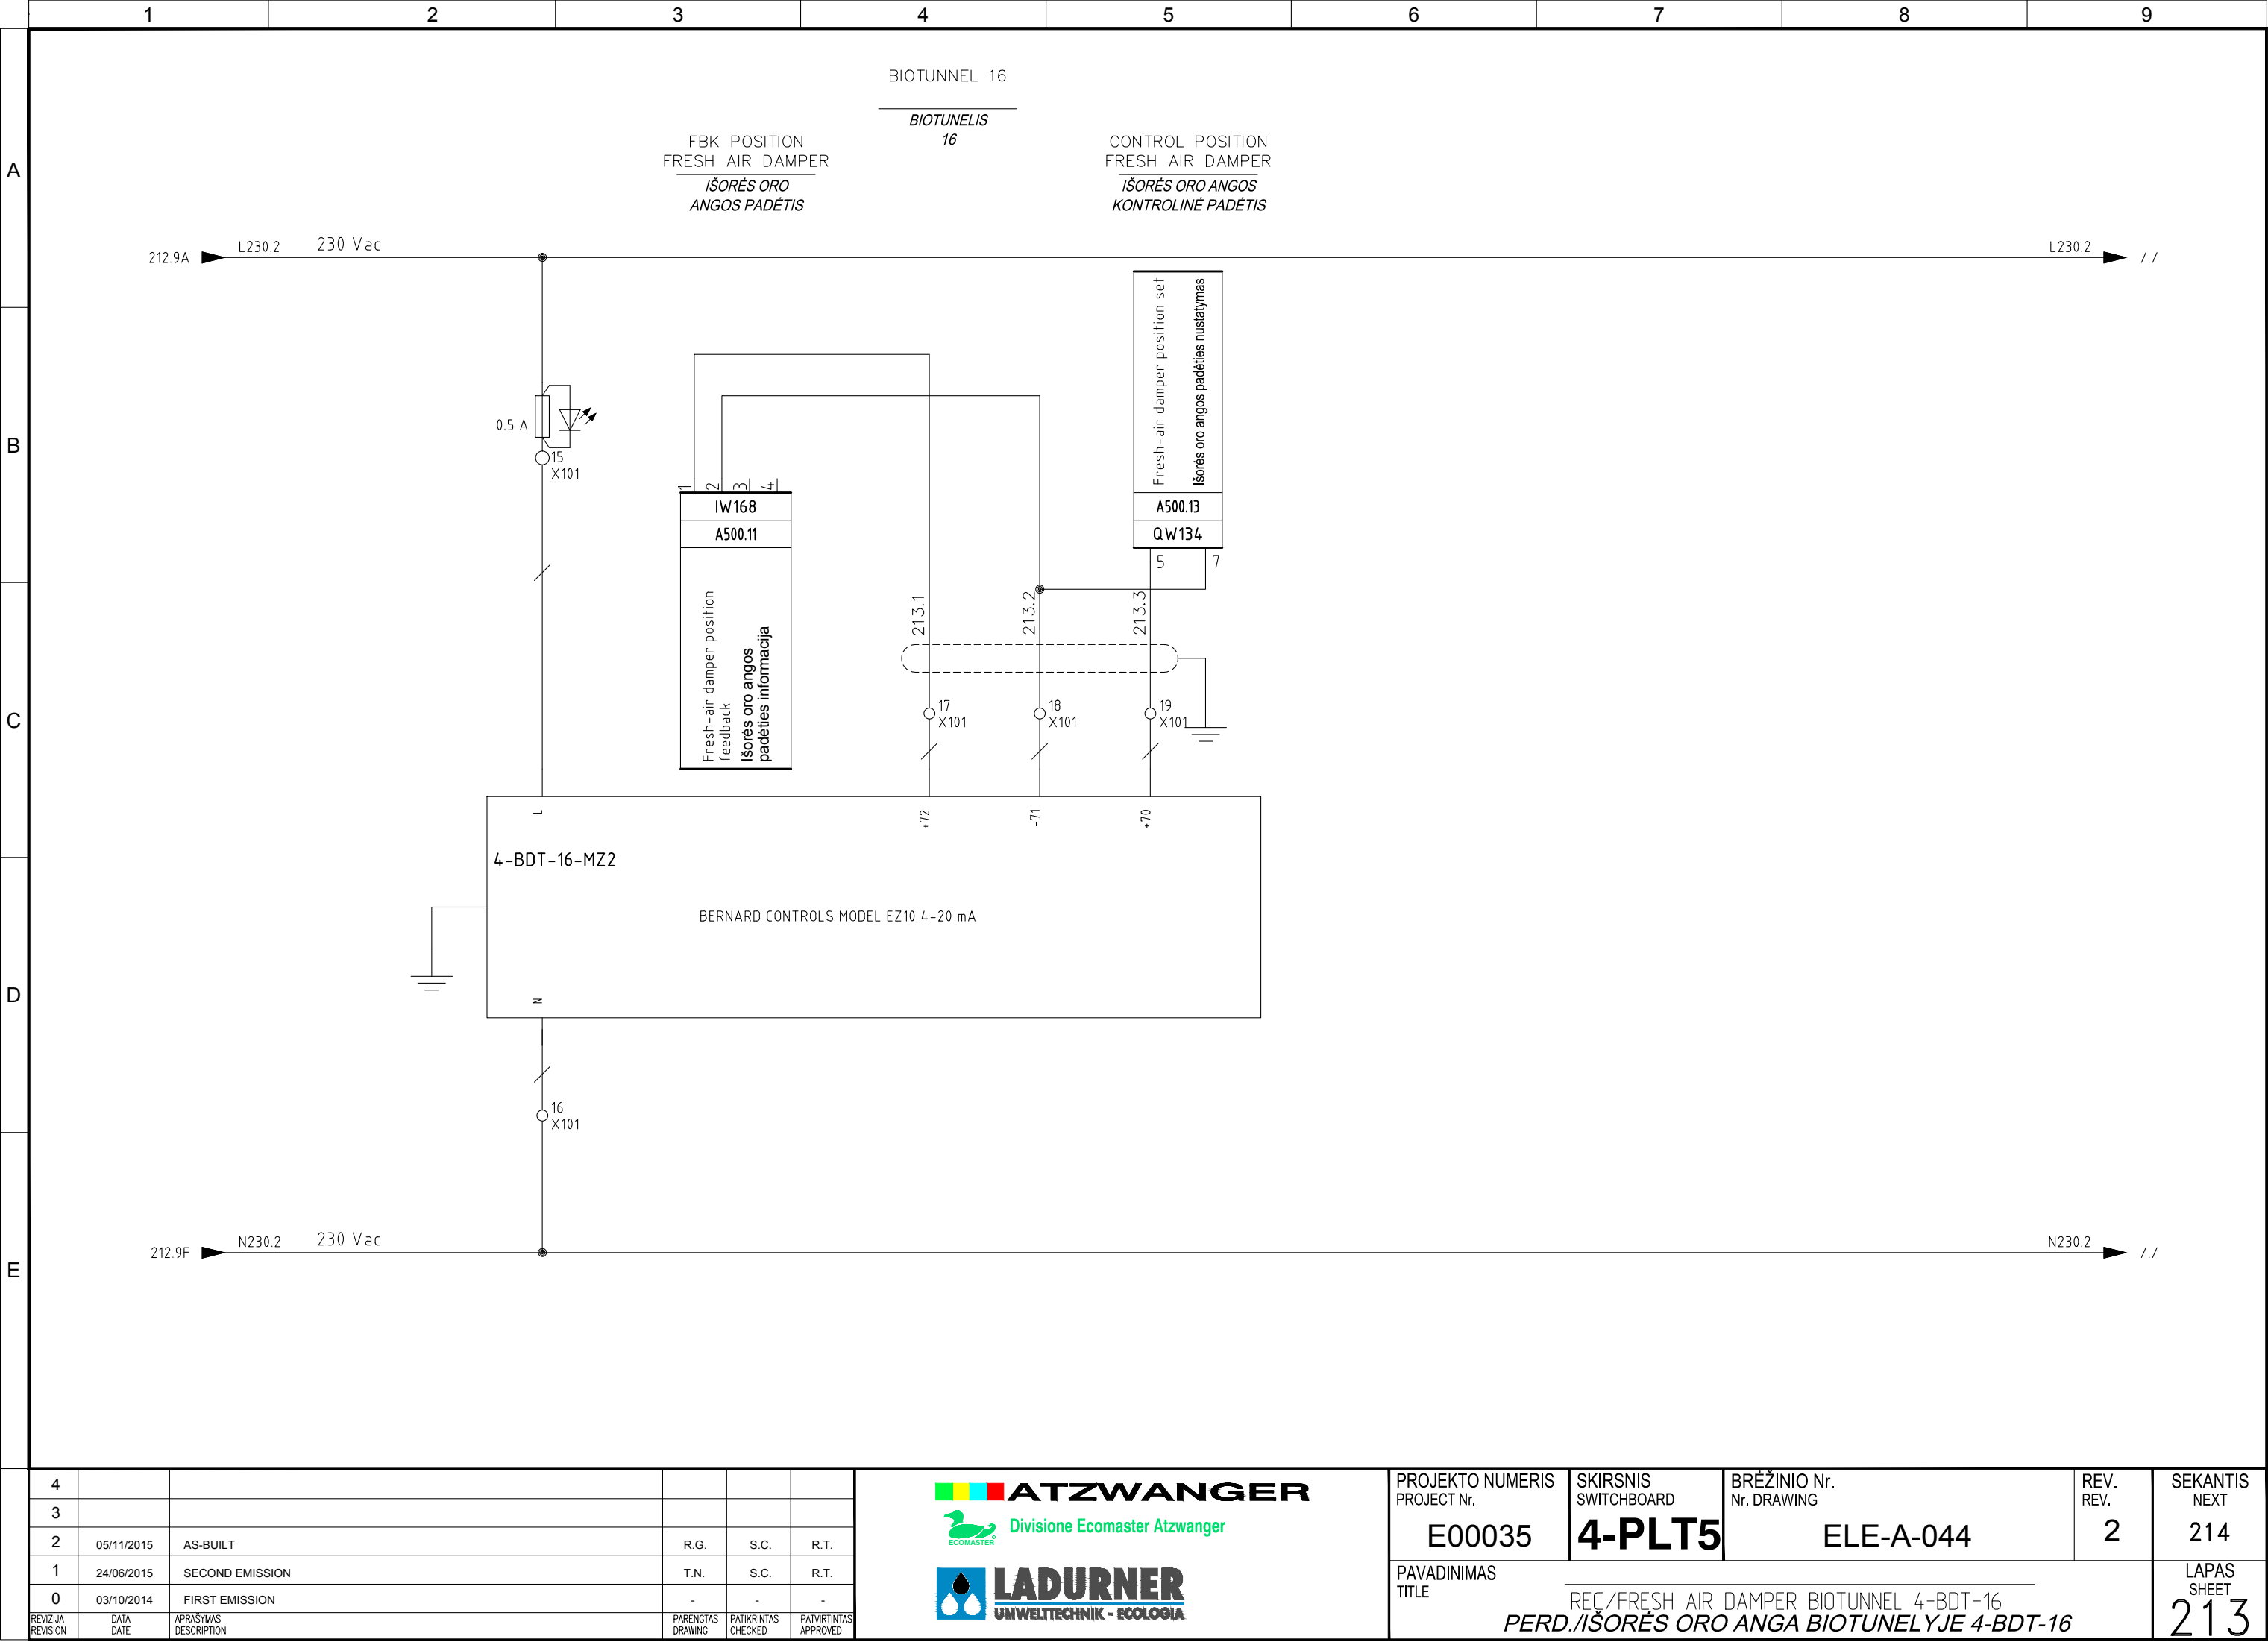

Pagal įstatymą, mes pasilikame teises į šį brėžinį ir draudžiame atgaminti, ar perduoti jį kitiems asmenims be mūsų pritarimo.
According to the law we reserve the rights to this drawing and it is forbidden to reproduce it or pass it on other parties without our approval.

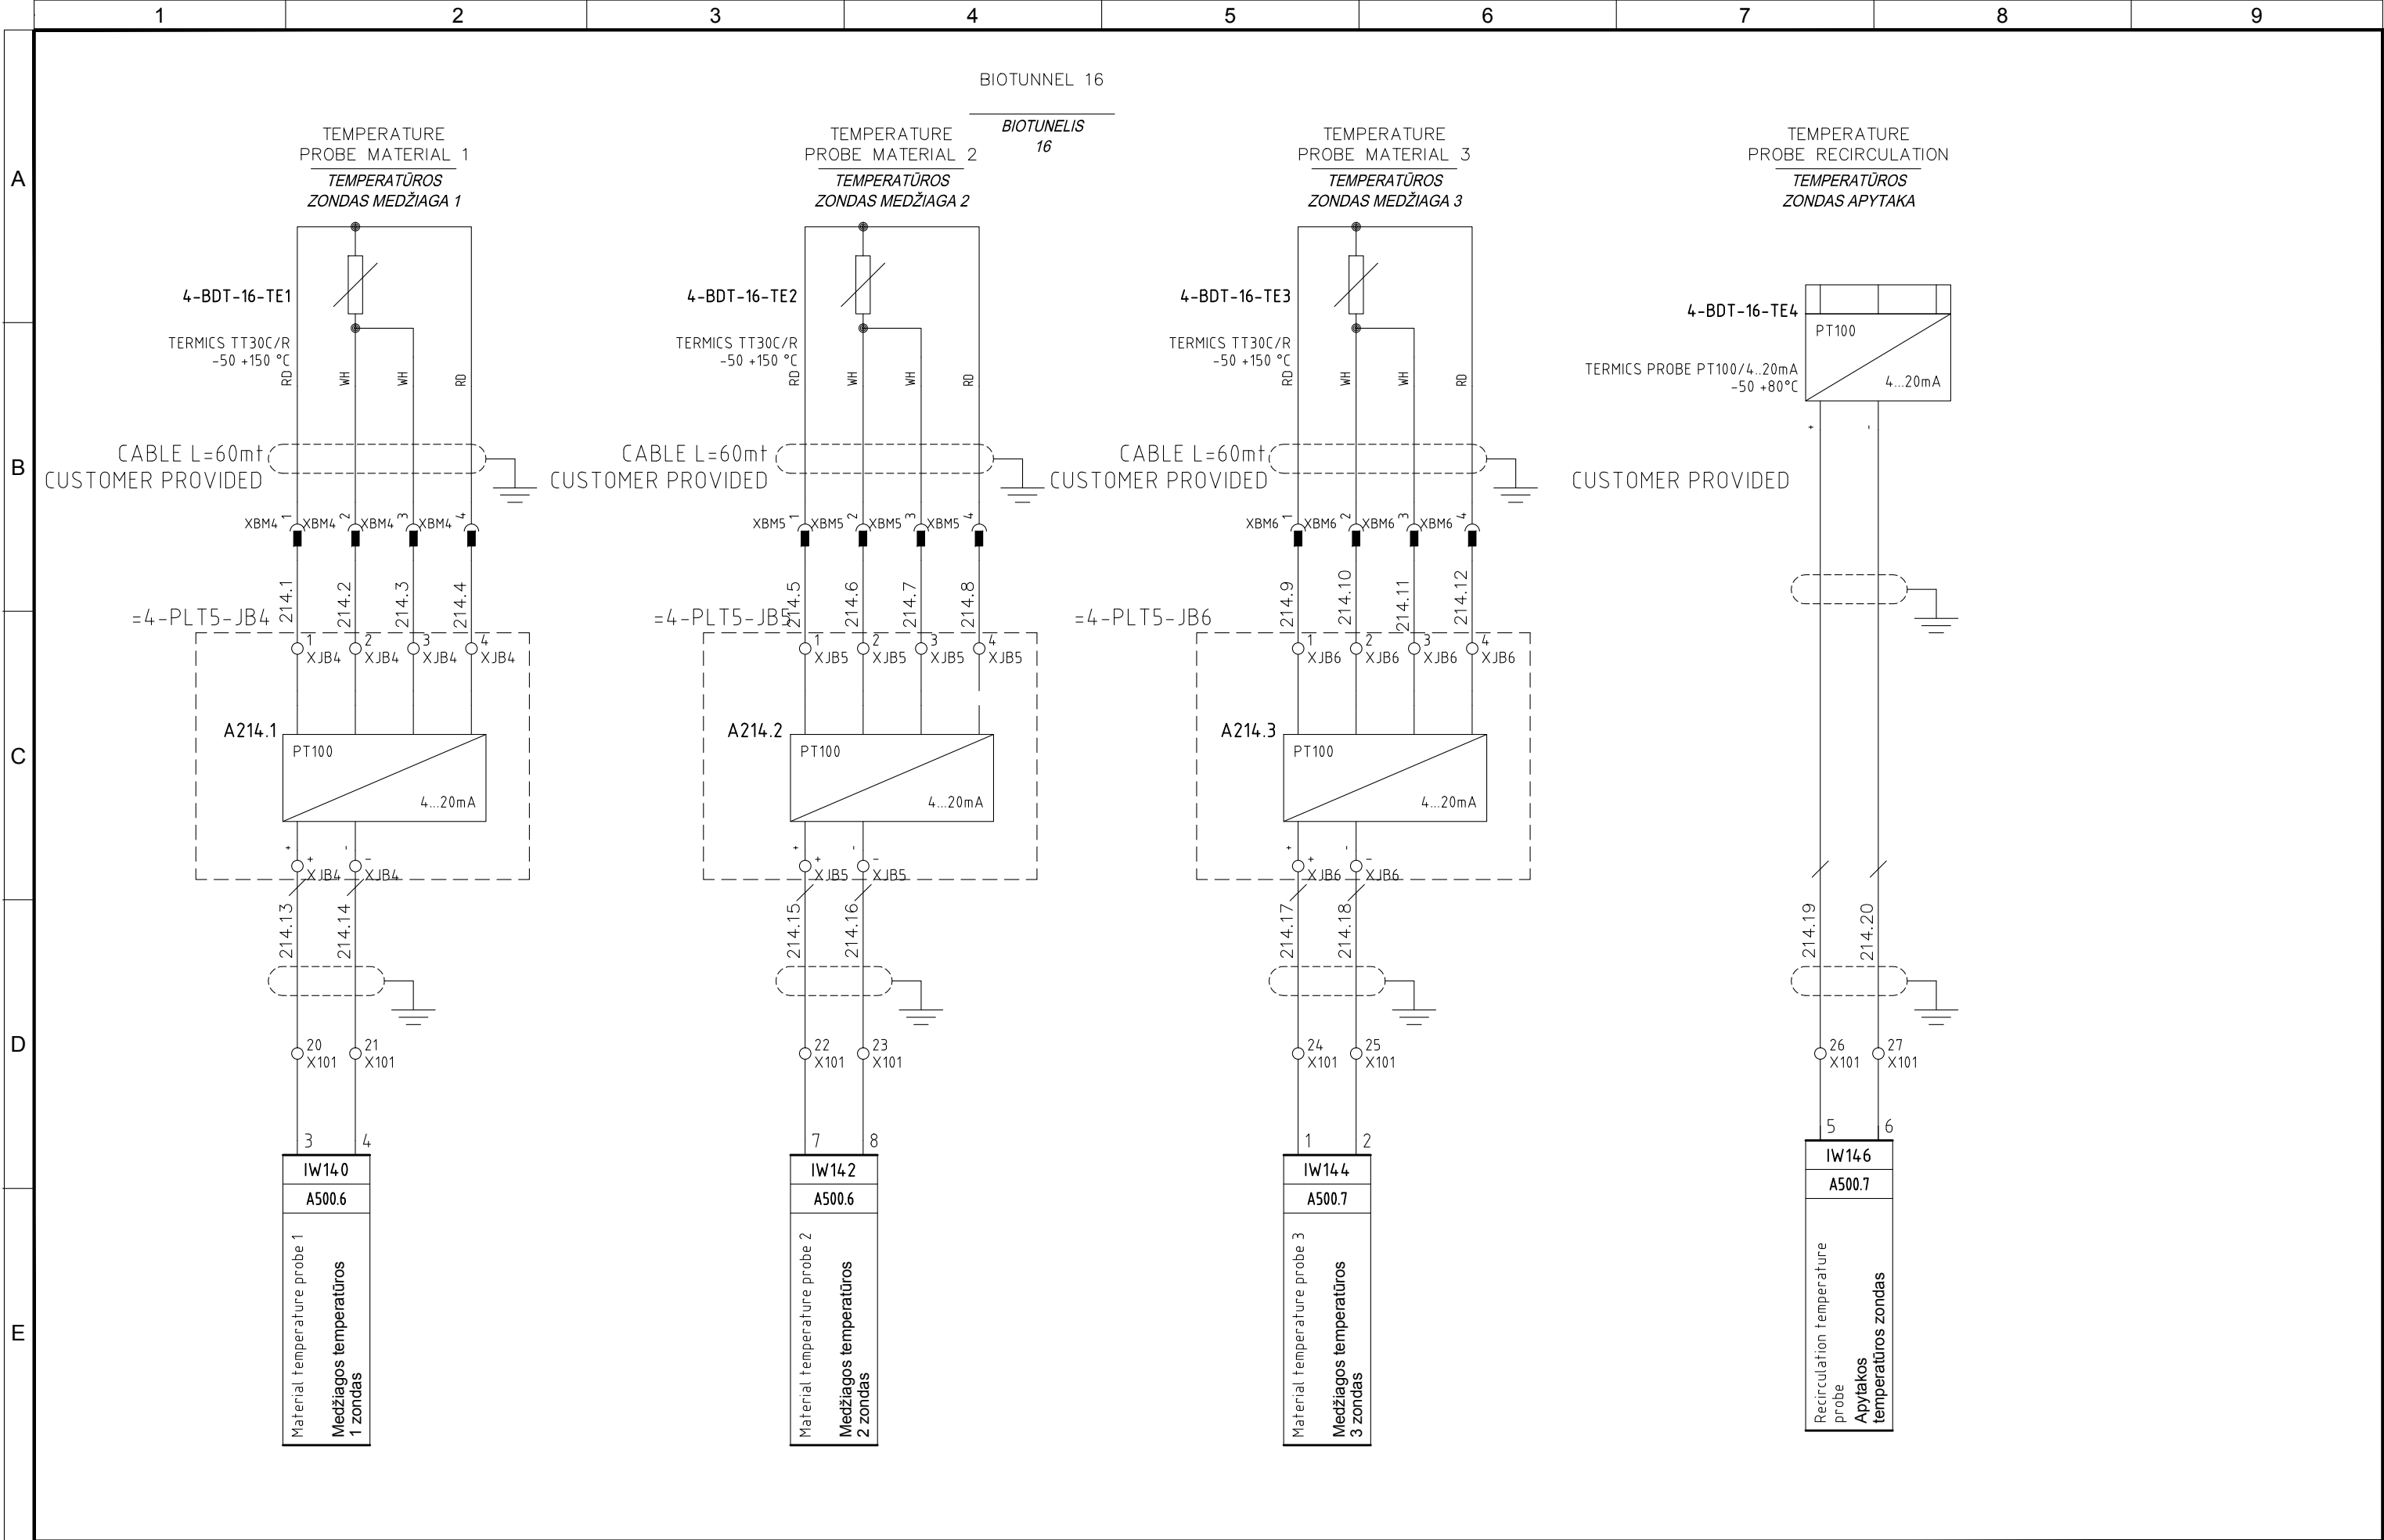


4					
3					
2	05/11/2015	AS-BUILT	R.G.	S.C.	R.T.
1	24/06/2015	SECOND EMISSION	T.N.	S.C.	R.T.
0	03/10/2014	FIRST EMISSION	-	-	-
REVIZIJA REVISION	DATA DATE	APRAŠYMAS DESCRIPTION	PARENGTAS DRAWING	PATIKRINTAS CHECKED	PATVIRTINTAS APPROVED




PROJEKTO NUMERIS PROJECT Nr.	SKIRSNIS SWITCHBOARD	BRĖŽINIO Nr. Nr. DRAWING	REV. REV.	SEKANTIS NEXT
E00035	4-PLT5	ELE-A-044	2	215
PAVADINIMAS TITLE	BIOTUNNEL 4-BDT-16 MEASURES BIOTUNELIO 4-BDT-16 MATMENYS			LAPAS SHEET
				214

Pagal įstatymą, mes pasilikame teises į šį brėžinį ir draudžiame atgaminti, ar perduoti jį kitiems asmenims be mūsų pritarimo.
According to the law we reserve the rights to this drawing and it is forbidden to reproduce it or pass it on other parties without our approval.

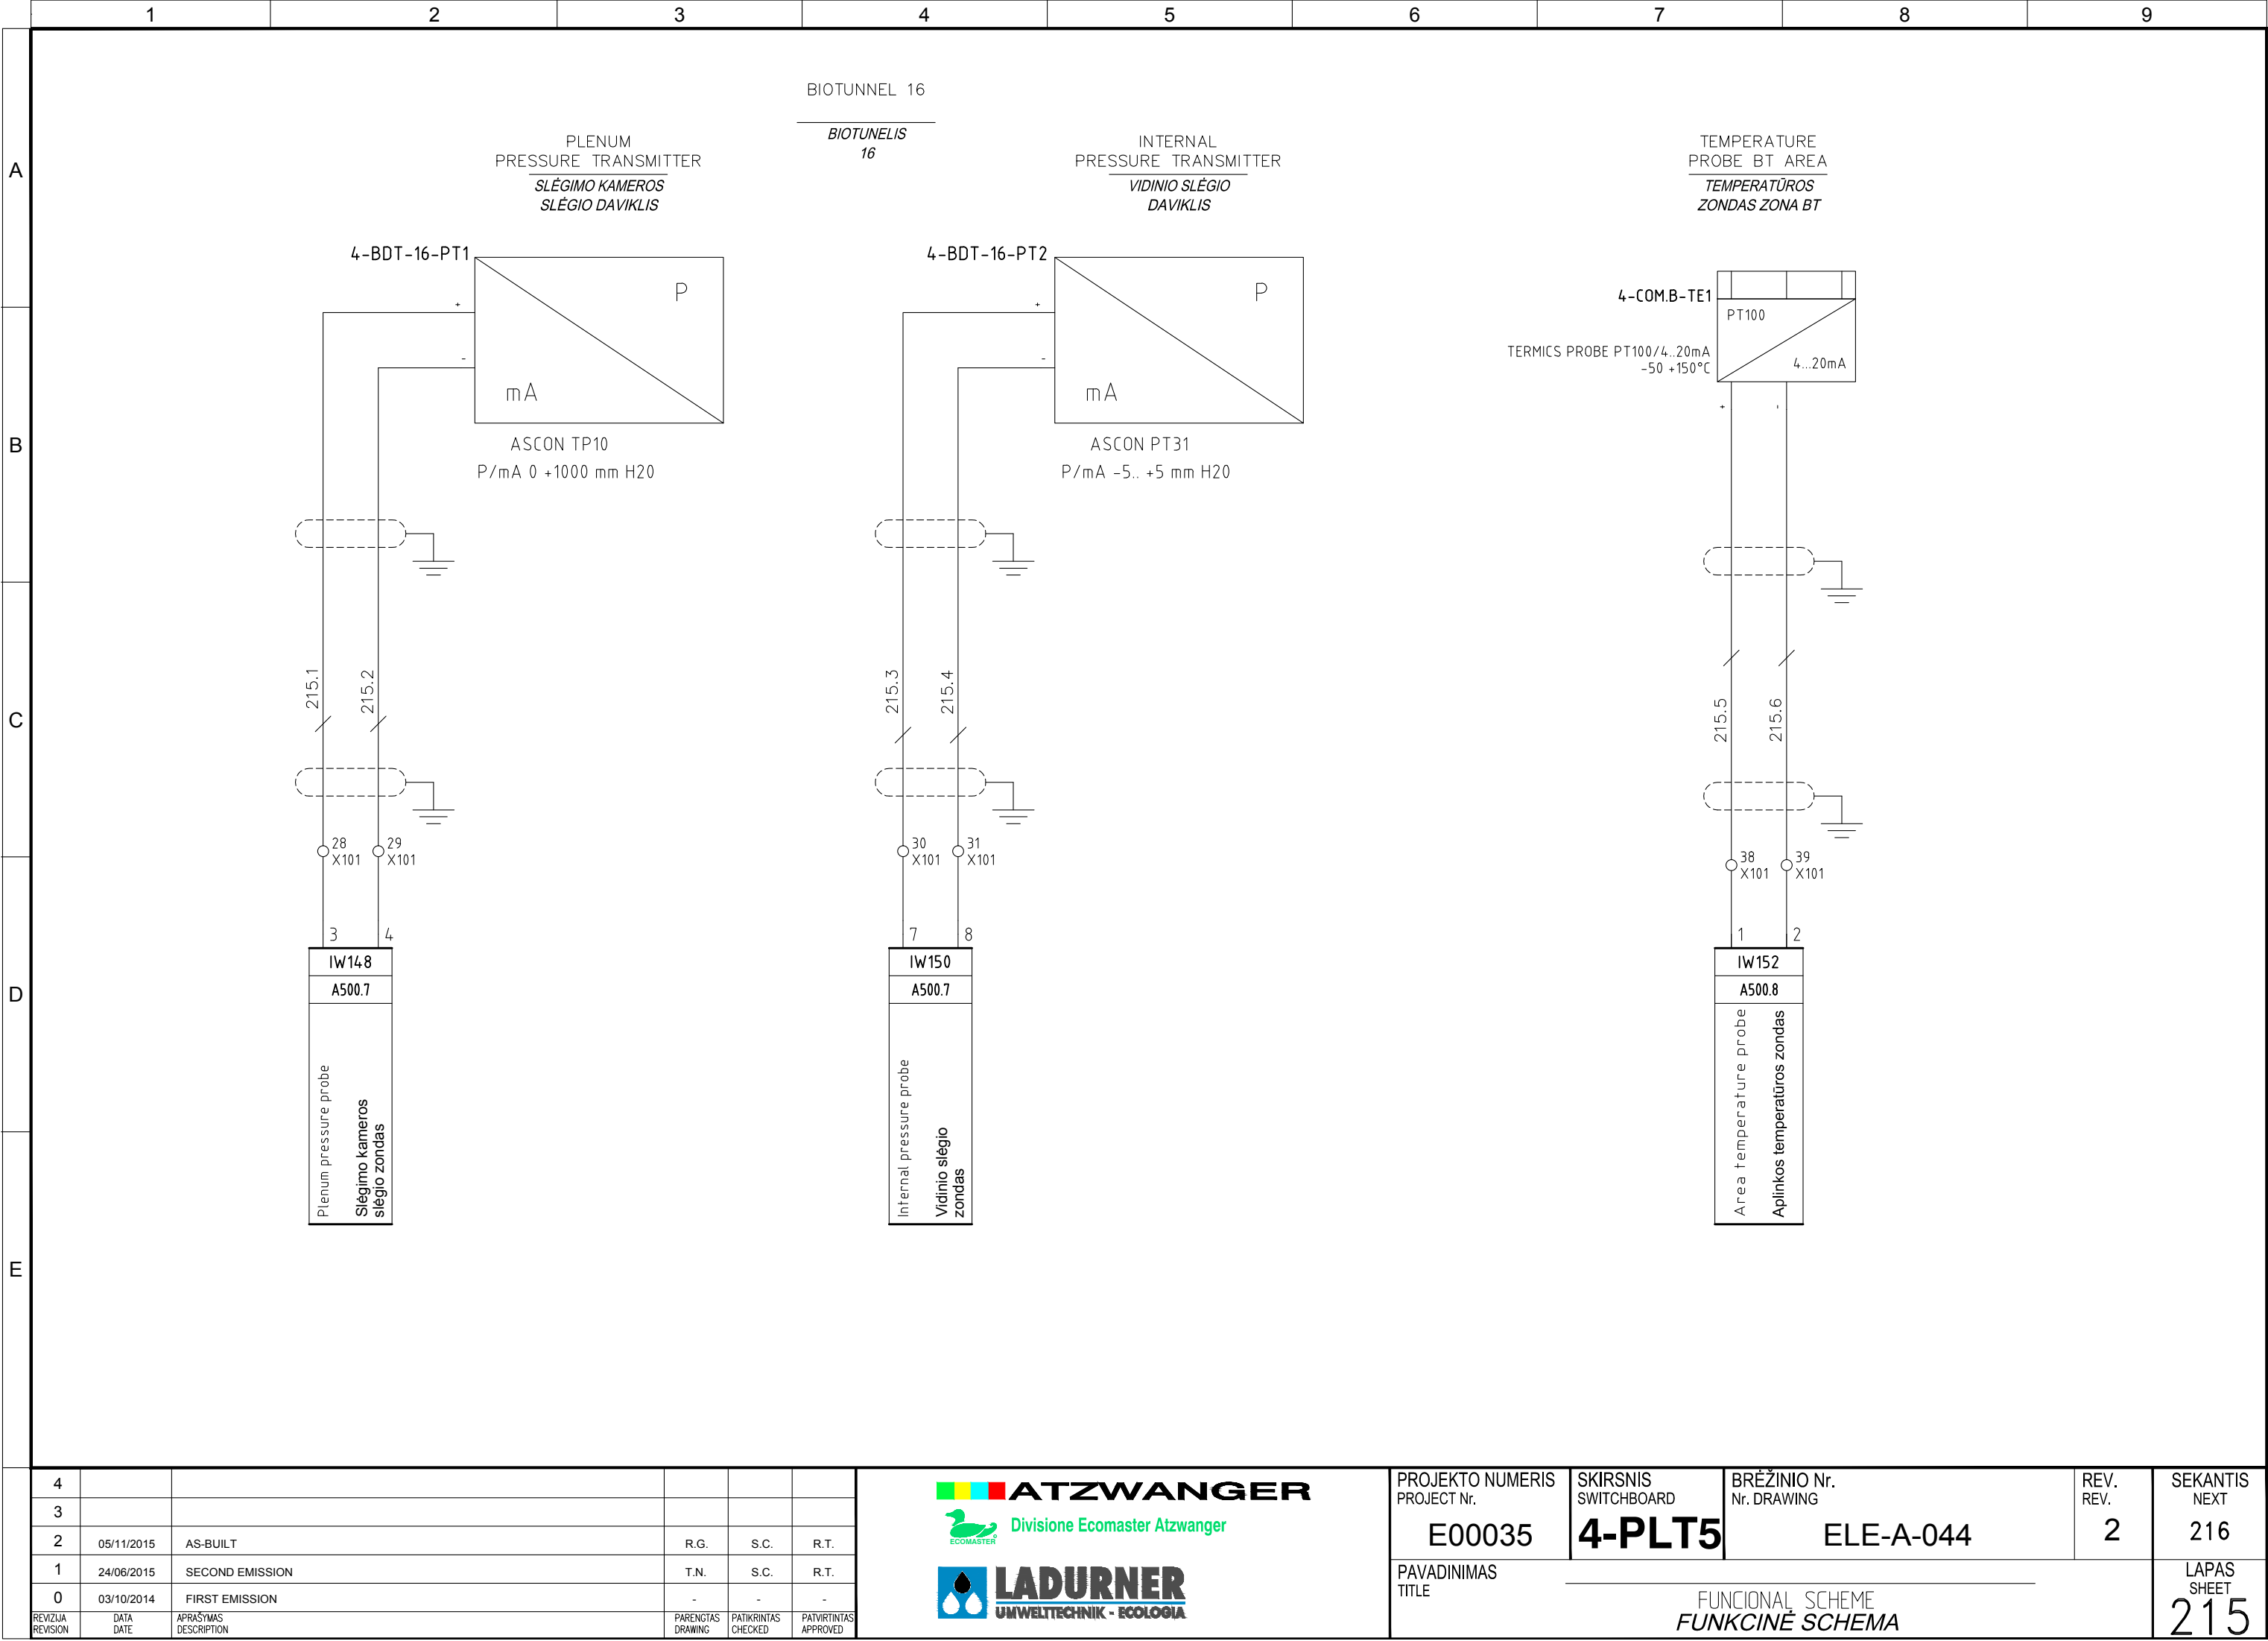

Pagal įstatymą, mes pasilikame teises į šį brėžinį ir draudžiame atgaminti, ar perduoti jį kitiems asmenims be mūsų pritarimo.
According to the law we reserve the rights to this drawing and it is forbidden to reproduce it or pass it on other parties without our approval.

A
B
C
D
E

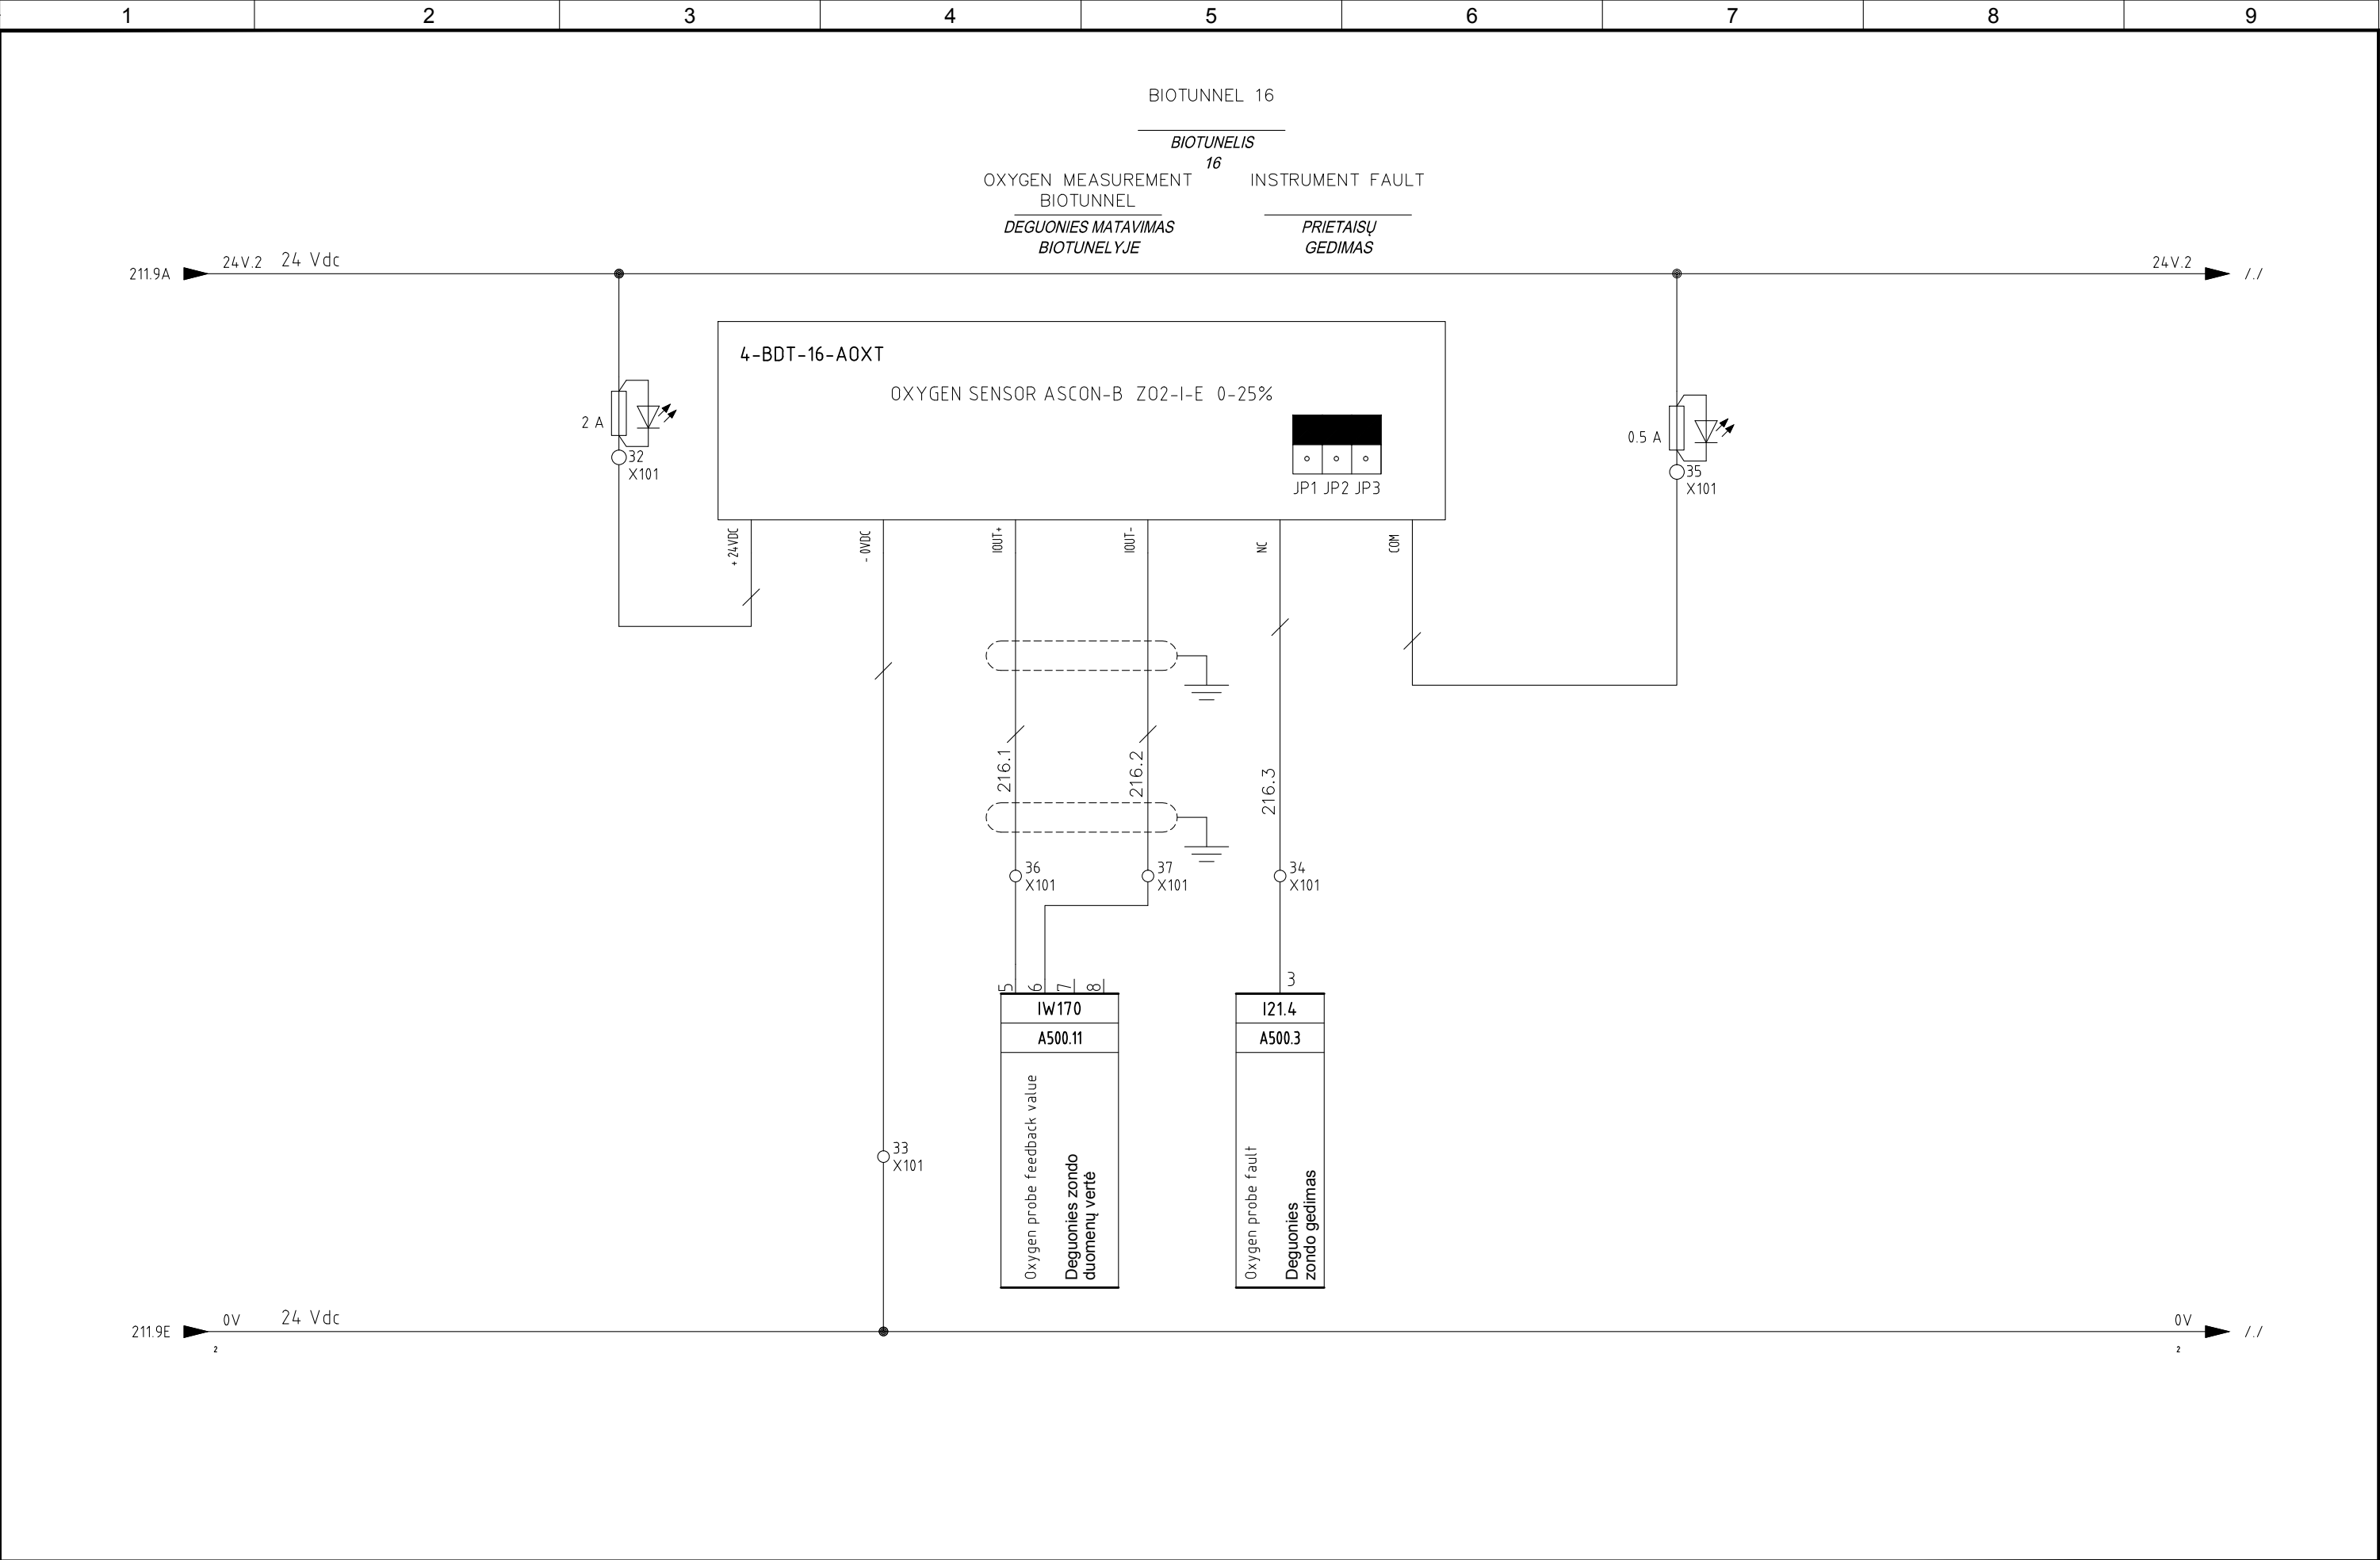


4					
3					
2	05/11/2015	AS-BUILT	R.G.	S.C.	R.T.
1	24/06/2015	SECOND EMISSION	T.N.	S.C.	R.T.
0	03/10/2014	FIRST EMISSION	-	-	-
REVIZIJA REVISION	DATA DATE	APRAŠYMAS DESCRIPTION	PARENGTAS DRAWING	PATIKRINTAS CHECKED	PATVIRTINTAS APPROVED




PROJEKTO NUMERIS PROJECT Nr.	SKIRSNIS SWITCHBOARD	BRĖŽINIO Nr. Nr. DRAWING	REV. REV.	SEKANTIS NEXT
E00035	4-PLT5	ELE-A-044	2	495
PAVADINIMAS TITLE	FUNCIONAL SCHEME FUNKCINĖ SCHEMA			LAPAS SHEET
				216

Pagal įstatymą, mes pasilikame teises į šį brėžinį ir draudžiame atgaminti, ar perduoti jį kitiems asmenims be mūsų pritarimo.
According to the law we reserve the rights to this drawing and it is forbidden to reproduce it or pass it on other parties without our approval.

	1	2	3	4	5	6	7	8	9
A									
B	<div><div><div><div><div>7</div><div>I20.5</div><div>A500.2</div><div>Spare ATSARGINĖS DALYS</div></div></div><div><div>4</div><div>I20.6</div><div>A500.2</div><div>Spare ATSARGINĖS DALYS</div></div><div><div>8</div><div>I20.7</div><div>A500.2</div><div>Spare ATSARGINĖS DALYS</div></div></div><div><div><div>7</div><div>I21.5</div><div>A500.3</div><div>Spare ATSARGINĖS DALYS</div></div><div><div>4</div><div>I21.6</div><div>A500.3</div><div>Spare ATSARGINĖS DALYS</div></div><div><div>8</div><div>I21.7</div><div>A500.3</div><div>Spare ATSARGINĖS DALYS</div></div></div><div><div><div>Spare ATSARGINĖS DALYS</div><div>A500.4</div><div>Q20.2</div><div>2</div></div><div><div>Spare ATSARGINĖS DALYS</div><div>A500.4</div><div>Q20.3</div><div>6</div></div><div><div>Spare ATSARGINĖS DALYS</div><div>A500.4</div><div>Q20.6</div><div>4</div></div><div><div>Spare ATSARGINĖS DALYS</div><div>A500.4</div><div>Q20.7</div><div>8</div></div></div></div>								
</div><div>FIRST EMISSION</div></div><div><div>REVIZIJA</div><div>REVISION</div></div><div><div>DATA</div><div>DATE</div></div><div><div>APRAŠYMAS</div><div>DESCRIPTION</div></div></div> <div><div><div></div><div>R.G.</div></div><div><div></div><div>S.C.</div></div><div><div></div><div>R.T.</div></div><div><div></div><div>T.N.</div></div><div><div>-</div><div>-</div><div>-</div></div><div><div>PARENGTAS</div><div>DRAWING</div></div><div><div>PATIKRINTAS</div><div>CHECKED</div></div><div><div>PATVIRTINTAS</div><div>APPROVED</div></div></div> <div><div><div><div><div></div><div></div><div></div></div><div>ATZWANGER</div><div><div><div></div><div></div></div><div>Divisione Ecomaster Atzwanger</div></div></div><div><div><div></div><div></div></div><div>LADURNER</div><div>UMWELTECHNIK - ECOLOGIA</div></div></div></div> <div><div><div>PROJEKTO NUMERIS</div><div>PROJECT Nr.</div><div>E00035</div></div><div><div>SKIRSNIS</div><div>SWITCHBOARD</div><div>4-PLT5</div></div><div><div>BRĖŽINIO Nr.</div><div>Nr. DRAWING</div><div>ELE-A-044</div></div><div><div>REV.</div><div>REV.</div><div>2</div></div><div><div>SEKANTIS</div><div>NEXT</div><div>500</div></div></div> <div><div><div>PAVADINIMAS</div><div>TITLE</div></div><div><div>PLC SPARE I/O</div><div>PLC ATSARGINĖS DALYS I/O</div></div></div> <div><div><div>LAPAS</div><div>SHEET</div><div>495</div></div></div>								

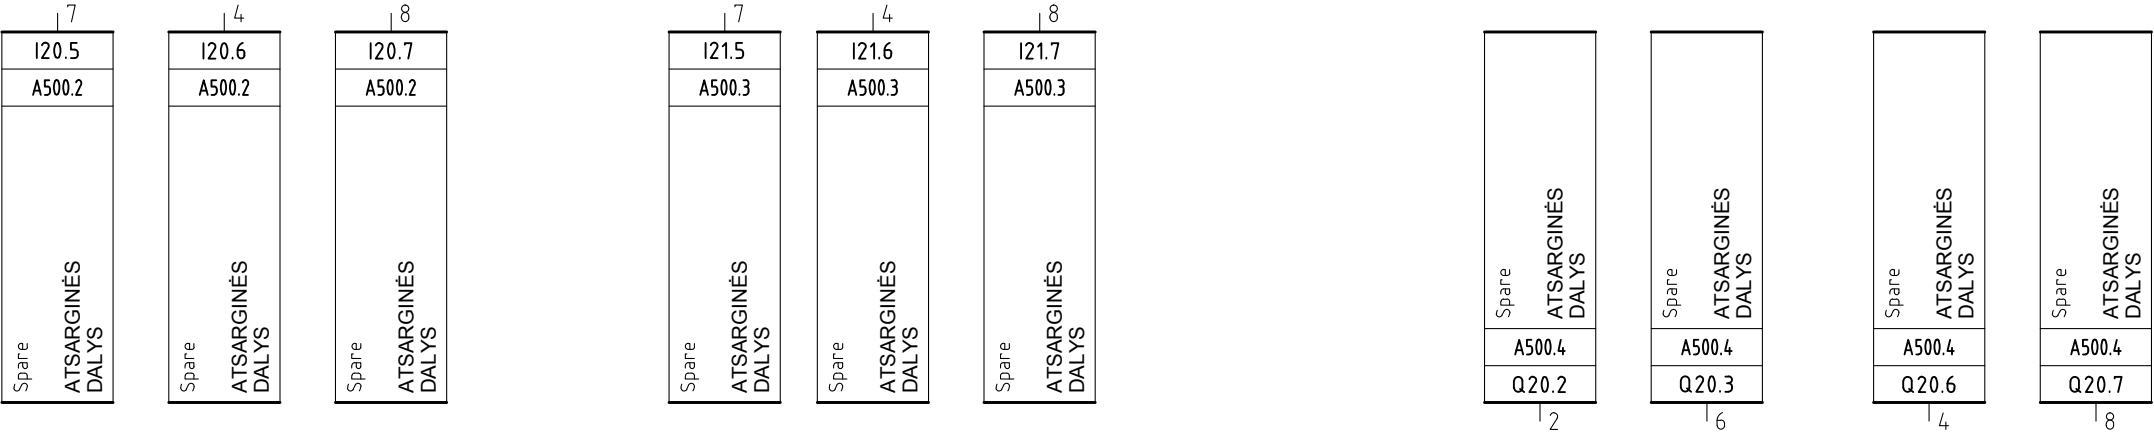

Pagal įstatymą, mes pasilikame teises į šį brėžinį ir draudžiame atgaminti, ar perduoti jį kitiems asmenims be mūsų pritarimo.
According to the law we reserve the rights to this drawing and it is forbidden to reproduce it or pass it on other parties without our approval.

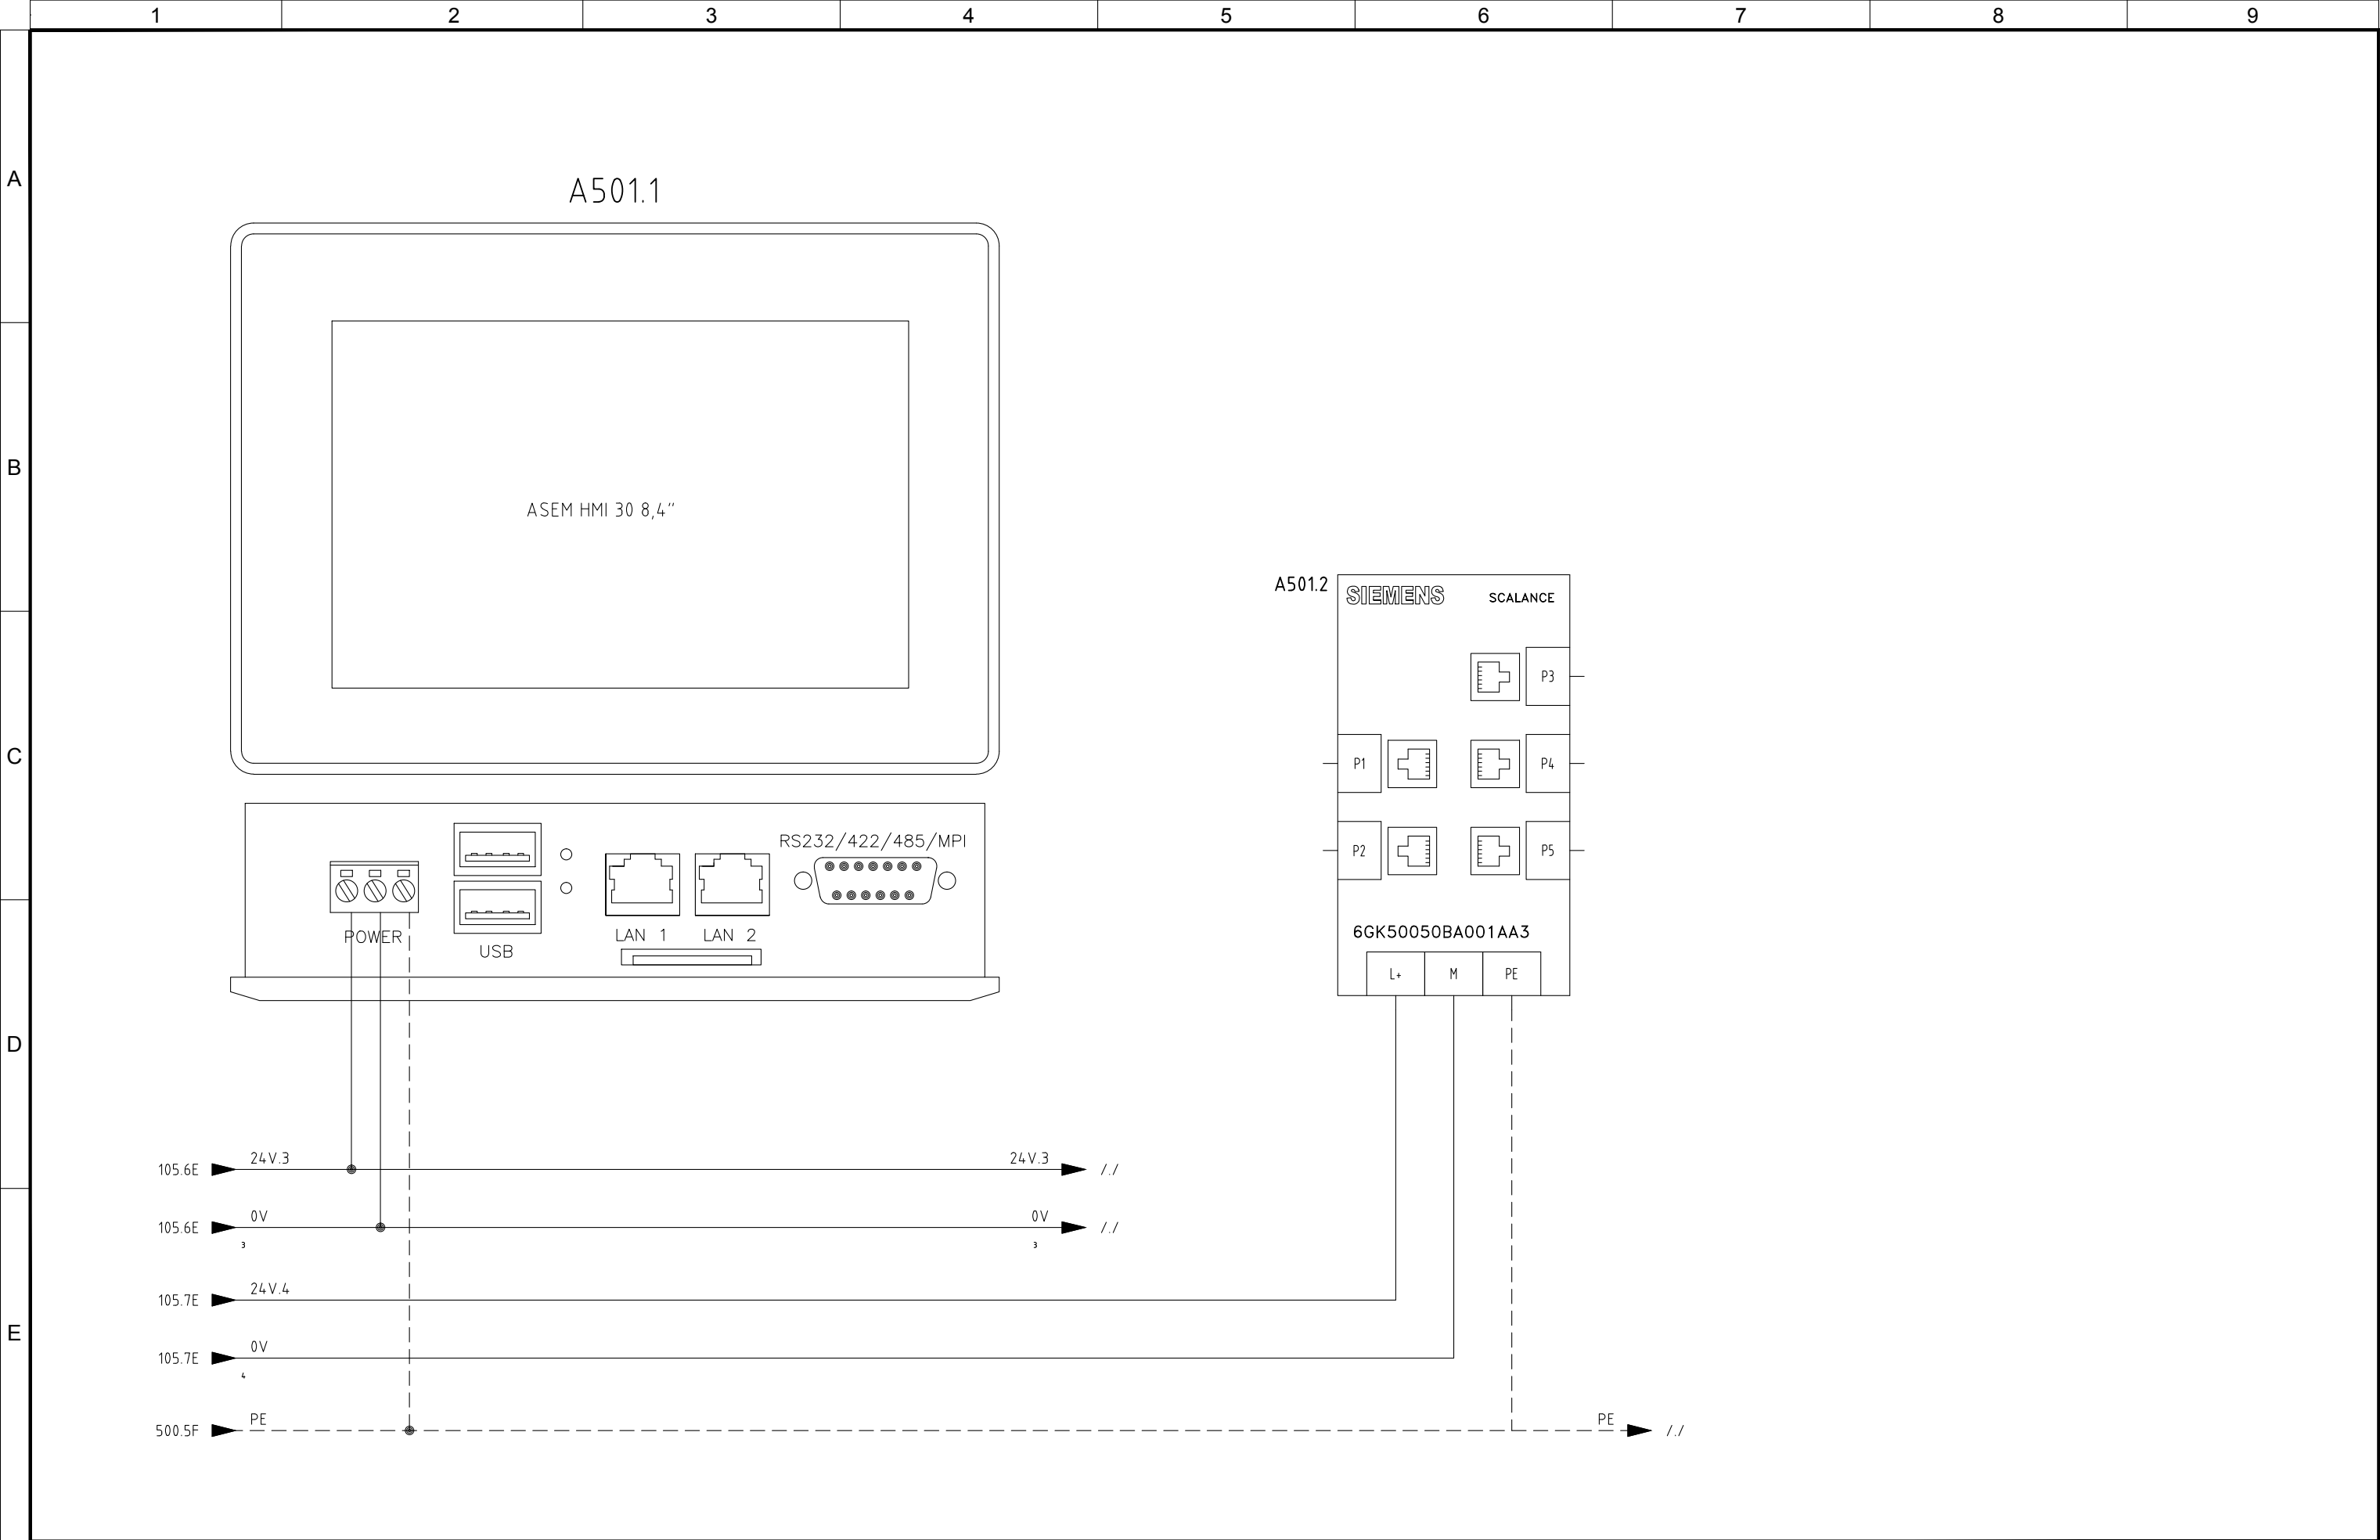




4					
3					
2	05/11/2015	AS-BUILT	R.G.	S.C.	R.T.
1	24/06/2015	SECOND EMISSION	T.N.	S.C.	R.T.
0	03/10/2014	FIRST EMISSION	-	-	-
REVIZIJA REVISION	DATA DATE	APRAŠYMAS DESCRIPTION	PARENGTAS DRAWING	PATIKRINTAS CHECKED	PATVIRTINTAS APPROVED



PROJEKTO NUMERIS PROJECT Nr.	SKIRSNIS SWITCHBOARD	BRĖŽINIO Nr. Nr. DRAWING	REV. REV.	SEKANTIS NEXT
E00035	4-PLT5	ELE-A-044	2	505
PAVADINIMAS TITLE	OPERATOR PANEL OPERATORIAUS VALDYMO SKYDAS			LAPAS SHEET
				501

Pagal įstatymą, mes pasilikame teises į šį brėžinį ir draudžiame atgaminti, ar perduoti jį kitiems asmenims be mūsų pritarimo.
According to the law we reserve the rights to this drawing and it is forbidden to reproduce it or pass it on other parties without our approval.










	1	2	3	4	5	6	7	8	9	
A	<table><tr><td colspan="7">Quadro: =4-PLT5 Sigla: A500.2</td></tr><tr><td colspan="7">CPU: ET200S Rack: 4-PLT5 Slot: 2</td></tr><tr><td colspan="7">Costruttore: Siemens Serie: ET_200_S</td></tr><tr><td colspan="7">Modello: 6ES7 131-4BF00-0AA0;6ES7 193-4CB30-0AA0</td></tr><tr><td>Pin</td><td>Descrizione Pin</td><td>Indirizzo</td><td>Commento</td><td>Commento</td><td>Foglio</td><td>Numero Filo</td></tr><tr><td>1</td><td>DI0</td><td>I20.0</td><td>Emergency button</td><td>Avarinis mygtukas</td><td>131</td><td>131.5</td></tr><tr><td>5</td><td>DI1</td><td>I20.1</td><td>Repair switch</td><td>Remonto jungiklis</td><td>201</td><td>201.3</td></tr><tr><td>2</td><td>DI2</td><td>I20.2</td><td>Fan motor klixon</td><td>Ventiliatoriaus variklis klixon</td><td>201</td><td>201.4</td></tr><tr><td>6</td><td>DI3</td><td>I20.3</td><td>Door closed</td><td>Durėlės uždarytos</td><td>201</td><td>201.5</td></tr><tr><td>3</td><td>DI4</td><td>I20.4</td><td>Oxygen probe fault</td><td>Deguonies zondo gedimas</td><td>207</td><td>207.3</td></tr><tr><td>7</td><td>DI5</td><td>I20.5</td><td>Spare</td><td>ATSARGINĖS DALYS</td><td>495</td><td></td></tr><tr><td>4</td><td>DI6</td><td>I20.6</td><td>Spare</td><td>ATSARGINĖS DALYS</td><td>495</td><td></td></tr><tr><td>8</td><td>DI7</td><td>I20.7</td><td>Spare</td><td>ATSARGINĖS DALYS</td><td>495</td><td></td></tr>
2	DI2	I20.2	Fan motor klixon	Ventiliatoriaus variklis klixon	201	201.4	
6	DI3	I20.3	Door closed	Durėlės uždarytos	201	201.5	
3	DI4	I20.4	Oxygen probe fault	Deguonies zondo gedimas	207	207.3	
7	DI5	I20.5	Spare	ATSARGINĖS DALYS	495	
4	DI6	I20.6	Spare	ATSARGINĖS DALYS	495	
8	DI7	I20.7	Spare	ATSARGINĖS DALYS	495	
B	
C	
D	<table><tr><td colspan="7">Quadro: =4-PLT5 Sigla: A500.4</td></tr><tr><td colspan="7">CPU: ET200S Rack: 4-PLT5 Slot: 4</td></tr><tr><td colspan="7">Costruttore: Siemens Serie: ET_200_S</td></tr><tr><td colspan="7">Modello: 6ES7 132-4BF00-0AA0;6ES7 193-4CB30-0AA0</td></tr><tr><td>Pin</td><td>Descrizione Pin</td><td>Indirizzo</td><td>Commento</td><td>Commento</td><td>Foglio</td><td>Numero Filo</td></tr><tr><td>1</td><td>D00</td><td>Q20.0</td><td>Green light flashing lamp</td><td>Mirksinti žalia lemputė</td><td>202</td><td>202.1</td></tr><tr><td>5</td><td>D01</td><td>Q20.1</td><td>Red light flashing lamp</td><td>Mirksinti raudona lemputė</td><td>202</td><td>202.3</td></tr><tr><td>2</td><td>D02</td><td>Q20.2</td><td>Spare</td><td>ATSARGINĖS DALYS</td><td>495</td><td></td></tr><tr><td>6</td><td>D03</td><td>Q20.3</td><td>Spare</td><td>ATSARGINĖS DALYS</td><td>495</td><td></td></tr><tr><td>3</td><td>D04</td><td>Q20.4</td><td>Green light flashing lamp</td><td>Mirksinti žalia lemputė</td><td>211</td><td>211.1</td></tr><tr><td>7</td><td>D05</td><td>Q20.5</td><td>Red light flashing lamp</td><td>Mirksinti raudona lemputė</td><td>211</td><td>211.3</td></tr><tr><td>4</td><td>D06</td><td>Q20.6</td><td>Spare</td><td>ATSARGINĖS DALYS</td><td>495</td><td></td></tr><tr><td>8</td><td>D07</td><td>Q20.7</td><td>Spare</td><td>ATSARGINĖS DALYS</td><td>495</td><td></td></tr></table>									Quadro: =4-PLT5 Sigla: A500.4							CPU: ET200S Rack: 4-PLT5 Slot: 4							Costruttore: Siemens Serie: ET_200_S							Modello: 6ES7 132-4BF00-0AA0;6ES7 193-4CB30-0AA0							Pin	Descrizione Pin	Indirizzo	Commento	Commento	Foglio	Numero Filo	1	D00	Q20.0	Green light flashing lamp	Mirksinti žalia lemputė	202	202.1	5	D01	Q20.1	Red light flashing lamp	Mirksinti raudona lemputė	202	202.3	2	D02	Q20.2	Spare	ATSARGINĖS DALYS	495		6	D03	Q20.3	Spare	ATSARGINĖS DALYS	495		3	D04	Q20.4	Green light flashing lamp	Mirksinti žalia lemputė	211	211.1	7	D05	Q20.5	Red light flashing lamp	Mirksinti raudona lemputė	211	211.3	4	D06	Q20.6	Spare	ATSARGINĖS DALYS	495		8	D07	Q20.7	Spare	ATSARGINĖS DALYS	495	
Quadro: =4-PLT5 Sigla: A500.4	
CPU: ET200S Rack: 4-PLT5 Slot: 4	
Costruttore: Siemens Serie: ET_200_S	
Modello: 6ES7 132-4BF00-0AA0;6ES7 193-4CB30-0AA0	
Pin	Descrizione Pin	Indirizzo	Commento	Commento	Foglio	Numero Filo	
1	D00	Q20.0	Green light flashing lamp	Mirksinti žalia lemputė	202	202.1	
5	D01	Q20.1	Red light flashing lamp	Mirksinti raudona lemputė	202	202.3	
2	D02	Q20.2	Spare	ATSARGINĖS DALYS	495	
6	D03	Q20.3	Spare	ATSARGINĖS DALYS	495	
3	D04	Q20.4	Green light flashing lamp	Mirksinti žalia lemputė	211	211.1	
7	D05	Q20.5	Red light flashing lamp	Mirksinti raudona lemputė	211	211.3	
4	D06	Q20.6	Spare	ATSARGINĖS DALYS	495	
8	D07	Q20.7	Spare	ATSARGINĖS DALYS	495	
E	

4						<div><div> ATZWANGER</div><div> Divisione Ecomaster Atzwanger</div></div> <div><div> LADURNER</div><div>UMWELTECHNIK - ECOLOGIA</div></div>	PROJEKTO NUMERIS PROJECT Nr. E00035	SKIRSNIS SWITCHBOARD 4-PLT5	BRĖŽINIO Nr. Nr. DRAWING ELE-A-044	REV. REV. 2	SEKANTIS NEXT 506
3							PAVADINIMAS TITLE	I/O PLC I/O PLC			LAPAS SHEET 505
2	05/11/2015	AS-BUILT		R.G.	S.C.			R.T.			
1	24/06/2015	SECOND EMISSION		T.N.	S.C.			R.T.			
0	03/10/2014	FIRST EMISSION		-	-			-			
REVISION	DATA DATE	APRAŠYMAS DESCRIPTION		PARENGTAS DRAWING	PATIKRINTAS CHECKED	PATVIRTINTAS APPROVED					

Pagal įstatymą, mes pasilikame teises į šį brėžinį ir draudžiame atgaminti, ar perduoti jį kitiems asmenims be mūsų pritarimo. According to the law we reserve the rights to this drawing and it is forbidden to reproduce it or pass it on other parties without our approval.



<

Pagal įstatymą, mes pasilikame teises į šį brėžinį ir draudžiame atgaminti, ar perduoti jį kitiems asmenims be mūsų pritarimo
According to the law we reserve the rights to this drawing and it is forbidden to reproduce it or pass it on other parties without our approval.



	1	2	3	4	5	6	7	8	9	
A	
B	<table><tr><td colspan="7">Quadro: =4-PLT5 Sigla: A500.10</td></tr><tr><td colspan="7">CPU: ET200S Rack: 4-PLT5 Slot: 10</td></tr><tr><td colspan="7">Costruttore: Siemens Serie: ET_200_S</td></tr><tr><td colspan="7">Modello: 6ES7 134-4GB11-0AB0;6ES7 193-4CB30-0AA0</td></tr><tr><td>Pin</td><td>Descrizione Pin</td><td>Indirizzo</td><td>Commento</td><td>Commento</td><td>Foglio</td><td>Numero Filo</td></tr><tr><td>1</td><td>M0+</td><td>IW164</td><td>Oxygen probe feedback value</td><td>Deguonies zondo duomenų vertė</td><td>207</td><td>207.1</td></tr><tr><td>2</td><td>M0-</td><td></td><td></td><td></td><td></td><td>207.2</td></tr><tr><td>3</td><td>24 VDC</td><td></td><td></td><td></td><td></td><td></td></tr><tr><td>4</td><td>Mana</td><td></td><td></td><td></td><td></td><td></td></tr><tr><td>5</td><td>M1+</td><td>IW166</td><td>Suction damper position feedback</td><td>Įsiurbimo angos padėties informacija</td><td>212</td><td>212.1</td></tr><tr><td>6</td><td>M1-</td><td></td><td></td><td></td><td></td><td>212.2</td></tr><tr><td>7</td><td>24 VDC</td><td></td><td></td><td></td><td></td><td></td></tr><tr><td>8</td><td>Mana</td><td></td><td></td><td></td><td></td><td></td></tr></table>									Quadro: =4-PLT5 Sigla: A500.10							CPU: ET200S Rack: 4-PLT5 Slot: 10							Costruttore: Siemens Serie: ET_200_S							Modello: 6ES7 134-4GB11-0AB0;6ES7 193-4CB30-0AA0							Pin	Descrizione Pin	Indirizzo	Commento	Commento	Foglio	Numero Filo	1	M0+	IW164	Oxygen probe feedback value	Deguonies zondo duomenų vertė	207	207.1	2	M0-					207.2	3	24 VDC						4	Mana						5	M1+	IW166	Suction damper position feedback	Įsiurbimo angos padėties informacija	212	212.1	6	M1-					212.2	7	24 VDC						8	Mana					
Quadro: =4-PLT5 Sigla: A500.10	
CPU: ET200S Rack: 4-PLT5 Slot: 10	
Costruttore: Siemens Serie: ET_200_S	
Modello: 6ES7 134-4GB11-0AB0;6ES7 193-4CB30-0AA0	
Pin	Descrizione Pin	Indirizzo	Commento	Commento	Foglio	Numero Filo	
1	M0+	IW164	Oxygen probe feedback value	Deguonies zondo duomenų vertė	207	207.1	
2	M0-					207.2	
3	24 VDC	
4	Mana	
5	M1+	IW166	Suction damper position feedback	Įsiurbimo angos padėties informacija	212	212.1	
6	M1-					212.2	
7	24 VDC	
8	Mana	
C	
D	<table><tr><td colspan="7">Quadro: =4-PLT5 Sigla: A500.12</td></tr><tr><td colspan="7">CPU: ET200S Rack: 4-PLT5 Slot: 12</td></tr><tr><td colspan="7">Costruttore: Siemens Serie: ET_200_S</td></tr><tr><td colspan="7">Modello: 6ES7 135-4GB01-0AB0;6ES7 193-4CB30-0AA0</td></tr><tr><td>Pin</td><td>Descrizione Pin</td><td>Indirizzo</td><td>Commento</td><td>Commento</td><td>Foglio</td><td>Numero Filo</td></tr><tr><td>1</td><td>QI0</td><td>QW128</td><td>Suction damper position set Įsiurbimo angos padėties nustatymas</td><td></td><td>203</td><td>203.3</td></tr><tr><td>3</td><td>Mana</td><td></td><td></td><td></td><td></td><td>203.2</td></tr><tr><td>5</td><td>QI1</td><td>QW130</td><td>Fresh-air damper position set Išorės oro angos padėties nustatymas</td><td></td><td>204</td><td>204.3</td></tr><tr><td>7</td><td>Mana</td><td></td><td></td><td></td><td></td><td>204.2</td></tr></table>									Quadro: =4-PLT5 Sigla: A500.12							CPU: ET200S Rack: 4-PLT5 Slot: 12							Costruttore: Siemens Serie: ET_200_S							Modello: 6ES7 135-4GB01-0AB0;6ES7 193-4CB30-0AA0							Pin	Descrizione Pin	Indirizzo	Commento	Commento	Foglio	Numero Filo	1	QI0	QW128	Suction damper position set Įsiurbimo angos padėties nustatymas		203	203.3	3	Mana					203.2	5	QI1	QW130	Fresh-air damper position set Išorės oro angos padėties nustatymas		204	204.3	7	Mana					204.2																												
Quadro: =4-PLT5 Sigla: A500.12	
CPU: ET200S Rack: 4-PLT5 Slot: 12	
Costruttore: Siemens Serie: ET_200_S	
Modello: 6ES7 135-4GB01-0AB0;6ES7 193-4CB30-0AA0	
Pin	Descrizione Pin	Indirizzo	Commento	Commento	Foglio	Numero Filo	
1	QI0	QW128	Suction damper position set Įsiurbimo angos padėties nustatymas		203	203.3	
3	Mana					203.2	
5	QI1	QW130	Fresh-air damper position set Išorės oro angos padėties nustatymas		204	204.3	
7	Mana					204.2	
E	
	<table><tr><td>4</td><td></td><td></td><td></td><td></td><td></td><td rowspan="5"><div><div> ATZWANGER</div><div> Divisione Ecomaster Atzwanger</div><div> LADURNER UMWELTECHNIK - ECOLOGIA</div></div></td><td>PROJEKTO NUMERIS PROJECT Nr. E00035</td><td>SKIRSNIS SWITCHBOARD 4-PLT5</td><td>BRĖŽINIO Nr. Nr. DRAWING ELE-A-044</td><td>REV. REV. 2</td><td>SEKANTIS NEXT 600</td></tr><tr><td>3</td><td></td><td></td><td></td><td></td><td></td><td>PAVADINIMAS TITLE</td><td colspan="3">I/O PLC I/O PLC</td><td>LAPAS SHEET 507</td></tr><tr><td>2</td><td>05/11/2015</td><td>AS-BUILT</td><td>R.G.</td><td>S.C.</td><td>R.T.</td><td></td><td></td><td></td><td></td><td></td></tr><tr><td>1</td><td>24/06/2015</td><td>SECOND EMISSION</td><td>T.N.</td><td>S.C.</td><td>R.T.</td><td></td><td></td><td></td><td></td><td></td></tr><tr><td>0</td><td>03/10/2014</td><td>FIRST EMISSION</td><td>-</td><td>-</td><td>-</td><td></td><td></td><td></td><td></td><td></td></tr><tr><td>REVIZIJA REVISION</td><td>DATA DATE</td><td>APRAŠYMAS DESCRIPTION</td><td>PARENGTAS DRAWING</td><td>PATIKRINTAS CHECKED</td><td>PATVIRTINTAS APPROVED</td><td></td><td></td><td></td><td></td><td></td></tr></table>									4						<div><div> ATZWANGER</div><div> Divisione Ecomaster Atzwanger</div><div> LADURNER UMWELTECHNIK - ECOLOGIA</div></div>	PROJEKTO NUMERIS PROJECT Nr. E00035	SKIRSNIS SWITCHBOARD 4-PLT5	BRĖŽINIO Nr. Nr. DRAWING ELE-A-044	REV. REV. 2	SEKANTIS NEXT 600	3						PAVADINIMAS TITLE	I/O PLC I/O PLC			LAPAS SHEET 507	2	05/11/2015	AS-BUILT	R.G.	S.C.	R.T.						1	24/06/2015	SECOND EMISSION	T.N.	S.C.	R.T.						0	03/10/2014	FIRST EMISSION	-	-	-						REVIZIJA REVISION	DATA DATE	APRAŠYMAS DESCRIPTION	PARENGTAS DRAWING	PATIKRINTAS CHECKED	PATVIRTINTAS APPROVED																													
4						<div><div> ATZWANGER</div><div> Divisione Ecomaster Atzwanger</div><div> LADURNER UMWELTECHNIK - ECOLOGIA</div></div>	PROJEKTO NUMERIS PROJECT Nr. E00035	SKIRSNIS SWITCHBOARD 4-PLT5	BRĖŽINIO Nr. Nr. DRAWING ELE-A-044	REV. REV. 2	SEKANTIS NEXT 600	
3							PAVADINIMAS TITLE	I/O PLC I/O PLC			LAPAS SHEET 507	
2	05/11/2015	AS-BUILT	R.G.	S.C.	R.T.	
1	24/06/2015	SECOND EMISSION	T.N.	S.C.	R.T.	
0	03/10/2014	FIRST EMISSION	-	-	-	
REVIZIJA REVISION	DATA DATE	APRAŠYMAS DESCRIPTION	PARENGTAS DRAWING	PATIKRINTAS CHECKED	PATVIRTINTAS APPROVED	

Pagal įstatymą, mes pasilikame teises į šį brėžinį ir draudžiame atgaminti, ar perduoti jį kitiems asmenims be mūsų pritarimo.
According to the law we reserve the rights to this drawing and it is forbidden to reproduce it or pass it on other parties without our approval.

1		2		3		4		5		6		7		8		9	
A	SKYDAS \ PANEL				IŠORINIAI KABELIAI IŠORINIAI KABELIAI \ EXTERNAL CABLES						VIETA \ LOCATION						
	LAPŲ NUOR. SHEET REF.	KILMĖS ORIGIN MARK PASKYRIMO GRUPĖ DESIGNATION GROUP	TERMINALAS TERMINAL	VIELOS N. WIRE NO.	NOMINALUSIS SEKCIJOS (mm²) CONDUCTOR CROSS-SECTION	SIELA ID CORE IDENTIFICATION	KABELIS N. CABLE N.	ILGIS LENGHT [m†]	TRIUŠMO LYGIS NOISE LEVEL	SIELA ID CORE IDENTIFICATION	TERMINALAS TERMINAL	PASKIRTIES ŽENKLAS DESTINATION MARK PASKYRIMO GRUPĖ DESIGNATION GROUP		APRAŠYMAS DESCRIPTION	LAPŲ NUOR. SHEET REF.		
B	205/3E	=4-PLT5/X100	22	205.15	1.5	LBU	4-PLT5 W1013 FG70H2R 2x1.5		LBU	+	=4-PLT5-JB2/XJB2		205/3D				
	205/4E	=4-PLT5/X100	23	205.16	1.5	BN			BN	-	=4-PLT5-JB2/XJB2		205/4D				
					1	Sch			Sch								
	205/5E	=4-PLT5/X100	24	205.17	1.5	LBU	4-PLT5 W1014 FG70H2R 2x1.5		LBU	+	=4-PLT5-JB3/XJB3		205/5D				
	205/6E	=4-PLT5/X100	25	205.18	1.5	BN			BN	-	=4-PLT5-JB3/XJB3		205/6D				
					1	Sch			Sch								
C	214/2E	=4-PLT5/X101	20	214.13	1.5	LBU	4-PLT5 W1003 FG70H2R 2x1.5		LBU	+	=4-PLT5-JB4/XJB4		214/2D				
	214/2E	=4-PLT5/X101	21	214.14	1.5	BN			BN	-	=4-PLT5-JB4/XJB4		214/2D				
					1	Sch			Sch								
	214/3E	=4-PLT5/X101	22	214.15	1.5	LBU	4-PLT5 W1004 FG70H2R 2x1.5		LBU	+	=4-PLT5-JB5/XJB5		214/3D				
	214/4E	=4-PLT5/X101	23	214.16	1.5	BN			BN	-	=4-PLT5-JB5/XJB5		214/4D				
					1	Sch			Sch								
D	214/5E	=4-PLT5/X101	24	214.17	1.5	LBU	4-PLT5 W1005 FG70H2R 2x1.5		LBU	+	=4-PLT5-JB6/XJB6		214/5D				
	214/6E	=4-PLT5/X101	25	214.18	1.5	BN			BN	-	=4-PLT5-JB6/XJB6		214/6D				
					1	Sch			Sch								
	105/2A	=4-PLT5/X21	3	105.1	6	LBU	SB21 W3003 FG7(0)R 3G6		LBU	3	=SB21/X21		105/2A				
	105/2B	=4-PLT5/X21	4	105.2	6	BN			BN	4	=SB21/X21		105/2B				
					6	GNYE			GNYE								
E	205/2E	=4-PLT5/X100	20	205.13	1.5	LBU	4-PLT5 W1012 FG70H2R 2x1.5		LBU	+	=4-PLT5-JB1/XJB1		205/2D				
	205/2E	=4-PLT5/X100	21	205.14	1.5	BN			BN	-	=4-PLT5-JB1/XJB1		205/2D				
					1	Sch			Sch								
	210/2B	=4-PLT5/X21	10	210.1	1.5	LBU	SB21 W2010 FG70H2R 2x1.5		LBU	7	=SB21/X21		210/2B				
	210/2B	=4-PLT5/X21	11	210.2	1.5	BN			BN	8	=SB21/X21		210/2B				
	210/2B	=4-PLT5/X21	12	SCH	1	Sch			Sch	9	=SB21/X21		210/2B				

4						<div><div> ATZWANGER</div><div> LADURNER UMWELTECHNIK - ECOLOGIA</div></div>	PROJEKTO NUMERIS PROJECT Nr.	SKIRSNIS SWITCHBOARD	BRĖŽINIO Nr. Nr. DRAWING	REV. REV.	SEKANTIS NEXT
3							E00035	4-PLT5	ELE-A-044	2	601
2	05/11/2015	AS-BUILT		R.G.	S.C.		R.T.	PAVADINIMAS TITLE	CABLE LIST KABELIŲ SĄRAŠAS		LAPAS SHEET
1	24/06/2015	SECOND EMISSION		T.N.	S.C.		R.T.				
0	03/10/2014	FIRST EMISSION		-	-		-				
REVIZIJA REVISION	DATA DATE	APRAŠYMAS DESCRIPTION		PARENGTAS DRAWING	PATIKRINTAS CHECKED	PATVIRTINTAS APPROVED					

Pagal įstatymą, mes pasilikame teises į šį brėžinį ir draudžiame atgaminti, ar perduoti jį kitiems asmenims be mūsų pritarimo.
According to the law we reserve the rights to this drawing and it is forbidden to reproduce it or pass it on other parties without our approval.

1		2		3		4		5		6		7		8		9		
A	SKYDAS \ PANEL				IŠORINIAI KABELIAI IŠORINIAI KABELIAI \ EXTERNAL CABLES							VIETA \ LOCATION						
	LAPŲ NUOR. SHEET REF.	KILMĖS ORIGIN MARK	TERMINALAS TERMINAL	VIELOS N. WIRE NO.	NOMINALUSIS SEKCIJOS (mm²) CONDUCTOR CROSS-SECTION	SIELA ID CORE IDENTIFICATION	KABELIS N. CABLE N.	ILGIS LENGHT [m†]	TRIUKŠMO LYGIS NOISE LEVEL	SIELA ID CORE IDENTIFICATION	TERMINALAS TERMINAL	PASKIRTIES ŽENKLAS DESTINATION MARK		LAPŲ NUOR. SHEET REF.				
		PASKYRIMO GRUPĖ DESIGNATION GROUP											PASKYRIMO GRUPĖ DESIGNATION GROUP		APRAŠYMAS DESCRIPTION			
						LBU				LBU	28	=4-PLT5/X100	206/2D					
	206/2B	=BM/4-BDT-15-PT1	-	206.2	1.5	BN	4-PLT5 W1016 FG70H2R 2x1.5			BN	29	=4-PLT5/X100	206/2D					
					1	Sch				Sch								
	206/5B	=BM/4-BDT-15-PT2	+	206.3	1.5	LBU				LBU	30	=4-PLT5/X100	206/4D					
	206/5B	=BM/4-BDT-15-PT2	-	206.4	1.5	BN	4-PLT5 W1017 FG70H2R 2x1.5			BN	31	=4-PLT5/X100	206/4D					
					1	Sch				Sch								
	207/4C	=BM/4-BDT-15-AOXTIOUT+		207.1	1.5	LBU				LBU	36	=4-PLT5/X100	207/4D					
	207/5C	=BM/4-BDT-15-AOXTIOUT-		207.2	1.5	BN	4-PLT5 W1018 FG70H2R 2x1.5			BN	37	=4-PLT5/X100	207/5D					
					1	Sch				Sch								
	B																	
		215/7B	=BM/4-COM.B-TE1	+	215.5	1.5	LBU				LBU	38	=4-PLT5/X101	215/7D				
		215/8B	=BM/4-COM.B-TE1	-	215.6	1.5	BN	4-PLT5 W1022 FG70H2R 2x1.5			BN	39	=4-PLT5/X101	215/8D				
					1	Sch				Sch								
210/2C		=BM/4-BDT-16-XS1	2	210.1	1.5	BU				BU	1	=4-PLT5/X101	210/2C					
210/2C		=BM/4-BDT-16-XS1	1	210.2	1.5	BN	4-PLT5 W2001 FG7(O)R 4x1.5			BN	2	=4-PLT5/X101	210/2C					
210/2C		=BM/4-BDT-16-XS1	3	24 V.2	1.5	BK				BK	3	=4-PLT5/X101	210/3B					
210/2C		=BM/4-BDT-16-XS1	4	210.3	1.5	GY				GY	4	=4-PLT5/X101	210/3D					
201/2C		=BM/4-BDT-15-XS1	2	201.1	1.5	BU				BU	1	=4-PLT5/X100	201/2C					
201/2C		=BM/4-BDT-15-XS1	1	201.2	1.5	BN	4-PLT5 W2002 FG7(O)R 4x1.5			BN	2	=4-PLT5/X100	201/2C					
201/2C		=BM/4-BDT-15-XS1	3	24 V.1	1.5	BK				BK	3	=4-PLT5/X100	201/3B					
201/2C		=BM/4-BDT-15-XS1	4	201.3	1.5	GY				GY	4	=4-PLT5/X100	201/3E					
214/7B		=BM/4-BDT-16-TE4	+	214.19	1.5	LBU				LBU	26	=4-PLT5/X101	214/7E					
214/8B		=BM/4-BDT-16-TE4	-	214.20	1.5	BN	4-PLT5 W1006 FG70H2R 2x1.5			BN	27	=4-PLT5/X101	214/8E					
				1	Sch				Sch									
C																		
	210/4C	=BM/4-BDT-16-TS1	11	24 V.2	1.5	LBU	4-PLT5 W2010 FG7(O)R 2x1.5			LBU	5	=4-PLT5/X101	210/4B					
	210/4C	=BM/4-BDT-16-TS1	12	210.4	1.5	BN				BN	6	=4-PLT5/X101	210/4D					
	D	4																
3																		
2		05/11/2015	AS-BUILT			R.G.												
1		24/06/2015	SECOND EMISSION			T.N.												
0		03/10/2014	FIRST EMISSION			-												
REVIZIJA REVISION		DATA DATE	APRAŠYMAS DESCRIPTION			PARENGTAS DRAWING												
						PATIKRINTAS CHECKED												
						PATVIRTINTAS APPROVED												
							 ATZWANGER Divisione Ecomaster Atzwanger		PROJEKTO NUMERIS PROJECT Nr. E00035		SKIRSNIS SWITCHBOARD 4-PLT5		BRĖŽINIO Nr. Nr. DRAWING ELE-A-044		REV. REV. 2	SEKANTIS NEXT 603		
							 LADURNER UMWELTECHNIK - ECOLOGIA		PAVADINIMAS TITLE CABLE LIST KABELIŲ SĄRAŠAS							LAPAS SHEET 602		



Pagal įstatymą, mes pasilikame teises į šį brėžinį ir draudžiame atgaminti, ar perduoti jį kitiems asmenims be mūsų pritarimo.
According to the law we reserve the rights to this drawing and it is forbidden to reproduce it or pass it on other parties without our approval.

1		2		3		4		5		6		7		8		9	
A	SKYDAS \ PANEL				IŠORINIAI KABELIAI IŠORINIAI KABELIAI \ EXTERNAL CABLES						VIETA \ LOCATION						
	LAPO NUOR. SHEET REF.	KILMĖS ORIGIN MARK PASKYRIMO GRUPĖ DESIGNATION GROUP	TERMINALAS TERMINAL	VIELOS N. WIRE NO.	NOMINALUSIS SEKCIJOS (mm²) CONDUCTOR CROSS-SECTION	SIELA ID CORE IDENTIFICATION	KABELIS N. CABLE N.	ILGIS LENGHT [m†]	TRIUKŠMO LYGIS NOISE LEVEL	SIELA ID CORE IDENTIFICATION	TERMINALAS TERMINAL	PASKIRTIES ŽENKLAS DESTINATION MARK PASKYRIMO GRUPĖ DESIGNATION GROUP		APRAŠYMAS DESCRIPTION	LAPO NUOR. SHEET REF.		
B	216/3C	=BM/4-BDT-16-AOXT-24VDC	24VDC	24 V.2	1.5	LBU	4-PLT5 W2011 FG7(O)R 5G1.5		LBU	32	=4-PLT5/X101		216/3B				
	216/4C	=BM/4-BDT-16-AOXT-0VDC	0VDC	0V	1.5	BN		33	=4-PLT5/X101		216/4E						
	216/5C	=BM/4-BDT-16-AOXT-NC	NC	216.3	1.5	BK		34	=4-PLT5/X101		216/5D						
	216/6C	=BM/4-BDT-16-AOXT-COM	COM	24 V.2	1.5	GY		35	=4-PLT5/X101		216/7B						
					1.5	GNYE											
	210/5C	=BM/4-BDT-16-ZS1	1	24 V.2	1.5	BN	4-PLT5 W2012 FG7(O)R 4G1.5		BN	7	=4-PLT5/X101		210/5B				
	210/5C	=BM/4-BDT-16-ZS1	3	0V	1.5	BK		9	=4-PLT5/X101		210/5B						
	210/5C	=BM/4-BDT-16-ZS1	2	210.5	1.5	GY		8	=4-PLT5/X101		210/5D						
					1.5	GNYE											
	C	211/3E	=BM/4-BDT-16-HL1	1	211.2	1.5	LBU	4-PLT5 W2013 FG7(O)R 3G1.5		LBU	4	=4-PLT5/X30		211/3D			
211/4E		=BM/4-BDT-16-HL2	2	211.4	1.5	BN	6		=4-PLT5/X30		211/4D						
211/3E		=BM/4-BDT-16-HL1	C	0V	1.5	GNYE	5		=4-PLT5/X30		211/3E						
201/4C		=BM/4-BDT-15-TS1	11	24 V.1	1.5	LBU	4-PLT5 W2020 FG7(O)R 2x1.5		LBU	5	=4-PLT5/X100		201/4B				
201/4C		=BM/4-BDT-15-TS1	12	201.4	1.5	BN		6	=4-PLT5/X100		201/4E						
207/3C		=BM/4-BDT-15-AOXT-24VDC	24VDC	24 V.1	1.5	LBU	4-PLT5 W2021 FG7(O)R 5G1.5		LBU	32	=4-PLT5/X100		207/3B				
207/4C		=BM/4-BDT-15-AOXT-0VDC	0VDC	0V	1.5	BN		33	=4-PLT5/X100		207/4E						
207/5C		=BM/4-BDT-15-AOXT-NC	NC	207.3	1.5	BK		34	=4-PLT5/X100		207/5D						
207/6C		=BM/4-BDT-15-AOXT-COM	COM	24 V.1	1.5	GY		35	=4-PLT5/X100		207/7B						
					1.5	GNYE											
D	201/5C	=BM/4-BDT-15-ZS1	1	24 V.1	1.5	BN	4-PLT5 W2022 FG7(O)R 4G1.5		BN	7	=4-PLT5/X100		201/5B				
	201/5C	=BM/4-BDT-15-ZS1	3	0V	1.5	BK		9	=4-PLT5/X100		201/5B						
	201/5C	=BM/4-BDT-15-ZS1	2	201.5	1.5	GY		8	=4-PLT5/X100		201/5E						
					1.5	GNYE											
	202/3E	=BM/4-BDT-15-HL1	1	202.2	1.5	LBU	4-PLT5 W2023 FG7(O)R 3G1.5		LBU	1	=4-PLT5/X30		202/3D				
	202/4E	=BM/4-BDT-15-HL2	2	202.4	1.5	BN		3	=4-PLT5/X30		202/4D						
	202/3E	=BM/4-BDT-15-HL1	C	0V	1.5	GNYE		2	=4-PLT5/X30		202/3E						
	E																

4						<div>ATZWANGER</div> <div>Divisione Ecomaster Atzwanger</div> <div>LADURNER</div> <div>UMWELTECHNIK - ECOLOGIA</div>	PROJEKTO NUMERIS PROJECT Nr.	SKIRSNIS SWITCHBOARD	BRĖŽINIO Nr. Nr. DRAWING	REV. REV.	SEKANTIS NEXT	
3							E00035	4-PLT5	ELE-A-044	2	604	
2	05/11/2015	AS-BUILT		R.G.	S.C.		R.T.					LAPAS SHEET
1	24/06/2015	SECOND EMISSION		T.N.	S.C.		R.T.					603
0	03/10/2014	FIRST EMISSION		-	-		-					
REVIZIJA REVISION	DATA DATE	APRAŠYMAS DESCRIPTION		PARENGTAS DRAWING	PATIKRINTAS CHECKED	PATVIRTINTAS APPROVED	PAVADINIMAS TITLE				CABLE LIST KABELIŲ SĄRAŠAS	




Pagal įstatymą, mes pasilikame teises į šį brėžinį ir draudžiame atgaminti, ar perduoti jį kitiems asmenims be mūsų pritarimo.
According to the law we reserve the rights to this drawing and it is forbidden to reproduce it or pass it on other parties without our approval.

	1	2		3	4	5	6	7	8	9					
A	SKYDAS \ PANEL				IŠORINIAI KABELIAI IŠORINIAI KABELIAI \ EXTERNAL CABLES				VIETA \ LOCATION						
	LAPO NUOR. SHEET REF.	KILMĖS ORIGIN MARK PASKYRIMO GRUPĖ DESIGNATION GROUP	TERMINALAS TERMINAL	VIELOS N. WIRE NO.	NOMINALUSIS SEKCIJOS (mm²) CONDUCTOR CROSS-SECTION	SIELA ID CORE IDENTIFICATION	KABELIS N. CABLE N.	ILGIS LENGHT [m†]	TRIUKŠMO LYGIS NOISE LEVEL	SIELA ID CORE IDENTIFICATION	TERMINALAS TERMINAL	PASKIRTIES ŽENKLAS DESTINATION MARK PASKYRIMO GRUPĖ DESIGNATION GROUP	APRAŠYMAS DESCRIPTION	LAPO NUOR. SHEET REF.	
B	212/4D	=BM/4-BDT-16-MZ1	+72	212.1	1.5	LBU	4-PLT5 W1001 FG70H2R 4x1.5			LBU	12	=4-PLT5/X101		212/4C	
	212/5D	=BM/4-BDT-16-MZ1	-71	212.2	1.5	BN				BN	13	=4-PLT5/X101		212/5C	
	212/5D	=BM/4-BDT-16-MZ1	+70	212.3	1.5	BK				BK	14	=4-PLT5/X101		212/5C	
					1.5	GY				GY					
					1	Sch				Sch					
	213/4D	=BM/4-BDT-16-MZ2	+72	213.1	1.5	LBU	4-PLT5 W1002 FG70H2R 4x1.5			LBU	17	=4-PLT5/X101		213/4C	
	213/5D	=BM/4-BDT-16-MZ2	-71	213.2	1.5	BN				BN	18	=4-PLT5/X101		213/5C	
	213/5D	=BM/4-BDT-16-MZ2	+70	213.3	1.5	BK				BK	19	=4-PLT5/X101		213/5C	
					1.5	GY				GY					
					1	Sch				Sch					
C	215/2B	=BM/4-BDT-16-PT1	+	215.1	1.5	LBU	4-PLT5 W1007 FG70H2R 2x1.5			LBU	28	=4-PLT5/X101		215/2D	
	215/2B	=BM/4-BDT-16-PT1	-	215.2	1.5	BN				BN	29	=4-PLT5/X101		215/2D	
					1	Sch				Sch					
	212/3D	=BM/4-BDT-16-MZ1	L	L230.2	1.5	LBU	4-PLT5 W3010 FG7(O)R 3G1.5			LBU	10	=4-PLT5/X101		212/3B	
	212/3E	=BM/4-BDT-16-MZ1	N	N230.2	1.5	BN				BN	11	=4-PLT5/X101		212/3E	
					1.5	GNYE				GNYE					
	213/3D	=BM/4-BDT-16-MZ2	L	L230.2	1.5	LBU	4-PLT5 W3011 FG7(O)R 3G1.5			LBU	15	=4-PLT5/X101		213/3B	
	213/3E	=BM/4-BDT-16-MZ2	N	N230.2	1.5	BN				BN	16	=4-PLT5/X101		213/3E	
					1.5	GNYE				GNYE					
D	203/3D	=BM/4-BDT-15-MZ1	L	L230.1	1.5	LBU	4-PLT5 W3015 FG7(O)R 3G1.5			LBU	10	=4-PLT5/X100		203/3B	
	203/3E	=BM/4-BDT-15-MZ1	N	N230.1	1.5	BN				BN	11	=4-PLT5/X100		203/3E	
					1.5	GNYE				GNYE					
	204/3D	=BM/4-BDT-15-MZ2	L	L230.1	1.5	LBU	4-PLT5 W3016 FG7(O)R 3G1.5			LBU	15	=4-PLT5/X100		204/3B	
	204/3E	=BM/4-BDT-15-MZ2	N	N230.1	1.5	BN				BN	16	=4-PLT5/X100		204/3E	
					1.5	GNYE				GNYE					
	E														


4						<div>ATZWANGER</div> <div> Divisione Ecomaster Atzwanger</div> <div> LADURNER</div> <div>UMWELTECHNIK - ECOLOGIA</div>	PROJEKTO NUMERIS PROJECT Nr.	SKIRSNIS SWITCHBOARD	BRĖŽINIO Nr. Nr. DRAWING	REV. REV.	SEKANTIS NEXT
3							E00035	4-PLT5	ELE-A-044	2	605
2	05/11/2015	AS-BUILT		R.G.	S.C.		R.T.	PAVADINIMAS TITLE	CABLE LIST KABELIŲ SĄRAŠAS		LAPAS SHEET
1	24/06/2015	SECOND EMISSION		T.N.	S.C.		R.T.				
0	03/10/2014	FIRST EMISSION		-	-		-				
REVIJUA REVISION	DATA DATE	APRAŠYMAS DESCRIPTION		PARENGTAS DRAWING	PATIKRINTAS CHECKED	PATVIRTINTAS APPROVED					

Pagal įstatymą, mes pasilikame teises į šį brėžinį ir draudžiame atgaminti, ar perduoti jį kitiems asmenims be mūsų pritarimo
According to the law we reserve the rights to this drawing and it is forbidden to reproduce it or pass it on other parties without our approval.

	1	2	3	4	5	6	7	8	9					
A	SKYDAS \ PANEL			IŠORINIAI KABELIAI IŠORINIAI KABELIAI \ EXTERNAL CABLES				VIETA \ LOCATION						
	LAPŲ NUOR. SHEET REF.	KILMĖS ORIGIN MARK PASKYRIMO GRUPĖ DESIGNATION GROUP	TERMINALAS TERMINAL	VIELOS N. WIRE NO.	NOMINALUSIS SEKCIJOS (mm²) CONDUCTOR CROSS-SECTION	SIELA ID CORE IDENTIFICATION	KABELIS N. CABLE N.	ILGIS LENGHT [m†]	TRIUKŠMO LYGIS NOISE LEVEL	SIELA ID CORE IDENTIFICATION	TERMINALAS TERMINAL	PASKIRTIES ŽENKLAS DESTINATION MARK PASKYRIMO GRUPĖ DESIGNATION GROUP	APRAŠYMAS DESCRIPTION	LAPŲ NUOR. SHEET REF.
	131/3C	=BM/X16	1	131.3	1.5	LBU	4-PLT5 W2004 FG7(O)R 5G1.5			LBU	1	=4-PLT5/X16		131/3C
	131/4C	=BM/X16	3	24 V.6	1.5	BN				BN	3	=4-PLT5/X16		131/4C
	131/3D	=BM/X16	2	131.2	1.5	BK				BK	2	=4-PLT5/X16		131/3D
	131/4D	=BM/X16	4	131.5	1.5	GY				GY	4	=4-PLT5/X16		131/4D
					1.5	GNYE				GNYE				
B														
	215/5B	=BM/4-BDT-16-PT2	+	215.3	1.5	LBU	4-PLT5 W1008 FG70H2R 2x1.5			LBU	30	=4-PLT5/X101		215/4D
	215/5B	=BM/4-BDT-16-PT2	-	215.4	1.5	BN				BN	31	=4-PLT5/X101		215/4D
					1	Sch				Sch				
	216/4C	=BM/4-BDT-16-AOXT	OUT+	216.1	1.5	LBU	4-PLT5 W1009 FG70H2R 2x1.5			LBU	36	=4-PLT5/X101		216/4D
	216/5C	=BM/4-BDT-16-AOXT	OUT-	216.2	1.5	BN				BN	37	=4-PLT5/X101		216/5D
					1	Sch				Sch				
C	203/4D	=BM/4-BDT-15-MZ1	+72	203.1	1.5	LBU	4-PLT5 W1010 FG70H2R 4x1.5			LBU	12	=4-PLT5/X100		203/4C
	203/5D	=BM/4-BDT-15-MZ1	-71	203.2	1.5	BN				BN	13	=4-PLT5/X100		203/5C
	203/5D	=BM/4-BDT-15-MZ1	+70	203.3	1.5	BK				BK	14	=4-PLT5/X100		203/5C
					1.5	GY				GY				
					1	Sch				Sch				
	204/4D	=BM/4-BDT-15-MZ2	+72	204.1	1.5	LBU	4-PLT5 W1011 FG70H2R 4x1.5			LBU	17	=4-PLT5/X100		204/4C
	204/5D	=BM/4-BDT-15-MZ2	-71	204.2	1.5	BN				BN	18	=4-PLT5/X100		204/5C
	204/5D	=BM/4-BDT-15-MZ2	+70	204.3	1.5	BK				BK	19	=4-PLT5/X100		204/5C
				1.5	GY				GY					
				1	Sch				Sch					
	205/7B	=BM/4-BDT-15-TE4	+	205.19	1.5	LBU	4-PLT5 W1015 FG70H2R 2x1.5			LBU	26	=4-PLT5/X100		205/7E
	205/8B	=BM/4-BDT-15-TE4	-	205.20	1.5	BN				BN	27	=4-PLT5/X100		205/8E
				1	Sch				Sch					
E														

4						<div> ATZWANGER</div> <div> Divisione Ecomaster Atzwanger</div> <div> LADURNER UMWELTECHNIK - ECOLOGIA</div>	PROJEKTO NUMERIS PROJECT Nr.	SKIRSNIS SWITCHBOARD	BRĖŽINIO Nr. Nr. DRAWING	REV. REV.	SEKANTIS NEXT
3							E00035	4-PLT5	ELE-A-044	2	701
2	05/11/2015	AS-BUILT		R.G.	S.C.		R.T.	PAVADINIMAS TITLE	CABLE LIST KABELIŲ SĄRAŠAS		LAPAS SHEET
1	24/06/2015	SECOND EMISSION		T.N.	S.C.		R.T.				
0	03/10/2014	FIRST EMISSION		-	-		-				
REVIZIJA REVISION	DATA DATE	APRAŠYMAS DESCRIPTION		PARENGTAS DRAWING	PATIKRINTAS CHECKED	PATVIRTINTAS APPROVED					

[illegible]

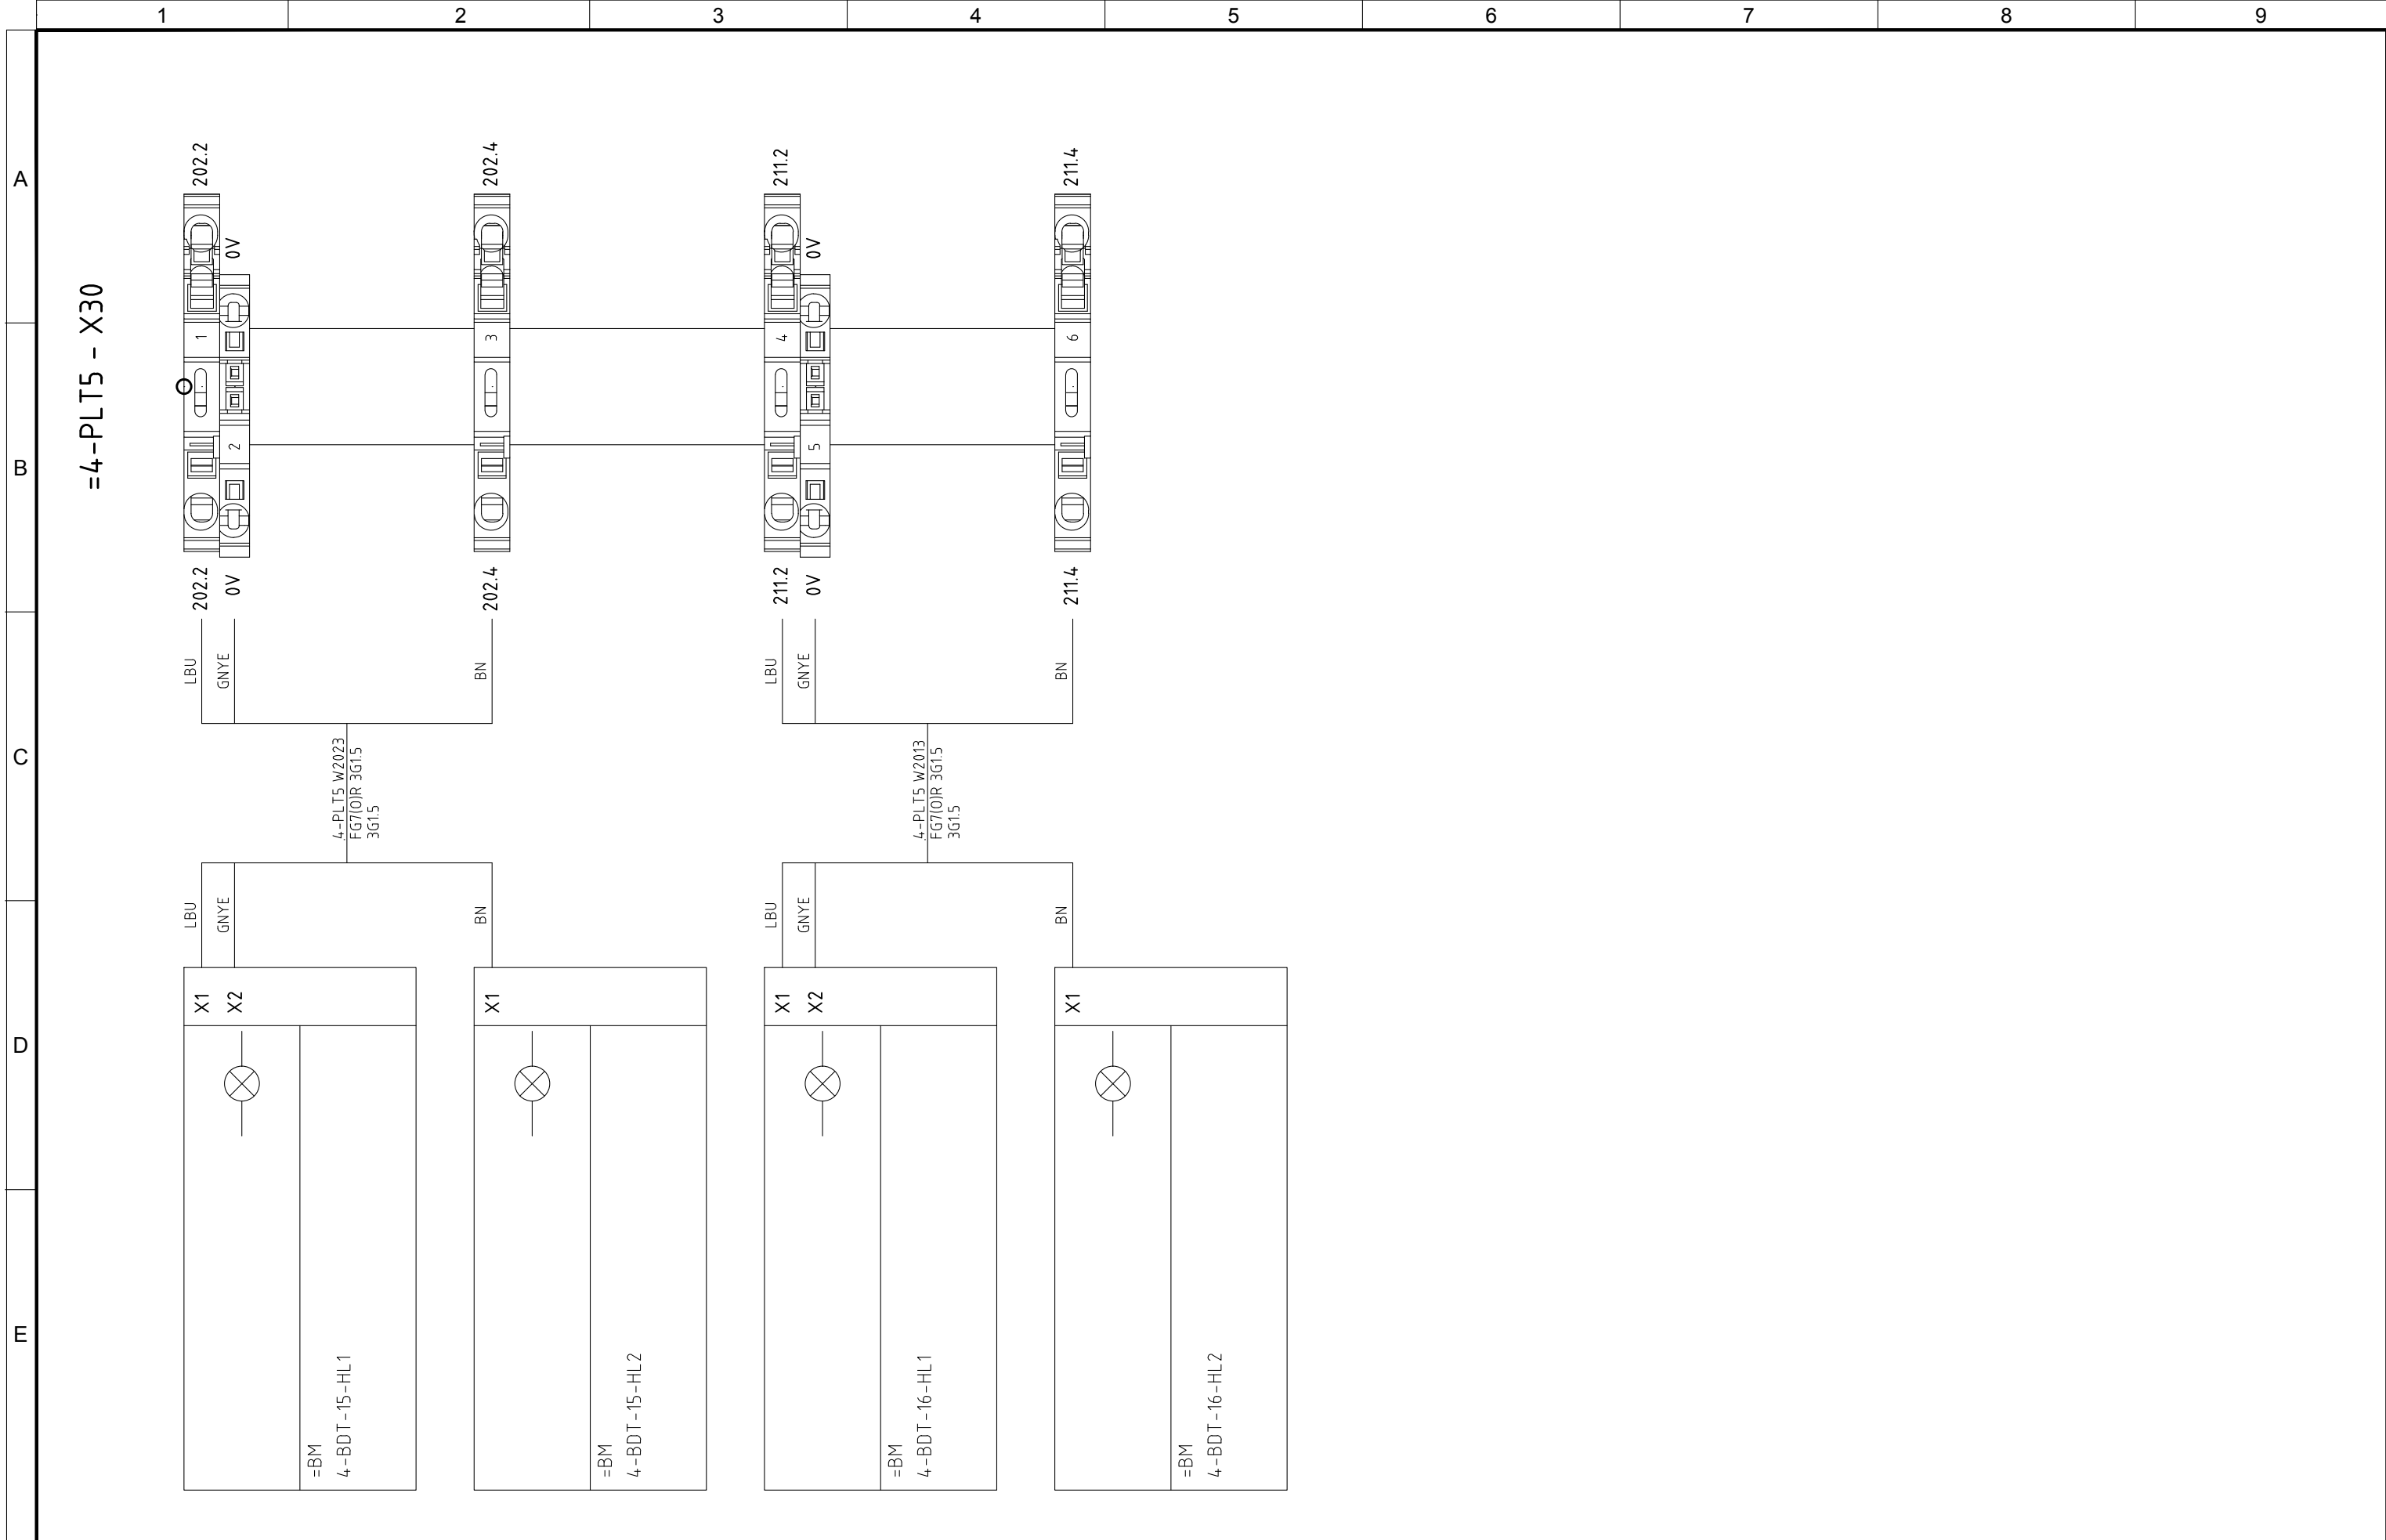

4					
3					
2	05/11/2015	AS-BUILT	R.G.	S.C.	R.T.
1	24/06/2015	SECOND EMISSION	T.N.	S.C.	R.T.
0	03/10/2014	FIRST EMISSION	-	-	-
REVIZIJA REVISION	DATA DATE	APRAŠYMAS DESCRIPTION	PARENGTAS DRAWING	PATIKRINTAS CHECKED	PATVIRTINTAS APPROVED



PROJEKTO NUMERIS PROJECT Nr.	SKIRSNIS SWITCHBOARD	BREŽINIO Nr. Nr. DRAWING	REV. REV.	SEKANTIS NEXT
E00035	4-PLT5	ELE-A-044	2	703
PAVADINIMAS TITLE				LAPAS SHEET
<div> <div>TERMINAL STRIPS</div> <div>GNYBTAI</div> </div>				702

			1	2	3	4	5	6	7	8	9	
			A	B	C	D	E					
			=4-PLT5 - X100									
4			<div><div><div>2</div><div>1</div><div>3</div><div>4</div></div><div><div>BU</div><div>BN</div><div>BK</div><div>GY</div></div></div> <div><div>201.1</div><div>201.2</div><div>24V.1</div><div>201.3</div></div> <div><div>BU</div><div>BN</div><div>BK</div><div>GY</div></div> <div><div>201.1</div><div>201.2</div><div>24V.1</div><div>201.3</div></div> <div>4-PLT5 W2002 FG7(OIR 4x15 4x15</div>	<div><div>11</div><div>12</div></div> <div><div>LBU</div><div>BN</div></div>								

24V.1

201.4


LBU



BN


24V.1

201.4

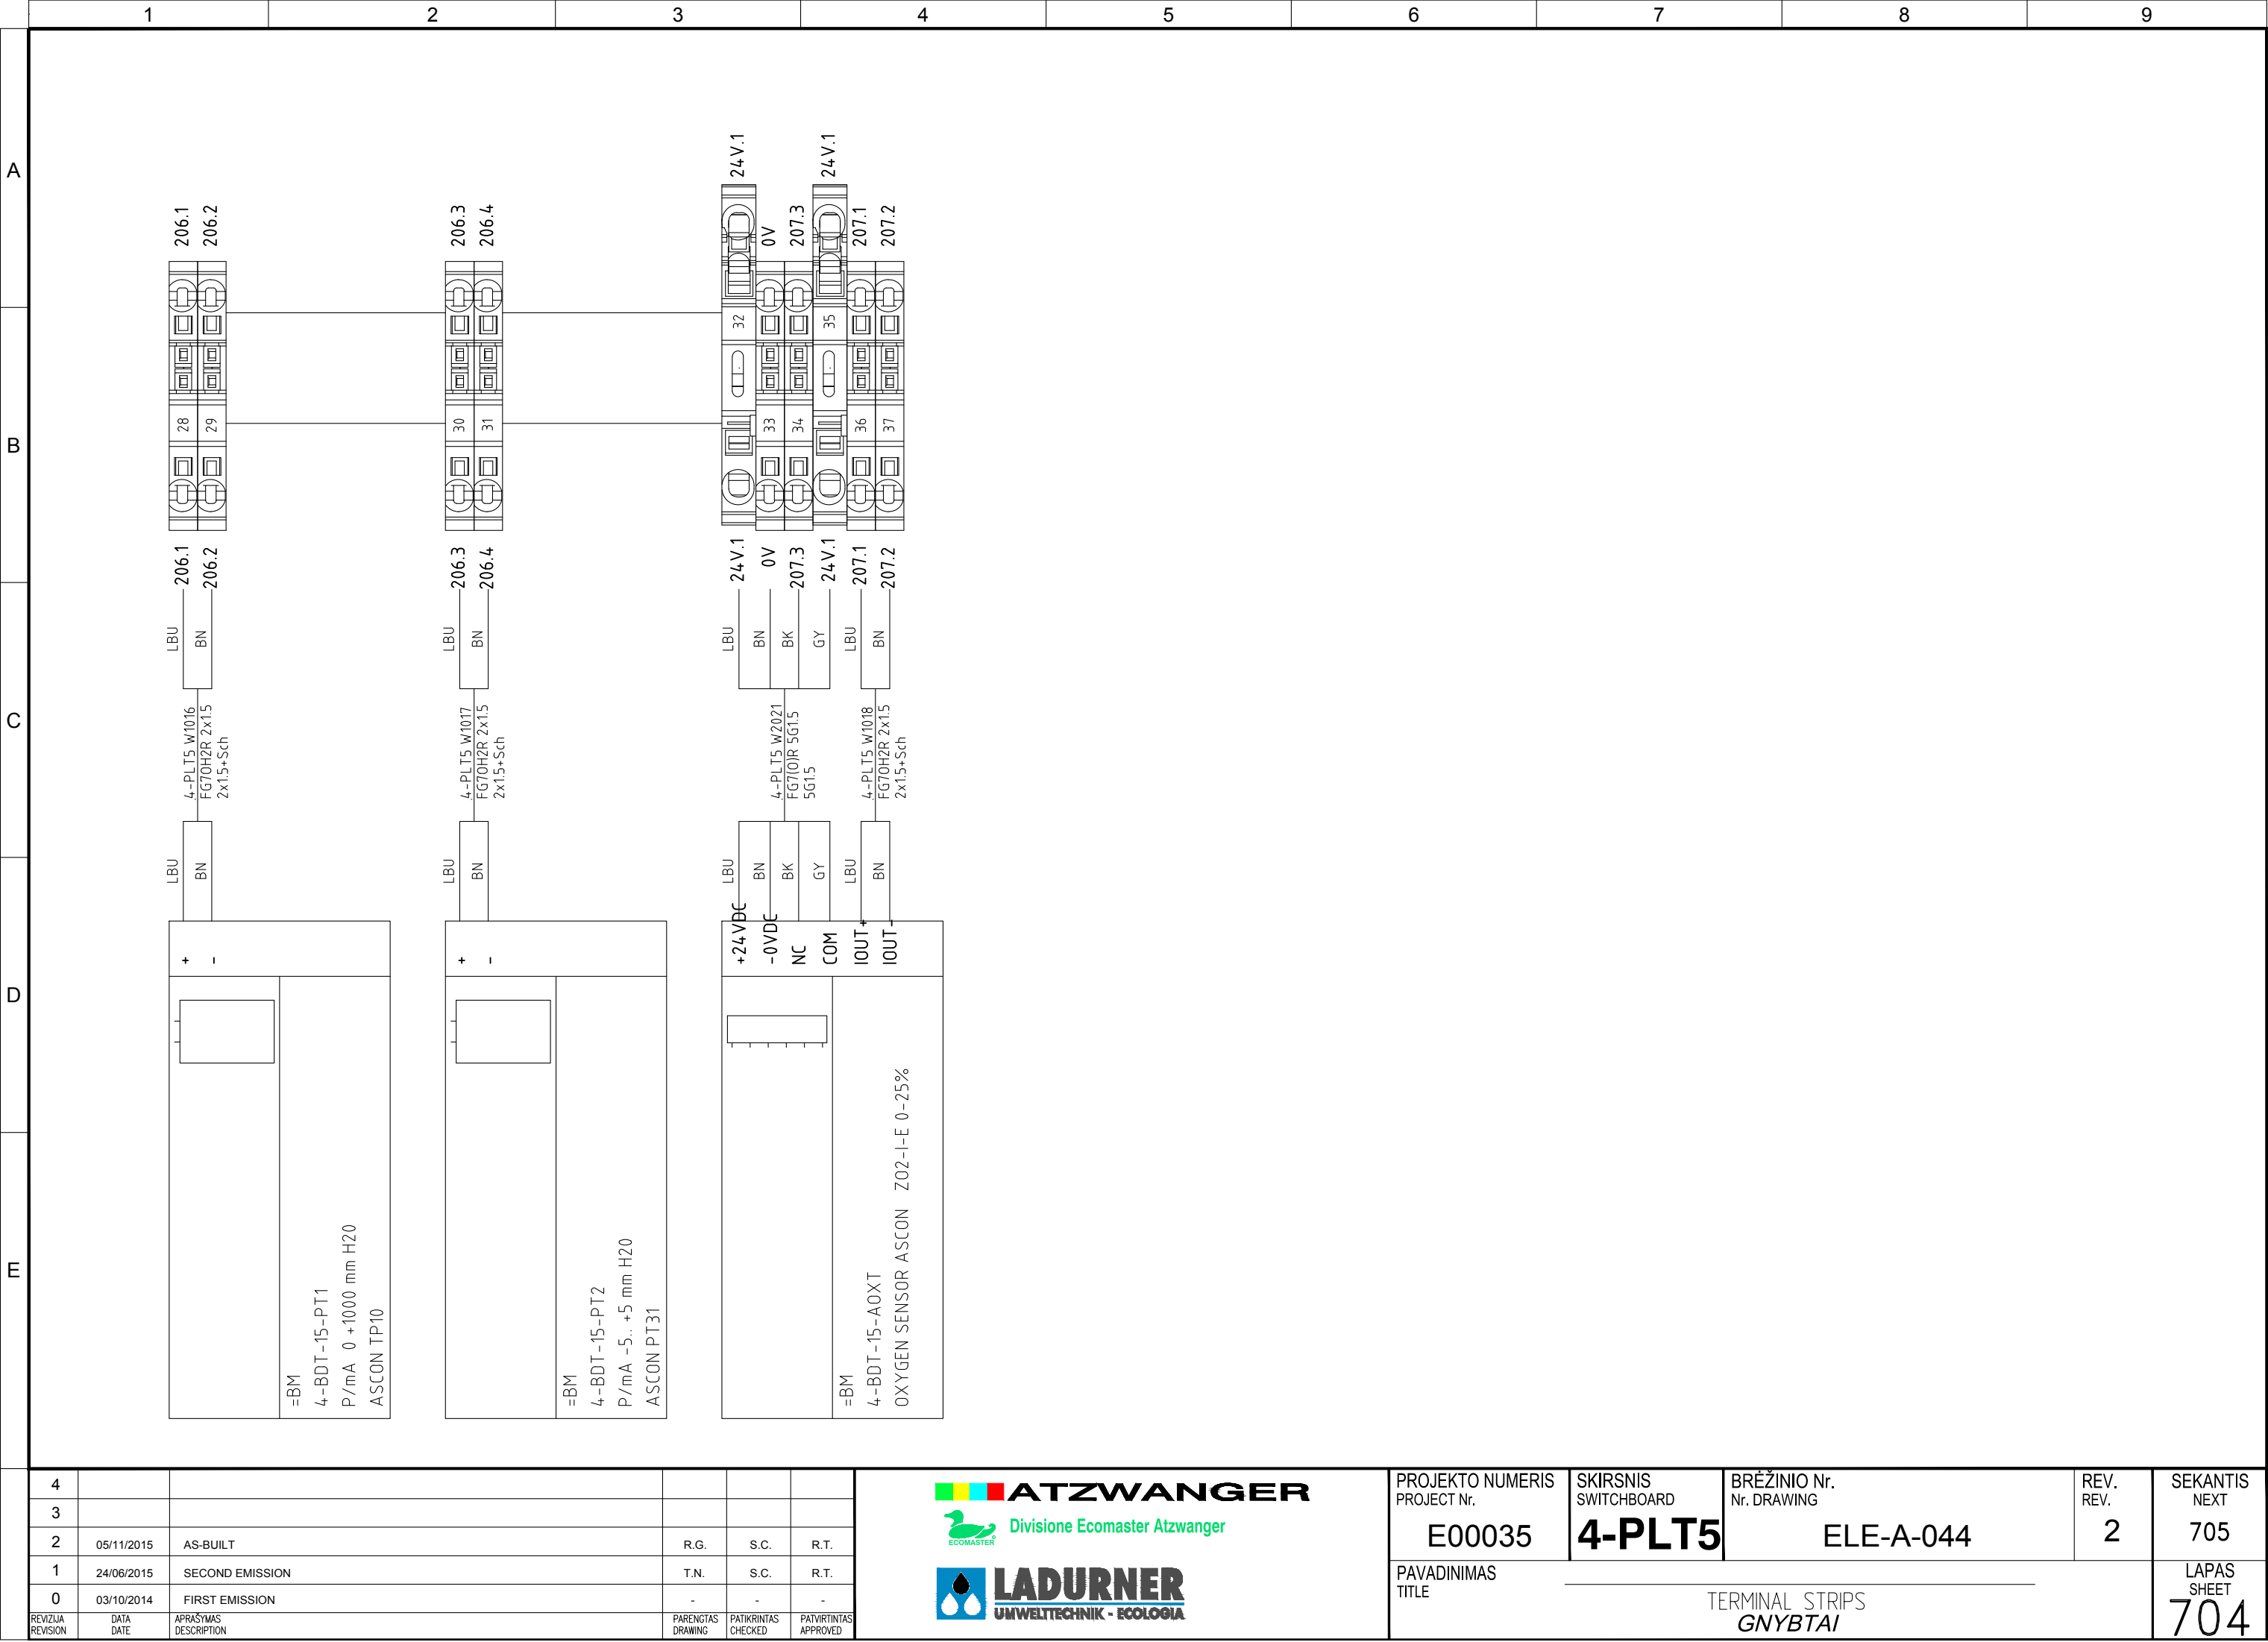4-PLT5 W2020
FG7(OIR 2x15
2x15



			1	2	3	4	5	6	7	8	9				
			A	B	C	D	E								
			=4-PLT5 - X101												
4			<div><div><div>210.1</div><div>210.2</div><div>24 V.2</div><div>210.3</div></div><div><div>1</div><div>2</div><div>3</div><div>4</div></div><div><div>BU</div><div>BN</div><div>BK</div><div>GY</div></div><div>4-PLT5 W2001 FG7(O)R 4x15 4x15</div></div>	<div><div><div>24 V.2</div><div>210.4</div></div><div><div>5</div><div>6</div></div><div><div>LBU</div><div>BN</div></div><div>4-PLT5 W2010 FG7(O)R 2x15 2x15</div></div>	<div><div><div>24 V.2</div><div>210.5</div><div>0V</div></div><div><div>7</div><div>8</div><div>9</div></div><div><div>BN</div><div>GY</div><div>BK</div></div><div>4-PLT5 W2012 FG7(O)R 4G15 4G15</div></div>	<div><div><div>L</div><div>N</div><div>+72</div><div>-71</div><div>+70</div></div><div><div>LBU</div><div>BN</div><div>LBU</div><div>BN</div><div>BK</div></div><div>4-PLT5 W3010 FG7(O)R 3G15 3G15</div><div>4-PLT5 W1001 FG7OH2R 4x15 4x15+Sch</div></div> <div>4-BDT-16-ZS1 IFM IIS234+E11252</div>	<div><div><div>L</div><div>N</div><div>+72</div><div>-71</div><div>+70</div></div><div><div>LBU</div><div>BN</div><div>LBU</div><div>BN</div><div>BK</div></div><div>4-PLT5 W3011 FG7(O)R 3G15 3G15</div><div>4-PLT5 W1002 FG7OH2R 4x15 4x15+Sch</div></div> <div>4-BDT-16-MZ2 BERNARD CONTROLS MODEL EZ10 4-20 mA</div>	<div><div><div>214.13</div><div>214.14</div></div><div><div>20</div><div>21</div></div><div><div>LBU</div><div>BN</div></div><div>4-PLT5 W1003 FG7OH2R 2x15 2x15+Sch</div></div>	<div><div><div>214.15</div><div>214.16</div></div><div><div>22</div><div>23</div></div><div><div>LBU</div><div>BN</div></div><div>4-PLT5 W1004 FG7OH2R 2x15 2x15+Sch</div></div>	<div><div><div>214.17</div><div>214.18</div></div><div><div>24</div><div>25</div></div><div><div>LBU</div><div>BN</div></div><div>4-PLT5 W1005 FG7OH2R 2x15 2x15+Sch</div></div>	<div><div><div>214.19</div><div>214.20</div></div><div><div>26</div><div>27</div></div><div><div>LBU</div><div>BN</div></div><div>4-PLT5 W1006 FG7OH2R 2x15 2x15+Sch</div></div>	<div><div><div>PT100</div><div>4...20mA</div></div><div>4-BDT-16-TE4 THERMICS PROBE PT100/4...20mA -50 +80°C</div></div>			
3															
2	05/11/2015	AS-BUILT											R.G.	S.C.	R.T.
1	24/06/2015	SECOND EMISSION											T.N.	S.C.	R.T.
0	03/10/2014	FIRST EMISSION											-	-	-
REVIZIJA REVISION	DATA DATE	APRAŠYMAS DESCRIPTION	PARENGTAS DRAWING	PATIKRINTAS CHECKED	PATVIRTINTAS APPROVED	<div><div><div> ATZWANGER</div><div>Divisione Ecomaster Atzwanger</div></div><div><div> LADURNER</div><div>UMWELTECHNIK - ECOLOGIA</div></div></div>			PROJEKTO NUMERIS PROJECT Nr.			SKIRSNIS SWITCHBOARD	BRĖŽINIO Nr. Nr. DRAWING	REV. REV.	SEKANTIS NEXT
						E00035			4-PLT5	ELE-A-044	2	706			
						PAVADINIMAS TITLE			TERMINAL STRIPS GNYBTAI			LAPAS SHEET			
												705			

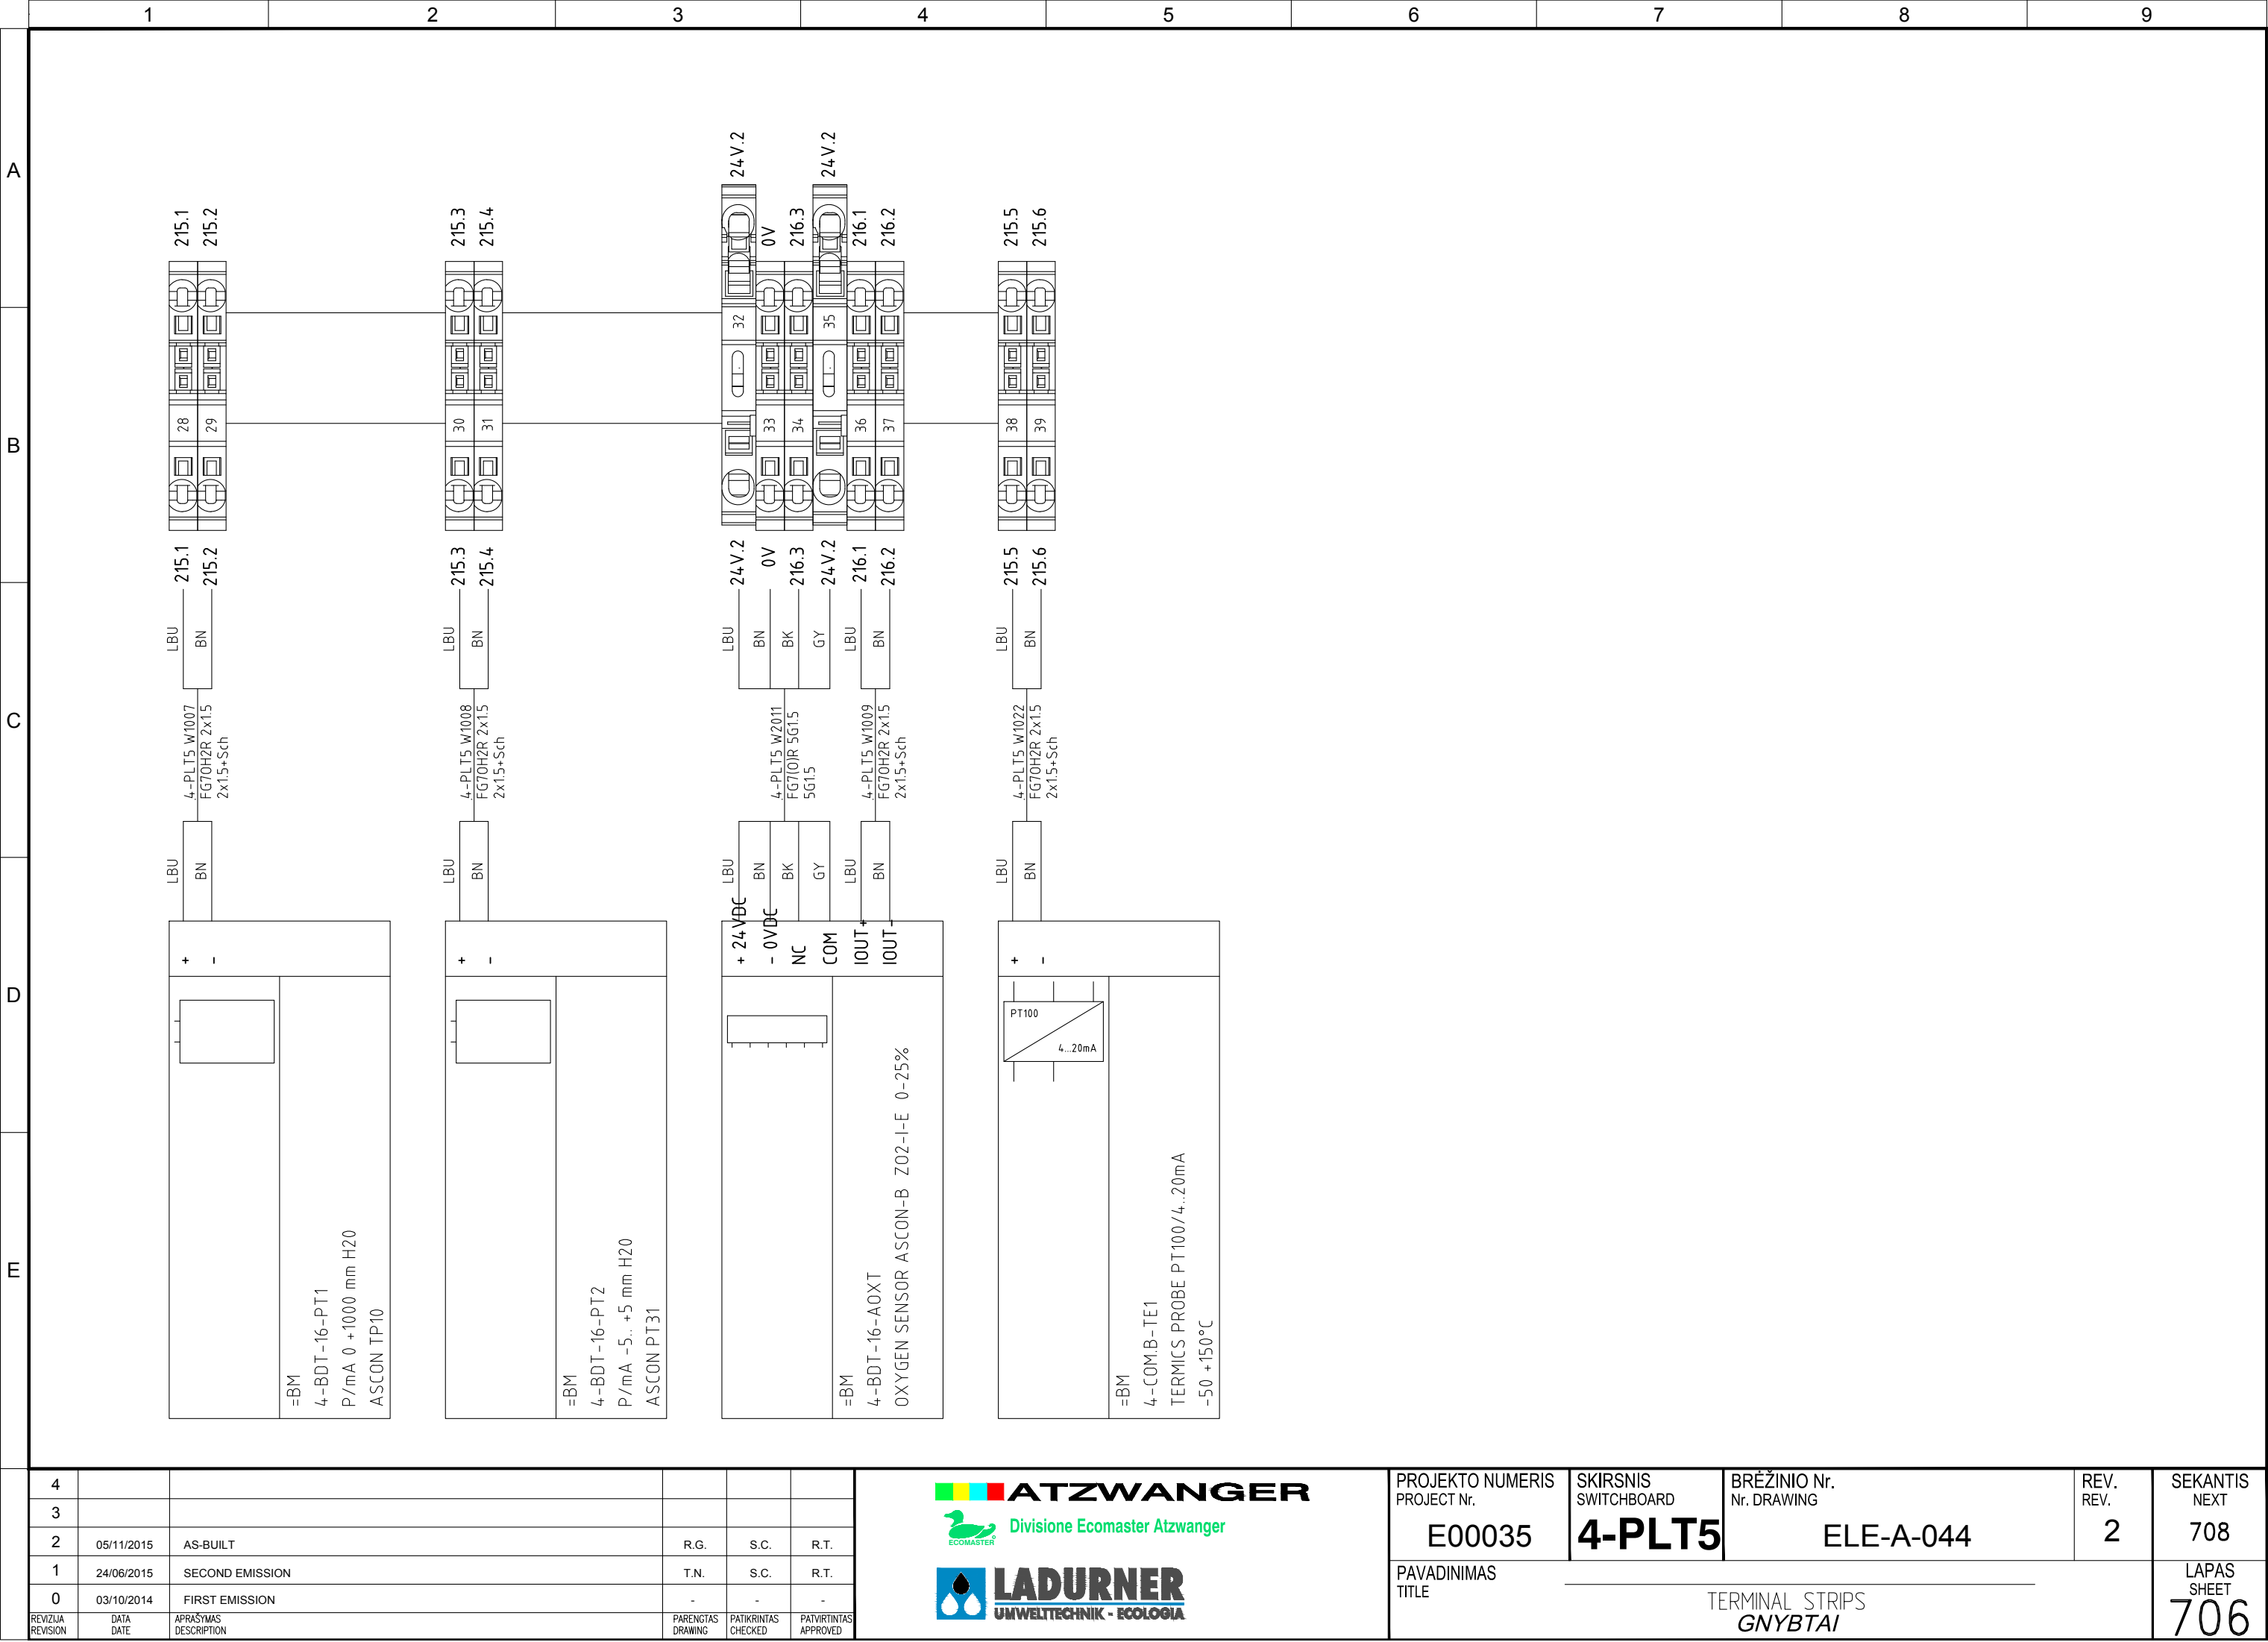

4					
3					
2	05/11/2015	AS-BUILT	R.G.	S.C.	R.T.
1	24/06/2015	SECOND EMISSION	T.N.	S.C.	R.T.
0	03/10/2014	FIRST EMISSION	-	-	-
REVIZIJA REVISION	DATA DATE	APRAŠYMAS DESCRIPTION	PARENGTAS DRAWING	PATIKRINTAS CHECKED	PATVIRTINTAS APPROVED



PROJEKTO NUMERIS PROJECT Nr.	SKIRSNIS SWITCHBOARD	BRĖŽINIO Nr. Nr. DRAWING	REV. REV.	SEKANTIS NEXT
E00035	4-PLT5	ELE-A-044	2	708
PAVADINIMAS TITLE	TERMINAL STRIPS GNYBTAI			LAPAS SHEET
				706


	1	2	3	4	5	6	7	8	9
A									
B									
C									
D									
E									
	4								
	3								
	2	05/11/2015	AS-BUILT	R.G.	S.C.	R.T.			
	1	24/06/2015	SECOND EMISSION	T.N.	S.C.	R.T.			
	0	03/10/2014	FIRST EMISSION	-	-	-			
	REVIZUA REVISION	DATA DATE	APRAŠYMAS DESCRIPTION	PARENGTAS DRAWING	PATIKRINTAS CHECKED	PATVIRTINTAS APPROVED			
<div><div><div><div><div></div><div></div><div></div><div></div></div><div><div></div><div></div><div></div><div></div></div></div><div><div><div>ATZWANGER</div><div>Divisione Ecomaster Atzwanger</div></div><div><div>LADURNER</div><div>UMWELTECHNIK - ECOLOGIA</div></div></div></div><div><div>PROJEKTO NUMERIS PROJECT Nr.</div><div>E00035</div></div><div><div>SKIRSNIS SWITCHBOARD</div><div>4-PLT5</div></div><div><div>BREŽINIO Nr. Nr. DRAWING</div><div>ELE-A-044</div></div><div><div>REV. REV.</div><div>2</div></div><div><div>SEKANTIS NEXT</div><div>1000</div></div></div>							<div><div>PAVADINIMAS TITLE</div><div>TERMINAL STRIPS GNYBTAI</div></div> <div><div>LAPAS SHEET</div><div>708</div></div>		

Pagal įstatymą, mes pasilikame teises į šį brėžinį ir draudžiame atgaminti, ar perduoti jį kitiems asmenims be mūsų pritarimo.
According to the law we reserve the rights to this drawing and it is forbidden to reproduce it or pass it on other parties without our approval.

</

4					
3					
2	05/11/2015	AS-BUILT	R.G.	S.C.	R.T.
1	24/06/2015	SECOND EMISSION	T.N.	S.C.	R.T.
0	03/10/2014	FIRST EMISSION	-	-	-
REVIZIJA REVISION	DATA DATE	APRAŠYMAS DESCRIPTION	PARENGTAS DRAWING	PATIKRINTAS CHECKED	PATVIRTINTAS APPROVED

**ATZWANGER**

 **Divisione Ecomaster Atzwanger**

**LADURNER**
UMWELTECHNIK - ECOLOGIA

PROJEKTO NUMERIS PROJECT Nr.	SKIRSNIS SWITCHBOARD	BRĖŽINIO Nr. Nr. DRAWING	REV. REV.	SEKANTIS NEXT
E00035	4-PLT5	ELE-A-044	2	/
PAVADINIMAS TITLE	MATERIALS LIST MEDŽIAGŲ SĄRAŠAS			LAPAS SHEET 1001