




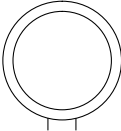

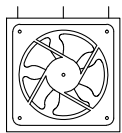

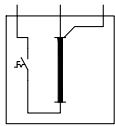
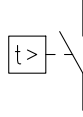
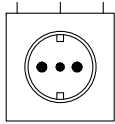
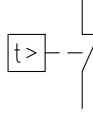
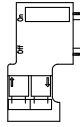
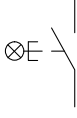
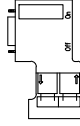

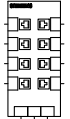

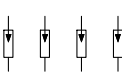
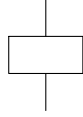
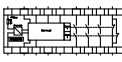


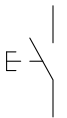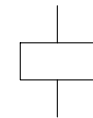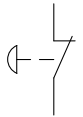


Pagal įstatymą, mes pasilikame teisę į šį brėžinį ir draudžiame atgaminti, ar perduoti jį kitiems asmenims be mūsų pritarimo. According to the law we reserve the rights to this drawing and it is forbidden to reproduce it or pass it on other parties without our consent.





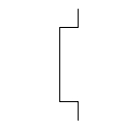
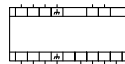
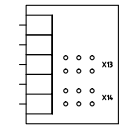
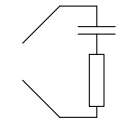

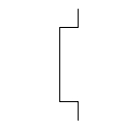
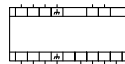
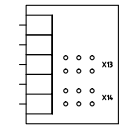
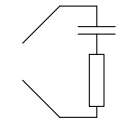

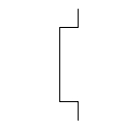
	1	2	3	4	5	6	7	8	9
A									
B									
C	<div><div><div><div><div></div><div></div><div></div><div></div><div></div></div><div><div><div><div></div><div></div><div></div></div><div><div><div></div><div></div><div></div></div></div><div><div><div></div><div></div><div></div></div><div><div><div></div><div></div><div></div></div></div><div><div><div></div><div></div><div></div></div><div><div><div></div><div></div><div></div></div></div></div><div><div><div><div></div><div></div><div></div></div><div><div><div></div><div></div><div></div></div></div><div><div><div></div><div></div><div></div></div><div><div><div></div><div></div><div></div></div></div></div><div>Tecnologia d'impianti dalla A–Z: ambiente, energia, acqua, edilizia. Anlagentechnik von A–Z: Umwelt, Energie, Wasser, Haus.</div><div><div><div><div></div><div></div><div></div></div><div><div><div></div><div></div><div></div></div></div><div><div><div></div><div></div><div></div></div><div><div><div></div><div></div><div></div></div></div></div><div>Divisione Ecomaster Atzwanger</div></div></div><div><div><div><div></div><div></div><div></div></div><div><div><div></div><div></div><div></div></div></div><div><div><div></div><div></div><div></div></div><div><div><div></div><div></div><div></div></div></div></div><div>LADURNER UMWELTECHNIK - ECOLOGIA</div></div></div></div><div><div><div>PROJEKTUOTOJAS DESIGNER</div><div>RICCARDO GIUSTI</div></div><div><div>OBJEKTAS OBJECT</div><div>VILNIUS LITHUANIA</div></div><div><div>PAVADINIMAS TITLE</div><div>SB20-BIODRYNG "A" TUNNELS AND BIOFILTER</div></div></div></div></div></div></div></div></div></div>								
D									
E									
	4								
	3	05/11/2015	AS-BUILT	R.G.	S.C.	R.T.			
	2	24/06/2015	DESING	R.G.	S.C.	R.T.			
	1	03/10/2014	DETAIL DESING	CEG	MCO	ATZ			
	0	05/02/2014	ISSUED	CEG	MCO	ATZ			
	REVIZUA REVISION	DATA DATE	APRAŠYMAS DESCRIPTION	PARENGTAS DRAWING	PATIKRINTAS CHECKED	PATVIRTINTAS APPROVED	<div><div><div><div></div><div></div><div></div><div></div><div></div></div><div><div><div><div></div><div></div><div></div></div><div><div><div></div><div></div><div></div></div></div><div><div><div></div><div></div><div></div></div><div><div><div></div><div></div><div></div></div></div></div><div>Divisione Ecomaster Atzwanger</div></div><div><div><div><div></div><div></div><div></div></div><div><div><div></div><div></div><div></div></div></div><div><div><div></div><div></div><div></div></div><div><div><div></div><div></div><div></div></div></div></div><div>LADURNER UMWELTECHNIK - ECOLOGIA</div></div></div><div><div>PROJEKTO NUMERIS PROJECT Nr.</div><div>E00035</div><div>SKIRSNIS SWITCHBOARD</div><div>SB20</div><div>BRĖŽINIO NR. Nr. DRAWING</div><div>ELE-A-051</div><div>REV. REV.</div><div>3</div><div>SEKANTIS NEXT</div><div>3</div></div><div><div>PAVADINIMAS TITLE</div><div>BIODRYNG "A" COVER</div><div>LAPAS SHEET</div><div>01</div></div></div></div></div>		

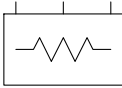


Pagal įstatymą, mes pasilikame teises į šį brėžinį ir draudžiame atgaminti, ar perduoti jį kitiems asmenims be mūsų pritarimo
According to the law we reserve the rights to this drawing and it is forbidden to reproduce it or pass it on other parties without our approval.

	1	2	3	4	5	6	7	8	9
A									
B	Sim.\Sym.	File	Descrizione\Description\Aprašymas			Sim.\Sym.	File	Descrizione\Description\Aprašymas	
		S2	Mygtukinis komanda Push-Button Command NO				KM1	CONTACTOR ritė Contactor coil	
		S4C	Mygtuko valdiklį NC button control				BLK5	Šildytuvas atsparumas Heater resistance	
		S6	NE klavišą komandą NO key command				TOROIDE_01	Dabartinis transformatorius Current transformer	
C		S6C	NC klavišą komandą NC key command				BLK33	Ventiliatorius Fan	
		S10C	Ribiniai jungikliai NC limit switches				BLK91	Skydo šviesos Panel light	
		S18	Reguliuojamos temperatūros (termostatas) Temperature-controlled (thermostat) NO				BLK92	Lizdas Socket	
		S18C	Reguliuojamos temperatūros (termostatas) Temperature-controlled (thermostat) NC				BLK98	Jungtis 9 pin Connector 9 pin	
D		S75	Mygtukas su įtrauktas įspėjimas šviesa Button with NO incorporated warning light				BLK99	Jungtis 9 pin Connector 9 pin	
		T10	Dabartinis transformatorius Current transformer				BLK119	SIMATIC NET, SCALANCE XB008 SIMATIC NET, SCALANCE XB008	
		T2	Dvi galios transformatoriaus apvijos Two power transformer windings				BLK322	Išleidėjas Discharger	
		KA1	Pagalbiniai relės ritė Aux relay coil				BLK323	Apsaugos modulis Security module	
E									

4						<div>ATZWANGER</div> <div> Divisione Ecomaster Atzwanger</div> <div>LADURNER UMWELTECHNIK - ECOLOGIA</div>	PROJEKTO NUMERIS PROJECT Nr.	SKIRSNIS SWITCHBOARD	BRĖŽINIO Nr. Nr. DRAWING	REV. REV.	SEKANTIS NEXT
3	05/11/2015	AS-BUILT	R.G.	S.C.	R.T.		E00035	SB20	ELE-A-051	3	4A
2	24/06/2015	DESIGN	R.G.	S.C.	R.T.						
1	03/10/2014	DETAIL DESIGN	CEG	MCO	ATZ						
0	05/02/2014	ISSUED	CEG	MCO	ATZ						
REVISION REVISION	DATA DATE	APRAŠYMAS DESCRIPTION	PARENGTAS DRAWING	PATIKRINTAS CHECKED	PATVIRTINTAS APPROVED	PAVADINIMAS TITLE	SYMBOLS LEGEND SIMBOLIŲ LEGENDA				LAPAS SHEET
											4

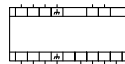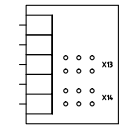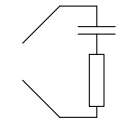Pagal įstatymą, mes pasilikame teises į šį brėžinį ir draudžiame atgaminti, ar perduoti jį kitiems asmenims be mūsų pritarimo
According to the law we reserve the rights to this drawing and it is forbidden to reproduce it or pass it on other parties without our approval.

	1	2	3	4	5	6	7	8	9	
A	
B	<table><tr><td>Sim.\Sym.</td><td>File</td><td>Descrizione\Description\Aprašymas</td></tr><tr><td></td><td>BLK324</td><td>Apsaugos modulis Security module</td></tr><tr><td></td><td>BLK343</td><td>Keitiklio modulis Inverter module</td></tr><tr><td></td><td>MPS_03</td><td>Filtras Filter</td></tr><tr><td></td><td>DIFF_02</td><td>D4-d Delta diferencialo relės D4-d Delta differential Relay</td></tr><tr><td></td><td>PONTE</td><td>Vielos tiltas Wire bridge</td></tr><tr><td></td><td></td><td></td></tr><tr><td></td><td></td><td></td></tr><tr><td></td><td></td><td></td></tr><tr><td></td><td></td><td></td></tr><tr><td></td><td></td><td></td></tr><tr><td></td><td></td><td></td></tr><tr><td></td><td></td><td></td></tr>
C	
D	
E	

4						<div>ATZWANGER</div> <div> Divisione Ecomaster Atzwanger</div> <div> LADURNER UMWELTECHNIK - ECOLOGIA</div>	PROJEKTO NUMERIS PROJECT Nr.			SKIRSNIS SWITCHBOARD	BRĖŽINIO Nr. Nr. DRAWING	REV. REV.	SEKANTIS NEXT
3	05/11/2015	AS-BUILT	R.G.	S.C.	R.T.		E00035	SB20	ELE-A-051	3	5		
2	24/06/2015	DESIGN	R.G.	S.C.	R.T.								
1	03/10/2014	DETAIL DESIGN	CEG	MCO	ATZ								
0	05/02/2014	ISSUED	CEG	MCO	ATZ								
REVIZUA REVISION	DATA DATE	APRAŠYMAS DESCRIPTION	PARENGTAS DRAWING	PATIKRINTAS CHECKED	PATVIRTINTAS APPROVED	PAVADINIMAS TITLE			SYMBOLS LEGEND SIMBOLIŲ LEGENDA		LAPAS SHEET		
											4A		

Pagal įstatymą, mes pasilikame teises į šį brėžinį ir draudžiame atgaminti, ar perduoti jį kitiems asmenims be mūsų pritarimo.
According to the law we reserve the rights to this drawing and it is forbidden to reproduce it or pass it on other parties without our approval.

A

B

C

D

E



ATZWANGER
Tecnologia d'impianti dalla A-Z: ambiente, energia, acqua, edilizia.
Anlagentechnik von A-Z: Umwelt, Energie, Wasser, Haus.



Divisione Ecomaster Atzwanger



LADURNER
UMWELTECHNIK - ECOLOGIA

KLIENTO UŽSAKYMAS:
CUSTOMER ORDER:

E00035

UŽSAKYMO:
ORDER:

150290

DALIES NUMERIS:
PART NUMBER:

15029005

PAVADINIMAS:
TITLE:

SB20 – BIODRYNG "A" TUNNELS AND BIOFILTER

DIZAINAS:
DESIGN:

15029005.DWG

DATA:
DATE:

24/06/2015

PARENGTAS:
DRAWING:

R.G.

PATIKRINTAS :
CHECKED:

S.C.

PATVIRTINTAS:
APPROVED:

R.T.


PASTABA:
NOTES:

SB20 - BIODRYNG 'A' TUNELIŲ IR BIOFILTRĄ


REV. REV.	APRAŠYMAS DESCRIPTION	DATA DATE	PARENGTAS DRAWING	PATIKRINTAS CHECKED	PATVIRTINTAS APPROVED
0	ISSUED	05/02/2014	CEG	MCO	ATZ
1	DETAIL DESIGN	03/10/2014	CEG	MCO	ATZ
2	DESIGN	24/06/2015	R.G.	S.C.	R.T.
3	AS-BUILT	05/11/2015	R.G.	S.C.	R.T.

Pagal įstatymą, mes pasilikame teises į šį brėžinį ir draudžiame atgaminti, ar perduoti jį kitiems asmenims be mūsų pritarimo.
According to the law we reserve the rights to this drawing and it is forbidden to reproduce it or pass it on other parties without our approval.

4					
3	05/11/2015	AS-BUILT	R.G.	S.C.	R.T.
2	24/06/2015	DESIGN	R.G.	S.C.	R.T.
1	03/10/2014	DETAIL DESIGN	CEG	MCO	ATZ
0	05/02/2014	ISSUED	CEG	MCO	ATZ
REVIZIJA REVISION	DATA DATE	APRAŠYMAS DESCRIPTION	PARENGTAS DRAWING	PATIKRINTAS CHECKED	PATVIRTINTAS APPROVED




ATZWANGER
Divisione Ecomaster Atzwanger



LADURNER
UMWELTECHNIK - ECOLOGIA


PROJEKTO NUMERIS PROJECT Nr.	SKIRSNIS SWITCHBOARD	BRĖŽINIO Nr. Nr. DRAWING	REV. REV.	SEKANTIS NEXT
E00035	SB20	ELE-A-051	3	6
PAVADINIMAS TITLE	GENERAL ELECTRIC DATA BENDRI ELEKTROS DUOMENYS			LAPAS SHEET
				5

KONSTRUKTORIUS:
COSTRUCTOR:




IMPIANTI ELETTRICI
QUADRI ELETTRICI
AUTOMAZIONE INDUSTRIALE

SS11 – Via Villabella, 24/A
37047 SAN BONIFACIO – VR
Tel. +390456108101 – Fax +390456108112
e-mail sinectra@sinectra.it www.sinectra.it



9165.SNCT



IT-43517

ĮTAMPOS Vn:
VOLTAGE Vn:

400V

PADAVIMAS:
FEEDING:

3F+N+T

DAŽNIO f: (Hz)
FREQUENCY f: (Hz)

50Hz

VARDINĖS SROVĖS In: (A)
ABSORBER CURRENT In: (A)

1250A

GALIA P: (kW)
POWER P: (kW)

520kW

TRUMPOJO JUNGIMO SROVĖ Icc: (kA)
SHORT CIRCUIT CURRENT Icc: (kA)

50kA

PAGALBINIS ŠĖRIMO:
AUXILIARY FEEDING:

24Vdc – 230Vac

SPALVA:
COLOR:

RAL 7035

APSAUGOS LAIPSNIS:
PROTECTION DEGREE:

IP55

MATMENYS:
DIMENSIONS: (b x p x h)

3800x1200x2000+100+500mm

ELEKTROS SKYDAS MEDŽIAGA:
ELECTRIC PANEL MATERIAL:

TAPYBA PLIENO – PAINTING STEEL

NORMŲ:
NORMS:

CEI EN 61439–1 61439–2

NOTE:
NOTES:

VIELOS SPALVAS:
CABLE COLORS USED:


R-S-TJUODA - BLACK

NMĖLYNA - BLUE


24Vac - 110VacRAUDONA - RED

24VdcMĖLYNA - BLUE

Alwais elektros dėlORANŽINĖ - ORANGE



kokybės sistemos sertifikata
quality system certificate
UNI EN ISO 9001



San Bonifacio – Verona – Italy – Tel. +390456108101 – sinectra@sinectra.it

In A1250

Metų - Year2015

Etapai - Phases3F+N+T

Icc kA50

Hz50

IP55

UI750

Ue400

CEI-EN61439–1
61439–2


Dalies Numeris - Id. Number15029005

Pagal įstatymą, mes pasilikame teises į šį brėžinį ir draudžiame atgaminti, ar perduoti jį kitiems asmenims be mūsų pritarimo
According to the law we reserve the rights to this drawing and it is forbidden to reproduce it or pass it on other parties without our approval.

	1	2	3	4	5	6	7	8	9	
A										
	Calculation of the temperature rise inside the cabinet according to CEI 17-43 -- Apskaičiavimas temperatūra pakils viduje spintos pagal CEI 17-43									
	Cabinet -- kabinetas : SB20									
	Type Cabinet -- Įveskite kabinetas : 2000x3800x1200									
	Separate enclosure, exposed on all sides, with the upper part free -- Atskirame korpuse, veikiami iš visų pusių, su viršutinės dalies laisvos									
B	Dimensions of Cabinet -- Matmenys kabineto : Height -- Aukštis : 2000 mm									
	Width -- Plotis : 3800 mm									
	Depth -- Gylis : 1200 mm									
	N ° Aperture -- N ° Apertūra : 0									
	Material -- Medžiaga : Lamiera VerniciataK thermal transmission -- K šilumos perdavimo : 5.5									
Maximum radiant power of the cabinet -- Maksimalus spinduliavimo galia spintos [W] : 3352.8 WConstant casing -- Pastovus korpusas (k) : 0.06										
C	Calculation of the effective cooling surface	Apskaičiavimas veiksminga aušinimo paviršiaus	Part of the cabinet -- Dalis spintoje	Size -- Dydis [mm x mm]	Wall surface -- Sienelės paviršius A _o [m²]	Surface factor b Paviršiaus veiksnys b	Effective Area -- Naudingasis Plotas A _e x b [m²]			
			Upper Part -- Viršutinė dalis	3800x1200	4.56	1.4	6.384			
			Front part -- Priekinė dalis	3800x2000	7.6	0.9	6.84			
			Rear part -- Užpakalinė dalis	3800x2000	7.6	0.9	6.84			
			Left Side -- Kairė pusė	1200x2000	2.4	0.9	2.16			
			Right Side -- Dešinė pusė	1200x2000	2.4	0.9	2.16			
			Total area Effective -- Bendras plotas Efektyvus				Ae = ∑ (A _o x b) = Total [m²]		24.3840 mq	
D	General data	Bendrieji duomenys	Temperature Data -- Temperatūros duomenų		Power Data -- Maitinimo duomenys					
			Maximum ambient temperature summer Maksimali aplinkos temperatūra vasarą	20	Installed Power -- įrengtoji galia [W]		26400.00 W			
			Minimum winter temperature Minimalus žiemos temperatūra	15	Utilization factor -- Panaudojimo koeficientas		1.00			
			Maximum temperature inside the cabinet Maksimali temperatūra viduje spintos	45	Factor of contemporaneity -- Faktorius modernybės		1.00			
					Effective power dissipated in the cabinet -- Efektyvus energijos išsisklaido į kabinetą [W]		26400.00 W			
E	Results of calculation	Rezultatai apskaičiuoti	Results of calculation: Temperatures -- Rezultatai apskaičiuoti: Temperatūra		Calculation results: Cooling -- Skaiciavimo rezultatai: Aušinimo					
			Average temperature in the cabinet Vidutinė temperatūra sistemoje	/	Air inlet section Opening [cm ²] Oro įleidimo skyriuje atidarymas [cm ²]					
			Maximum temperature in the cabinet Maksimali temperatūra spintoje	/	Air volume riciesta for the fan [m ³ /h] Oro tūris riciesta ventilatoriaus [m ³ /h]		3042.2			
			Delta temperature halfway cabinet Delta temperatūra pusiaukelėje spinta	/	Thermal power required for the heat exchanger [W/K] Šiluminės energija, būtina šilumokaicio [W/K]					
			Delta temperature at the top of the cabinet Delta temperatūra spintoje viršuje	/	Required cooling power for the air conditioner [W] Reikalinga aušinimo galia kondicionieriaus [W]					
					Power strength anti condensation [W] Maitinimo jėga kovos kondensatas [W]		550			

4						<div><div><div><div></div><div>ATZWANGER</div><div><div><div></div><div>ECOMASTER</div></div><div><div>Divisione Ecomaster Atzwanger</div></div></div><div><div><div></div><div>LADURNER</div><div>UMWELTECHNIK - ECOLOGIA</div></div></div></div></div></div>	PROJEKTO NUMERIS PROJECT Nr. E00035	SKIRSNIS SWITCHBOARD SB20	BRĖŽINIO Nr. Nr. DRAWING ELE-A-051	REV. REV. 3	SEKANTIS NEXT 7
3	05/11/2015	AS-BUILT	R.G.	S.C.	R.T.		PAVADINIMAS TITLE HEAT BALANCE šilumos balansas			LAPAS SHEET 6	
2	24/06/2015	DESIGN	R.G.	S.C.	R.T.						
1	03/10/2014	DETAIL DESIGN	CEG	MCO	ATZ						
0	05/02/2014	ISSUED	CEG	MCO	ATZ						
REVISION REVISION	DATA DATE	APRAŠYMAS DESCRIPTION	PARENGTAS DRAWING	PATIKRINTAS CHECKED	PATVIRTINTAS APPROVED						

Pagal įstatymą, mes pasilikame teises į šį brėžinį ir draudžiame atgaminti, ar perduoti jį kitiems asmenims be mūsų pritarimo.
According to the law we reserve the rights to this drawing and it is forbidden to reproduce it or pass it on other parties without our approval.

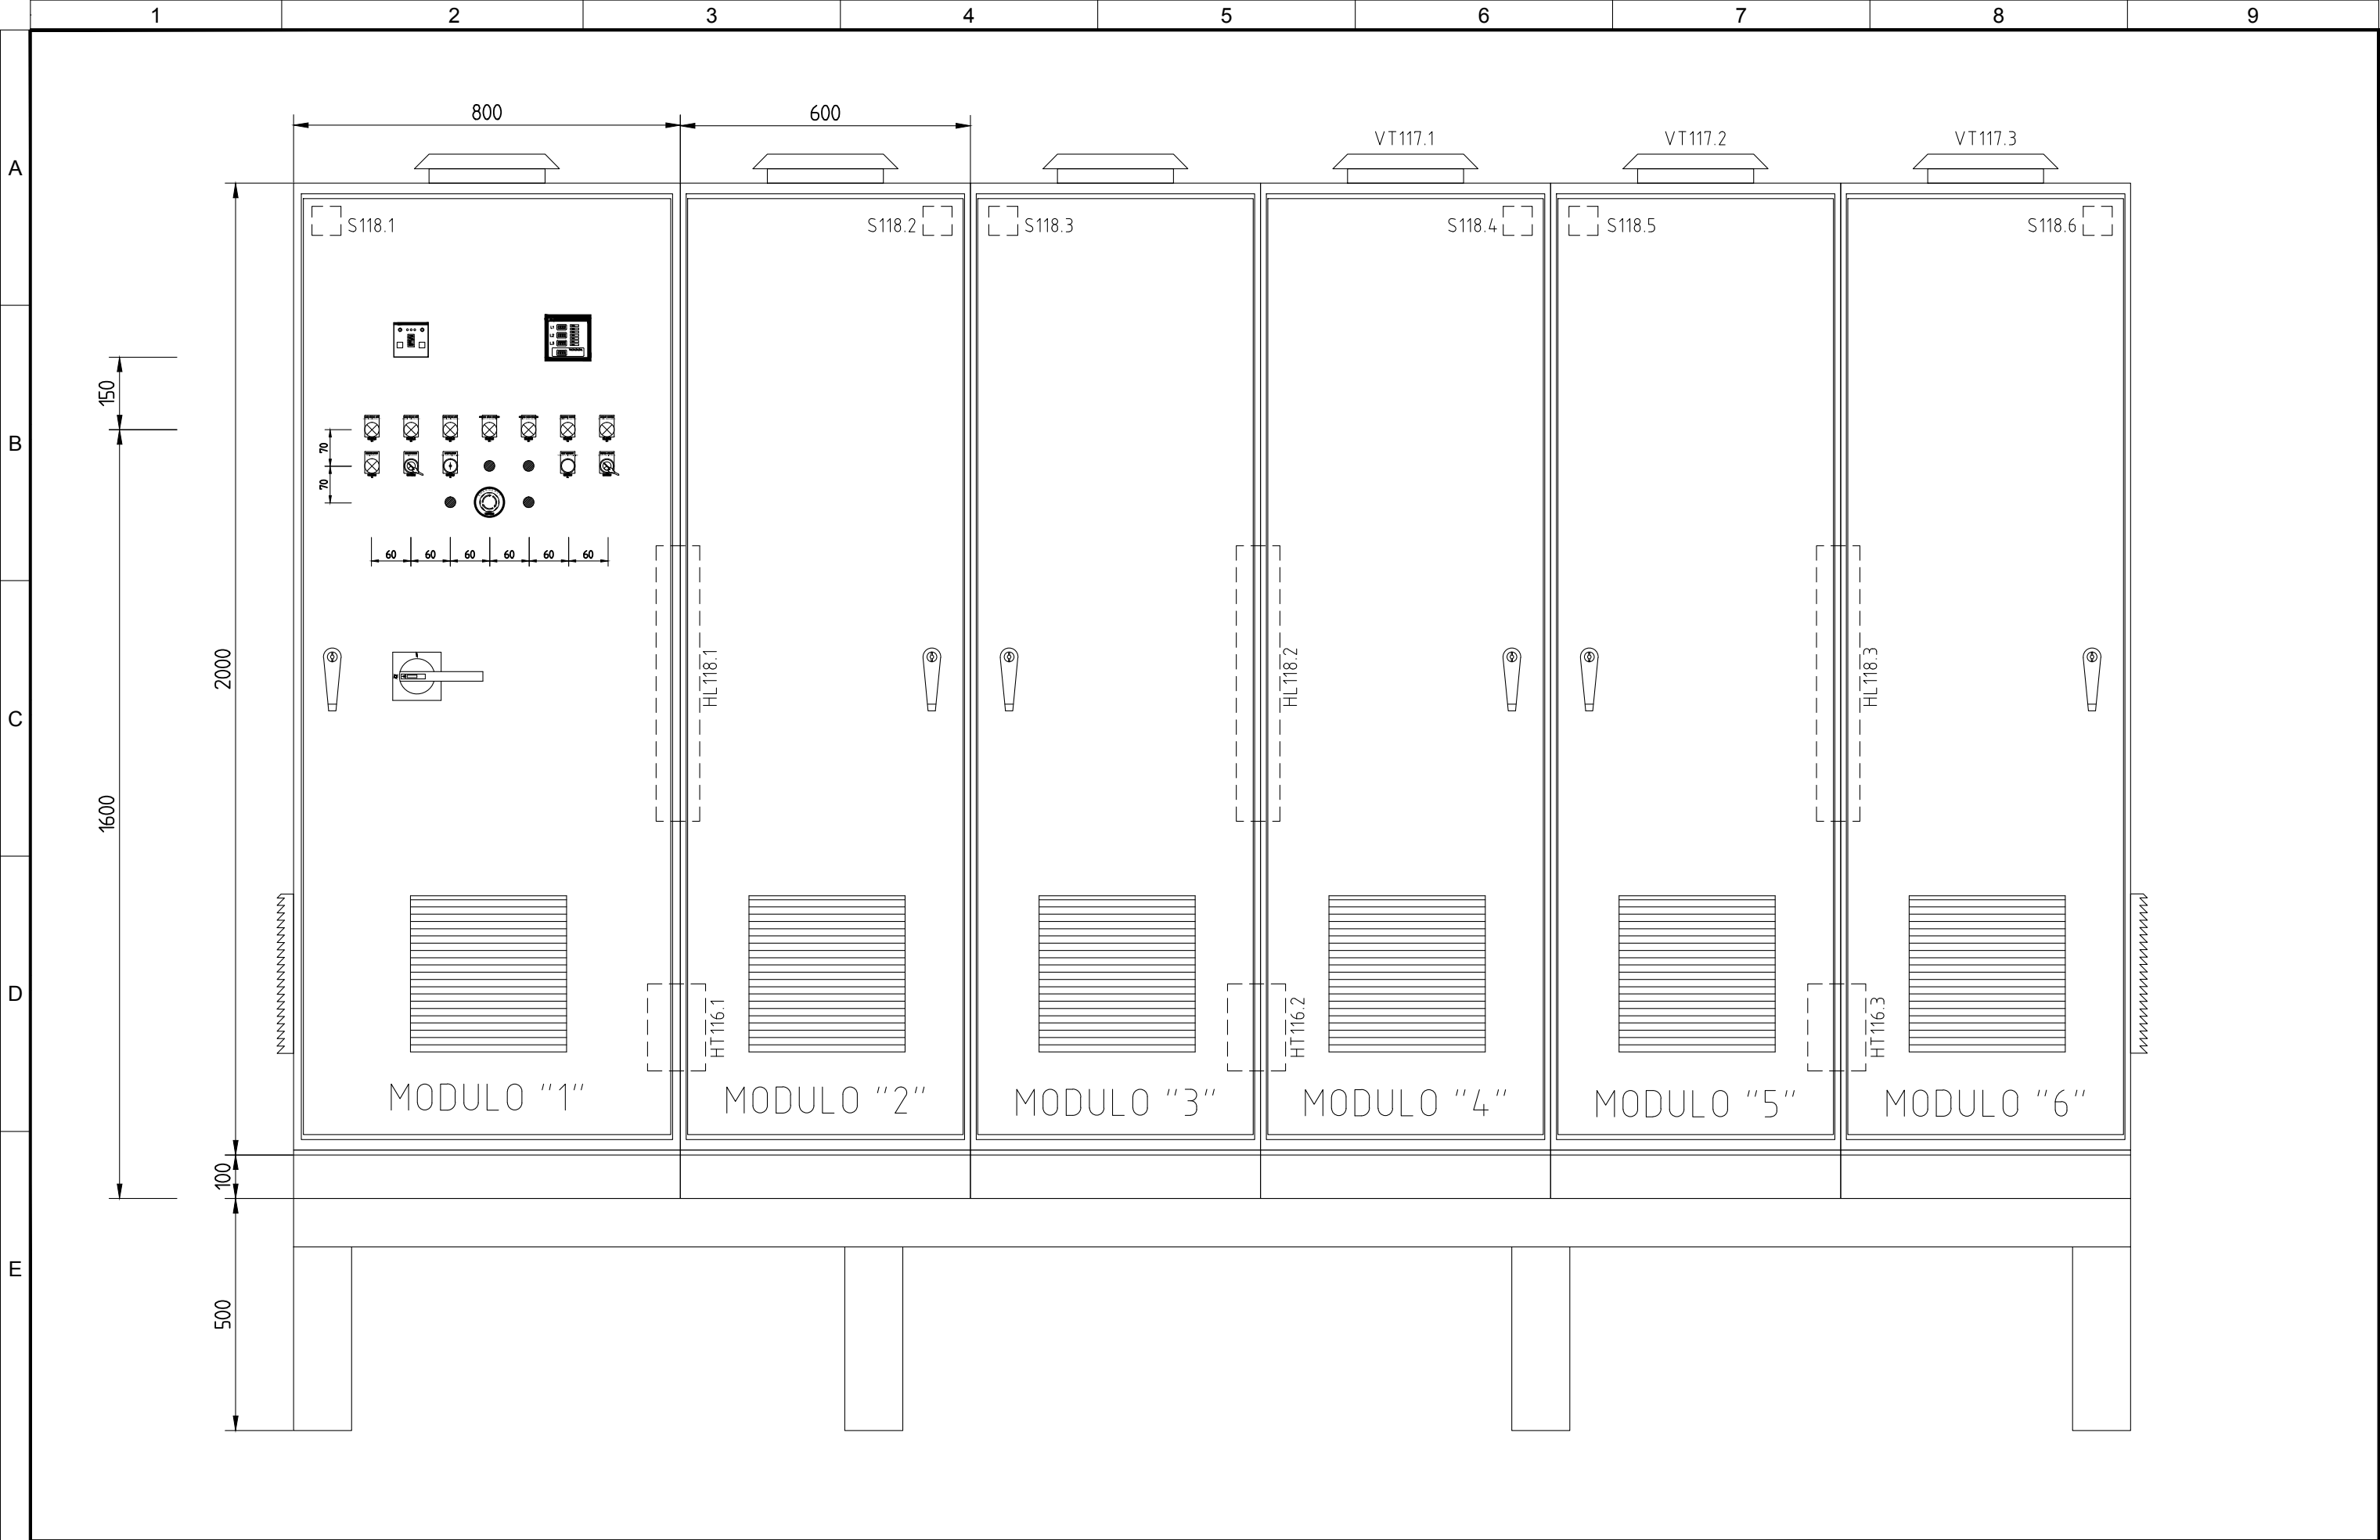


4					
3	05/11/2015	AS-BUILT	R.G.	S.C.	R.T.
2	24/06/2015	DESIGN	R.G.	S.C.	R.T.
1	03/10/2014	DETAIL DESIGN	CEG	MCO	ATZ
0	05/02/2014	ISSUED	CEG	MCO	ATZ
REVIZIJA REVISION	DATA DATE	APRAŠYMAS DESCRIPTION	PARENGTAS DRAWING	PATIKRINTAS CHECKED	PATVIRTINTAS APPROVED



PROJEKTO NUMERIS PROJECT Nr.	SKIRSNIS SWITCHBOARD	BRĖŽINIO Nr. Nr. DRAWING	REV. REV.	SEKANTIS NEXT
E00035	SB20	ELE-A-051	3	22
PAVADINIMAS TITLE	FRONT PANEL VALDYMO SKYDAS			LAPAS SHEET
				21

Pagal įstatymą, mes pasilikame teises į šį brėžinį ir draudžiame atgaminti, ar perduoti jį kitiems asmenims be mūsų pritarimo.
According to the law we reserve the rights to this drawing and it is forbidden to reproduce it or pass it on other parties without our approval.

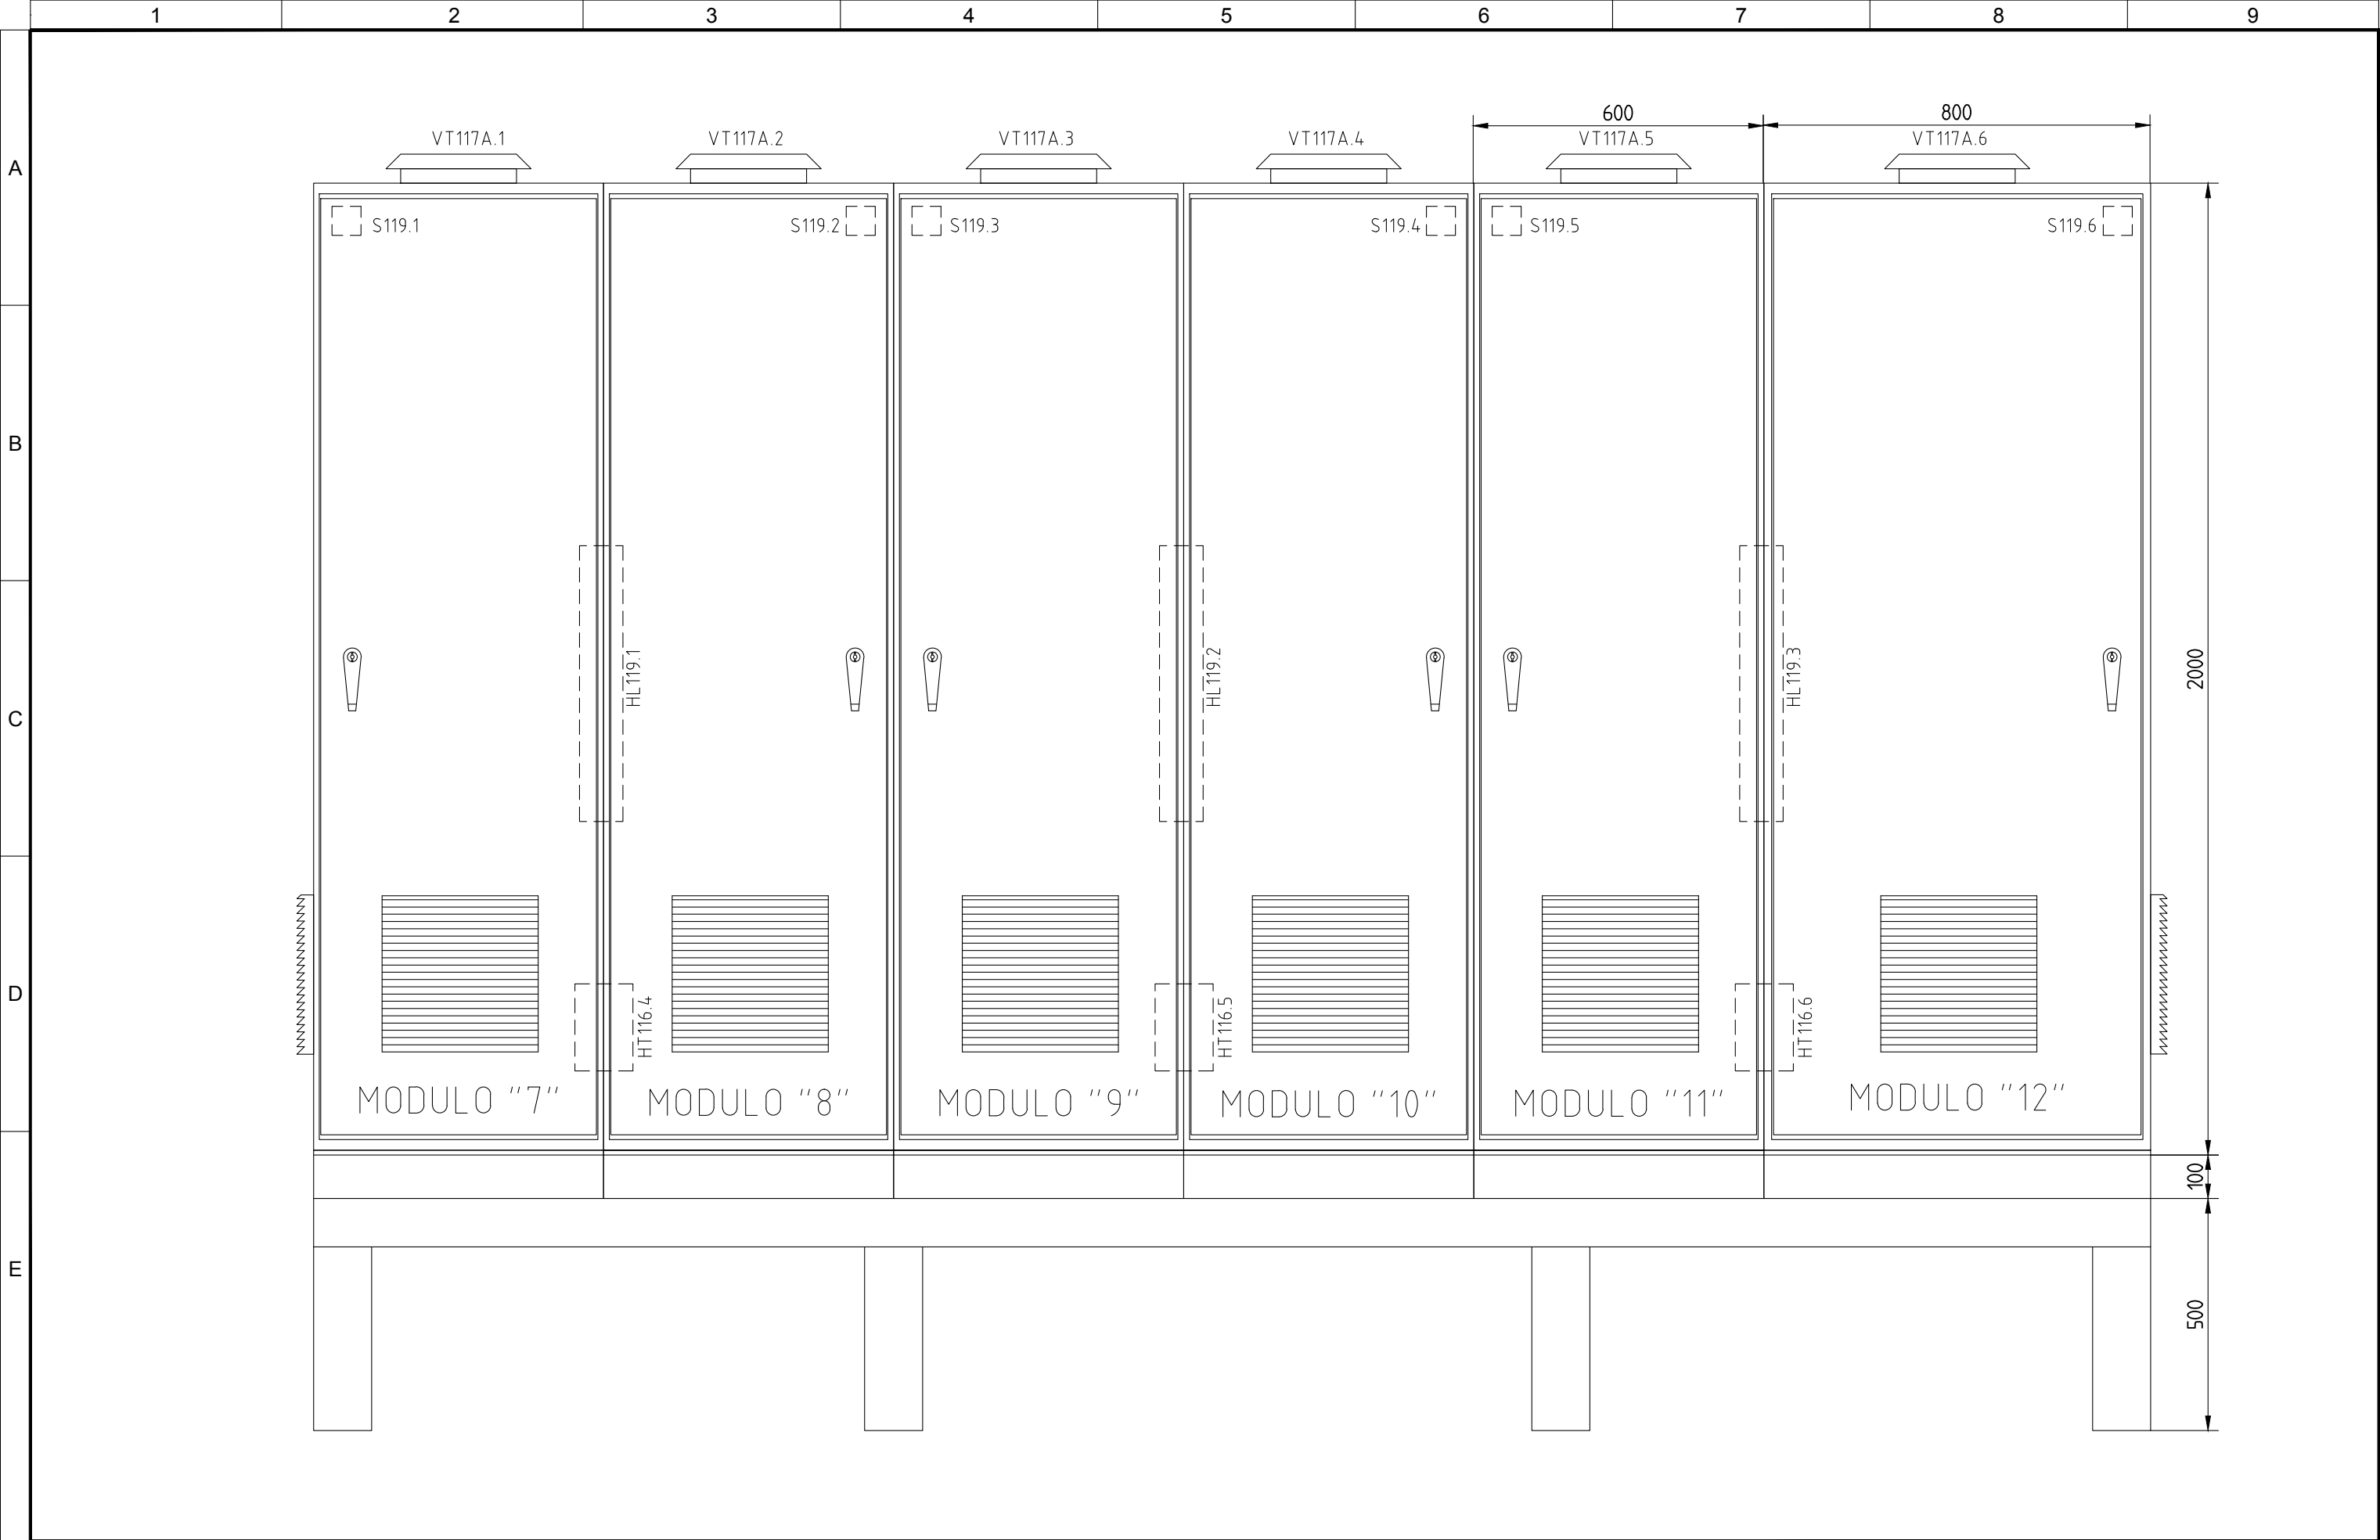


4					
3	05/11/2015	AS-BUILT	R.G.	S.C.	R.T.
2	24/06/2015	DESIGN	R.G.	S.C.	R.T.
1	03/10/2014	DETAIL DESIGN	CEG	MCO	ATZ
0	05/02/2014	ISSUED	CEG	MCO	ATZ
REVIZIJA REVISION	DATA DATE	APRAŠYMAS DESCRIPTION	PARENGTAS DRAWING	PATIKRINTAS CHECKED	PATVIRTINTAS APPROVED




PROJEKTO NUMERIS PROJECT Nr.	SKIRSNIS SWITCHBOARD	BRĖŽINIO Nr. Nr. DRAWING	REV. REV.	SEKANTIS NEXT
E00035	SB20	ELE-A-051	3	23
PAVADINIMAS TITLE	FRONT PANEL VALDYMO SKYDAS			LAPAS SHEET
				22

Pagal įstatymą, mes pasilikame teises į šį brėžinį ir draudžiame atgaminti, ar perduoti jį kitiems asmenims be mūsų pritarimo.
According to the law we reserve the rights to this drawing and it is forbidden to reproduce it or pass it on other parties without our approval.

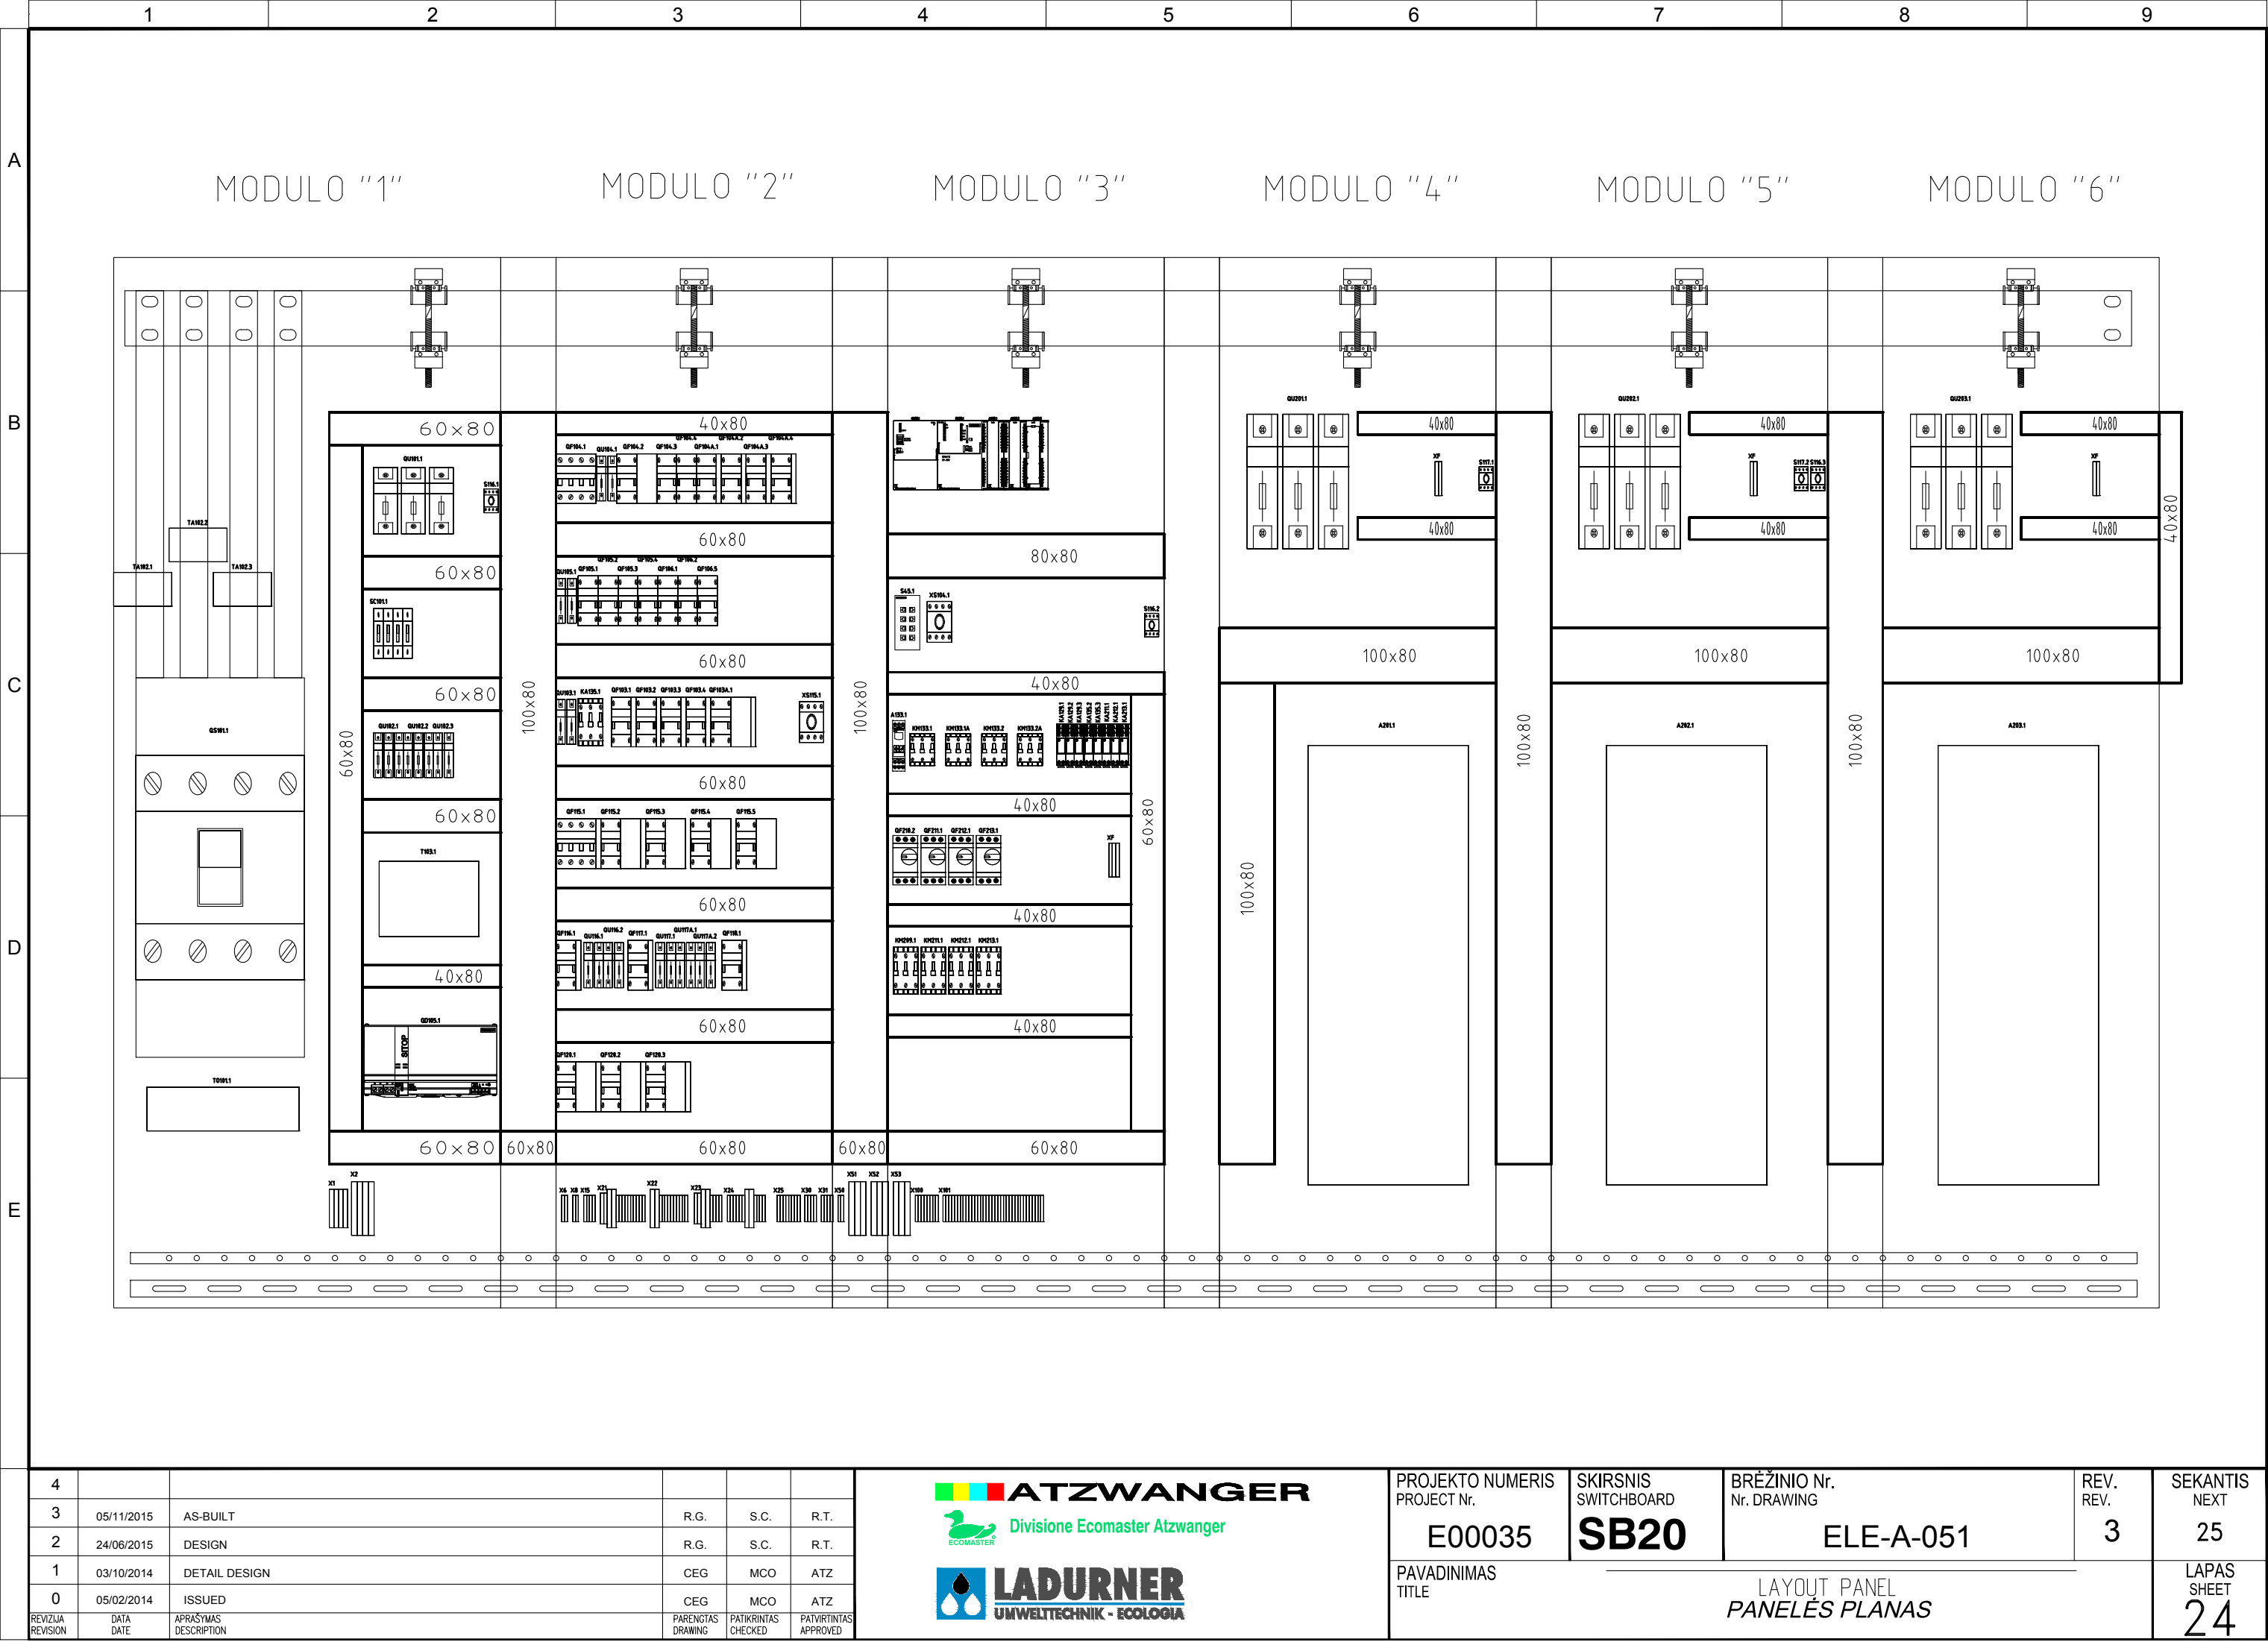

Pagal įstatymą, mes pasilikame teises į šį brėžinį ir draudžiame atgaminti, ar perduoti jį kitiems asmenims be mūsų pritarimo.
According to the law we reserve the rights to this drawing and it is forbidden to reproduce it or pass it on other parties without our approval.

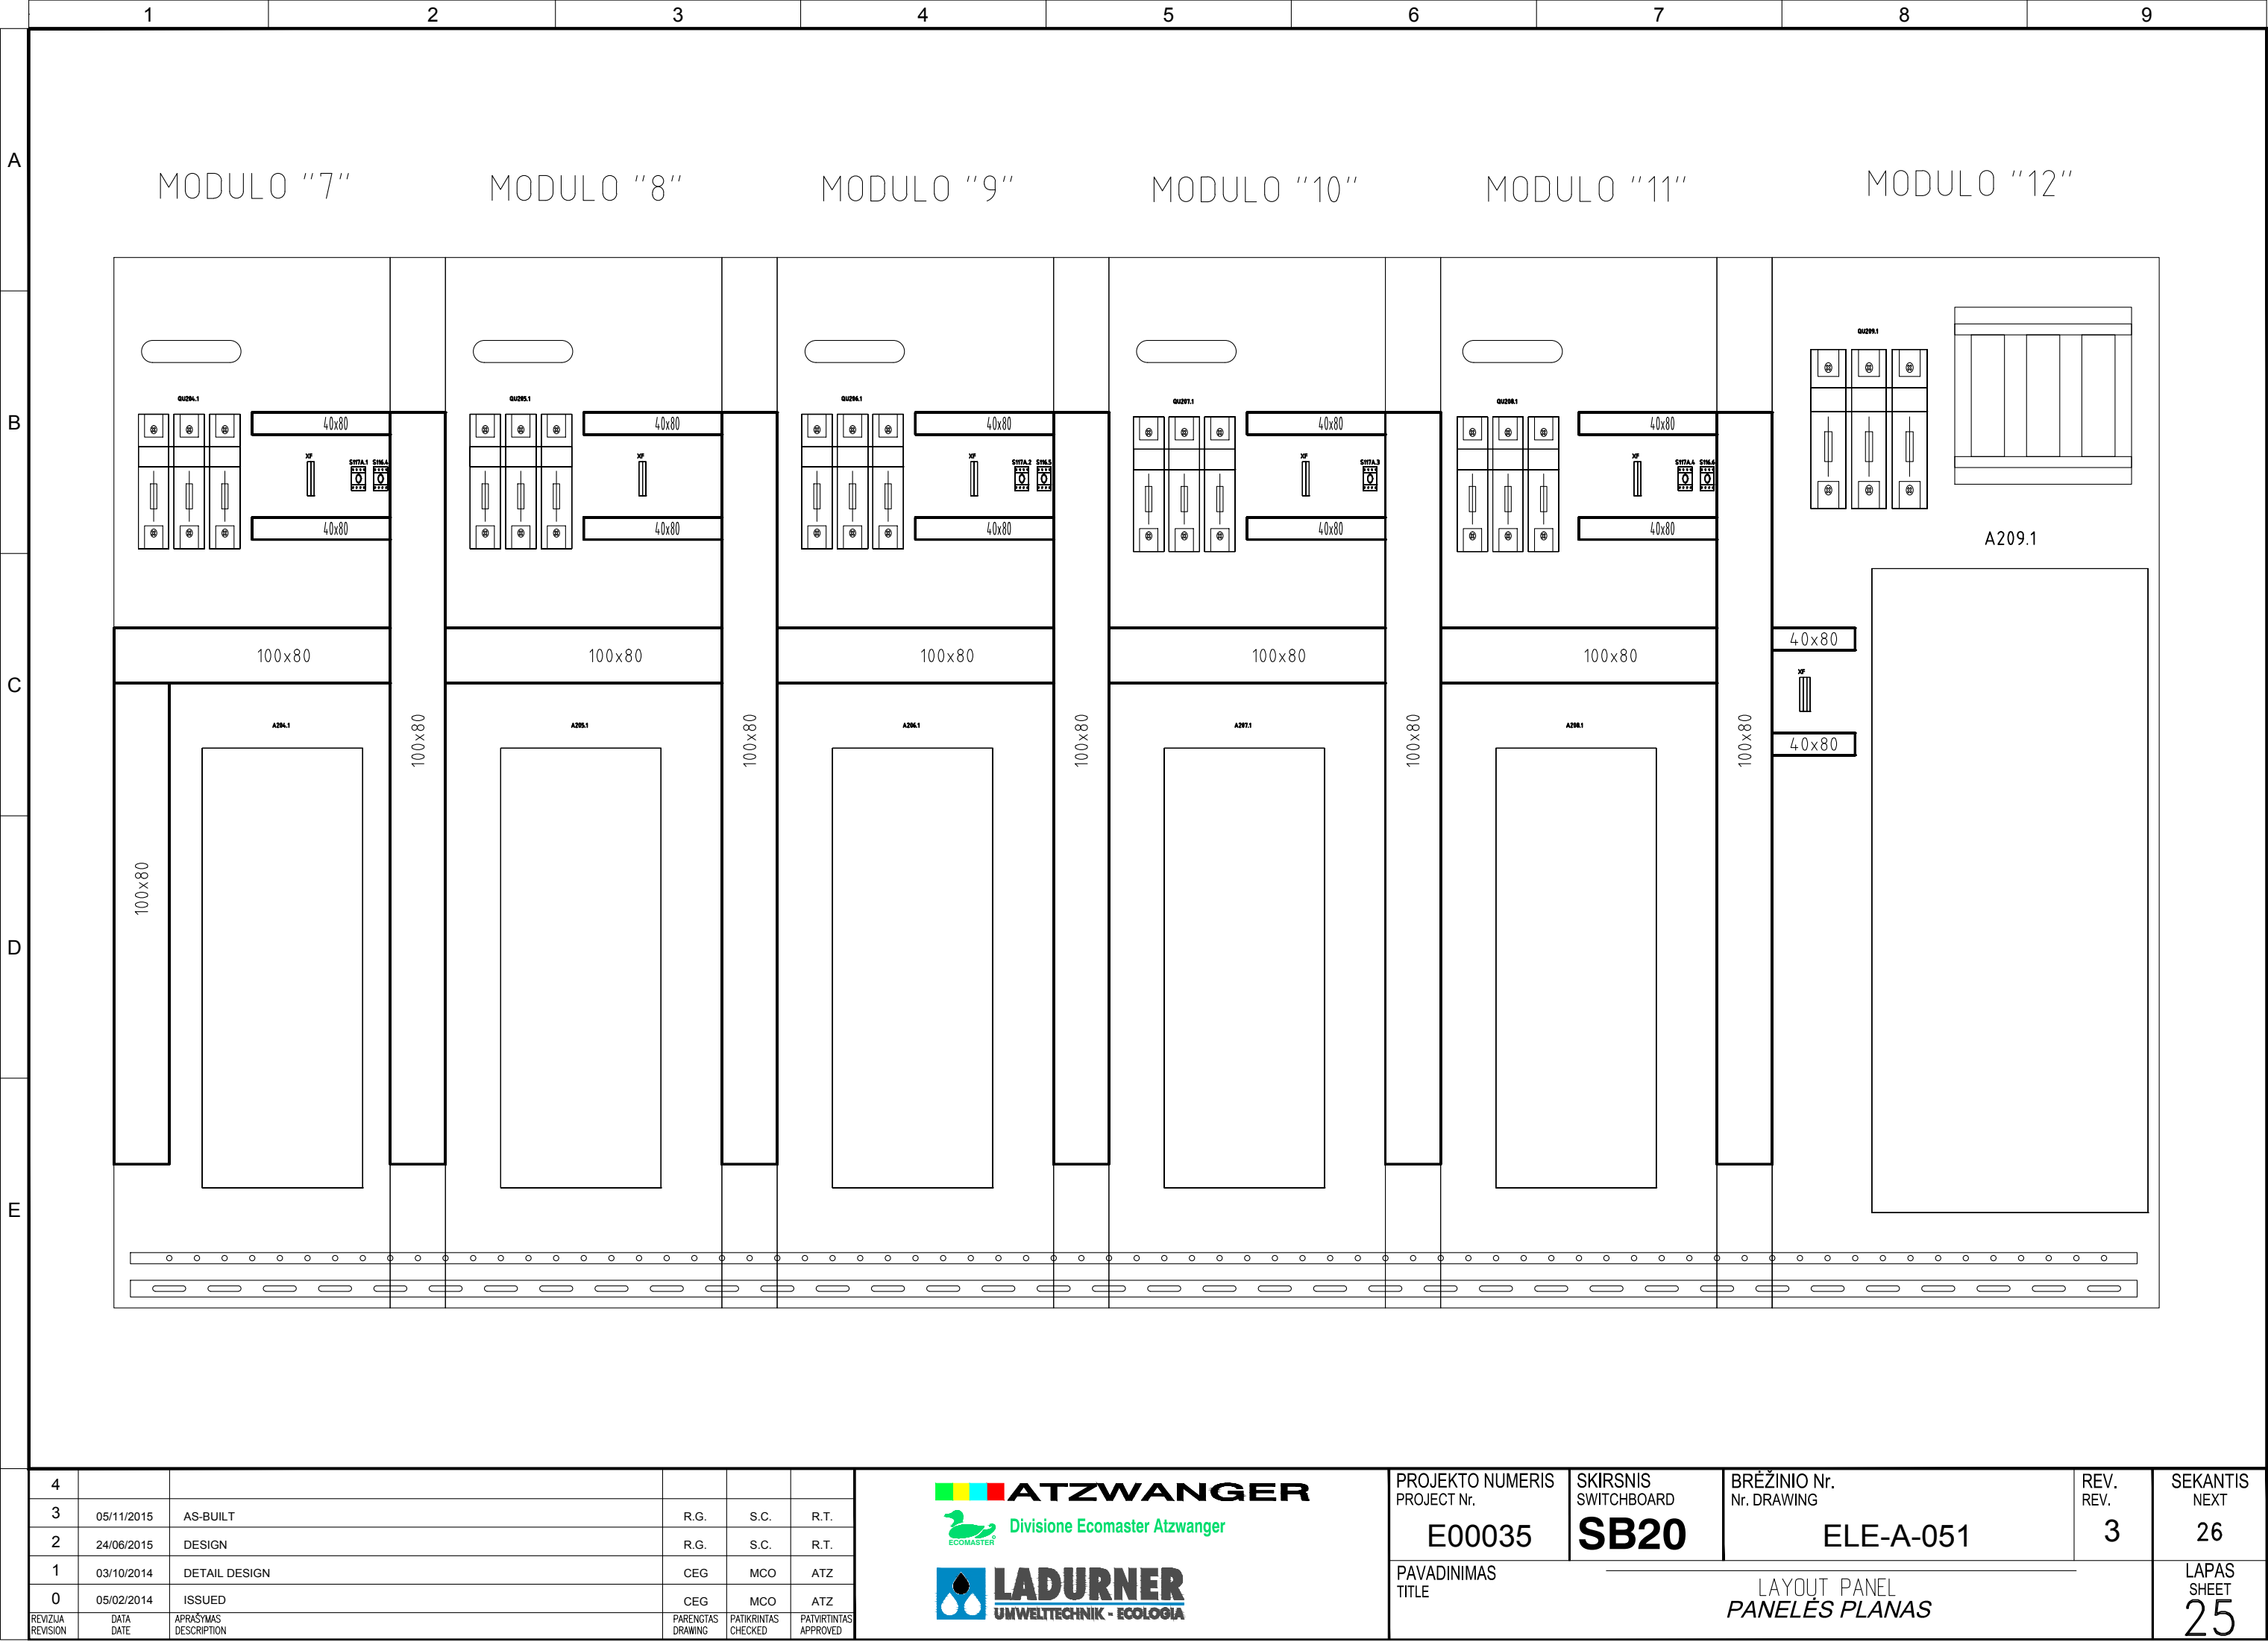

4					
3	05/11/2015	AS-BUILT	R.G.	S.C.	R.T.
2	24/06/2015	DESIGN	R.G.	S.C.	R.T.
1	03/10/2014	DETAIL DESIGN	CEG	MCO	ATZ
0	05/02/2014	ISSUED	CEG	MCO	ATZ
REVIZIJA REVISION	DATA DATE	APRAŠYMAS DESCRIPTION	PARENGTAS DRAWING	PATIKRINTAS CHECKED	PATVIRTINTAS APPROVED



PROJEKTO NUMERIS PROJECT Nr.	SKIRSNIS SWITCHBOARD	BRĖŽINIO Nr. Nr. DRAWING	REV. REV.	SEKANTIS NEXT
E00035	SB20	ELE-A-051	3	26
PAVADINIMAS TITLE	LAYOUT PANEL PANELĖS PLANAS			LAPAS SHEET
				25

According to the law we reserve the rights to this drawing and it is forbidden to reproduce it or pass it on other parties without our approval.


	1	2	3	4	5	6	7	8	9
A									
B									
C									
D									
E									

PORTA		PORTA		PORTA		PORTA		PORTA		PORTA	
MODULO "12"		MODULO "11"		MODULO "10"		MODULO "9"		MODULO "8"		MODULO "7"	
MODULO "1"		MODULO "2"		MODULO "3"		MODULO "4"		MODULO "5"		MODULO "6"	
PORTA		PORTA		PORTA		PORTA		PORTA		PORTA	

4						<div><div><div><div></div><div></div><div></div></div><div>ATZWANGER</div></div><div><div><div></div><div></div></div><div>Divisione Ecomaster Atzwanger</div></div><div><div><div></div><div></div></div><div>LADURNER</div><div>UMWELTECHNIK - ECOLOGIA</div></div></div>	PROJEKTO NUMERIS PROJECT Nr.	SKIRSNIS SWITCHBOARD	BRĖŽINIO Nr. Nr. DRAWING	REV. REV.	SEKANTIS NEXT	
3	05/11/2015	AS-BUILT		R.G.	S.C.		R.T.	E00035	SB20	ELE-A-051	3	45
2	24/06/2015	DESIGN		R.G.	S.C.		R.T.					
1	03/10/2014	DETAIL DESIGN		CEG	MCO		ATZ					
0	05/02/2014	ISSUED		CEG	MCO		ATZ					
REVIZIJA REVISION	DATA DATE	APRASŲMAS DESCRIPTION		PARENGTAS DRAWING	PATIKRINTAS CHECKED	PATVIRTINTAS APPROVED	LAYOUT PANEL PANEĖS PLANAS			LAPAS SHEET		

26

Pagal įstatymą, mes pasilikame teises į šį brėžinį ir draudžiame atgaminti, ar perduoti jį kitiems asmenims be mūsų pritarimo.
According to the law we reserve the rights to this drawing and it is forbidden to reproduce it or pass it on other parties without our approval.

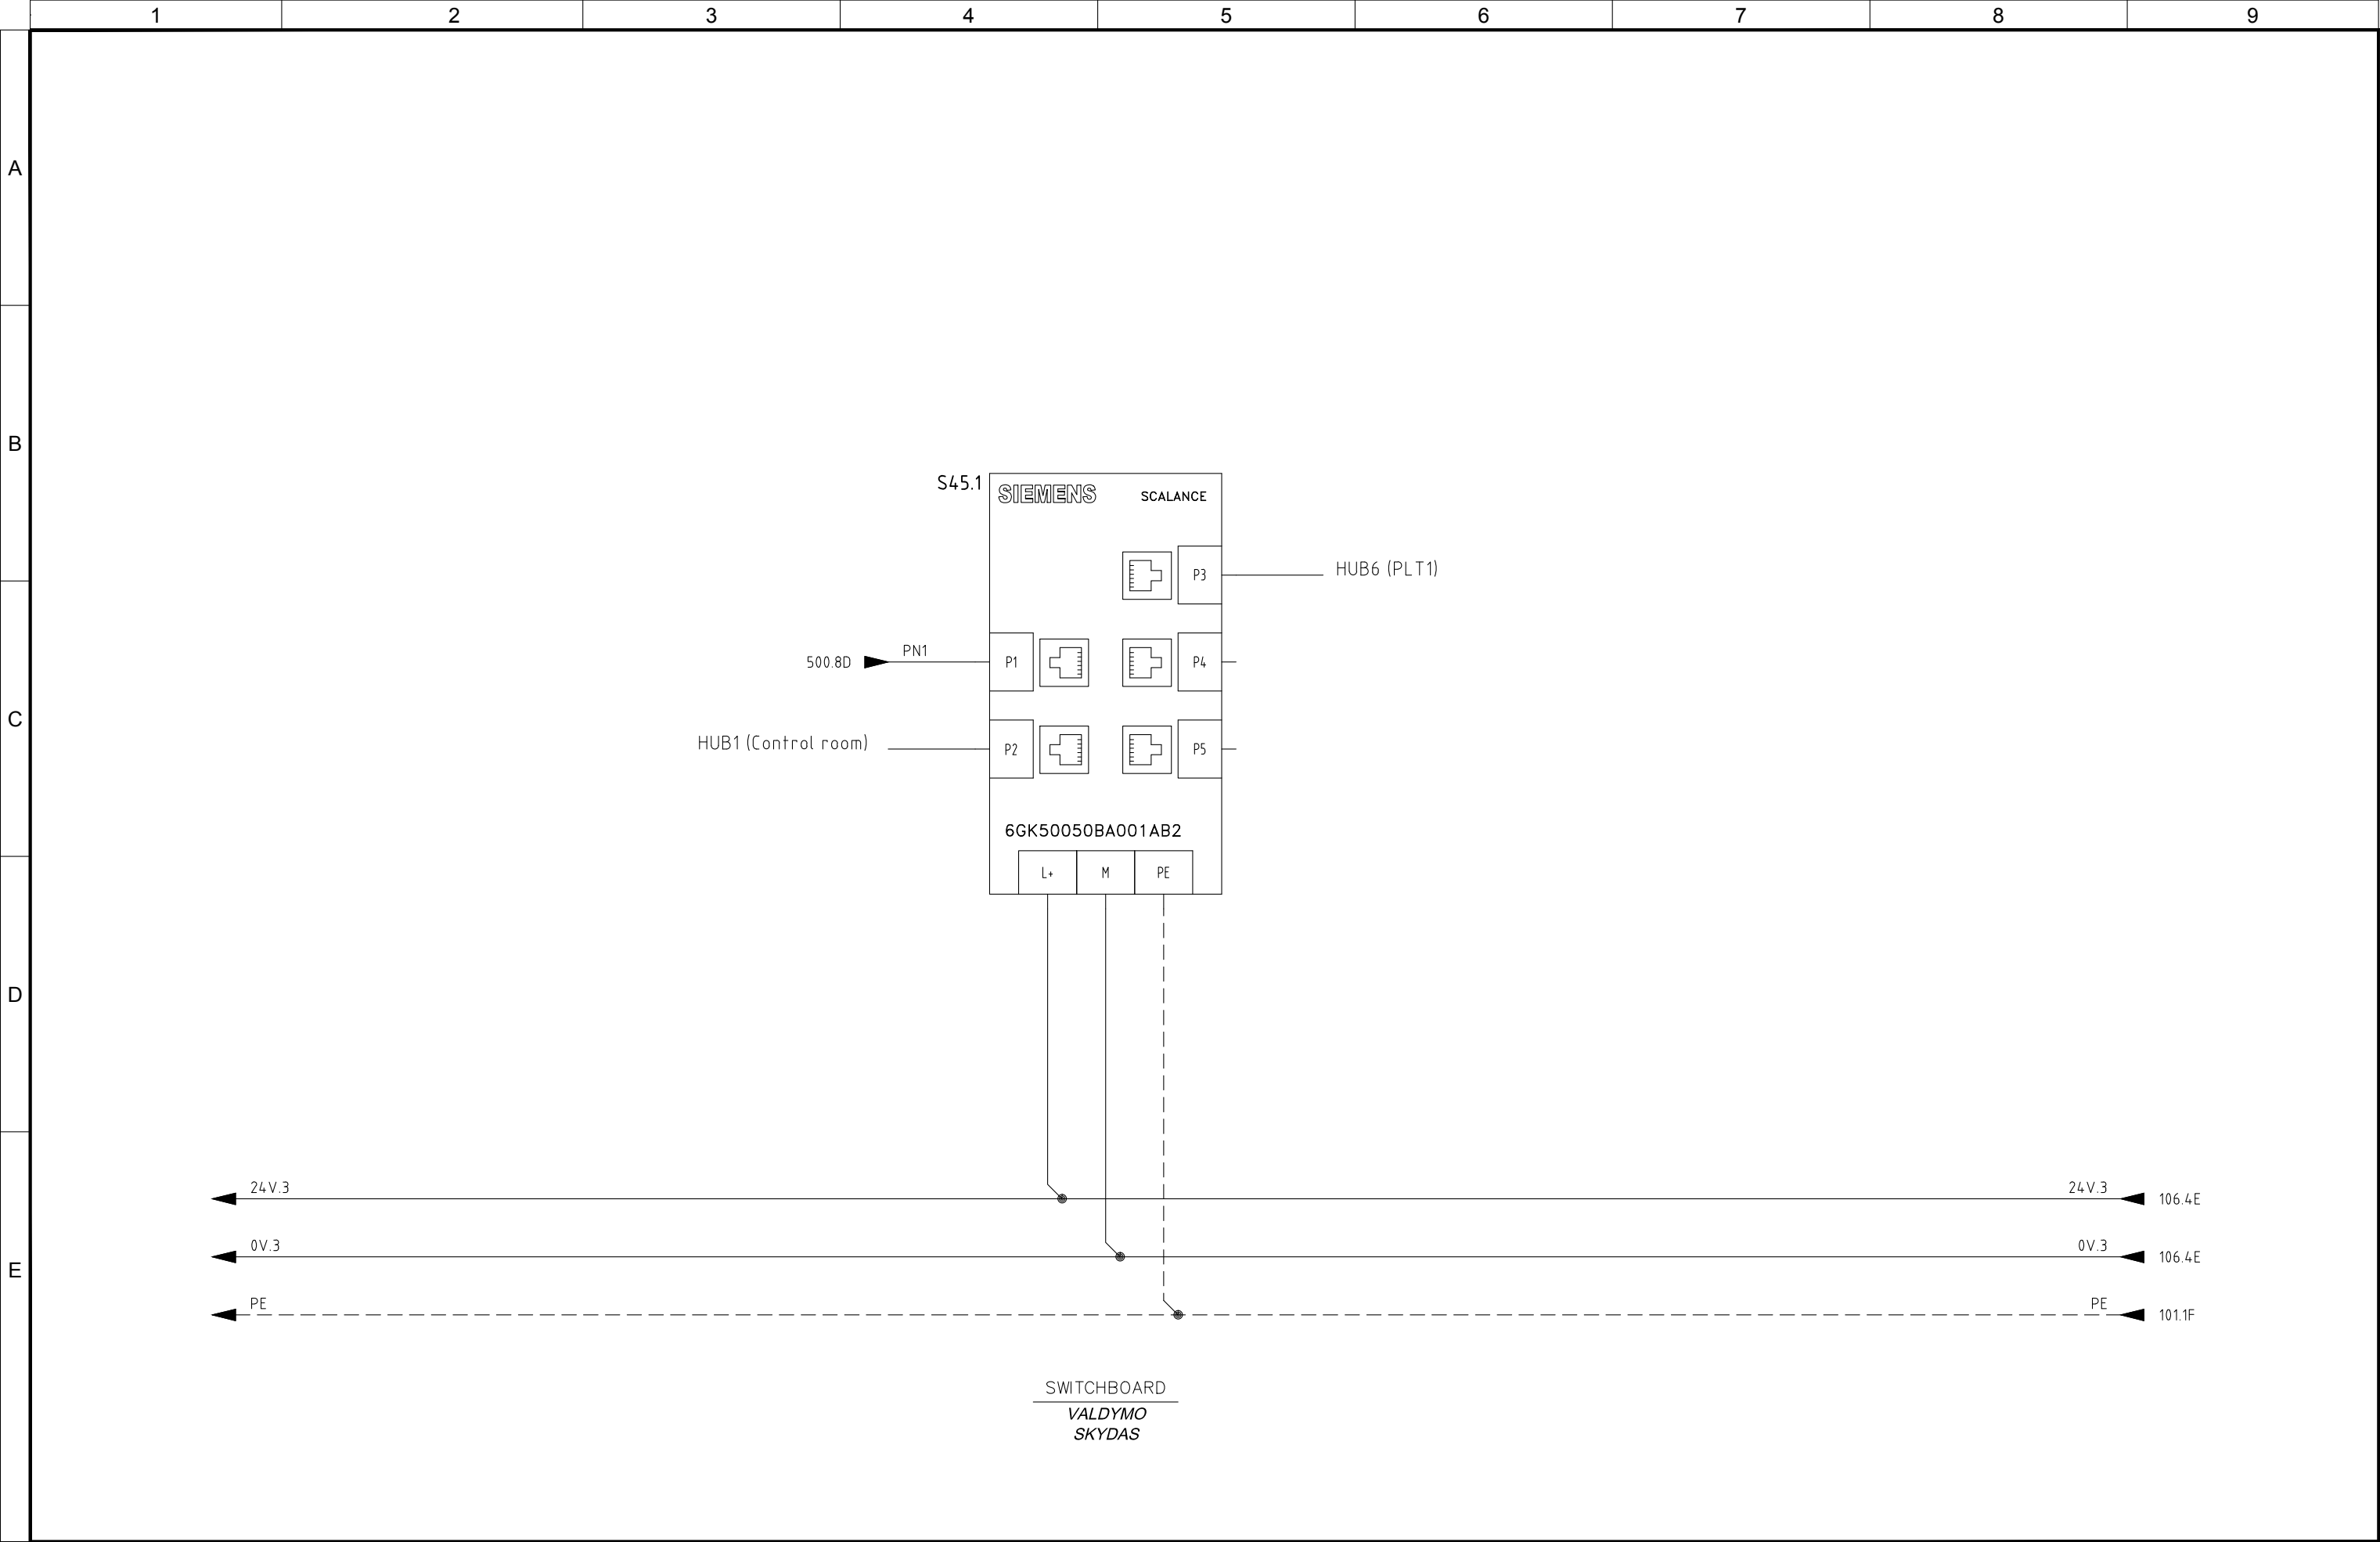


4					
3	05/11/2015	AS-BUILT	R.G.	S.C.	R.T.
2	24/06/2015	DESIGN	R.G.	S.C.	R.T.
1	03/10/2014	DETAIL DESIGN	CEG	MCO	ATZ
0	05/02/2014	ISSUED	CEG	MCO	ATZ
REVIZIJA REVISION	DATA DATE	APRAŠYMAS DESCRIPTION	PARENGTAS DRAWING	PATIKRINTAS CHECKED	PATVIRTINTAS APPROVED




PROJEKTO NUMERIS PROJECT Nr.	SKIRSNIS SWITCHBOARD	BRĖŽINIO Nr. Nr. DRAWING	REV. REV.	SEKANTIS NEXT
E00035	SB20	ELE-A-051	3	46
PAVADINIMAS TITLE	KOMUNIKACIJŲ TINKLAS			LAPAS SHEET
				45


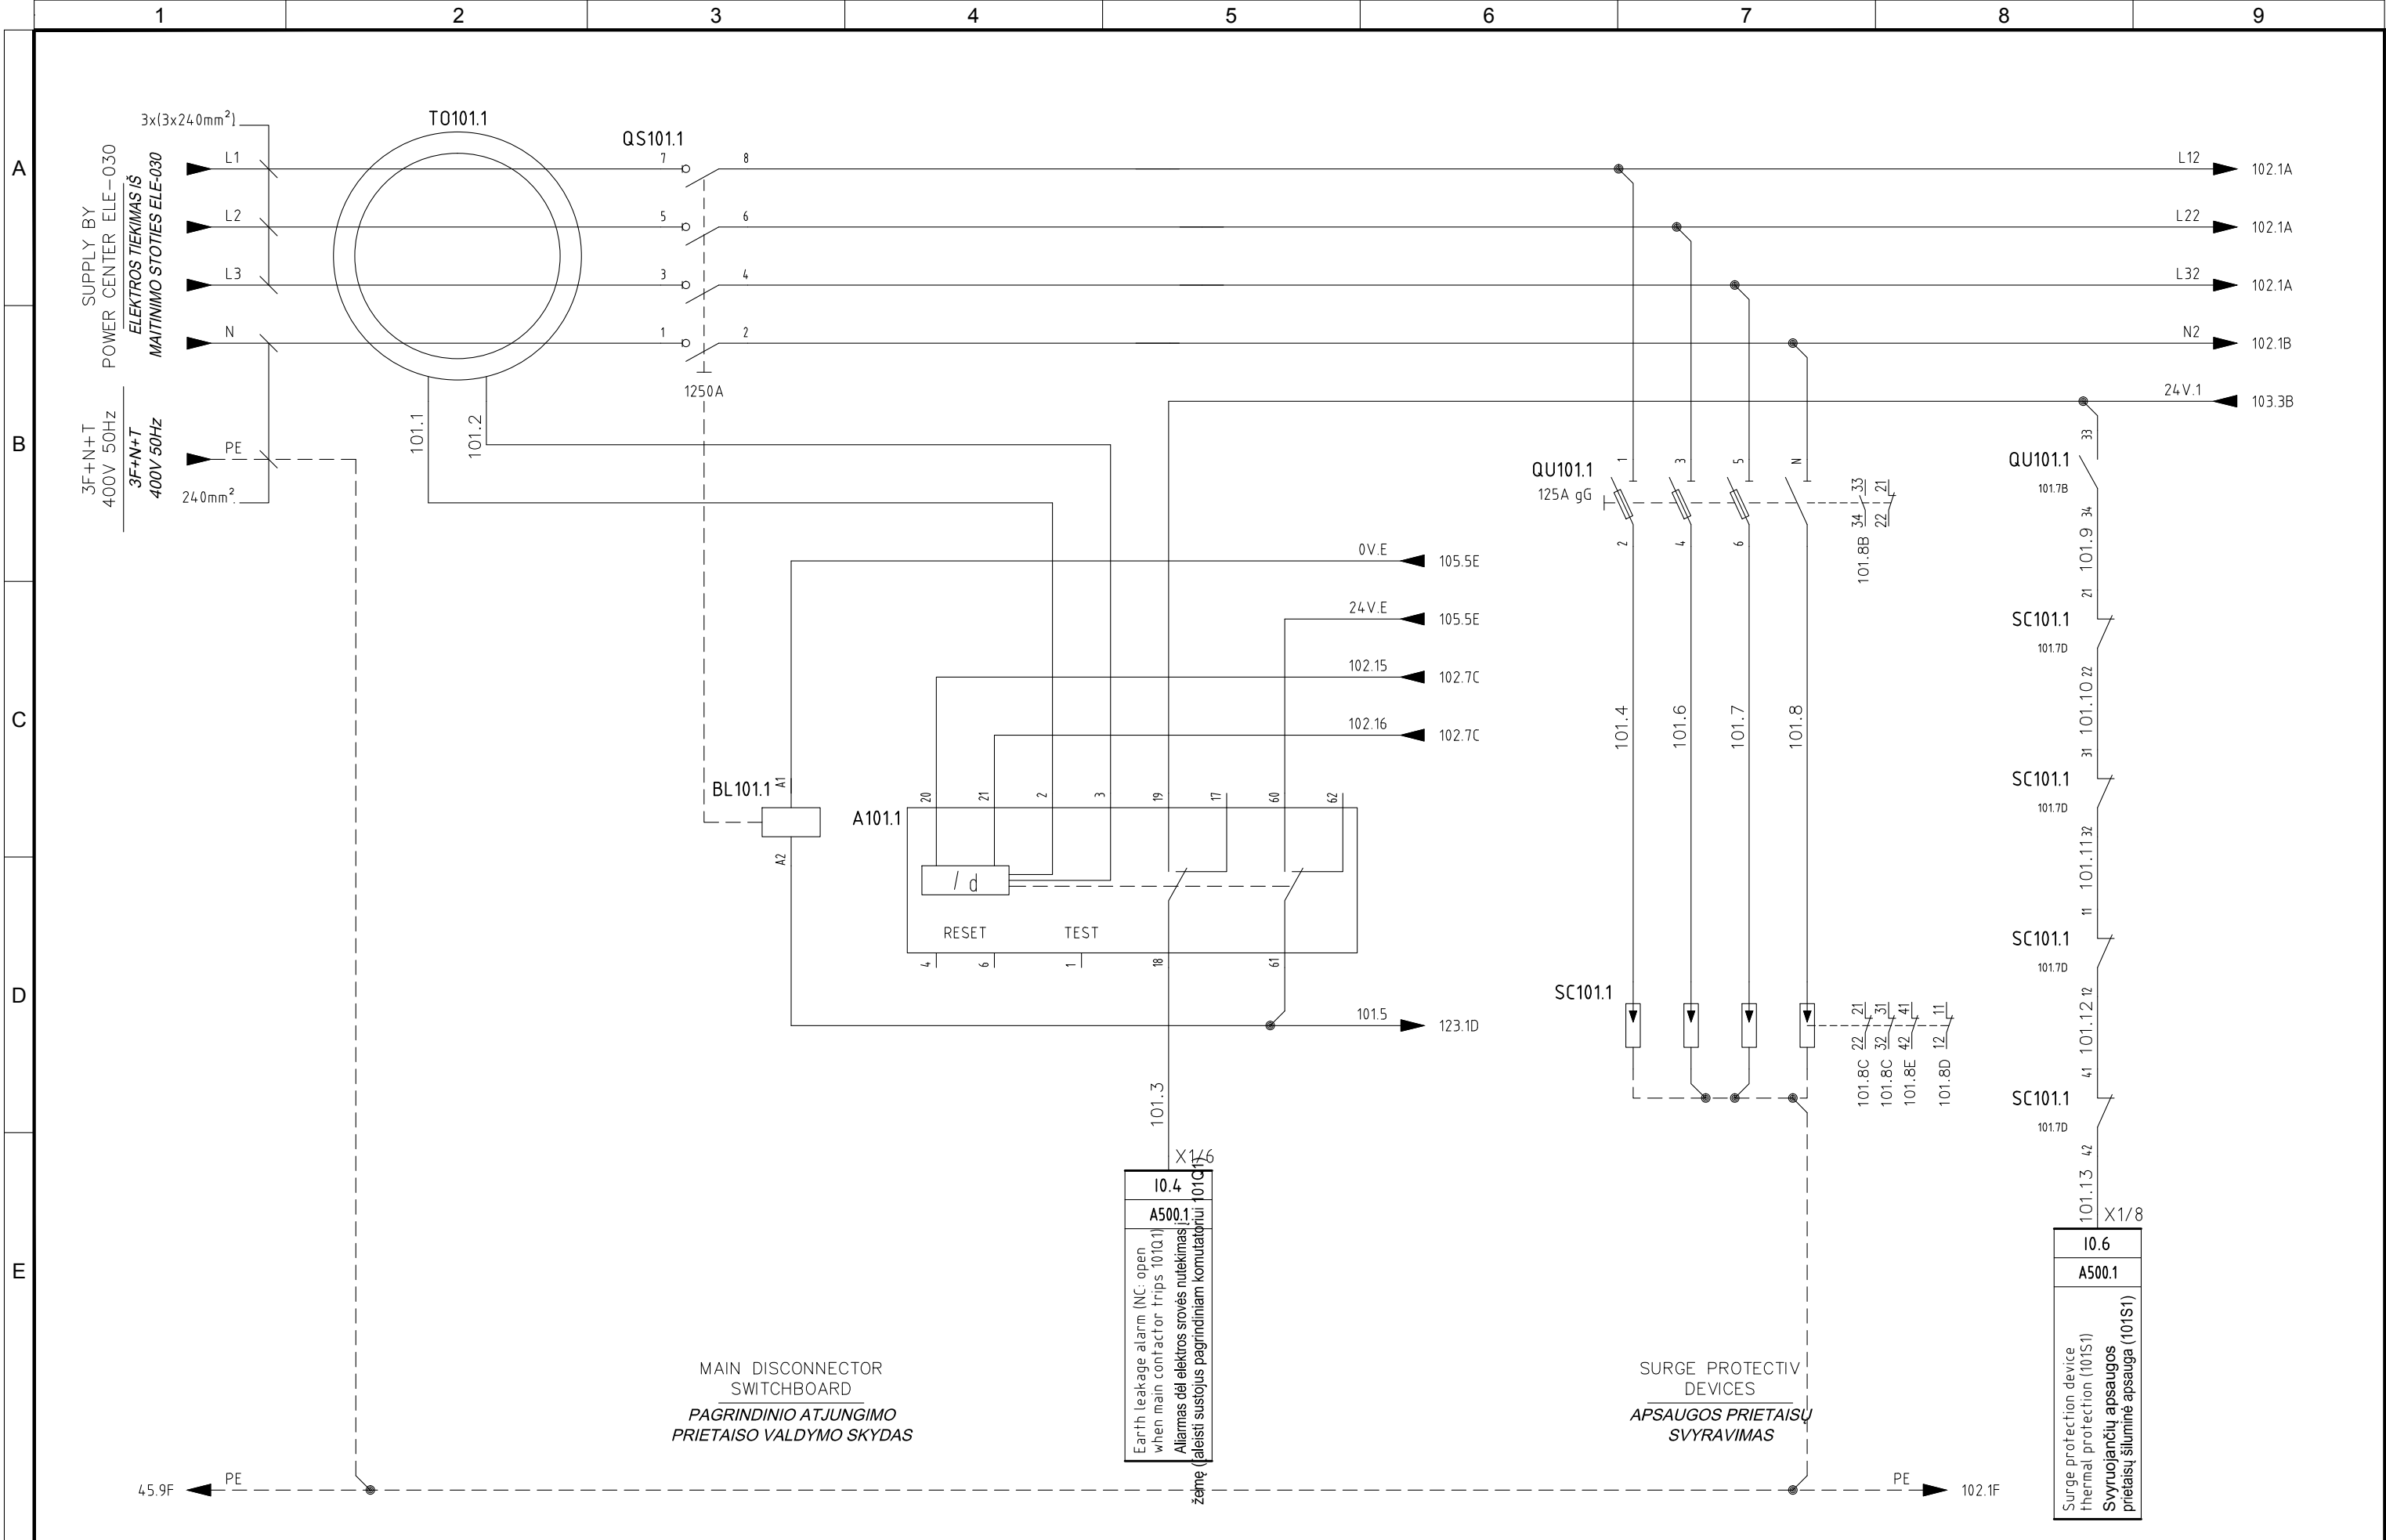

4						<div><div><div>Divisione Ecomaster Atzwanger</div></div><div><div>UMWELTECHNIK - ECOLOGIA</div></div></div>	PROJEKTO NUMERIS PROJECT Nr.	SKIRSNIS SWITCHBOARD	BRĖŽINIO Nr. Nr. DRAWING	REV. REV.	SEKANTIS NEXT
3	05/11/2015	AS-BUILT	R.G.	S.C.	R.T.		E00035	SB20	ELE-A-051	3	102
2	24/06/2015	DESIGN	R.G.	S.C.	R.T.						
1	03/10/2014	DETAIL DESIGN	CEG	MCO	ATZ						
0	05/02/2014	ISSUED	CEG	MCO	ATZ						
REVIZUA REVISION	DATA DATE	APRAŠYMAS DESCRIPTION	PARENGTAS DRAWING	PATIKRINTAS CHECKED	PATVIRTINTAS APPROVED		PAVADINIMAS TITLE	INCOMING LINE JEINANTI LINIJA			LAPAS SHEET 101

Pagal įstatymą, mes pasilikame teises į šį brėžinį ir draudžiame atgaminti, ar perduoti jį kitiems asmenims be mūsų pritarimo.
According to the law we reserve the rights to this drawing and it is forbidden to reproduce it or pass it on other parties without our approval.

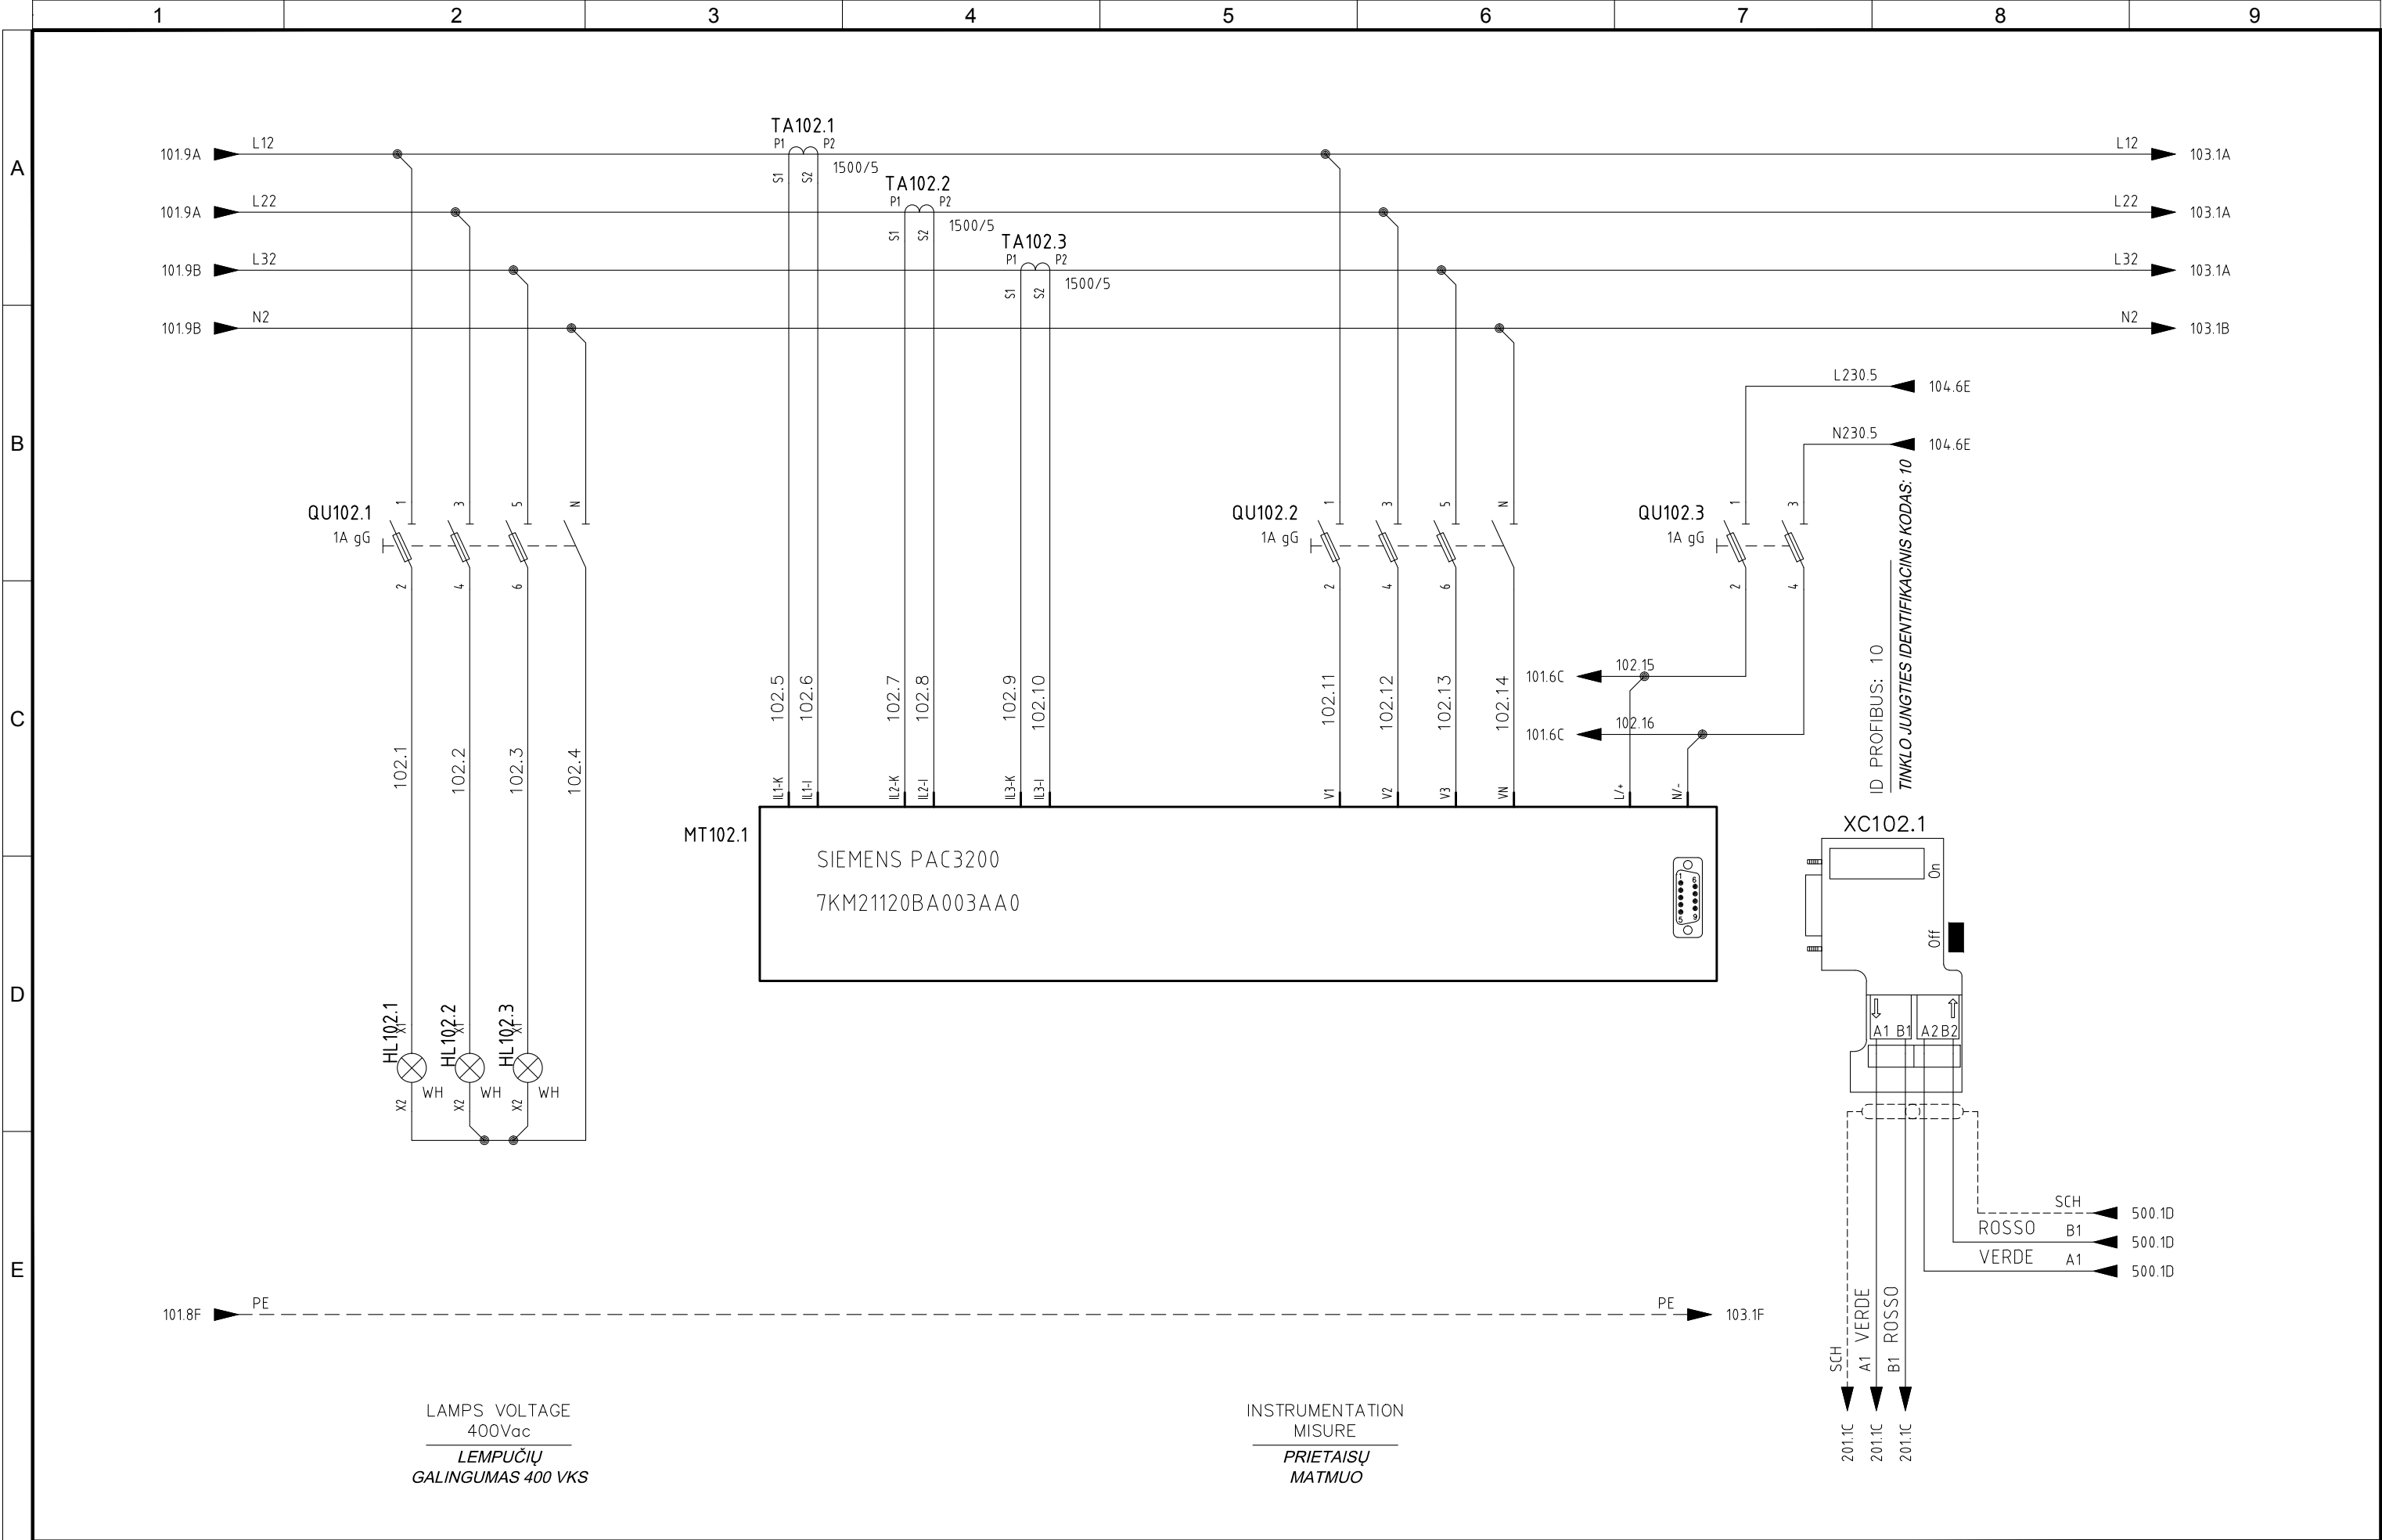


4					
3	05/11/2015	AS-BUILT	R.G.	S.C.	R.T.
2	24/06/2015	DESIGN	R.G.	S.C.	R.T.
1	03/10/2014	DETAIL DESIGN	CEG	MCO	ATZ
0	05/02/2014	ISSUED	CEG	MCO	ATZ
REVIZIJA REVISION	DATA DATE	APRAŠYMAS DESCRIPTION	PARENGTAS DRAWING	PATIKRINTAS CHECKED	PATVIRTINTAS APPROVED



PROJEKTO NUMERIS PROJECT Nr. E00035	SKIRSNIS SWITCHBOARD SB20	BRĖŽINIO Nr. Nr. DRAWING ELE-A-051	REV. REV. 3	SEKANTIS NEXT 103
PAVADINIMAS TITLE	INSTRUMENTATION PRIETAISAI			LAPAS SHEET 102

Pagal įstatymą, mes pasilikame teises į šį brėžinį ir draudžiame atgaminti, ar perduoti jį kitiems asmenims be mūsų pritarimo.
According to the law we reserve the rights to this drawing and it is forbidden to reproduce it or pass it on other parties without our approval.

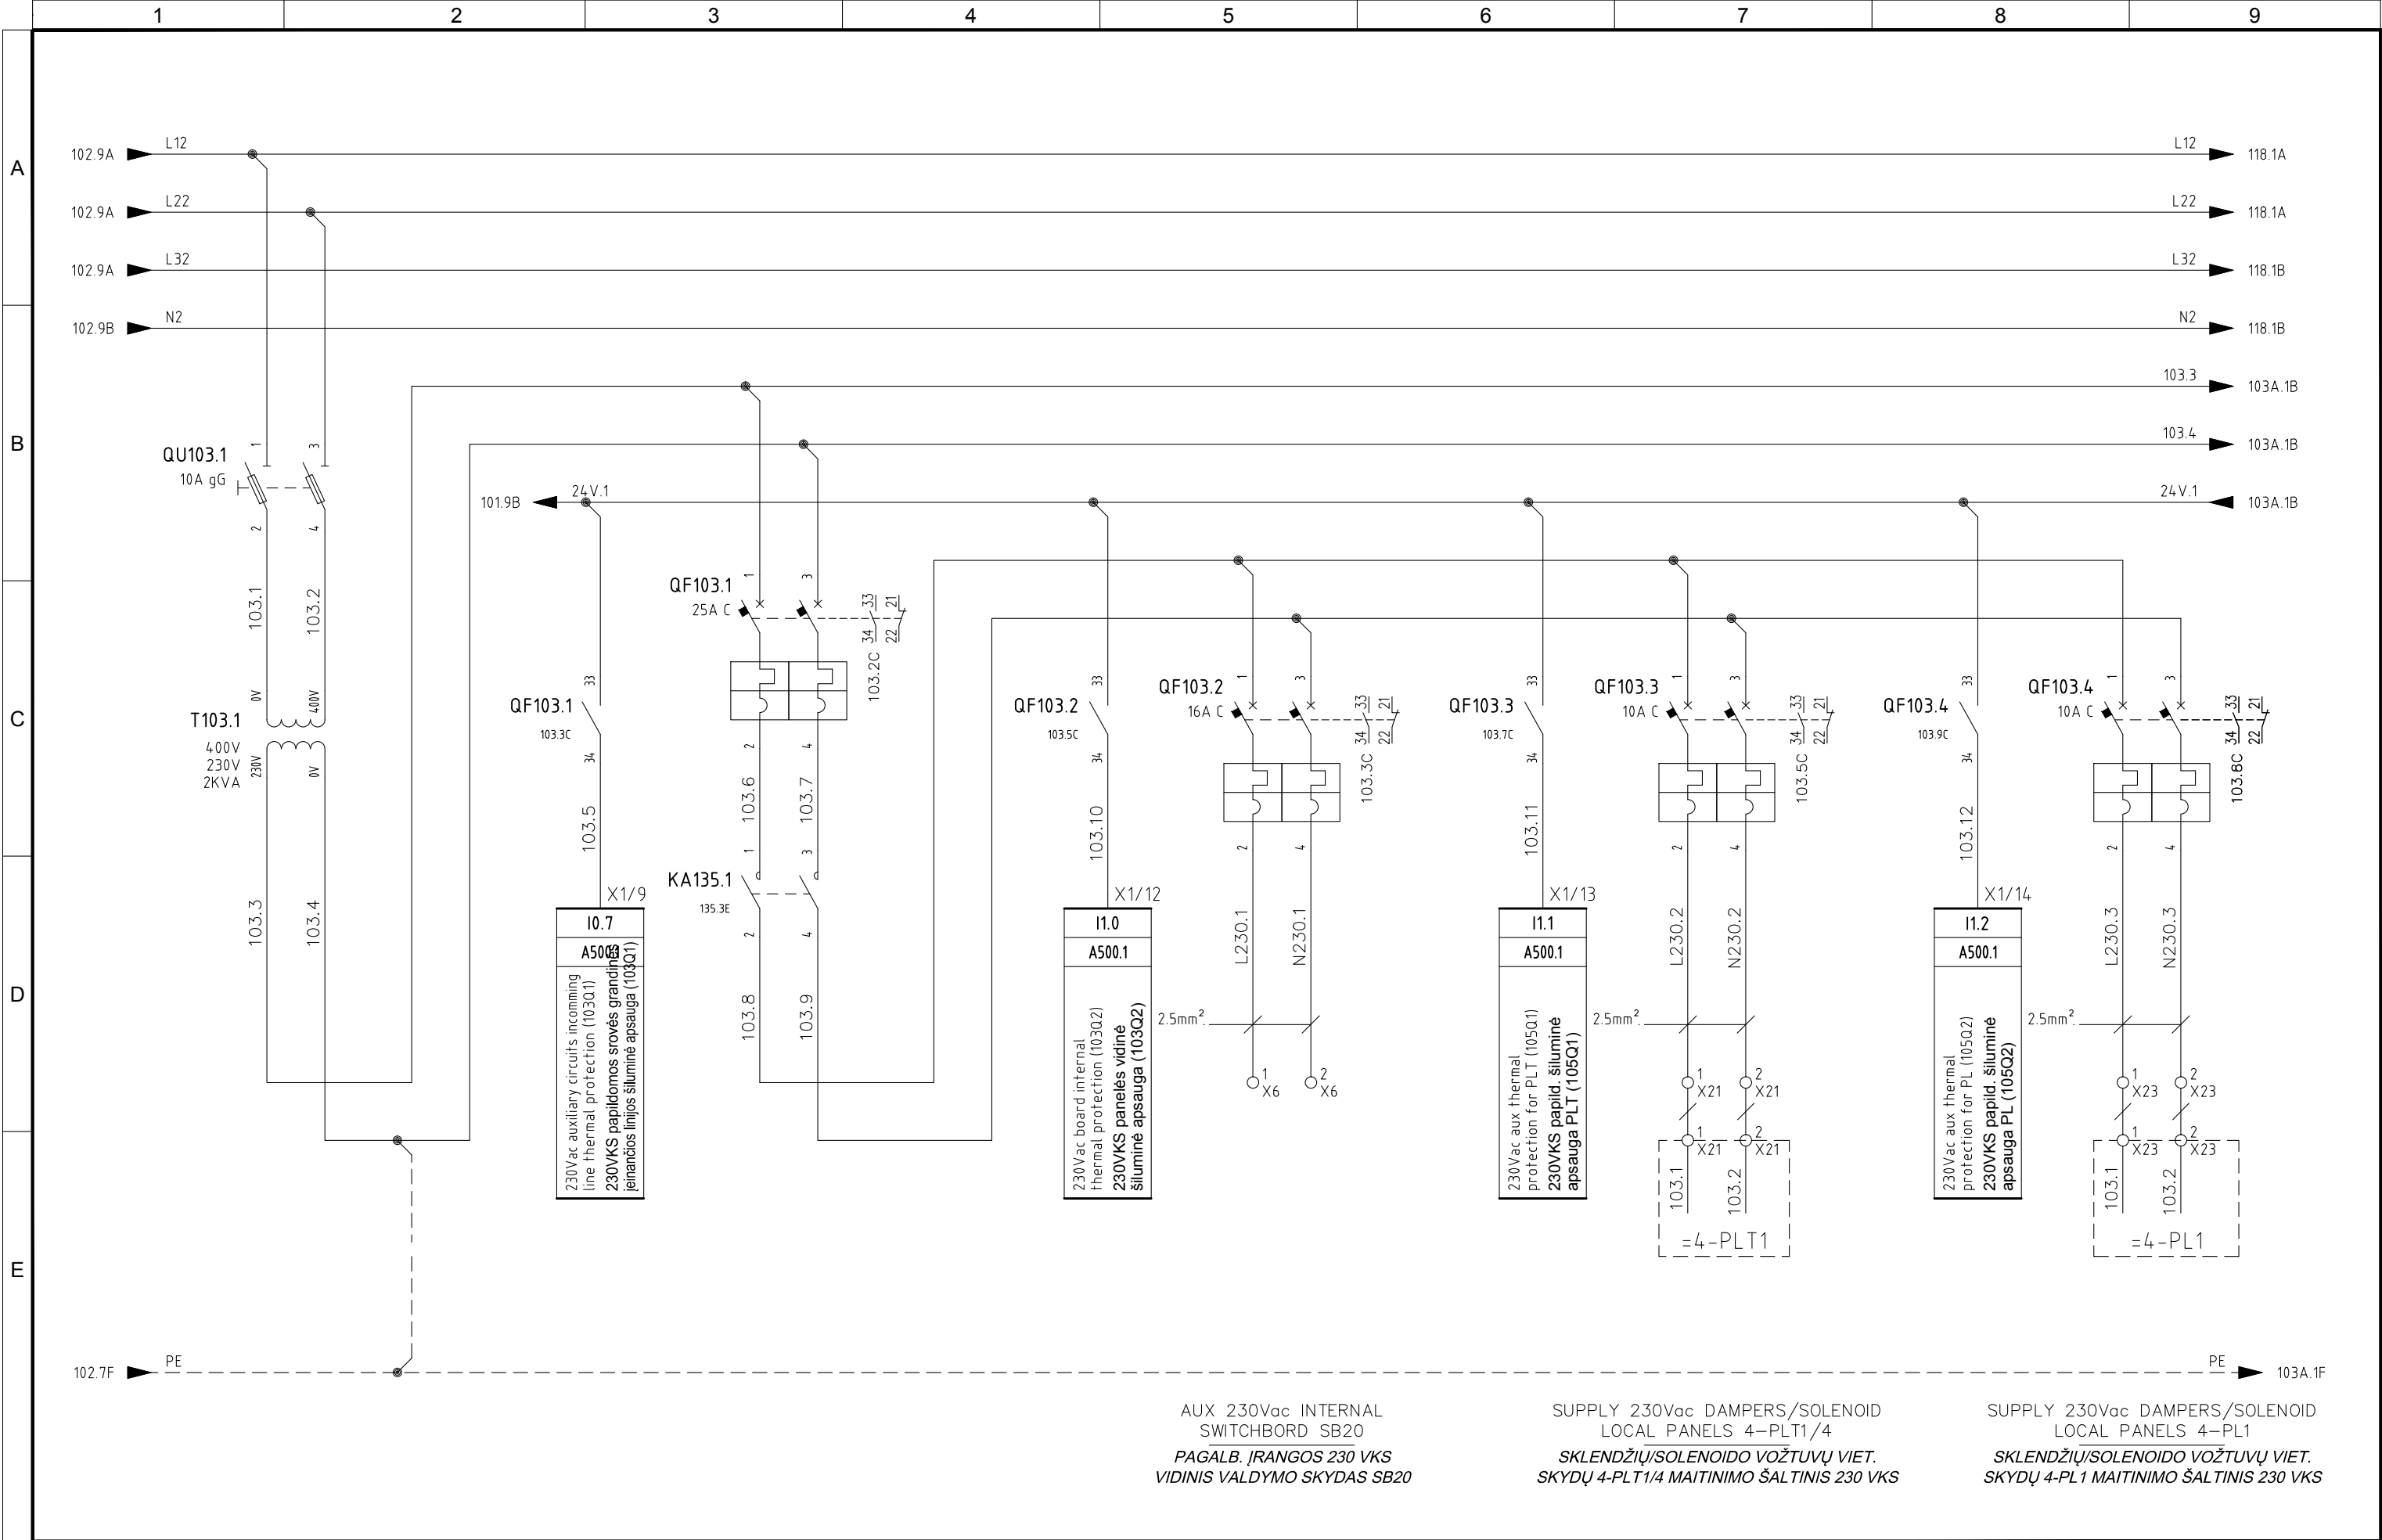


4					
3	05/11/2015	AS-BUILT	R.G.	S.C.	R.T.
2	24/06/2015	DESIGN	R.G.	S.C.	R.T.
1	03/10/2014	DETAIL DESIGN	CEG	MCO	ATZ
0	05/02/2014	ISSUED	CEG	MCO	ATZ
REVIZUA REVISION	DATA DATE	APRAŠYMAS DESCRIPTION	PARENGTAS DRAWING	PATIKRINTAS CHECKED	PATVIRTINTAS APPROVED




PROJEKTO NUMERIS PROJECT Nr.	SKIRSNIS SWITCHBOARD	BRĖŽINIO Nr. Nr. DRAWING	REV. REV.	SEKANTIS NEXT
E00035	SB20	ELE-A-051	3	103A
PAVADINIMAS TITLE	AUXILIARY CIRCUITS PAGALBINĖS SROVĖS GRANDINĖS			LAPAS SHEET
				103

Pagal įstatymą, mes pasilikame teises į šį brėžinį ir draudžiame atgaminti, ar perduoti jį kitiems asmenims be mūsų pritarimo
According to the law we reserve the rights to this drawing and it is forbidden to reproduce it or pass it on other parties without our approval.

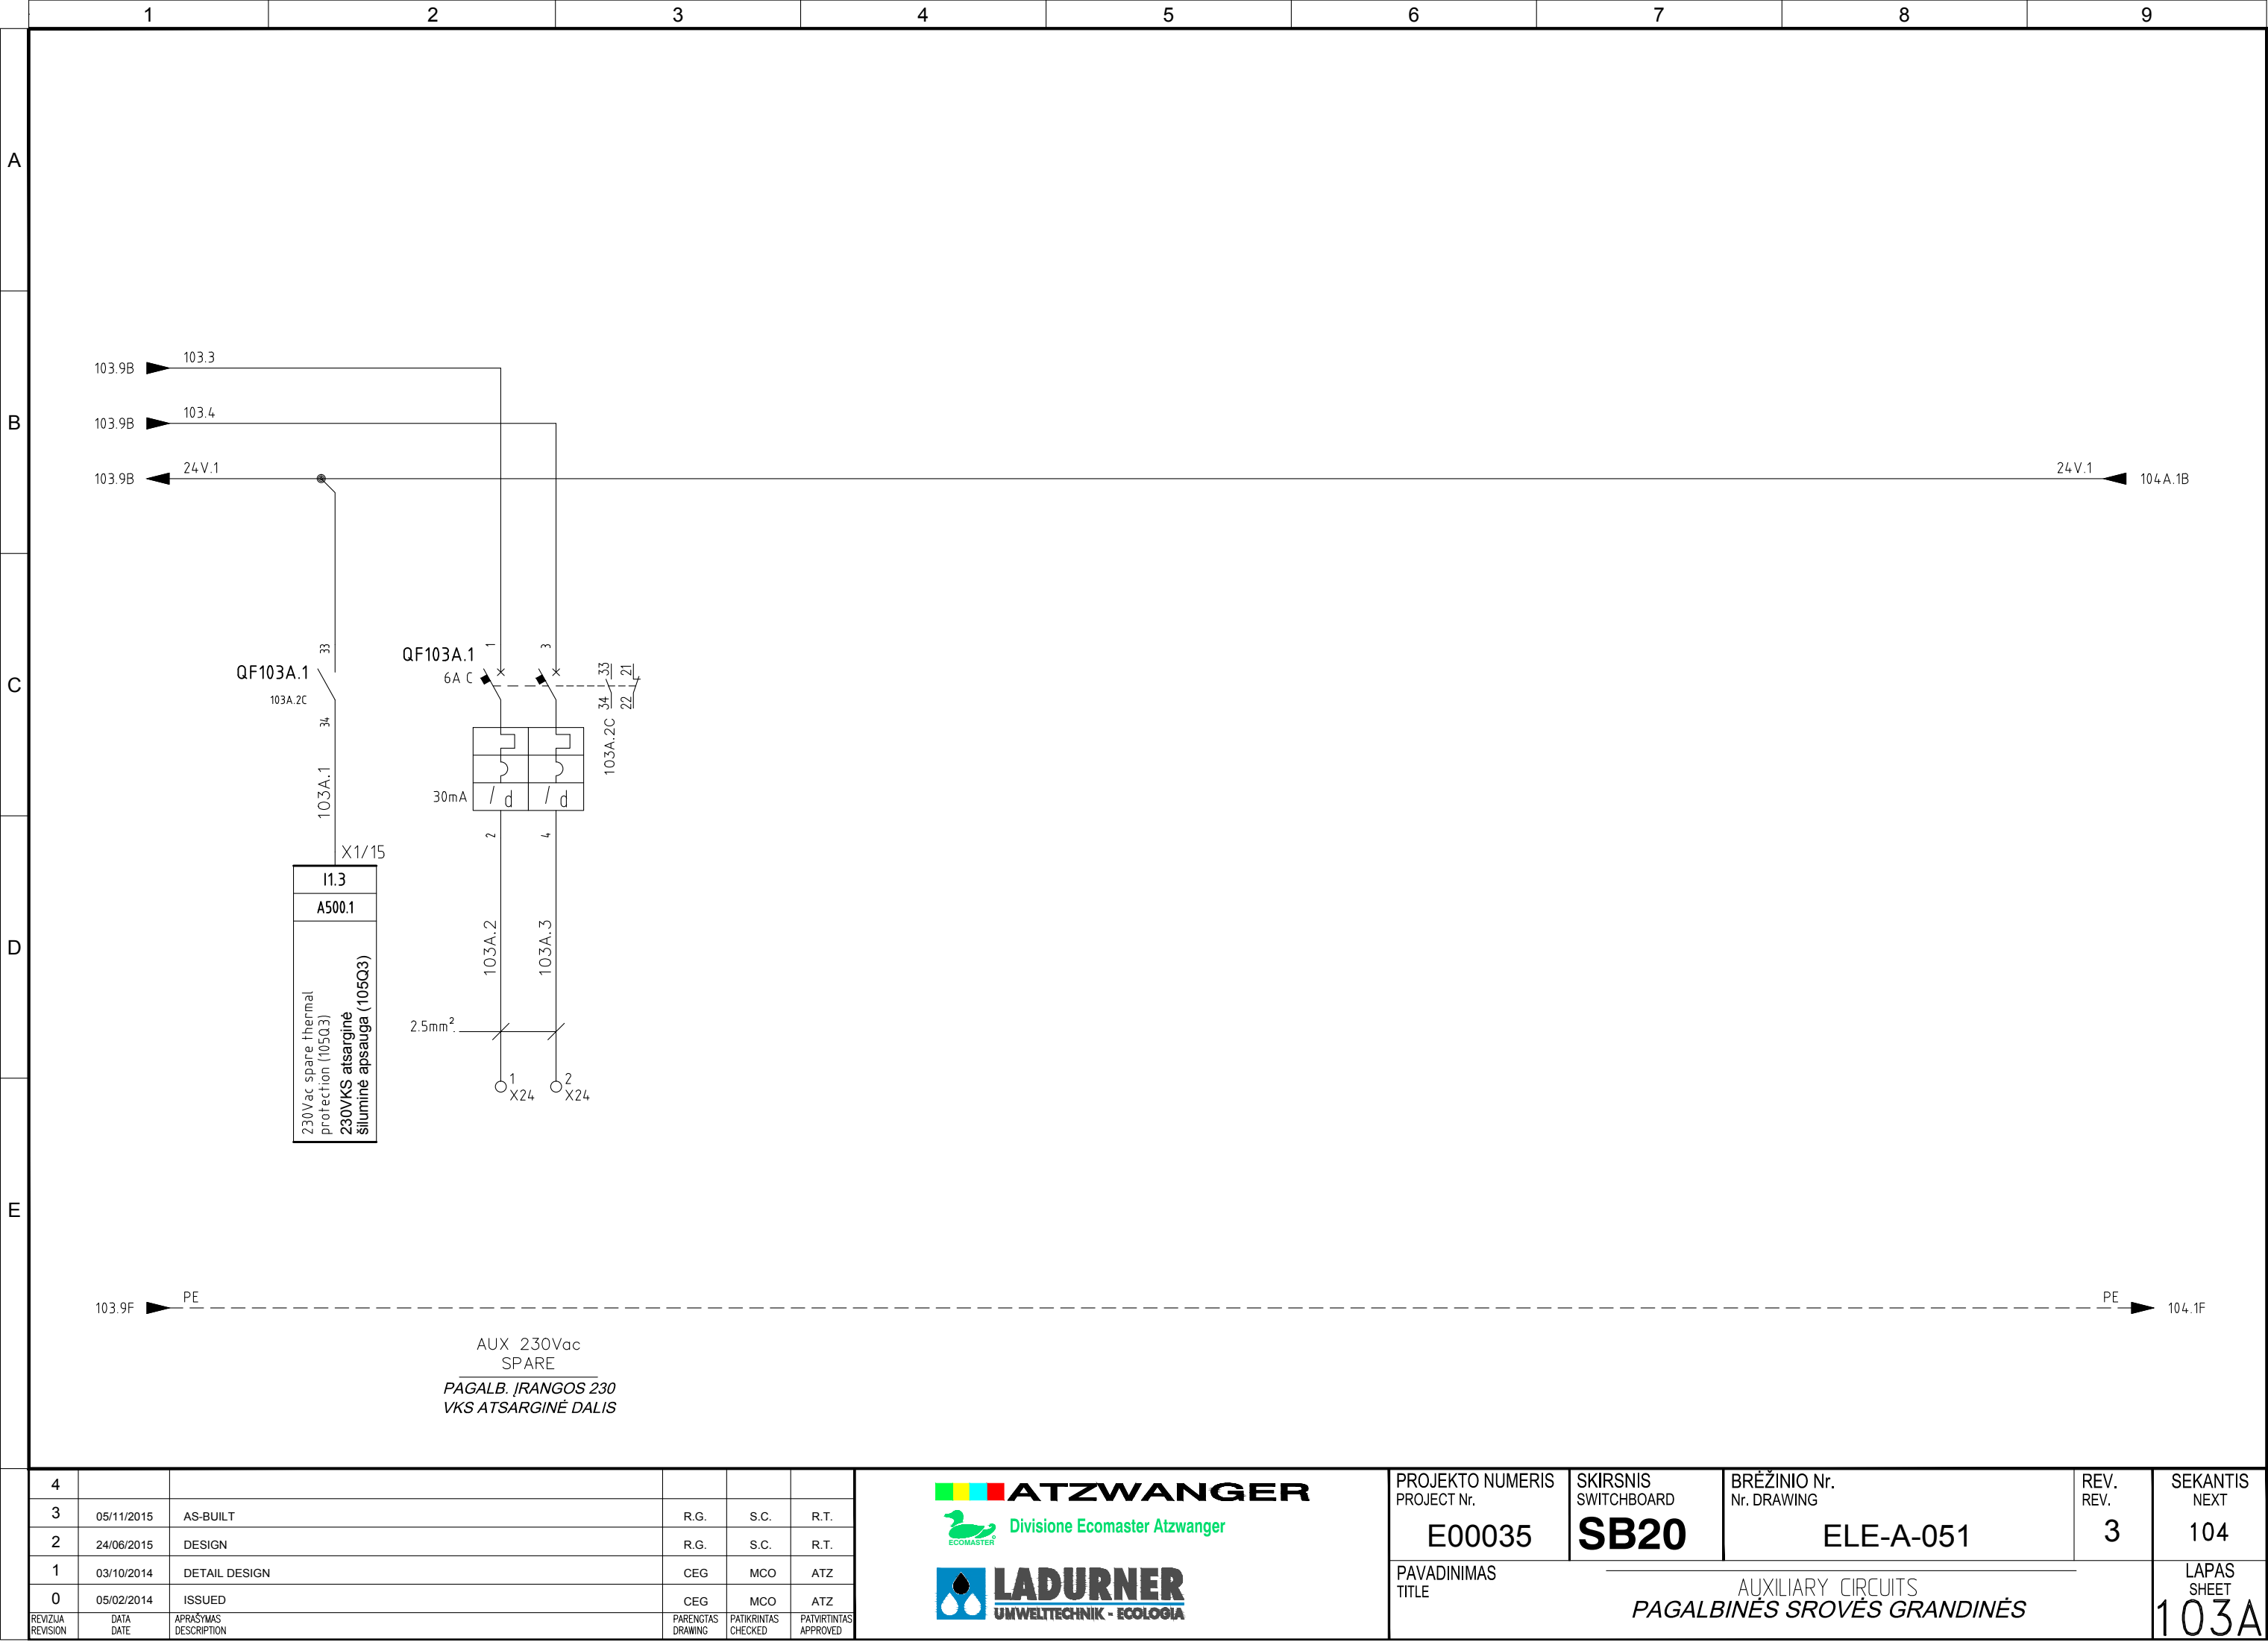

4						<div><div>Divisione Ecomaster Atzwanger</div><div>UMWELTECHNIK - ECOLOGIA</div></div>	PROJEKTO NUMERIS PROJECT Nr.	SKIRSNIS SWITCHBOARD	BRĖŽINIO Nr. Nr. DRAWING	REV. REV.	SEKANTIS NEXT
2	24/06/2015	DESIGN	R.G.	S.C.	R.T.						
1	03/10/2014	DETAIL DESIGN	CEG	MCO	ATZ						
0	05/02/2014	ISSUED	CEG	MCO	ATZ						

Pagal įstatymą, mes pasilikame teises į šį brėžinį ir draudžiame atgaminti, ar perduoti jį kitiems asmenims be mūsų pritarimo. According to the law we reserve the rights to this drawing and it is forbidden to reproduce it or pass it on other parties without our approval.

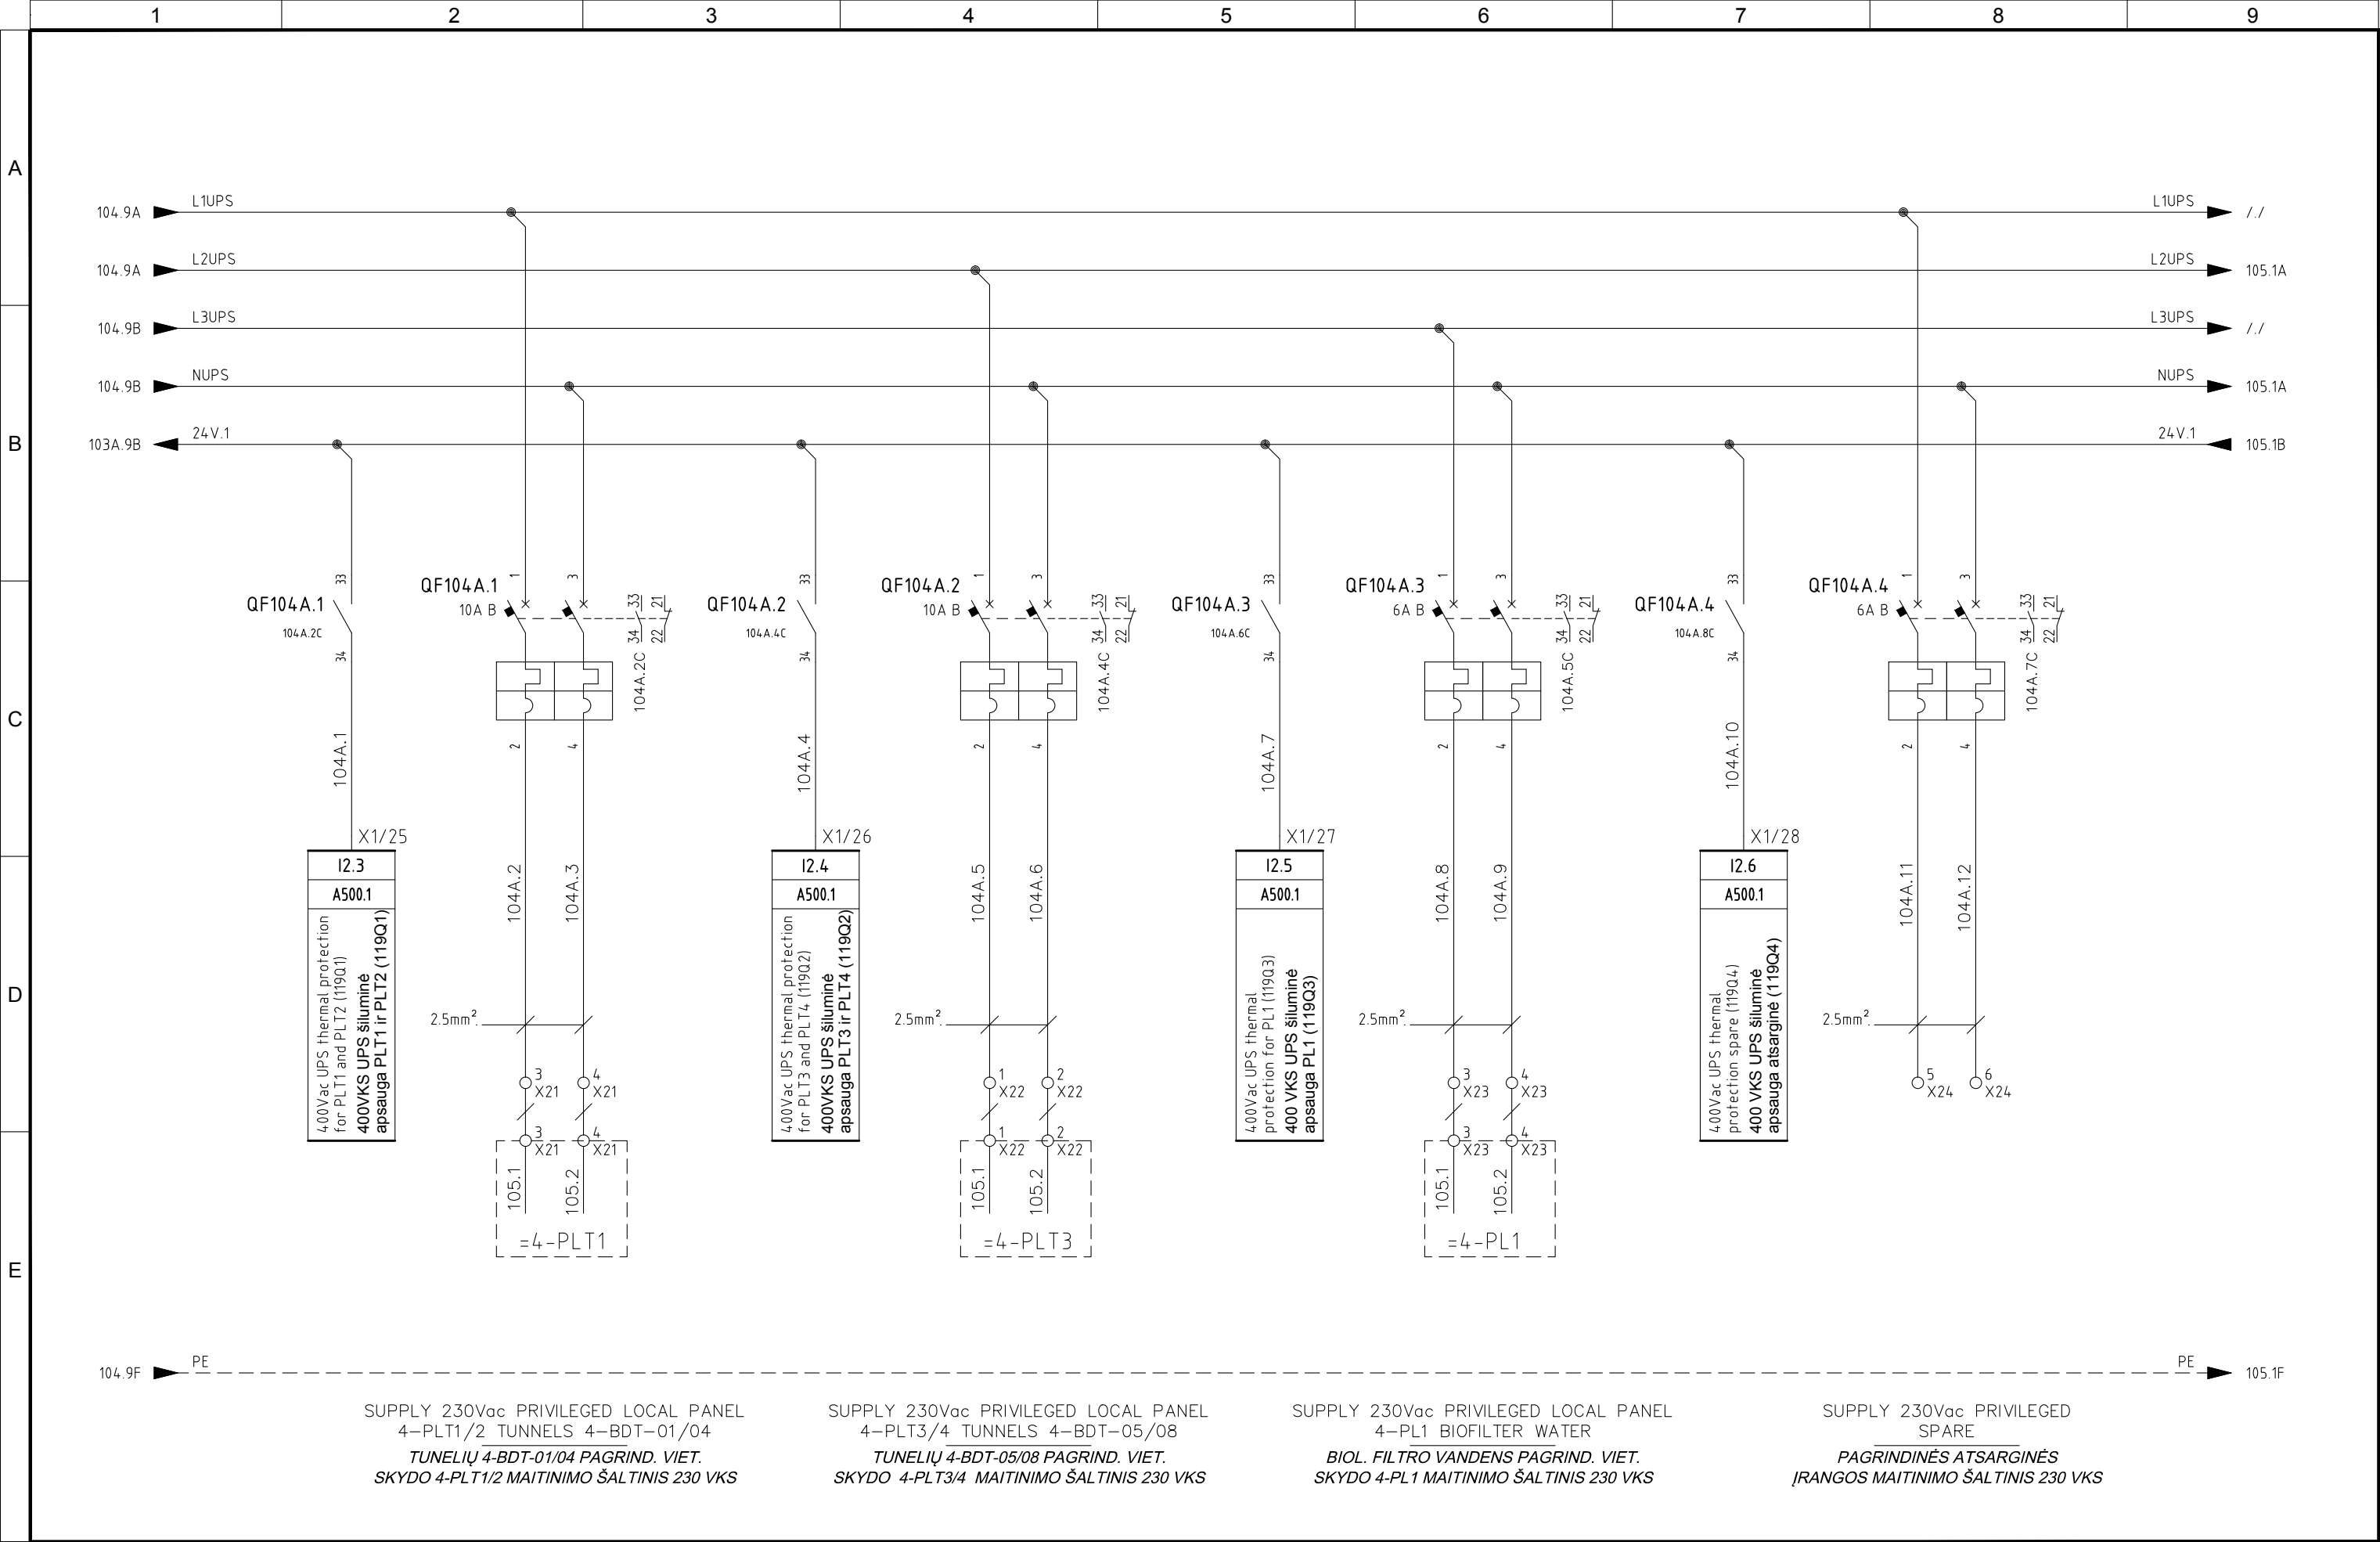


4					
3	05/11/2015	AS-BUILT	R.G.	S.C.	R.T.
2	24/06/2015	DESIGN	R.G.	S.C.	R.T.
1	03/10/2014	DETAIL DESIGN	CEG	MCO	ATZ
0	05/02/2014	ISSUED	CEG	MCO	ATZ
REVIZUA REVISION	DATA DATE	APRAŠYMAS DESCRIPTION	PARENGTAS DRAWING	PATIKRINTAS CHECKED	PATVIRTINTAS APPROVED



PROJEKTO NUMERIS PROJECT Nr. E00035	SKIRSNIS SWITCHBOARD SB20	BRĖŽINIO Nr. Nr. DRAWING ELE-A-051	REV. REV. 3	SEKANTIS NEXT 105
PAVADINIMAS TITLE	PRIVILEGIED LINE 230Vac CENTRINĖ LINIJA 230 VKS			LAPAS SHEET 104A

Pagal įstatymą, mes pasilikame teises į šį brėžinį ir draudžiame atgaminti, ar perduoti jį kitiems asmenims be mūsų pritarimo.
According to the law we reserve the rights to this drawing and it is forbidden to reproduce it or pass it on other parties without our approval.

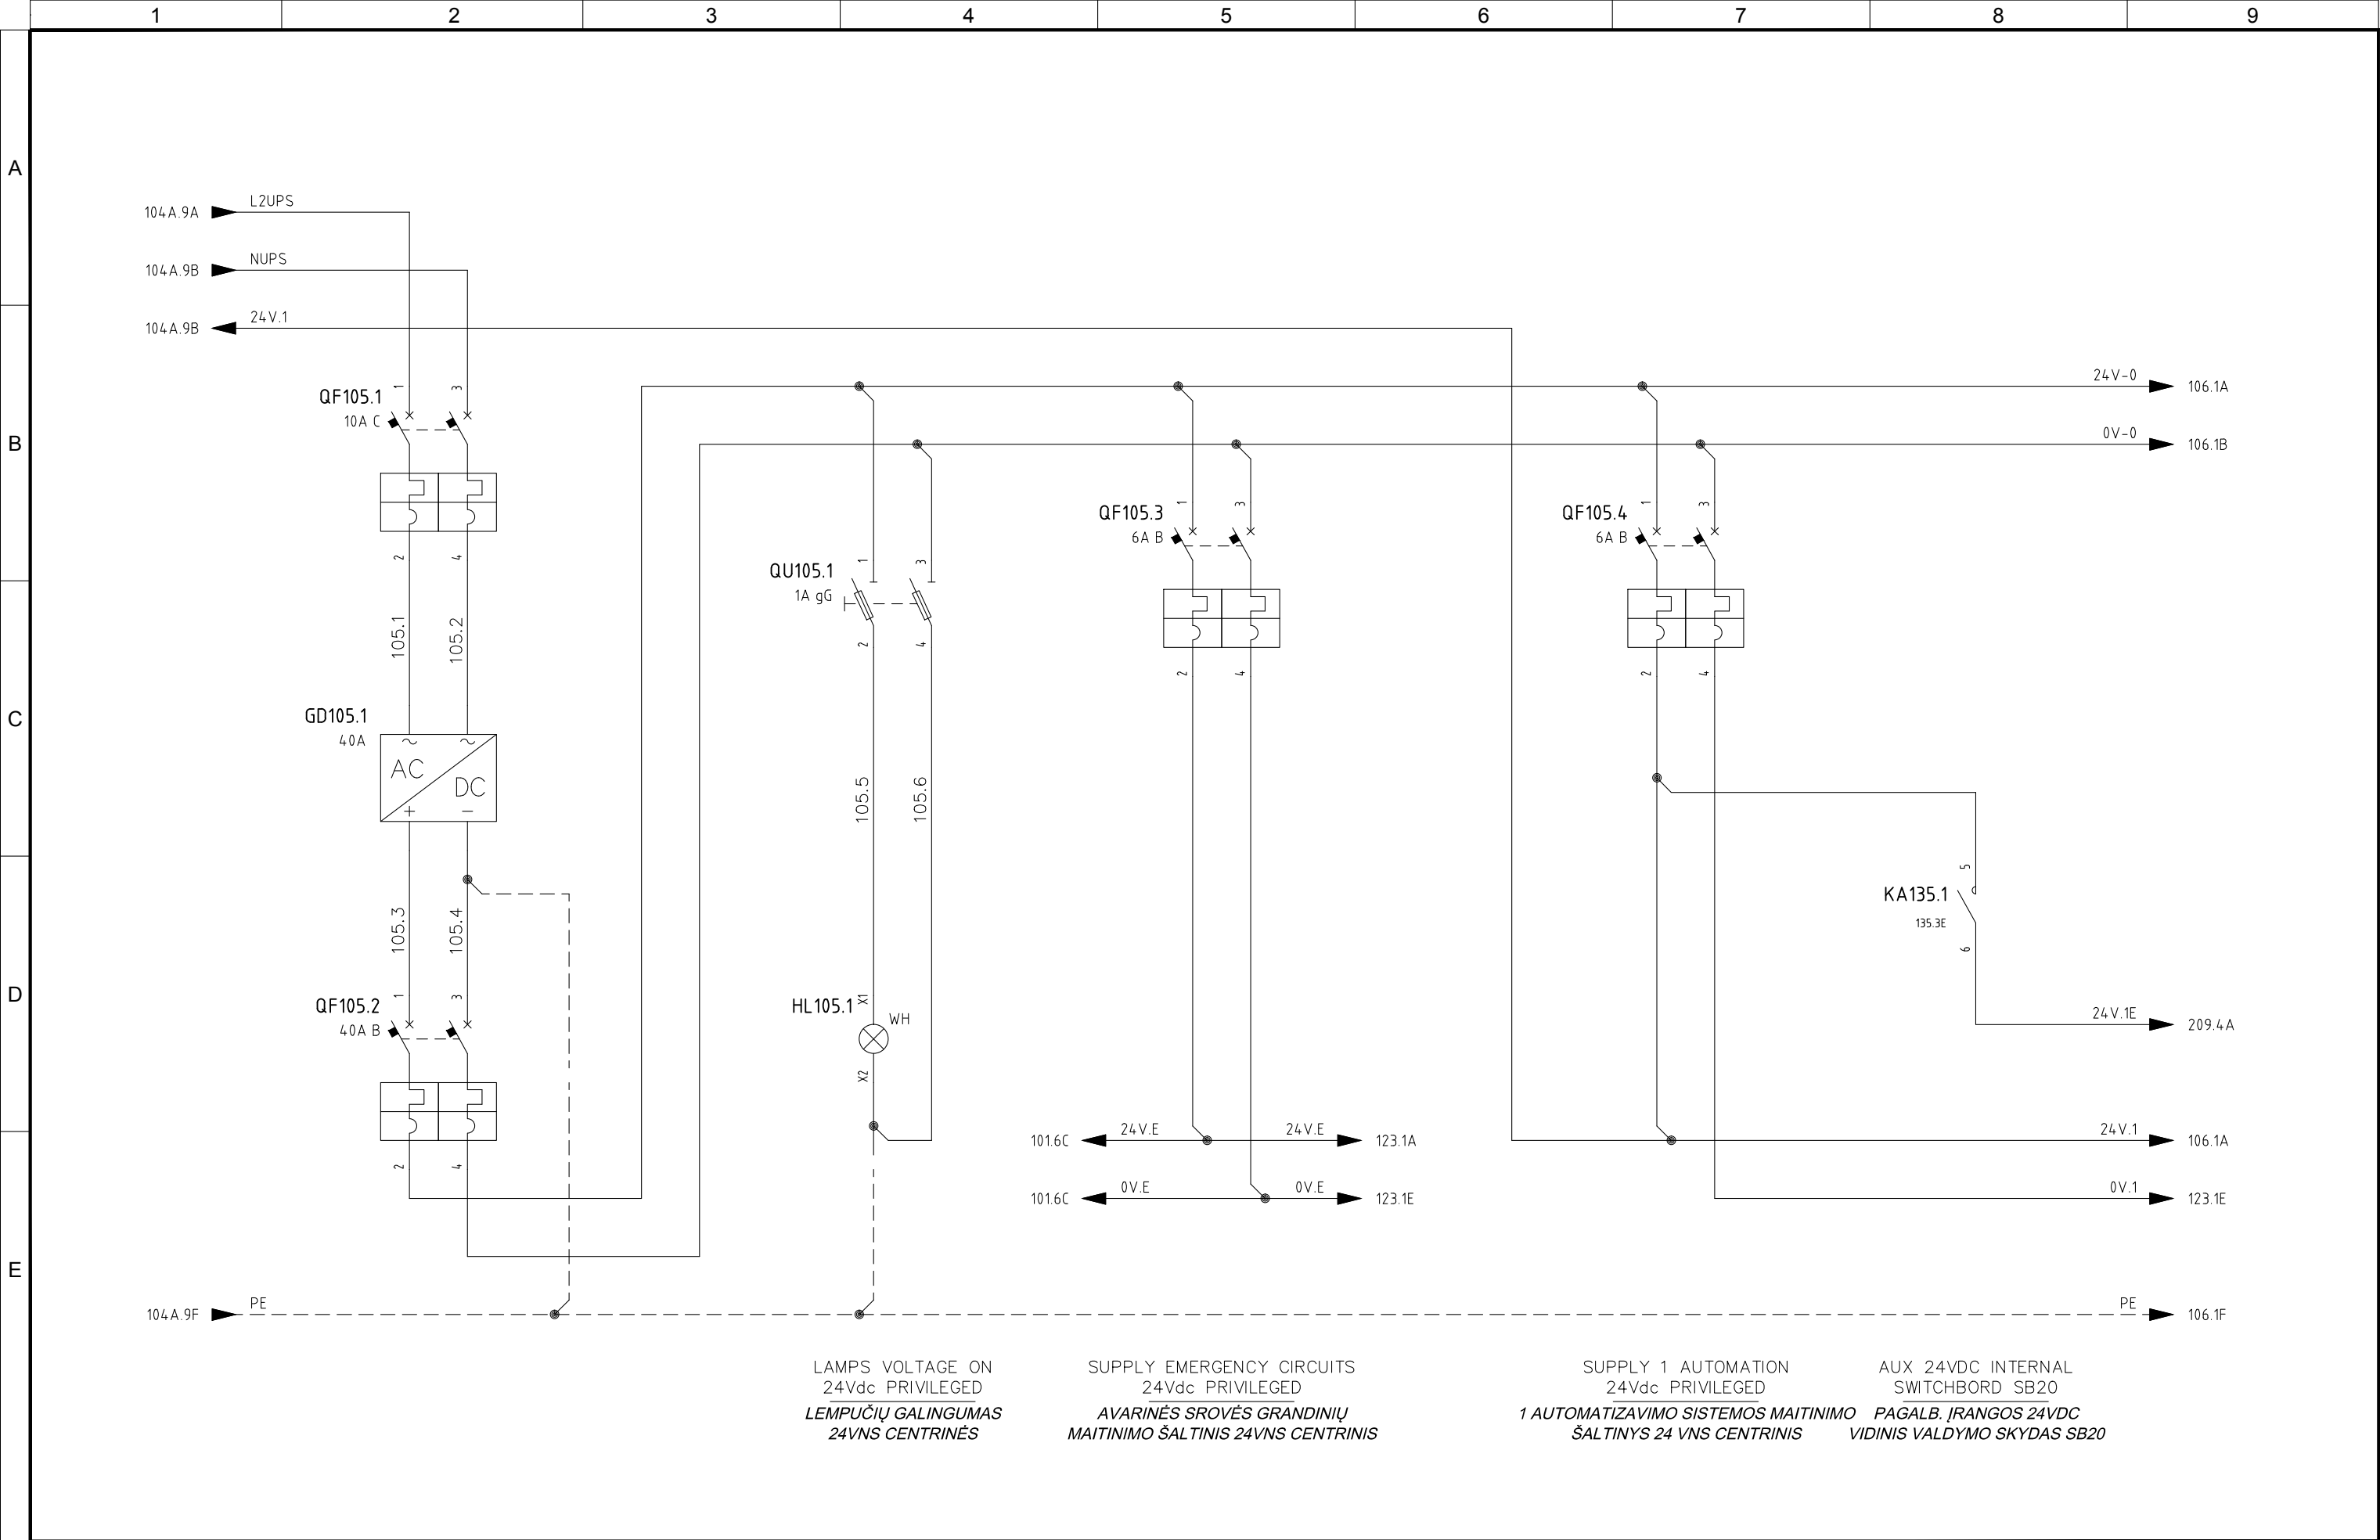

LAMPS VOLTAGE ON
24Vdc PRIVILEGED
*LEMPUČIŲ GALINGUMAS
24VNS CENTRINĖS*

SUPPLY EMERGENCY CIRCUITS
24Vdc PRIVILEGED
*AVARINĖS SROVĖS GRANDINIŲ
MAITINIMO ŠALTINIS 24VNS CENTRINIS*

SUPPLY 1 AUTOMATION
24Vdc PRIVILEGED
*1 AUTOMATIZAVIMO SISTEMOS MAITINIMO
ŠALTINYS 24 VNS CENTRINIS*


AUX 24VDC INTERNAL
SWITCHBOARD SB20
*PAGALB. ĮRANGOS 24VDC
VIDINIS VALDYMO SKYDAS SB20*

4					
3	05/11/2015	AS-BUILT	R.G.	S.C.	R.T.
2	24/06/2015	DESIGN	R.G.	S.C.	R.T.
1	03/10/2014	DETAIL DESIGN	CEG	MCO	ATZ
0	05/02/2014	ISSUED	CEG	MCO	ATZ
REVIZIJA REVISION	DATA DATE	APRAŠYMAS DESCRIPTION	PARENGTAS DRAWING	PATIKRINTAS CHECKED	PATVIRTINTAS APPROVED



PROJEKTO NUMERIS PROJECT Nr. E00035	SKIRSNIS SWITCHBOARD SB20	BRĖŽINIO Nr. Nr. DRAWING ELE-A-051	REV. REV. 3	SEKANTIS NEXT 106
PAVADINIMAS TITLE	PRIVILEGED LINE 24VDC CENTRINĖ LINIJA 24 VNS			LAPAS SHEET 105

Pagal įstatymą, mes pasilikame teises į šį brėžinį ir draudžiame atgaminti, ar perduoti jį kitiems asmenims be mūsų pritarimo.
According to the law we reserve the rights to this drawing and it is forbidden to reproduce it or pass it on other parties without our approval.

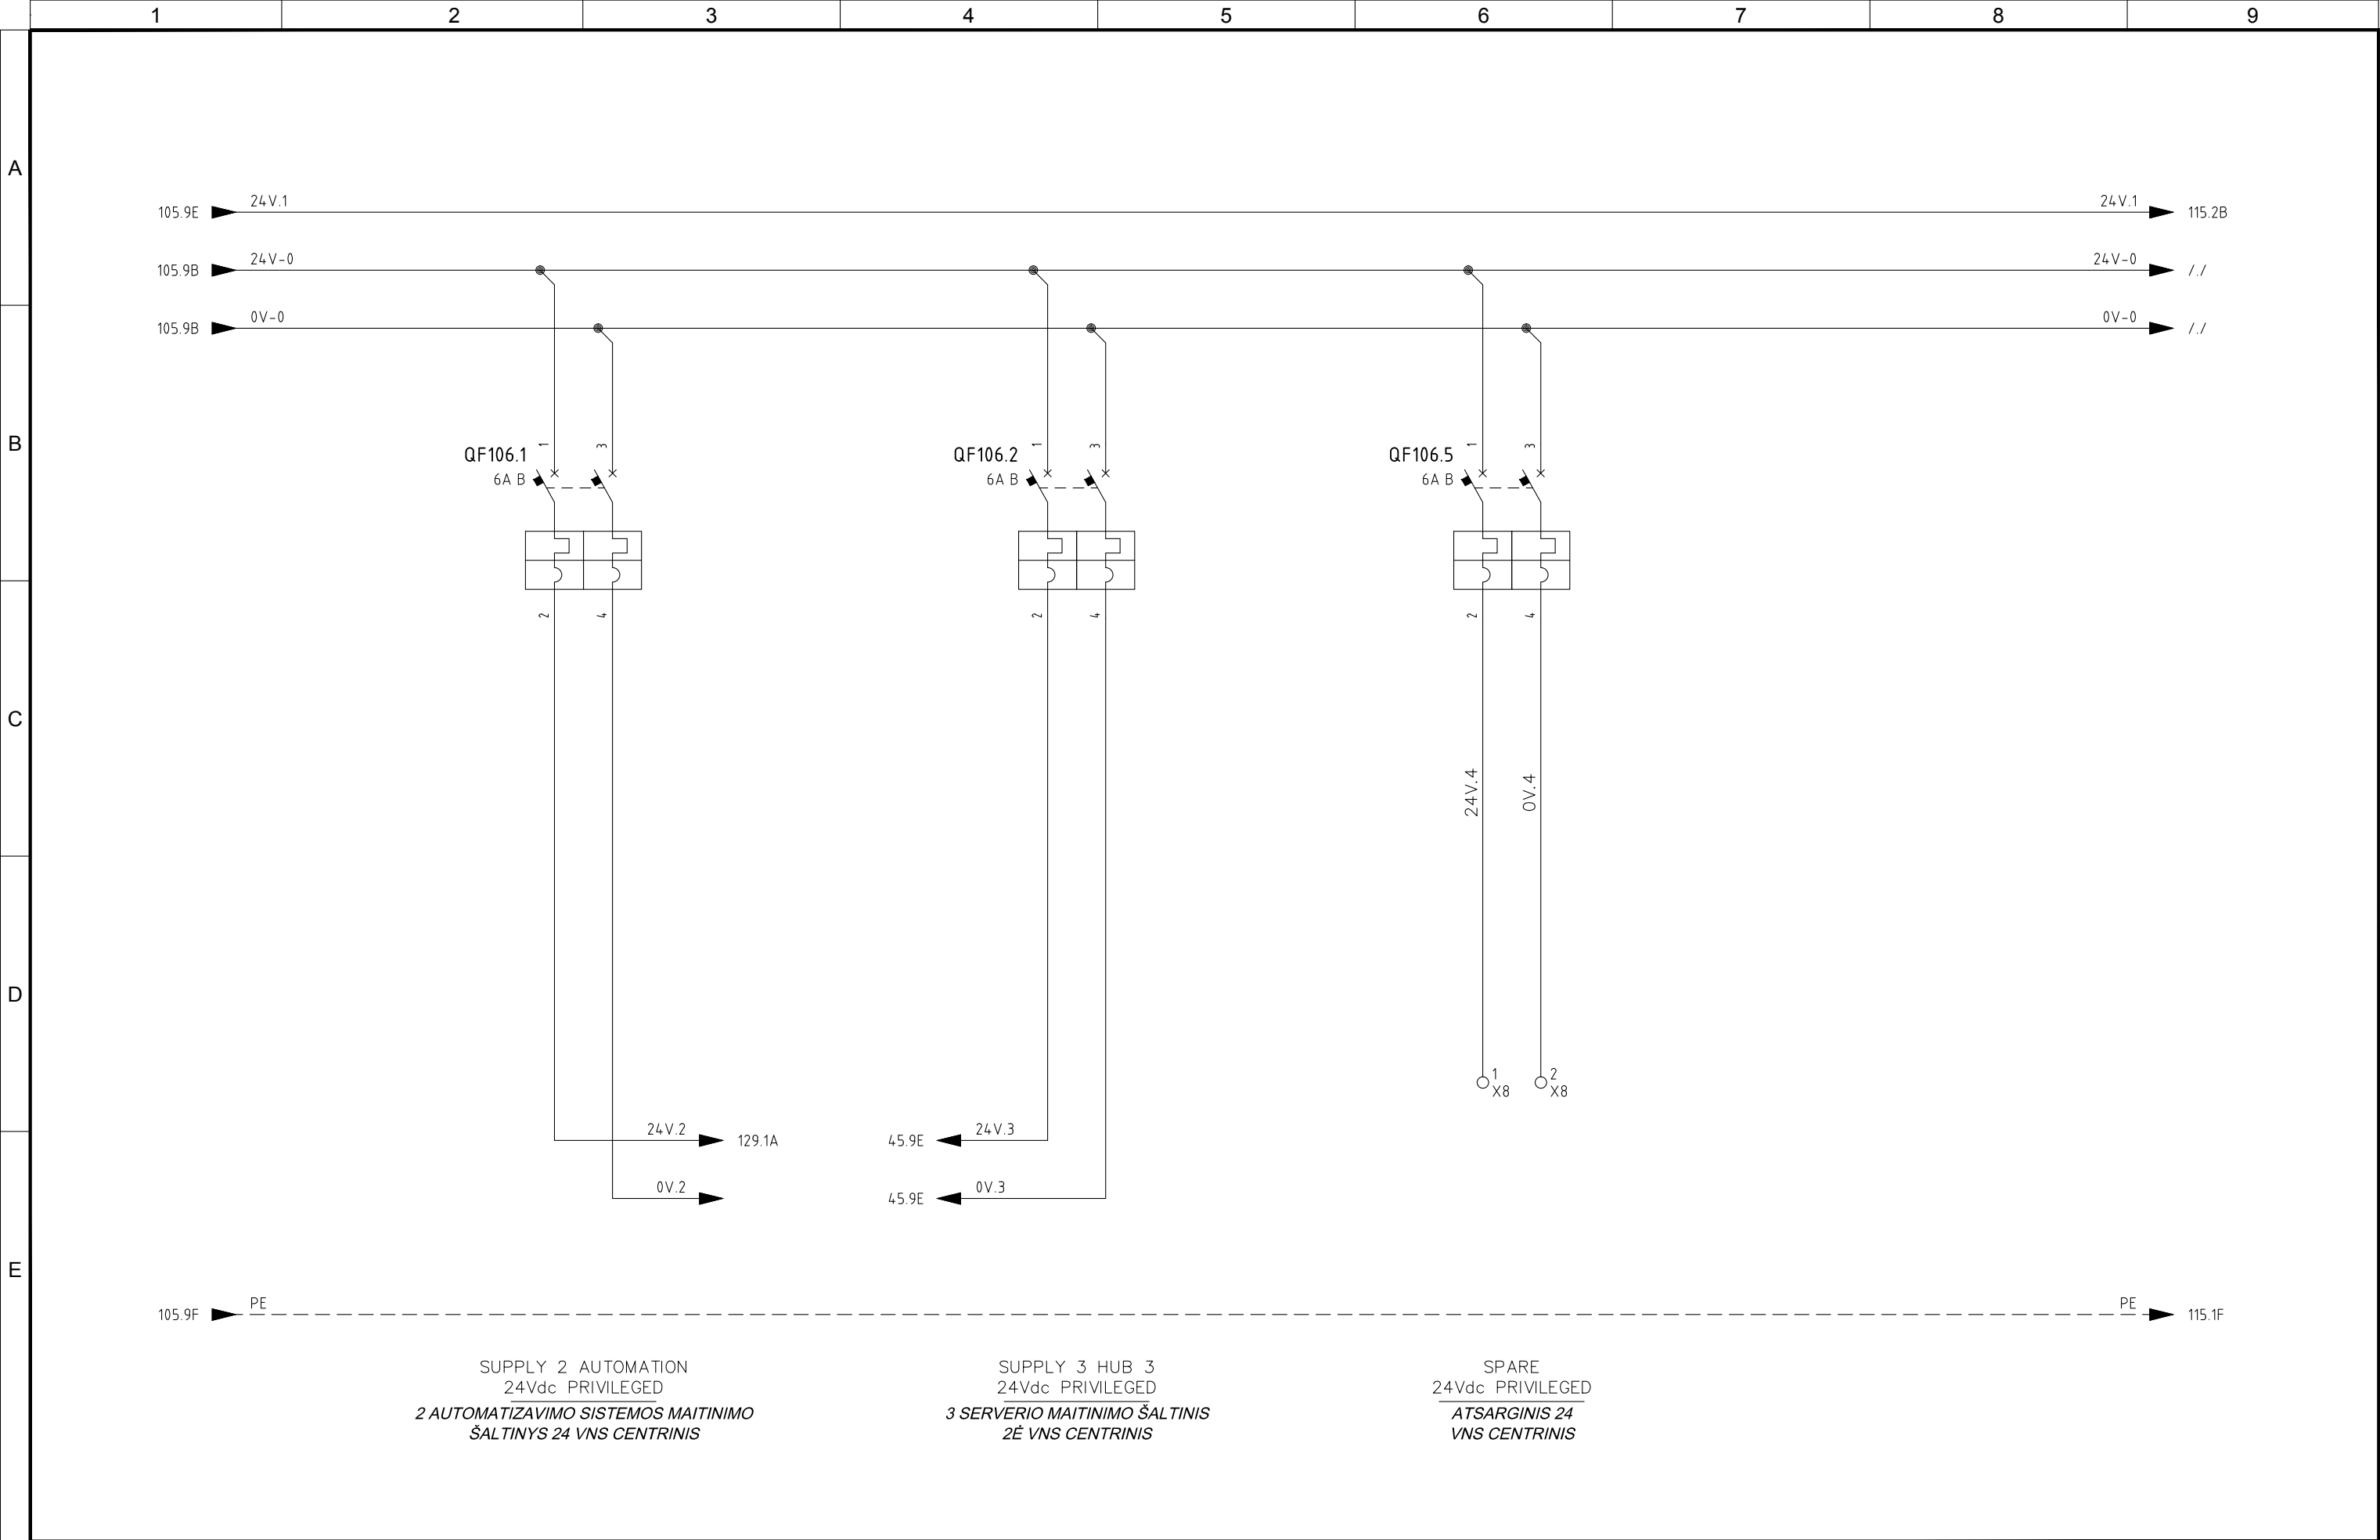

SUPPLY 2 AUTOMATION
24Vdc PRIVILEGED
*2 AUTOMATIZAVIMO SISTEMOS MAITINIMO
ŠALTINYS 24 VNS CENTRINIS*

SUPPLY 3 HUB 3
24Vdc PRIVILEGED
*3 SERVERIO MAITINIMO ŠALTINIS
2Ė VNS CENTRINIS*


SPARE
24Vdc PRIVILEGED
*ATSARGINIS 24
VNS CENTRINIS*

4					
3	05/11/2015	AS-BUILT	R.G.	S.C.	R.T.
2	24/06/2015	DESIGN	R.G.	S.C.	R.T.
1	03/10/2014	DETAIL DESIGN	CEG	MCO	ATZ
0	05/02/2014	ISSUED	CEG	MCO	ATZ
REVIZUA REVISION	DATA DATE	APRAŠYMAS DESCRIPTION	PARENGTAS DRAWING	PATIKRINTAS CHECKED	PATVIRTINTAS APPROVED



PROJEKTO NUMERIS PROJECT Nr. E00035	SKIRSNIS SWITCHBOARD SB20	BRĖŽINIO Nr. Nr. DRAWING ELE-A-051	REV. REV. 3	SEKANTIS NEXT 115
PAVADINIMAS TITLE	PRIVILEGED LINE 24VDC <i>CENTRINĖ LINIJA 24 VNS</i>			LAPAS SHEET 106

Pagal įstatymą, mes pasilikame teises į šį brėžinį ir draudžiame atgaminti, ar perduoti jį kitiems asmenims be mūsų pritarimo.
According to the law we reserve the rights to this drawing and it is forbidden to reproduce it or pass it on other parties without our approval.

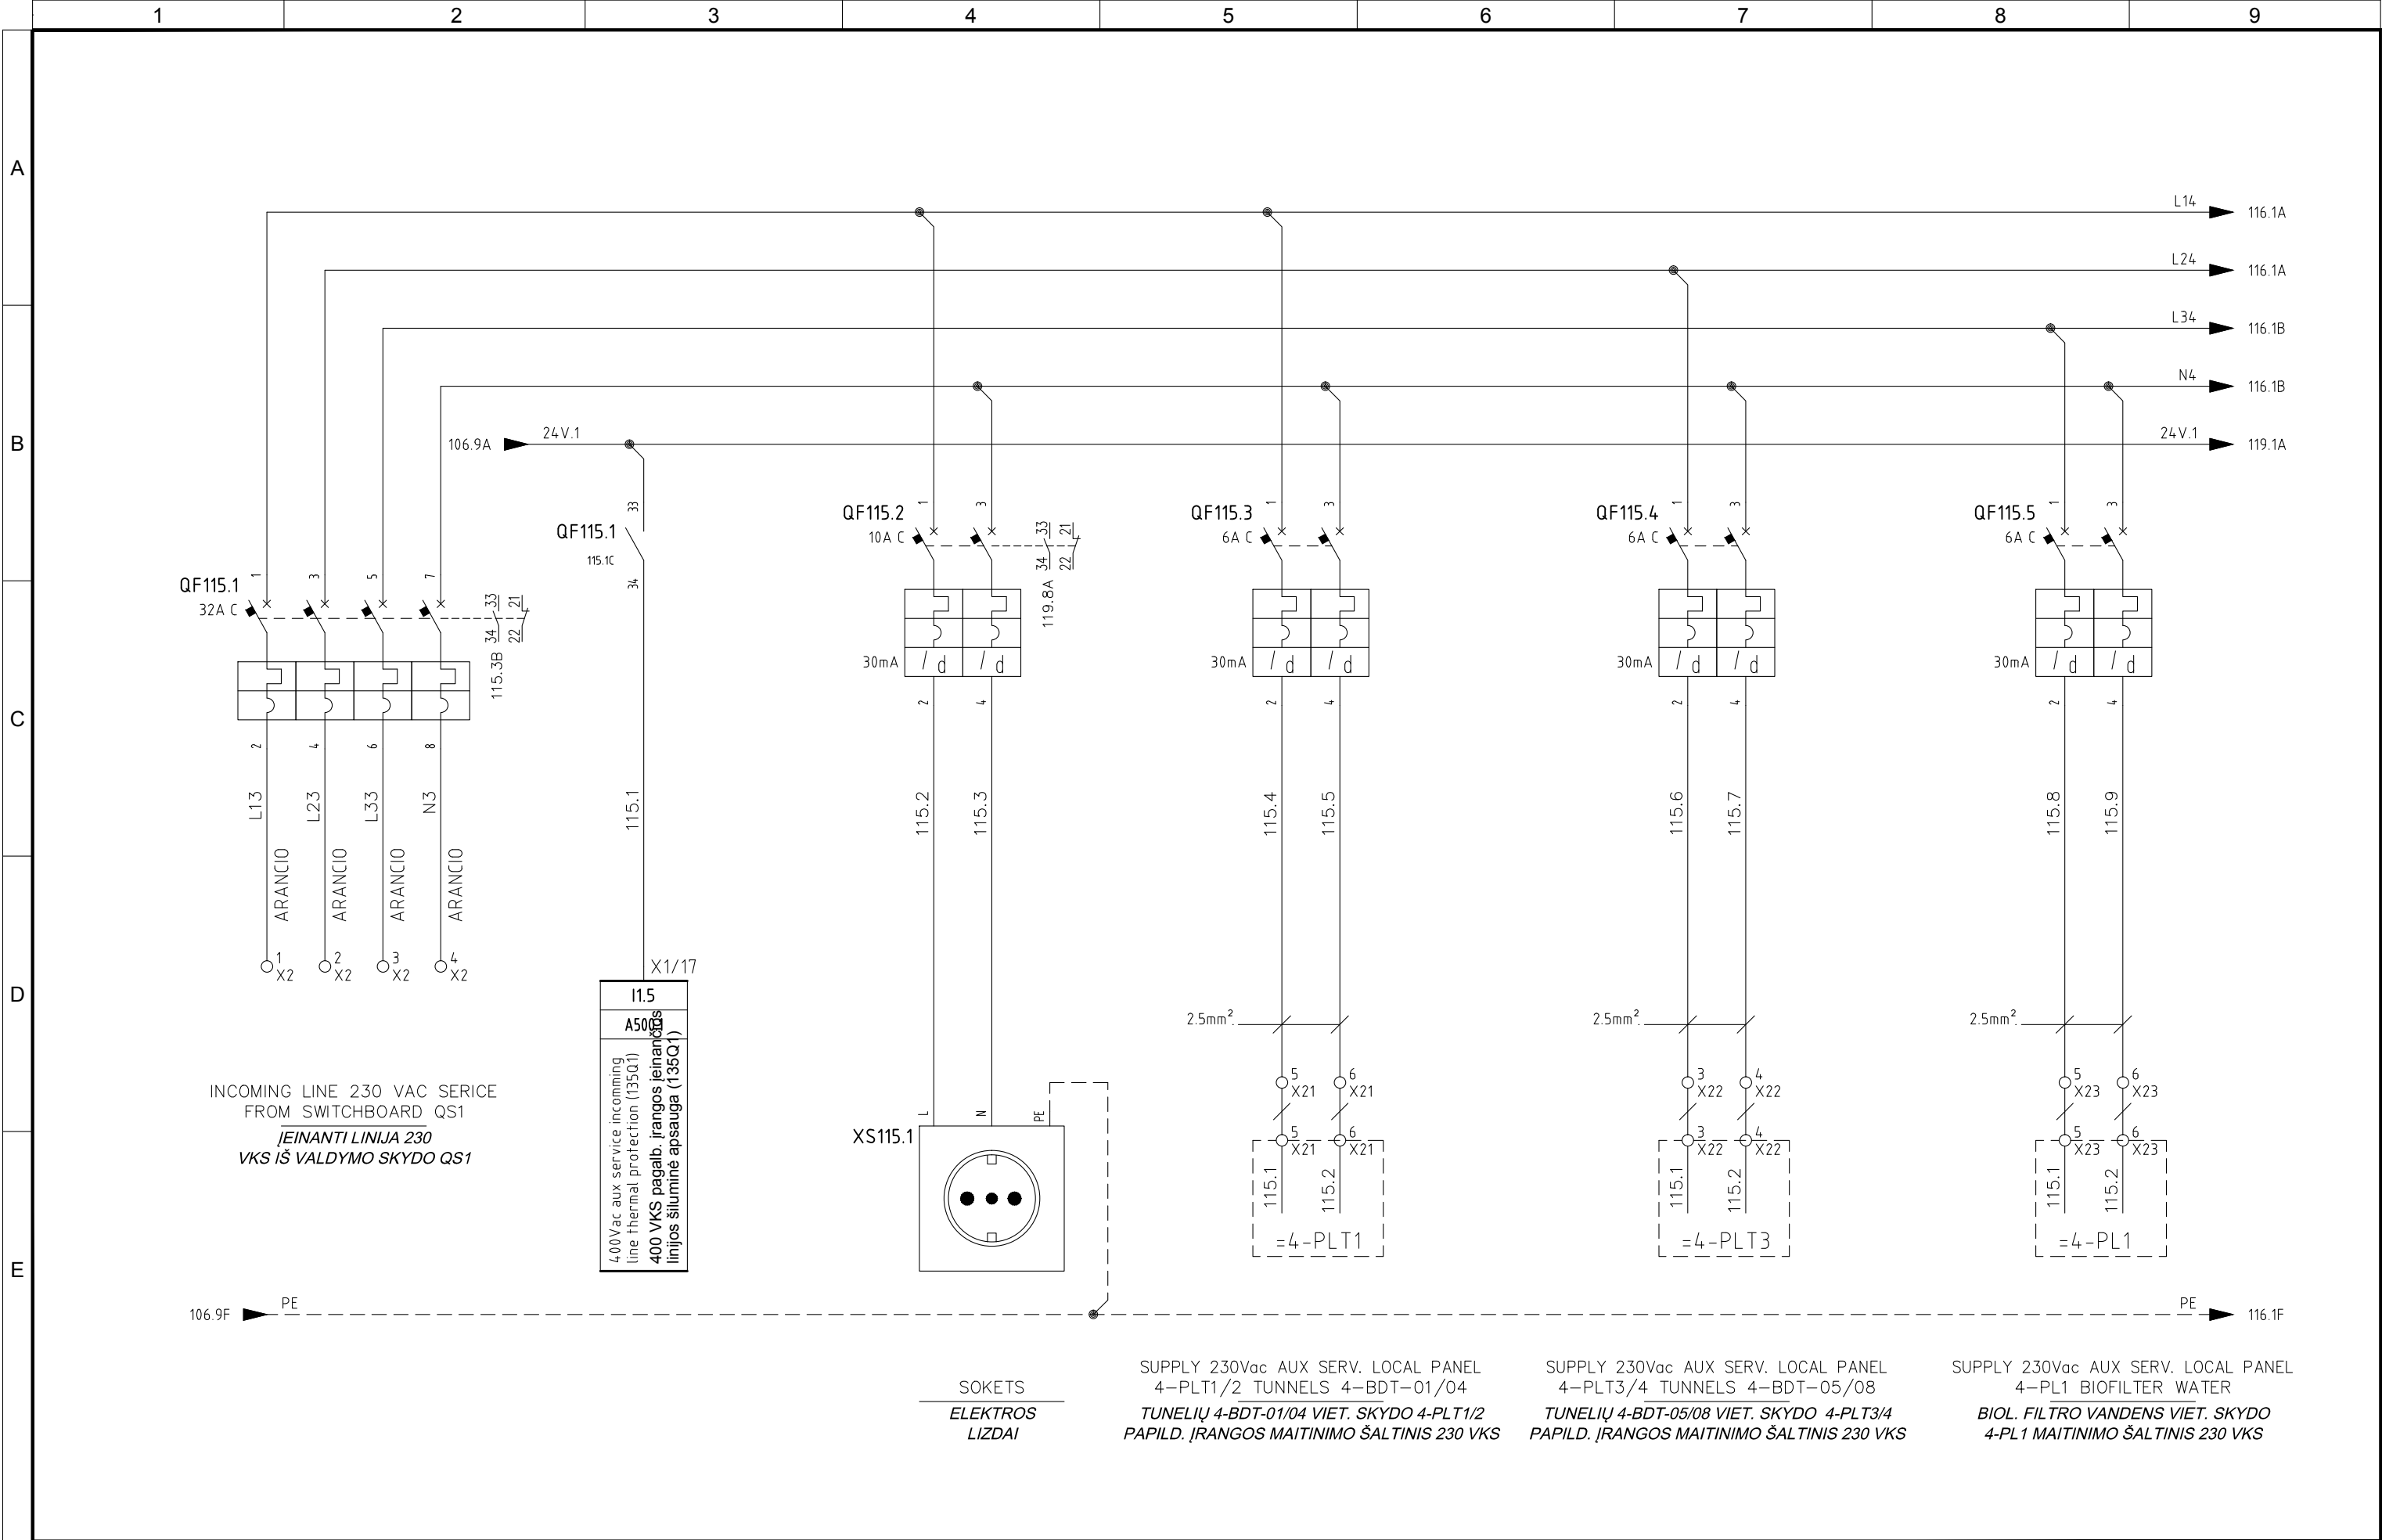


4					
3	05/11/2015	AS-BUILT	R.G.	S.C.	R.T.
2	24/06/2015	DESIGN	R.G.	S.C.	R.T.
1	03/10/2014	DETAIL DESIGN	CEG	MCO	ATZ
0	05/02/2014	ISSUED	CEG	MCO	ATZ
REVIZIA REVISION	DATA DATE	APRAŠYMAS DESCRIPTION	PARENGTAS DRAWING	PATIKRINTAS CHECKED	PATVIRTINTAS APPROVED



PROJEKTO NUMERIS PROJECT Nr. E00035	SKIRSNIS SWITCHBOARD SB20	BRĖŽINIO Nr. Nr. DRAWING ELE-A-051	REV. REV. 3	SEKANTIS NEXT 116
PAVADINIMAS TITLE SWITCHBOARD AUX SERVICES VALDYMO SKYDO PAGALBINĖ ĮRANGA				LAPAS SHEET 115

Pagal įstatymą, mes pasilikame teises į šį brėžinį ir draudžiame atgaminti, ar perduoti jį kitiems asmenims be mūsų pritarimo.
According to the law we reserve the rights to this drawing and it is forbidden to reproduce it or pass it on other parties without our approval.

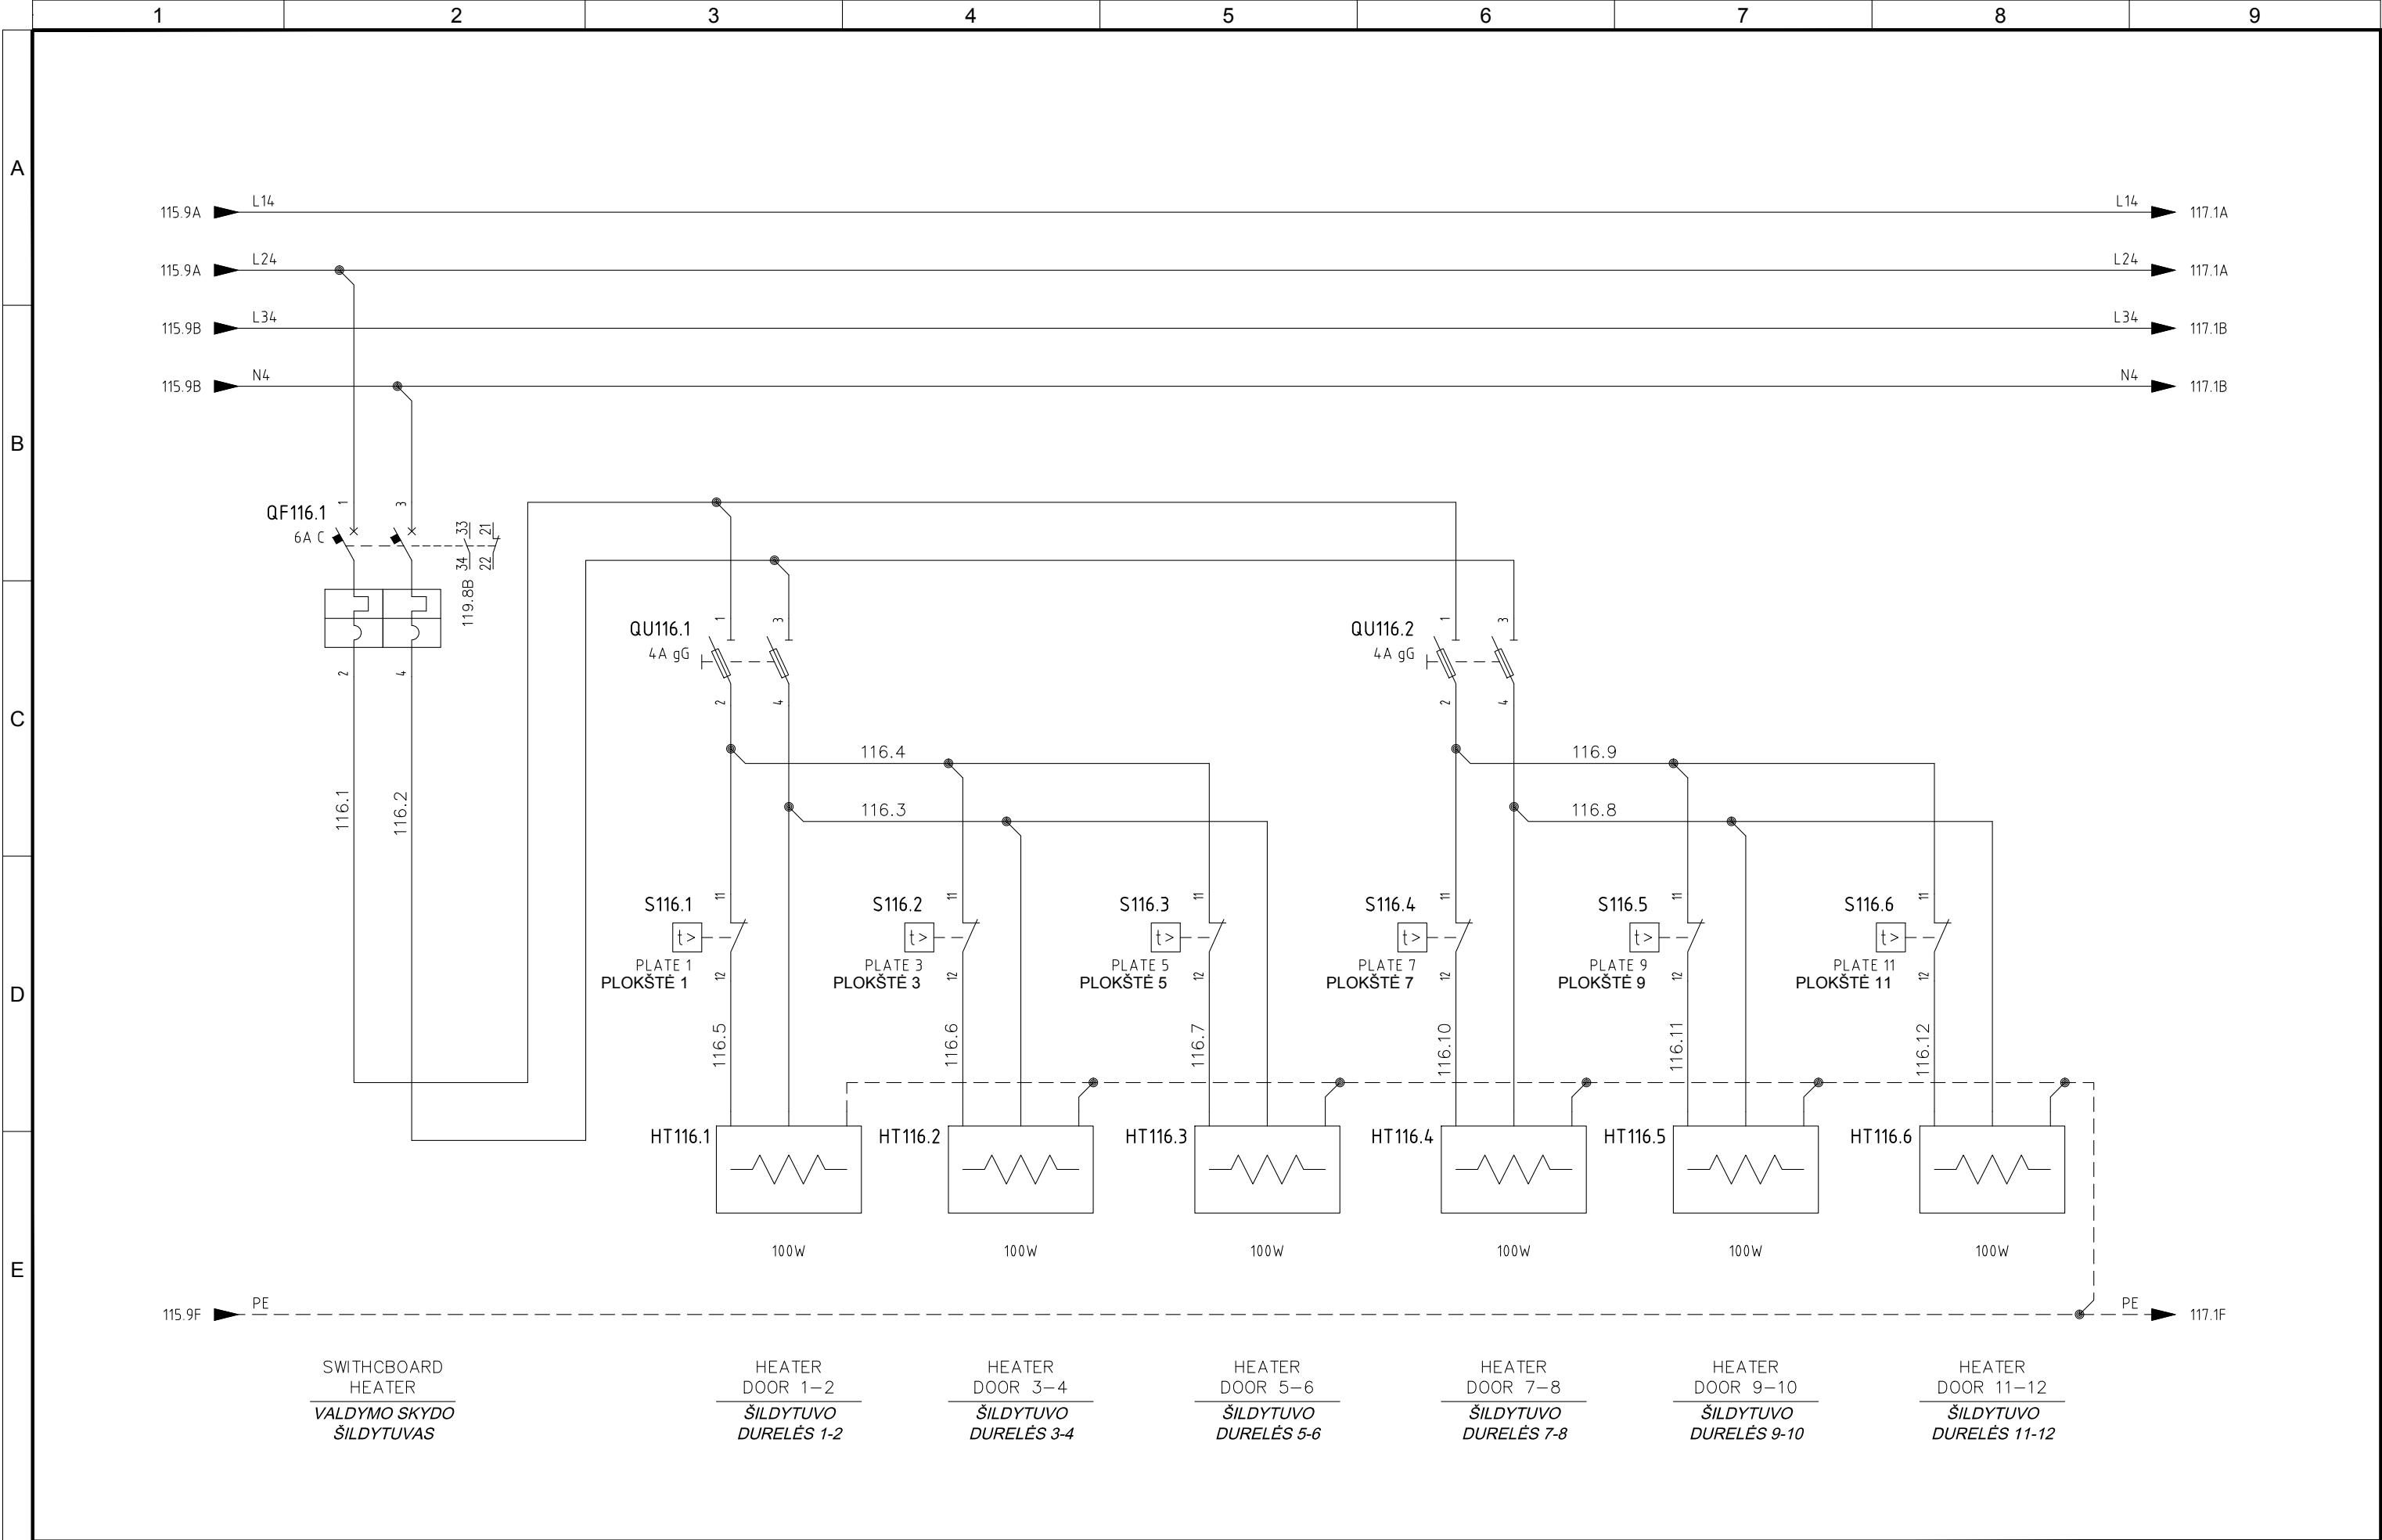


4					
3	05/11/2015	AS-BUILT	R.G.	S.C.	R.T.
2	24/06/2015	DESIGN	R.G.	S.C.	R.T.
1	03/10/2014	DETAIL DESIGN	CEG	MCO	ATZ
0	05/02/2014	ISSUED	CEG	MCO	ATZ
REVIZUA REVISION	DATA DATE	APRAŠYMAS DESCRIPTION	PARENGTAS DRAWING	PATIKRINTAS CHECKED	PATVIRTINTAS APPROVED



PROJEKTO NUMERIS PROJECT Nr. E00035	SKIRSNIS SWITCHBOARD SB20	BRĖŽINIO Nr. Nr. DRAWING ELE-A-051	REV. REV. 3	SEKANTIS NEXT 117
PAVADINIMAS TITLE SWITCHBOARD AUX SERVICES VALDYMO SKYDO PAGALBINĖ ĮRANGA				LAPAS SHEET 116

Pagal įstatymą, mes pasilikame teises į šį brėžinį ir draudžiame atgaminti, ar perduoti jį kitiems asmenims be mūsų pritarimo.
According to the law we reserve the rights to this drawing and it is forbidden to reproduce it or pass it on other parties without our approval.

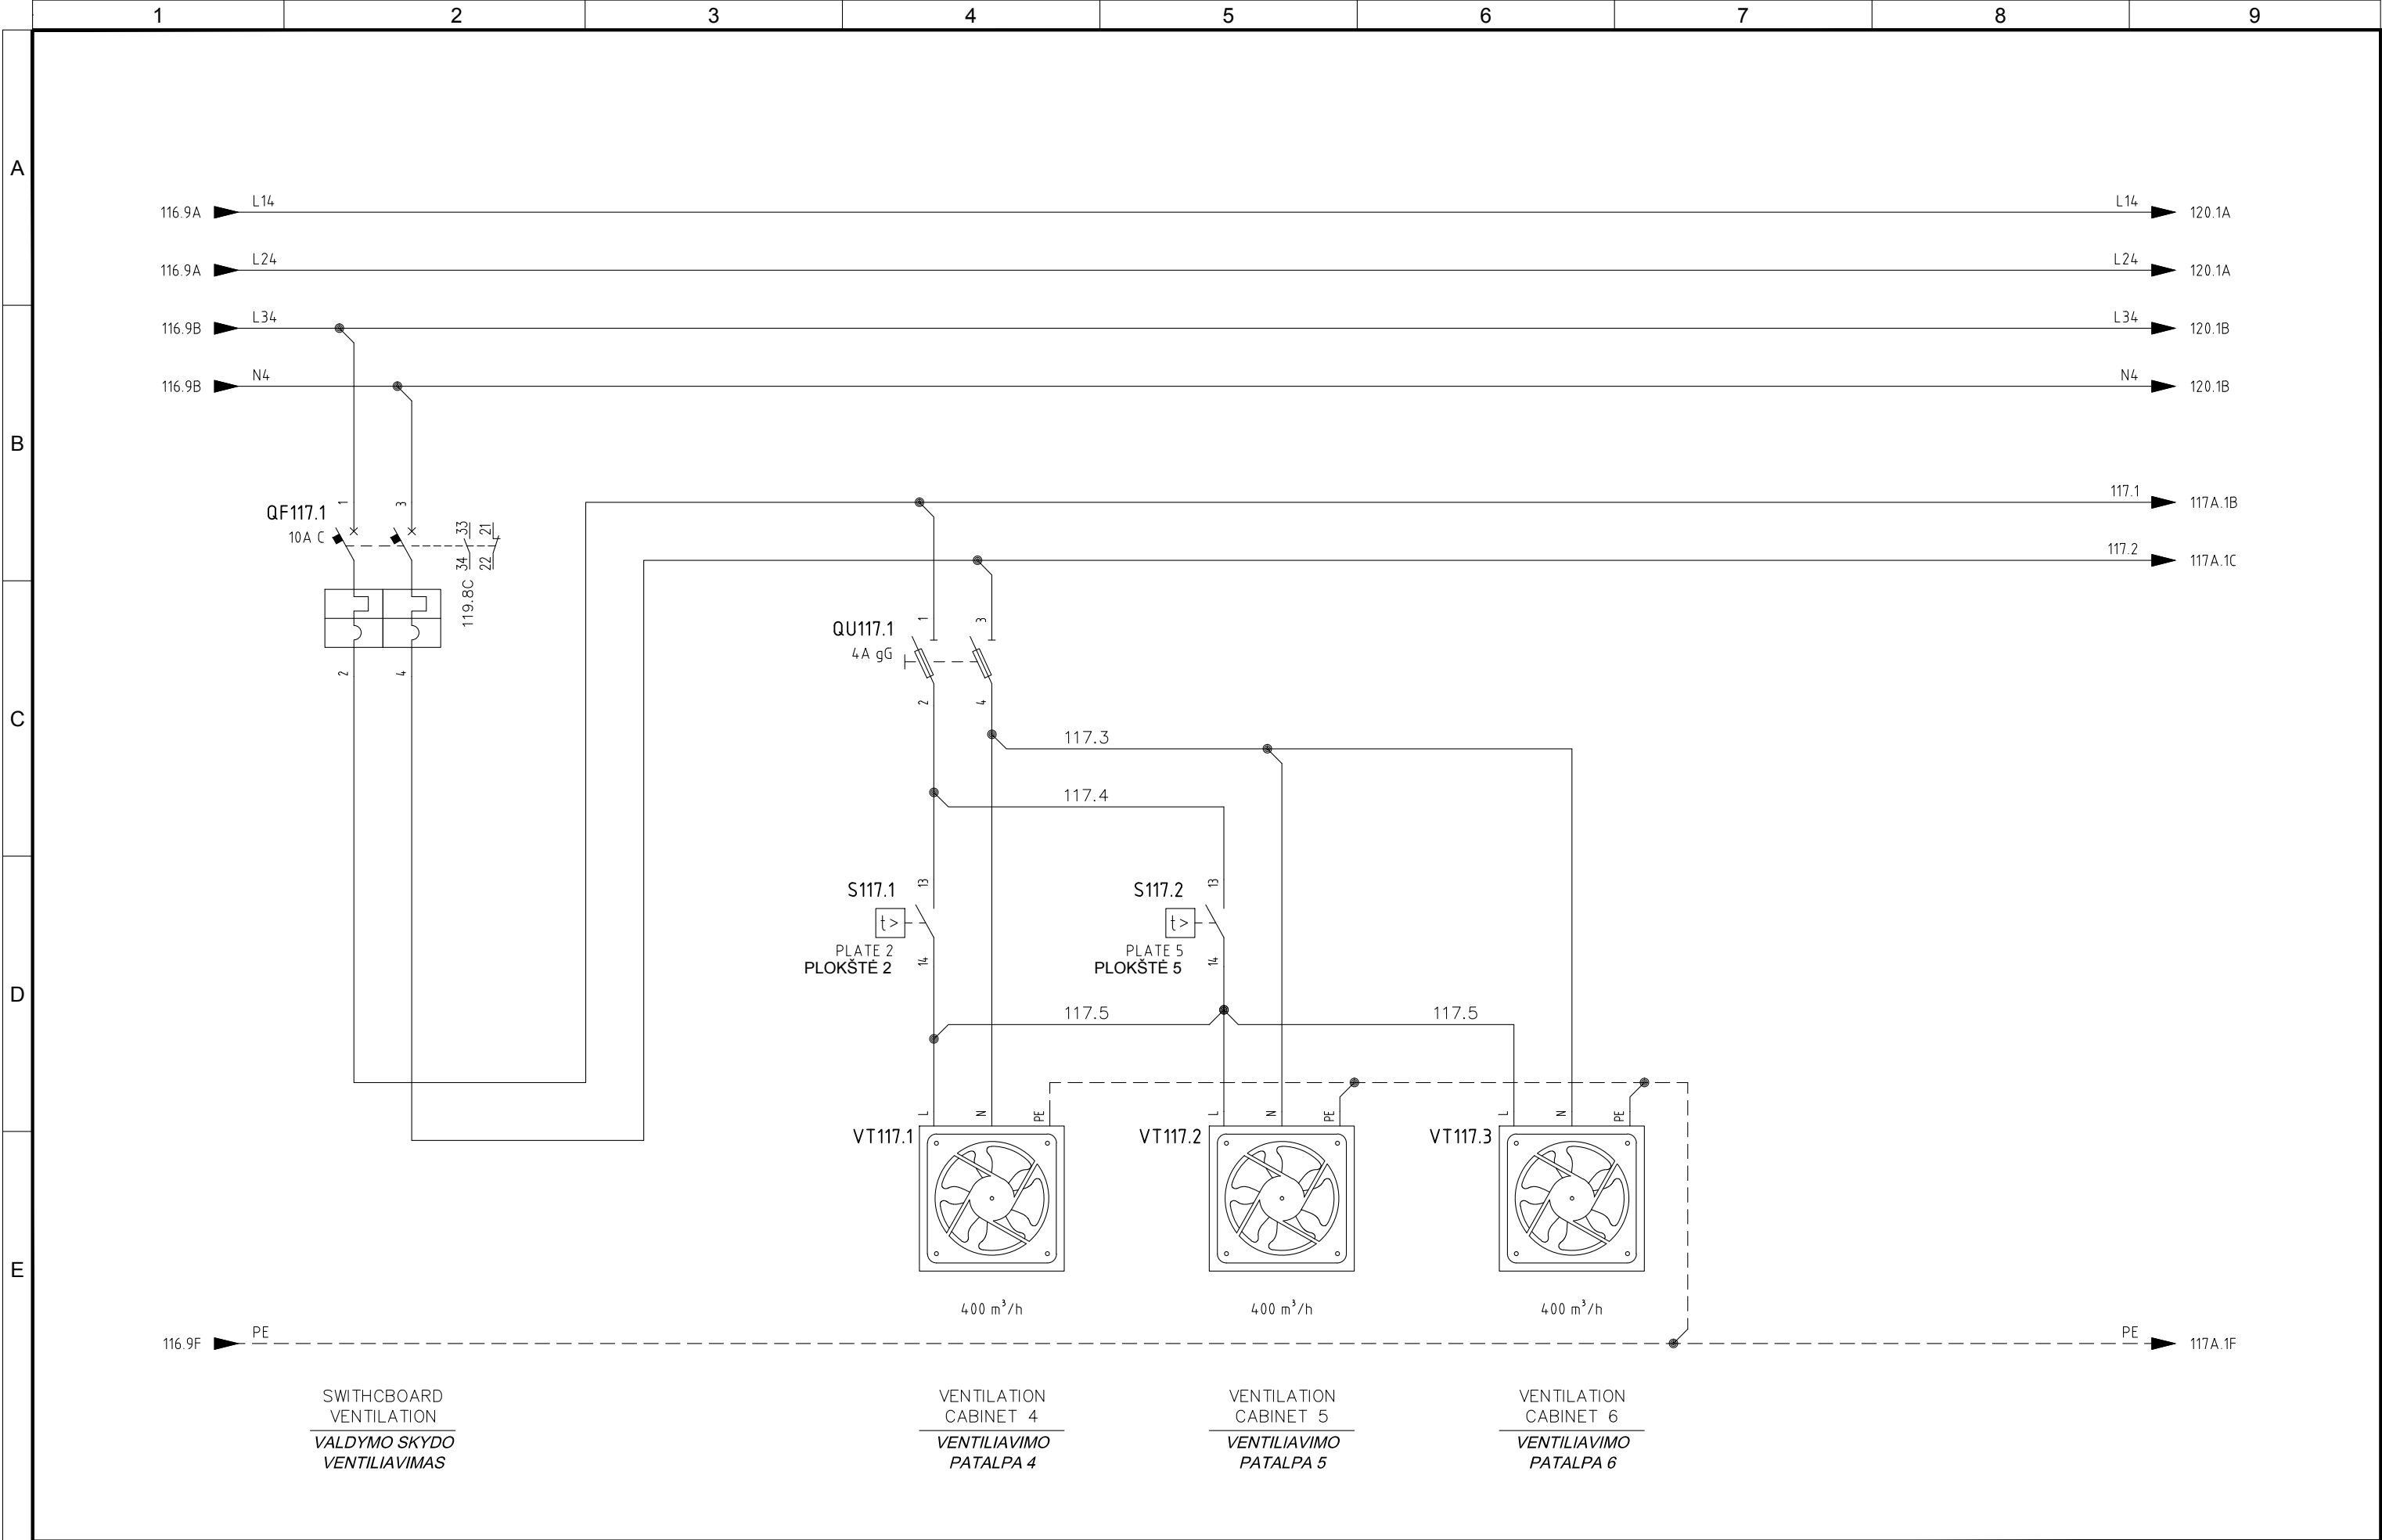


4					
3	05/11/2015	AS-BUILT	R.G.	S.C.	R.T.
2	24/06/2015	DESIGN	R.G.	S.C.	R.T.
1	03/10/2014	DETAIL DESIGN	CEG	MCO	ATZ
0	05/02/2014	ISSUED	CEG	MCO	ATZ
REVIZUA REVISION	DATA DATE	APRAŠYMAS DESCRIPTION	PARENGTAS DRAWING	PATIKRINTAS CHECKED	PATVIRTINTAS APPROVED



PROJEKTO NUMERIS PROJECT Nr. E00035	SKIRSNIS SWITCHBOARD SB20	BRĖŽINIO Nr. Nr. DRAWING ELE-A-051	REV. REV. 3	SEKANTIS NEXT 117A
PAVADINIMAS TITLE	SWITCHBOARD AUX SERVICES VALDYMO SKYDO PAGALBINĖ ĮRANGA			LAPAS SHEET 117

Pagal įstatymą, mes pasilikame teises į šį brėžinį ir draudžiame atgaminti, ar perduoti jį kitiems asmenims be mūsų pritarimo.
According to the law we reserve the rights to this drawing and it is forbidden to reproduce it or pass it on other parties without our approval.

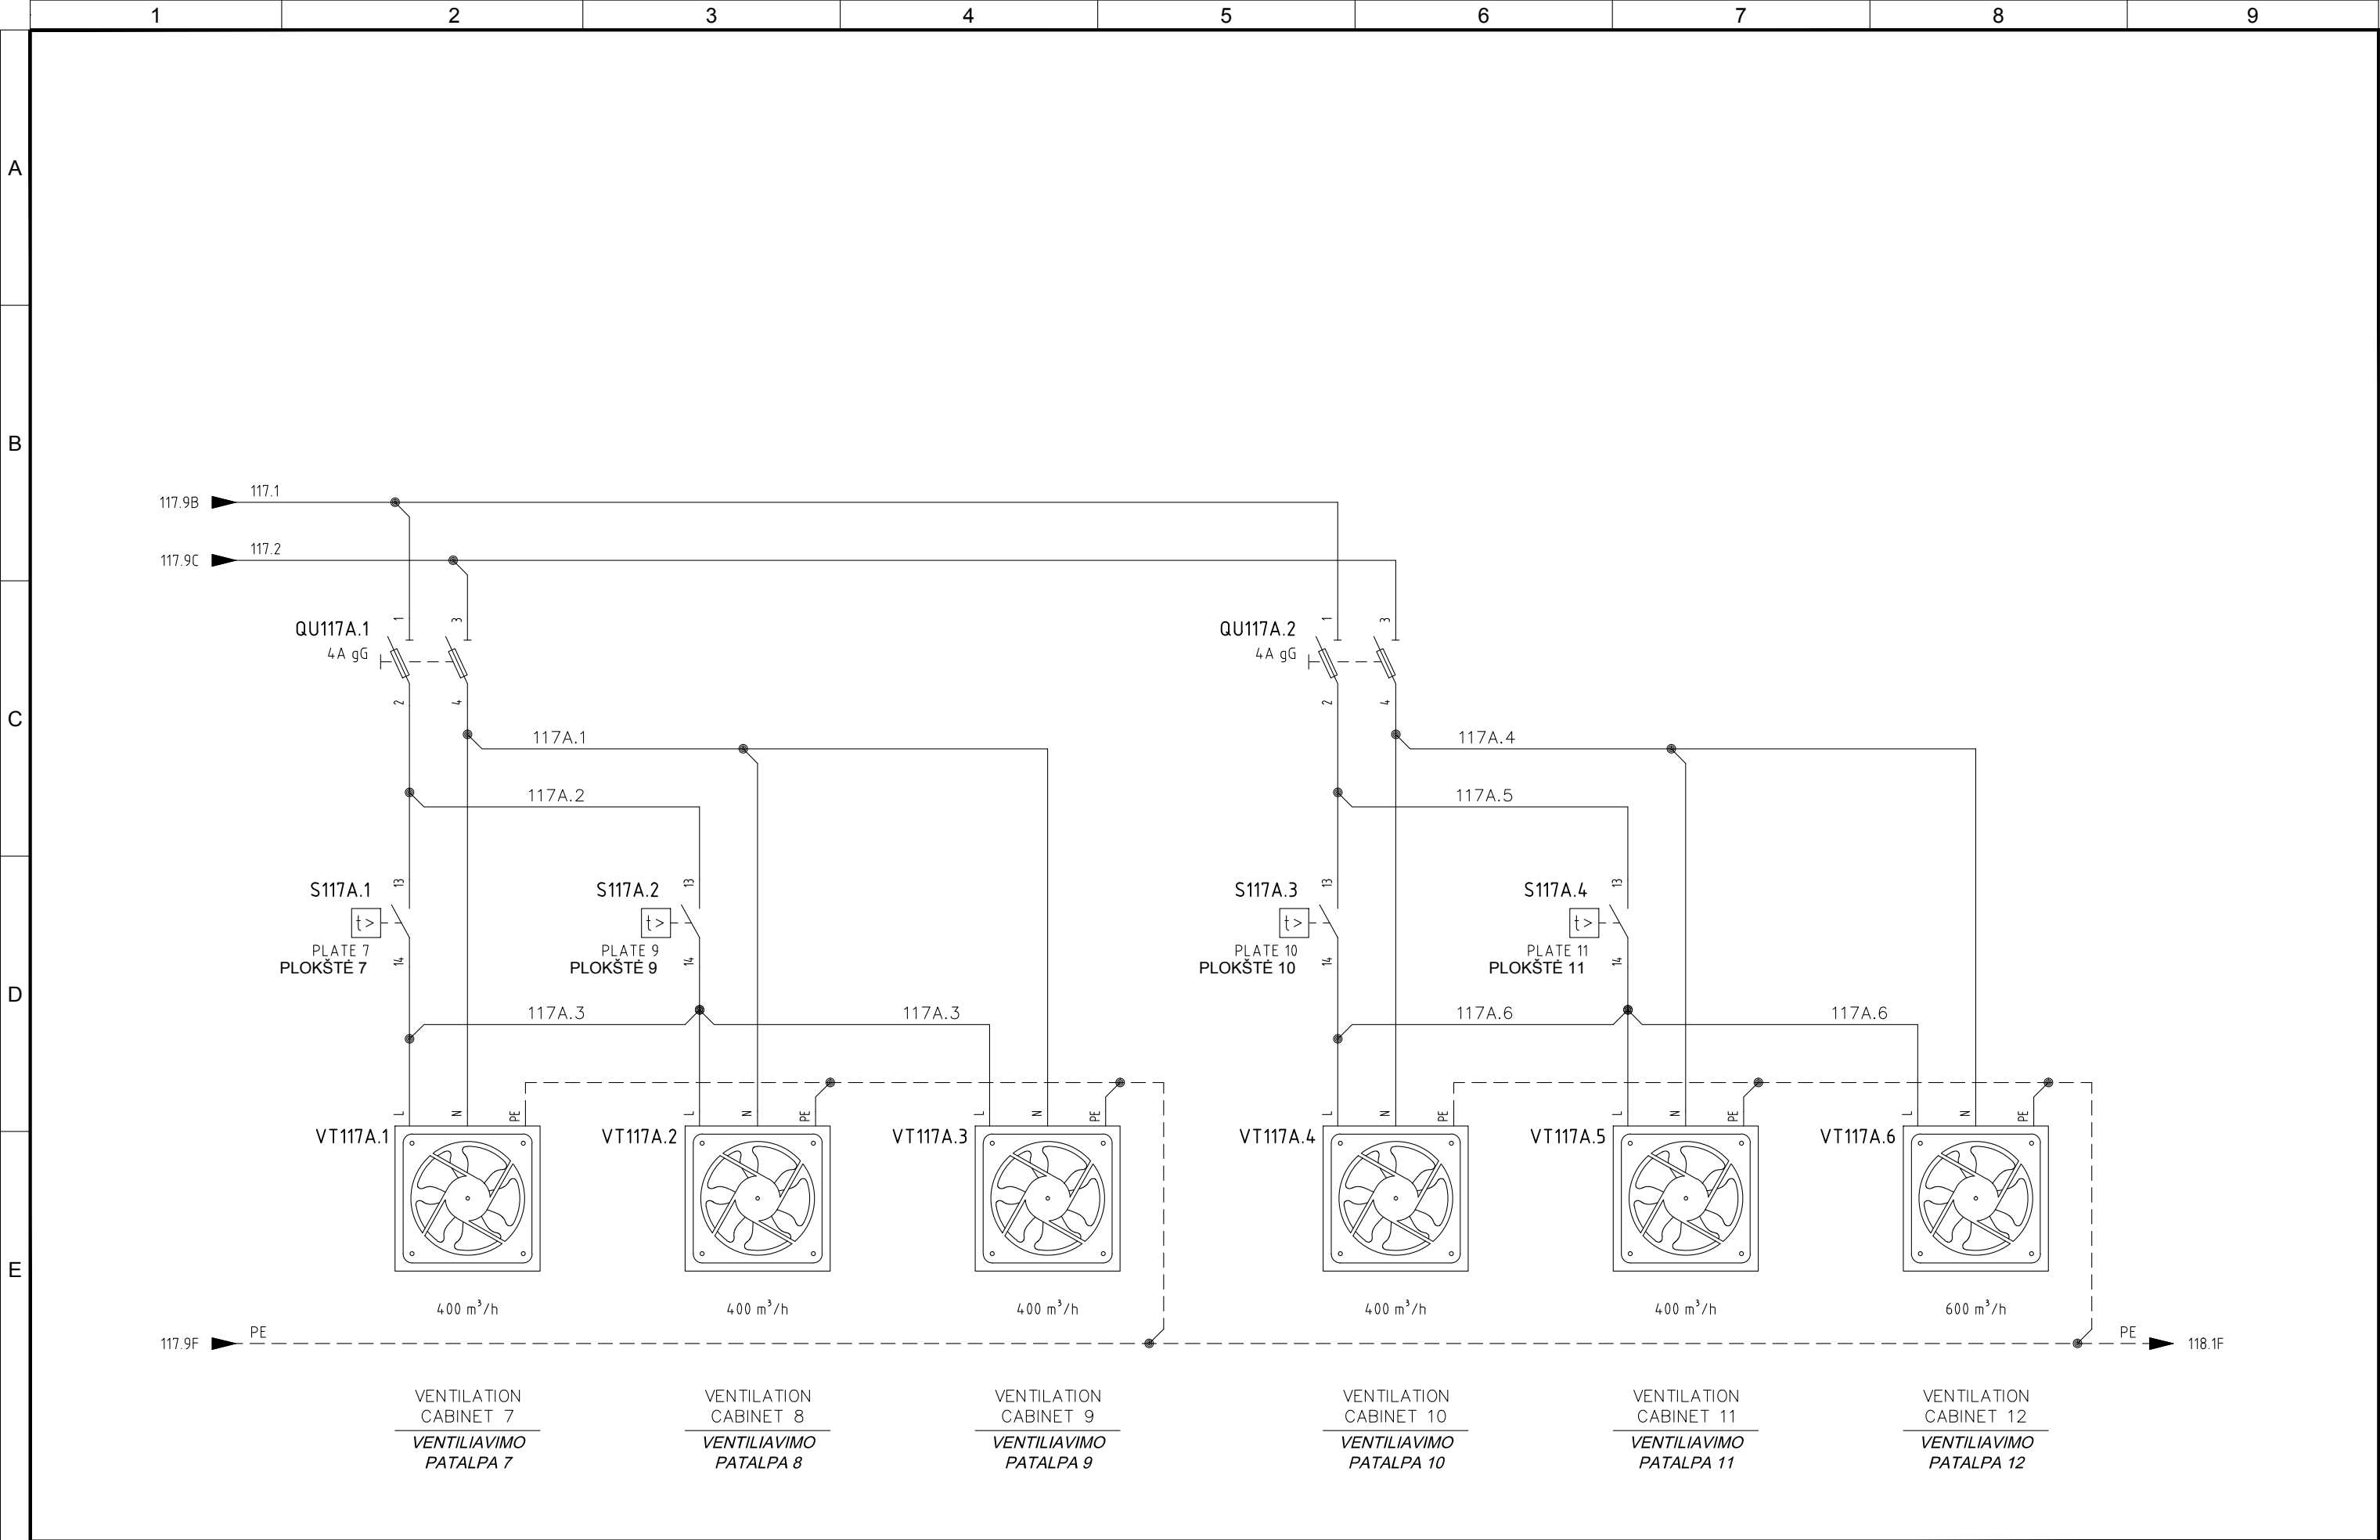


4					
3	05/11/2015	AS-BUILT	R.G.	S.C.	R.T.
2	24/06/2015	DESIGN	R.G.	S.C.	R.T.
1	03/10/2014	DETAIL DESIGN	CEG	MCO	ATZ
0	05/02/2014	ISSUED	CEG	MCO	ATZ
REVIZIJA REVISION	DATA DATE	APRAŠYMAS DESCRIPTION	PARENGTAS DRAWING	PATIKRINTAS CHECKED	PATVIRTINTAS APPROVED



PROJEKTO NUMERIS PROJECT Nr. E00035	SKIRSNIS SWITCHBOARD SB20	BRĖŽINIO Nr. Nr. DRAWING ELE-A-051	REV. REV. 3	SEKANTIS NEXT 118
PAVADINIMAS TITLE	SWITCHBOARD AUX SERVICES VALDYMO SKYDO PAGALBINĖ ĮRANGA			LAPAS SHEET 117A

Pagal įstatymą, mes pasilikame teises į šį brėžinį ir draudžiame atgaminti, ar perduoti jį kitiems asmenims be mūsų pritarimo.
According to the law we reserve the rights to this drawing and it is forbidden to reproduce it or pass it on other parties without our approval.

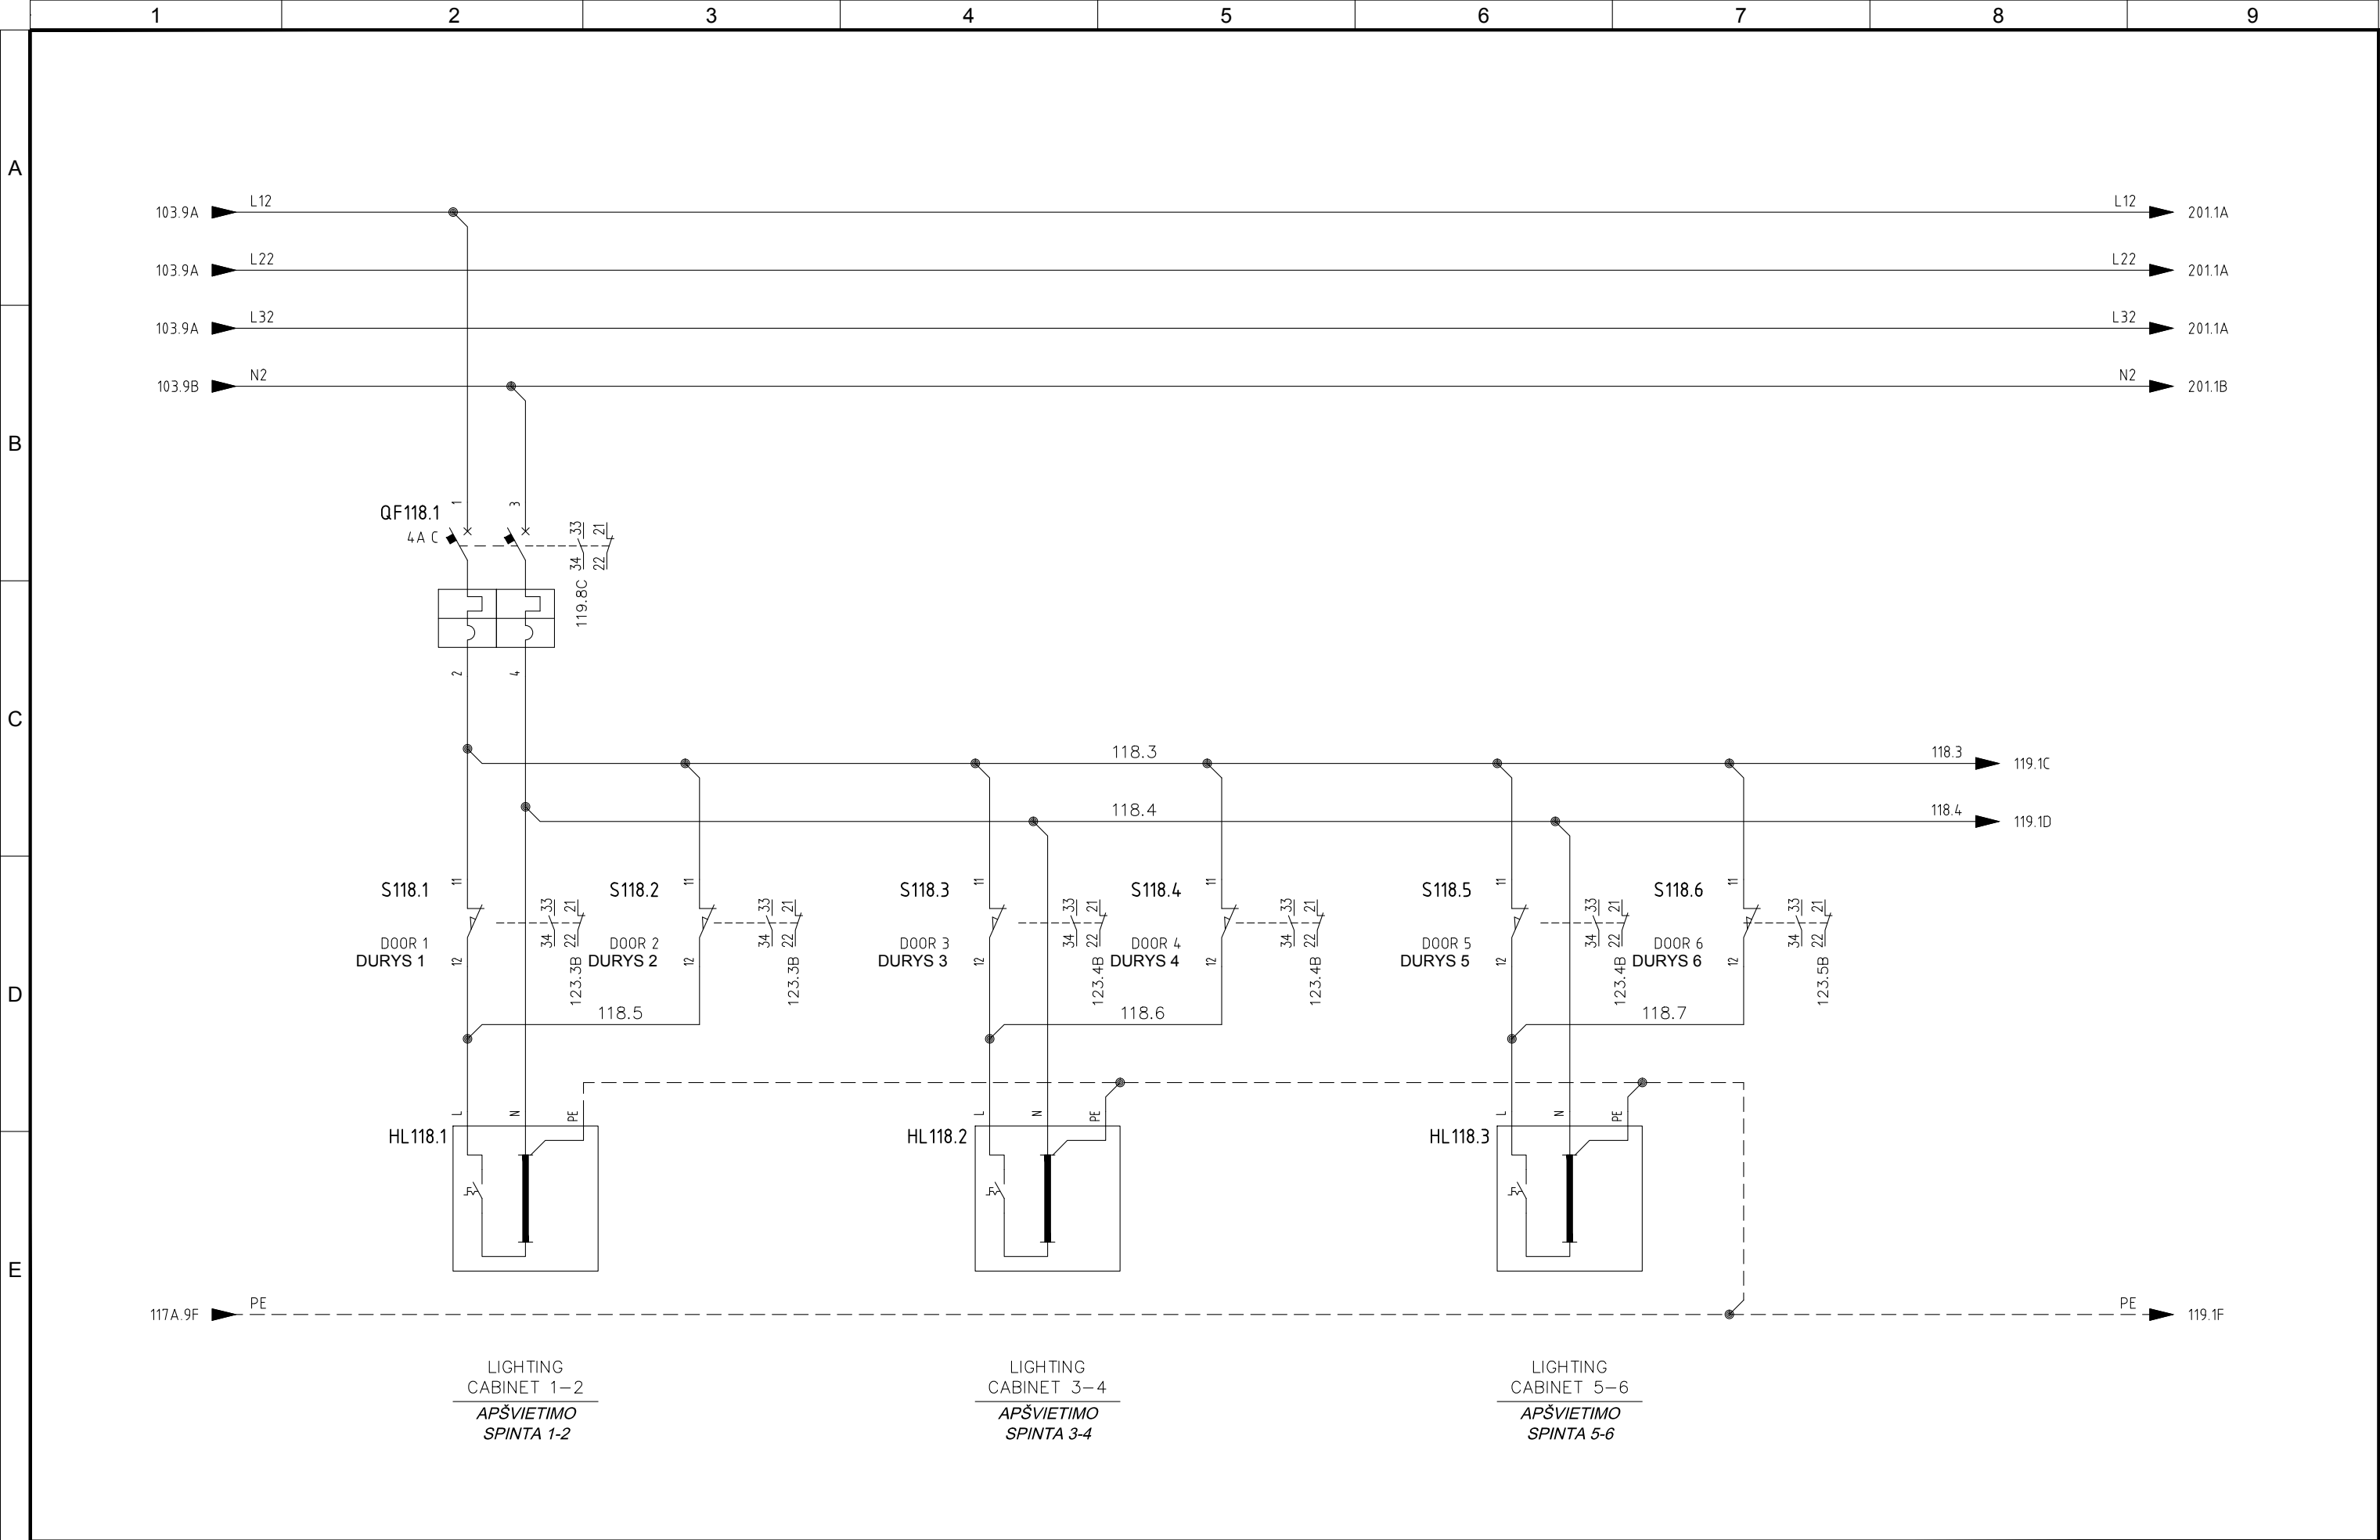


4					
3	05/11/2015	AS-BUILT	R.G.	S.C.	R.T.
2	24/06/2015	DESIGN	R.G.	S.C.	R.T.
1	03/10/2014	DETAIL DESIGN	CEG	MCO	ATZ
0	05/02/2014	ISSUED	CEG	MCO	ATZ
REVIZIJA REVISION	DATA DATE	APRAŠYMAS DESCRIPTION	PARENGTAS DRAWING	PATIKRINTAS CHECKED	PATVIRTINTAS APPROVED



PROJEKTO NUMERIS PROJECT Nr. E00035	SKIRSNIS SWITCHBOARD SB20	BRĖŽINIO Nr. Nr. DRAWING ELE-A-051	REV. REV. 3	SEKANTIS NEXT 119
PAVADINIMAS TITLE	SWITCHBOARD AUX SERVICES VALDYMO SKYDO PAGALBINĖ ĮRANGA			LAPAS SHEET 118

Pagal įstatymą, mes pasilikame teises į šį brėžinį ir draudžiame atgaminti, ar perduoti jį kitiems asmenims be mūsų pritarimo.
According to the law we reserve the rights to this drawing and it is forbidden to reproduce it or pass it on other parties without our approval.

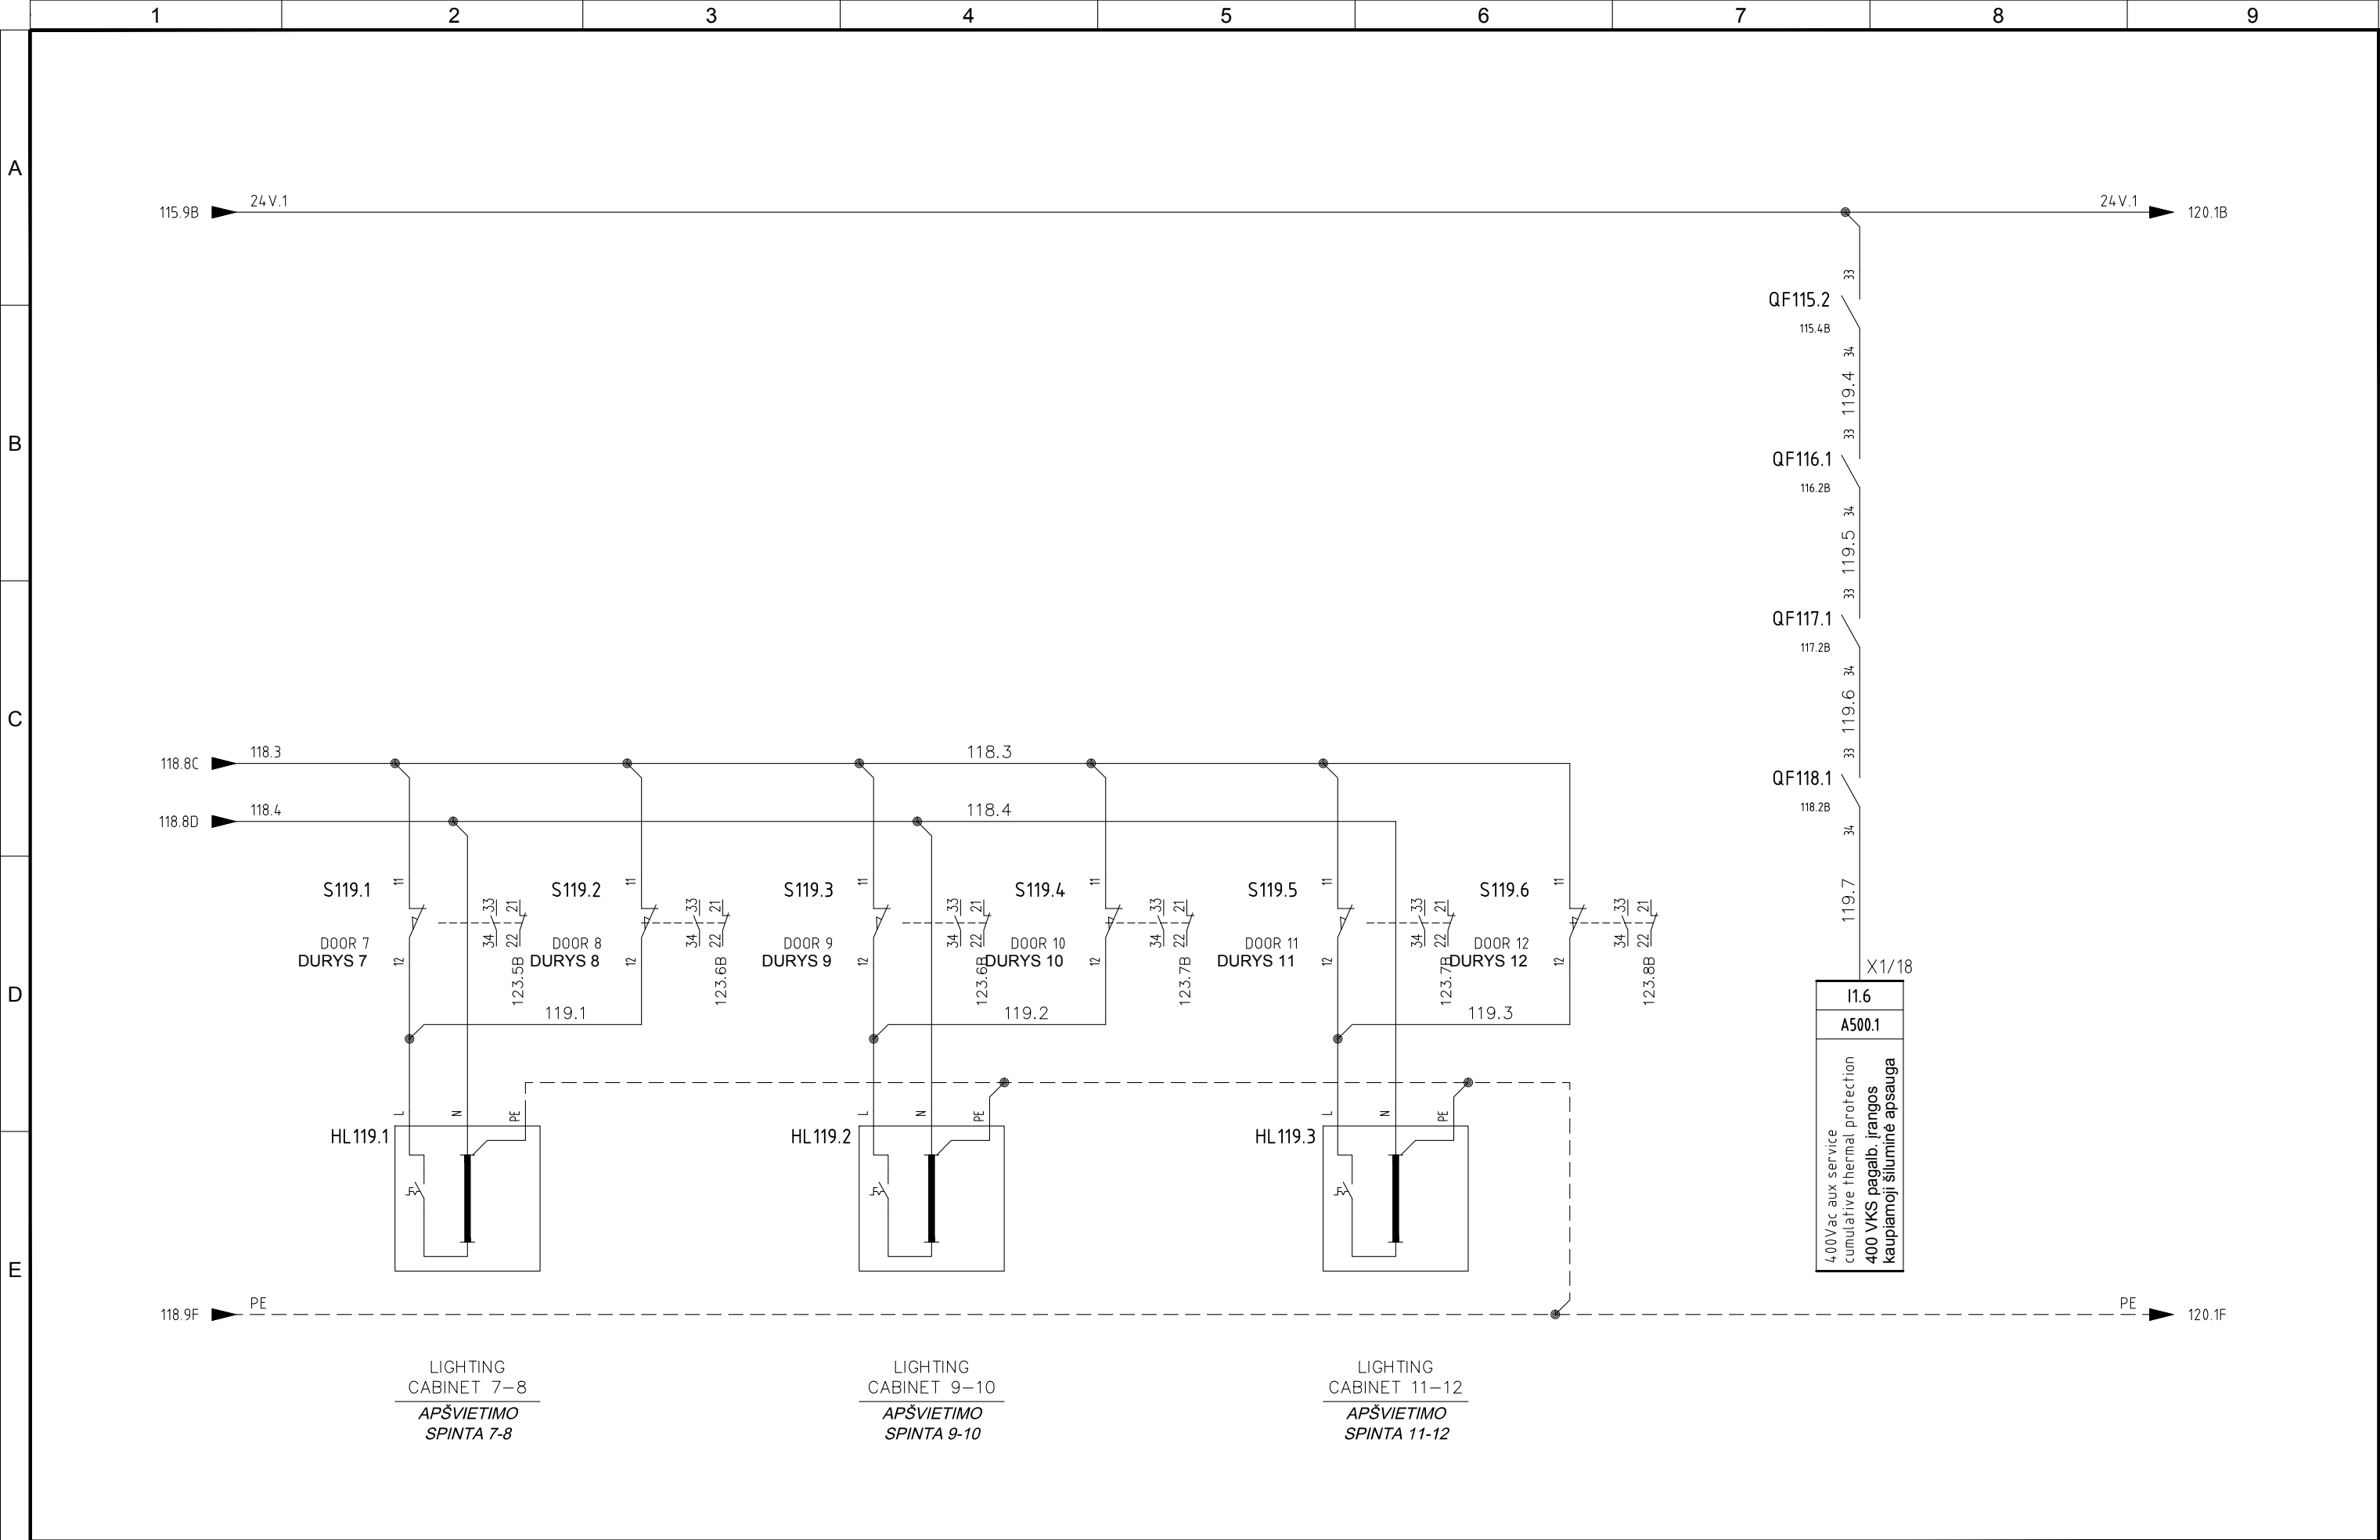


4					
3	05/11/2015	AS-BUILT	R.G.	S.C.	R.T.
2	24/06/2015	DESIGN	R.G.	S.C.	R.T.
1	03/10/2014	DETAIL DESIGN	CEG	MCO	ATZ
0	05/02/2014	ISSUED	CEG	MCO	ATZ
REVIZUA REVISION	DATA DATE	APRAŠYMAS DESCRIPTION	PARENGTAS DRAWING	PATIKRINTAS CHECKED	PATVIRTINTAS APPROVED



PROJEKTO NUMERIS PROJECT Nr.	SKIRSNIS SWITCHBOARD	BRĖŽINIO Nr. Nr. DRAWING	REV. REV.	SEKANTIS NEXT
E00035	SB20	ELE-A-051	3	120
PAVADINIMAS TITLE	SWITCHBOARD AUX SERVICES VALDYMO SKYDO PAGALBINĖ ĮRANGA			LAPAS SHEET
				119

Pagal įstatymą, mes pasilikame teises į šį brėžinį ir draudžiame atgaminti, ar perduoti jį kitiems asmenims be mūsų pritarimo.
According to the law we reserve the rights to this drawing and it is forbidden to reproduce it or pass it on other parties without our approval.

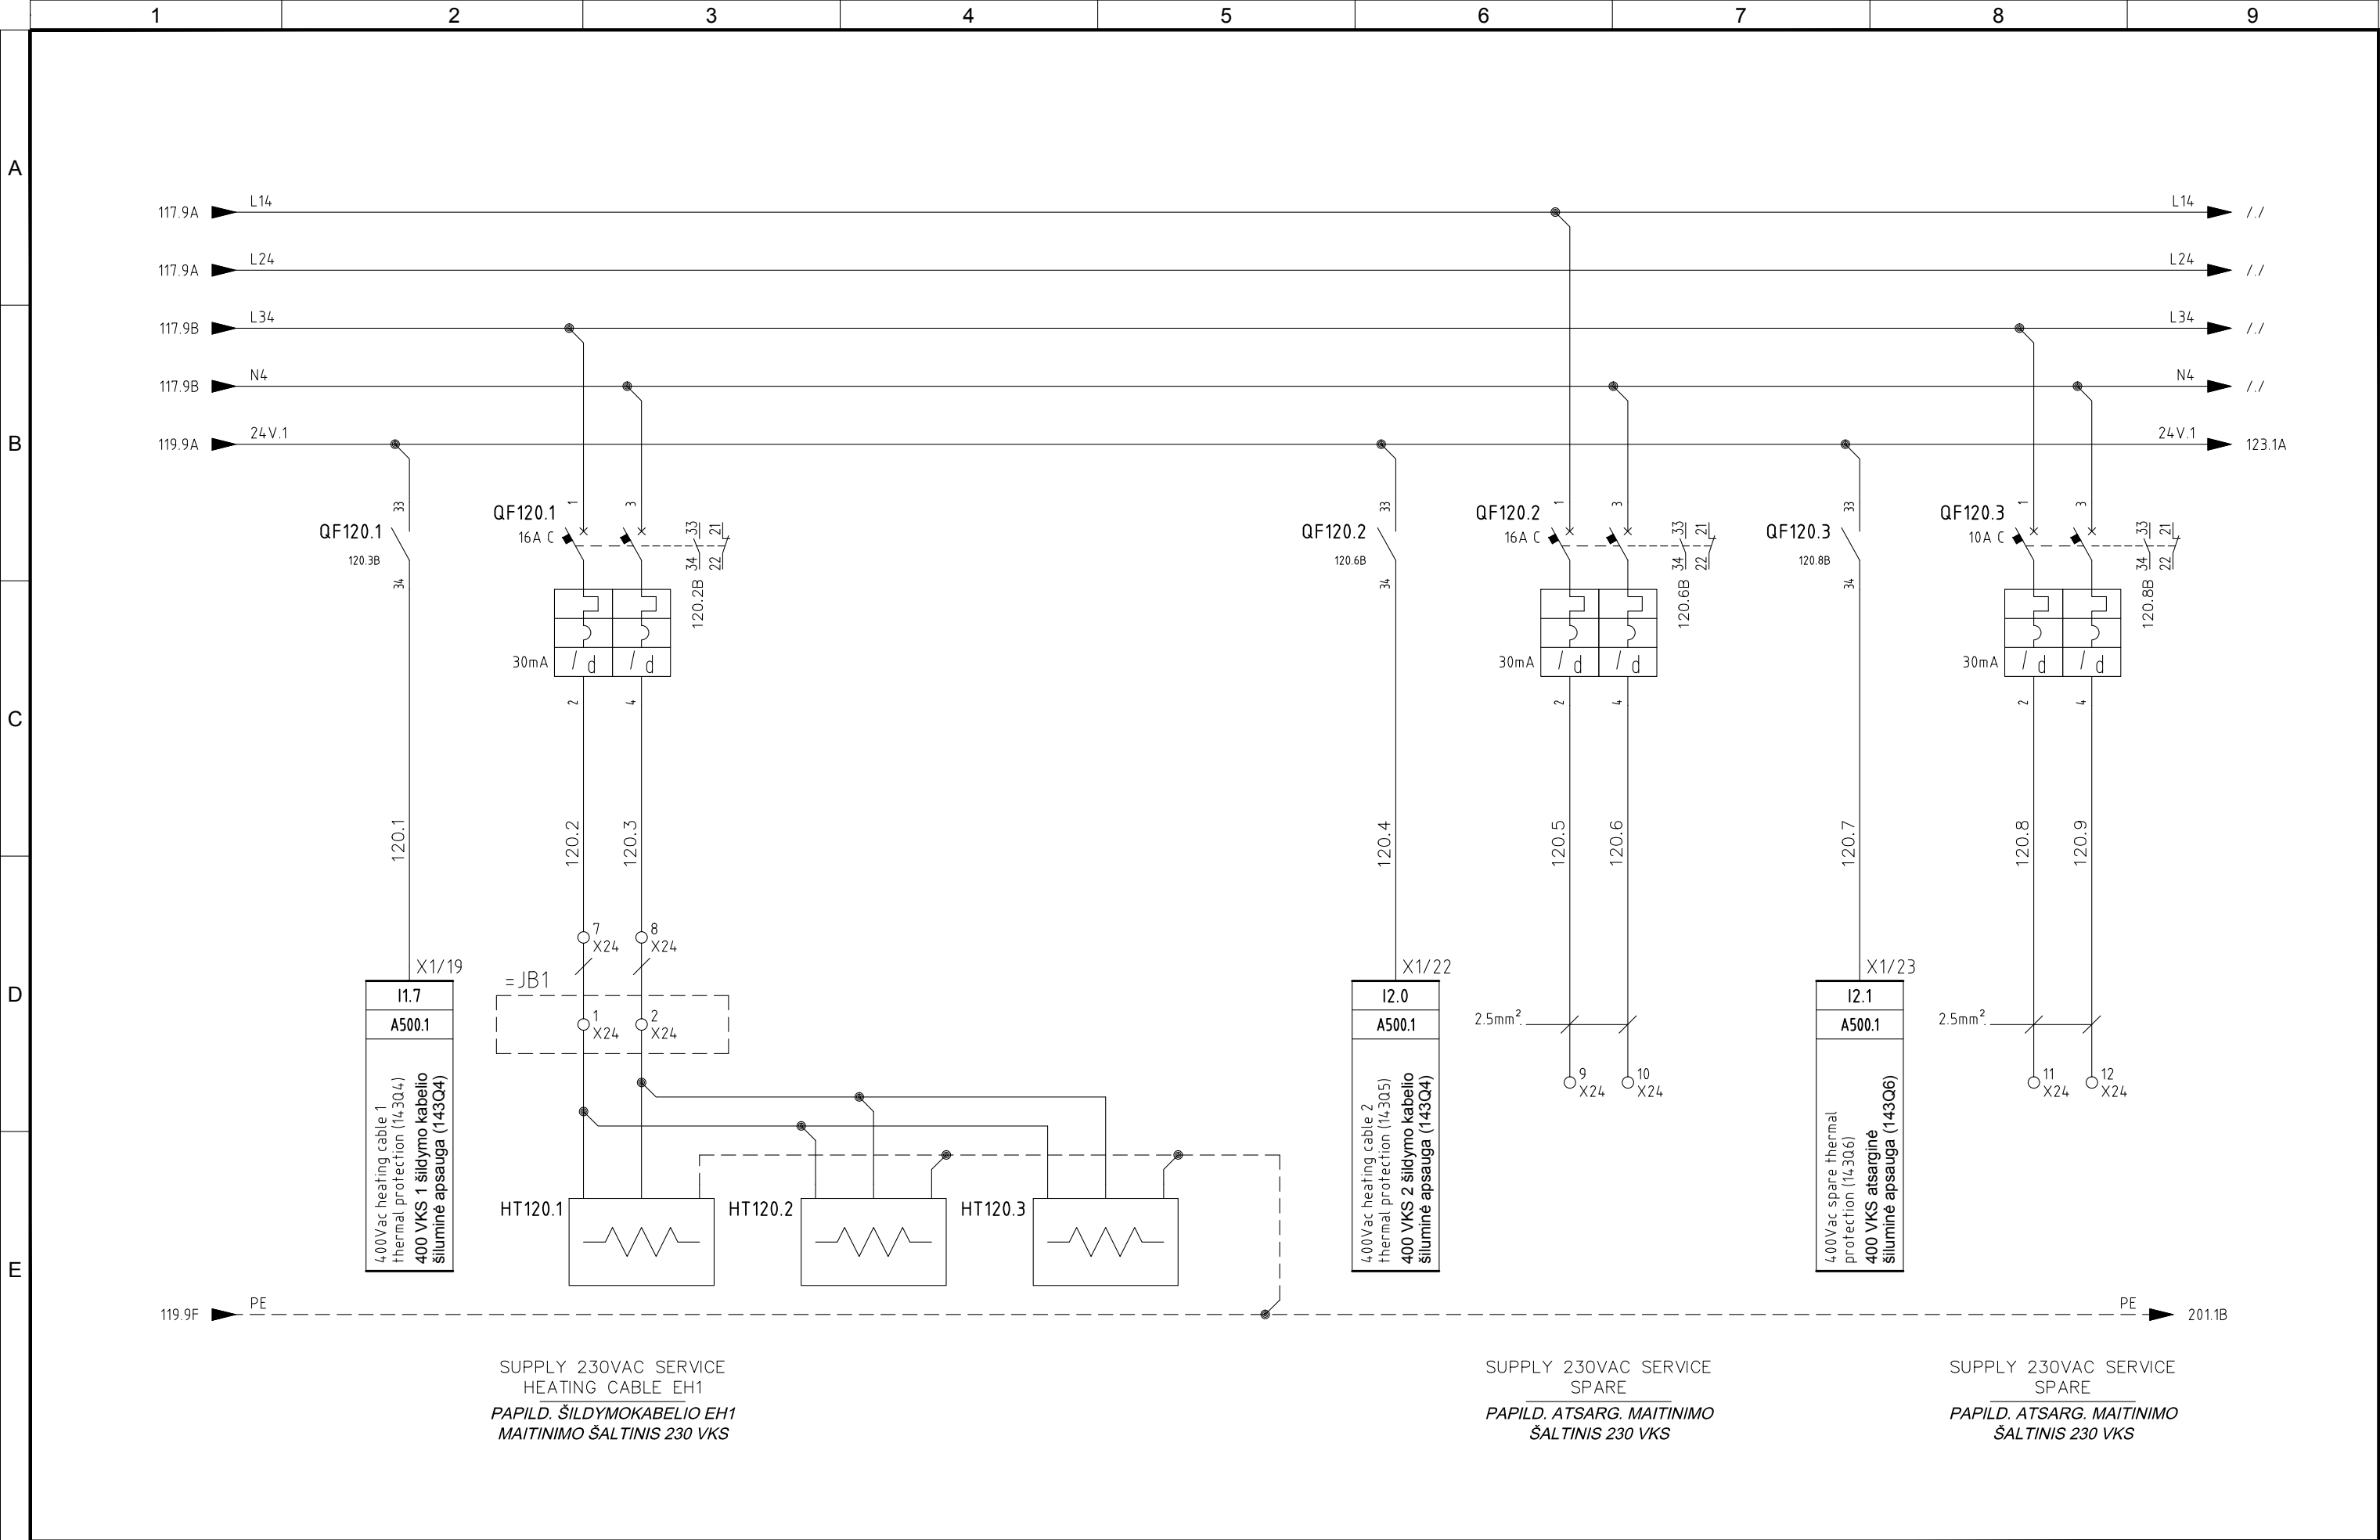


4					
3	05/11/2015	AS-BUILT	R.G.	S.C.	R.T.
2	24/06/2015	DESIGN	R.G.	S.C.	R.T.
1	03/10/2014	DETAIL DESIGN	CEG	MCO	ATZ
0	05/02/2014	ISSUED	CEG	MCO	ATZ
REVIZIJA REVISION	DATA DATE	APRAŠYMAS DESCRIPTION	PARENGTAS DRAWING	PATIKRINTAS CHECKED	PATVIRTINTAS APPROVED



PROJEKTO NUMERIS PROJECT Nr. E00035	SKIRSNIS SWITCHBOARD SB20	BRĖŽINIO Nr. Nr. DRAWING ELE-A-051	REV. REV. 3	SEKANTIS NEXT 123
PAVADINIMAS TITLE SWITCHBOARD SERVICE VALDYMO SKYDO ĮRANGA				LAPAS SHEET 120

Pagal įstatymą, mes pasilikame teises į šį brėžinį ir draudžiame atgaminti, ar perduoti jį kitiems asmenims be mūsų pritarimo.
According to the law we reserve the rights to this drawing and it is forbidden to reproduce it or pass it on other parties without our approval.

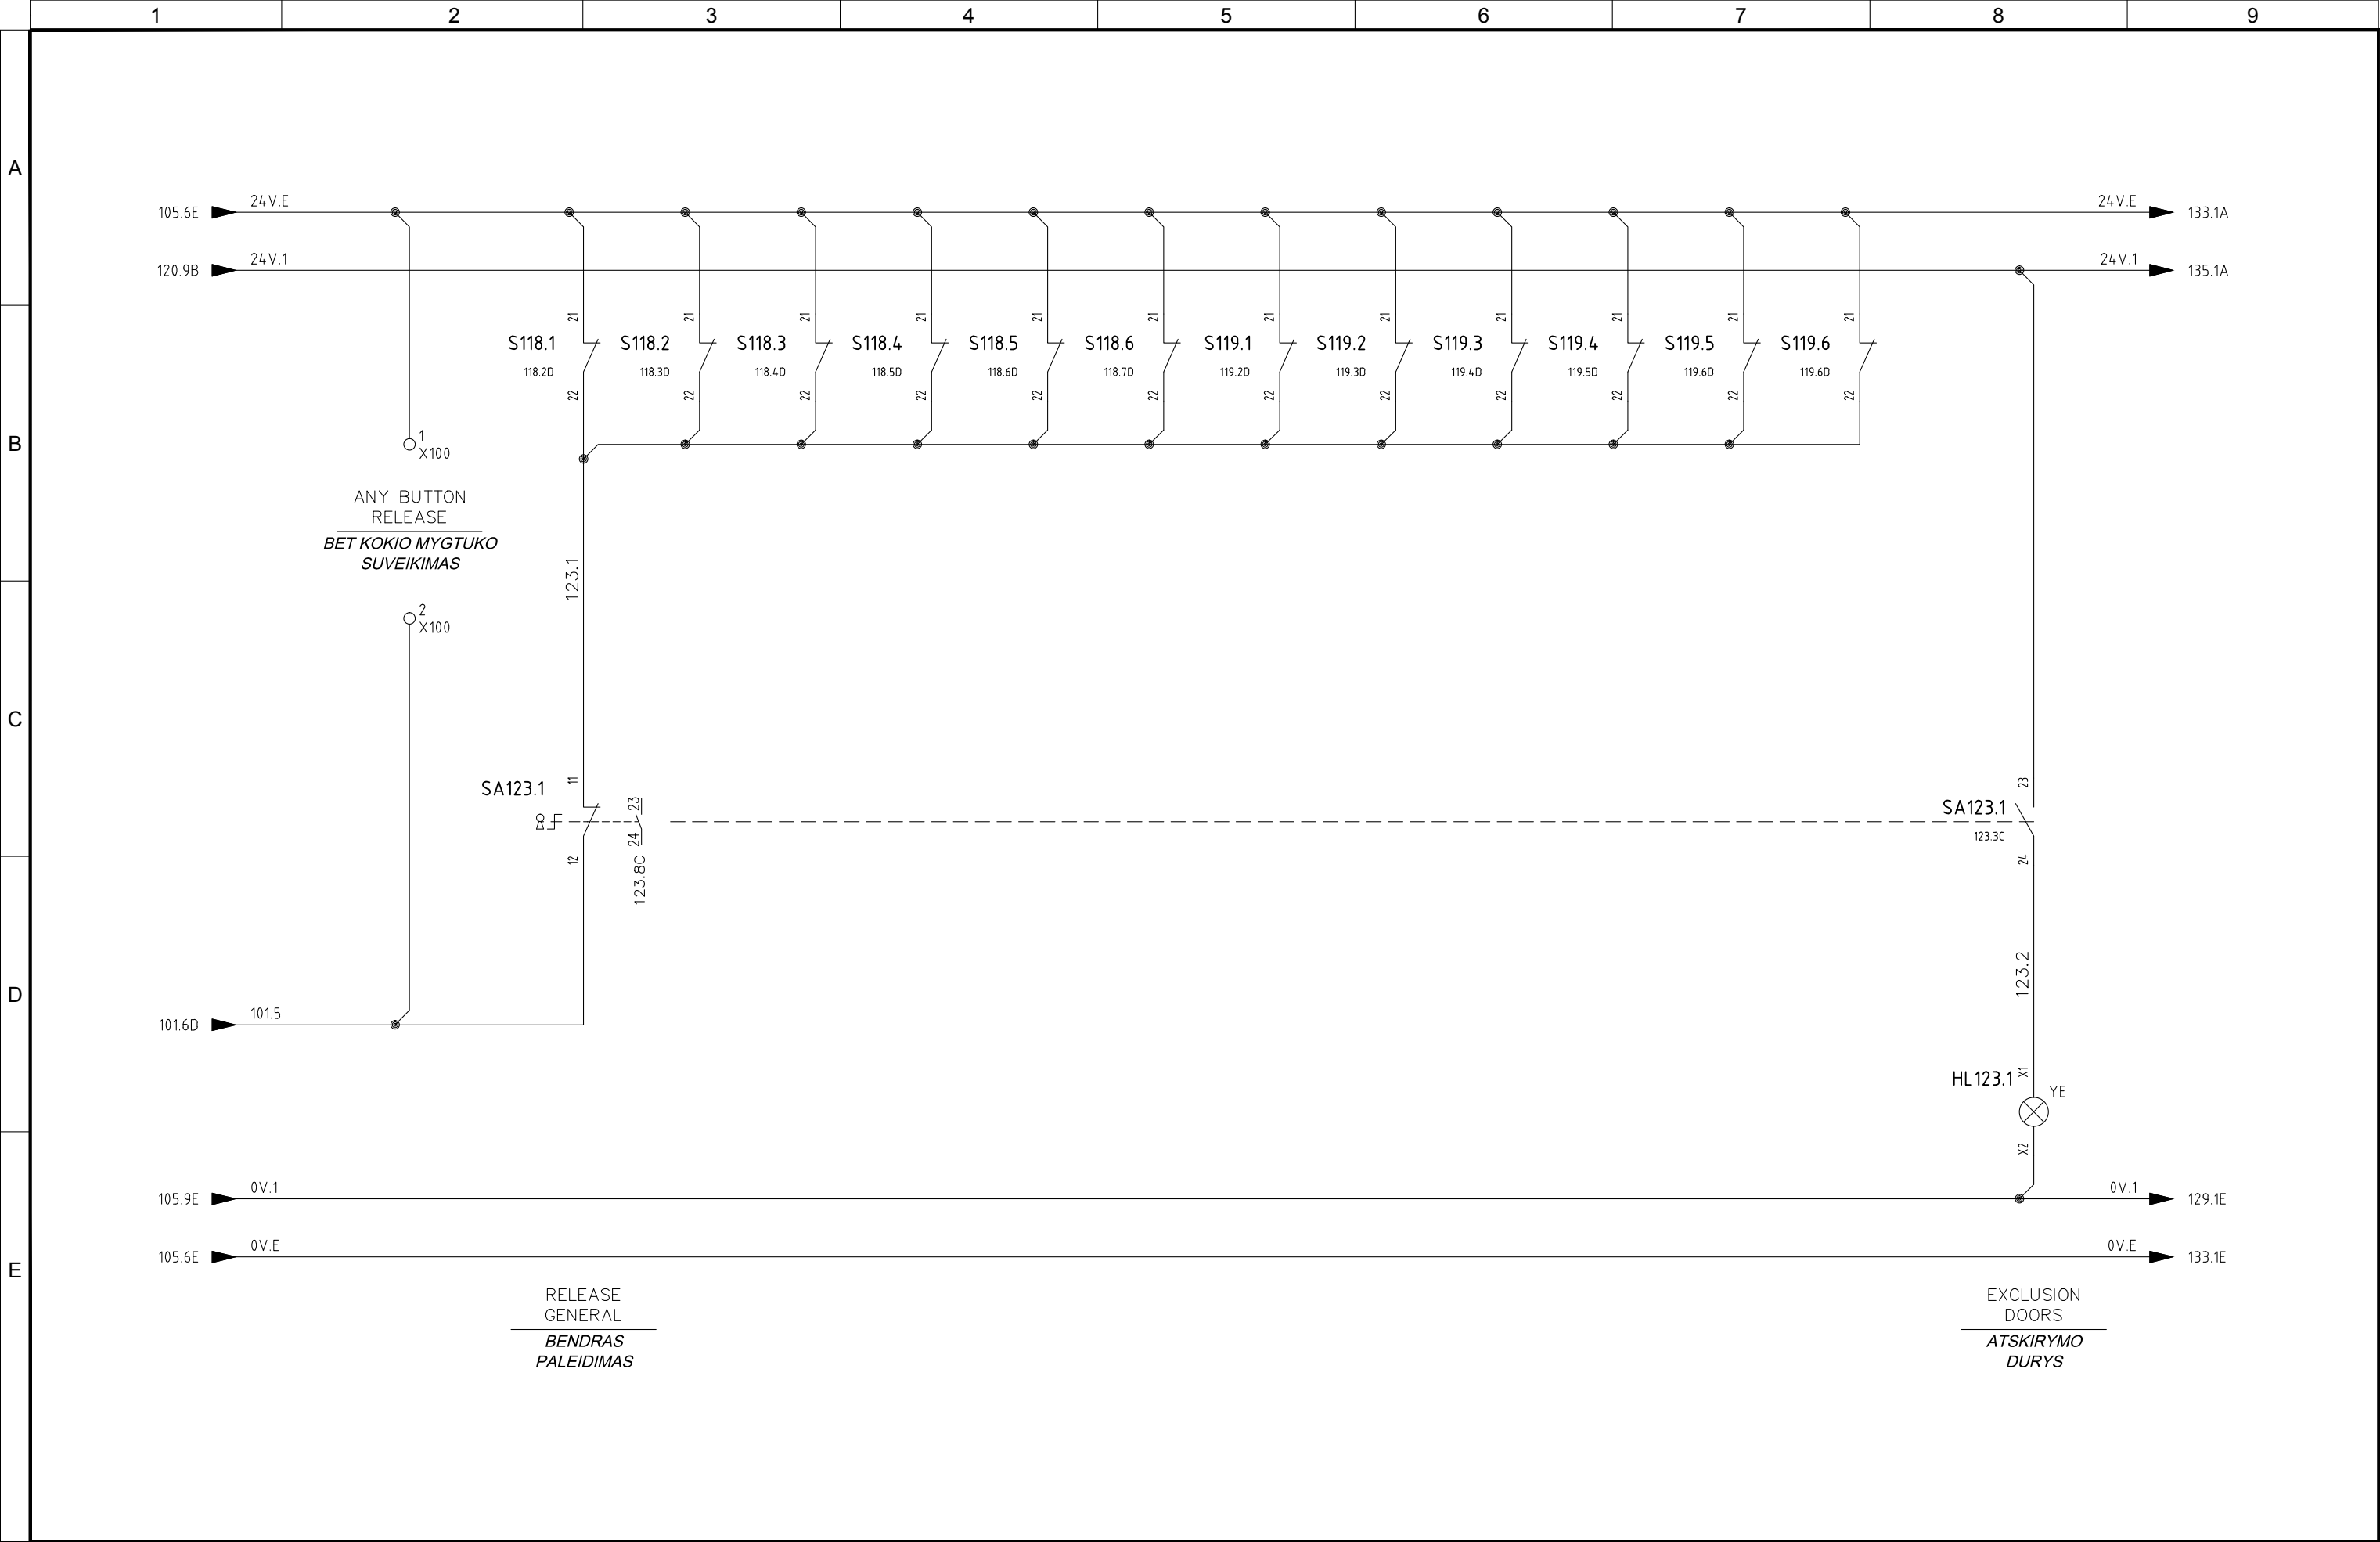


4					
3	05/11/2015	AS-BUILT	R.G.	S.C.	R.T.
2	24/06/2015	DESIGN	R.G.	S.C.	R.T.
1	03/10/2014	DETAIL DESIGN	CEG	MCO	ATZ
0	05/02/2014	ISSUED	CEG	MCO	ATZ
REVIZUA REVISION	DATA DATE	APRAŠYMAS DESCRIPTION	PARENGTAS DRAWING	PATIKRINTAS CHECKED	PATVIRTINTAS APPROVED



PROJEKTO NUMERIS PROJECT Nr.	SKIRSNIS SWITCHBOARD	BRĖŽINIO Nr. Nr. DRAWING	REV. REV.	SEKANTIS NEXT
E00035	SB20	ELE-A-051	3	129
PAVADINIMAS TITLE	RELEASE GENERAL CABINET BENDRAS SPINTOS PALEIDIMAS			LAPAS SHEET
				123


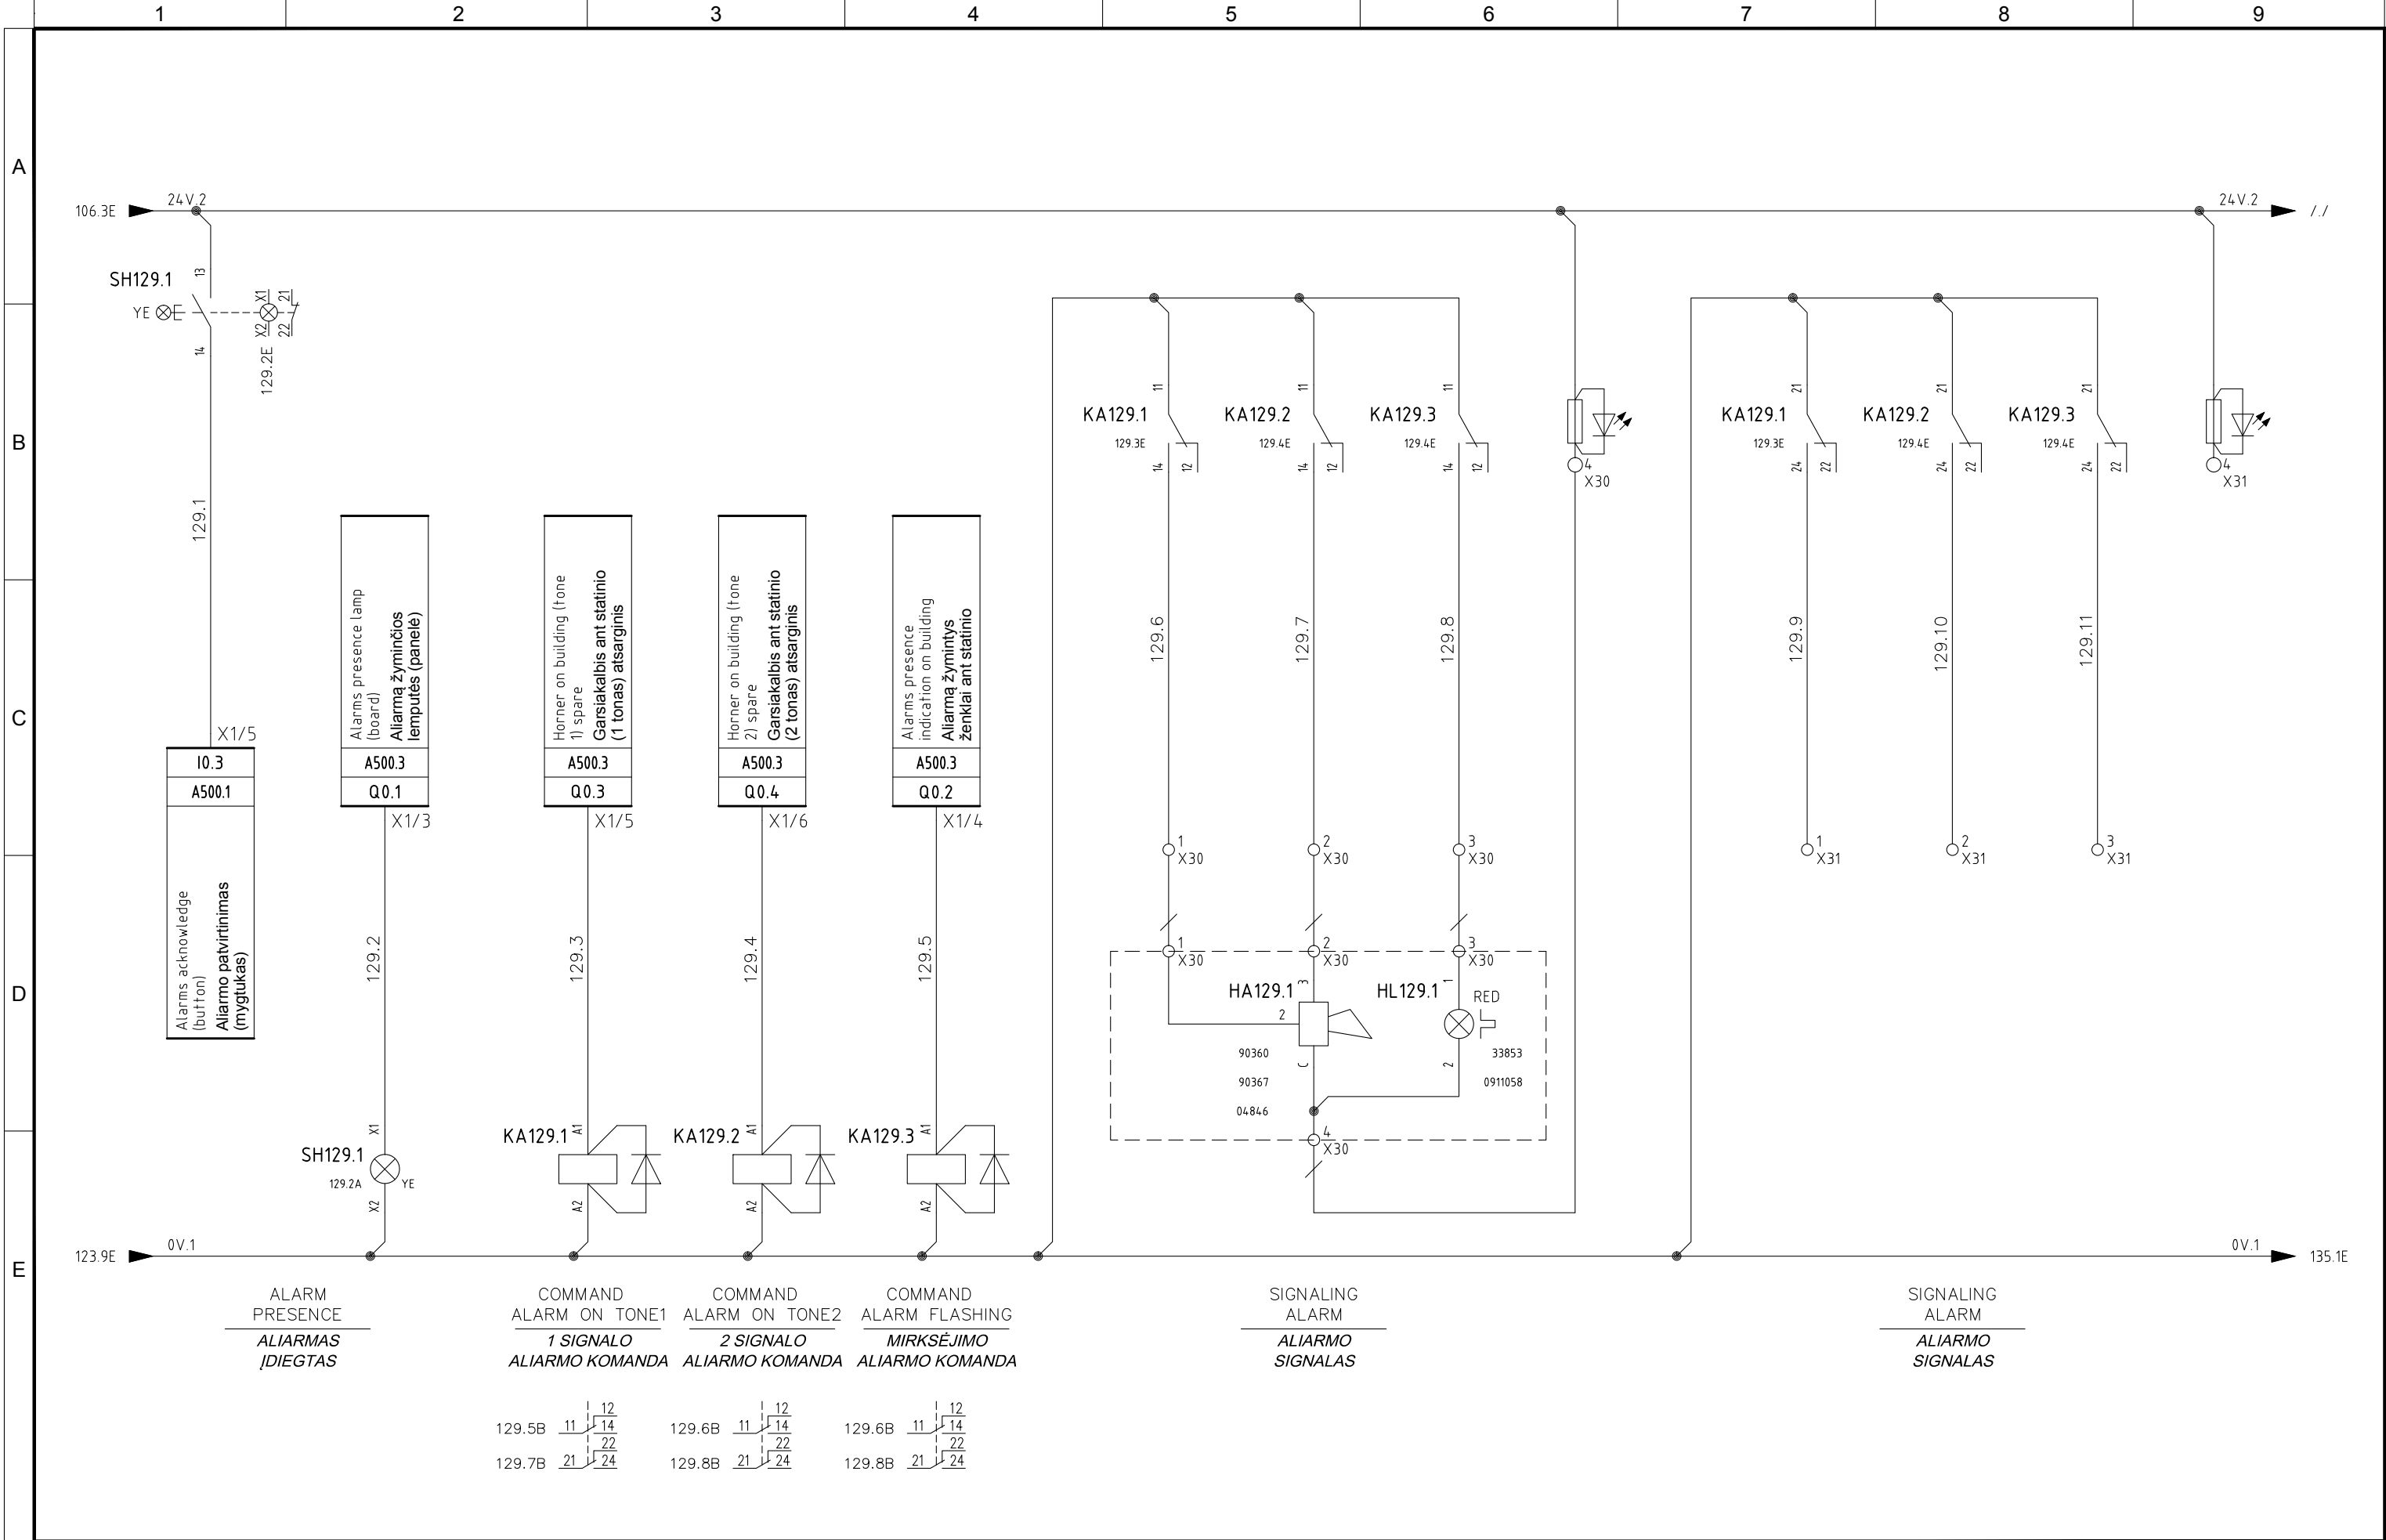

4					
3	05/11/2015	AS-BUILT	R.G.	S.C.	R.T.
2	24/06/2015	DESIGN	R.G.	S.C.	R.T.
1	03/10/2014	DETAIL DESIGN	CEG	MCO	ATZ
0	05/02/2014	ISSUED	CEG	MCO	ATZ
REVIEW/REVISION	DATE	APRAŠYMAS DESCRIPTION	PARENGTAS DRAWING	PATIKRINTAS CHECKED	PATVIRTINTAS APPROVED



PROJEKTO NUMERIS PROJECT Nr.	
---------------------------------	--

E00035

PAVADINIMAS
TITLE

SKIRSNIS SWITCHBOARD

SB20

BRÉŽINIO Nr.
Nr. DRAWING

ELE-A-051

REV.
REV.

3


SEKANTIS
NEXT

131

LAPAS
SHEET

129


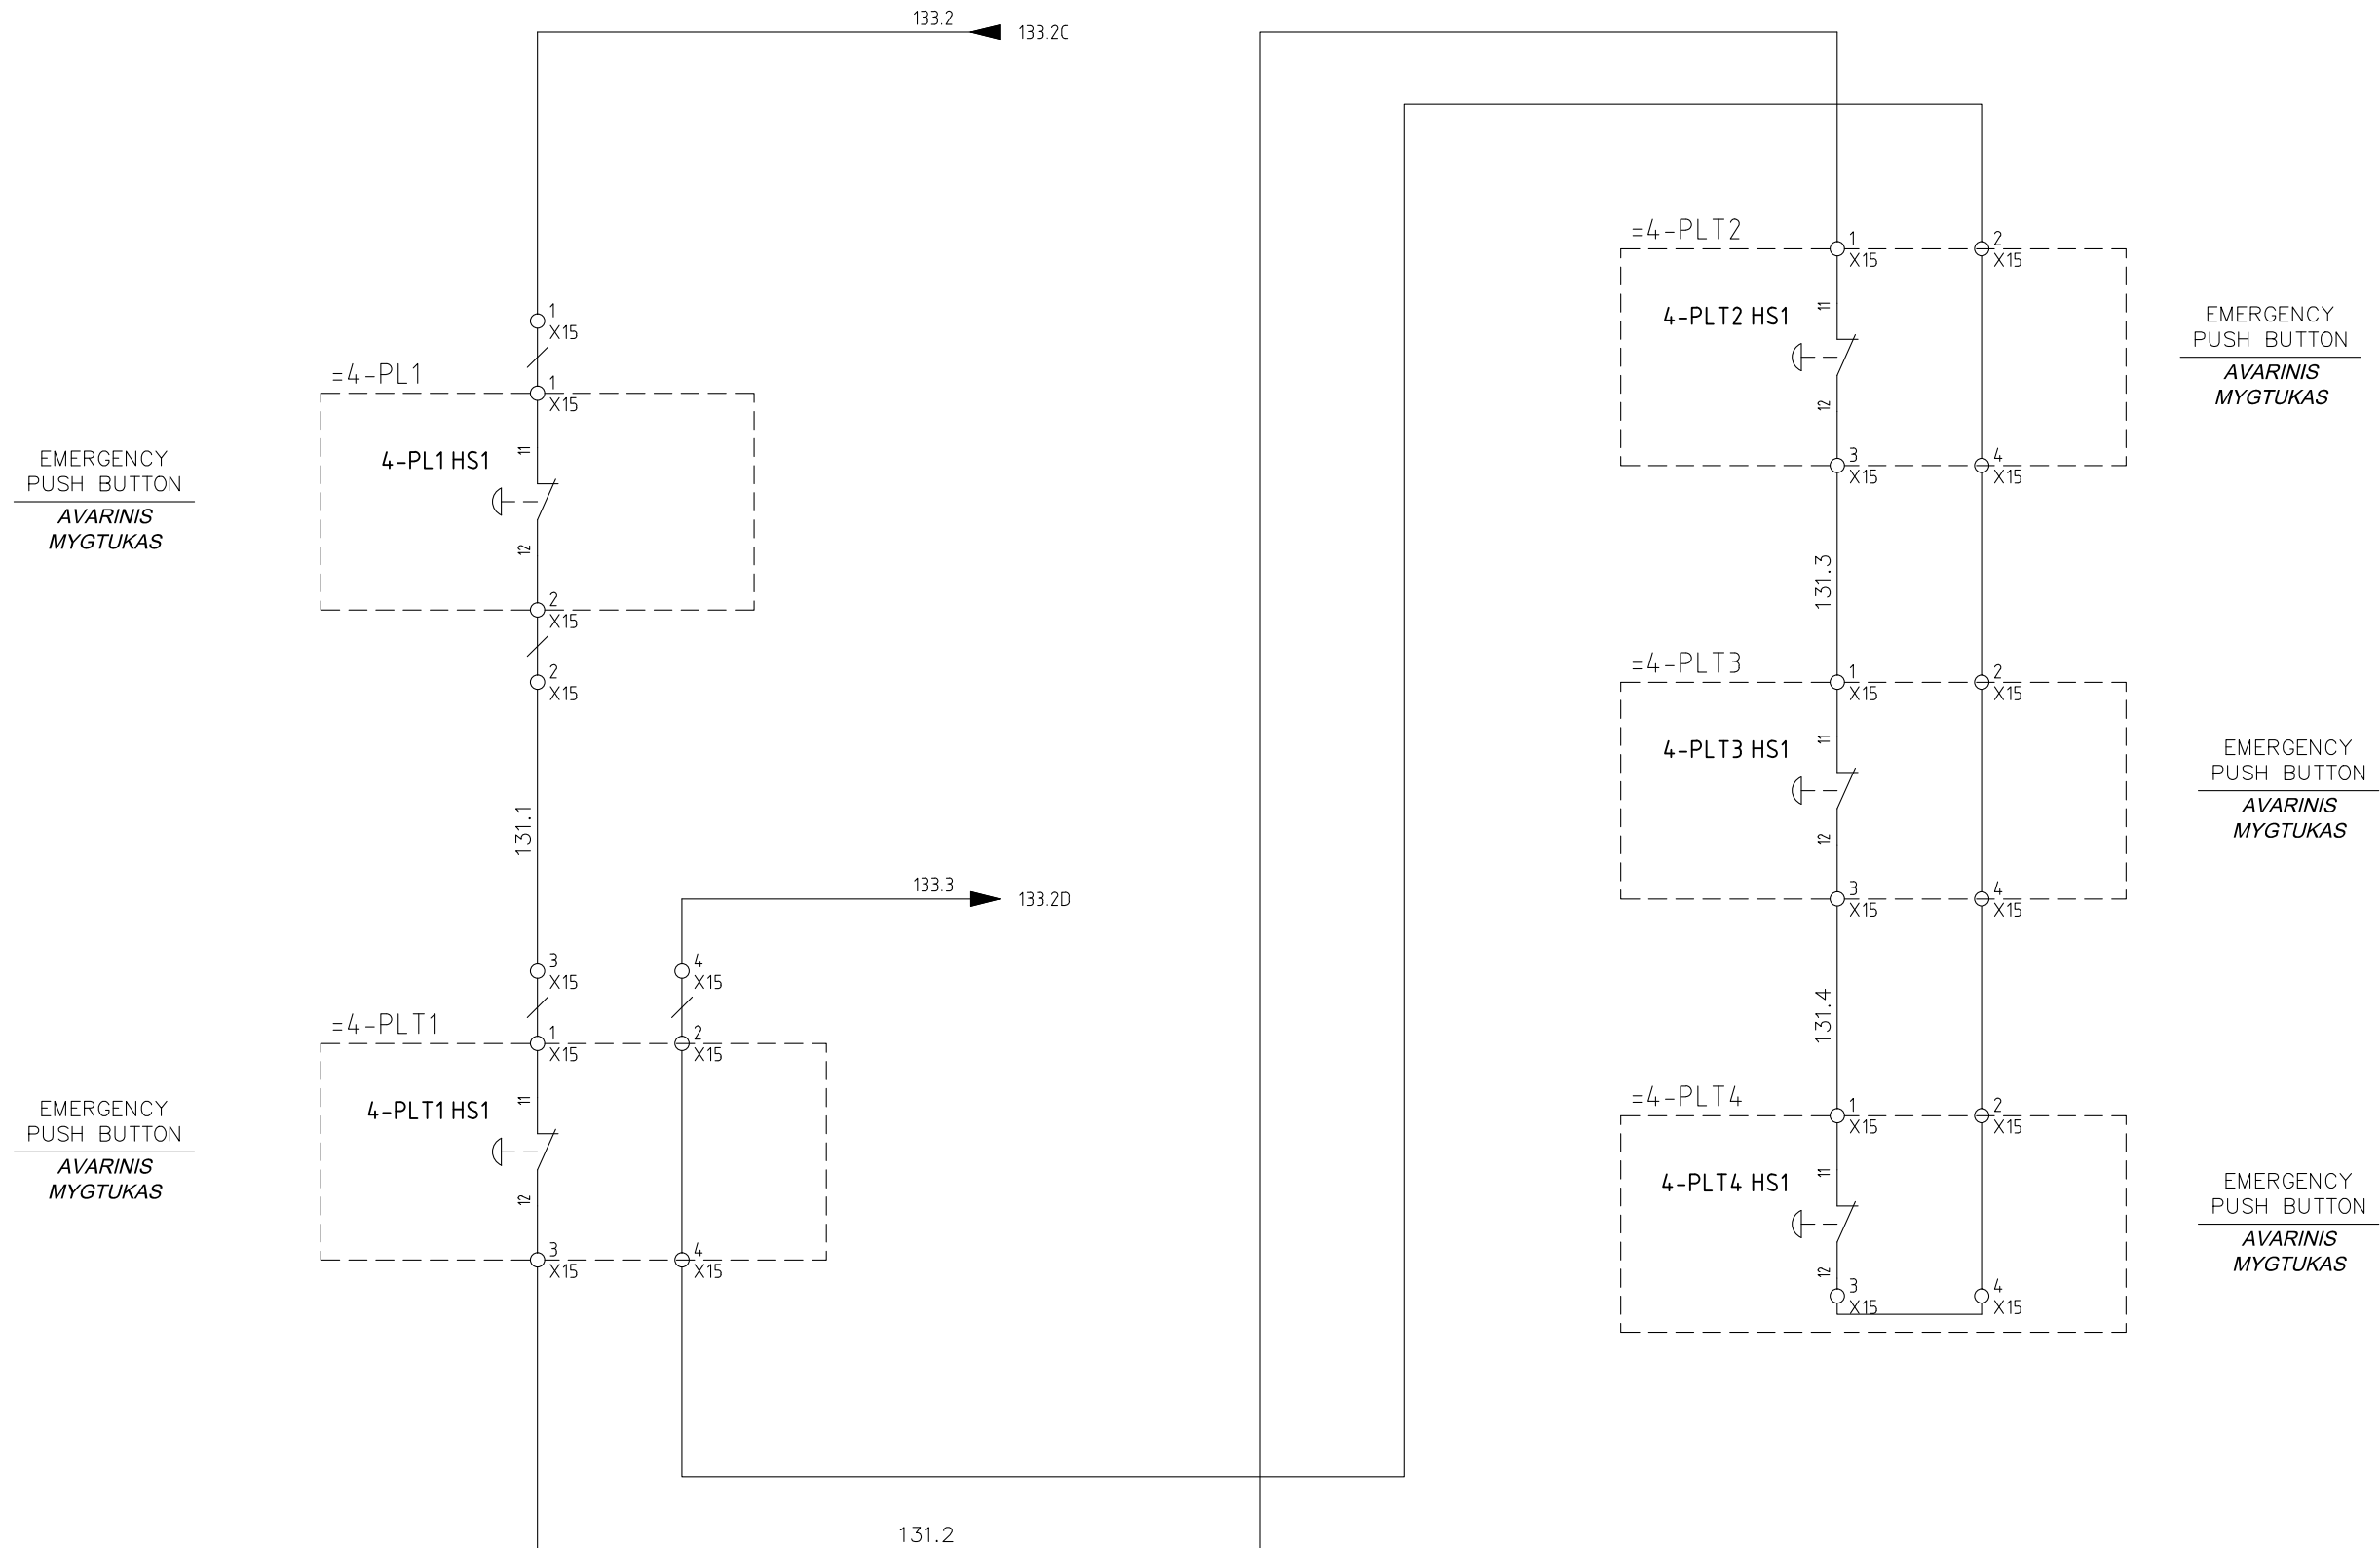


4					
3	05/11/2015	AS-BUILT	R.G.	S.C.	R.T.
2	24/06/2015	DESIGN	R.G.	S.C.	R.T.
1	03/10/2014	DETAIL DESIGN	CEG	MCO	ATZ
0	05/02/2014	ISSUED	CEG	MCO	ATZ
REVIZIA REVISION	DATA DATE	APRAŠYMAS DESCRIPTION	PARENTGAS DRAWING	PATIKRINTAS CHECKED	PATVIRTINTAS APPROVED



PROJEKTO NUMERIS PROJECT Nr.	SKIRSNIS SWITCHBOARD	BREŽINIO Nr. Nr. DRAWING	REV. REV.	SEKANTIS NEXT
E00035	SB20	ELE-A-051	3	133
PAVADINIMAS TITLE				LAPAS SHEET
EMERGENCY CIRCUIT <i>AVARINĖS SROVĖS GRANDINĖ</i>				131

Pagal įstatymą, mes pasilikame teises į šį brėžinį ir draudžiame atgaminti, ar perduoti jį kitiems asmenims be mūsų pritarimo
According to the law we reserve the rights to this drawing and it is forbidden to reproduce it or pass it on other parties without our approval.

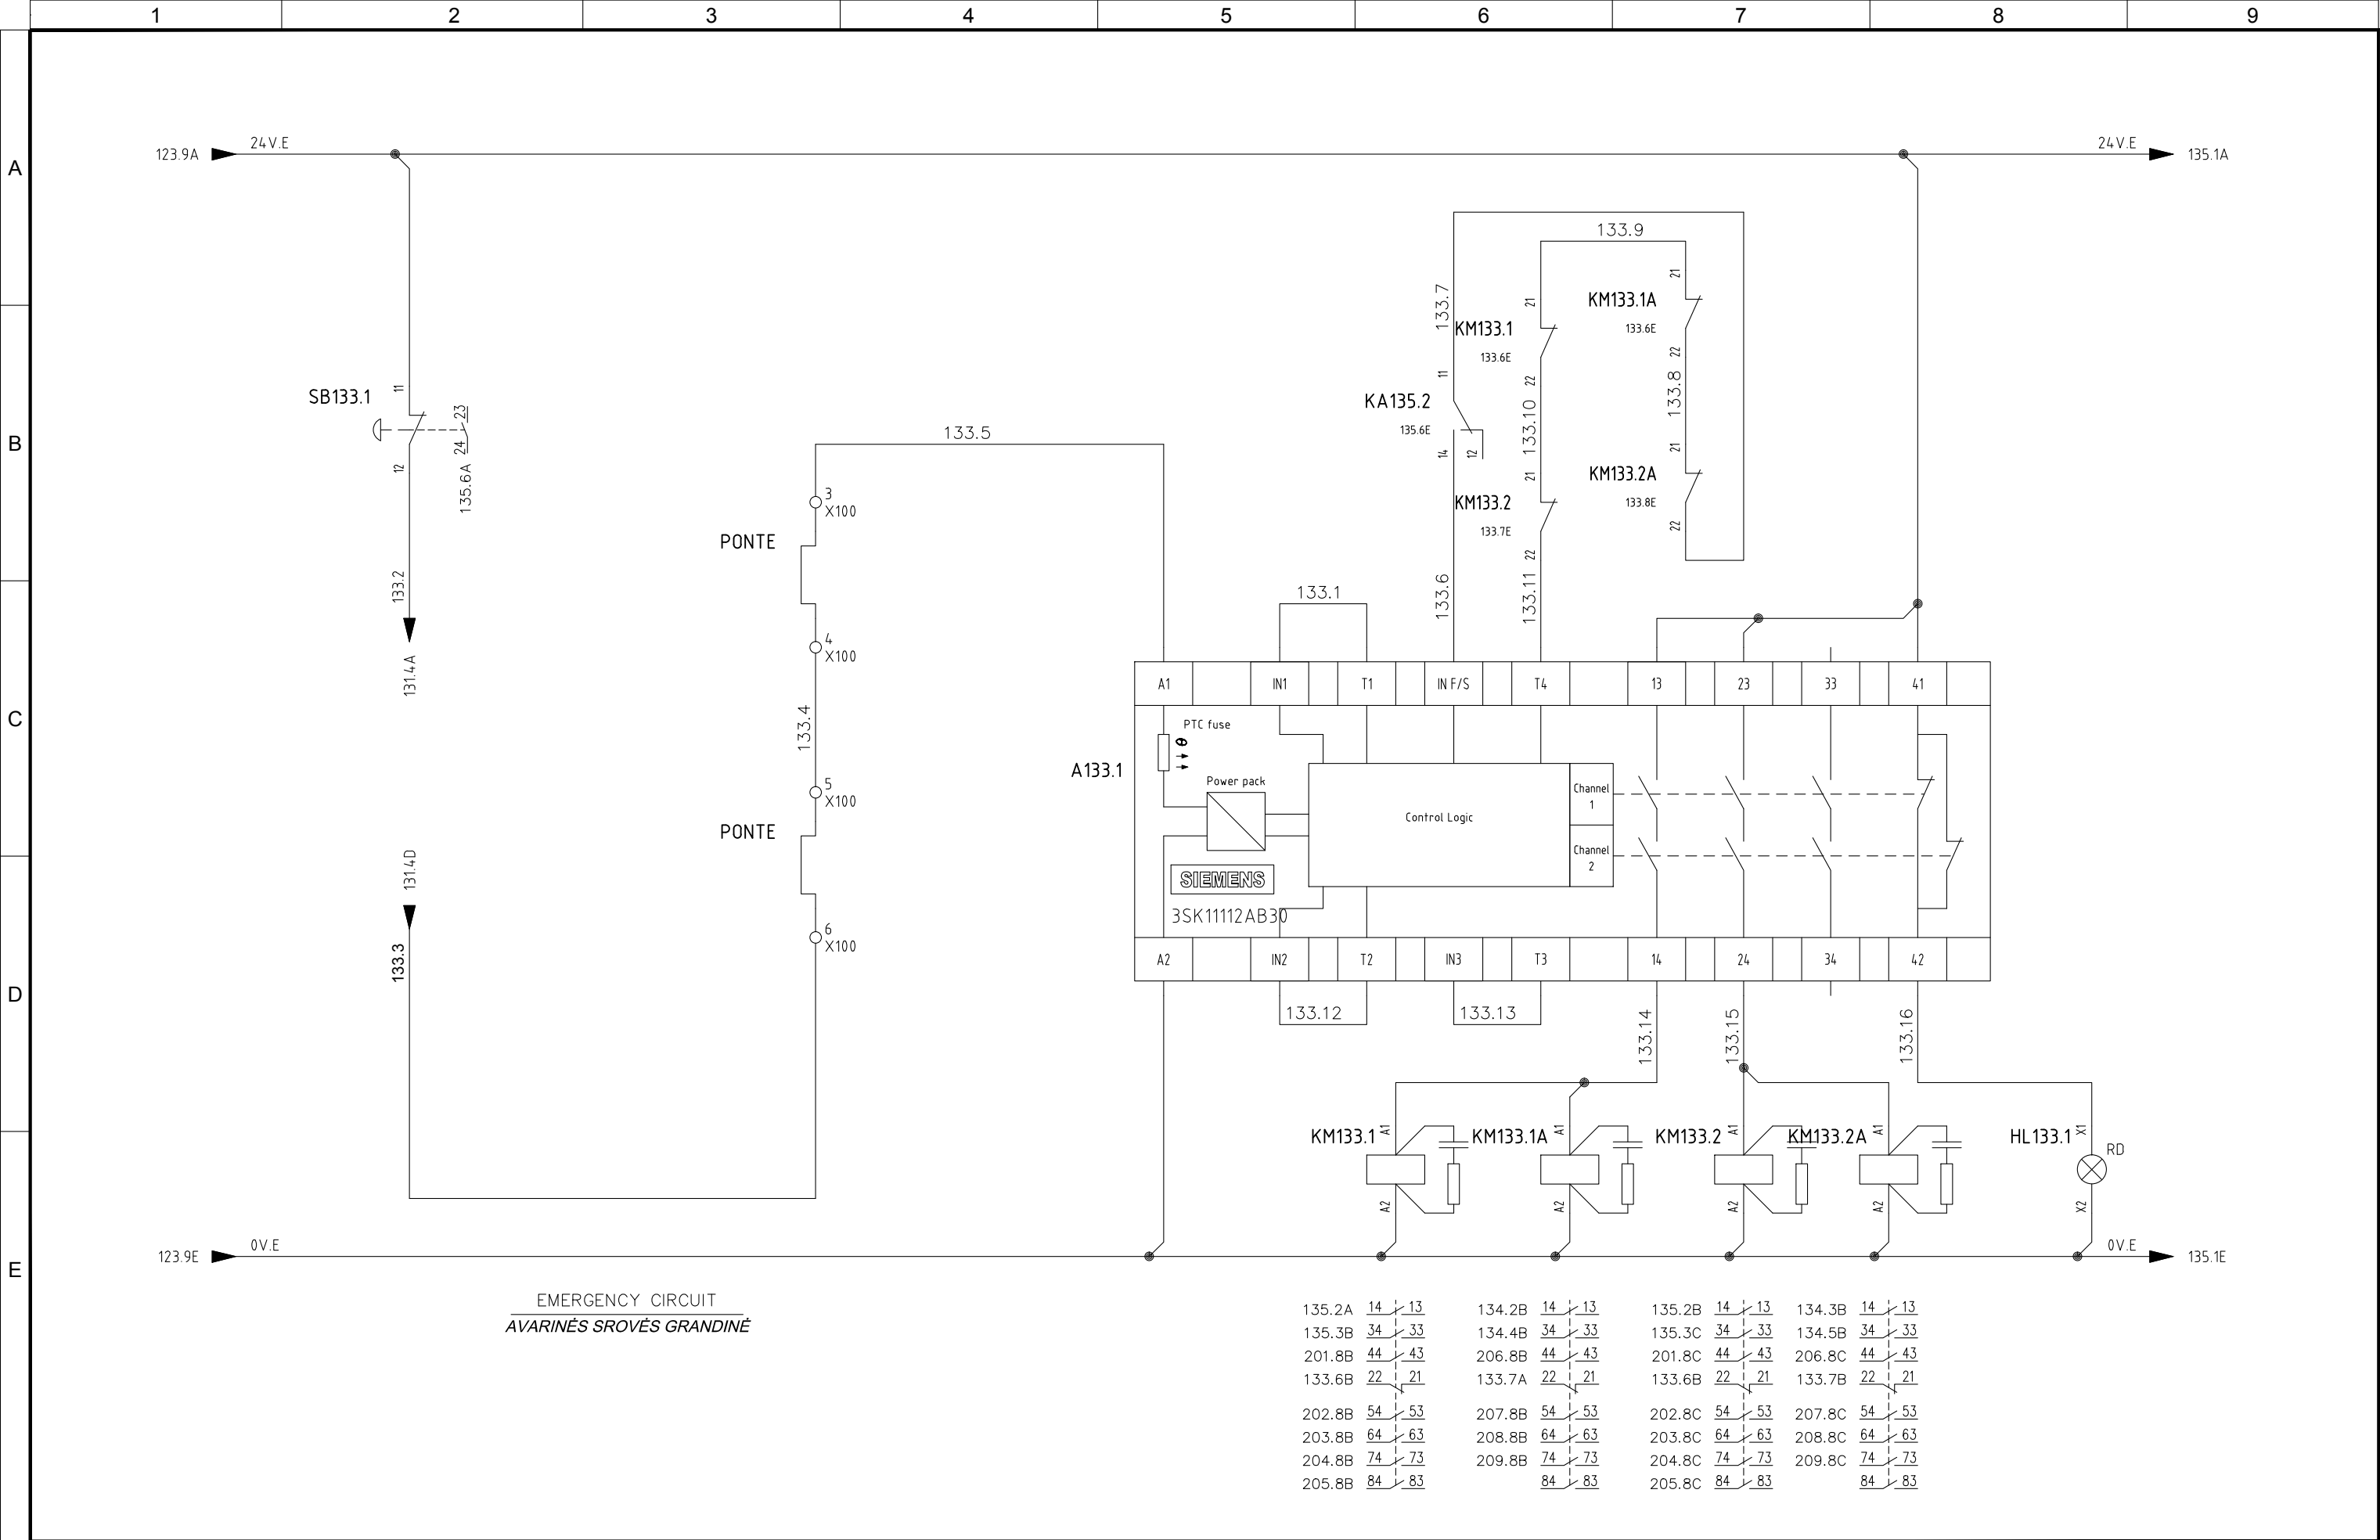

EMERGENCY CIRCUIT
AVARINĖS SROVĖS GRANDINĖ


135.2A	14	13
135.3B	34	33
201.8B	44	43
133.6B	22	21
202.8B	54	53
203.8B	64	63
204.8B	74	73
205.8B	84	83
134.2B	14	13
134.4B	34	33
206.8B	44	43
133.7A	22	21
207.8B	54	53
208.8B	64	63
209.8B	74	73
	84	83
135.2B	14	13
135.3C	34	33
201.8C	44	43
133.6B	22	21
202.8C	54	53
203.8C	64	63
204.8C	74	73
205.8C	84	83
134.3B	14	13
134.5B	34	33
206.8C	44	43
133.7B	22	21
207.8C	54	53
208.8C	64	63
209.8C	74	73
	84	83

4					
3	05/11/2015	AS-BUILT	R.G.	S.C.	R.T.
2	24/06/2015	DESIGN	R.G.	S.C.	R.T.
1	03/10/2014	DETAIL DESIGN	CEG	MCO	ATZ
0	05/02/2014	ISSUED	CEG	MCO	ATZ
REVIZIA REVISION	DATA DATE	APRAŠYMAS DESCRIPTION	PARENGTAS DRAWING	PATIKRINTAS CHECKED	PATVIRTINTAS APPROVED




PROJEKTO NUMERIS PROJECT Nr. E00035	SKIRSNIS SWITCHBOARD SB20	BRĖŽINIO Nr. Nr. DRAWING ELE-A-051	REV. REV. 3	SEKANTIS NEXT 134
PAVADINIMAS TITLE EMERGENCY CIRCUIT AVARINĖS SROVĖS GRANDINĖ	LAPAS SHEET 133			

Pagal įstatymą, mes pasiliekaime teisę į ši brėžinį ir draudžiame atgaminti, ar perduoti jį kitiems asmenims be mūsų pritarimo. Atsižvelgiant į tai, mes išsaugome teisę į šį brėžinį ir draudžiame atgaminti, ar perduoti jį kitiems asmenims be mūsų pritarimo.

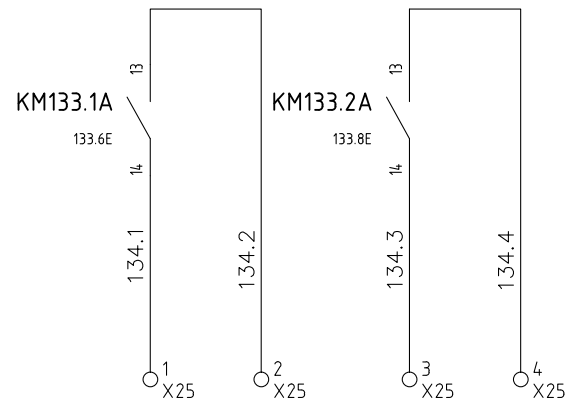

EMERGENCY SWITCHBOARD
SB20 ON FIELD
AVARINIS VALDYO
SKYDAS SB20

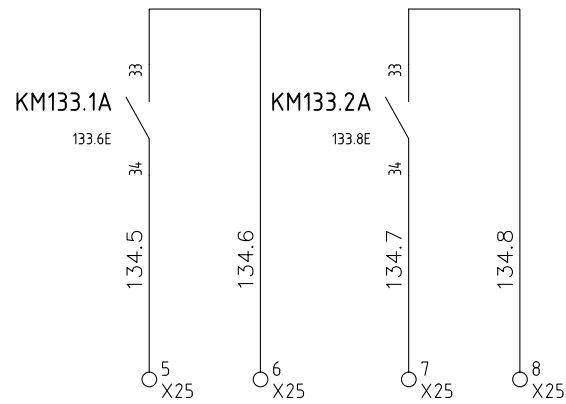


EMERGENCY SWITCHBOARD
SB20 ON FIELD
AVARINIS VALDYO
SKYDAS SB20

4					
3	05/11/2015	AS-BUILT	R.G.	S.C.	R.T.
2	24/06/2015	DESIGN	R.G.	S.C.	R.T.
1	03/10/2014	DETAIL DESIGN	CEG	MCO	ATZ
0	05/02/2014	ISSUED	CEG	MCO	ATZ
REVIZIA REVISION	DATA DATE	APRAŠYMAS DESCRIPTION	PARENTAS DRAWING	PATIKRINTAS CHECKED	PATVIRTINTAS APPROVED



PROJEKTO NUMERIS PROJECT Nr.	SKIRSNIS SWITCHBOARD	BREŽINIO Nr. Nr. DRAWING	REV. REV.	SEKANTIS NEXT
E00035	SB20	ELE-A-051	3	135
PAVADINIMAS TITLE				LAPAS SHEET
EMERGENCY CIRCUIT <i>AVARINĖS SROVĖS GRANDINĖ</i>				134

Pagal įstatymą, mes pasilikame teises į šį brėžinį ir draudžiame atgaminti, ar perduoti jį kitiems asmenims be mūsų pritarimo.
According to the law we reserve the rights to this drawing and it is forbidden to reproduce it or pass it on other parties without our approval.

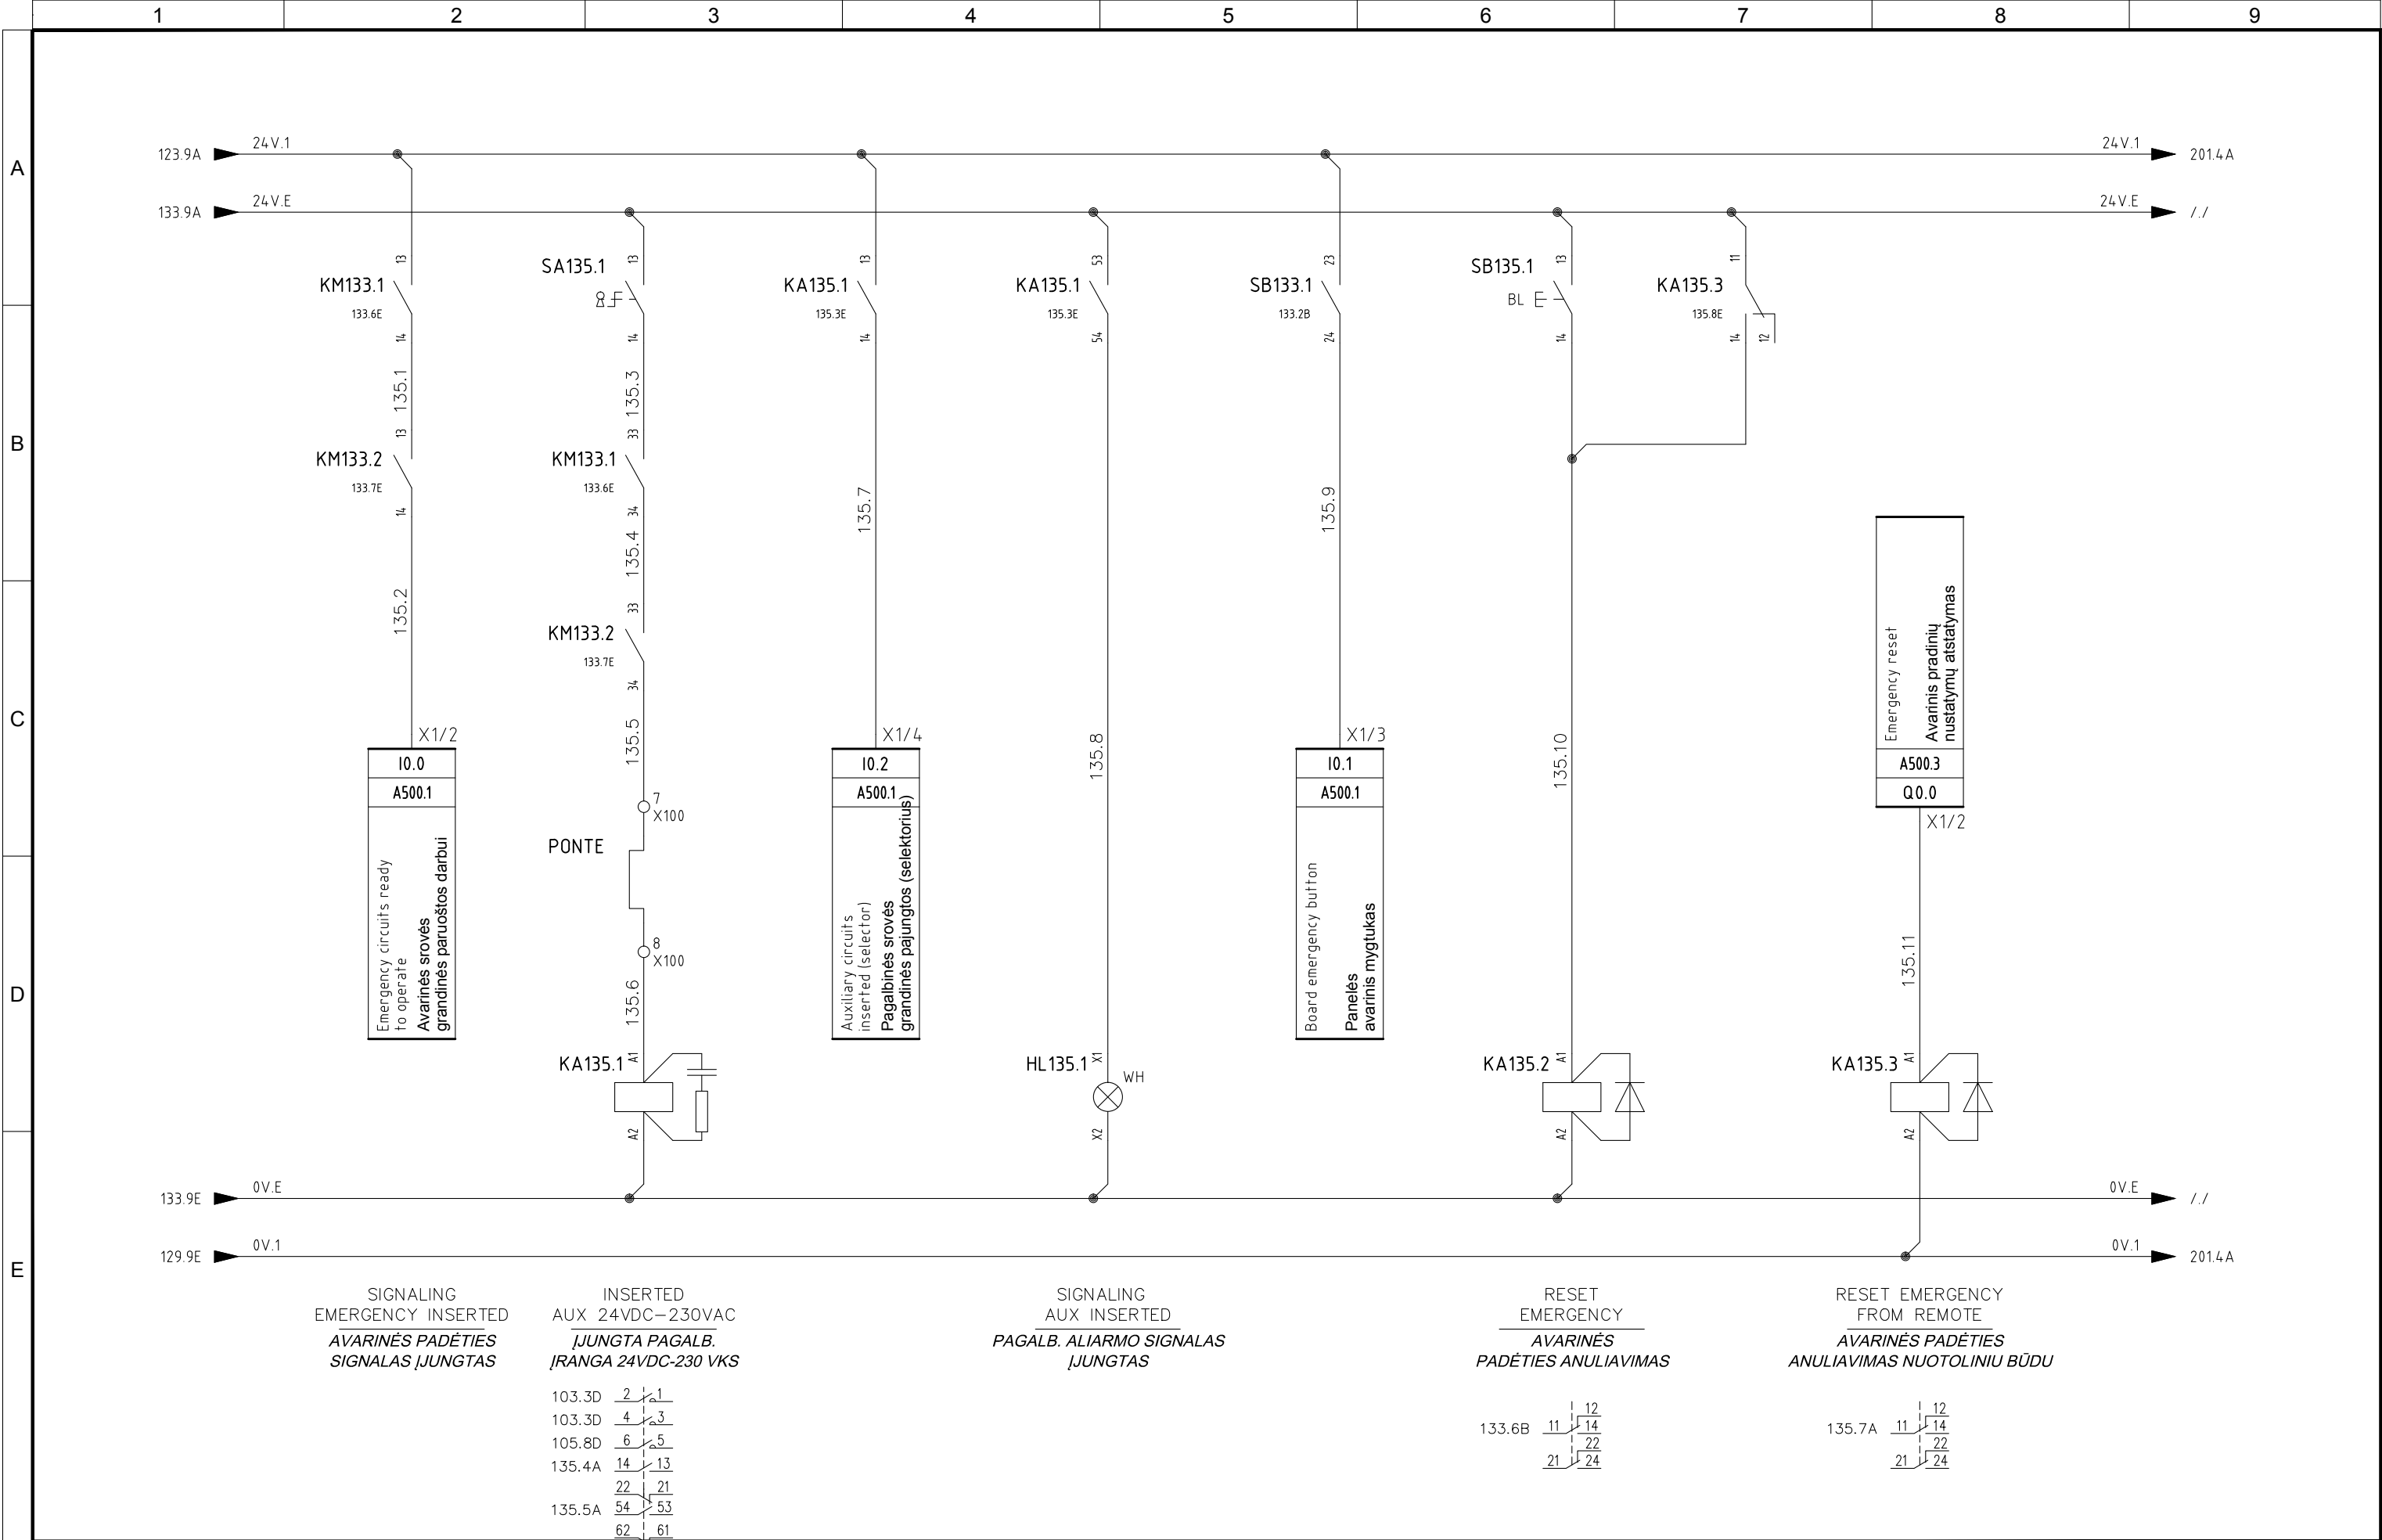


4					
3	05/11/2015	AS-BUILT	R.G.	S.C.	R.T.
2	24/06/2015	DESIGN	R.G.	S.C.	R.T.
1	03/10/2014	DETAIL DESIGN	CEG	MCO	ATZ
0	05/02/2014	ISSUED	CEG	MCO	ATZ
REVIZIA REVISION	DATA DATE	APRAŠYMAS DESCRIPTION	PARENGTAS DRAWING	PATIKRINTAS CHECKED	PATVIRTINTAS APPROVED



PROJEKTO NUMERIS PROJECT Nr. E00035	SKIRSNIS SWITCHBOARD SB20	BRĖŽINIO Nr. Nr. DRAWING ELE-A-051	REV. REV. 3	SEKANTIS NEXT 201
PAVADINIMAS TITLE AUXILIARY CIRCUIT PAGALBINĖS SROVĖS GRANDINĖ				LAPAS SHEET 135

Pagal iestatīto, mes pasīliekam teises ī šī brēžinī ir draudžiamē atgaminti, ar perduoti ī kitiems asmenims be mūsų pritarimo

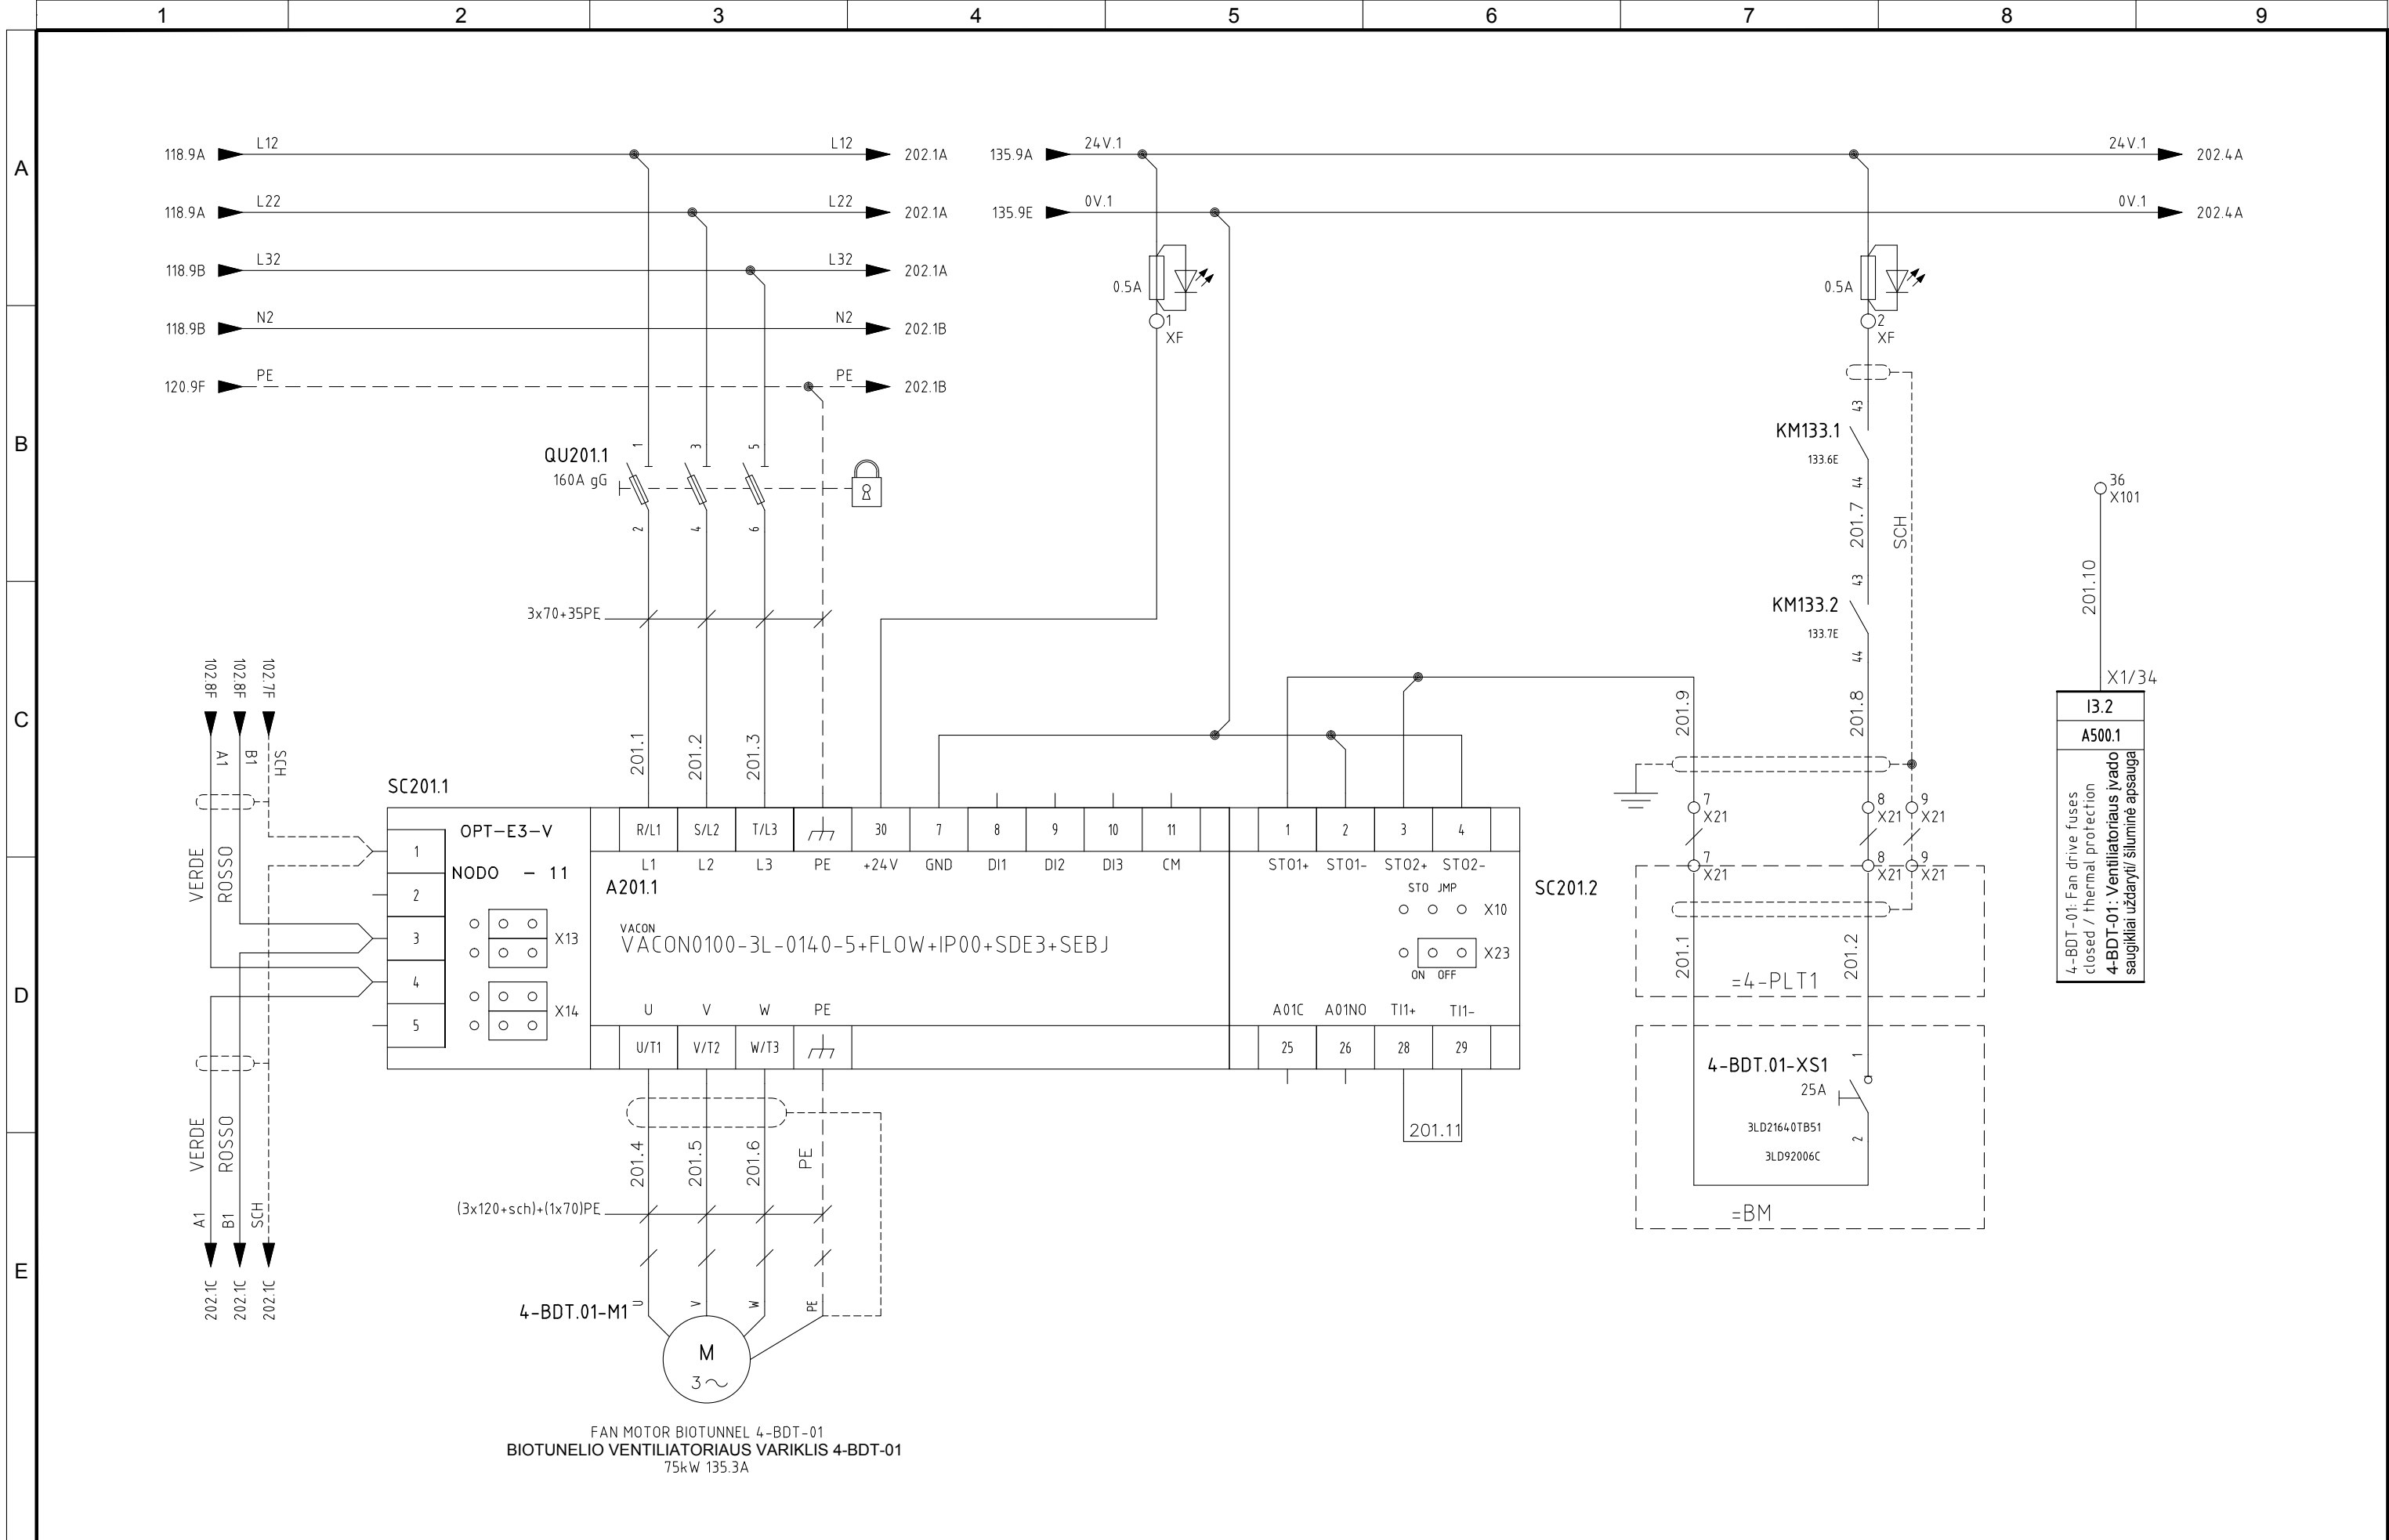


4					
3	05/11/2015	AS-BUILT	R.G.	S.C.	R.T.
2	24/06/2015	DESIGN	R.G.	S.C.	R.T.
1	03/10/2014	DETAIL DESIGN	CEG	MCO	ATZ
0	05/02/2014	ISSUED	CEG	MCO	ATZ
REVIZUA REVISION	DATA DATE	APRAŠYMAS DESCRIPTION	PARENTGAS DRAWING	PATIKRINTAS CHECKED	PATVIRTINTAS APPROVED



PROJEKTO NUMERIS PROJECT Nr. E00035	SKIRSNIS SWITCHBOARD SB20	BRĖŽINIO Nr. Nr. DRAWING ELE-A-051	REV. REV. 3	SEKANTIS NEXT 202
PAVADINIMAS TITLE FAN MOTOR BIOTUNNEL 4-BDT-01 <i>BIOTUNNELIO VENTILIATORIAUS VARIKLIS 4-BDT-01</i>				LAPAS SHEET 201

Pagal įstatymą, mes pasilikame teises į šį brėžinį ir draudžiame atgaminti, ar perduoti jį kitiems asmenims be mūsų pritarimo.
According to the law we reserve the rights to this drawing and it is forbidden to reproduce it or pass it on other parties without our approval.

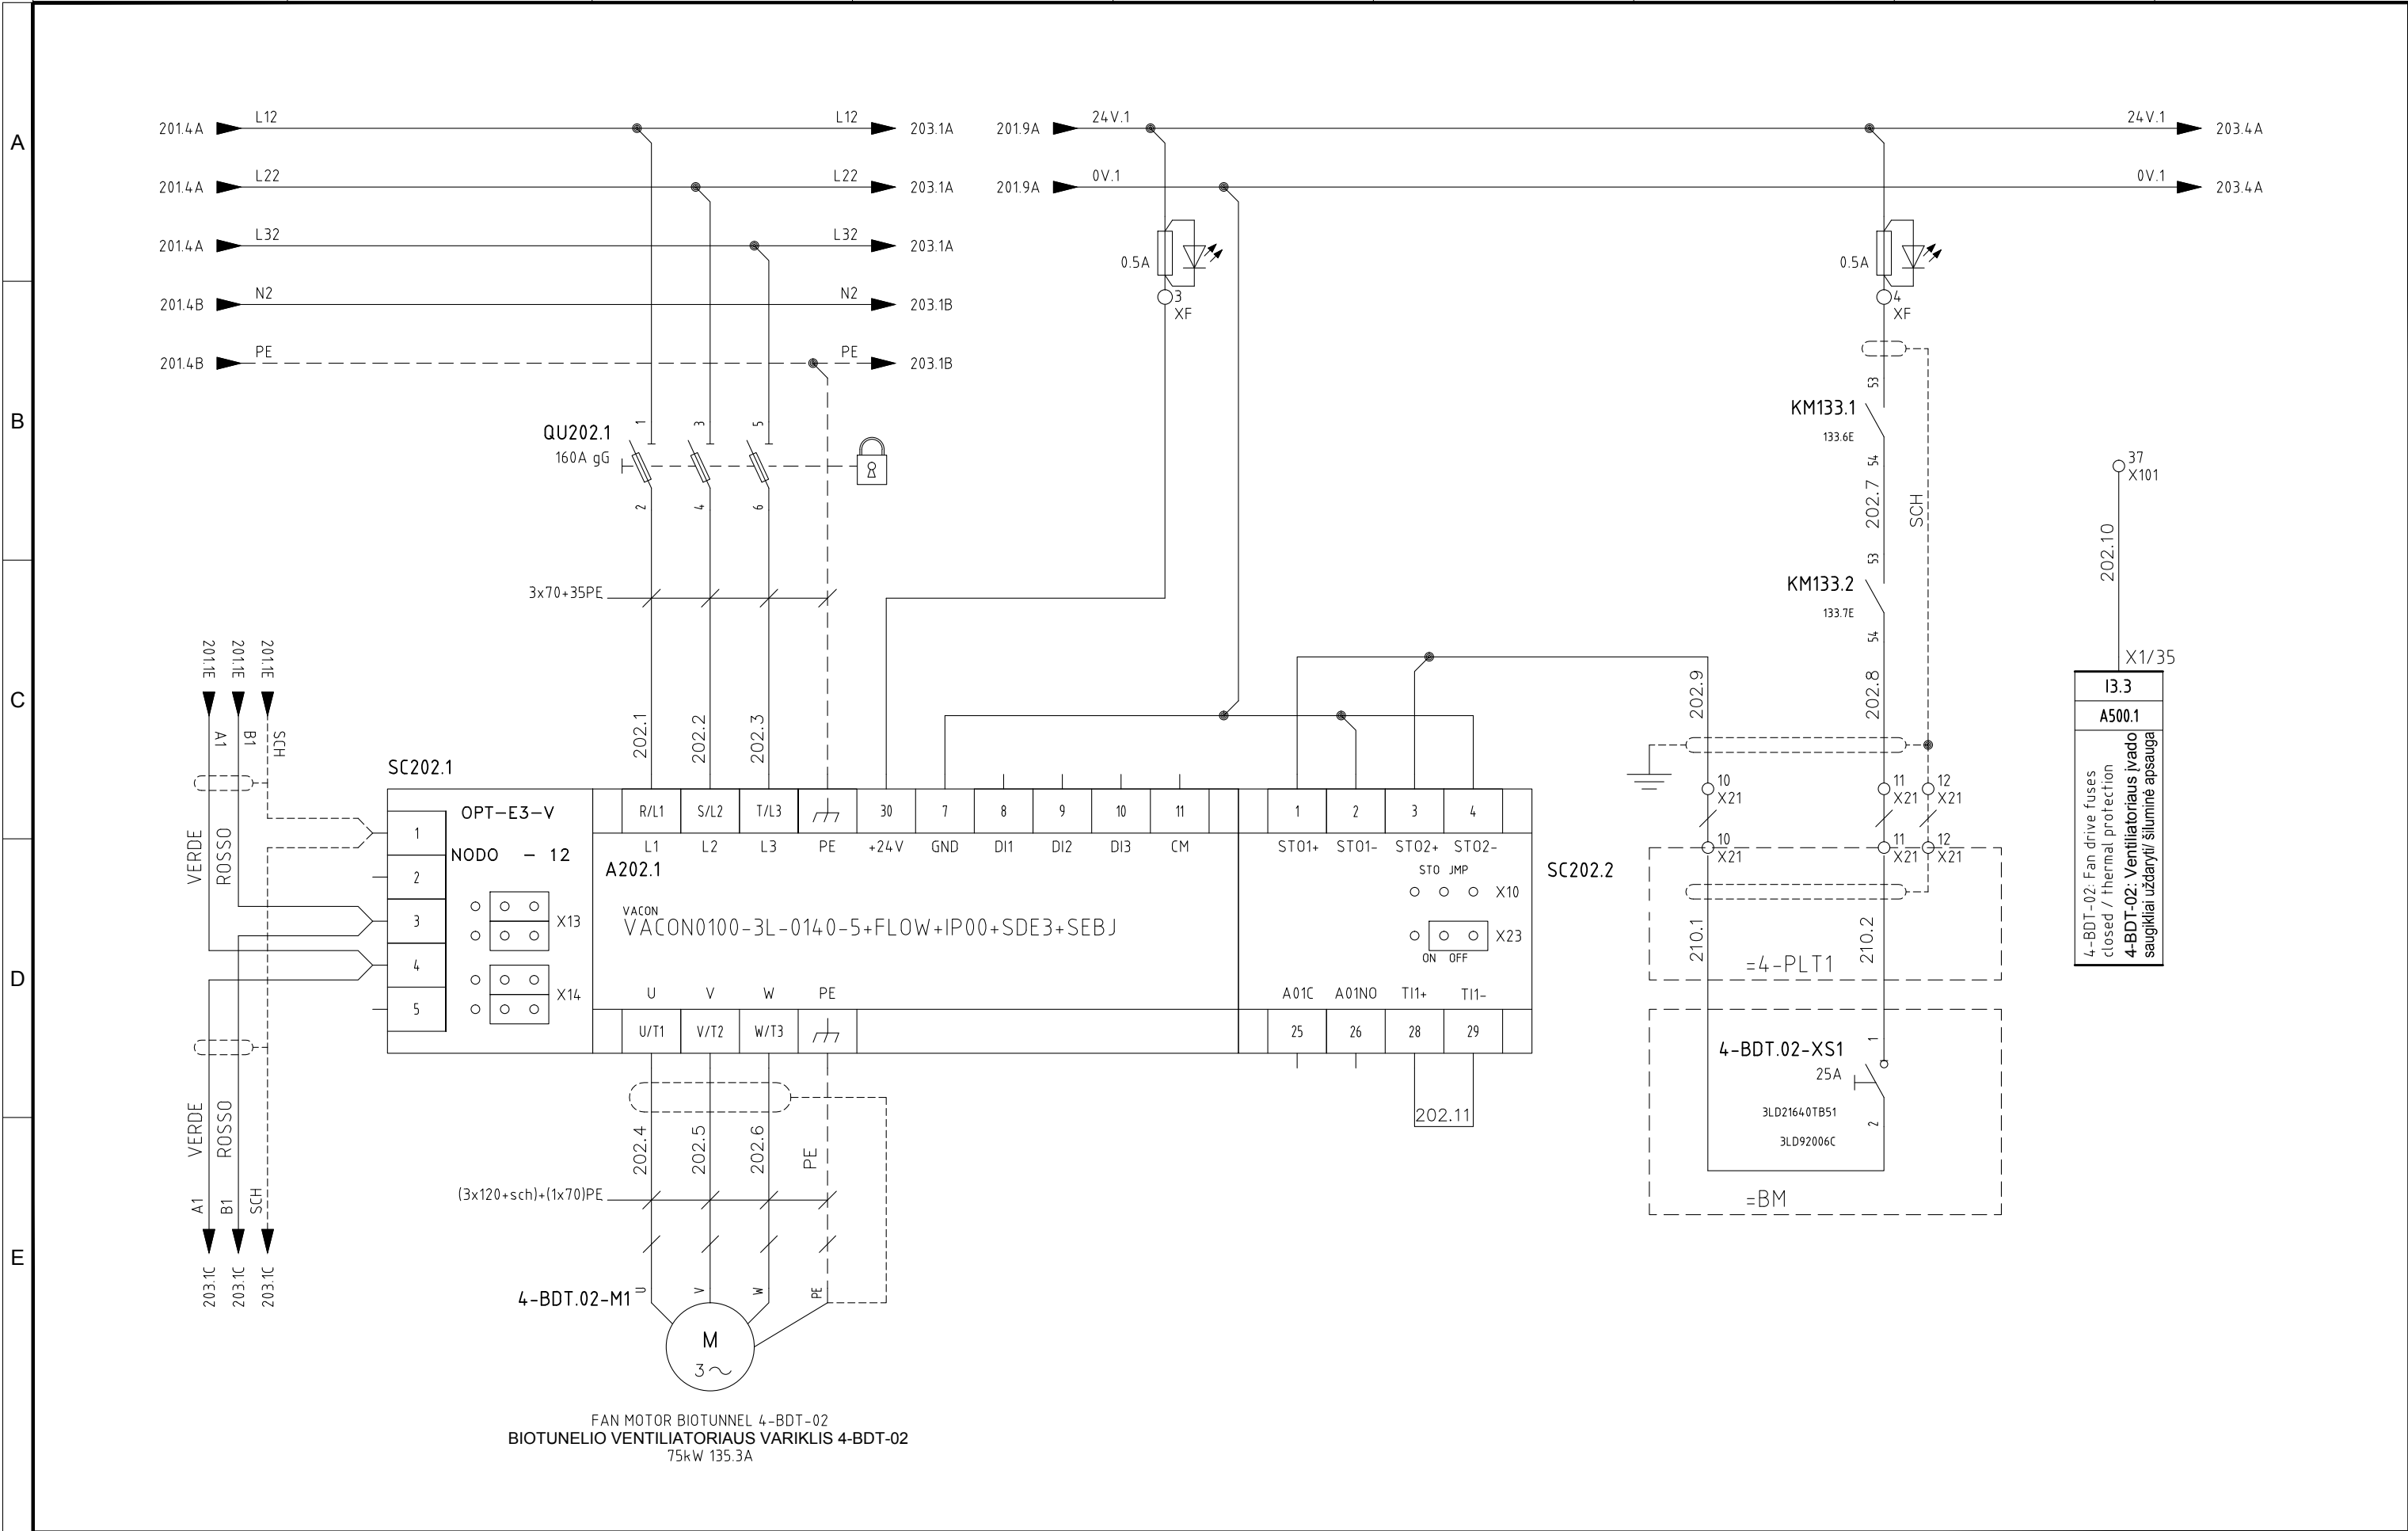


4					
3	05/11/2015	AS-BUILT	R.G.	S.C.	R.T.
2	24/06/2015	DESIGN	R.G.	S.C.	R.T.
1	03/10/2014	DETAIL DESIGN	CEG	MCO	ATZ
0	05/02/2014	ISSUED	CEG	MCO	ATZ
REVIZUA REVISION	DATA DATE	APRAŠYMAS DESCRIPTION	PARENGTAS DRAWING	PATIKRINTAS CHECKED	PATVIRTINTAS APPROVED



PROJEKTO NUMERIS PROJECT Nr.	SKIRSNIS SWITCHBOARD	BRĖŽINIO Nr. Nr. DRAWING	REV. REV.	SEKANTIS NEXT
E00035	SB20	ELE-A-051	3	203
PAVADINIMAS TITLE	FAN MOTOR BIOTUNNEL 4-BDT-02 BIOTUNNELIO VENTILIATORIAUS VARIKLIS 4-BDT-02			LAPAS SHEET
				202


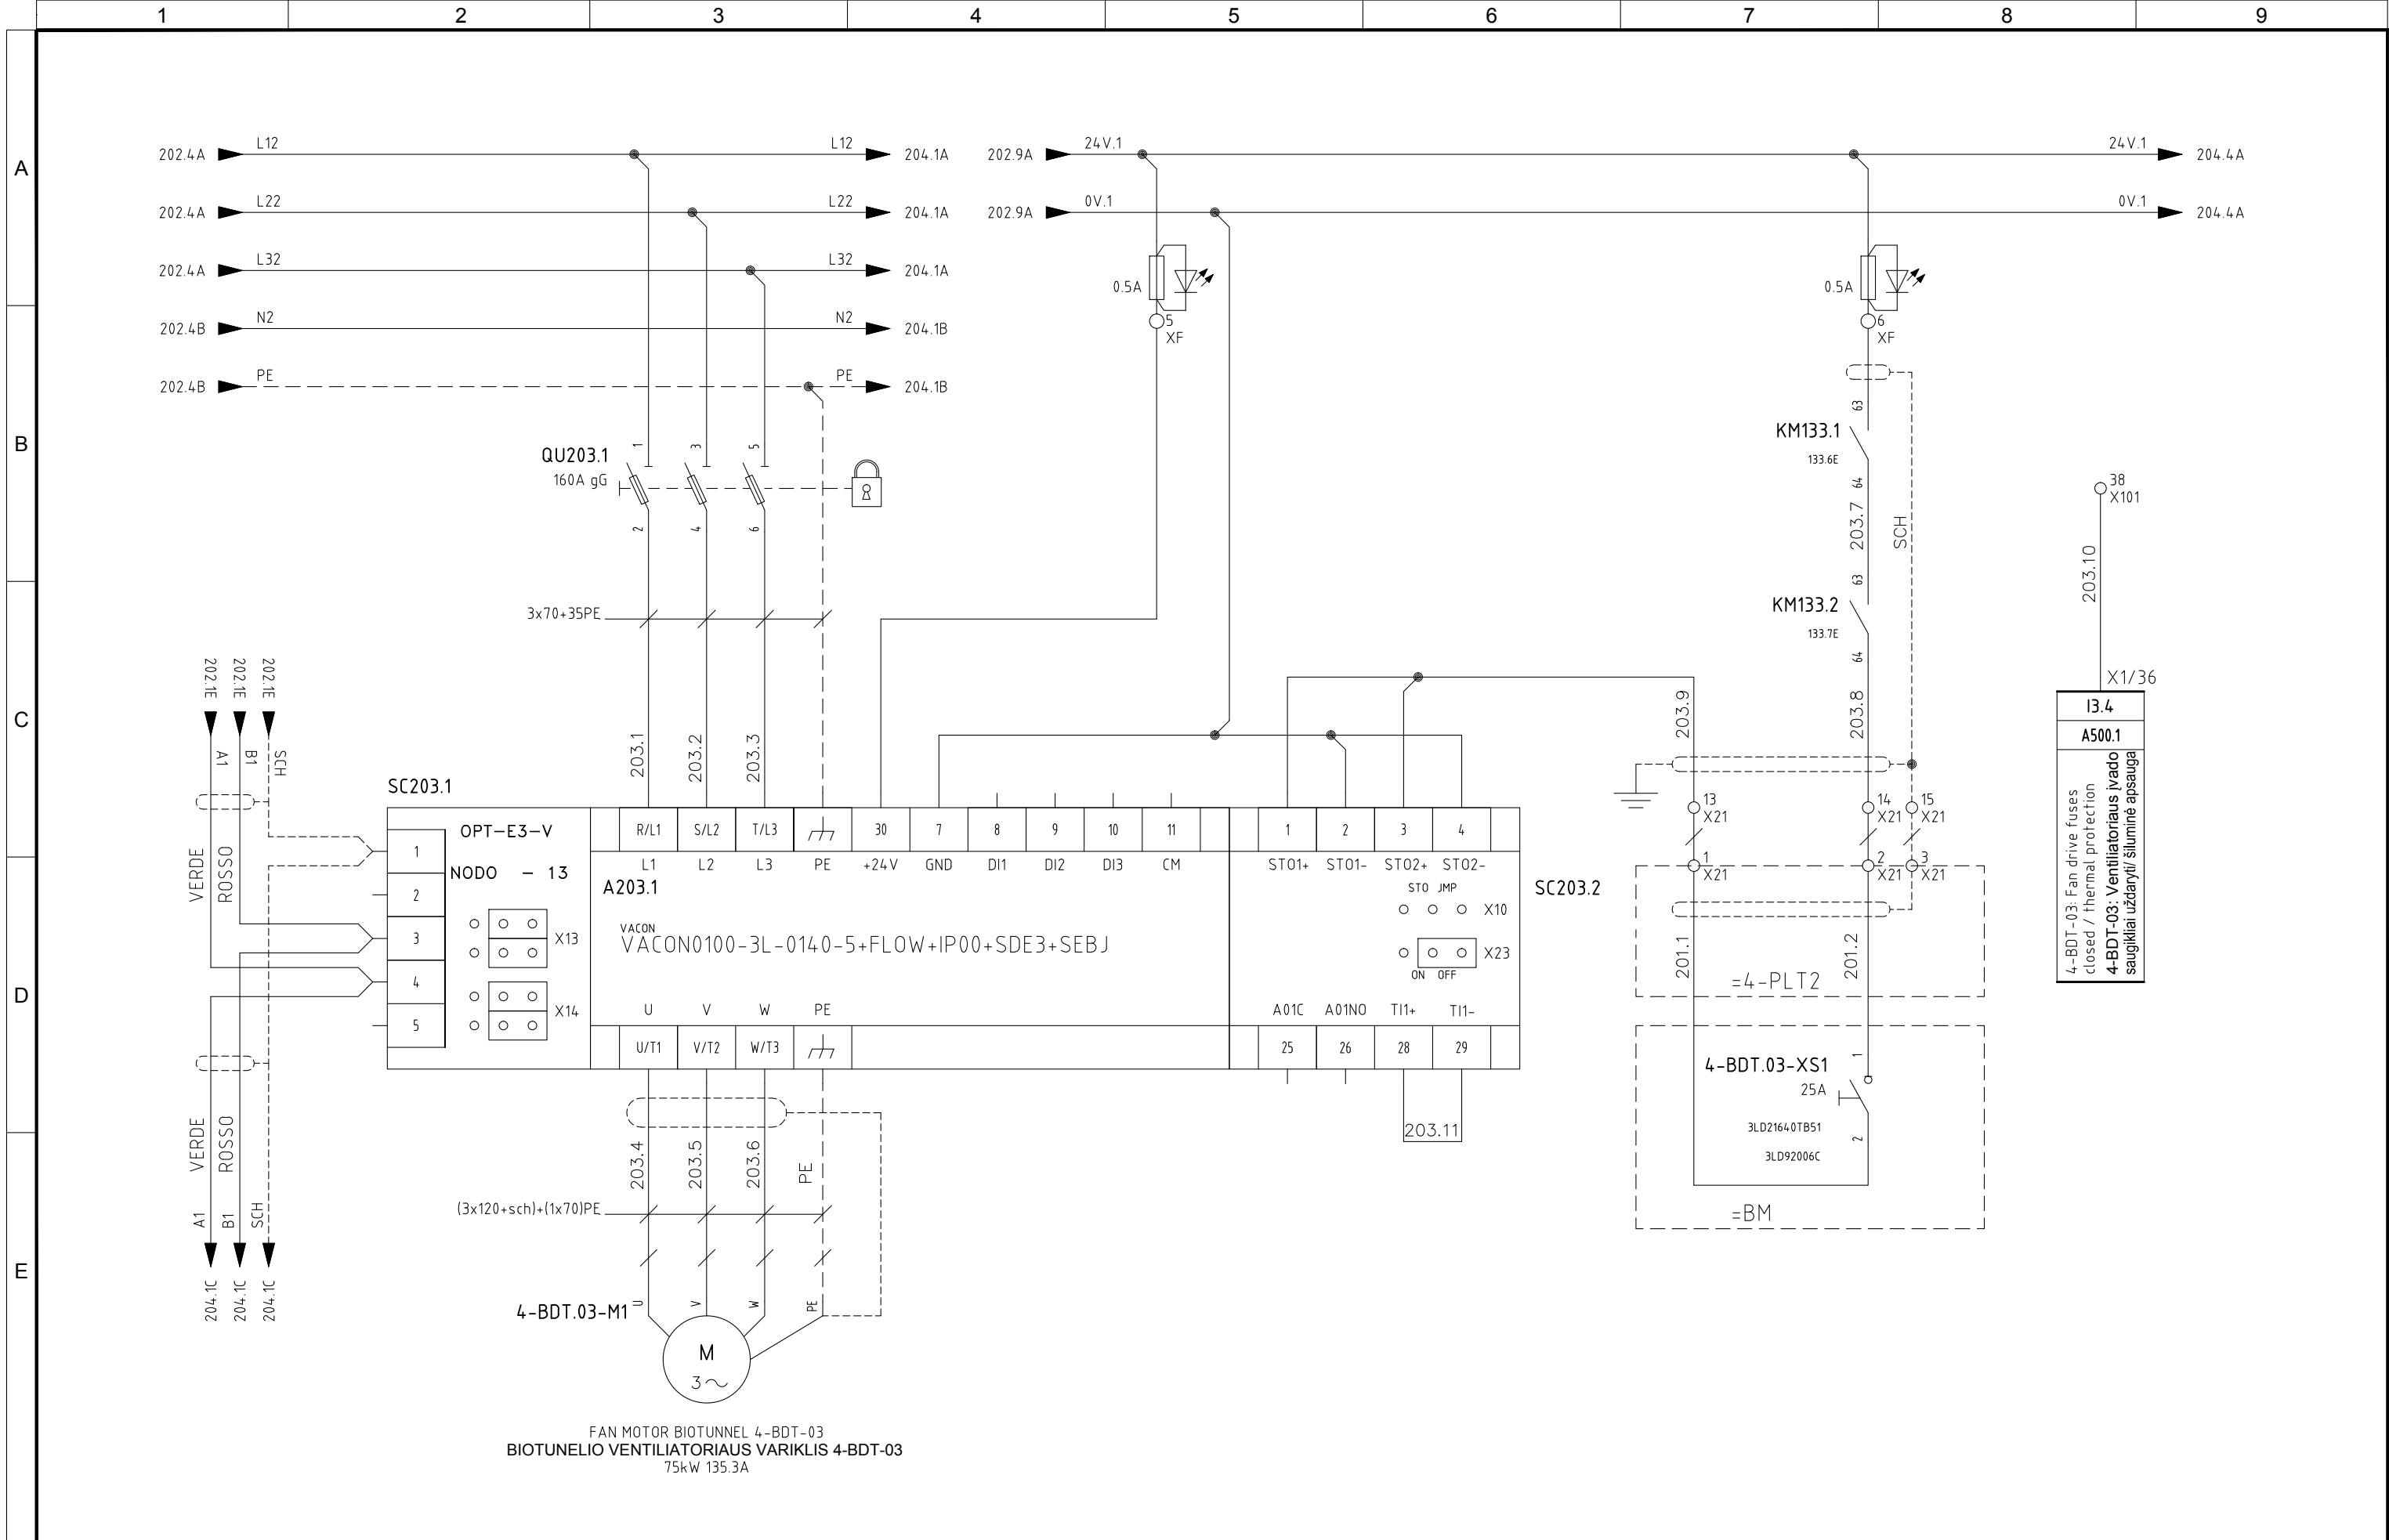


4					
3	05/11/2015	AS-BUILT	R.G.	S.C.	R.T.
2	24/06/2015	DESIGN	R.G.	S.C.	R.T.
1	03/10/2014	DETAIL DESIGN	CEG	MCO	ATZ
0	05/02/2014	ISSUED	CEG	MCO	ATZ
REVIZIA REVISION	DATA DATE	APRAŠYMAS DESCRIPTION	PARENTAS DRAWING	PATIKRINTAS CHECKED	PATVIRTINTAS APPROVED



PROJEKTO NUMERIS PROJECT Nr. E00035	SKIRSNIS SWITCHBOARD SB20	BRĖŽINIO Nr. Nr. DRAWING ELE-A-051	REV. REV. 3	SEKANTIS NEXT 204
PAVADINIMAS TITLE FAN MOTOR BIOTUNNEL 4-BDT-03 <i>BIOTUNELIO VENTILIATORIAUS VARIKLIS 4-BDT-03</i>				LAPAS SHEET 203

Pagal įstatymą, mes pasilikame teises į šį brėžinį ir draudžiame atgaminti, ar perduoti jį kitiems asmenims be mūsų pritarimo.
According to the law we reserve the rights to this drawing and it is forbidden to reproduce it or pass it on other parties without our approval.

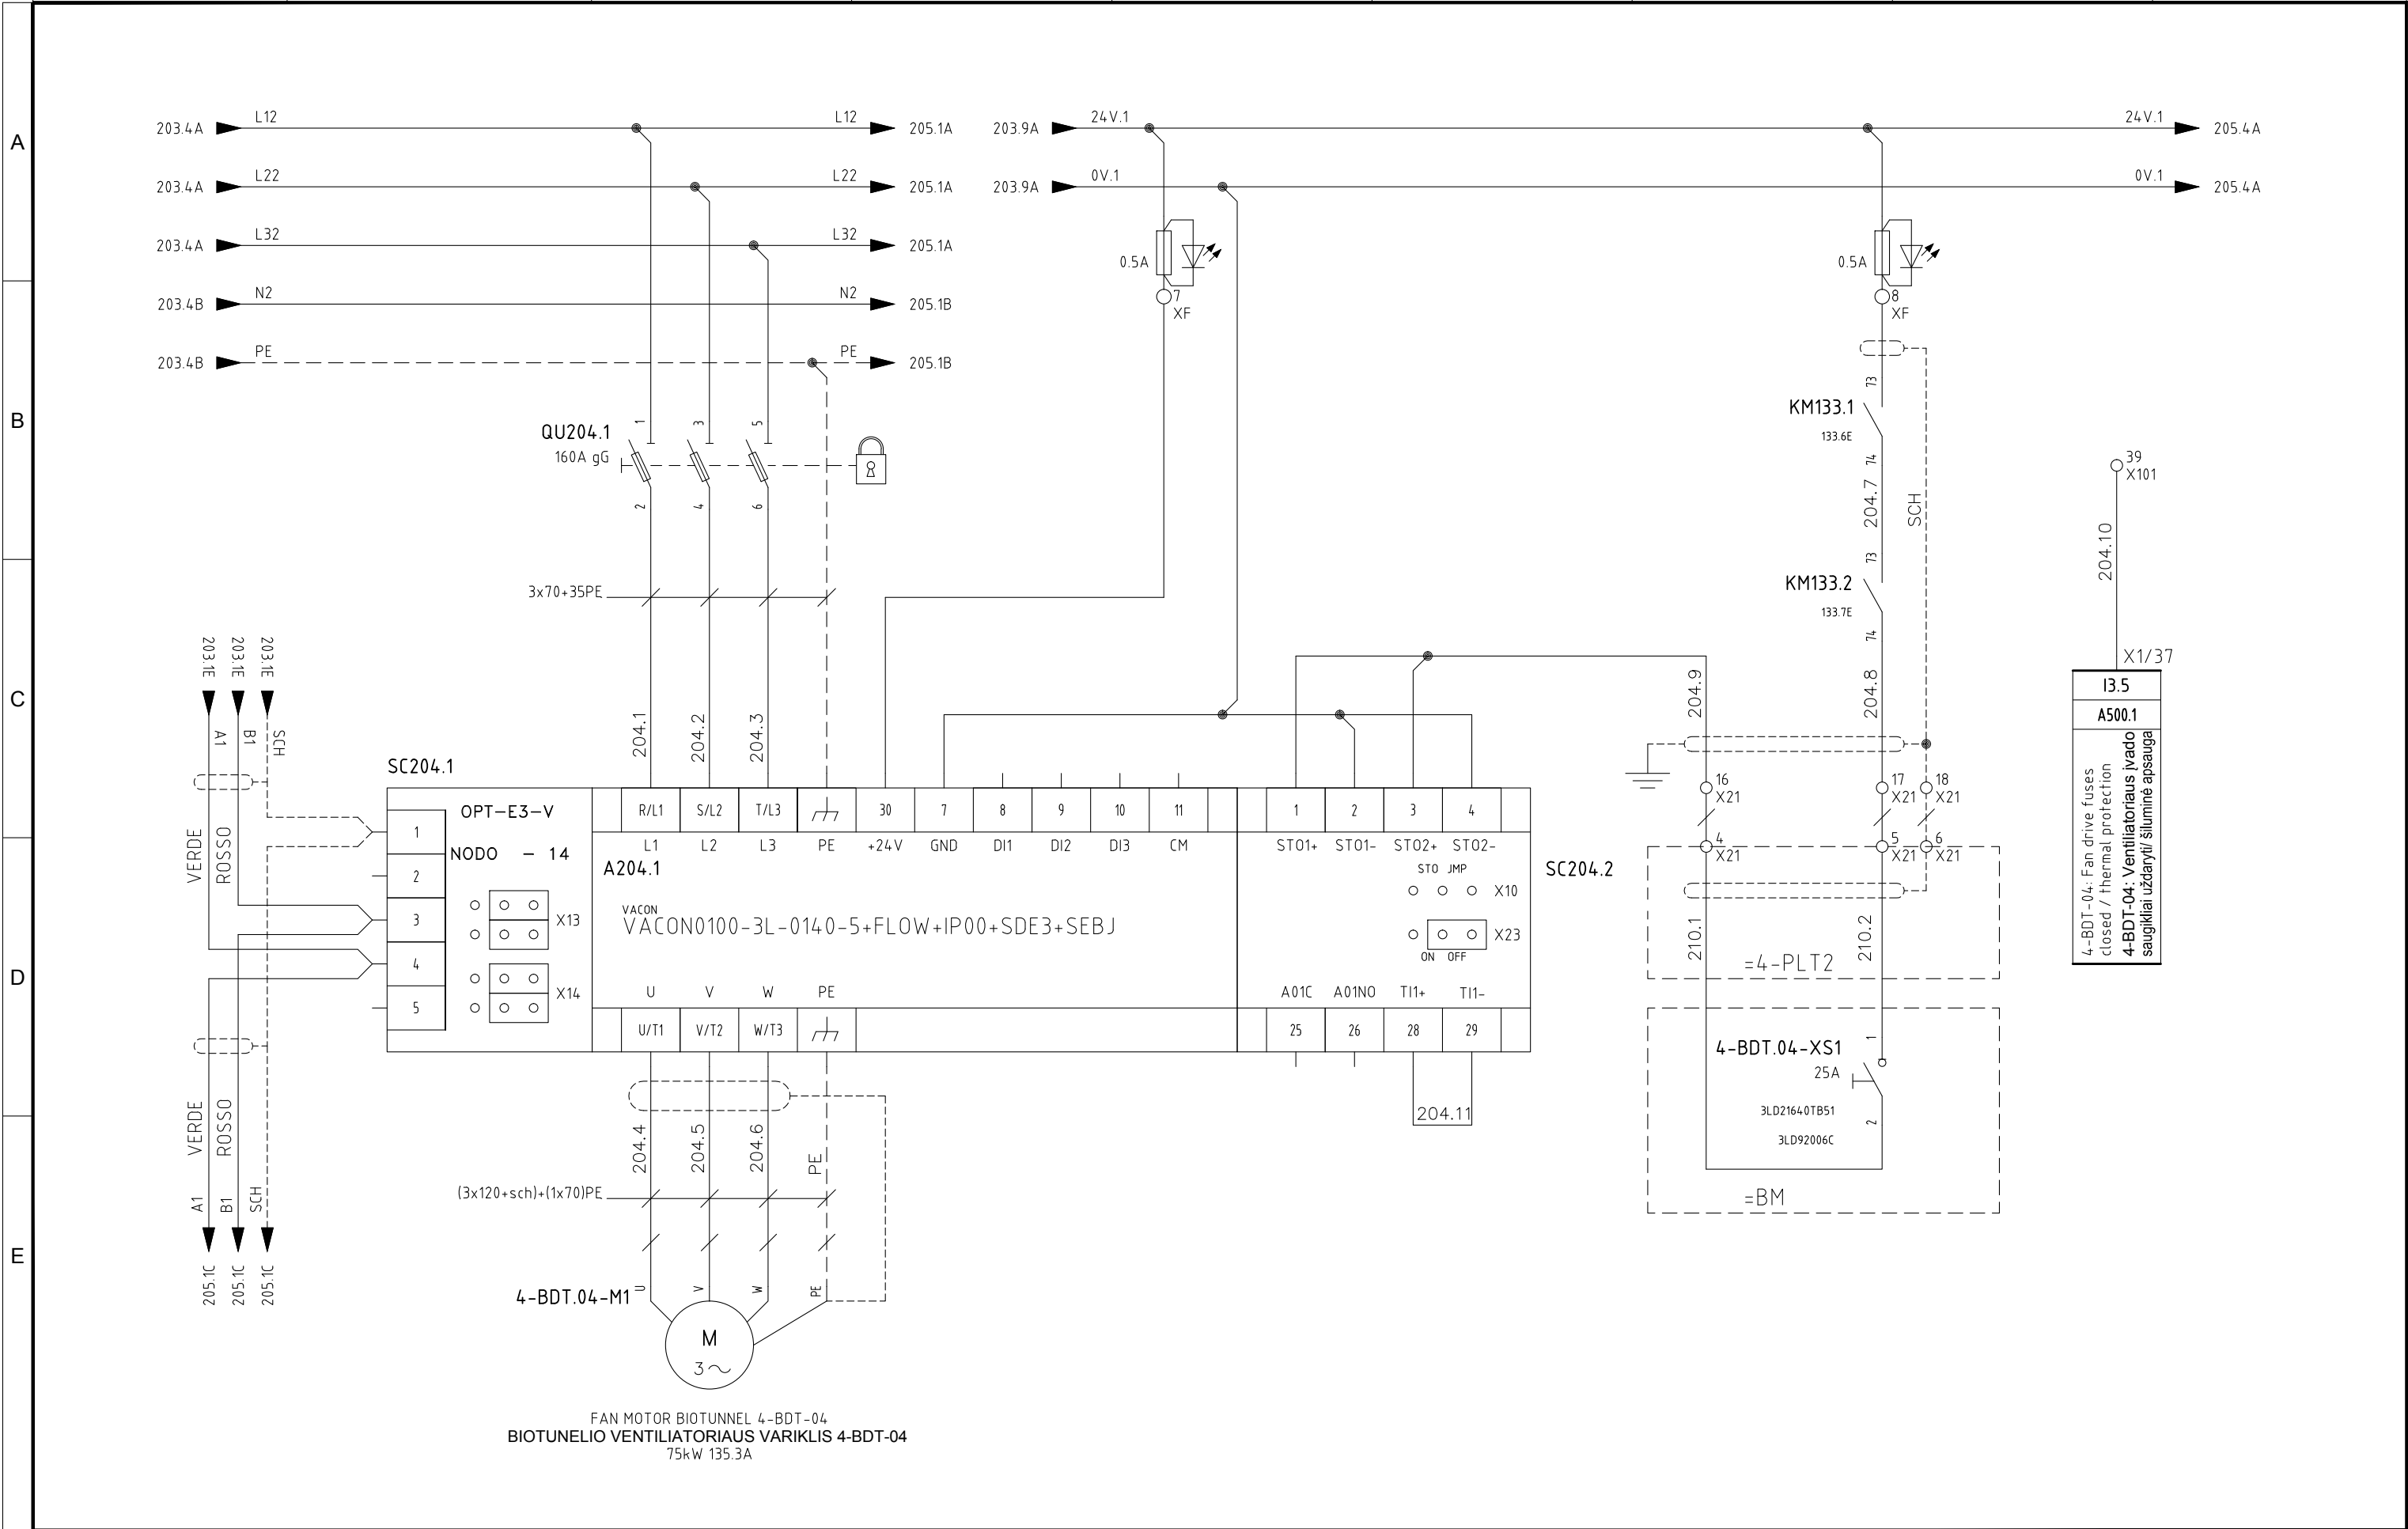


4					
3	05/11/2015	AS-BUILT	R.G.	S.C.	R.T.
2	24/06/2015	DESIGN	R.G.	S.C.	R.T.
1	03/10/2014	DETAIL DESIGN	CEG	MCO	ATZ
0	05/02/2014	ISSUED	CEG	MCO	ATZ
REVIZIA REVISION	DATA DATE	APRAŠYMAS DESCRIPTION	PARENGTAS DRAWING	PATIKRINTAS CHECKED	PATVIRTINTAS APPROVED



PROJEKTO NUMERIS PROJECT Nr. E00035	SKIRSNIS SWITCHBOARD SB20	BRĖŽINIO Nr. Nr. DRAWING ELE-A-051	REV. REV. 3	SEKANTIS NEXT 205
PAVADINIMAS TITLE FAN MOTOR BIOTUNNEL 4-BDT-04 BIOTUNNELIO VENTILIATORIAUS VARIKLIS 4-BDT-04				LAPAS SHEET 204


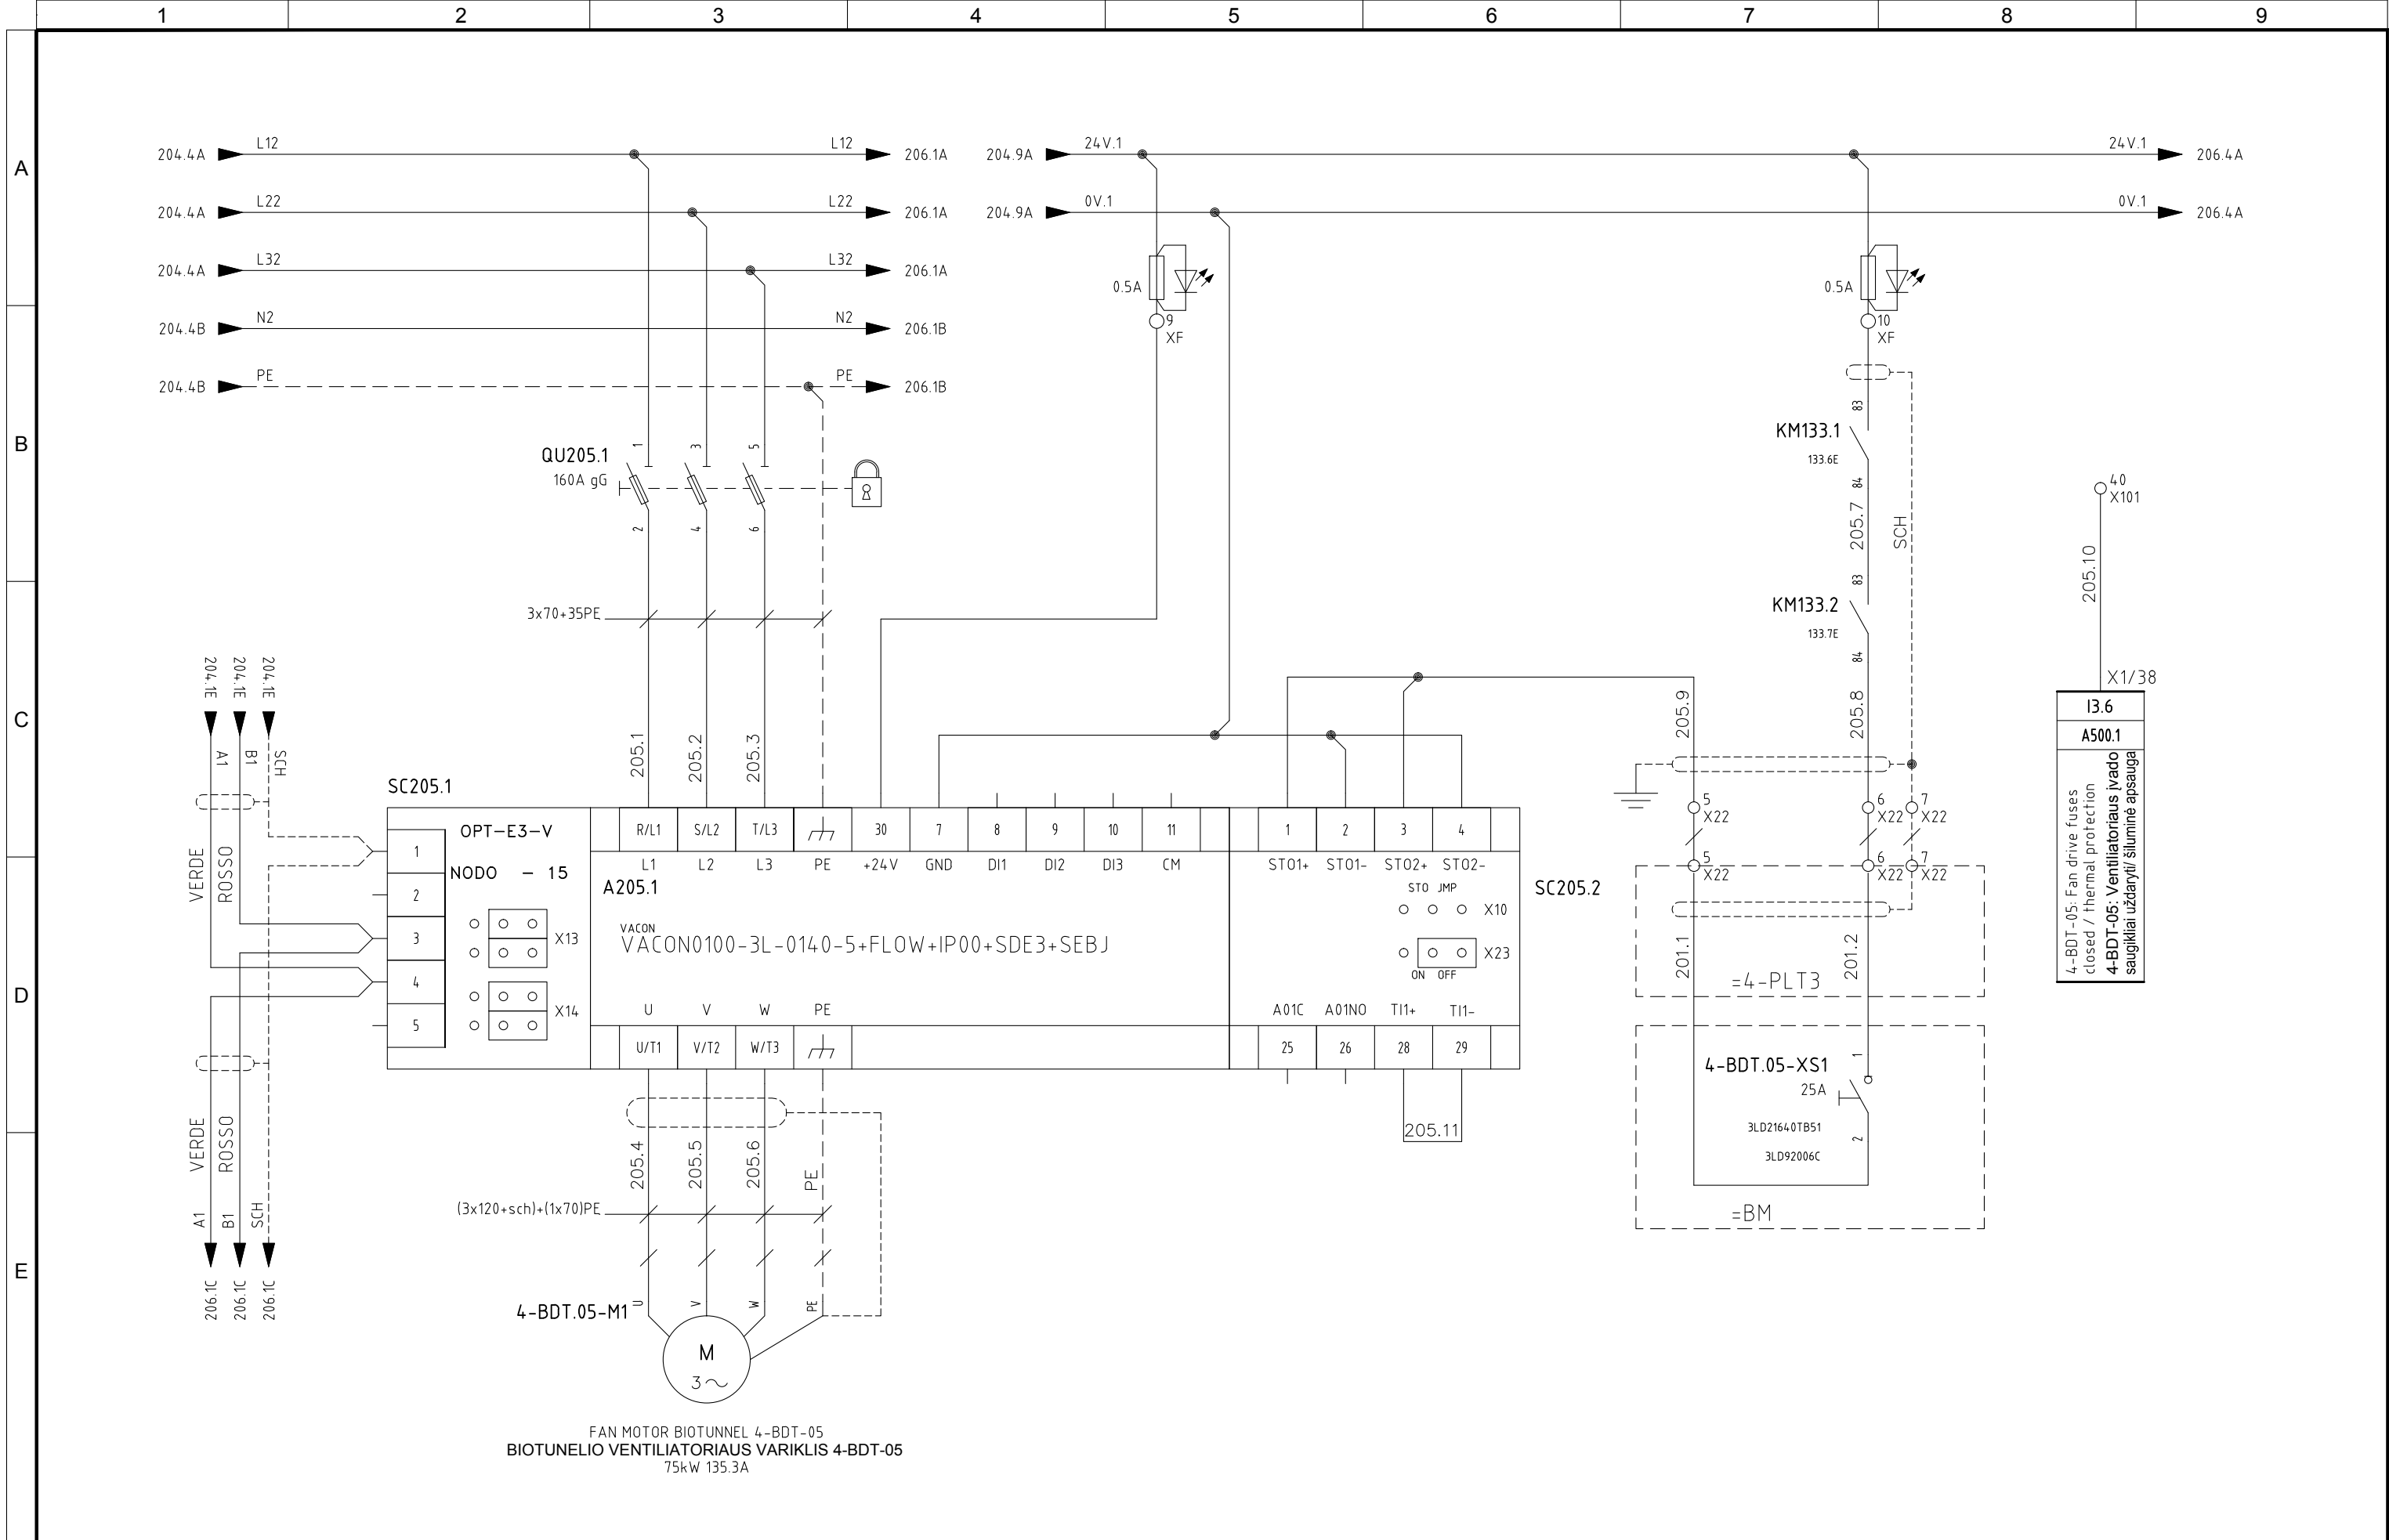


4					
3	05/11/2015	AS-BUILT	R.G.	S.C.	R.T.
2	24/06/2015	DESIGN	R.G.	S.C.	R.T.
1	03/10/2014	DETAIL DESIGN	CEG	MCO	ATZ
0	05/02/2014	ISSUED	CEG	MCO	ATZ
REVIZIA REVISION	DATA DATE	APRAŠYMAS DESCRIPTION	PARENTAS DRAWING	PATIKRINTAS CHECKED	PATVIRTINTAS APPROVED



PROJEKTO NUMERIS PROJECT Nr. E00035	SKIRSNIS SWITCHBOARD SB20	BRĖŽINIO Nr. Nr. DRAWING ELE-A-051	REV. REV. 3	SEKANTIS NEXT 206
PAVADINIMAS TITLE FAN MOTOR BIOTUNNEL 4-BDT-05 <i>BIOTUNNELIO VENTILIATORIAUS VARIKLIS 4-BDT-05</i>				LAPAS SHEET 205


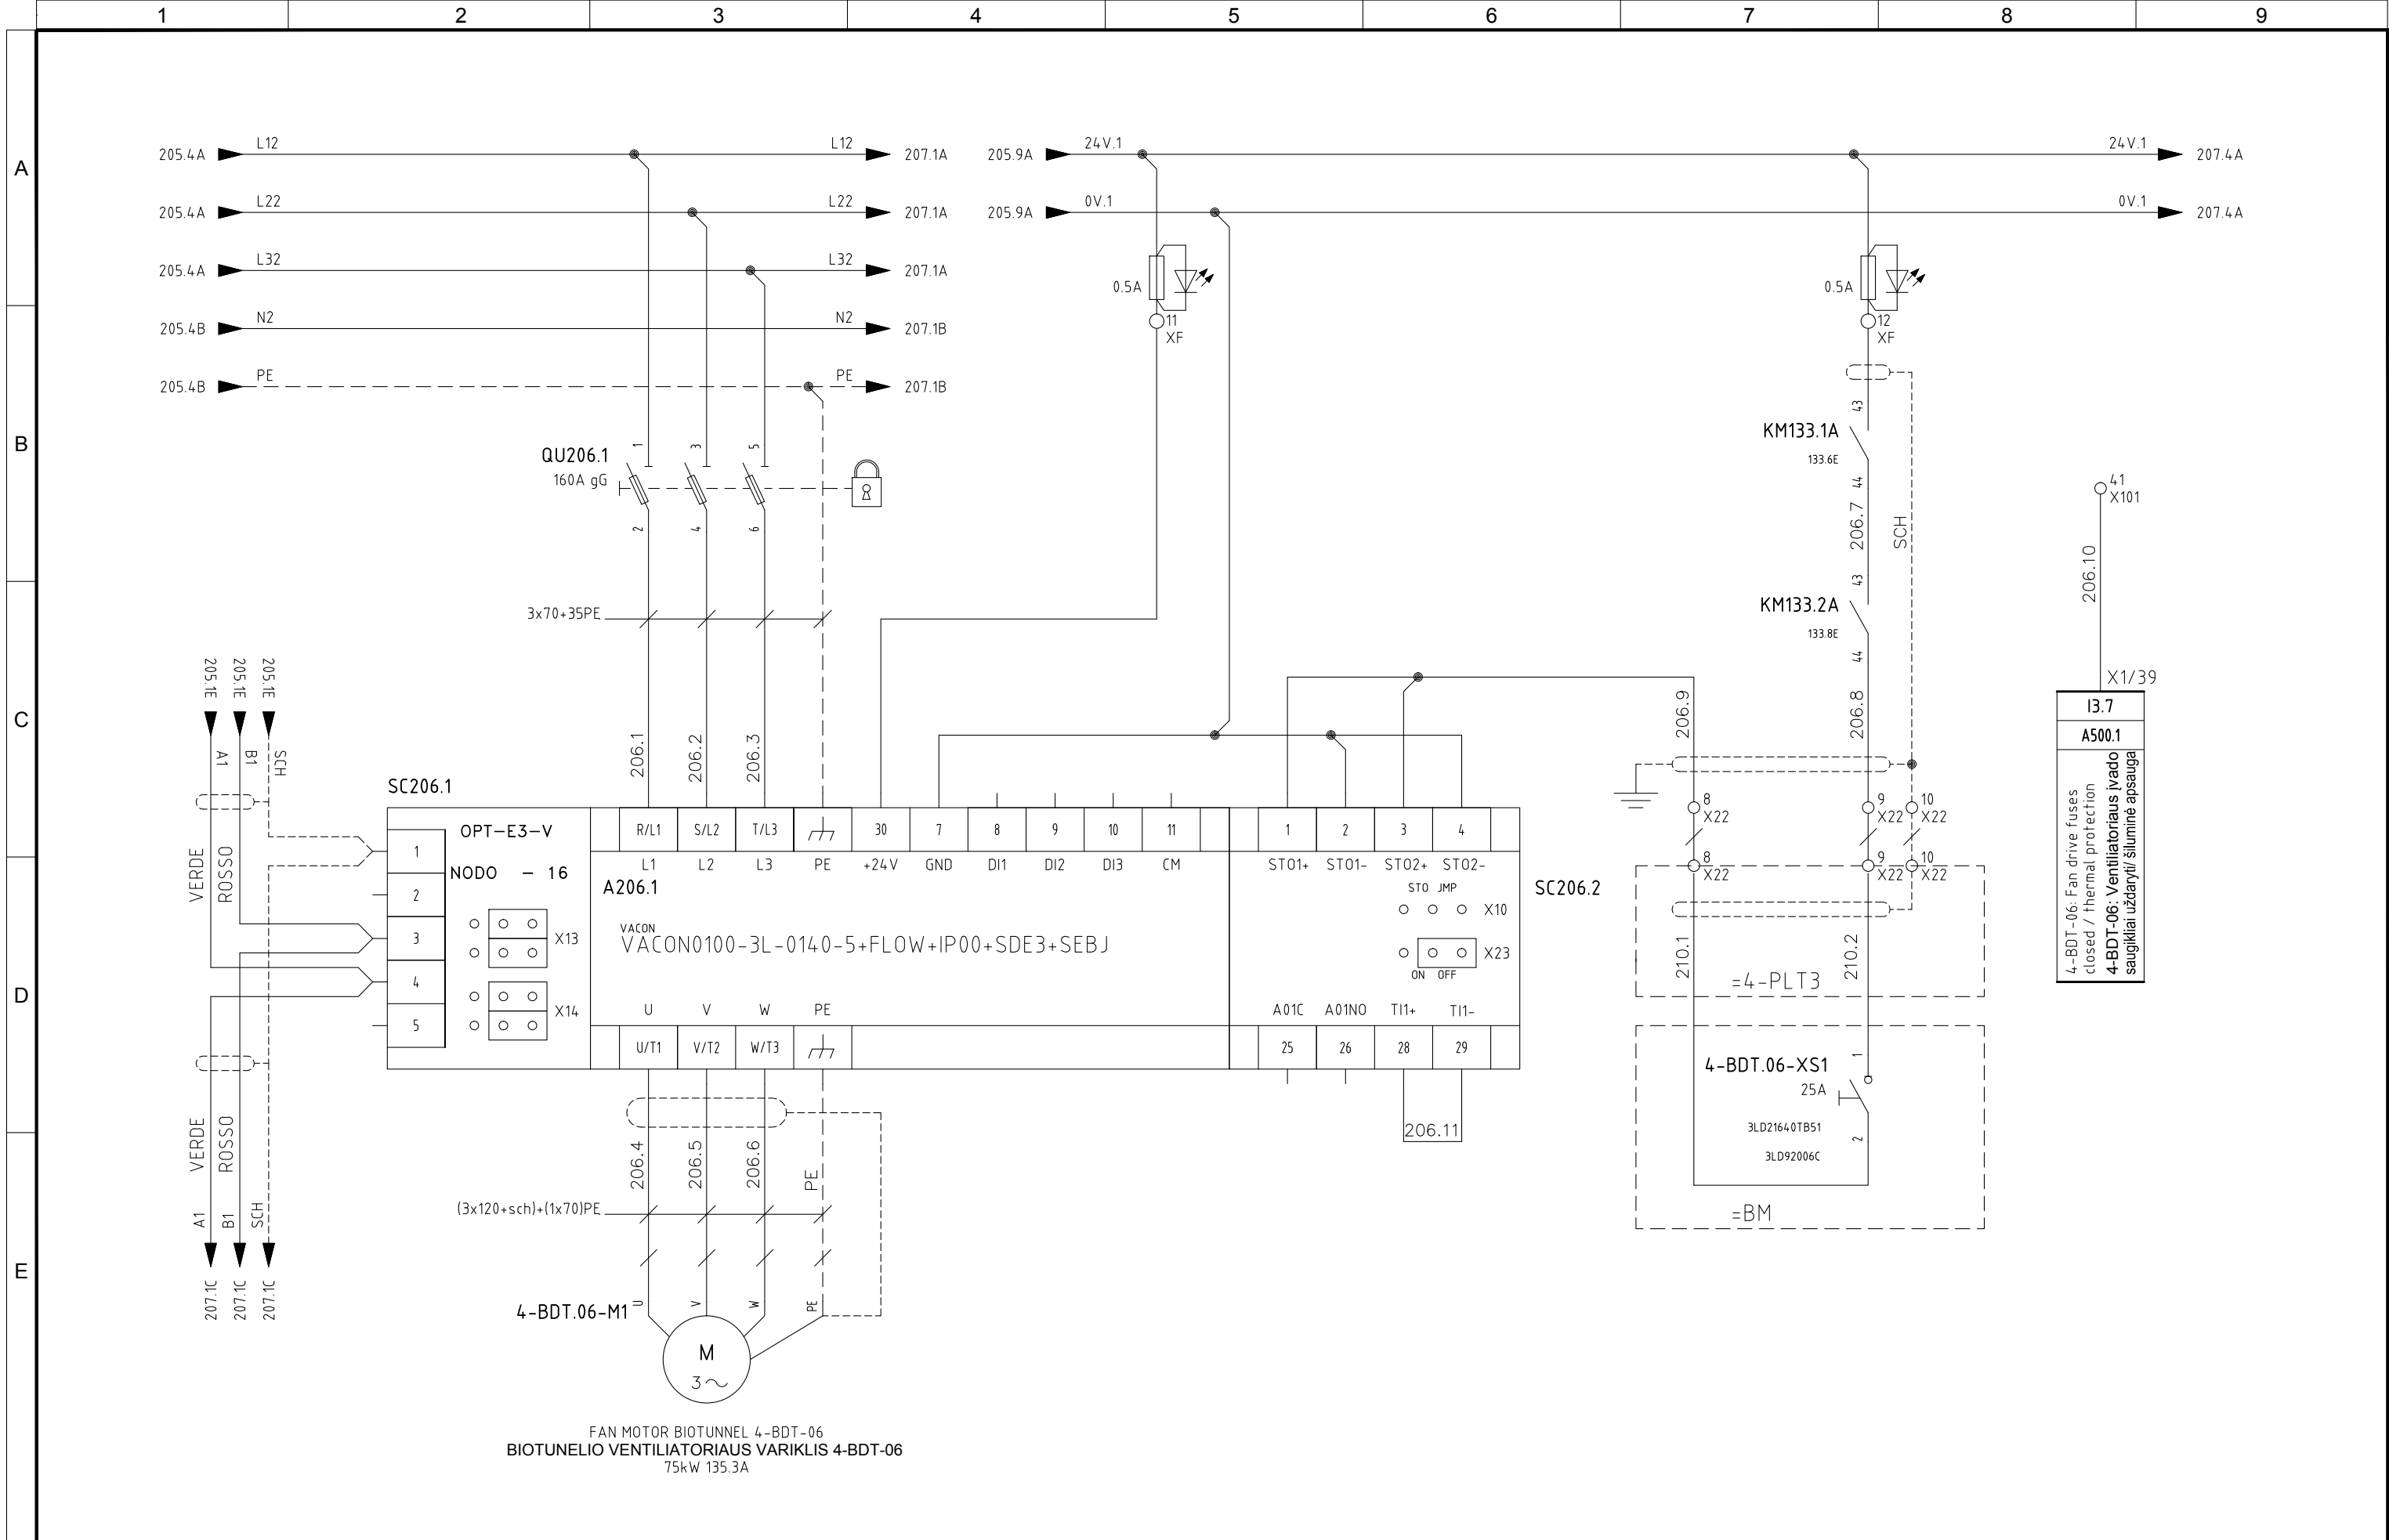


4					
3	05/11/2015	AS-BUILT	R.G.	S.C.	R.T.
2	24/06/2015	DESIGN	R.G.	S.C.	R.T.
1	03/10/2014	DETAIL DESIGN	CEG	MCO	ATZ
0	05/02/2014	ISSUED	CEG	MCO	ATZ
REVIZUA REVISION	DATA DATE	APRAŠYMAS DESCRIPTION	PARENTGAS DRAWING	PATIKRINTAS CHECKED	PATVIRTINTAS APPROVED



PROJEKTO NUMERIS PROJECT Nr. E00035	SKIRSNIS SWITCHBOARD SB20	BRĖŽINIO Nr. Nr. DRAWING ELE-A-051	REV. REV. 3	SEKANTIS NEXT 207
PAVADINIMAS TITLE FAN MOTOR BIOTUNNEL 4-BDT-06 <i>BIOTUNELIO VENTILIATORIAUS VARIKLIS 4-BDT-06</i>				LAPAS SHEET 206

Pagal įstatymą, mes pasilikame teises į šį brėžinį ir draudžiame atgaminti, ar perduoti jį kitiems asmenims be mūsų pritarimo
According to the law we reserve the rights to this drawing and it is forbidden to reproduce it or pass it on other parties without our approval.

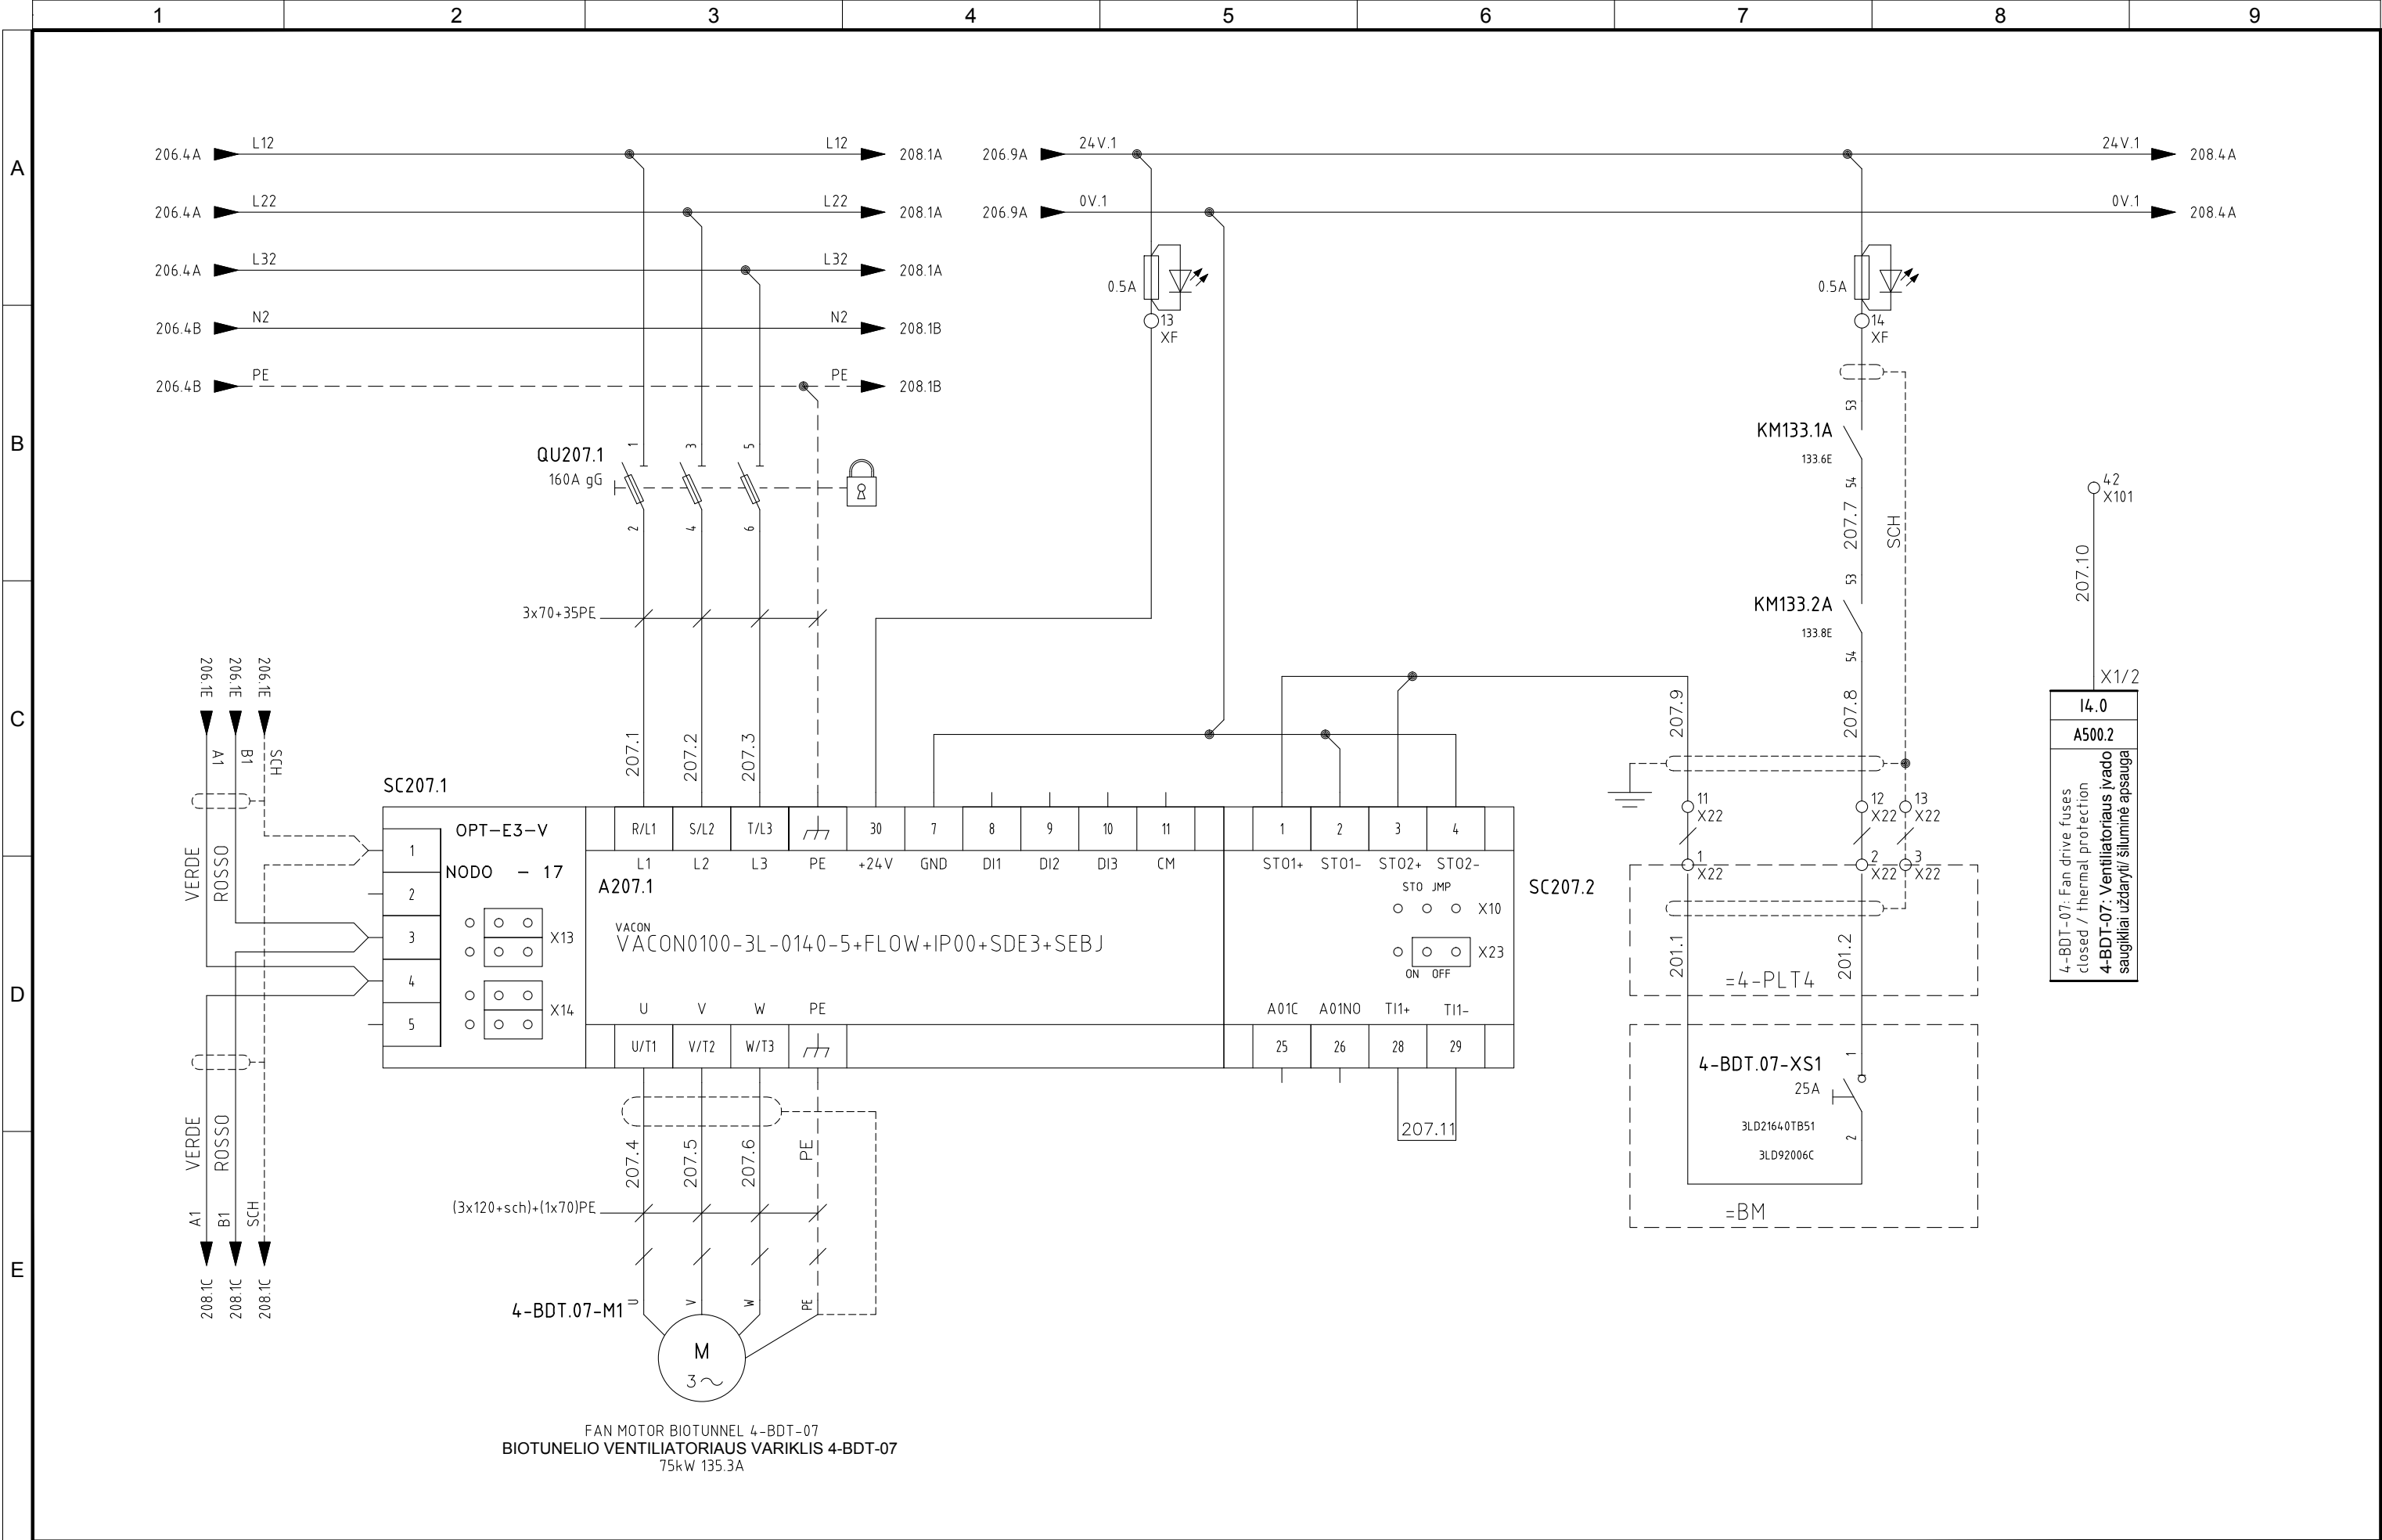


4					
3	05/11/2015	AS-BUILT	R.G.	S.C.	R.T.
2	24/06/2015	DESIGN	R.G.	S.C.	R.T.
1	03/10/2014	DETAIL DESIGN	CEG	MCO	ATZ
0	05/02/2014	ISSUED	CEG	MCO	ATZ
REVIZIJA REVISION	DATA DATE	APRAŠYMAS DESCRIPTION	PARENGTAS DRAWING	PATIKRINTAS CHECKED	PATVIRTINTAS APPROVED



PROJEKTO NUMERIS PROJECT Nr.	SKIRSNIS SWITCHBOARD	BRĖŽINIO Nr. Nr. DRAWING	REV. REV.	SEKANTIS NEXT
E00035	SB20	ELE-A-051	3	208
PAVADINIMAS TITLE	FAN MOTOR BIOTUNNEL 4-BDT-07 BIOTUNNELIO VENTILIATORIAUS VARIKLIS 4-BDT-07			LAPAS SHEET
				207

Pagal įstatymą, mes pasilikame teises į šį brėžinį ir draudžiame atgaminti, ar perduoti jį kitiems asmenims be mūsų pritarimo
According to the law we reserve the rights to this drawing and it is forbidden to reproduce it or pass it on other parties without our approval.

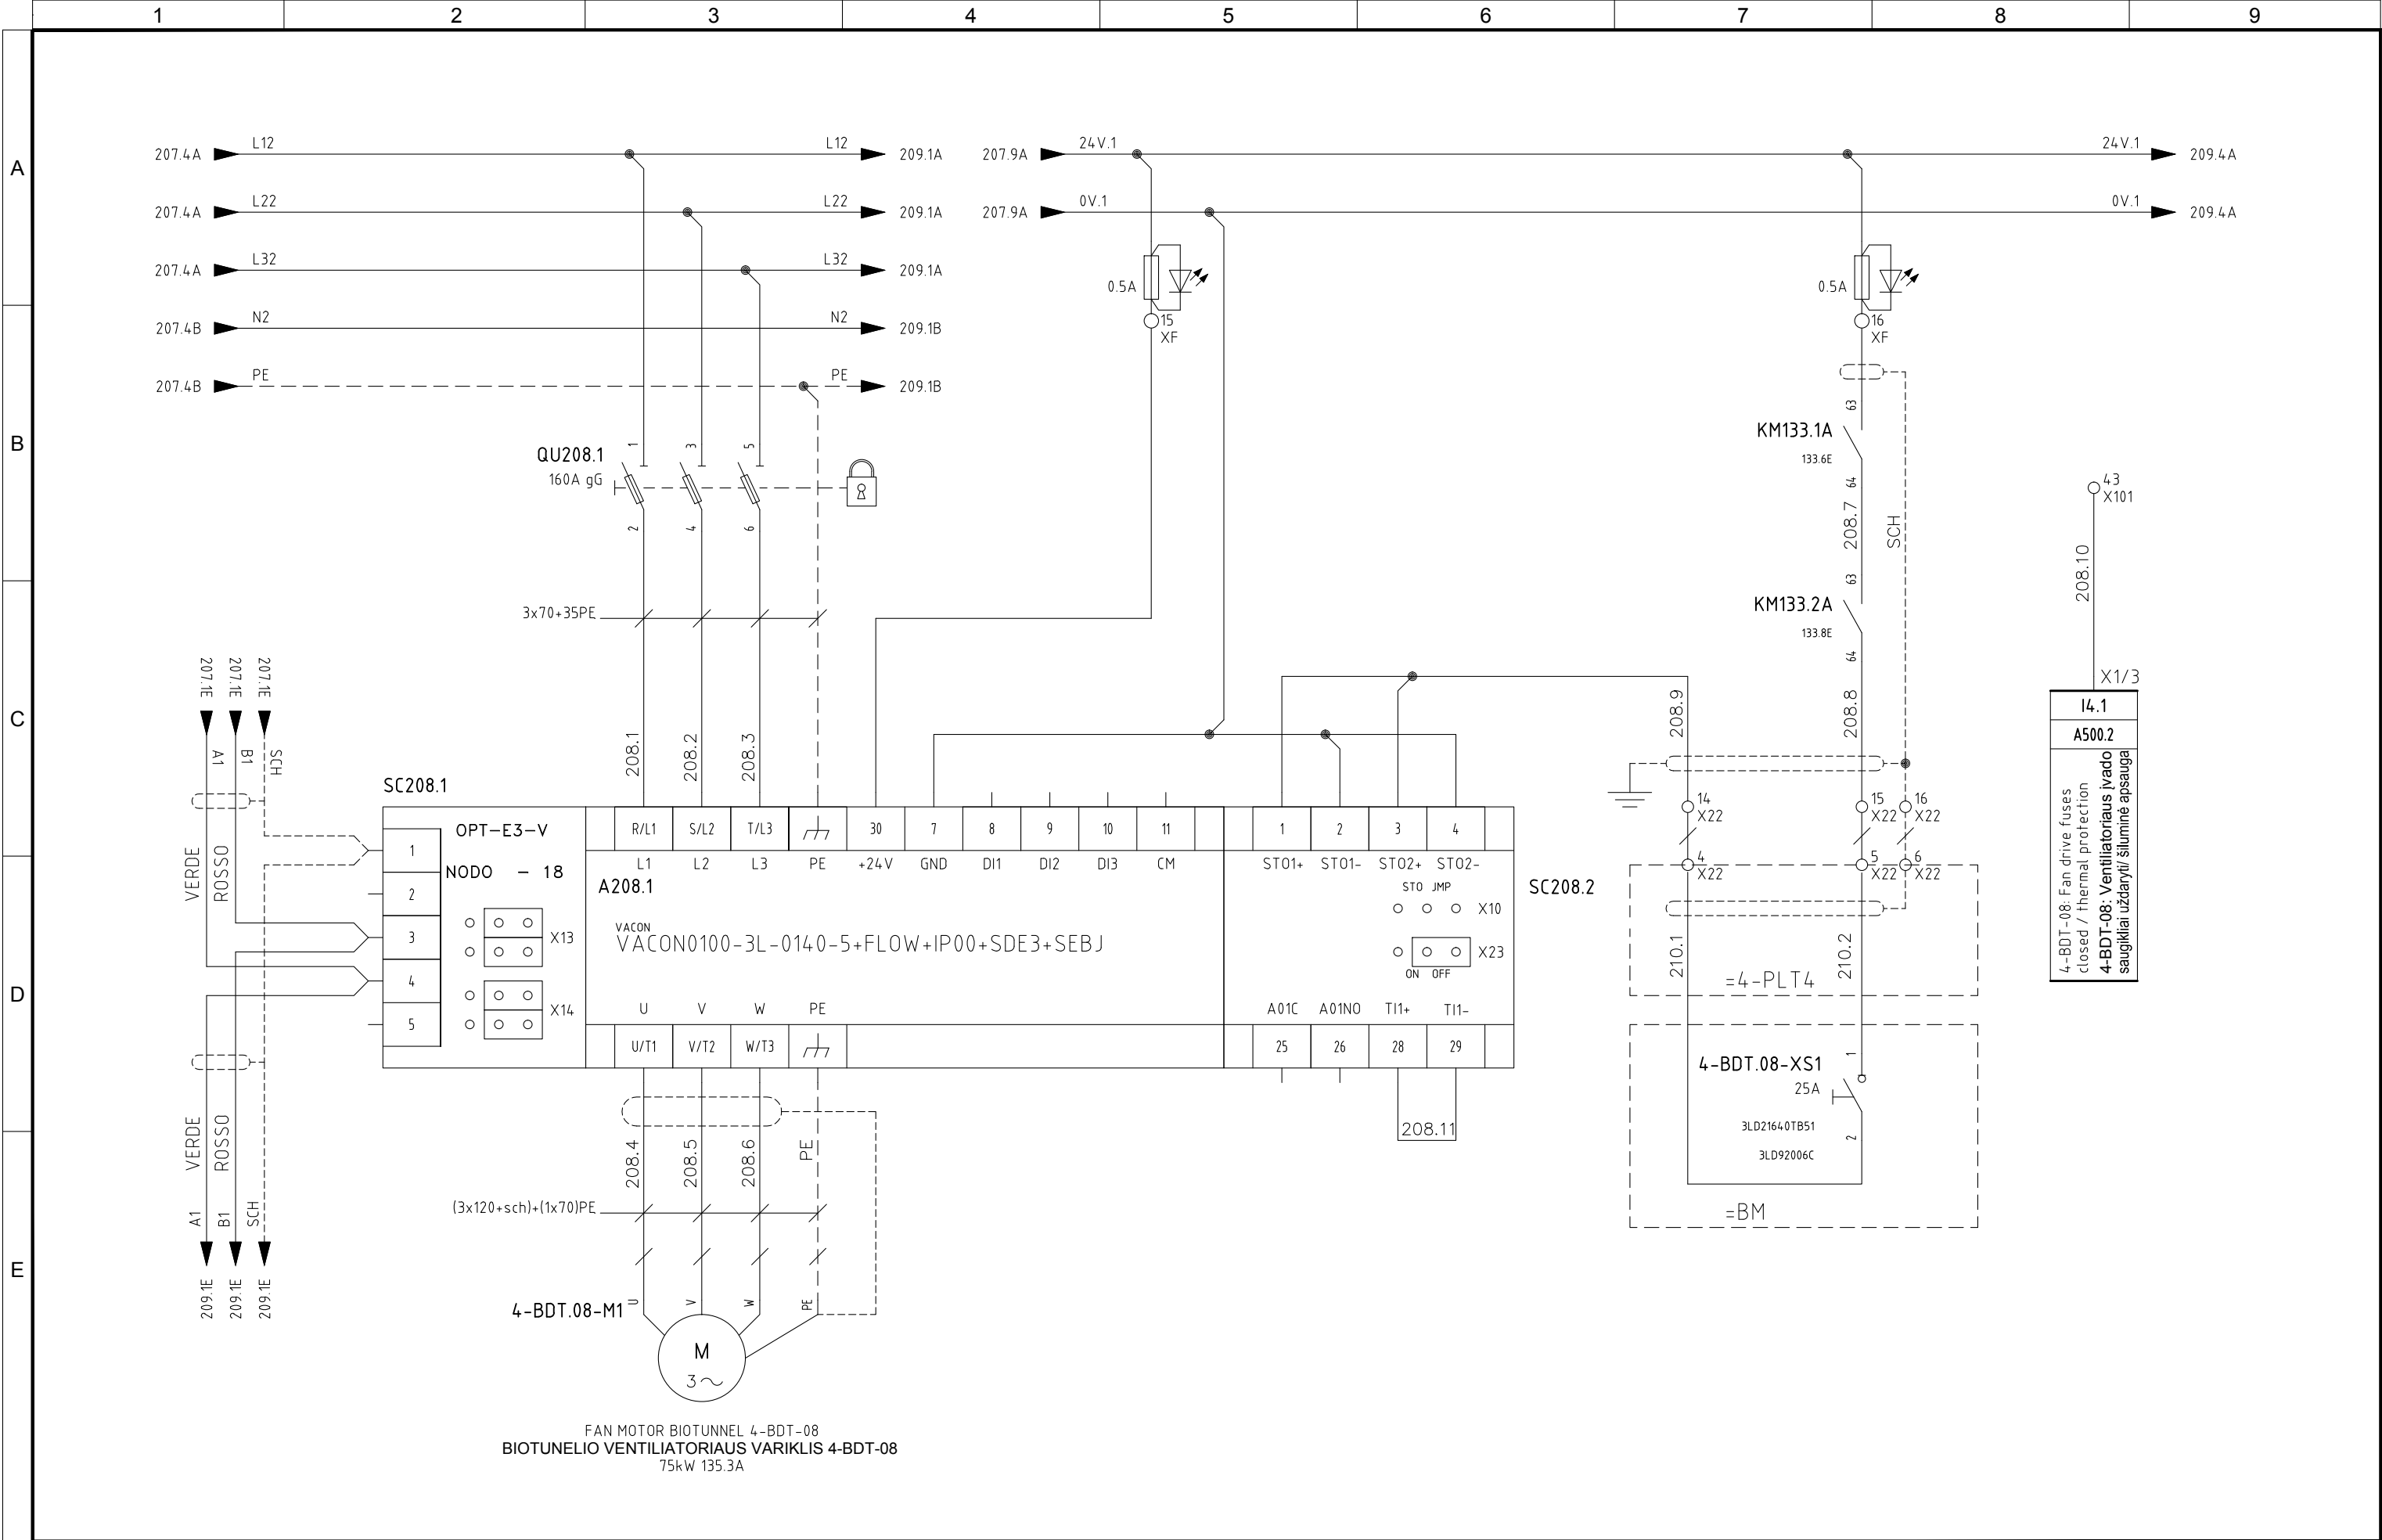


4					
3	05/11/2015	AS-BUILT	R.G.	S.C.	R.T.
2	24/06/2015	DESIGN	R.G.	S.C.	R.T.
1	03/10/2014	DETAIL DESIGN	CEG	MCO	ATZ
0	05/02/2014	ISSUED	CEG	MCO	ATZ
REVIZUA REVISION	DATA DATE	APRAŠYMAS DESCRIPTION	PARENGTAS DRAWING	PATIKRINTAS CHECKED	PATVIRTINTAS APPROVED



PROJEKTO NUMERIS PROJECT Nr.	SKIRSNIS SWITCHBOARD	BRĖŽINIO Nr. Nr. DRAWING	REV. REV.	SEKANTIS NEXT
E00035	SB20	ELE-A-051	3	209
PAVADINIMAS TITLE	FAN MOTOR BIOTUNNEL 4-BDT-08 BIOTUNNELIO VENTILIATORIAUS VARIKLIS 4-BDT-08			LAPAS SHEET
				208

Pagal įstatymą, mes pasilikame teises į šį brėžinį ir draudžiame atgaminti, ar perduoti jį kitiems asmenims be mūsų pritarimo.
According to the law we reserve the rights to this drawing and it is forbidden to reproduce it or pass it on other parties without our approval.

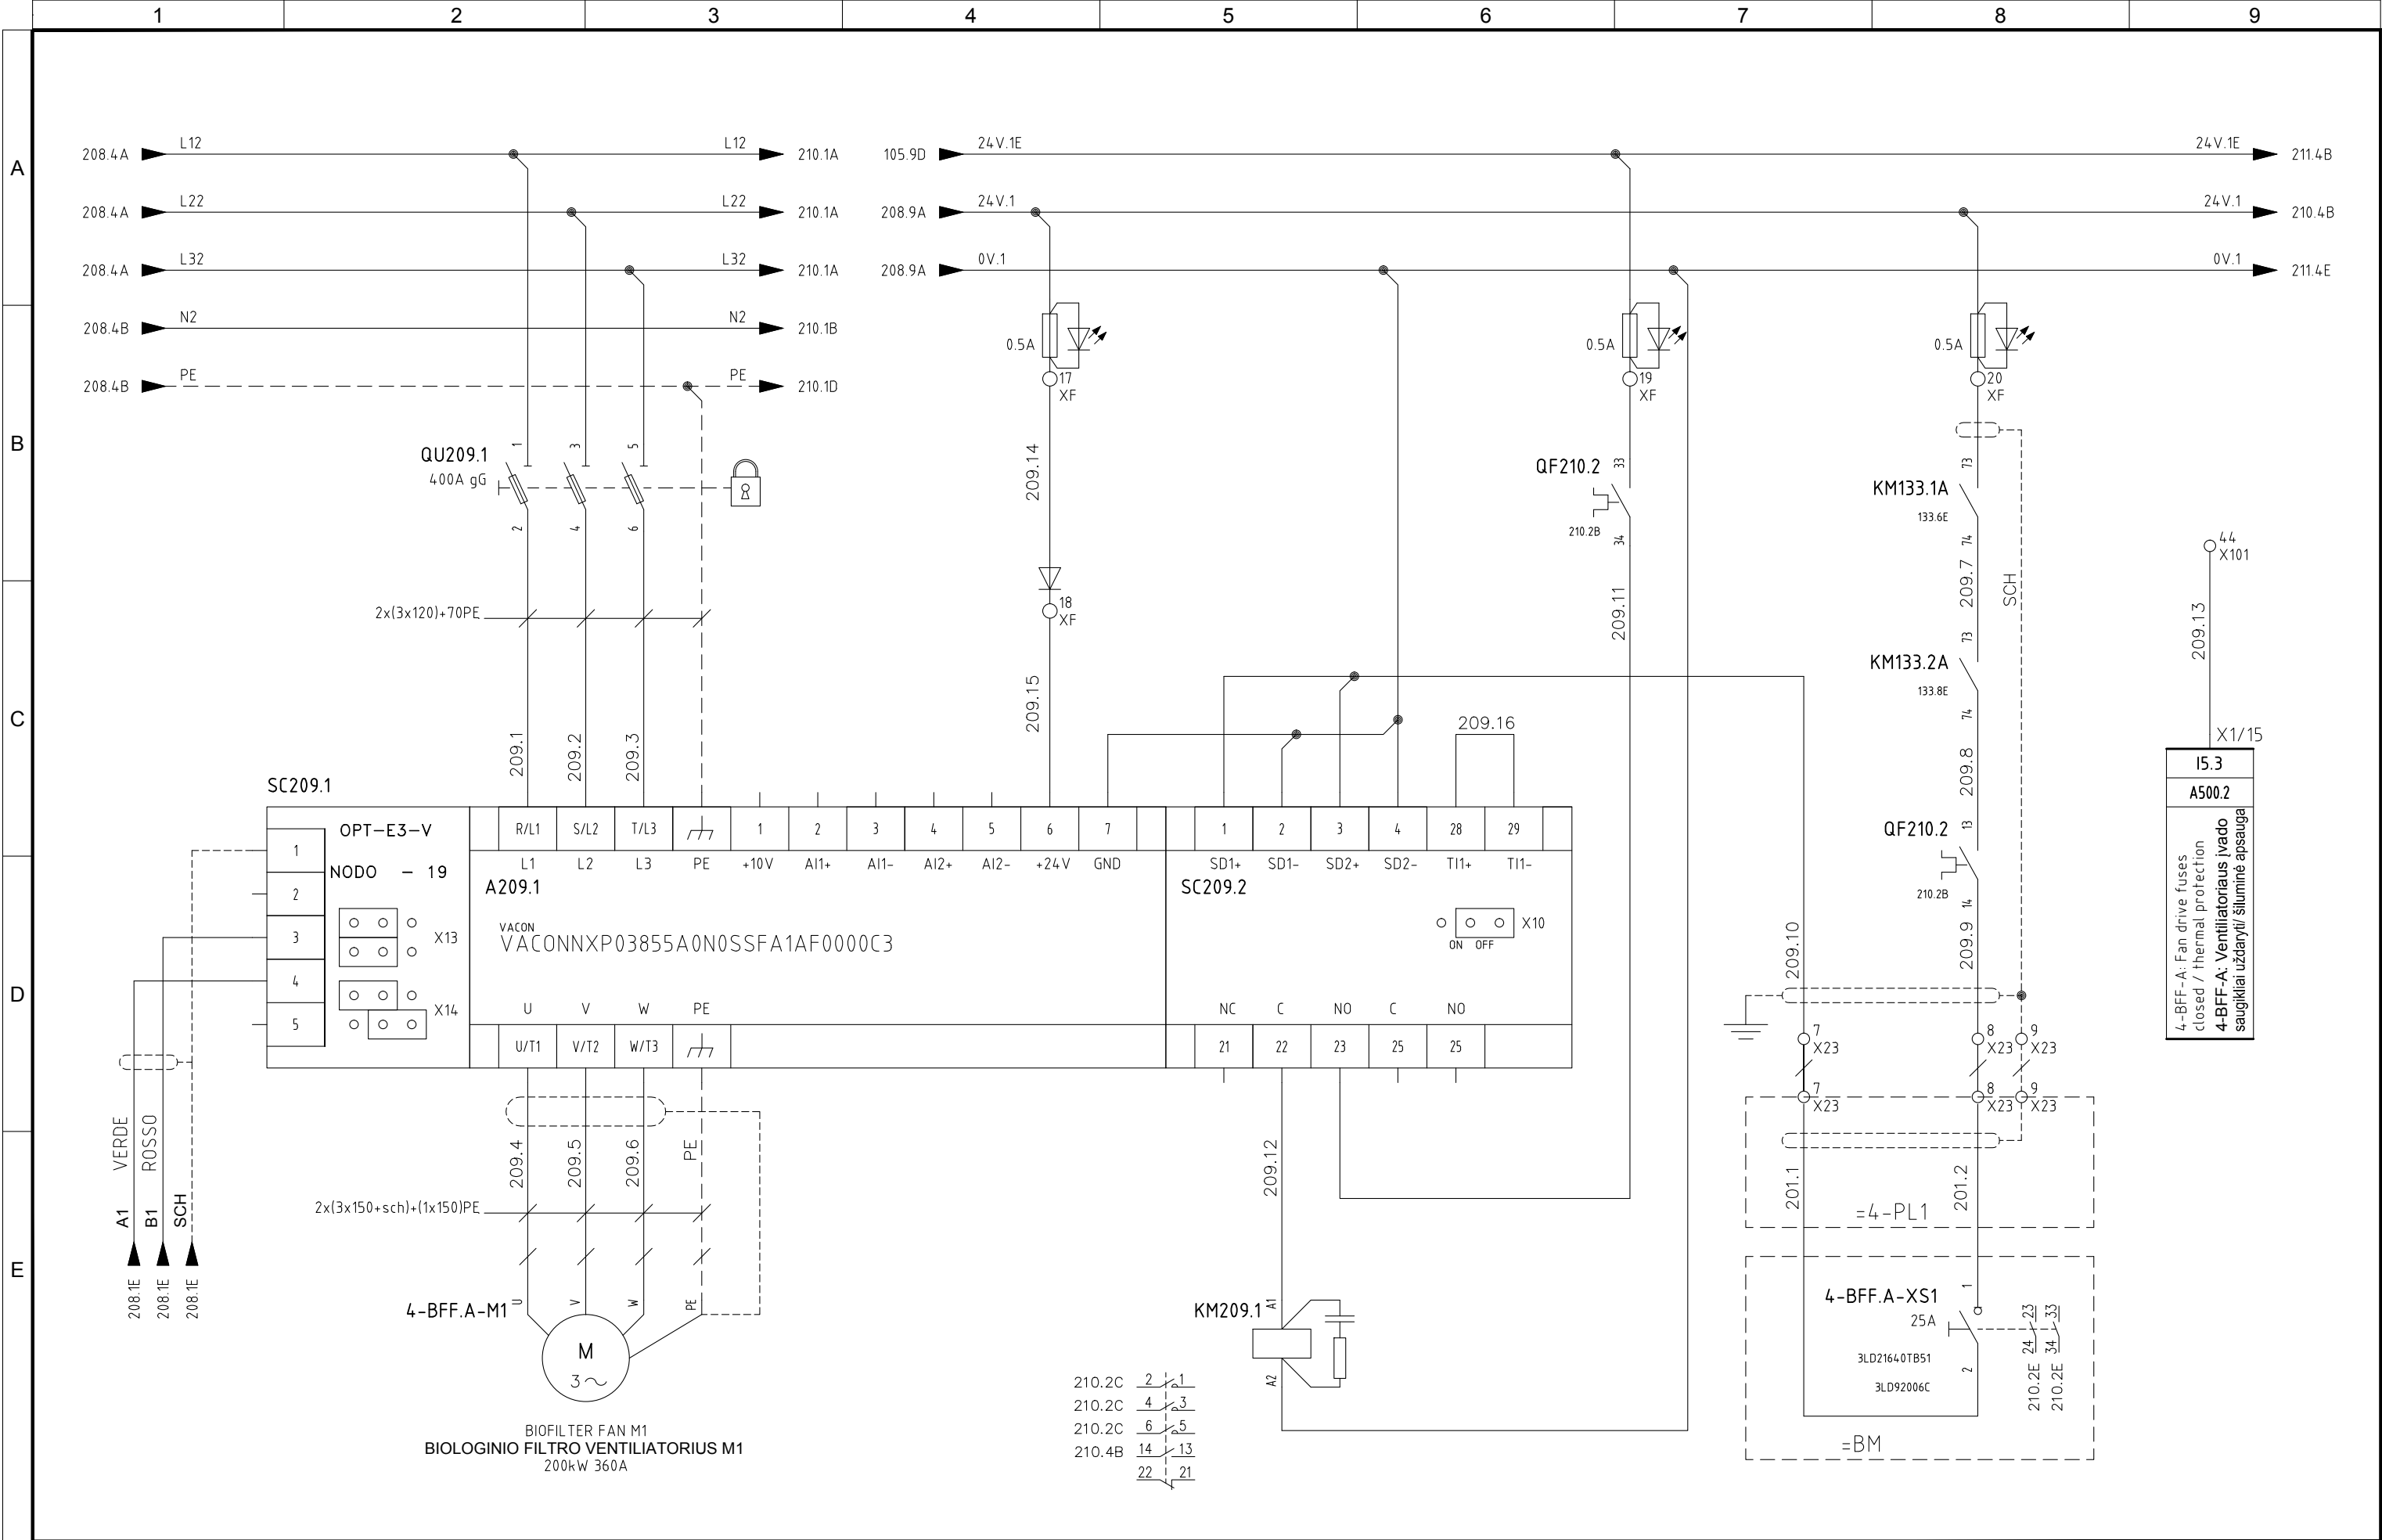


4					
3	05/11/2015	AS-BUILT	R.G.	S.C.	R.T.
2	24/06/2015	DESIGN	R.G.	S.C.	R.T.
1	03/10/2014	DETAIL DESIGN	CEG	MCO	ATZ
0	05/02/2014	ISSUED	CEG	MCO	ATZ
REVIZUA REVISION	DATA DATE	APRAŠYMAS DESCRIPTION	PARENGTAS DRAWING	PATIKRINTAS CHECKED	PATVIRTINTAS APPROVED



PROJEKTO NUMERIS PROJECT Nr. E00035	SKIRSNIS SWITCHBOARD SB20	BRĖŽINIO Nr. Nr. DRAWING ELE-A-051	REV. REV. 3	SEKANTIS NEXT 210
PAVADINIMAS TITLE BIOFILTER FAN 4-BFF-A	BIOLOGINIO FILTRO VENTILIATORIUS 4-BEF-A			LAPAS SHEET 209

Pagal įstatymą, mes pasiliekaime teisę į šį brėžinį ir draudžiame atgaminti, ar perduoti jį kitiems asmenims be mūsų pritarimo. Atsižvelgiant į tai, mes išsaugome teisę į šį brėžinį ir draudžiame atgaminti, ar perduoti jį kitiems asmenims be mūsų pritarimo.

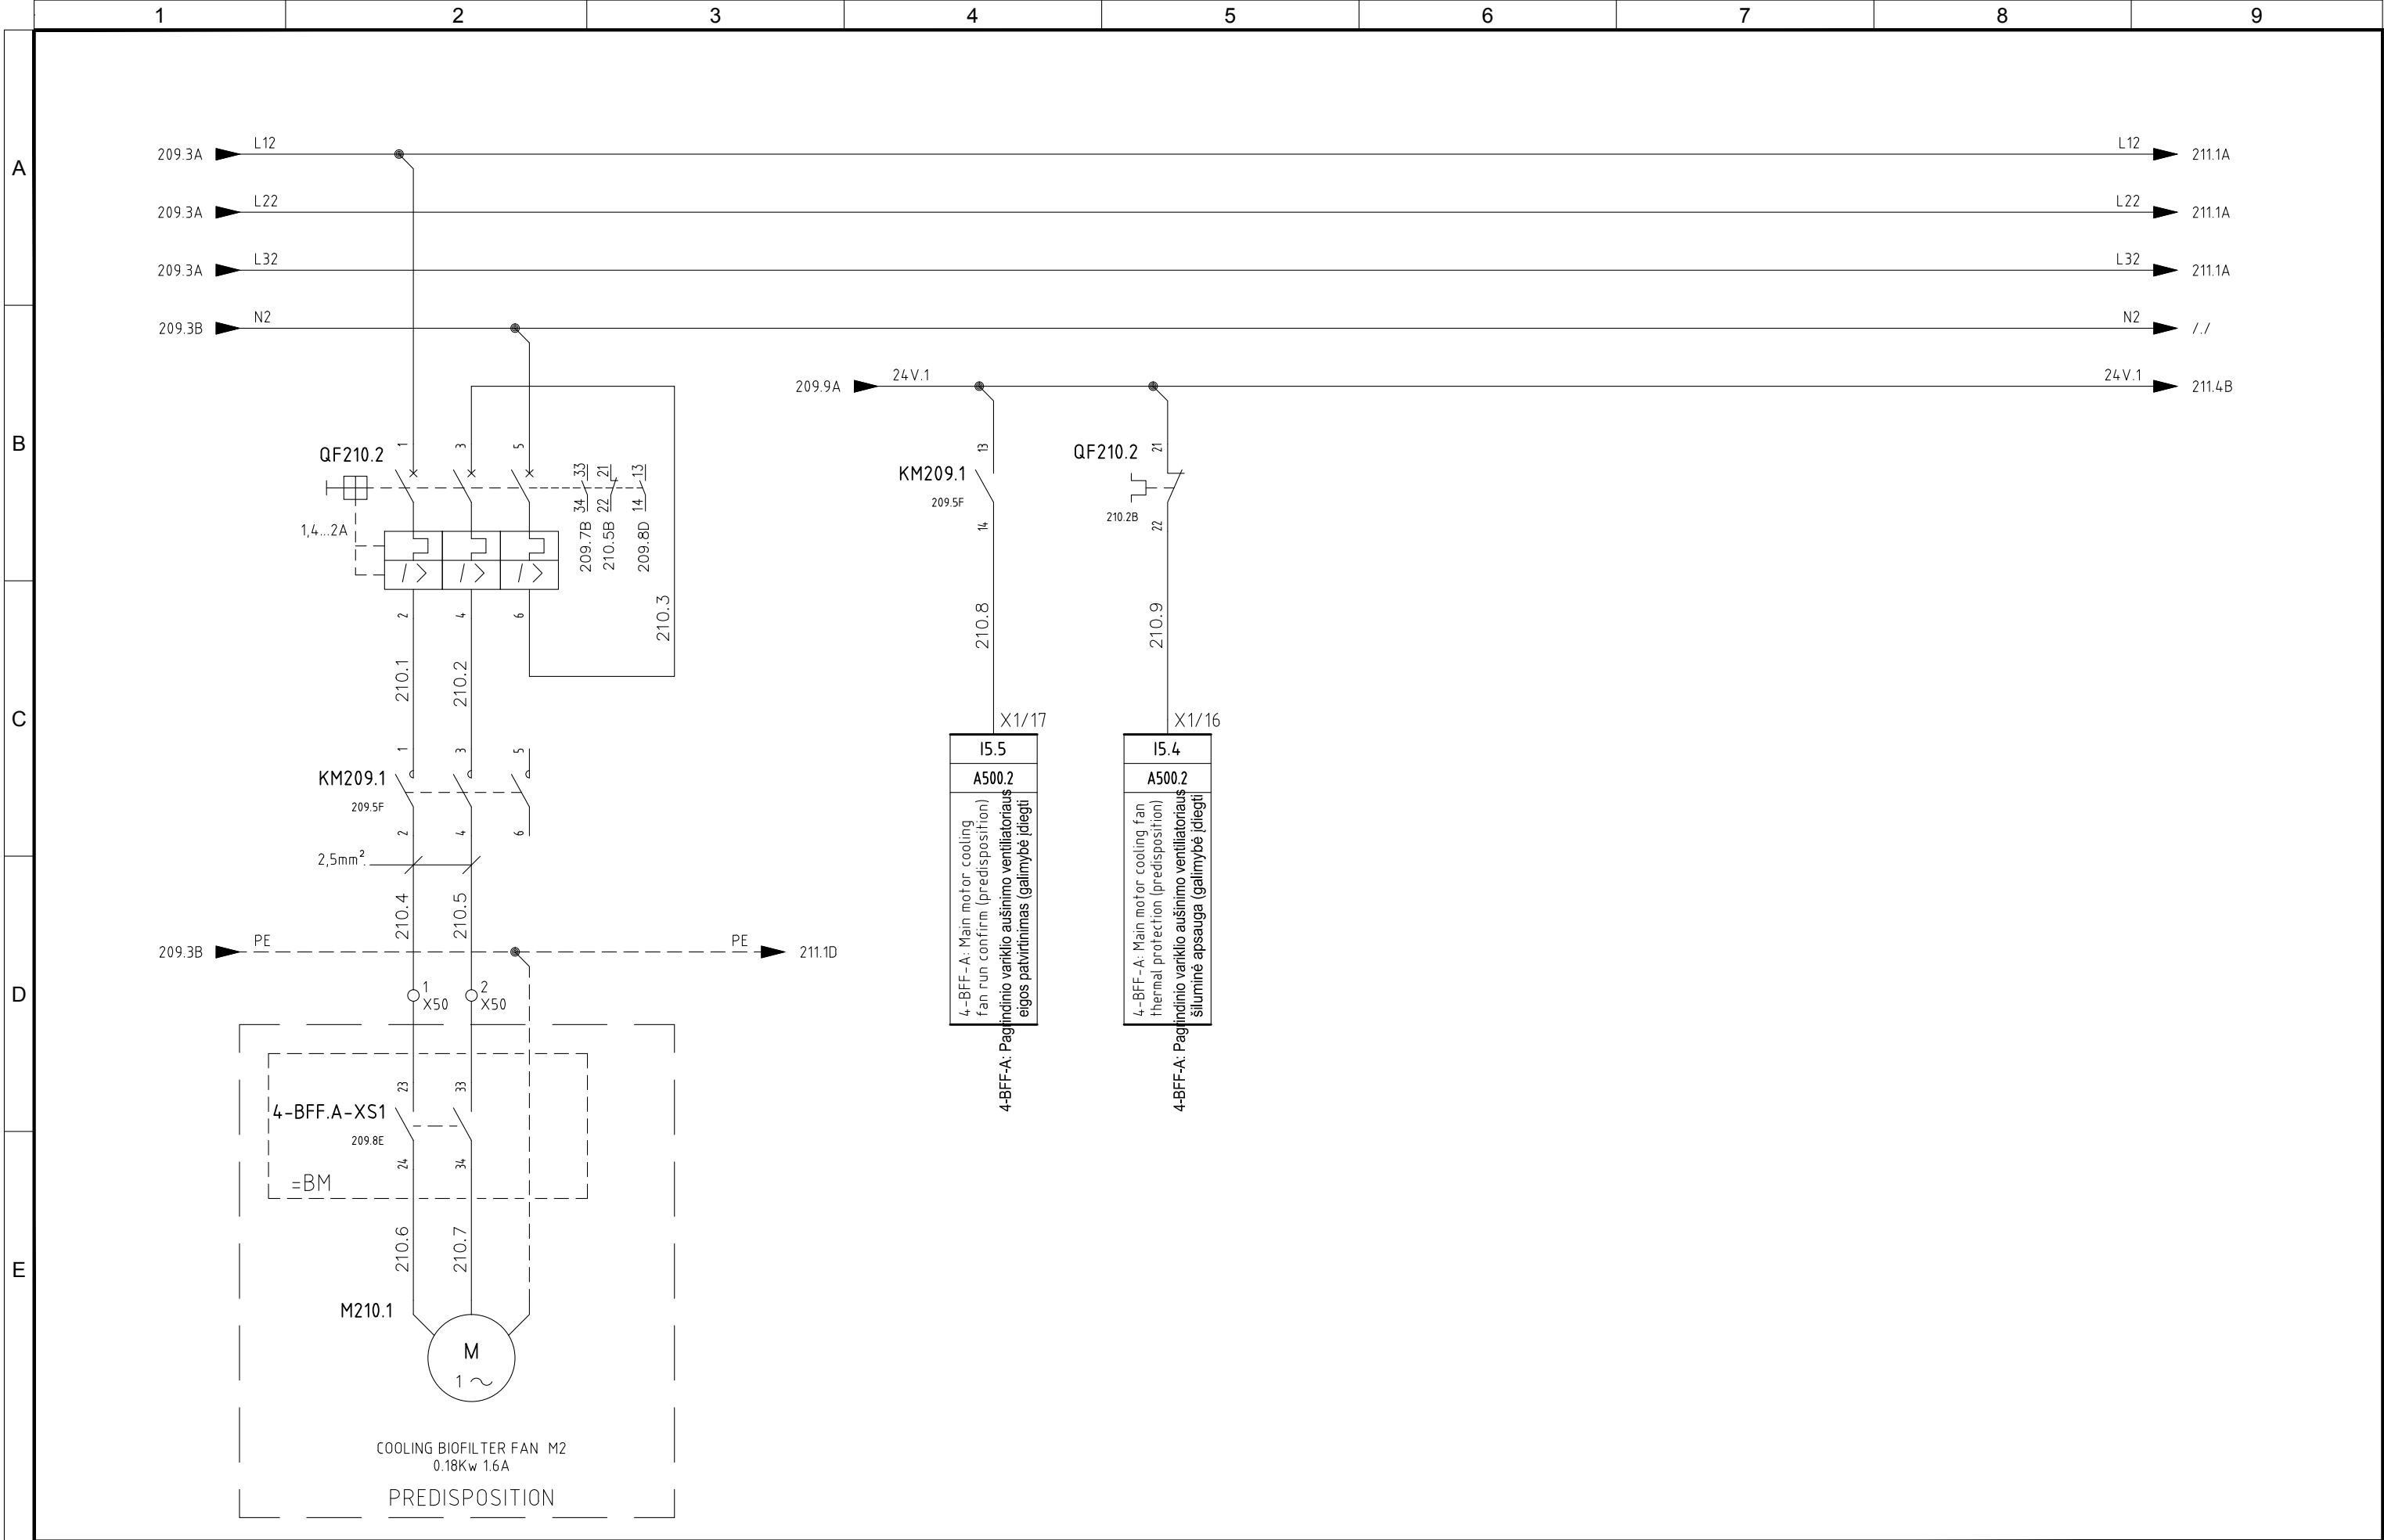


4					
3	05/11/2015	AS-BUILT	R.G.	S.C.	R.T.
2	24/06/2015	DESIGN	R.G.	S.C.	R.T.
1	03/10/2014	DETAIL DESIGN	CEG	MCO	ATZ
0	05/02/2014	ISSUED	CEG	MCO	ATZ



PROJEKTO NUMERIS PROJECT Nr.	SKIRSNIS SWITCHBOARD	BRŽINIO Nr. Nr. DRAWING	REV. REV.	SEKANTIS NEXT
E00035	SB20	ELE-A-051	3	211
PAVADINIMAS TITLE				LAPAS SHEET
BIOFILTER FAN 4-BFF-A <i>BIOLOGINIO FILTRO VENTILIATORIUS 4-BEF-A</i>				210

Pagal įstatymą, mes pasilikame teises į šį brėžinį ir draudžiame atgaminti, ar perduoti jį kitiems asmenims be mūsų pritarimo.
According to the law we reserve the rights to this drawing and it is forbidden to reproduce it or pass it on other parties without our approval.

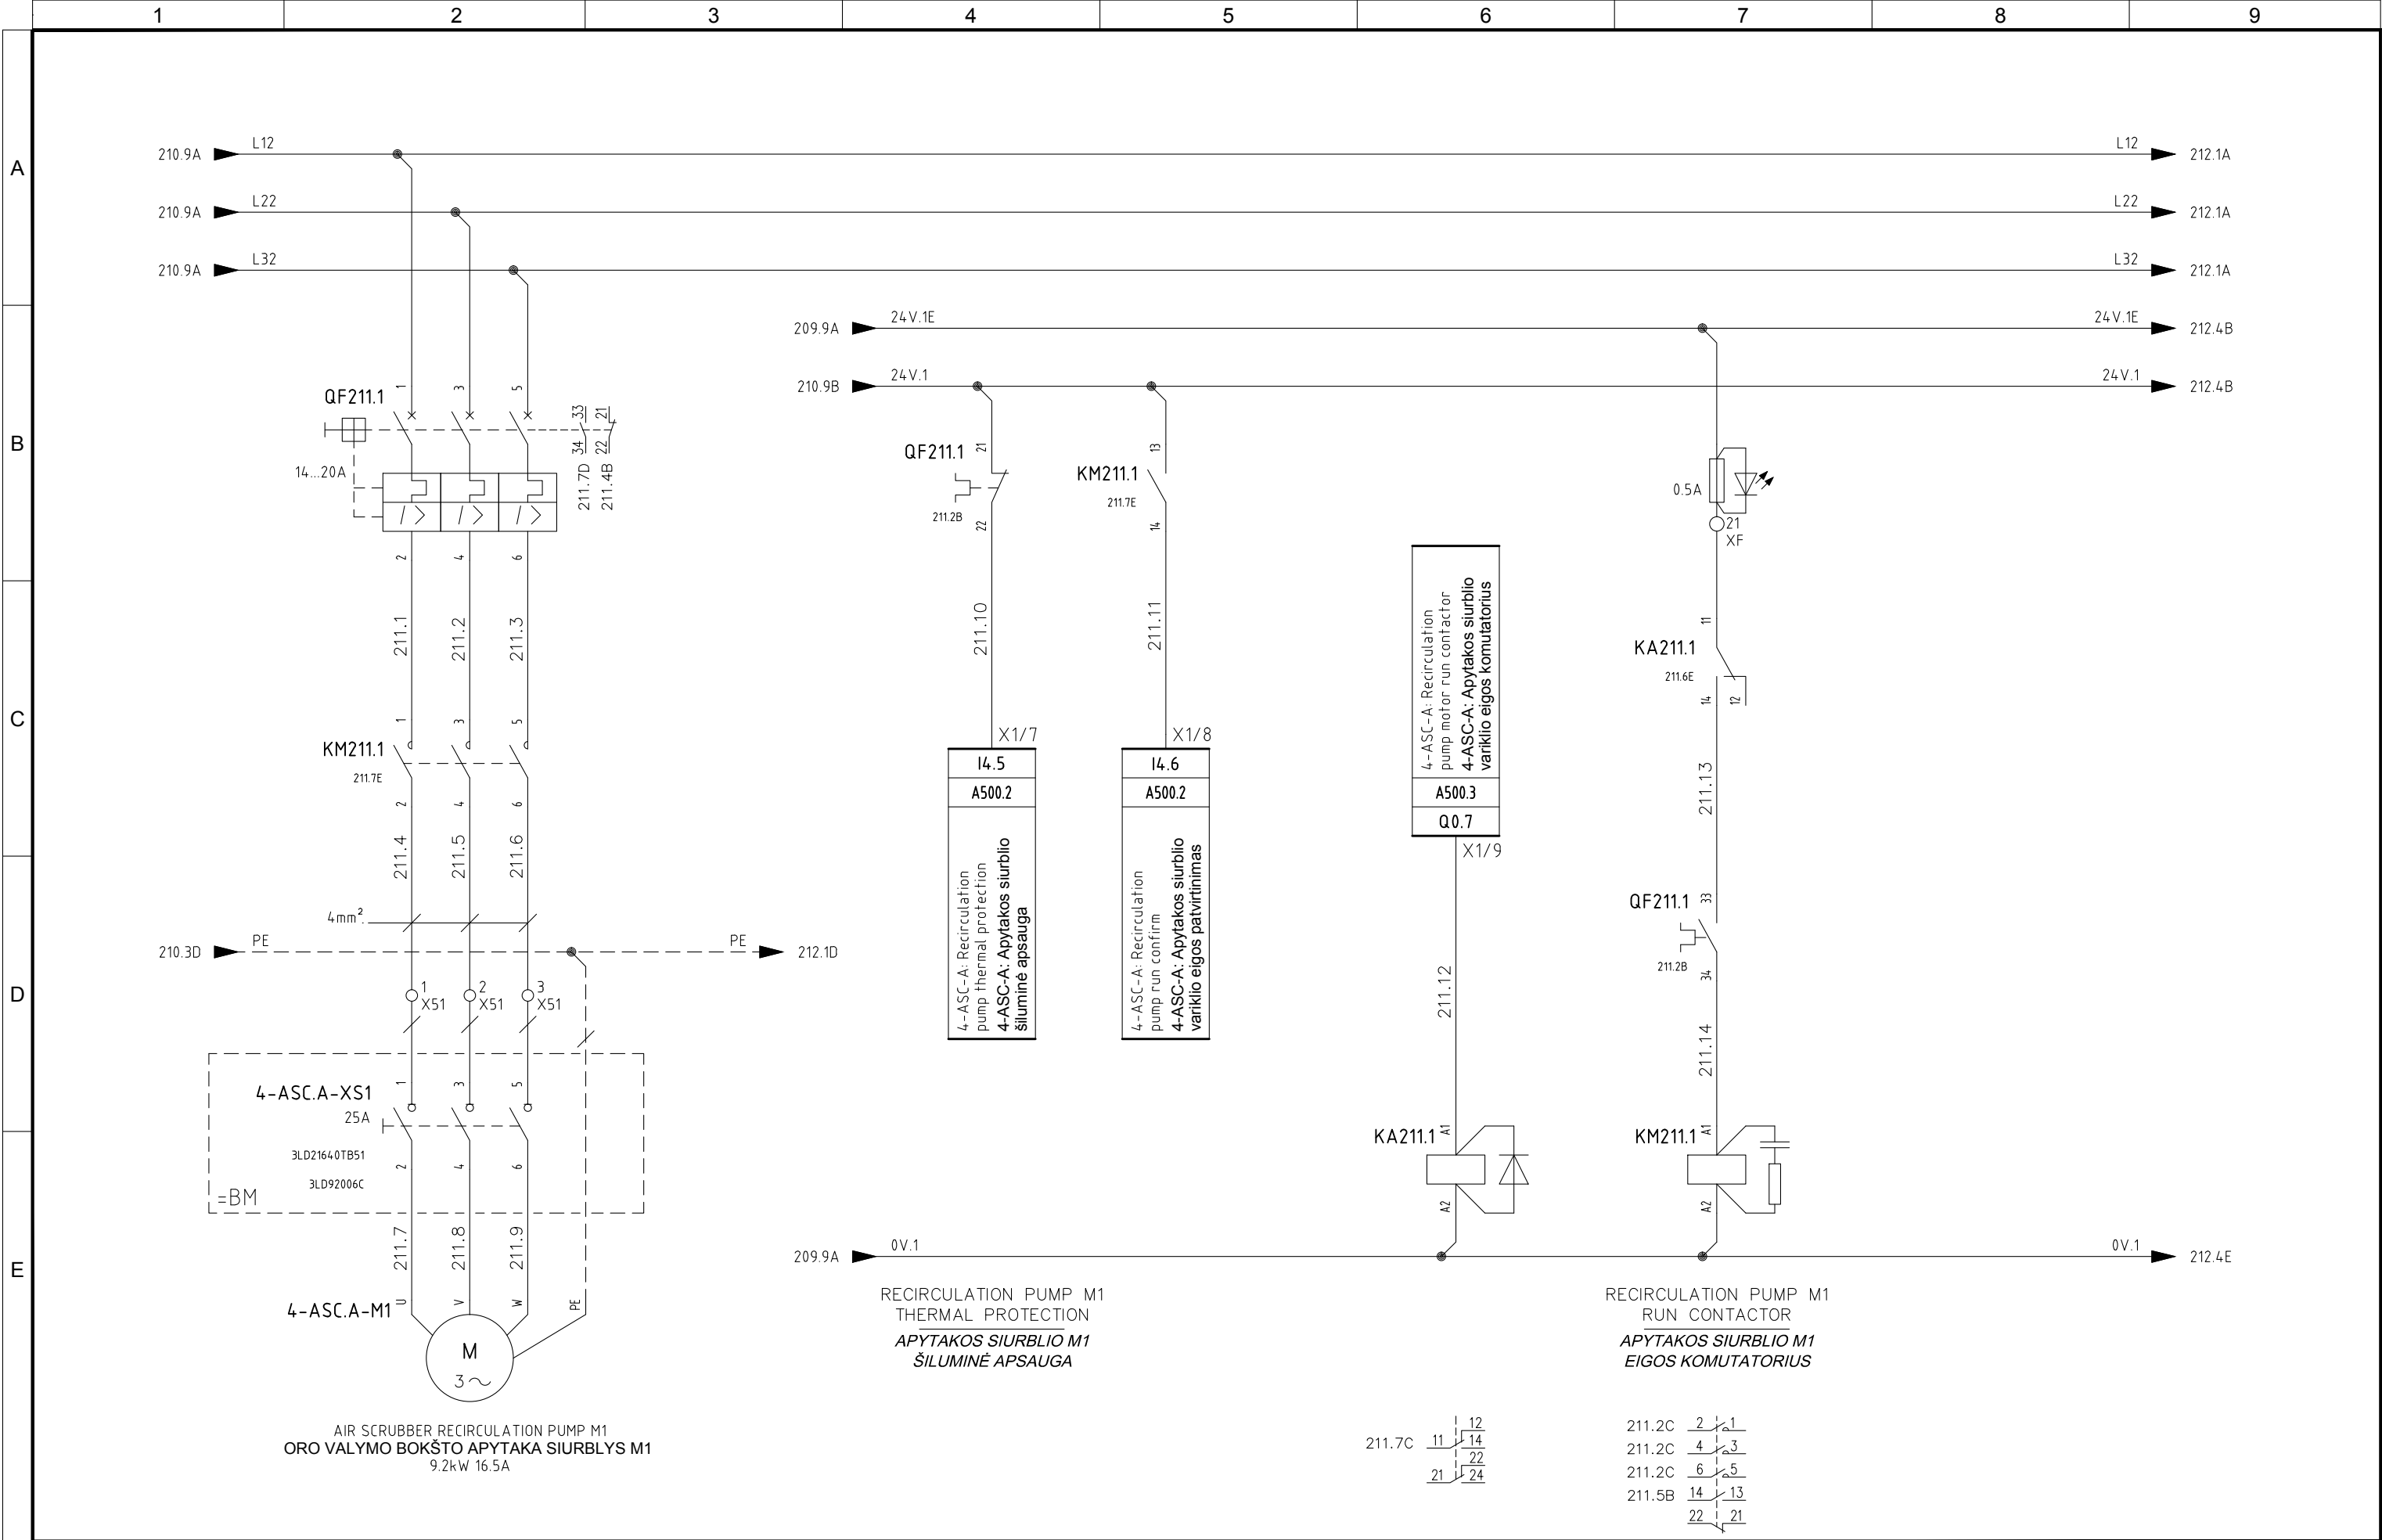


4					
3	05/11/2015	AS-BUILT	R.G.	S.C.	R.T.
2	24/06/2015	DESIGN	R.G.	S.C.	R.T.
1	03/10/2014	DETAIL DESIGN	CEG	MCO	ATZ
0	05/02/2014	ISSUED	CEG	MCO	ATZ
REVIZUA REVISION	DATA DATE	APRAŠYMAS DESCRIPTION	PARENGTAS DRAWING	PATIKRINTAS CHECKED	PATVIRTINTAS APPROVED



PROJEKTO NUMERIS PROJECT Nr. E00035	SKIRSNIS SWITCHBOARD SB20	BRĖŽINIO Nr. Nr. DRAWING ELE-A-051	REV. REV. 3	SEKANTIS NEXT 212
PAVADINIMAS TITLE AIR SCRUBBER RECIRCULATION PUMP M1 4-ASC-A ORO VALYMO BOKŠTO APYTAKA M1 4-ASC-A	LAPAS SHEET 211			

Pagal ištatymų, mes pasiliekaime teises į šį brėžinį ir draudžiame atgaminti, ar perduoti jį kitiems asmenims be mūsų pritarimo

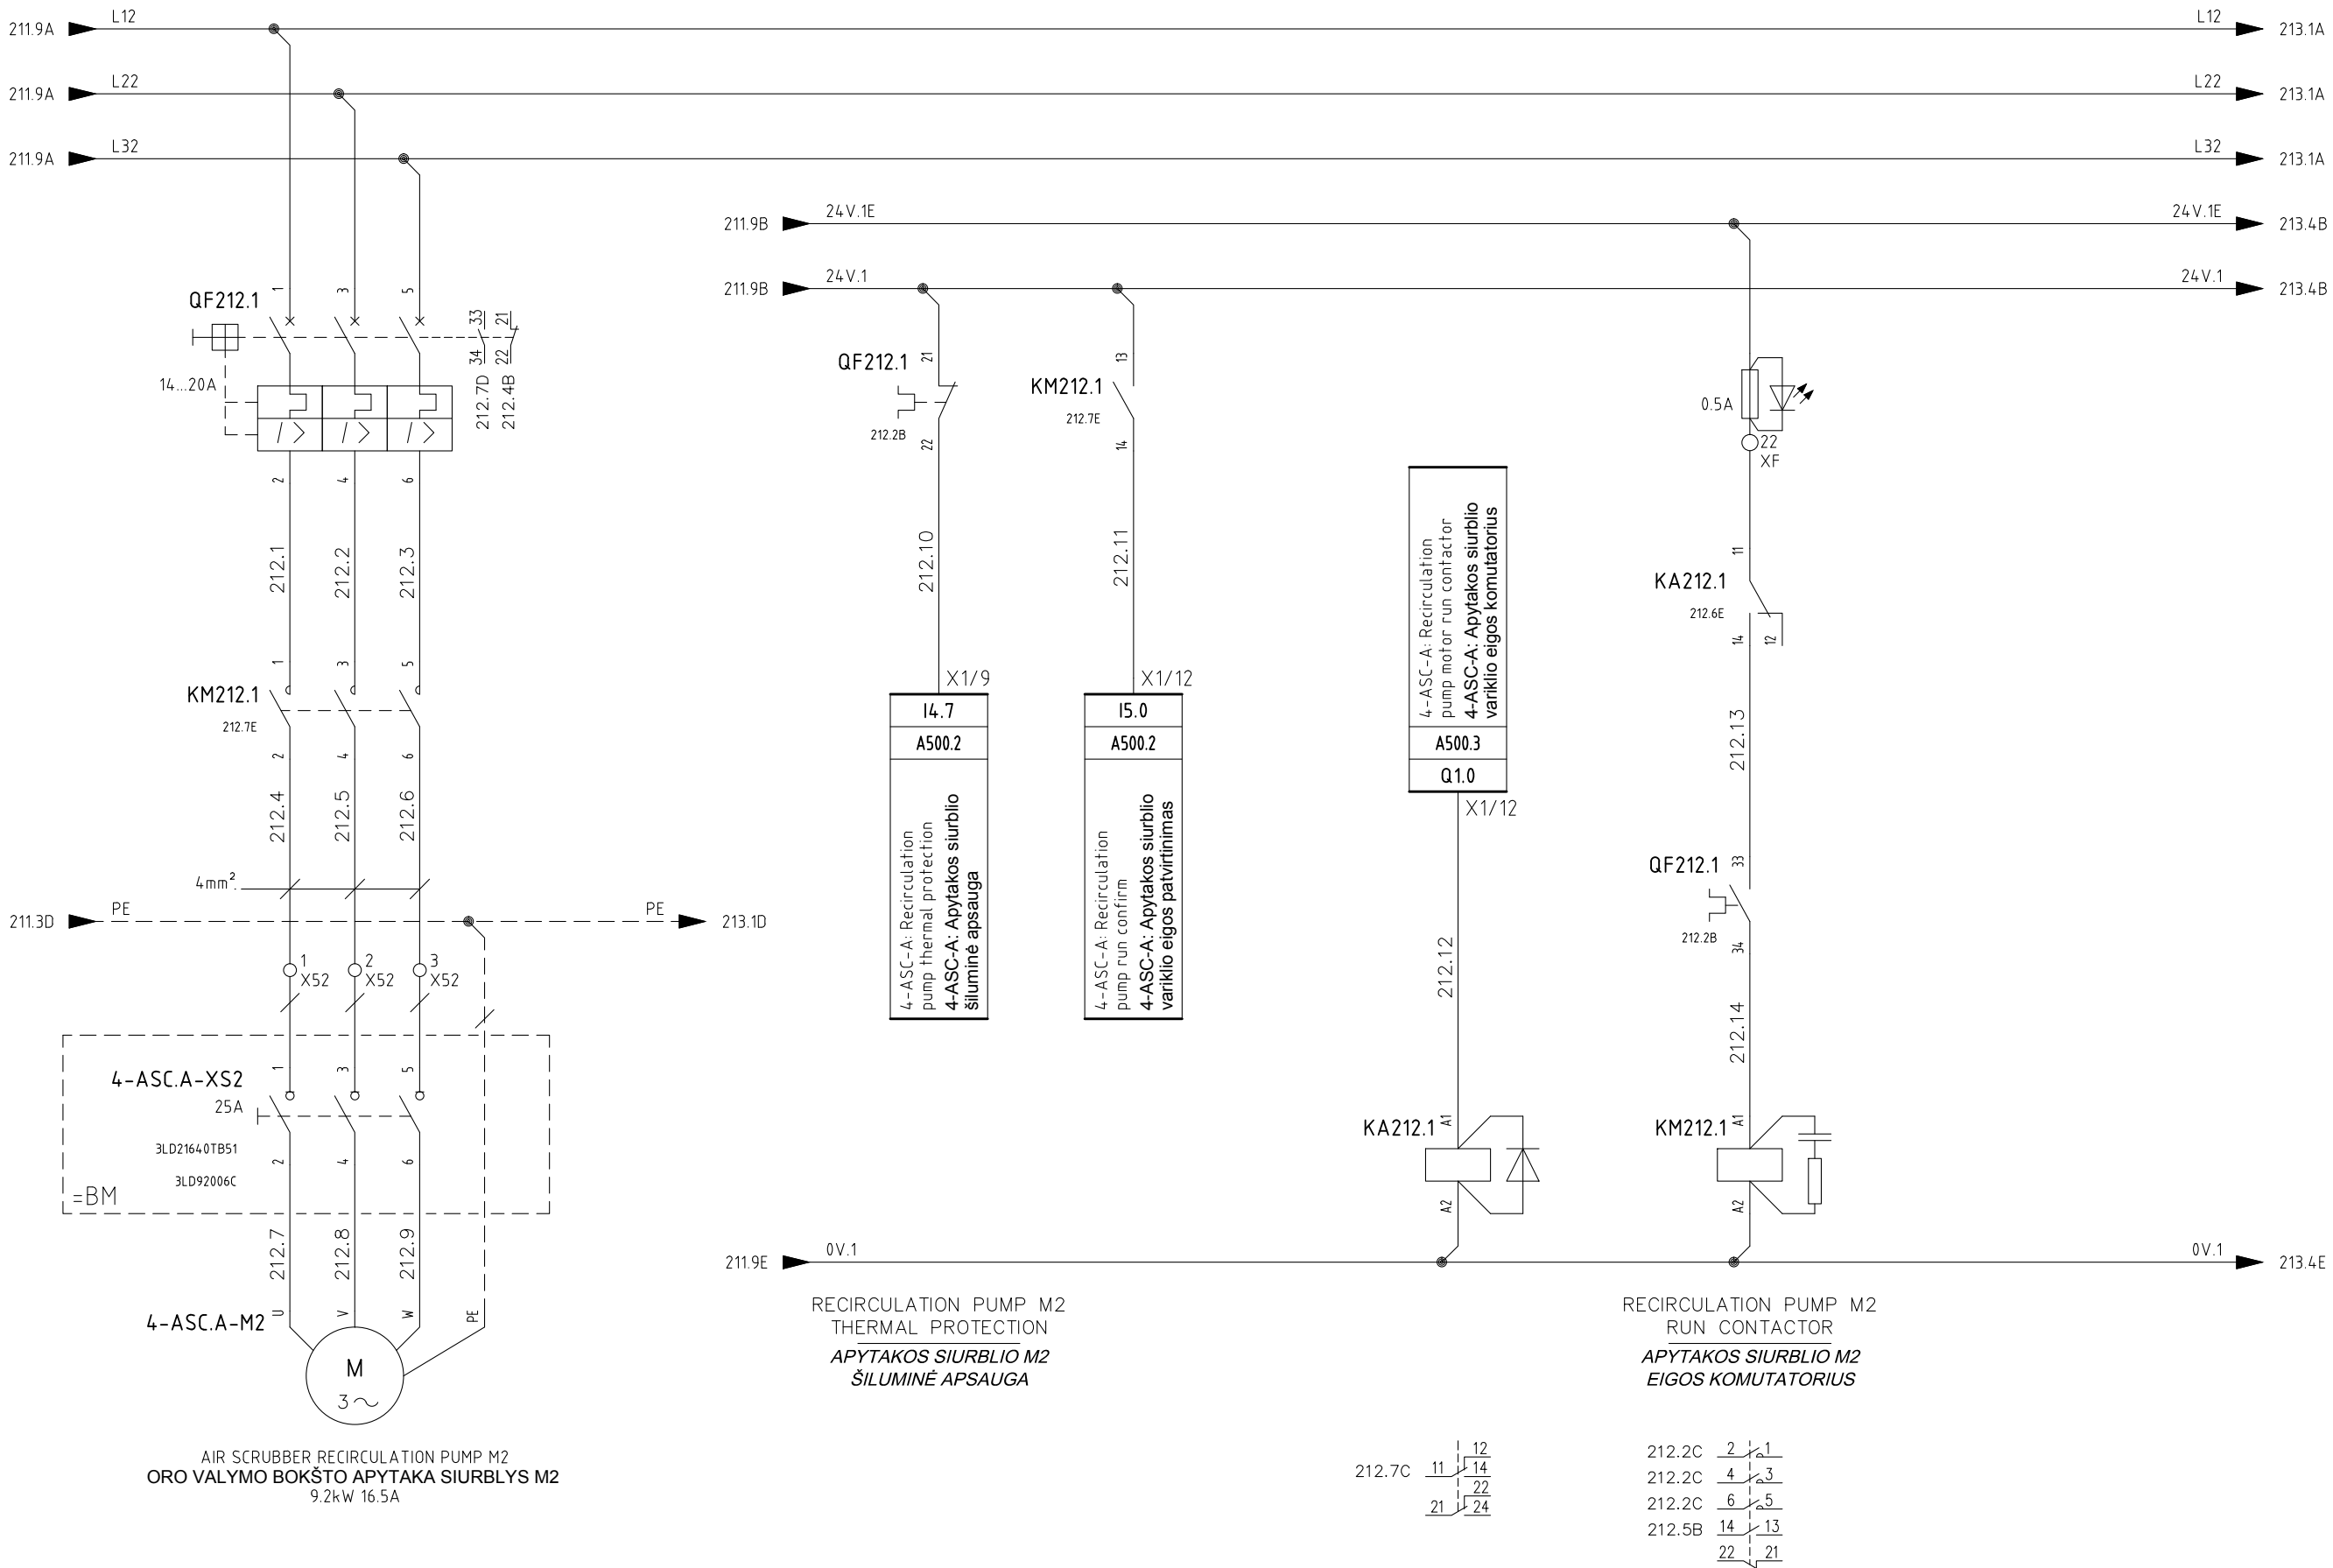


4					
3	05/11/2015	AS-BUILT	R.G.	S.C.	R.T.
2	24/06/2015	DESIGN	R.G.	S.C.	R.T.
1	03/10/2014	DETAIL DESIGN	CEG	MCO	ATZ
0	05/02/2014	ISSUED	CEG	MCO	ATZ
REVIEW/REVISION	DATE	APRAŠYMAS DESCRIPTION	PARENGTAS DRAWING	PATIKRINTAS CHECKED	PATVIRTINTAS APPROVED



PROJEKTO NUMERIS PROJECT Nr.	SKIRSNIS SWITCHBOARD	BRĖŽINIO Nr. Nr. DRAWING	REV. REV.	SEKANTIS NEXT
E00035	SB20	ELE-A-051	3	213
PAVADINIMAS TITLE				LAPAS SHEET
AIR SCRUBBER RECIRCULATION M2 4-ASC-A <i>ORO VALYMO BOKŠTO APYTAKA M2 4-ASC-A</i>				212

Pagal įstatymą, mes pasilikame teises į šį brėžinį ir draudžiame atgaminti, ar perduoti jį kitiems asmenims be mūsų pritarimo.
According to the law we reserve the rights to this drawing and it is forbidden to reproduce it or pass it on other parties without our approval.

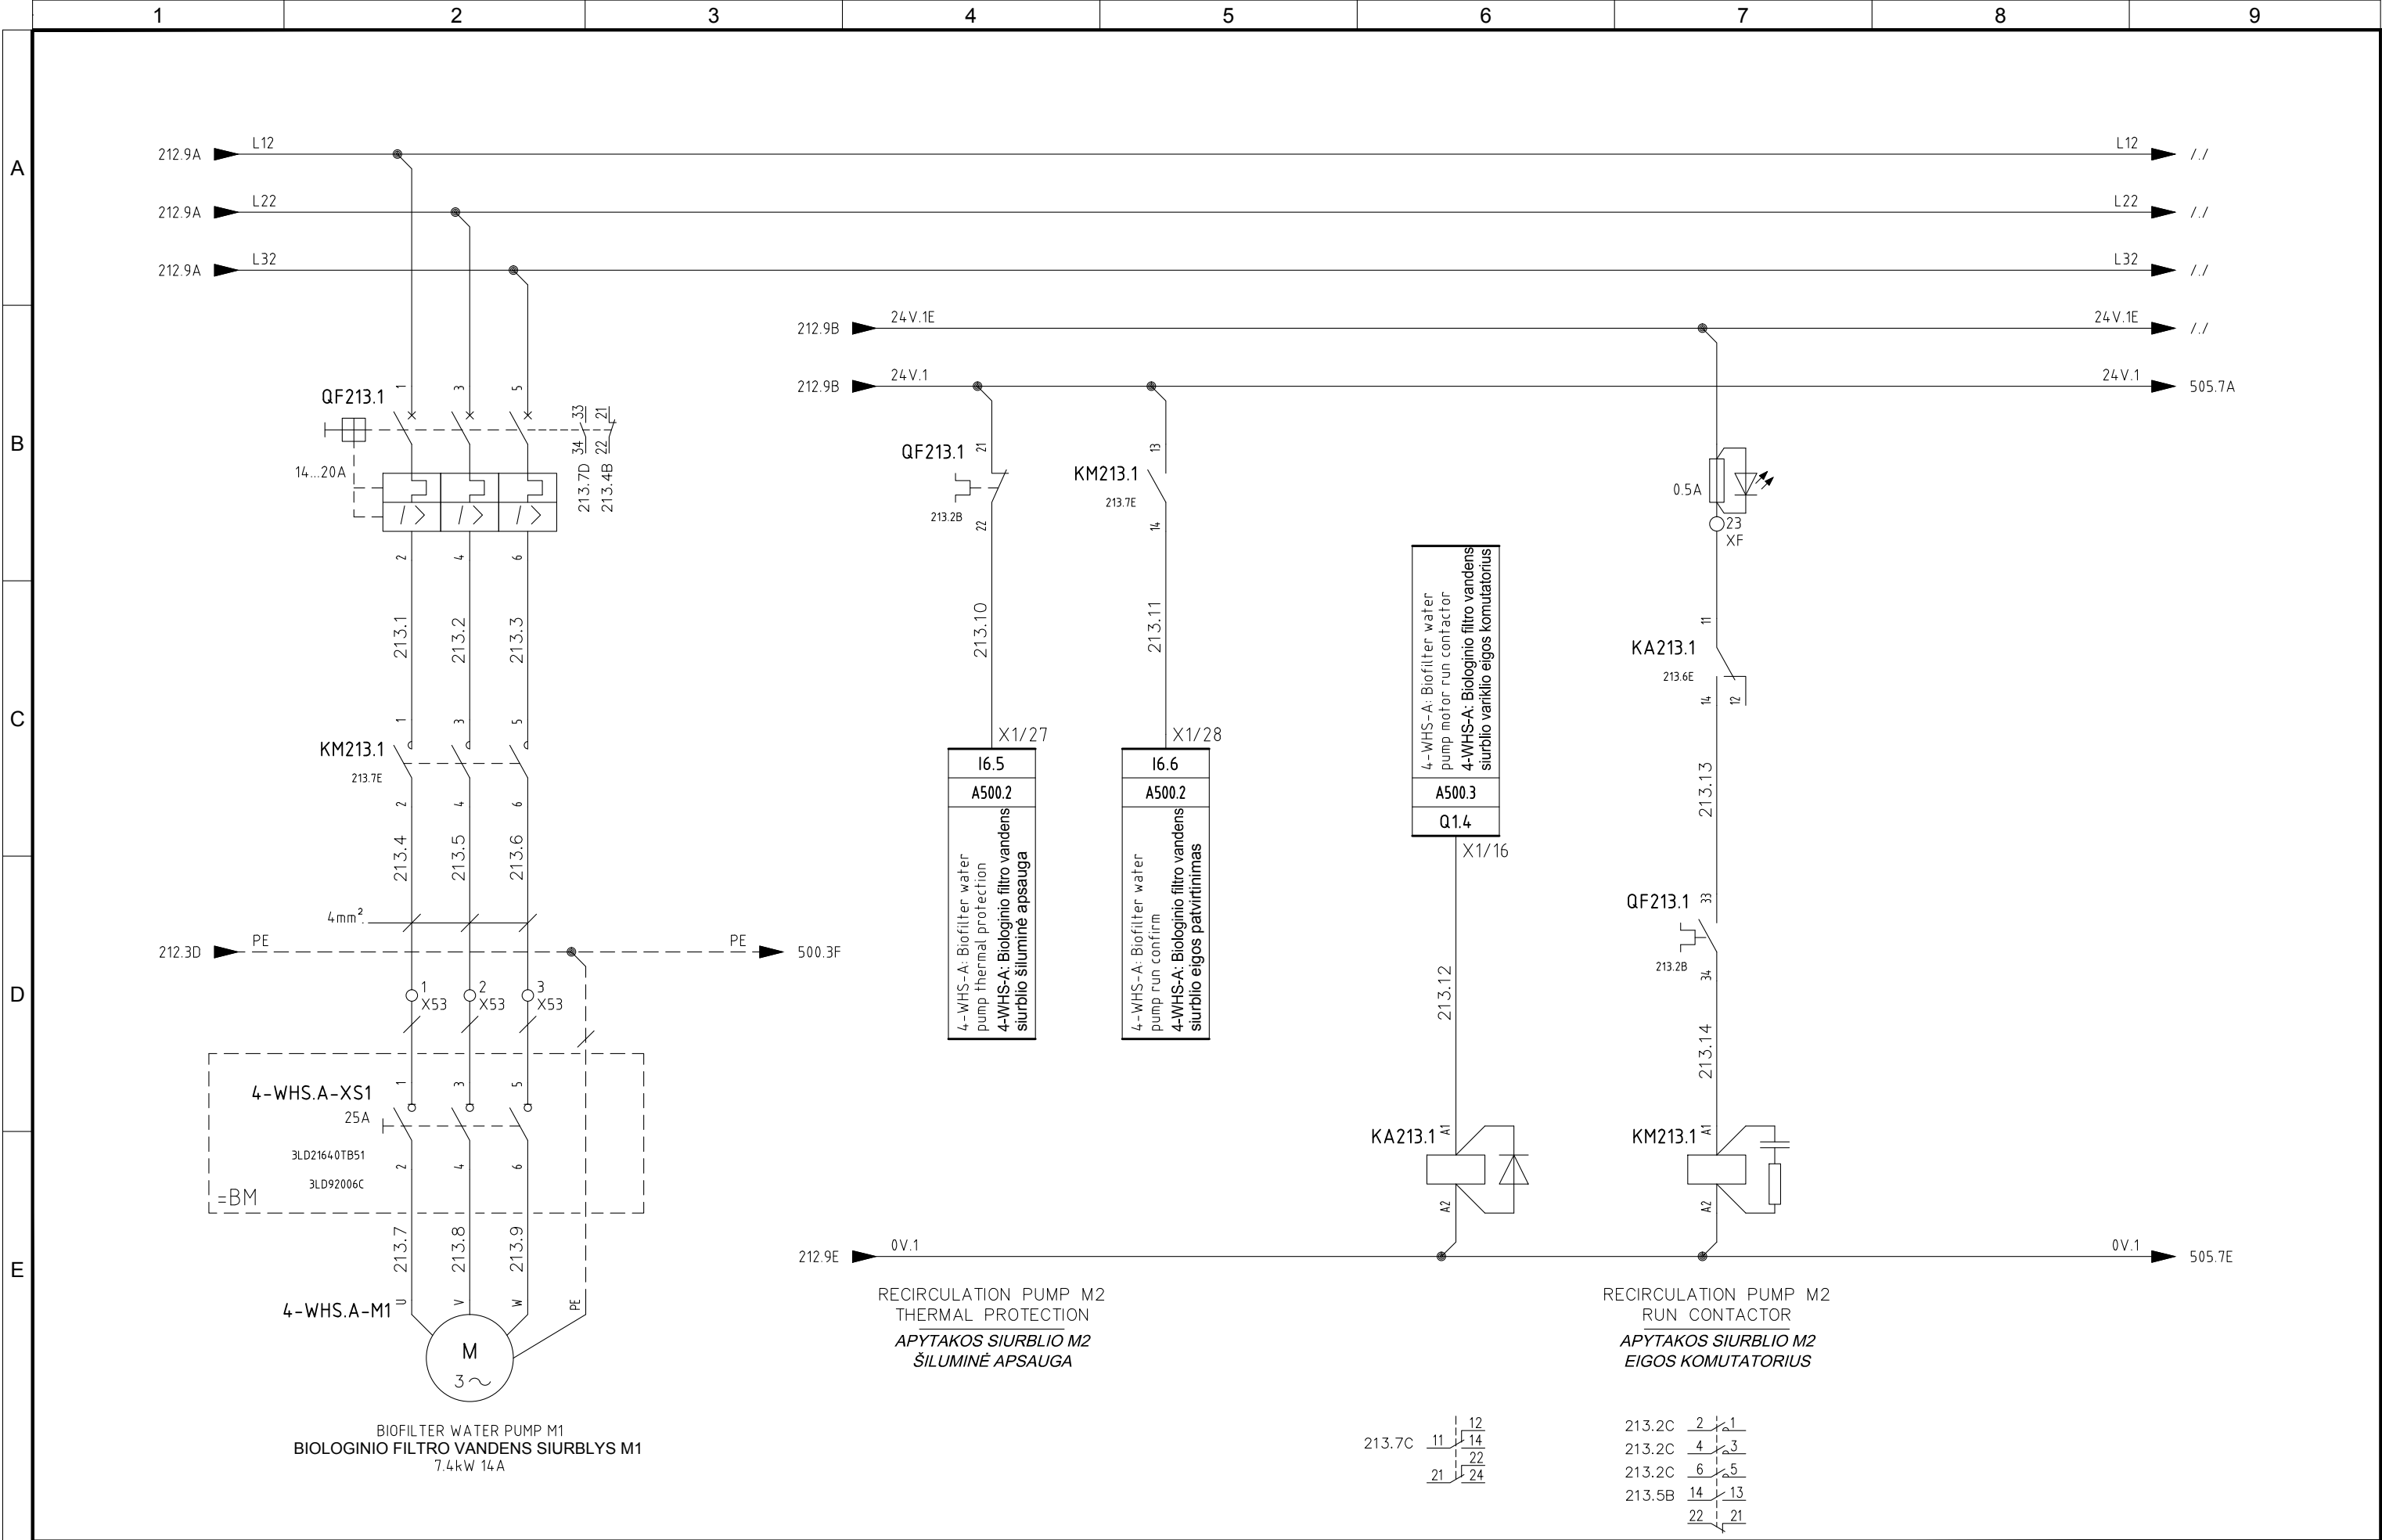


4					
3	05/11/2015	AS-BUILT	R.G.	S.C.	R.T.
2	24/06/2015	DESIGN	R.G.	S.C.	R.T.
1	03/10/2014	DETAIL DESIGN	CEG	MCO	ATZ
0	05/02/2014	ISSUED	CEG	MCO	ATZ
REVIZUA REVISION	DATA DATE	APRAŠYMAS DESCRIPTION	PARENGTAS DRAWING	PATIKRINTAS CHECKED	PATVIRTINTAS APPROVED




PROJEKTO NUMERIS PROJECT Nr. E00035	SKIRSNIS SWITCHBOARD SB20	BRĖŽINIO Nr. Nr. DRAWING ELE-A-051	REV. REV. 3	SEKANTIS NEXT 495
PAVADINIMAS TITLE BIOFILTER WATER PUMP M1 4-WHS-A BIOLOGINIO FILTRO VANDENS SIURBLYS M1 4-WHS-A	LAPAS SHEET 213			

Pagal įstatymą, mes pasilikame teises į šį brėžinį ir draudžiame atgaminti, ar perduoti jį kitiems asmenims be mūsų pritarimo.
According to the law we reserve the rights to this drawing and it is forbidden to reproduce it or pass it on other parties without our approval.

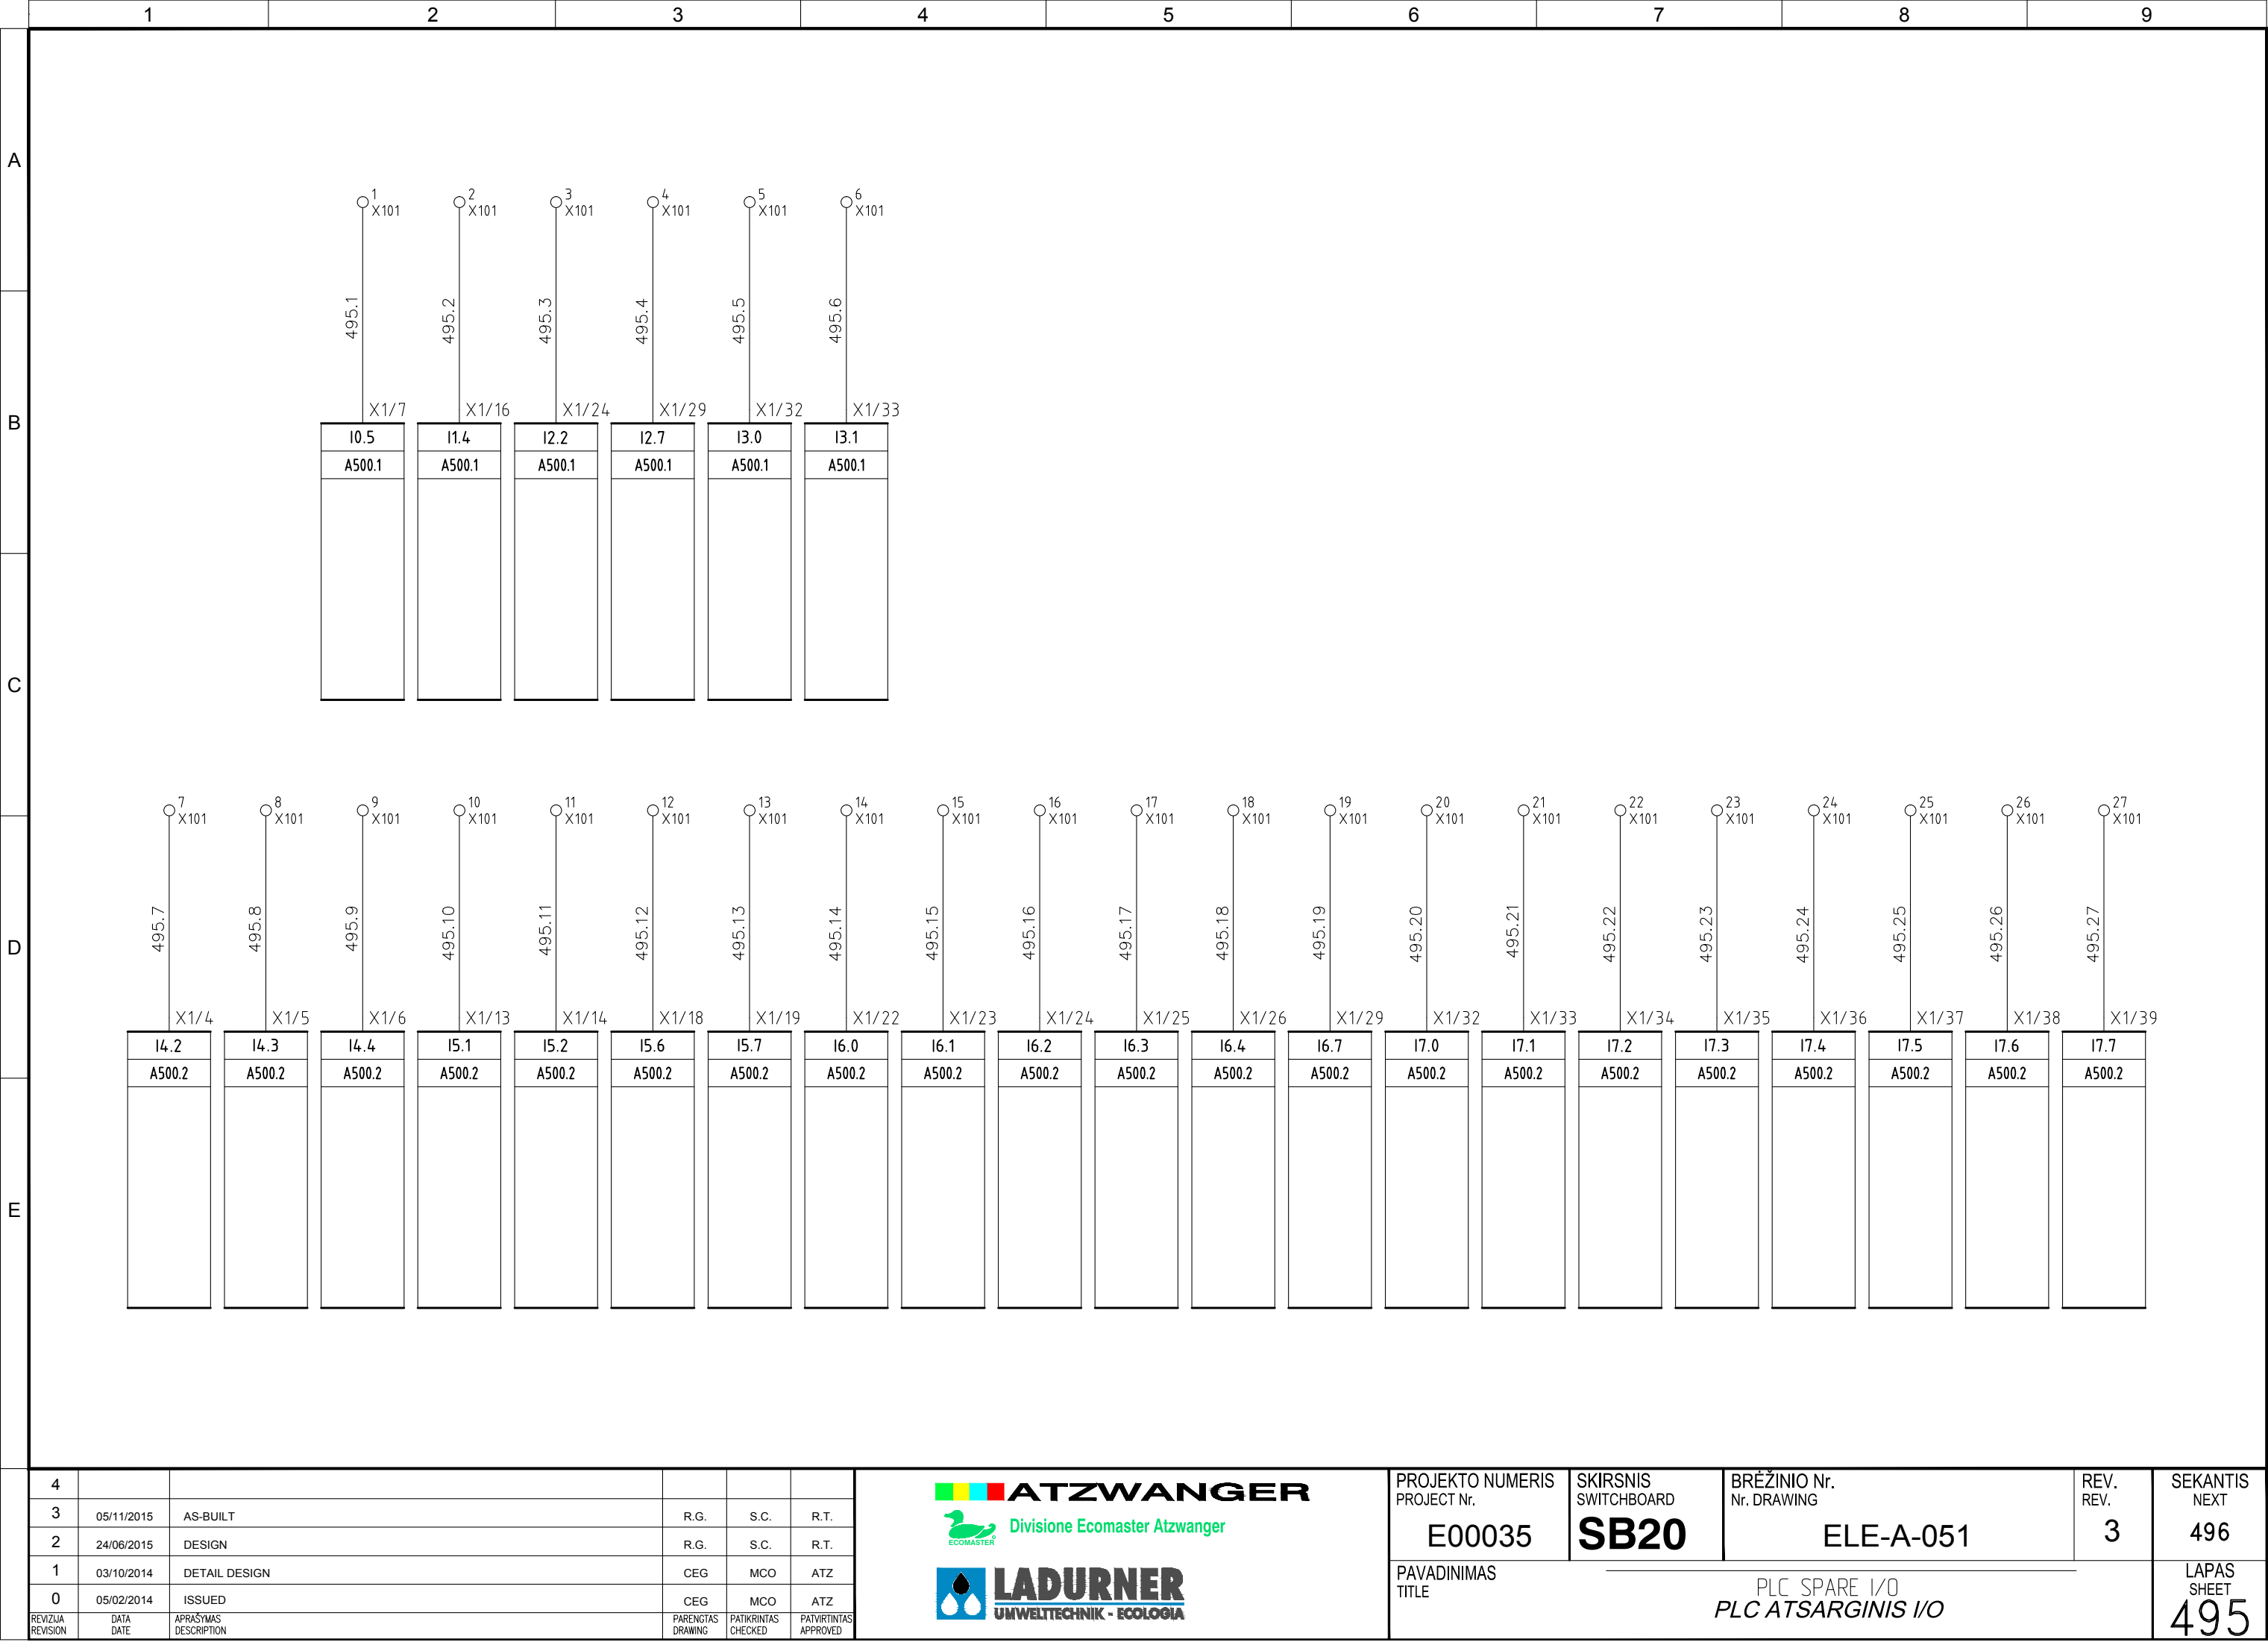

Pagal įstatymą, mes pasilikame teises į šį brėžinį ir draudžiame atgaminti, ar perduoti jį kitiems asmenims be mūsų pritarimo.
According to the law we reserve the rights to this drawing and it is forbidden to reproduce it or pass it on other parties without our approval.

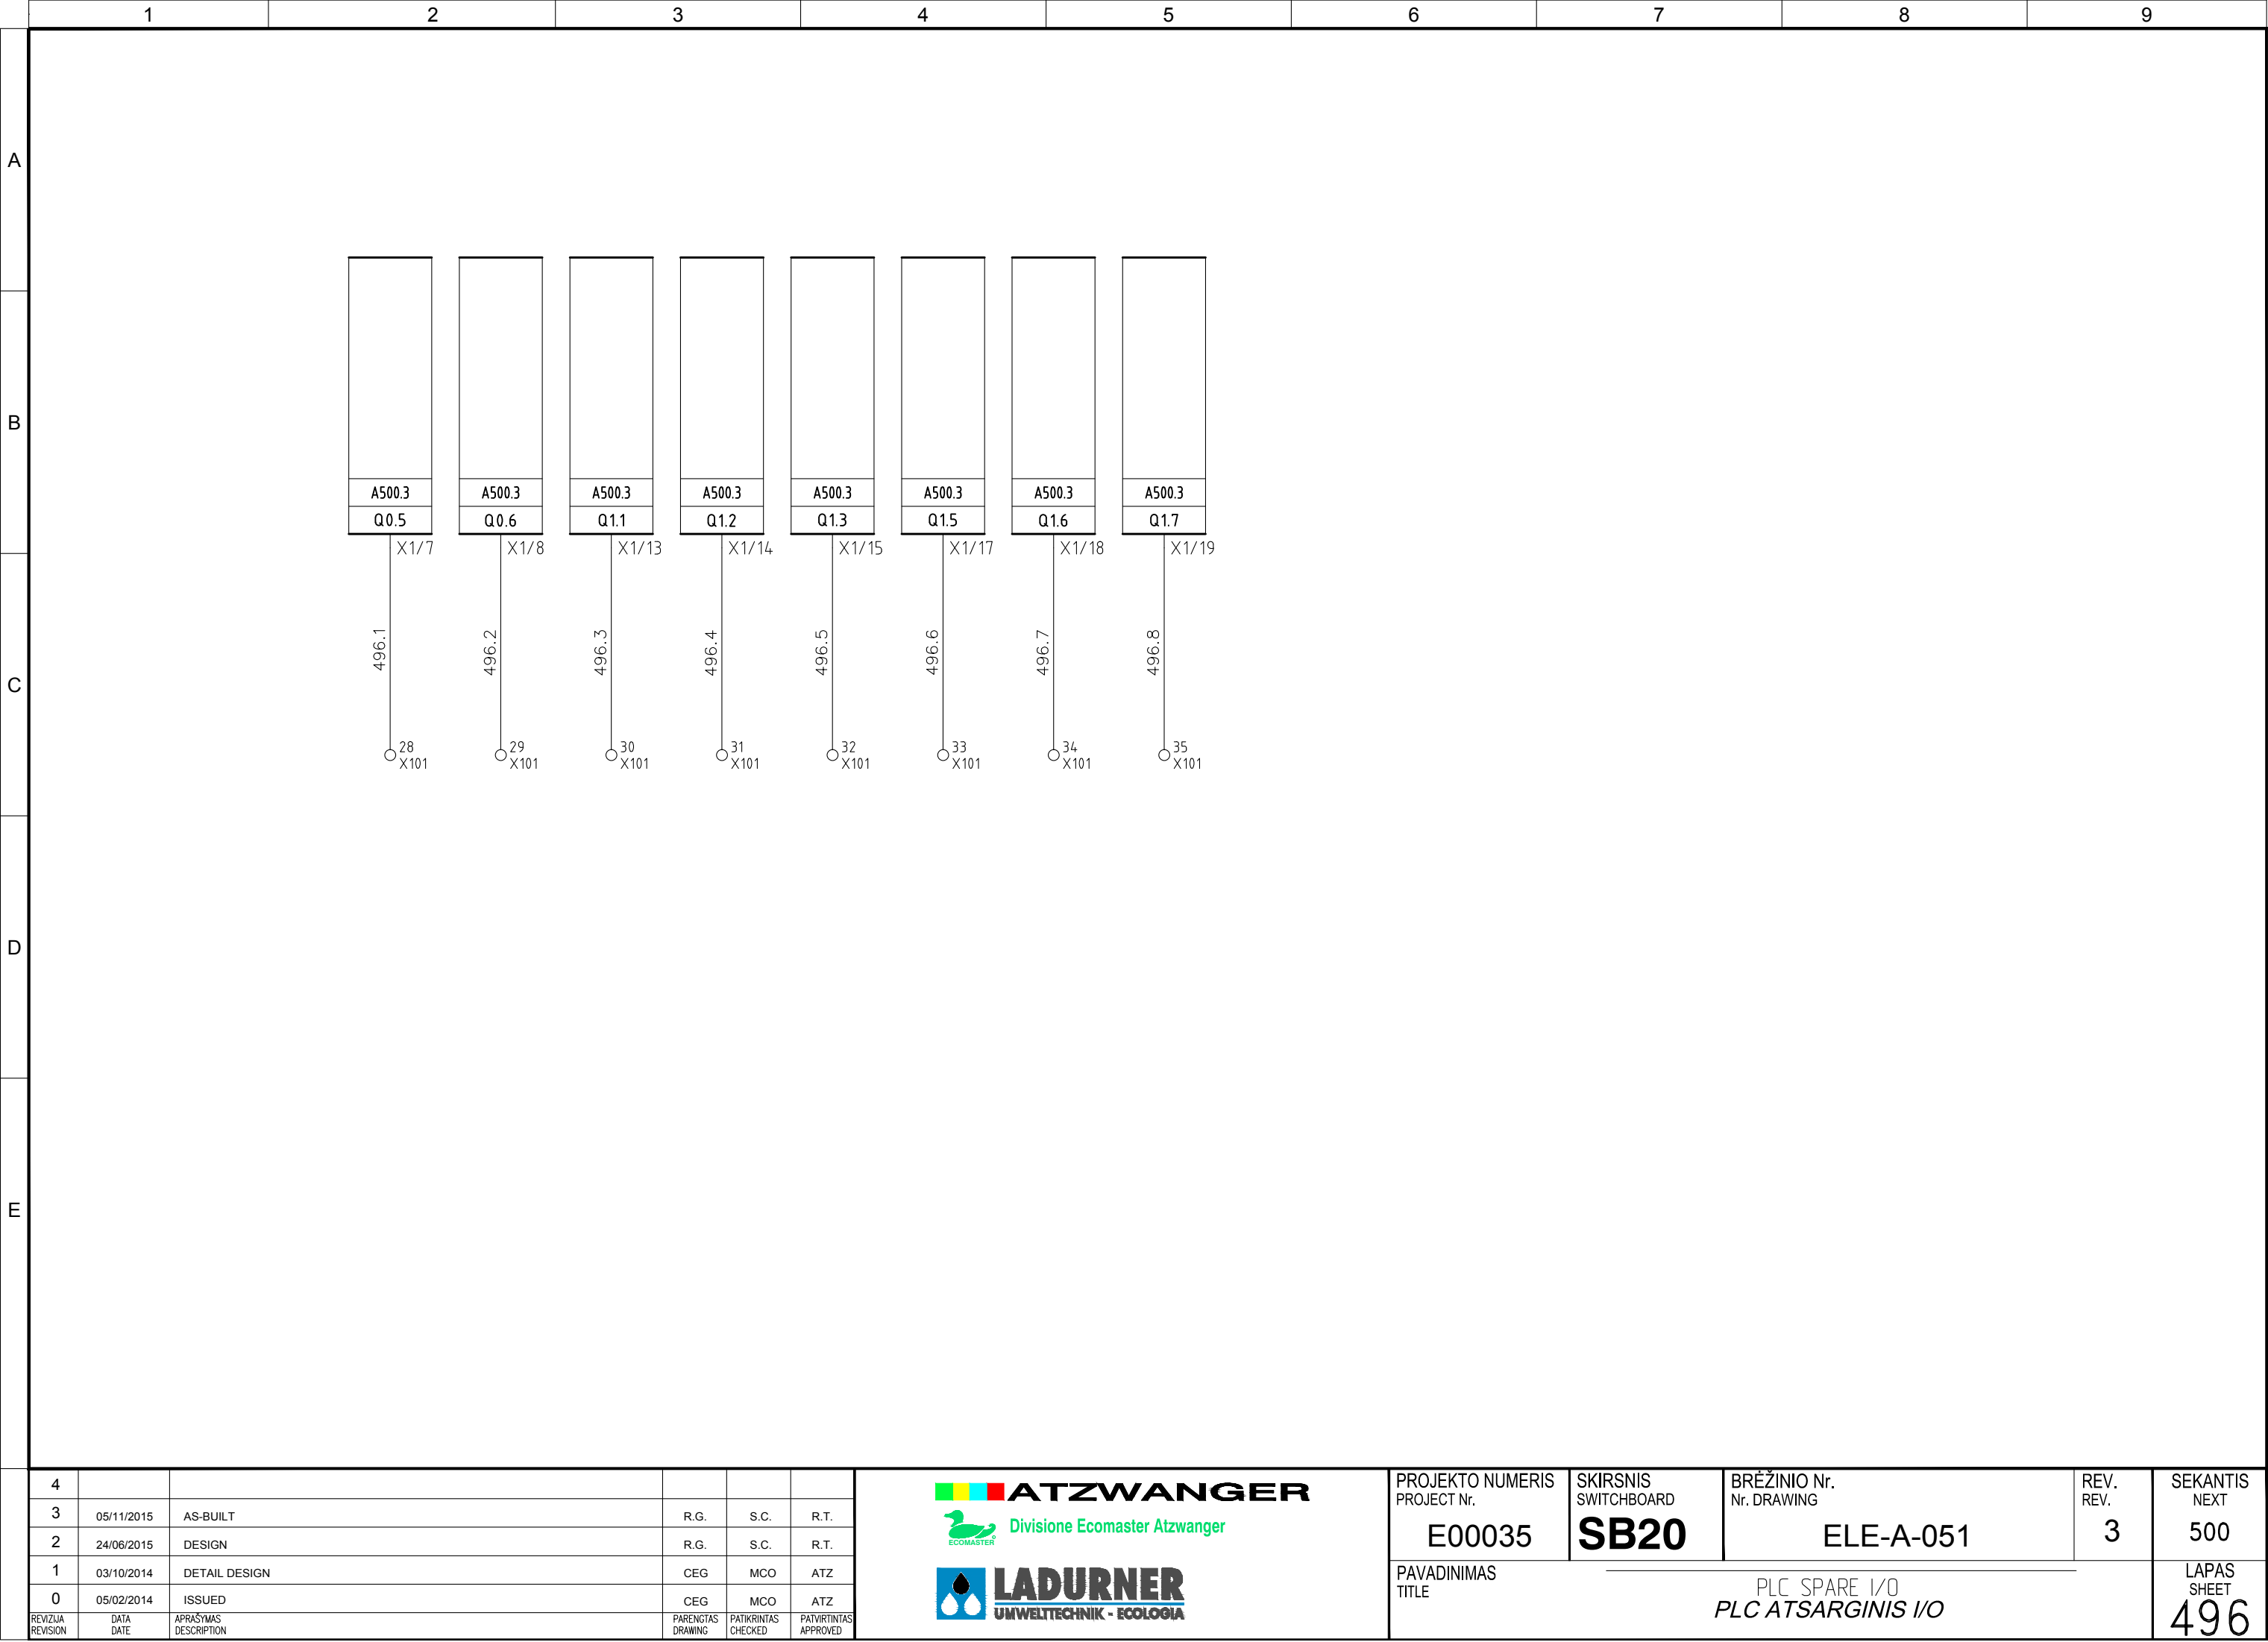

A500.3

Q1.2

X1/14

496.4

31

X101

A500.3

Q1.3

X1/15

496.5

32

X101

A500.3

Q1.5

X1/17

496.6

33

X101

A500.3

Q1.6

X1/18

496.7

34

X101

A500.3

Q1.7

X1/19


496.8

35

X101

496

Pagal įstatymą, mes pasilikame teises į šį brėžinį ir draudžiame atgaminti, ar perduoti jį kitiems asmenims be mūsų pritarimo.
According to the law we reserve the rights to this drawing and it is forbidden to reproduce it or pass it on other parties without our approval.

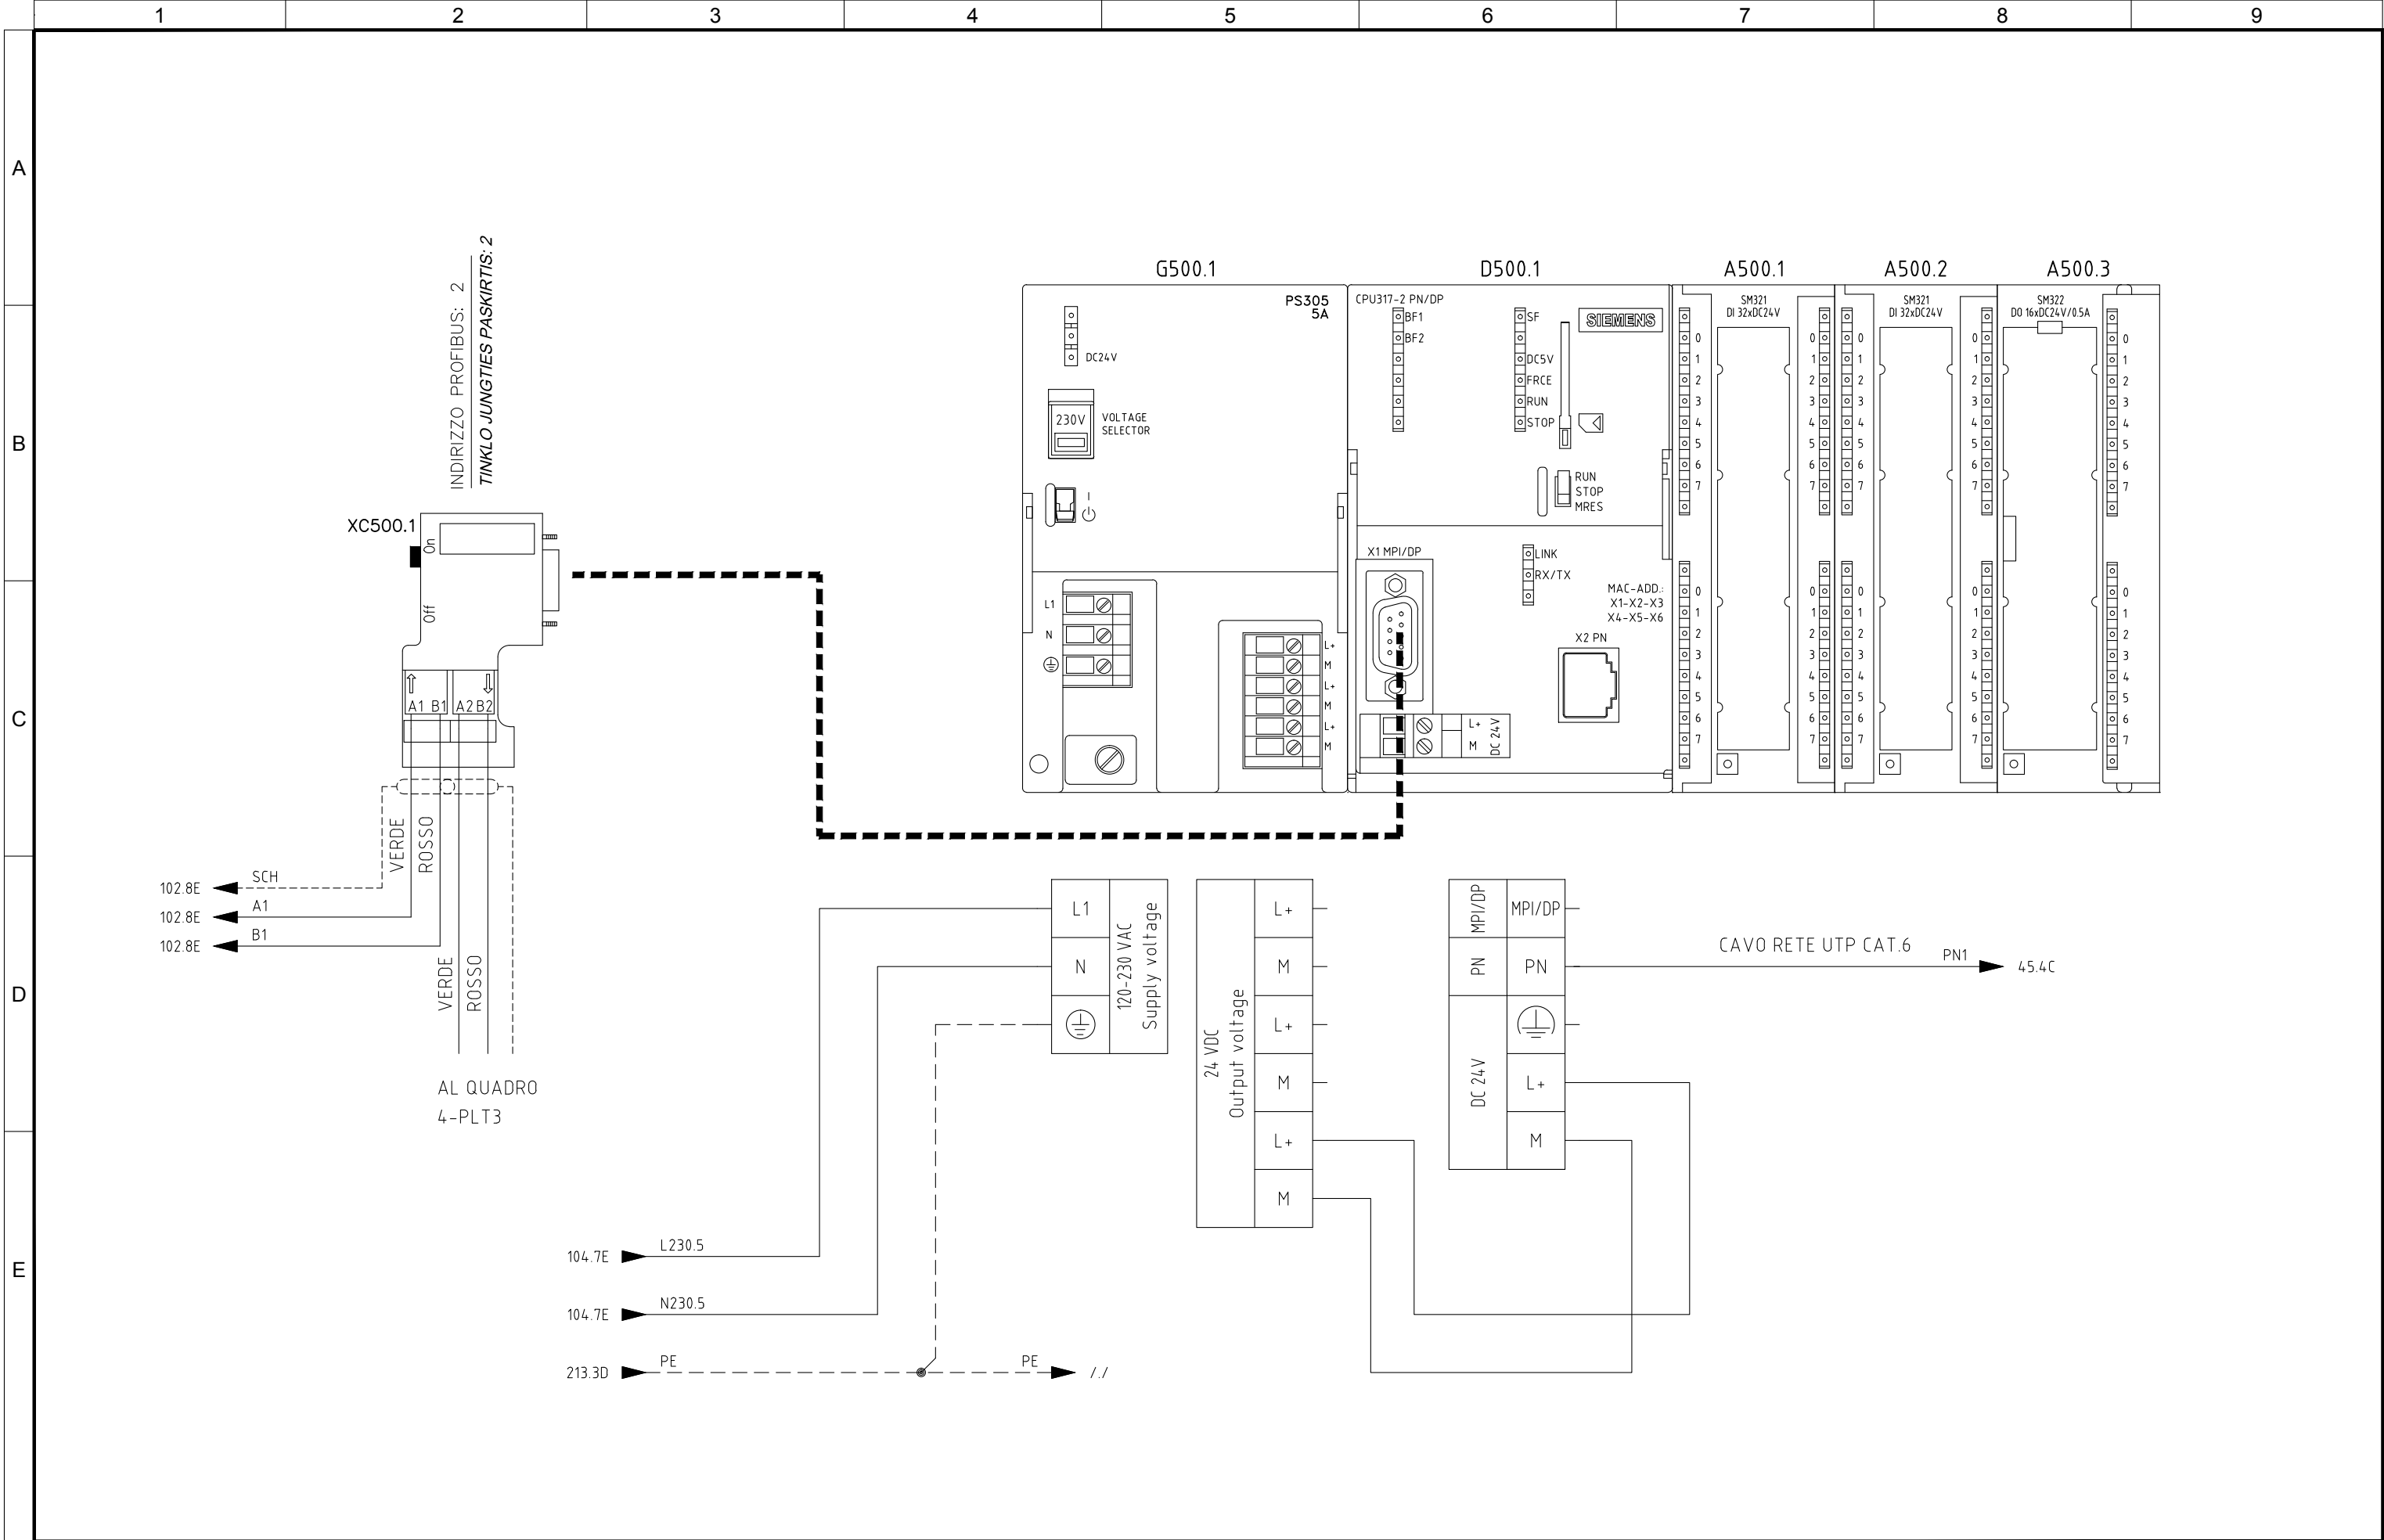

4					
3	05/11/2015	AS-BUILT	R.G.	S.C.	R.T.
2	24/06/2015	DESIGN	R.G.	S.C.	R.T.
1	03/10/2014	DETAIL DESIGN	CEG	MCO	ATZ
0	05/02/2014	ISSUED	CEG	MCO	ATZ
REVIZUA REVISION	DATA DATE	APRAŠYMAS DESCRIPTION	PARENGTAS DRAWING	PATIKRINTAS CHECKED	PATVIRTINTAS APPROVED



PROJEKTO NUMERIS PROJECT Nr.	SKIRSNIS SWITCHBOARD	BRĖŽINIO Nr. Nr. DRAWING	REV. REV.	SEKANTIS NEXT
E00035	SB20	ELE-A-051	3	505
PAVADINIMAS TITLE	PLC LAYOUT PLC PLANAS			LAPAS SHEET
				500

Pagal įstatymą, mes pasilikame teises į šį brėžinį ir draudžiame atgaminti, ar perduoti jį kitiems asmenims be mūsų pritarimo
According to the law we reserve the rights to this drawing and it is forbidden to reproduce it or pass it on other parties without our approval.

	1	2	3	4	5	6	7	8	9
A	<div>Quadro: SB20 Sigla: A500.1</div>								
	CPU: S7-300 Rack: SB20 Slot: 3								
	Costruttore: Siemens Serie: S7_300								
	Modello: 6ES7321-1BL00-0AA0								
B	Pin	Descrizione Pin	Indirizzo	Commento		Foglio	Numero Filo		
	X1/2	DI	I0.0	Emergency circuits ready to operate	Avarinės srovės grandinės paruoštos darbui	135	135.2		
	X1/3	DI	I0.1	Board emergency button	Panelės avarinis mygtukas	135	135.9		
	X1/4	DI	I0.2	Auxiliary circuits inserted (selector)	Pagalbinės srovės grandinės pajungtos (selektorius)	135	135.7		
	X1/5	DI	I0.3	Alarms acknowledge (button)	Aliarmo patvirtinimas (mygtukas)	129	129.1		
	X1/6	DI	I0.4	Earth leakage alarm (NC: open when main contactor trips 101Q1)	Aliarmas dėl elektros srovės nutekimas į žemę (laisti sustojus pagrindiniam komutatoriui 101Q1)	101	101.3		
	X1/7	DI	I0.5			495	495.1		
	X1/8	DI	I0.6	Surge protection device thermal protection (101S1)	Svyruojančių apsaugos prietaisų šiluminė apsauga (101S1)	101	101.13		
	X1/9	DI	I0.7	230Vac auxiliary circuits incoming line thermal protection (103Q1)	230VKS papildomos srovės grandinės įeinančios linijos šiluminė apsauga (103Q1)	103	103.5		
	X1/12	DI	I1.0	230Vac board internal thermal protection (103Q2)	230VKS panelės vidinė šiluminė apsauga (103Q2)	103	103.10		
	X1/13	DI	I1.1	230Vac aux thermal protection for PLT (105Q1)	230VKS papild. šiluminė apsauga PLT (105Q1)	103	103.11		
	X1/14	DI	I1.2	230Vac aux thermal protection for PL (105Q2)	230VKS papild. šiluminė apsauga PL (105Q2)	103	103.12		
C	X1/15	DI	I1.3	230Vac spare thermal protection (105Q3)	230VKS atsarginė šiluminė apsauga (105Q3)	103A	103A.1		
	X1/16	DI	I1.4			495	495.2		
	X1/17	DI	I1.5	400Vac aux service incoming line thermal protection (135Q1)	400 VKS pagalb. įrangos įeinančios linijos šiluminė apsauga (135Q1)	115	115.1		
	X1/18	DI	I1.6	400Vac aux service cumulative thermal protection	400 VKS pagalb. įrangos kaupiamoji šiluminė apsauga	119	119.7		
	X1/19	DI	I1.7	400Vac heating cable 1 thermal protection (143Q4)	400 VKS 1 šildymo kabelio šiluminė apsauga (143Q4)	120	120.1		
	X1/20	1M				505			
	X1/22	DI	I2.0	400Vac heating cable 2 thermal protection (143Q5)	400 VKS 2 šildymo kabelio šiluminė apsauga (143Q4)	120	120.4		
	X1/23	DI	I2.1	400Vac spare thermal protection (143Q6)	400 VKS atsarginė šiluminė apsauga (143Q6)	120	120.7		
	X1/24	DI	I2.2			495	495.3		
	X1/25	DI	I2.3	400Vac UPS thermal protection for PLT1 and PLT2 (119Q1)	400VKS UPS šiluminė apsauga PLT1 ir PLT2 (119Q1)	104 A	104A.1		
	X1/26	DI	I2.4	400Vac UPS thermal protection for PLT3 and PLT4 (119Q2)	400VKS UPS šiluminė apsauga PLT3 ir PLT4 (119Q2)	104 A	104A.4		
	X1/27	DI	I2.5	400Vac UPS thermal protection for PL1 (119Q3)	400 VKS UPS šiluminė apsauga PL1 (119Q3)	104 A	104A.7		
D	X1/28	DI	I2.6	400Vac UPS thermal protection spare (119Q4)	400 VKS UPS šiluminė apsauga atsarginė (119Q4)	104 A	104A.10		
	X1/29	DI	I2.7			495	495.4		
	X1/32	DI	I3.0			495	495.5		
	X1/33	DI	I3.1			495	495.6		
	X1/34	DI	I3.2	4-BDT-01: Fan drive fuses closed / thermal protection	4-BDT-01: Ventilatoriaus įvado saugikliai uždaryti/ šiluminė apsauga	201	201.10		
	X1/35	DI	I3.3	4-BDT-02: Fan drive fuses closed / thermal protection	4-BDT-02: Ventilatoriaus įvado saugikliai uždaryti/ šiluminė apsauga	202	202.10		
	X1/36	DI	I3.4	4-BDT-03: Fan drive fuses closed / thermal protection	4-BDT-03: Ventilatoriaus įvado saugikliai uždaryti/ šiluminė apsauga	203	203.10		
	X1/37	DI	I3.5	4-BDT-04: Fan drive fuses closed / thermal protection	4-BDT-04: Ventilatoriaus įvado saugikliai uždaryti/ šiluminė apsauga	204	204.10		
	X1/38	DI	I3.6	4-BDT-05: Fan drive fuses closed / thermal protection	4-BDT-05: Ventilatoriaus įvado saugikliai uždaryti/ šiluminė apsauga	205	205.10		
	X1/39	DI	I3.7	4-BDT-06: Fan drive fuses closed / thermal protection	4-BDT-06: Ventilatoriaus įvado saugikliai uždaryti/ šiluminė apsauga	206	206.10		
	X1/40	2M				505			
E									

213.9B

24V.1

506.7A

24V.1

213.9E

0V.1

506.7E

0V.1

X1/20

1M

A500.1

X1/40

2M

A500.1

4						<div><div><div><div></div><div>ATZWANGER</div></div><div><div><div></div><div>ECOMASTER</div></div><div><div>Divisione Ecomaster Atzwanger</div></div></div><div><div><div><div></div><div>LADURNER</div></div><div><div>UMWELTECHNIK - ECOLOGIA</div></div></div></div></div></div>	PROJEKTO NUMERIS PROJECT Nr.	SKIRSNIS SWITCHBOARD	BRĖŽINIO Nr. Nr. DRAWING	REV. REV.	SEKANTIS NEXT				
3	05/11/2015	AS-BUILT	R.G.	S.C.	R.T.		E00035	SB20	ELE-A-051	3	506				
2	24/06/2015	DESIGN	R.G.	S.C.	R.T.						LAPAS SHEET 505				
1	03/10/2014	DETAIL DESIGN	CEG	MCO	ATZ		PAVADINIMAS TITLE	DIGITAL INPUTS PLC SKAITMENINIS ĮVADAS PLC							
0	05/02/2014	ISSUED	CEG	MCO	ATZ										
REVIZIA REVISION	DATA DATE	APRAŠYMAS DESCRIPTION	PARENGTAS DRAWING	PATIKRINTAS CHECKED	PATVIRTINTAS APPROVED										

A	1		2		3		4		5		6		7		8		9	
	Quadro: =SB20 Sigla: A500.2																	
	CPU: S7-300 Rack: SB20 Slot: 4																	
	Costruttore: Siemens Serie: S7_300																	
	Modello: 6ES7321-1BL00-0AA0																	
	Pin	Descrizione Pin	Indirizzo	Commento				Commento				Foglio	Numero Filo					
	X1/2	DI	I4.0	4-BDT-07: Fan drive fuses closed / thermal protection				4-BDT-07: Ventilatoriaus įvado saugikliai uždaryti/ šiluminė apsauga				207	207.10					
	X1/3	DI	I4.1	4-BDT-08: Fan drive fuses closed / thermal protection				4-BDT-08: Ventilatoriaus įvado saugikliai uždaryti/ šiluminė apsauga				208	208.10					
	X1/4	DI	I4.2									495	495.7					
	X1/5	DI	I4.3									495	495.8					
	X1/6	DI	I4.4									495	495.9					
	X1/7	DI	I4.5	4-ASC-A: Recirculation pump thermal protection				4-ASC-A: Apytakos siurblio šiluminė apsauga				211	211.10					
	X1/8	DI	I4.6	4-ASC-A: Recirculation pump run confirm				4-ASC-A: Apytakos siurblio variklio eigos patvirtinimas				211	211.11					
	X1/9	DI	I4.7	4-ASC-A: Recirculation pump thermal protection				4-ASC-A: Apytakos siurblio šiluminė apsauga				212	212.10					
	X1/12	DI	I5.0	4-ASC-A: Recirculation pump run confirm				4-ASC-A: Apytakos siurblio variklio eigos patvirtinimas				212	212.11					
	X1/13	DI	I5.1									495	495.10					
	X1/14	DI	I5.2									495	495.11					
	X1/15	DI	I5.3	4-BFF-A: Fan drive fuses closed / thermal protection				4-BFF-A: Ventilatoriaus įvado saugikliai uždaryti/ šiluminė apsauga				209	209.13					
	X1/16	DI	I5.4	4-BFF-A: Main motor cooling fan thermal protection (predisposition)				4-BFF-A: Pagrindinio variklio aušinimo ventilatoriaus šiluminė apsauga (galimybė įdiegti)				210	210.10					
	X1/17	DI	I5.5	4-BFF-A: Main motor cooling fan run confirm (predisposition)				4-BFF-A: Pagrindinio variklio aušinimo ventilatoriaus eigos patvirtinimas (galimybė įdiegti)				210	210.9					
	X1/18	DI	I5.6									495	495.12					
	X1/19	DI	I5.7									495	495.13					
	X1/20	1M										506	0V.1					
	X1/22	DI	I6.0									495	495.14					
	X1/23	DI	I6.1									495	495.15					
	X1/24	DI	I6.2									495	495.16					
	X1/25	DI	I6.3									495	495.17					
	X1/26	DI	I6.4									495	495.18					
	X1/27	DI	I6.5	4-WHS-A: Biofilter water pump thermal protection				4-WHS-A: Biologinio filtro vandens siurblio šiluminė apsauga				213	213.10					
	X1/28	DI	I6.6	4-WHS-A: Biofilter water pump run confirm				4-WHS-A: Biologinio filtro vandens siurblio eigos patvirtinimas				213	213.11					
	X1/29	DI	I6.7									495	495.19					
	X1/32	DI	I7.0									495	495.20					
	X1/33	DI	I7.1									495	495.21					
X1/34	DI	I7.2									495	495.22						
X1/35	DI	I7.3									495	495.23						
X1/36	DI	I7.4									495	495.24						
X1/37	DI	I7.5									495	495.25						
X1/38	DI	I7.6									495	495.26						
X1/39	DI	I7.7									495	495.27						
X1/40	2M										506	0V.1						

505.9A

24V.1

24V.1

507.7A

X1/20

1M

A500.2

X1/40

2M

A500.2

505.9E

0V.1

0V.1

507.7E

4						<div><div><div><div></div><div></div><div></div></div><div>ATZWANGER</div></div><div><div><div></div><div></div></div><div>Divisione Ecomaster Atzwanger</div></div><div><div><div></div><div></div></div><div>LADURNER</div><div>UMWELTECHNIK - ECOLOGIA</div></div></div>	PROJEKTO NUMERIS PROJECT Nr.	SKIRSNIS SWITCHBOARD	BRĖŽINIO Nr. Nr. DRAWING	REV. REV.	SEKANTIS NEXT		
	3	05/11/2015	AS-BUILT	R.G.	S.C.		R.T.	E00035	SB20	ELE-A-051	3	507	
	2	24/06/2015	DESIGN	R.G.	S.C.		R.T.						
	1	03/10/2014	DETAIL DESIGN	CEG	MCO		ATZ						
	0	05/02/2014	ISSUED	CEG	MCO		ATZ						
REVIZIA REVISION	DATA DATE	APRAŠYMAS DESCRIPTION	PARENGTAS DRAWING	PATIKRINTAS CHECKED	PATVIRTINTAS APPROVED	PAVADINIMAS TITLE					DIGITAL INPUTS PLC SKAITMENINIS ĮVADAS PLC		LAPAS SHEET
											506		

Pagal įstatymą, mes pasilikame teises į šį brėžinį ir draudžiame atgaminti, ar perduoti jį kitiems asmenims be mūsų pritarimo
According to the law we reserve the rights to this drawing and it is forbidden to reproduce it or pass it on other parties without our approval.

A	Quadro: =SB20 Sigla: A500.3							
	CPU: S7-300 Rack: SB20 Slot: 5							
	Costruttore: Siemens Serie: S7_300							
	Modello: 6ES7322-1BH01-0AA0							
	Pin	Descrizione Pin	Indirizzo	Commento	Commento	Foglio	Numero Filo	
	X1/1	1L+				507	24V.1	
	X1/2	D0	Q0.0	Emergency reset	Avarinis pradinių nustatymų atstatymas	135	135.11	
	X1/3	D0	Q0.1	Alarms presence lamp (board)	Aliarmą žyminčios lempučių (panelė)	129	129.2	
	X1/4	D0	Q0.2	Alarms presence indication on building	Aliarmą žymintys ženklai ant statinio	129	129.5	
	X1/5	D0	Q0.3	Horner on building (tone 1) spare	Garsiakalbis ant statinio (1 tonas) atsarginis	129	129.3	
	X1/6	D0	Q0.4	Horner on building (tone 2) spare	Garsiakalbis ant statinio (2 tonas) atsarginis	129	129.4	
	X1/7	D0	Q0.5			496	496.1	
	X1/8	D0	Q0.6			496	496.2	
	X1/9	D0	Q0.7	4-ASC-A: Recirculation pump motor run contactor	4-ASC-A: Apytakos siurblio variklio eigos komutatorius	211	211.12	
	X1/11	2L+				507	24V.1	
	X1/12	D0	Q1.0	4-ASC-A: Recirculation pump motor run contactor	4-ASC-A: Apytakos siurblio variklio eigos komutatorius	212	212.12	
	X1/13	D0	Q1.1			496	496.3	
	X1/14	D0	Q1.2			496	496.4	
	X1/15	D0	Q1.3			496	496.5	
	B	X1/16	D0	Q1.4	4-WHS-A: Biofilter water pump motor run contactor	4-WHS-A: Biologinio filtro vandens siurblio variklio eigos komutatorius	213	213.12
X1/17		D0	Q1.5			496	496.6	
X1/18		D0	Q1.6			496	496.7	
X1/19		D0	Q1.7			496	496.8	
X1/10		1M				507	0V.1	
C	X1/20	2M				507	0V.1	
D								
	E							

506.9A

24V.1

24V.1

/./

506.9E

0V.1

0V.1

/./

500.8D

A500.3

1L+

X1/1

500.8D

A500.3

1M

X1/10

500.8D

A500.3

2L+

X1/11

500.8D

A500.3

2M

X1/20



4						<div><div><div><div></div><div>ATZWANGER</div></div><div><div><div></div><div>ECOMASTER</div><div>Divisione Ecomaster Atzwanger</div></div></div><div><div><div><div></div><div>LADURNER</div><div>UMWELTECHNIK - ECOLOGIA</div></div></div></div></div></div>	PROJEKTO NUMERIS PROJECT Nr.	SKIRSNIS SWITCHBOARD	BRĖŽINIO Nr. Nr. DRAWING	REV. REV.	SEKANTIS NEXT	
3	05/11/2015	AS-BUILT	R.G.	S.C.	R.T.		E00035	SB20	ELE-A-051	3	600	
2	24/06/2015	DESIGN	R.G.	S.C.	R.T.						LAPAS SHEET 507	
1	03/10/2014	DETAIL DESIGN	CEG	MCO	ATZ		PAVADINIMAS TITLE	DIGITAL OUTPUTS PLC SKAITMENINIS IŠVADAS PLC				
0	05/02/2014	ISSUED	CEG	MCO	ATZ							
REVIZUA REVISION	DATA DATE	APRAŠYMAS DESCRIPTION	PARENGTAS DRAWING	PATIKRINTAS CHECKED	PATVIRTINTAS APPROVED							

Pagal įstatymą, mes pasilikame teises į šį brėžinį ir draudžiame atgaminti, ar perduoti jį kitiems asmenims be mūsų pritarimo.
According to the law we reserve the rights to this drawing and it is forbidden to reproduce it or pass it on other parties without our approval.

	1	2	3	4	5	6	7	8	9						
A	SKYDAS \ PANEL				IŠORINIAI KABELIAI IŠORINIAI KABELIAI \ EXTERNAL CABLES				VIETA \ LOCATION						
	LAPŲ NUOR. SHEET REF.	KILMĖS ORIGIN MARK PASKYRIMO GRUPĖ DESIGNATION GROUP	TERMINALAS TERMINAL	VIELOS N. WIRE NO.	NOMINALUSIS SEKCIJOS (mm²) CONDUCTOR CROSS-SECTION	SIELA ID CORE IDENTIFICATION	KABELIS N. CABLE N.	ILGIS LENGHT [m†]	TRIUKŠMO LYGIS NOISE LEVEL	SIELA ID CORE IDENTIFICATION	TERMINALAS TERMINAL	PASKIRTIES ŽENKLAS DESTINATION MARK PASKYRIMO GRUPĖ DESIGNATION GROUP		APRAŠYMAS DESCRIPTION	LAPŲ NUOR. SHEET REF.
						LBU	SB20 W2010 FG70H2R 2x1.5			LBU					
	201/8D	=SB20/X21	8	201.8	1.5	BN		BN	8	=4-PLT1/X21		201/8D			
	201/7D	=SB20/X21	7	201.9	1.5	Sch		Sch	7	=4-PLT1/X21		201/7D			
	201/8D	=SB20/X21	9	SCH	1			Sch	9	=4-PLT1/X21		201/8D			
B						LBU	SB20 W2011 FG70H2R 2x1.5			LBU					
	202/8D	=SB20/X21	11	202.8	1.5	BN		BN	11	=4-PLT1/X21		202/8D			
	202/7D	=SB20/X21	10	202.9	1.5	Sch		Sch	10	=4-PLT1/X21		202/7D			
	202/8D	=SB20/X21	12	SCH	1			Sch	12	=4-PLT1/X21		202/8D			
						BN	SB20 W2012 FG7(O)R 3G6			BN					
	131/3D	=SB20/X15	3	131.1	6	BU		BU	1	=4-PLT1/X15		131/3D			
	131/3D	=SB20/X15	4	133.3	6	GNYE		GNYE	2	=4-PLT1/X15		131/3D			
					6										
C						LBU	SB20 W2015 FG70H2R 2x1.5			LBU					
	203/8D	=SB20/X21	14	203.8	1.5	BN		BN	2	=4-PLT2/X21		203/8D			
	203/7D	=SB20/X21	13	203.9	1.5	Sch		Sch	1	=4-PLT2/X21		203/7D			
	203/8D	=SB20/X21	15	SCH	1			Sch	3	=4-PLT2/X21		203/8D			
						LBU	SB20 W2016 FG70H2R 2x1.5			LBU					
	204/8D	=SB20/X21	17	204.8	1.5	BN		BN	5	=4-PLT2/X21		204/8D			
	204/7D	=SB20/X21	16	204.9	1.5	Sch		Sch	4	=4-PLT2/X21		204/7D			
	204/8D	=SB20/X21	18	SCH	1			Sch	6	=4-PLT2/X21		204/8D			
D						LBU	SB20 W2020 FG70H2R 2x1.5			LBU					
	205/8D	=SB20/X22	6	205.8	1.5	BN		BN	6	=4-PLT3/X22		205/8D			
	205/7D	=SB20/X22	5	205.9	1.5	Sch		Sch	5	=4-PLT3/X22		205/7D			
	205/8D	=SB20/X22	7	SCH	1			Sch	7	=4-PLT3/X22		205/8D			
						LBU	SB20 W2021 FG70H2R 2x1.5			LBU					
	206/8D	=SB20/X22	9	206.8	1.5	BN		BN	9	=4-PLT3/X22		206/8D			
	206/7D	=SB20/X22	8	206.9	1.5	Sch		Sch	8	=4-PLT3/X22		206/7D			
	206/8D	=SB20/X22	10	SCH	1			Sch	10	=4-PLT3/X22		206/8D			
E						LBU	SB20 W2025 FG70H2R 2x1.5			LBU					
	207/8D	=SB20/X22	12	207.8	1.5	BN		BN	2	=4-PLT4/X22		207/8D			
	207/7D	=SB20/X22	11	207.9	1.5	Sch		Sch	1	=4-PLT4/X22		207/7D			
	207/8D	=SB20/X22	13	SCH	1			Sch	3	=4-PLT4/X22		207/8D			

4						<div><div><div><div></div><div></div><div></div><div></div></div><div>ATZWANGER</div><div><div><div></div><div></div></div><div>Divisione Ecomaster Atzwanger</div></div></div><div><div><div></div><div></div></div><div>LADURNER</div><div>UMWELTECHNIK - ECOLOGIA</div></div></div>	PROJEKTO NUMERIS PROJECT Nr.	SKIRSNIS SWITCHBOARD	BRĖŽINIO Nr. Nr. DRAWING	REV. REV.	SEKANTIS NEXT
3	05/11/2015	AS-BUILT	R.G.	S.C.	R.T.		E00035	SB20	ELE-A-051	3	601
2	24/06/2015	DESIGN	R.G.	S.C.	R.T.						
1	03/10/2014	DETAIL DESIGN	CEG	MCO	ATZ						
0	05/02/2014	ISSUED	CEG	MCO	ATZ						
REVIJUA REVISION	DATA DATE	APRAŠYMAS DESCRIPTION	PARENGTAS DRAWING	PATIKRINTAS CHECKED	PATVIRTINTAS APPROVED	PAVADINIMAS TITLE	CABLES LIST KABELIŲ SĄRAŠAS			LAPAS SHEET 600	

Pagal įstatymą, mes pasilikame teises į šį brėžinį ir draudžiame atgaminti, ar perduoti jį kitiems asmenims be mūsų pritarimo. According to the law we reserve the rights to this drawing and it is forbidden to reproduce it or pass it on other parties without our approval.

	1	2	3	4	5	6	7	8	9								
A	SKYDAS \ PANEL			IŠORINIAI KABELIAI IŠORINIAI KABELIAI \ EXTERNAL CABLES				VIETA \ LOCATION									
	LAPŲ NUOR. SHEET REF.	KILMĖS ORIGIN MARK PASKYRIMO GRUPĖ DESIGNATION GROUP	TERMINALAS TERMINAL	VIELOS N. WIRE NO.	NOMINALUSIS SEKCIJOS (mm²) CONDUCTOR CROSS-SECTION	SIELA ID CORE IDENTIFICATION	KABELIS N. CABLE N.	ILGIS LENGHT [m†]	TRIUŠMO LYGIS NOISE LEVEL	SIELA ID CORE IDENTIFICATION	TERMINALAS TERMINAL	PASKIRTIES ŽENKLAS DESTINATION MARK PASKYRIMO GRUPĖ DESIGNATION GROUP	APRAŠYMAS DESCRIPTION	LAPŲ NUOR. SHEET REF.			
						LBU	SB20 W2026 FG70H2R 2x1.5			LBU							
	208/8D	=SB20/X22	15	208.8	1.5	BN				BN	5	=4-PLT4/X22		208/8D			
	208/7D	=SB20/X22	14	208.9	1.5	Sch				Sch	4	=4-PLT4/X22		208/7D			
	208/8D	=SB20/X22	16	SCH	1						6	=4-PLT4/X22		208/8D			
	131/3B	=SB20/X15	1	133.2	2.5	BN	SB20 W2030 FG7(O)R 3G2.5			BN	1	=4-PL1/X15		131/3B			
131/3C	=SB20/X15	2	131.1	2.5	BU				BU	2	=4-PL1/X15		131/3C				
				2.5	GYNE				GYNE								
	209/8E	=SB20/X23	8	209.9	1.5	LBU	SB20 W2040 FG70H2R 2x1.5			LBU	8	=4-PL1/X23		209/8E			
209/7E	=SB20/X23	7	209.10	1.5	BN				BN	7	=4-PL1/X23		209/7E				
209/8E	=SB20/X23	9	SCH	1	Sch				Sch	9	=4-PL1/X23		209/8E				
	129/5D	=SB20/X30	1	129.6	2.5	GYNE	SB20 W2050 FG7(O)R 4G2.5			GYNE	1	=JB1/X30		129/5D			
	129/5D	=SB20/X30	2	129.7	2.5	BN				BN	2	=JB1/X30		129/5D			
129/6D	=SB20/X30	3	129.8	2.5	BK				BK	3	=JB1/X30		129/6D				
	129/6B	=SB20/X30	4	24 V.2	2.5	GY				GY	4	=JB1/X30		129/5E			
	115/5E	=SB20/X21	5	115.4	2.5	BN	SB20 W3001 FG7(O)R 3G2.5			BN	5	=4-PLT1/X21		115/5E			
115/6E	=SB20/X21	6	115.5	2.5	BU				BU	6	=4-PLT1/X21		115/6E				
				2.5	GYNE				GYNE								
	103/7E	=SB20/X21	1	L230.2	4	LBU	SB20 W3002 FG7(O)R 3G4			LBU	1	=4-PLT1/X21		103/7E			
	103/7E	=SB20/X21	2	N230.2	4	BN				BN	2	=4-PLT1/X21		103/7E			
				4	GYNE				GYNE								
	104 A/2E	=SB20/X21	3	104 A.2	6	LBU	SB20 W3003 FG7(O)R 3G6			LBU	3	=4-PLT1/X21		104 A/2E			
	104 A/3E	=SB20/X21	4	104 A.3	6	BN				BN	4	=4-PLT1/X21		104 A/3E			
				6	GYNE				GYNE								
	115/7E	=SB20/X22	3	115.6	2.5	BN	SB20 W3020 FG7(O)R 3G2.5			BN	3	=4-PLT3/X22		115/7E			
	115/7E	=SB20/X22	4	115.7	2.5	BU				BU	4	=4-PLT3/X22		115/7E			
				2.5	GYNE				GYNE								
E	4											PROJEKTO NUMERIS PROJECT Nr. E00035	SKIRSNIS SWITCHBOARD SB20	BRĖŽINIO Nr. Nr. DRAWING ELE-A-051	REV. REV. 3	SEKANTIS NEXT 602	
	3	05/11/2015	AS-BUILT		R.G.	S.C.											R.T.
	2	24/06/2015	DESIGN		R.G.	S.C.											R.T.
	1	03/10/2014	DETAIL DESIGN		CEG	MCO											ATZ
	0	05/02/2014	ISSUED		CEG	MCO											ATZ
	REVIZIJA REVISION	DATA DATE	APRAŠYMAS DESCRIPTION		PARENGTAS DRAWING	PATIKRINTAS CHECKED	PATVIRTINTAS APPROVED	PAVADINIMAS TITLE				CABLES LIST KABELIŲ SĄRAŠAS				LAPAS SHEET 601	
							 Divisione Ecomaster Atzwanger										
							 UMWELTECHNIK - ECOLOGIA										

Pagal įstatymą, mes pasilikame teises į šį brėžinį ir draudžiame atgaminti, ar perduoti jį kitiems asmenims be mūsų pritarimo.
According to the law we reserve the rights to this drawing and it is forbidden to reproduce it or pass it on other parties without our approval.

	1	2	3	4	5	6	7	8	9					
A	SKYDAS \ PANEL				IŠORINIAI KABELIAI IŠORINIAI KABELIAI \ EXTERNAL CABLES				VIETA \ LOCATION					
	LAPO NUOR. SHEET REF.	KILMĖS ORIGIN MARK	TERMINALAS TERMINAL	VIELOS N. WIRE NO.	NOMINALUSIS SEKCIJOS (mm²) CONDUCTOR CROSS-SECTION	SIELA ID CORE IDENTIFICATION	KABELIS N. CABLE N.	ILGIS LENGHT [m†]	TRIUŠMO LYGIS NOISE LEVEL	SIELA ID CORE IDENTIFICATION	TERMINALAS TERMINAL	PASKIRTIES ŽENKLAS DESTINATION MARK		LAPO NUOR. SHEET REF.
		PASKYRIMO GRUPĖ DESIGNATION GROUP										PASKYRIMO GRUPĖ DESIGNATION GROUP	APRAŠYMAS DESCRIPTION	
						LBU				LBU	1	=4-PLT3/X22	104 A/4E	
	104 A/4E	=SB20/X22	2	104 A.6	6	BN	SB20 W3022 FG7(O)R 3G6			BN	2	=4-PLT3/X22	104 A/4E	
					6	GNYE				GNYE				
						BN				BN	5	=4-PL1/X23	115/8E	
	115/8E	=SB20/X23	5	115.8	2.5	BU	SB20 W3030 FG7(O)R 3G2.5			BU	6	=4-PL1/X23	115/9E	
	115/9E	=SB20/X23	6	115.9	2.5	GNYE				GNYE				
					2.5									
						LBU				LBU	1	=4-PL1/X23	103/9E	
	103/9E	=SB20/X23	1	L230.3	4	BN	SB20 W3031 FG7(O)R 3G4			BN	2	=4-PL1/X23	103/9E	
	103/9E	=SB20/X23	2	N230.3	4	GNYE				GNYE				
					4									
					LBU				LBU	3	=4-PL1/X23	104 A/6E		
104 A/6E	=SB20/X23	3	104 A.8	6	BN	SB20 W3032 FG7(O)R 3G6			BN	4	=4-PL1/X23	104 A/6E		
104 A/6E	=SB20/X23	4	104 A.9	6	GNYE				GNYE					
				6										
					LBU				LBU	1	=JB1/X24	120/3D		
120/3D	=SB20/X24	7	120.2	6	BN	SB20 W3035A FG7(O)R 3G6			BN	2	=JB1/X24	120/3D		
120/3D	=SB20/X24	8	120.3	6	GNYE				GNYE					
				6										
					BN				BN	U	=BM/4-BDT.01-M1	FAN MOTOR BIOTUNNEL 4-BDT-01 BIOTUNELIO VENTILIATORIAUS VARIKLIS 4-BDT-01	201/3F	
201/3E	=SB20/A201.1	U/T1	201.4	120	BK	SB20 W4010A FG70H2R 3x120			BK	V	=BM/4-BDT.01-M1	FAN MOTOR BIOTUNNEL 4-BDT-01 BIOTUNELIO VENTILIATORIAUS VARIKLIS 4-BDT-01	201/3F	
201/3E	=SB20/A201.1	V/T2	201.5	120	GY				GY	W	=BM/4-BDT.01-M1	FAN MOTOR BIOTUNNEL 4-BDT-01 BIOTUNELIO VENTILIATORIAUS VARIKLIS 4-BDT-01	201/3F	
201/3E	=SB20/A201.1	W/T3	201.6	120	Sch				Sch					
				1										
					GNYE	SB20 W4010B H07V-K 1x70 GNYE			GNYE	PE	=BM/4-BDT.01-M1	FAN MOTOR BIOTUNNEL 4-BDT-01 BIOTUNELIO VENTILIATORIAUS VARIKLIS 4-BDT-01	201/4F	
201/4E	=SB20/A201.1		PE	70										
					BN				BN	U	=BM/4-BDT.02-M1	FAN MOTOR BIOTUNNEL 4-BDT-02 BIOTUNELIO VENTILIATORIAUS VARIKLIS 4-BDT-02	202/3F	
202/3E	=SB20/A202.1	U/T1	202.4	120	BK	SB20 W4011A FG70H2R 3x120			BK	V	=BM/4-BDT.02-M1	FAN MOTOR BIOTUNNEL 4-BDT-02 BIOTUNELIO VENTILIATORIAUS VARIKLIS 4-BDT-02	202/3F	
202/3E	=SB20/A202.1	V/T2	202.5	120	GY				GY	W	=BM/4-BDT.02-M1	FAN MOTOR BIOTUNNEL 4-BDT-02 BIOTUNELIO VENTILIATORIAUS VARIKLIS 4-BDT-02	202/3F	
202/3E	=SB20/A202.1	W/T3	202.6	120	Sch				Sch					
				1										

Pagal iestatymą, mes pasiiekame teises į šį brėžinį ir draudžiamą atgaminti, ar perduoti jį kitiems asmenims be mūsų pritarimo

[illegible]

	A	B	C	D	E
1		=SB20 - X1 <div>L1.U.P. L2.U.P. L3.U.P. N.U.P.</div>			
2		=SB20 - X2 <div>L13 L23 L33 N3</div>			
3		=SB20 - X6 <div>L230.1 N230.1</div>			
4		=SB20 - X8 <div>24V.4 0V.4</div>			
5		=SB20 - X15 <div>MORSETTIERA X15</div>			
6					
7					
8					
9					

4					
3	05/11/2015	AS-BUILT	R.G.	S.C.	R.T.
2	24/06/2015	DESIGN	R.G.	S.C.	R.T.
1	03/10/2014	DETAIL DESIGN	CEG	MCO	ATZ
0	05/02/2014	ISSUED	CEG	MCO	ATZ
REVIZUA REVISION	DATA DATE	APRAŠYMAS DESCRIPTION	PARENGTAS DRAWING	PATIKRINTAS CHECKED	PATVIRTINTAS APPROVED

Divisione Ecomaster Atzwanger

UMWELTECHNIK - ECOLOGIA

PROJEKTO NUMERIS PROJECT Nr.	SKIRSNIS SWITCHBOARD	BRĖŽINIO Nr. Nr. DRAWING	REV. REV.	SEKANTIS NEXT
E00035	SB20	ELE-A-051	3	702
PAVDINIMAS TITLE	TERMINAL STRIPS GNYBTAI			LAPAS SHEET
				701

Diagram illustrating the terminal strips and wiring connections for the SB20 switchboard, showing four rows of connections (X21, X22, X23) and their corresponding terminal strip configurations.

Row 1: =SB20 - X21

Terminal strip configurations and connections:

- 1. LBU, SB20 W3002 FG7(OIR 3G4, L230.2, BN, N230.2
- 2. LBU, SB20 W3003 FG7(OIR 3G6, 104A.2, BN, 104A.3
- 3. BN, 115.4, BU, 115.5, BN, 201.9, LBU, 201.8, Sch, 201.9, BN, 202.9, LBU, 202.8, Sch, 202.8, Sch

Row 2: =SB20 - X22

Terminal strip configurations and connections:

- 1. LBU, SB20 W3022 FG7(OIR 3G6, 104A.5, BN, 104A.6
- 2. LBU, SB20 W3020 FG7(OIR 3G2.5, 115.6, BU, 115.7, BN, 205.9, LBU, 205.8, Sch, 205.8, BN, 206.9, LBU, 206.8, Sch, 206.8, Sch

Row 3: =SB20 - X23

Terminal strip configurations and connections:

- 1. LBU, SB20 W3031 FG7(OIR 3G4, L230.3, BN, N230.3
- 2. LBU, SB20 W3032 FG7(OIR 3G6, 104A.8, BN, 104A.9
- 3. BN, 115.8, BU, 115.9, BN, 209.10, LBU, 209.9, Sch, 209.9, Sch

A
B
C
D
E
R R

4					
3	05/11/2015	AS-BUILT	R.G.	S.C.	R.T.
2	24/06/2015	DESIGN	R.G.	S.C.	R.T.
1	03/10/2014	DETAIL DESIGN	CEG	MCO	ATZ
0	05/02/2014	ISSUED	CEG	MCO	ATZ
REVIŽIJA REVISION	DATA DATE	APRAŠYMAS DESCRIPTION	PARENGTAS DRAWING	PATIKRINTAS CHECKED	PATVIRTINTAS APPROVED


ATZWANGER
 Divisione Ecomaster Atzwanger

LADURNER
 UMWELTECHNIK - ECOLOGIA

PROJEKTO NUMERIS PROJECT Nr.	SKIRSNIS SWITCHBOARD	BRĖZINIO Nr. Nr. DRAWING	REV. REV.	SEKANTIS NEXT
E00035	SB20	ELE-A-051	3	704
PAVADINIMAS TITLE				LAPAS SHEET
TERMINAL STRIPS <i>GNYBTAI</i>				703

[illegible]

PROJEKTO NUMERIS PROJECT Nr.	SKIRSNIS SWITCHBOARD	BŖŽINIO Nr. Nr. DRAWING	REV. REV.	SEKANTIS NEXT
E00035	SB20	ELE-A-051	3	1000
PAVADINIMAS TITLE				LAPAS SHEET
TERMINAL STRIPS <i>GNYBTAI</i>				705

Pagal ištatymą, mes pasilieiname teises į šį brėžinį ir draudžiame atgaminti, ar perduoti jį kitiems asmenims be mūsų pritarimo. Atsižvelgiant į tai, mes išsaugome teises į šį brėžinį ir draudžiame atgaminti, ar perduoti jį kitiems asmenims be mūsų pritarimo. According to the law we reserve the rights to this drawing and it is forbidden to reproduce it or pass it on other parties without our consent.

	1	2	3	4	5	6	7	8	9	
A	
B	
C	
D	
E	
	<table><tr><td>4</td><td></td><td></td><td></td><td></td><td></td><td rowspan="5"><div><div><div><div><div></div><div></div><div></div><div></div></div><div>ATZWANGER</div></div><div><div><div><div></div><div></div><div></div></div><div>Divisione Ecomaster Atzwanger</div></div><div><div><div><div></div><div></div><div></div></div><div>LADURNER</div></div><div>UMWELTECHNIK - ECOLOGIA</div></div></div></div></div></td><td>PROJEKTO NUMERIS PROJECT Nr.</td><td>SKIRSNIS SWITCHBOARD</td><td>BREŽINIO Nr. Nr. DRAWING</td><td>REV. REV.</td><td>SEKANTIS NEXT</td></tr><tr><td>3</td><td>05/11/2015</td><td>AS-BUILT</td><td>R.G.</td><td>S.C.</td><td>R.T.</td><td>E00035</td><td>SB20</td><td>ELE-A-051</td><td>3</td><td>3</td></tr><tr><td>2</td><td>24/06/2015</td><td>DESIGN</td><td>R.G.</td><td>S.C.</td><td>R.T.</td><td colspan="5"></td></tr><tr><td>1</td><td>03/10/2014</td><td>DETAIL DESIGN</td><td>CEG</td><td>MCO</td><td>ATZ</td><td colspan="5"></td></tr><tr><td>0</td><td>05/02/2014</td><td>ISSUED</td><td>CEG</td><td>MCO</td><td>ATZ</td><td colspan="5"></td></tr><tr><td>REVIZUA REVISION</td><td>DATA DATE</td><td>APRAŠYMAS DESCRIPTION</td><td>PARENGTAS DRAWING</td><td>PATIKRINTAS CHECKED</td><td>PATVIRTINTAS APPROVED</td><td colspan="4">PAVADINIMAS TITLE</td><td>LAPAS SHEET</td></tr><tr><td colspan="6"></td><td colspan="4"></td><td>1008</td></tr>