

1

2

3

4

5

6

7

8

9

A

B

C

D

E

ATZWANGER

Tecnologia d'impianti dalla A–Z: ambiente, energia, acqua, edilizia.  
Anlagentechnik von A–Z: Umwelt, Energie, Wasser, Haus.

Divisione Ecomaster Atzwanger

LADURNER

UMWELTECHNIK - ECOLOGIA

PROJEKTUOTOJAS  
DESIGNER

OBJEKTAS  
OBJECT

PAVADINIMAS  
TITLE

TOSI NICOLA

VILNIUS LITHUANIA

4-PL2 - LOCAL PANEL  
WATER AND BIOFILTER SYSTEM

4					
3					
2	06/11/2015	AS-BUILT	R.G.	S.C.	R.T.
1	24/06/2015	SECOND EMISSION	T.N.	S.C.	R.T.
0	03/10/2014	FIRST EMISSION	-	-	-
REVIZIJA REVISION	DATA DATE	APRAŠYMAS DESCRIPTION	PARENGTAS DRAWING	PATIKRINTAS CHECKED	PATVIRTINTAS APPROVED

ATZWANGER

Divisione Ecomaster Atzwanger








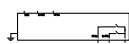

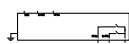
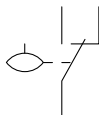
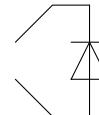
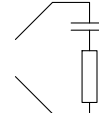

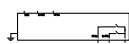
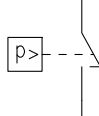
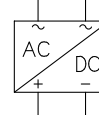

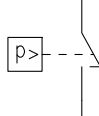
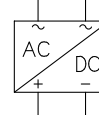

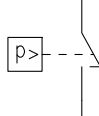
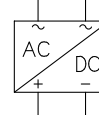





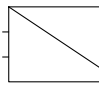
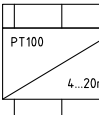

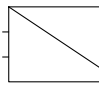
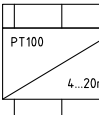
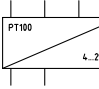
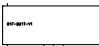
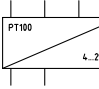
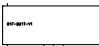
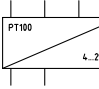
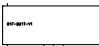
LADURNER



UMWELTECHNIK - ECOLOGIA

PROJEKTO NUMERIS PROJECT Nr.	SKIRSNIS SWITCHBOARD	BRĖŽINIO NR. Nr. DRAWING	REV. REV.	SEKANTIS NEXT
E00035	4-PL2	ELE-A-056	2	3
PAVADINIMAS TITLE	4-PL2 - LOCAL PANEL WATER AND BIOFILTER SYSTEM COVER			LAPAS SHEET 1

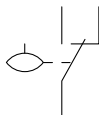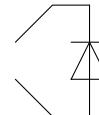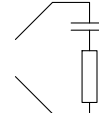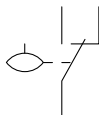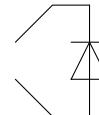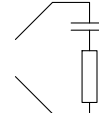

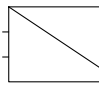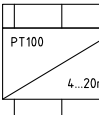

Pagal įstatymą, mes pasilikame teises į šį brėžinį ir draudžiame atgaminti, ar perduoti jį kitiems asmenims be mūsų pritarimo. According to the law we reserve the rights to this drawing and it is forbidden to reproduce it or pass it on other parties without our approval.

	1	2	3	4	5	6	7	8	9																								
A																																	
B	<table><tr><th>Sim.\Sym.</th><th>File</th><th>Descrizione\Description\Aprašymas</th></tr><tr><td></td><td>LIV_03</td><td><b>Sėdėdamas skysčio (lygio jungiklis) lygi</b> Actuated by the level of a fluid (level switch)</td></tr><tr><td></td><td>MPS_01</td><td><b>Atkūrimo diodas modulis (standartinis poliškumas)</b> Recovery diode module (standard polarity)</td></tr><tr><td></td><td>MPS_03</td><td><b>RC modulis</b> RC module</td></tr></table>				Sim.\Sym.	File	Descrizione\Description\Aprašymas		LIV_03	<b>Sėdėdamas skysčio (lygio jungiklis) lygi</b> Actuated by the level of a fluid (level switch)		MPS_01	<b>Atkūrimo diodas modulis (standartinis poliškumas)</b> Recovery diode module (standard polarity)		MPS_03	<b>RC modulis</b> RC module	<table><tr><th>Sim.\Sym.</th><th>File</th><th>Descrizione\Description\Aprašymas</th></tr><tr><td></td><td>SENS_03</td><td><b>Sėdėdamas skysčio lygi</b> Actuated by the level of a fluid</td></tr><tr><td></td><td>VALBIA</td><td><b>2 eigų vožtuvas</b> 2-way valve</td></tr></table>					Sim.\Sym.	File	Descrizione\Description\Aprašymas		SENS_03	<b>Sėdėdamas skysčio lygi</b> Actuated by the level of a fluid		VALBIA	<b>2 eigų vožtuvas</b> 2-way valve			
	Sim.\Sym.	File	Descrizione\Description\Aprašymas																														
		LIV_03	<b>Sėdėdamas skysčio (lygio jungiklis) lygi</b> Actuated by the level of a fluid (level switch)																														
		MPS_01	<b>Atkūrimo diodas modulis (standartinis poliškumas)</b> Recovery diode module (standard polarity)																														
	MPS_03	<b>RC modulis</b> RC module																															
Sim.\Sym.	File	Descrizione\Description\Aprašymas																															
	SENS_03	<b>Sėdėdamas skysčio lygi</b> Actuated by the level of a fluid																															
	VALBIA	<b>2 eigų vožtuvas</b> 2-way valve																															
C	<table><tr><td></td><td>PRS_07</td><td><b>Slėgio jutiklis</b> Pressure sensor</td></tr><tr><td></td><td>ALIM_INV</td><td><b>Temperatūros daviklis</b> Temperature probe</td></tr><tr><td></td><td>ASEM-HMI_30_BASIC</td><td><b>Operatoriaus pultas</b> Operator panel</td></tr></table>					PRS_07	<b>Slėgio jutiklis</b> Pressure sensor		ALIM_INV	<b>Temperatūros daviklis</b> Temperature probe		ASEM-HMI_30_BASIC	<b>Operatoriaus pultas</b> Operator panel	<table><tr><td></td><td></td><td></td></tr><tr><td></td><td></td><td></td></tr><tr><td></td><td></td><td></td></tr><tr><td></td><td></td><td></td></tr><tr><td></td><td></td><td></td></tr></table>																			
	PRS_07	<b>Slėgio jutiklis</b> Pressure sensor																															
	ALIM_INV	<b>Temperatūros daviklis</b> Temperature probe																															
	ASEM-HMI_30_BASIC	<b>Operatoriaus pultas</b> Operator panel																															
D	<table><tr><td></td><td>B&amp;C PH7635</td><td><b>Lygio daviklis modulis</b> Level sensor module</td></tr><tr><td></td><td>CONFLOW</td><td><b>Slėgio jutiklis</b> Pressure sensor</td></tr><tr><td></td><td>CONVERTITORE</td><td><b>Elektros energijos tiekimo</b> Temperature probe</td></tr></table>					B&C PH7635	<b>Lygio daviklis modulis</b> Level sensor module		CONFLOW	<b>Slėgio jutiklis</b> Pressure sensor		CONVERTITORE	<b>Elektros energijos tiekimo</b> Temperature probe	<table><tr><td></td><td></td><td></td></tr><tr><td></td><td></td><td></td></tr><tr><td></td><td></td><td></td></tr></table>																			
	B&C PH7635	<b>Lygio daviklis modulis</b> Level sensor module																															
	CONFLOW	<b>Slėgio jutiklis</b> Pressure sensor																															
	CONVERTITORE	<b>Elektros energijos tiekimo</b> Temperature probe																															
E	<table><tr><td></td><td>CONVERTITORE 1</td><td><b>Temperatūra/srovės keitiklis</b> Temperature/current converter</td></tr><tr><td></td><td>OMRON 61F-D21T</td><td><b>Lygio daviklis modulis</b> Level sensor module</td></tr></table>					CONVERTITORE 1	<b>Temperatūra/srovės keitiklis</b> Temperature/current converter		OMRON 61F-D21T	<b>Lygio daviklis modulis</b> Level sensor module	<table><tr><td></td><td></td><td></td></tr></table>																						
	CONVERTITORE 1	<b>Temperatūra/srovės keitiklis</b> Temperature/current converter																															
	OMRON 61F-D21T	<b>Lygio daviklis modulis</b> Level sensor module																															

4						<div>ATZWANGER</div> <div> <b>Divisione Ecomaster Atzwanger</b></div> <div> <b>LADURNER</b> UMWELTECHNIK - ECOLOGIA</div>	PROJEKTO NUMERIS PROJECT Nr.	SKIRSNIS SWITCHBOARD	BRĖŽINIO Nr. Nr. DRAWING	REV. REV.	SEKANTIS NEXT	
3							E00035	<b>4-PL2</b>	ELE-A-056	2	5	
2	06/11/2015	AS-BUILT		R.G.	S.C.		R.T.	PAVADINIMAS TITLE	SYMBOLS LEGEND <i>SIMBOLIŲ LEGENDA</i>			LAPAS SHEET <b>4</b>
1	24/06/2015	SECOND EMISSION		T.N.	S.C.		R.T.					
0	03/10/2014	FIRST EMISSION		-	-		-					
REVIZIJA REVISION	DATA DATE	APRAŠYMAS DESCRIPTION		PARENGTAS DRAWING	PATIKRINTAS CHECKED	PATVIRTINTAS APPROVED						

E



 <p><b>SINECTRA</b></p>	In A	Metų - Year	Etapai - Phases
	10	2015	F+N+T
	Icc kA	Hz	IP
	10	50	66
kokybės sistemos sertifikatai quality system certificate UNI EN ISO 9001	Ui	Ue	CEI-EN
	750	230	61439-1
	Dalis Numeris - Id. Number		61439-2
	150290094PL2		
San Bonifacio - Verona - Italy - Tel. +390456108101 - <a href="mailto:sinectra@sinectra.it">sinectra@sinectra.it</a>			

Pagal įstatymą, mes pasilikame teises į šį brėžinį ir draudžiame atgaminti, ar perduoti jį kitiems asmenims be mūsų pritarimo. According to the law we reserve the rights to this drawing and it is forbidden to reproduce it or pass it on other parties without our approval.

A

B

C

D

E

Calculation of the temperature rise inside the cabinet according to CEI 17-43 -- Apskaičiavimas temperatūra pakils viduje spintos pagal CEI 17-43

Cabinet -- kabinetas : 4-PL2

Type Cabinet -- Įveskite kabinetas : 1000x800x300

Involucro separato, esposto su tutti i lati, con parte superiore libera

Dimensions of Cabinet -- Matmenys kabineto : Height -- Aukštis : 1000 mm

Width -- Plotis : 800 mm

Depth -- Gylis : 300 mm

N ° Aperture -- N ° Apertūra : 0

Material -- Medžiaga : Lamiera Verniciata

K thermal transmission -- K šilumos perdavimo : 5.5

Maximum radiant power of the cabinet -- Maksimalus spinduliavimo galia spintos [W] : 356.7 W

Constant casing -- Pastovus korpusas (k) : 0.30

Calculation of the effective cooling surface

Apskaičiavimas veiksmingą aušinimo paviršiaus

Part of the cabinet -- Dalis spintoje

Size -- Dydis [mm x mm]

Wall surface -- Sienelės paviršius A<sub>o</sub> [ m² ]

Surface factor b Paviršiaus veiksnys b

Effective Area -- Naudingasis Plotas A<sub>o</sub> x b [ m² ]

Upper Part -- Viršutinė dalis

800x300

0.24

1.4

0.336

Front part -- Priekinė dalis

800x1000

0.8

0.9

0.72

Rear part -- Užpakalinė dalis

800x1000

0.8

0.9

0.72

Left Side -- Kairė pusė

300x1000

0.3

0.9

0.27

Right Side -- Dešinė pusė

300x1000

0.3

0.9

0.27

Total area Effective -- Bendras plotas Efektyvus

Ae = ∑ (A<sub>o</sub> x b) = Total [ m² ]

2.3160 mq

General data

Bendrieji duomenys

Temperature Data -- Temperatūros duomenų

Power Data -- Maitinimo duomenys

Maximum ambient temperature summer  
Maksimali aplinkos temperatūra vasarą

30

Installed Power -- įrengtoji galia [ W ]

108.00 W

Minimum winter temperature  
Minimalus žiemos temperatūra

15

Utilization factor -- Panaudojimo koeficientas

1.00

Maximum temperature inside the cabinet  
Maksimali temperatūra viduje spintos

40

Factor of contemporaneity -- Faktorius modernybės

1.00

Effective power dissipated in the cabinet -- Efektyvus energijos išsisklaido į kabinetą [ W ]

108.00 W

Results of calculation

Rezultatai apskaičiuoti

Results of calculation: Temperatures -- Rezultatai apskaičiuoti: Temperatūra

Calculation results: Cooling -- Skaičiavimo rezultatai: Aušinimo

Average temperature in the cabinet  
Vidutinė temperatūra sistemoje

/

Air inlet section Opening [cm²]  
Oro įleidimo skyriuje atidarymas [cm²]

0

Maximum temperature in the cabinet  
Maksimali temperatūra spintoje

/

Air volume riciesta for the fan [m³/h]  
Oro tūris riciesta ventiliatoriaus [m³/h]

-15

Delta temperature halfway cabinet  
Delta temperatūra pusiaukelėje spinta

/

Thermal power required for the heat exchanger [W/K]  
Šiluminės energija, būtina šilumokaičio [W/K]

Delta temperature at the top of the cabinet  
Delta temperatūra spintoje viršuje

/

Required cooling power for the air conditioner [W]  
Reikalinga aušinimo galia kondicionieriaus [W]

Power strength anti condensation [W]  
Maitinimo jėga kovos kondensatas [W]

35

4					
3					
2	06/11/2015	AS-BUILT	R.G.	S.C.	R.T.
1	24/06/2015	SECOND EMISSION	T.N.	S.C.	R.T.
0	03/10/2014	FIRST EMISSION	-	-	-
REVIZIA REVISION	DATA DATE	APRAŠYMAS DESCRIPTION	PARENGTAS DRAWING	PATIKRINTAS CHECKED	PATVIRTINTAS APPROVED


PROJEKTO NUMERIS PROJECT Nr. <b>E00035</b>	SKIRSNIS SWITCHBOARD <b>4-PL2</b>	BRĖŽINIO Nr. Nr. DRAWING <b>ELE-A-056</b>	REV. REV. <b>2</b>	SEKANTIS NEXT <b>8</b>
PAVADINIMAS TITLE	HEAT BALANCE <i>šilumos balansas</i>			LAPAS SHEET <b>7</b>





Pagal įstatymą, mes pasilikame teises į šį brėžinį ir draudžiame atgaminti, ar perduoti jį kitiems asmenims be mūsų pritarimo.  
According to the law we reserve the rights to this drawing and it is forbidden to reproduce it or pass it on other parties without our approval.

A

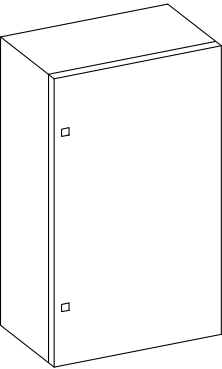

STEEL BOX IP66 RAL 7035  
L 800 – H 1000 – P 300 mm



B

C

D

E

RIFER.	DESCRIZIONE	SIGN	COLOR	LABEL DESCRIPTION
1	PLATE			
2	EMERGENCY PUSH BUTTON	2NC	RD	
3	OPERATOR PANEL	1LED	WH	

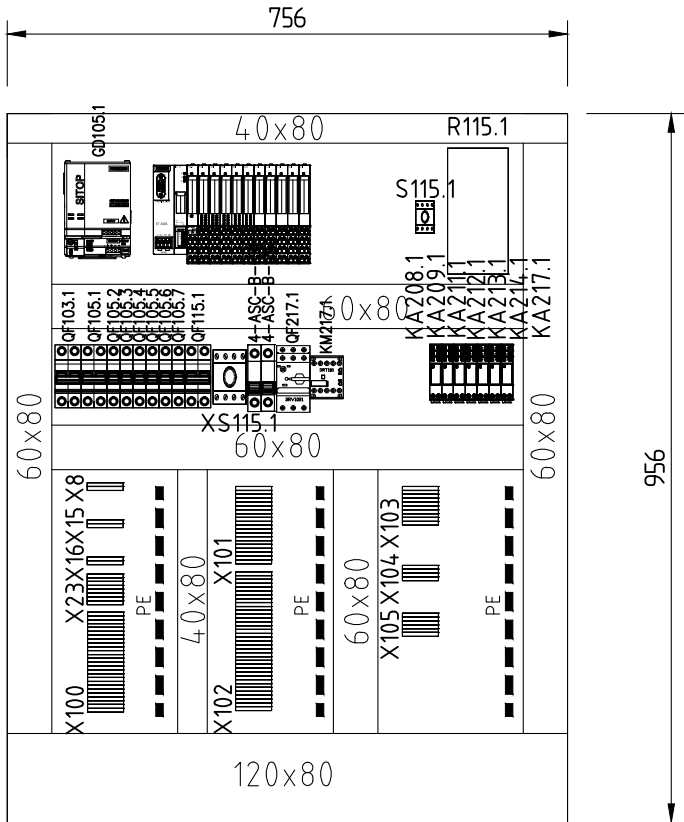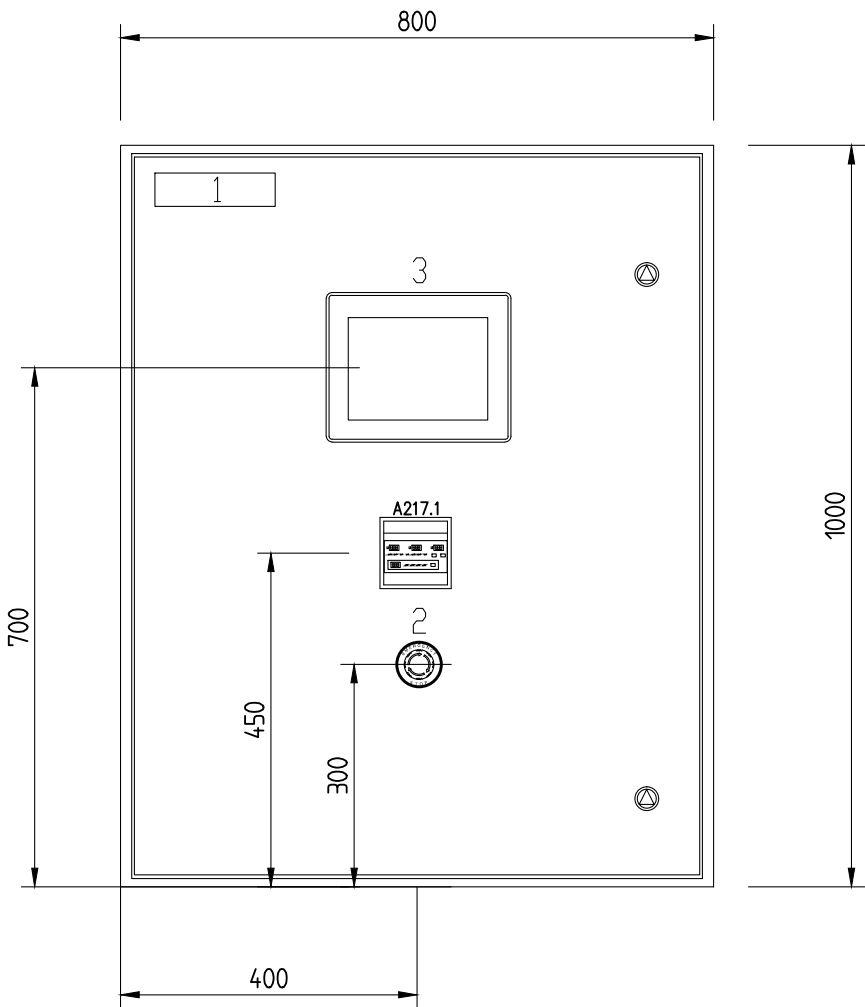

4					
3					
2	06/11/2015	AS-BUILT	R.G.	S.C.	R.T.
1	24/06/2015	SECOND EMISSION	T.N.	S.C.	R.T.
0	03/10/2014	FIRST EMISSION	-	-	-
REVIZIJA REVISION	DATA DATE	APRAŠYMAS DESCRIPTION	PARENGTAS DRAWING	PATIKRINTAS CHECKED	PATVIRTINTAS APPROVED



PROJEKTO NUMERIS PROJECT Nr.	SKIRSNIS SWITCHBOARD	BRĖŽINIO Nr. Nr. DRAWING	REV. REV.	SEKANTIS NEXT
E00035	4-PL2	ELE-A-056	2	45
PAVADINIMAS TITLE	FRONT PANEL VALDYMO SKYDAS			LAPAS SHEET
				21

Pagal įstatymą, mes pasilikame teises į šį brėžinį ir draudžiame atgaminti, ar perduoti jį kitiems asmenims be mūsų pritarimo.  
According to the law we reserve the rights to this drawing and it is forbidden to reproduce it or pass it on other parties without our approval.

A

B

C

D

E

1

2

3

4

5

6



7

8

9

PROFIBUS ADDRESS: 49  
TINKLO JUNGTIES PASKIRTIS: 49

TO 4-PLT7 BOX  
PROFIBUS-DP CABLE

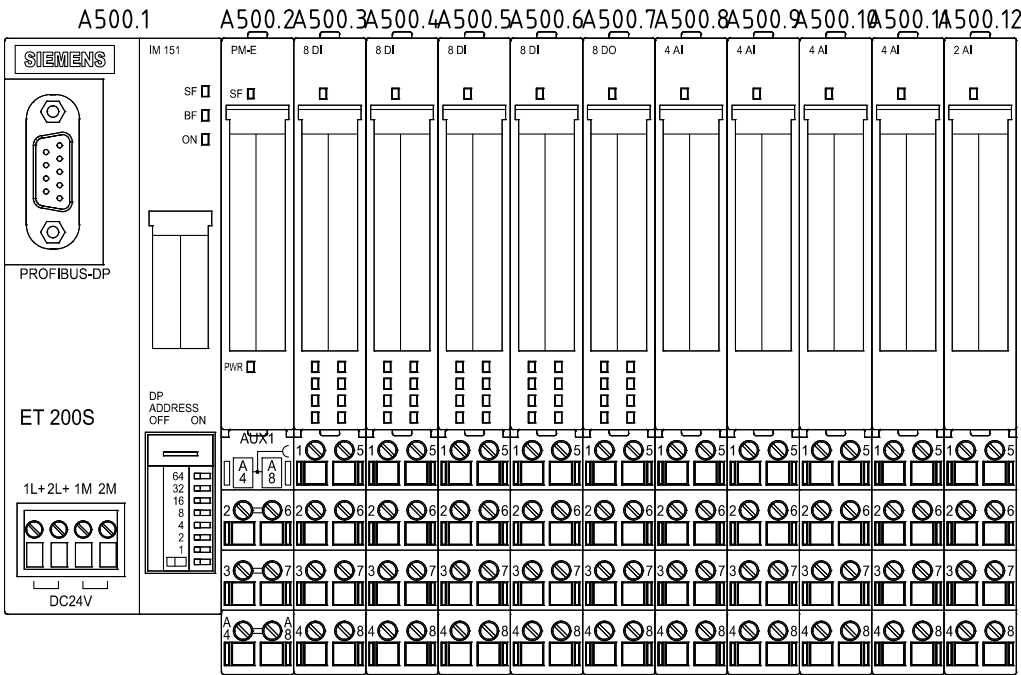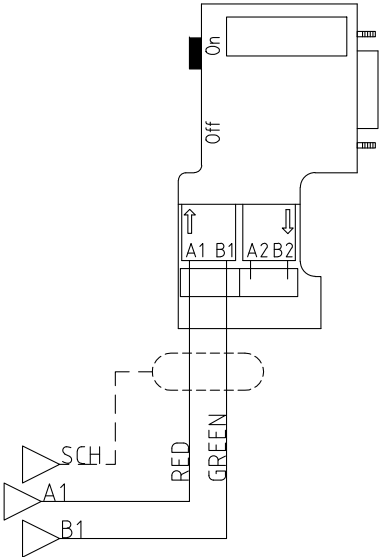


4					
3					
2	06/11/2015	AS-BUILT	R.G.	S.C.	R.T.
1	24/06/2015	SECOND EMISSION	T.N.	S.C.	R.T.
0	03/10/2014	FIRST EMISSION	-	-	-
REVIZIJA REVISION	DATA DATE	APRAŠYMAS DESCRIPTION	PARENGTAS DRAWING	PATIKRINTAS CHECKED	PATVIRTINTAS APPROVED



PROJEKTO NUMERIS PROJECT Nr. <b>E00035</b>	SKIRSNIS SWITCHBOARD <b>4-PL2</b>	BRĖŽINIO Nr. Nr. DRAWING <b>ELE-A-056</b>	REV. REV. <b>2</b>	SEKANTIS NEXT <b>46</b>
PAVADINIMAS TITLE	COMMUNICATION NETWORK KOMUNIKACIJŲ TINKLAS			LAPAS SHEET <b>45</b>



Pagal įstatymą, mes pasilikame teises į šį brėžinį ir draudžiame atgaminti, ar perduoti jį kitiems asmenims be mūsų pritarimo.  
According to the law we reserve the rights to this drawing and it is forbidden to reproduce it or pass it on other parties without our approval.

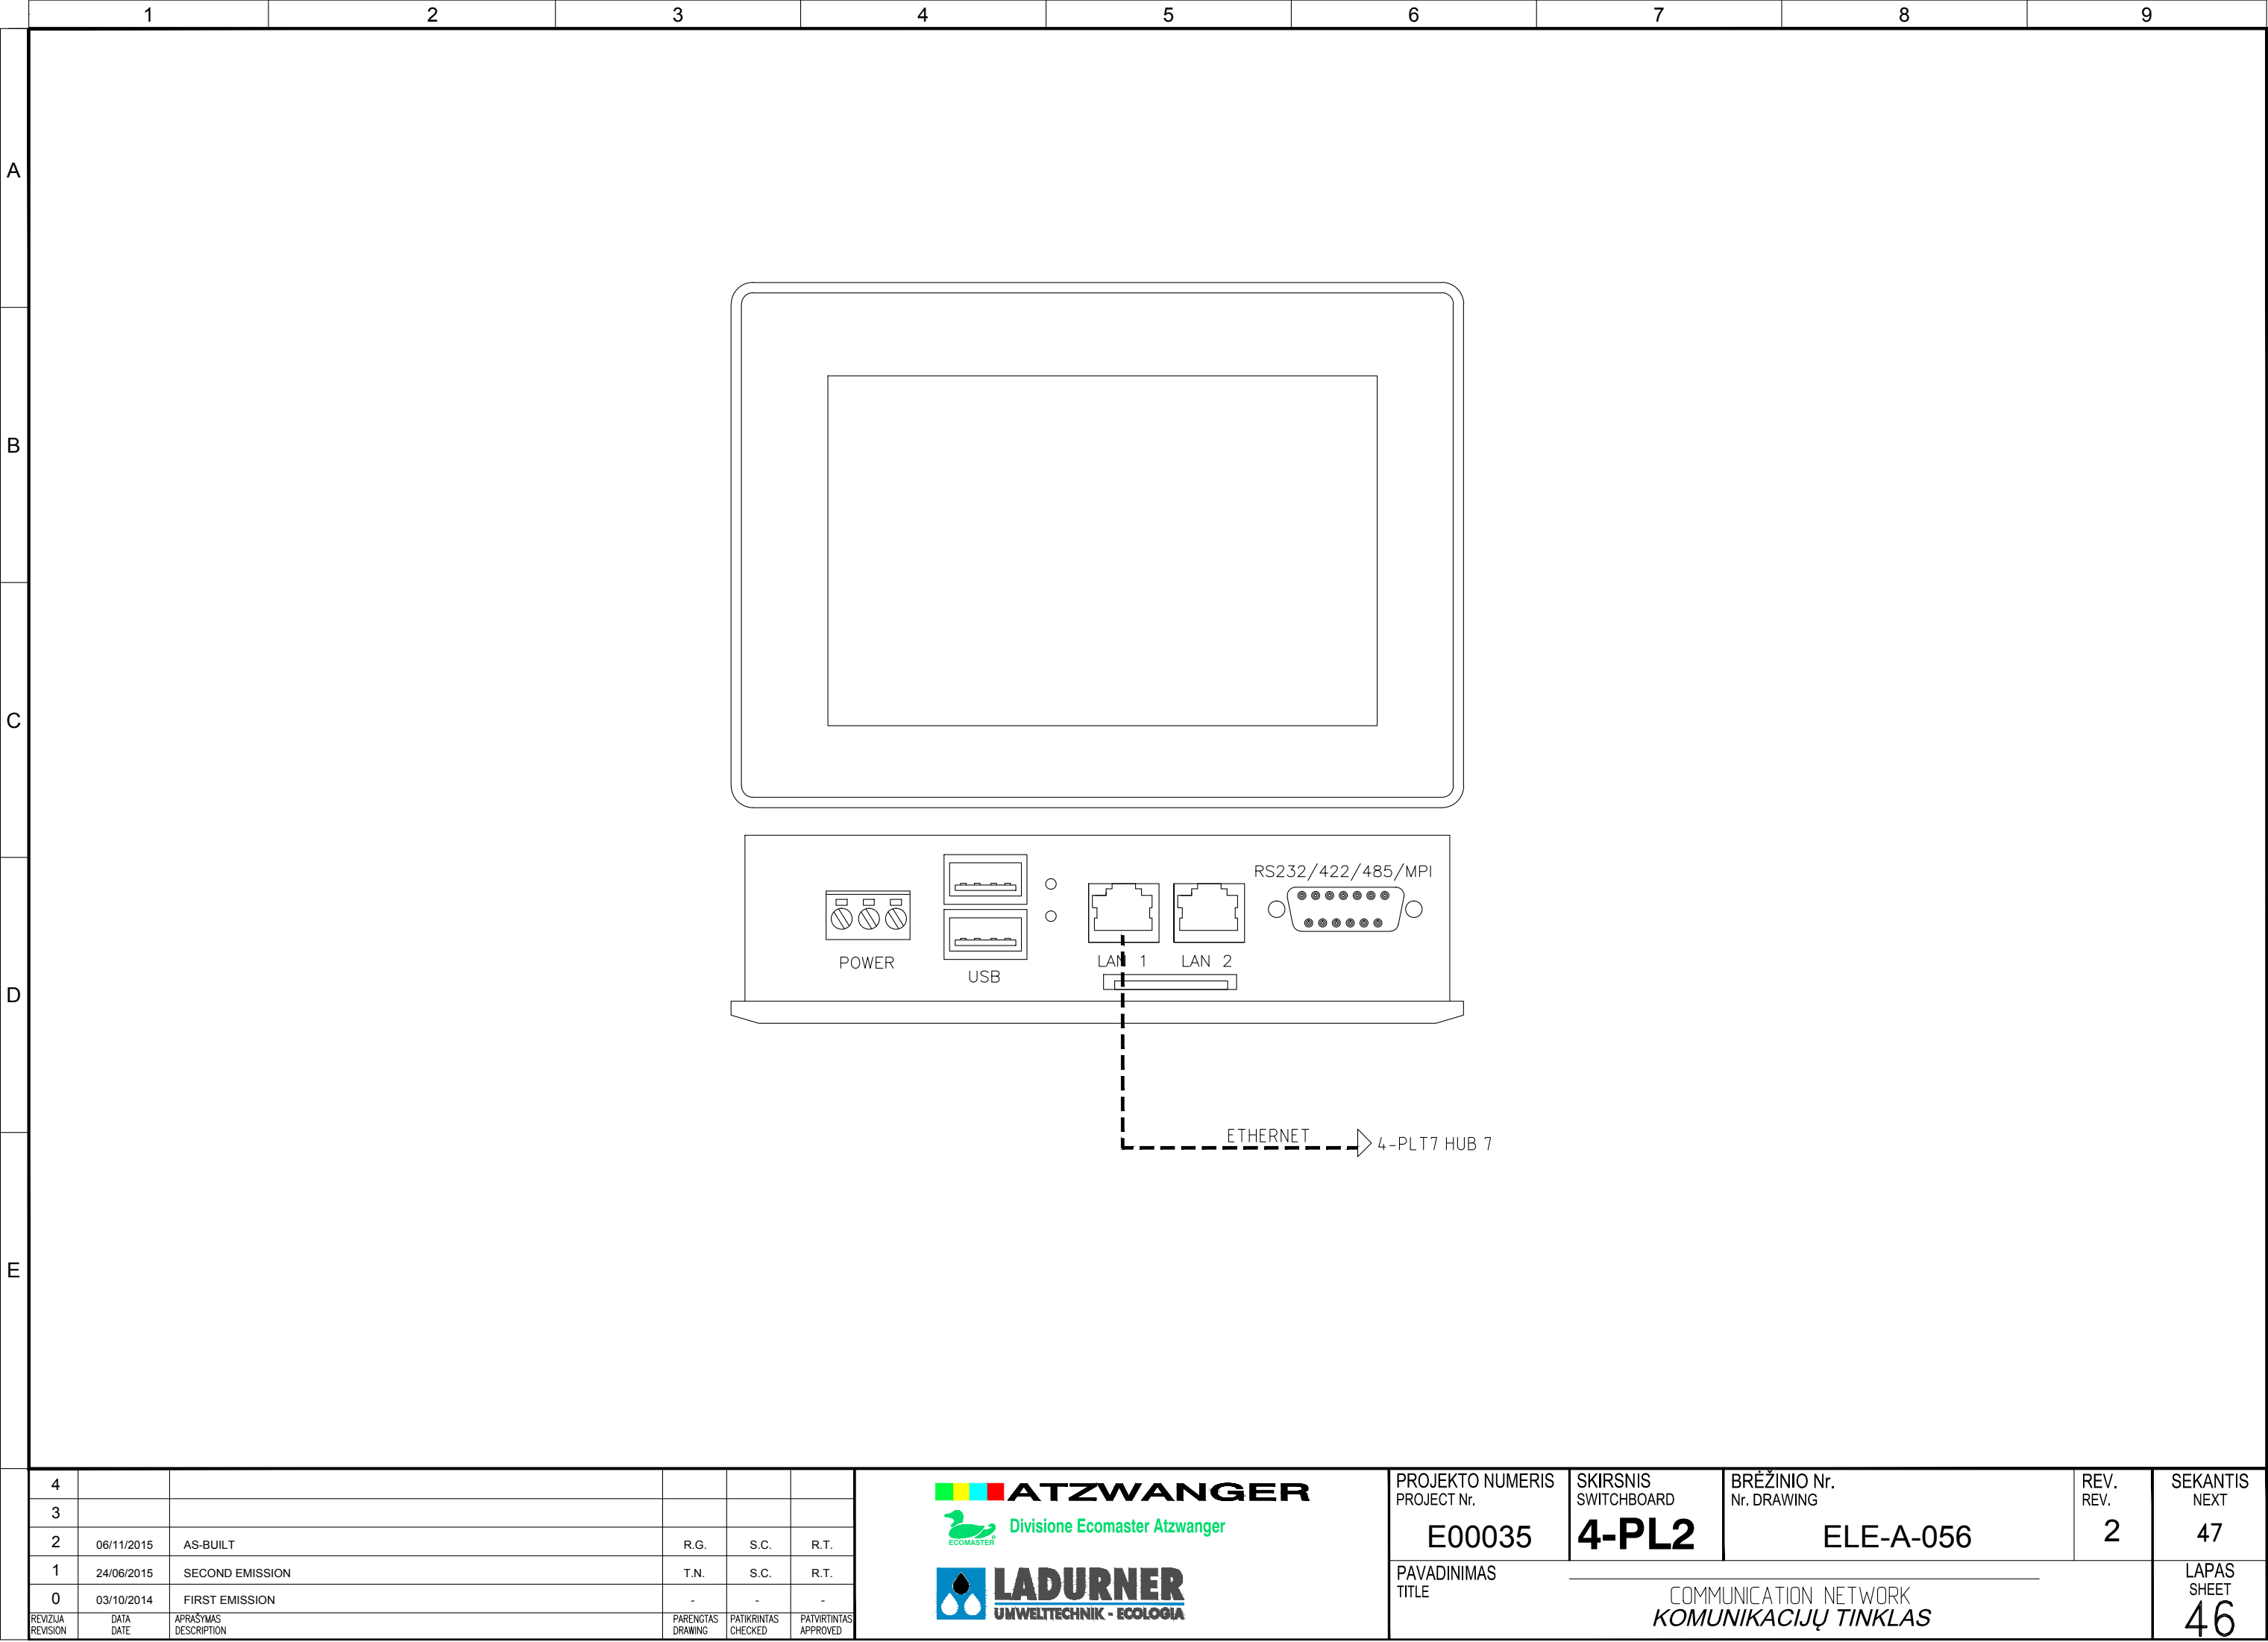

Pagal įstatymą, mes pasilikame teises į šį brėžinį ir draudžiame atgaminti, ar perduoti jį kitiems asmenims be mūsų pritarimo.  
According to the law we reserve the rights to this drawing and it is forbidden to reproduce it or pass it on other parties without our approval.

A

B


C

D

E

## SERVICE CONTROL ROOM

## SERVICE CONTROL ROOM

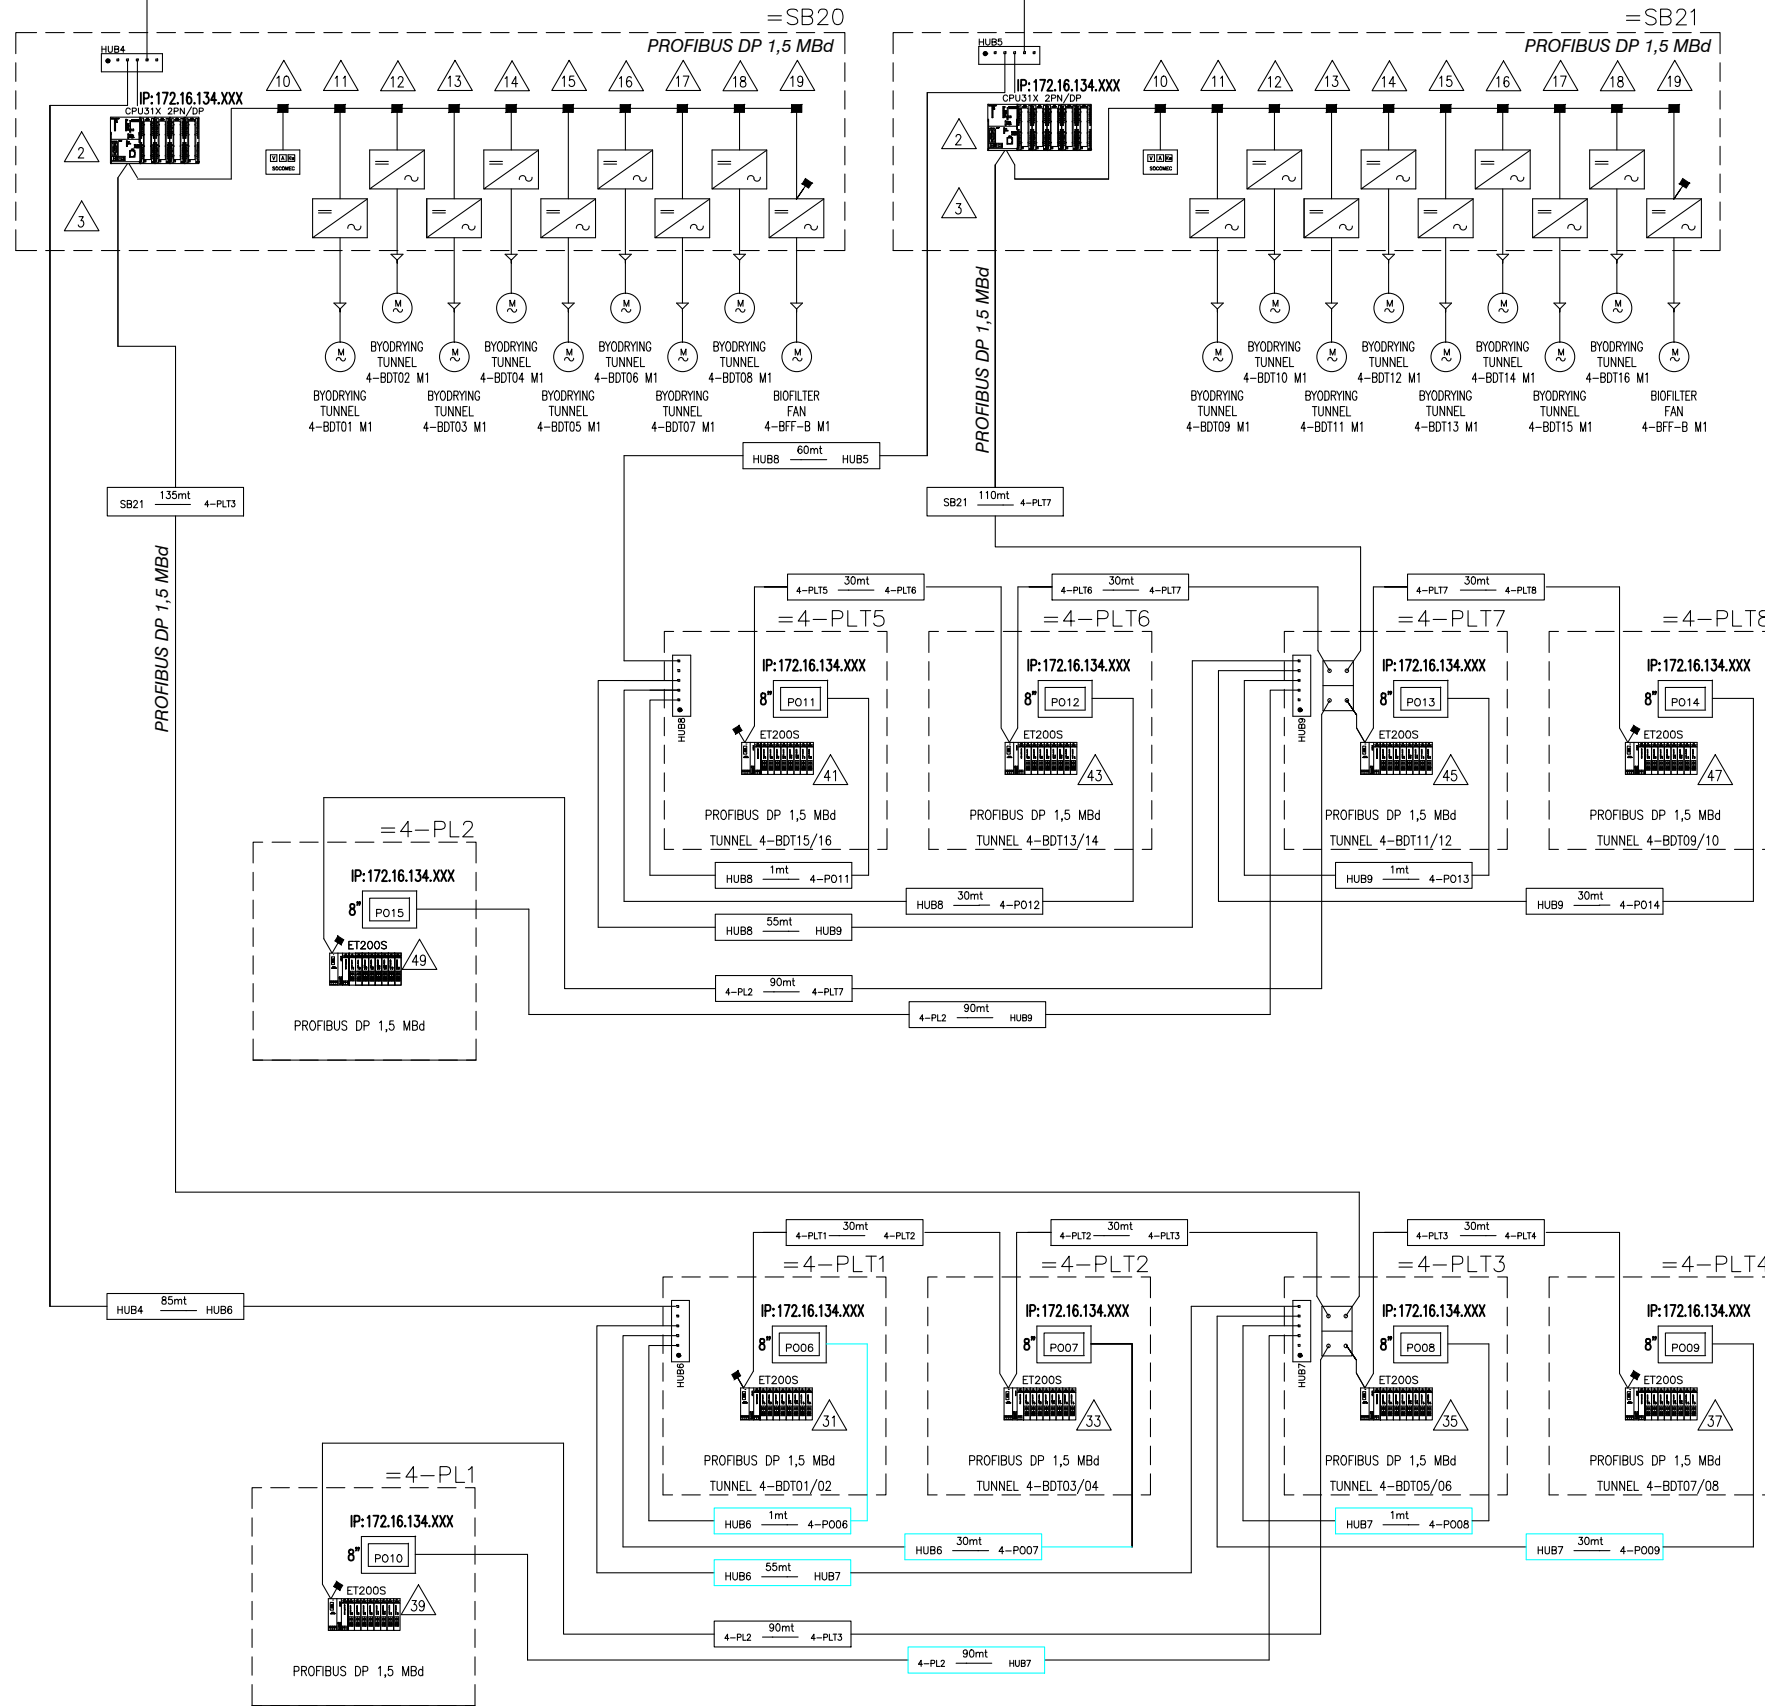

— : ETHERNET CABLE CAT.6 supporting 10/100 Mbps Ethernet  
— : PROFIBUS DP CABLE (Siemens type 6XV1830-0EH10)

| ...mt | W : cable lenght and other informations


PROFIBUS CABLE: A = green  
B = red

4					
3					
2	06/11/2015	AS-BUILT	R.G.	S.C.	R.T.
1	24/06/2015	SECOND EMISSION	T.N.	S.C.	R.T.
0	03/10/2014	FIRST EMISSION	-	-	-
REVIZIJA REVISION	DATA DATE	APRAŠYMAS DESCRIPTION	PARENGTAS DRAWING	PATIKRINTAS CHECKED	PATVIRTINTAS APPROVED



PROJEKTO NUMERIS PROJECT Nr. <b>E00035</b>	SKIRSNIS SWITCHBOARD <b>4-PL2</b>	BRĖŽINIO Nr. Nr. DRAWING <b>ELE-A-056</b>	REV. REV. <b>2</b>	SEKANTIS NEXT <b>103</b>
PAVADINIMAS TITLE	COMMUNICATION NETWORK KOMUNIKACIJŲ TINKLAS			LAPAS SHEET <b>47</b>

Pagal įstatymą, mes pasilikame teises į šį brėžinį ir draudžiame atgaminti, ar perduoti jį kitiems asmenims be mūsų pritarimo.  
According to the law we reserve the rights to this drawing and it is forbidden to reproduce it or pass it on other parties without our approval.

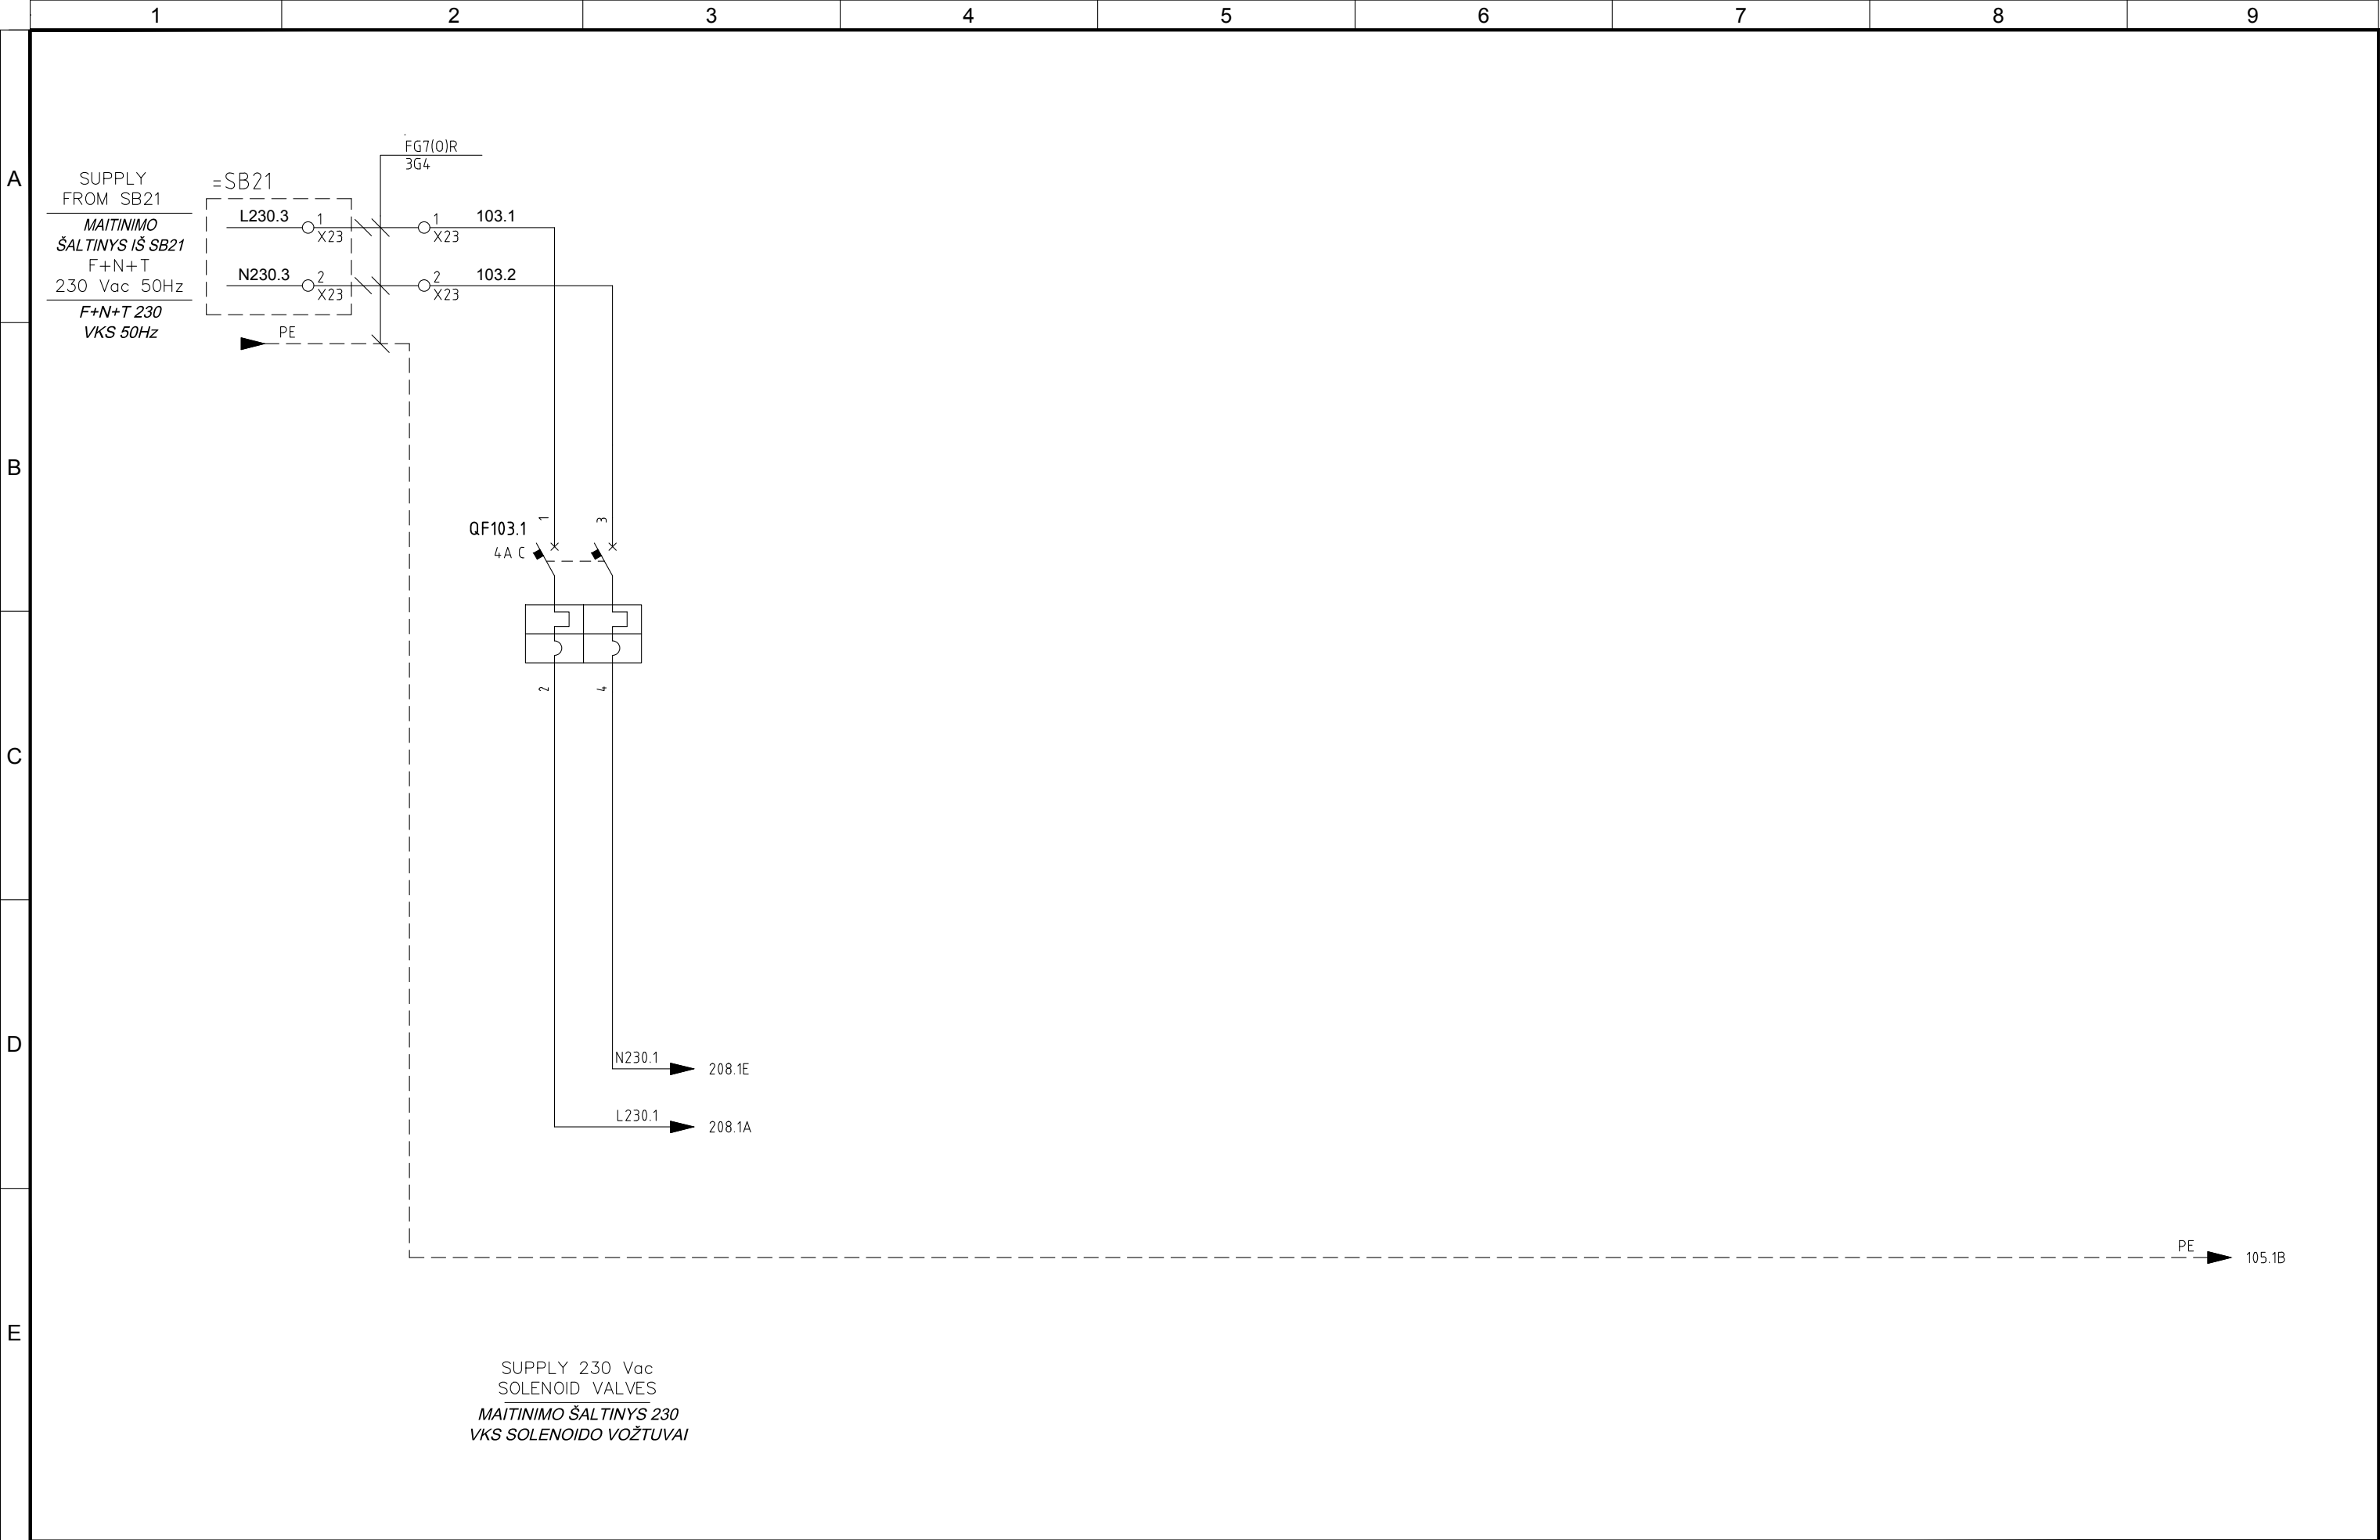


4					
3					
2	06/11/2015	AS-BUILT	R.G.	S.C.	R.T.
1	24/06/2015	SECOND EMISSION	T.N.	S.C.	R.T.
0	03/10/2014	FIRST EMISSION	-	-	-
REVIZIJA REVISION	DATA DATE	APRAŠYMAS DESCRIPTION	PARENGTAS DRAWING	PATIKRINTAS CHECKED	PATVIRTINTAS APPROVED



PROJEKTO NUMERIS PROJECT Nr.	SKIRSNIS SWITCHBOARD	BRĖŽINIO Nr. Nr. DRAWING	REV. REV.	SEKANTIS NEXT
E00035	4-PL2	ELE-A-056	2	105
PAVADINIMAS TITLE	230 Vac AUXILIARY CIRCUITS 230 VKS PAGALBINĖS SROVĖS GRANDINĖS			LAPAS SHEET
				103

Pagal įstatymą, mes pasilikame teises į šį brėžinį ir draudžiame atgaminti, ar perduoti jį kitiems asmenims be mūsų pritarimo.  
According to the law we reserve the rights to this drawing and it is forbidden to reproduce it or pass it on other parties without our approval.

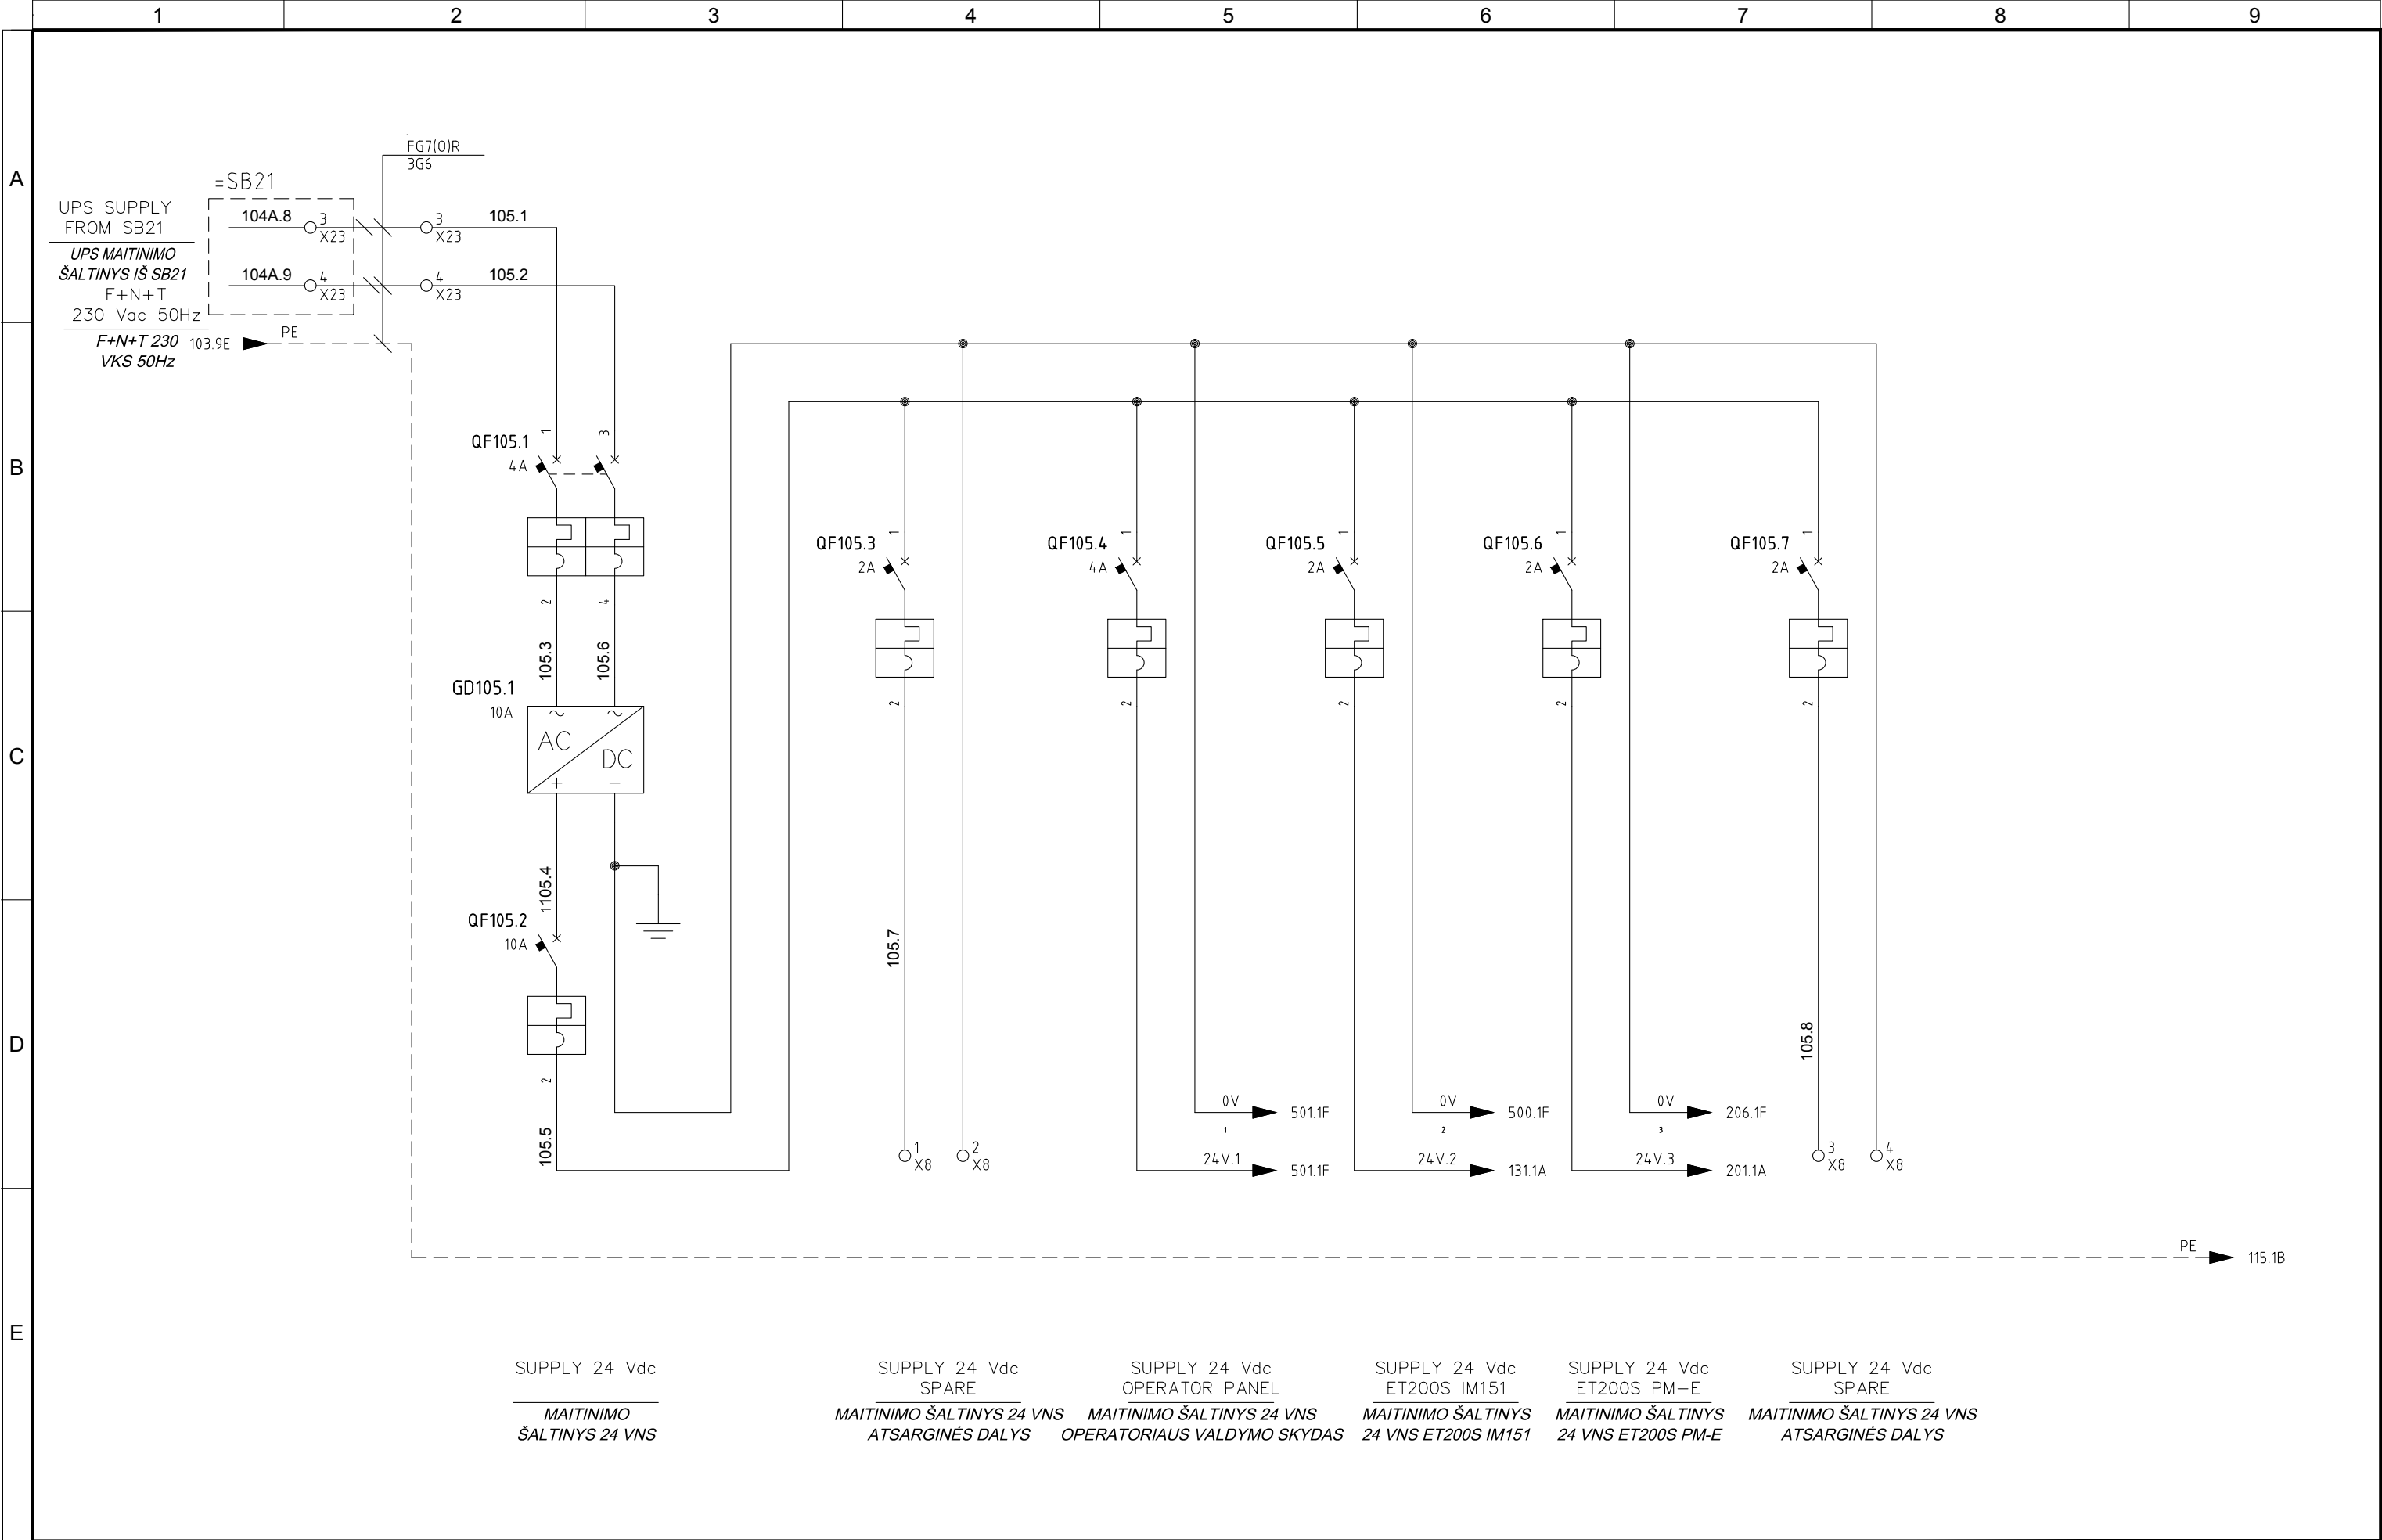


4					
3					
2	06/11/2015	AS-BUILT	R.G.	S.C.	R.T.
1	24/06/2015	SECOND EMISSION	T.N.	S.C.	R.T.
0	03/10/2014	FIRST EMISSION	-	-	-
REVIZIJA REVISION	DATA DATE	APRAŠYMAS DESCRIPTION	PARENGTAS DRAWING	PATIKRINTAS CHECKED	PATVIRTINTAS APPROVED



PROJEKTO NUMERIS PROJECT Nr. <b>E00035</b>	SKIRSNIS SWITCHBOARD <b>4-PL2</b>	BRĖŽINIO Nr. Nr. DRAWING <b>ELE-A-056</b>	REV. REV. <b>2</b>	SEKANTIS NEXT <b>115</b>
PAVADINIMAS TITLE <b>UPS AUX 24VDC UPS PAGALB. 24VNS</b>				LAPAS SHEET <b>105</b>

Pagal įstatymą, mes pasilikame teises į šį brėžinį ir draudžiame atgaminti, ar perduoti jį kitiems asmenims be mūsų pritarimo.  
According to the law we reserve the rights to this drawing and it is forbidden to reproduce it or pass it on other parties without our approval.

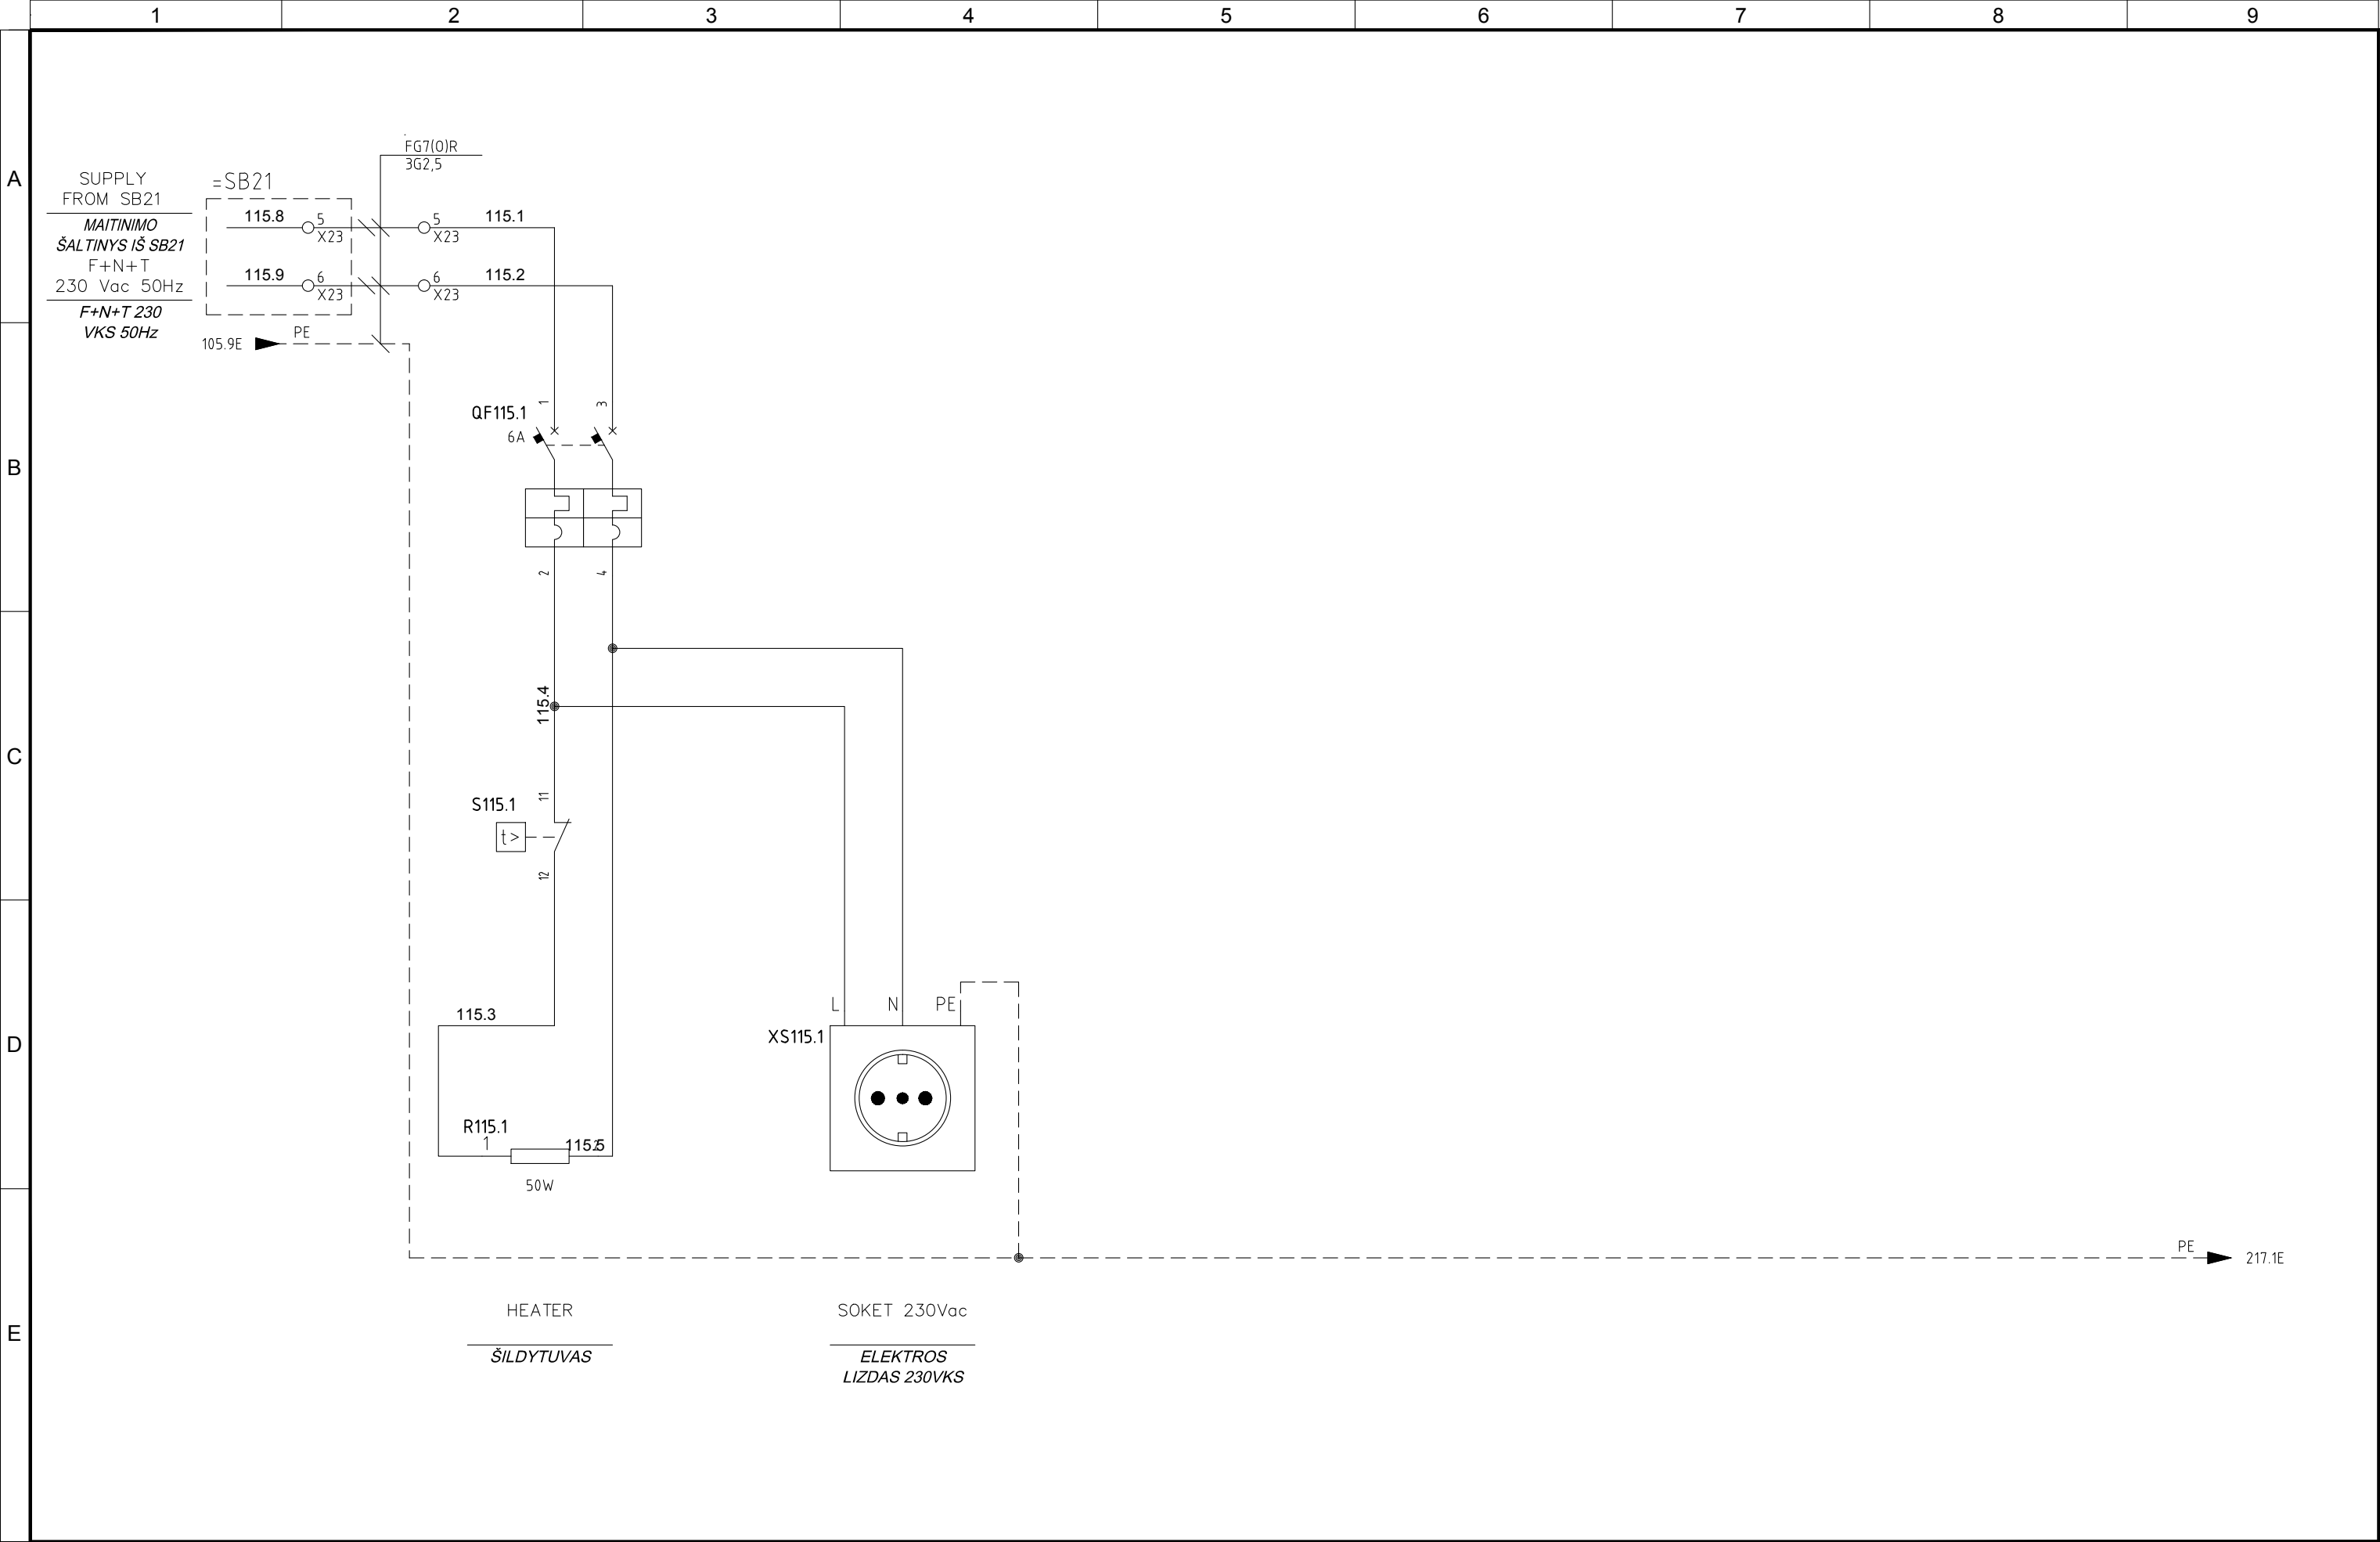

4					
3					
2	06/11/2015	AS-BUILT	R.G.	S.C.	R.T.
1	24/06/2015	SECOND EMISSION	T.N.	S.C.	R.T.
0	03/10/2014	FIRST EMISSION	-	-	-
REVIZIJA REVISION	DATA DATE	APRAŠYMAS DESCRIPTION	PARENGTAS DRAWING	PATIKRINTAS CHECKED	PATVIRTINTAS APPROVED




PROJEKTO NUMERIS PROJECT Nr.	SKIRSNIS SWITCHBOARD	BRĖŽINIO Nr. Nr. DRAWING	REV. REV.	SEKANTIS NEXT
E00035	4-PL2	ELE-A-056	2	131
PAVADINIMAS TITLE	AUX SERVICES PAGALBINĖS FUNKCIJOS			LAPAS SHEET
				115



4						   	PROJEKTO NUMERIS PROJECT Nr.	SKIRSNIS SWITCHBOARD	BŪŽINIO Nr. Nr. DRAWING	REV. REV.	SEKANTIS NEXT
3							E00035	4-PL2	ELE-A-056	2	201
2	06/11/2015	AS-BUILT	R.G.	S.C.	R.T.						
1	24/06/2015	SECOND EMISSION	T.N.	S.C.	R.T.						
0	03/10/2014	FIRST EMISSION	-	-	-						
REVIZIJA REVISION	DATA DATE	APRAŠYMAS DESCRIPTION	PARENGTAS DRAWING	PATIKRINTAS CHECKED	PATVIRTINTAS APPROVED		PAVADINIMAS TITLE	EMERGENCY CIRCUIT AVARINĖS SROVĖS GRANDINĖ			LAPAS SHEET 131


Pagal įstatymą, mes pasiliekaime teisę į šį brėžinį ir draudžiame atgaminti, ar perduoti jį kitiems asmenims be mūsų pritarimo. Atsižvelgiant į tai, mes rezervuojame teisę šiam brėžiniui ir draudžiame jį atgaminti, ar perduoti jį kitiems asmenims be mūsų pritarimo.

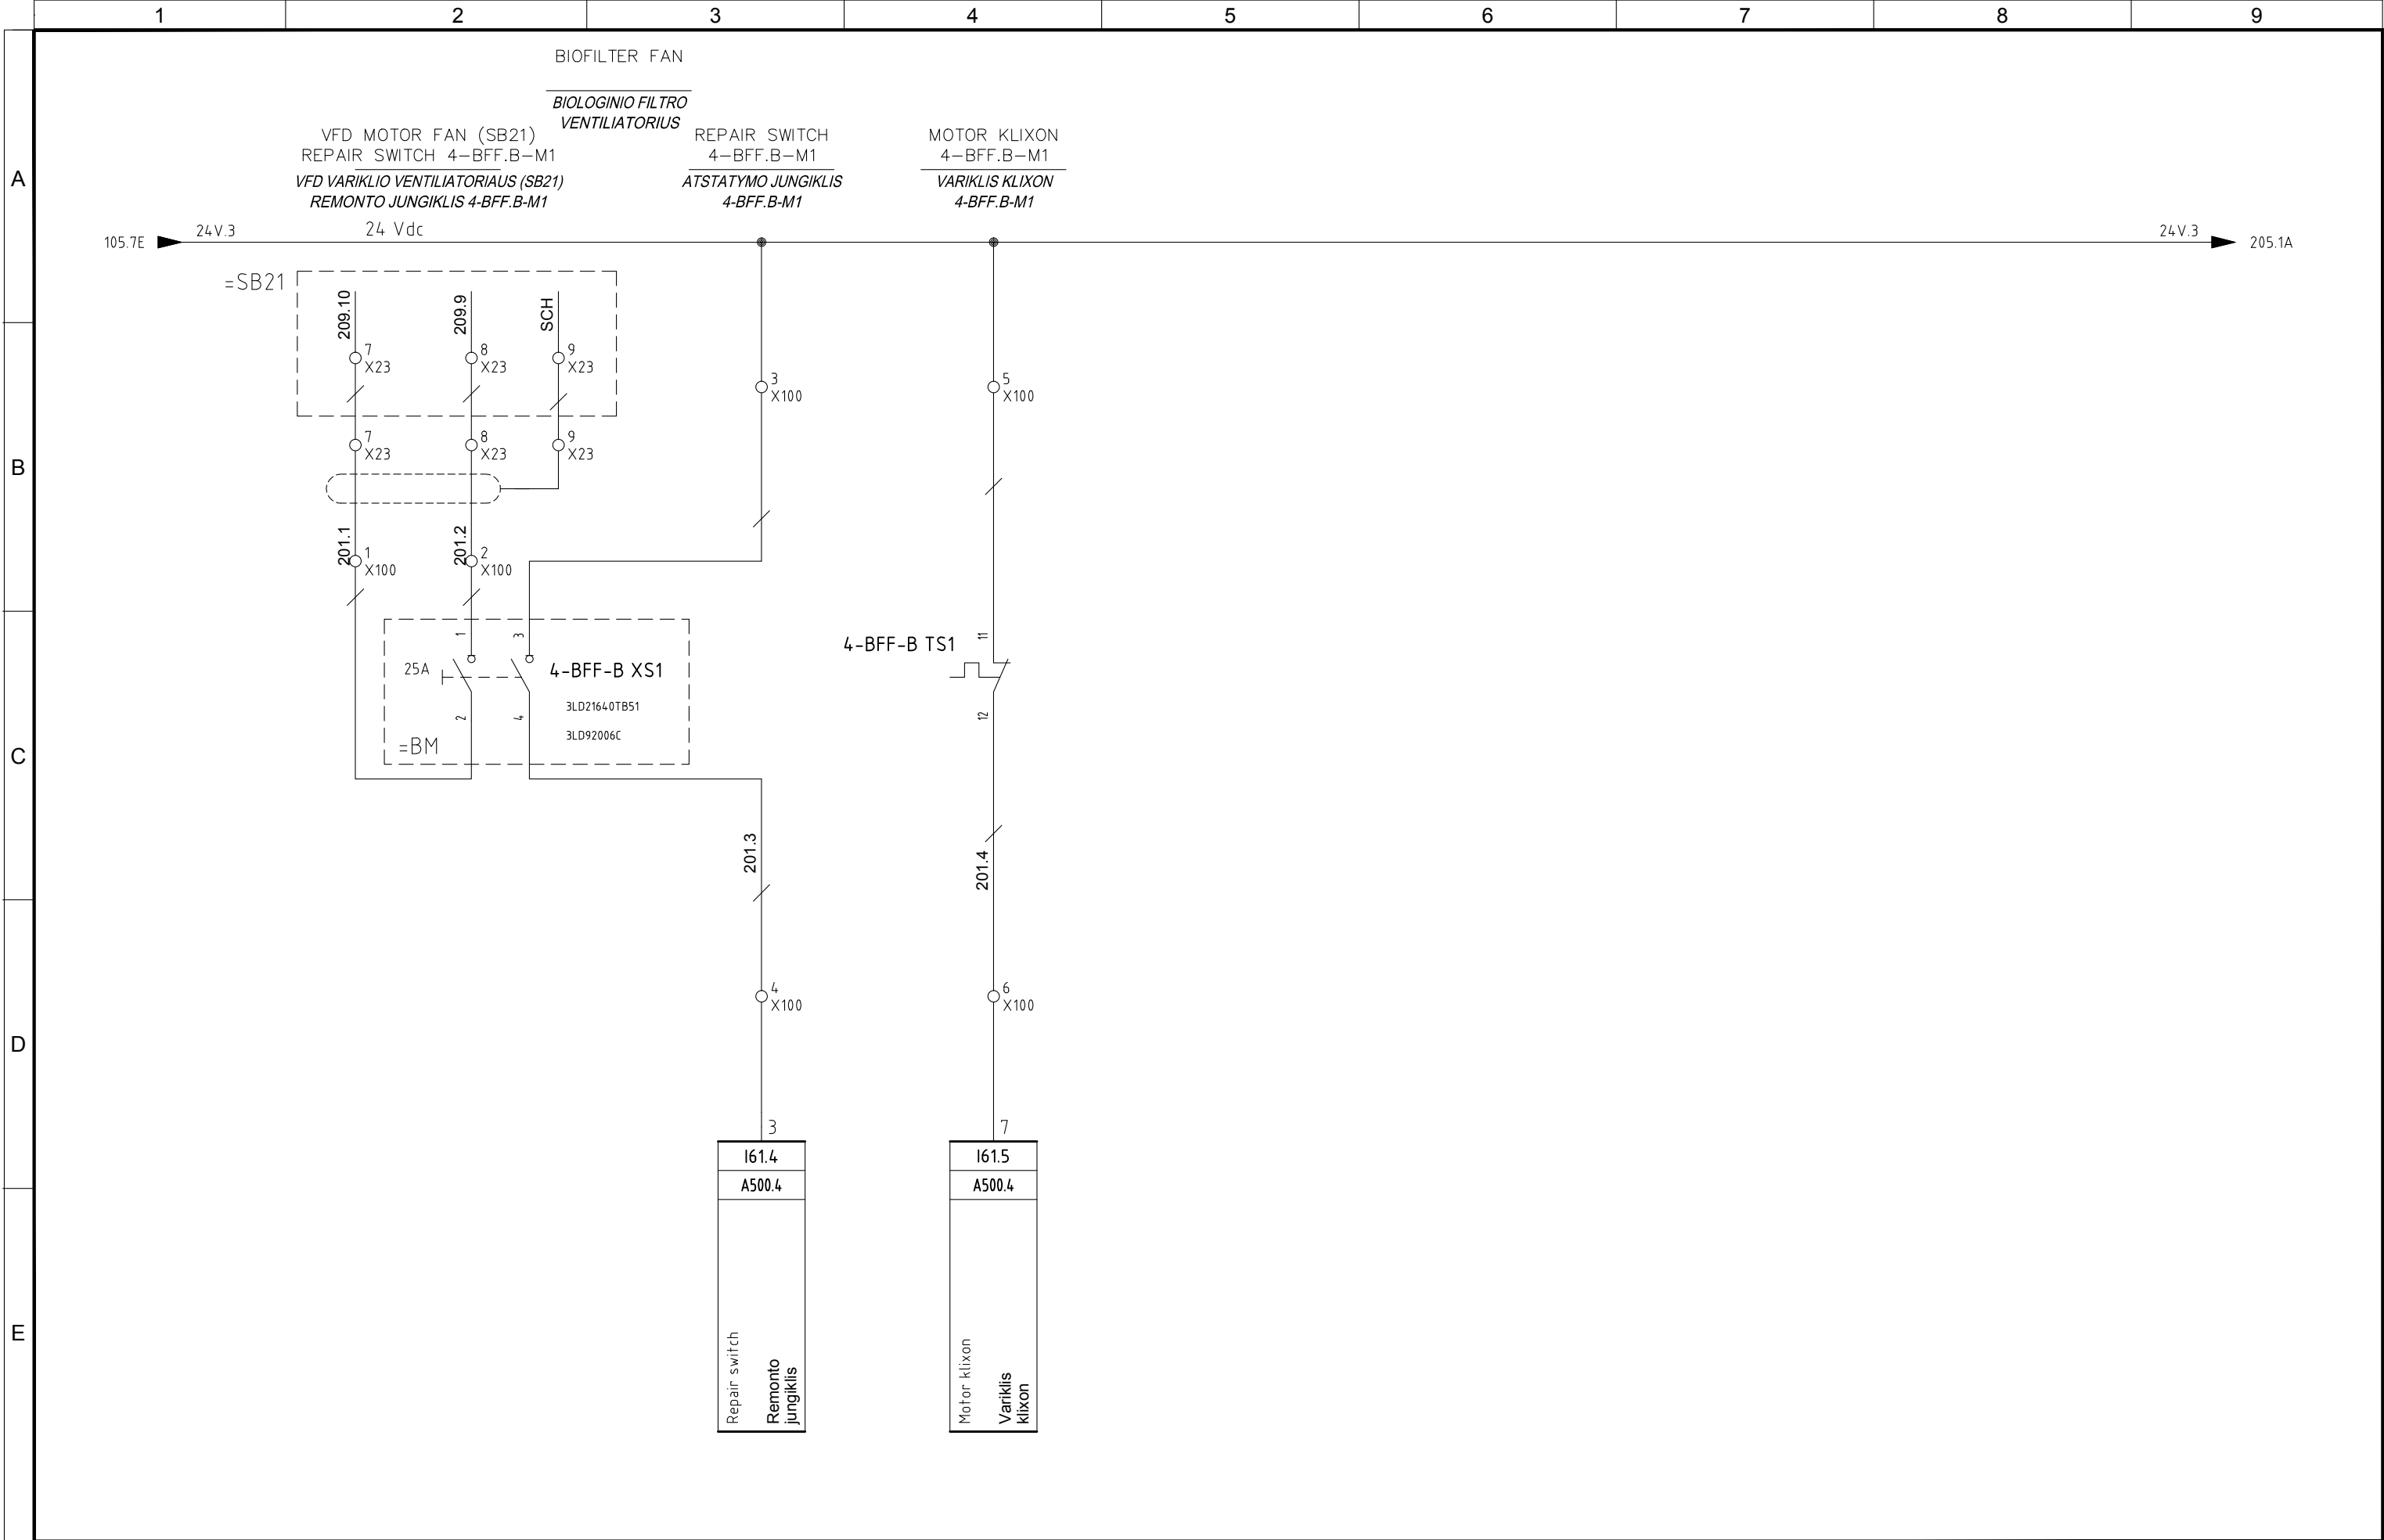


4						  	PROJEKTO NUMERIS PROJECT Nr.	SKIRSNIS SWITCHBOARD	BRĖŽINIO Nr. Nr. DRAWING	REV. REV.	SEKANTIS NEXT
3							E00035	4-PL2	ELE-A-056	2	202
2	06/11/2015	AS-BUILT	R.G.	S.C.	R.T.						
1	24/06/2015	SECOND EMISSION	T.N.	S.C.	R.T.						
0	03/10/2014	FIRST EMISSION	-	-	-						
REVIZIJA REVISION	DATA DATE	APRAŠYMAS DESCRIPTION	PARENGTAS DRAWING	PATIKRINTAS CHECKED	PATVIRTINTAS APPROVED		PAVADINIMAS TITLE	FIELD BIOFILTER FAN LAUKO BIOLOGINIO FILTRO VENTILIATORIUS			LAPAS SHEET 201




Pagal įstatymą, mes pasilikame teises į šį brėžinį ir draudžiame atgaminti, ar perduoti jį kitiems asmenims be mūsų pritarimo.  
According to the law we reserve the rights to this drawing and it is forbidden to reproduce it or pass it on other parties without our approval.

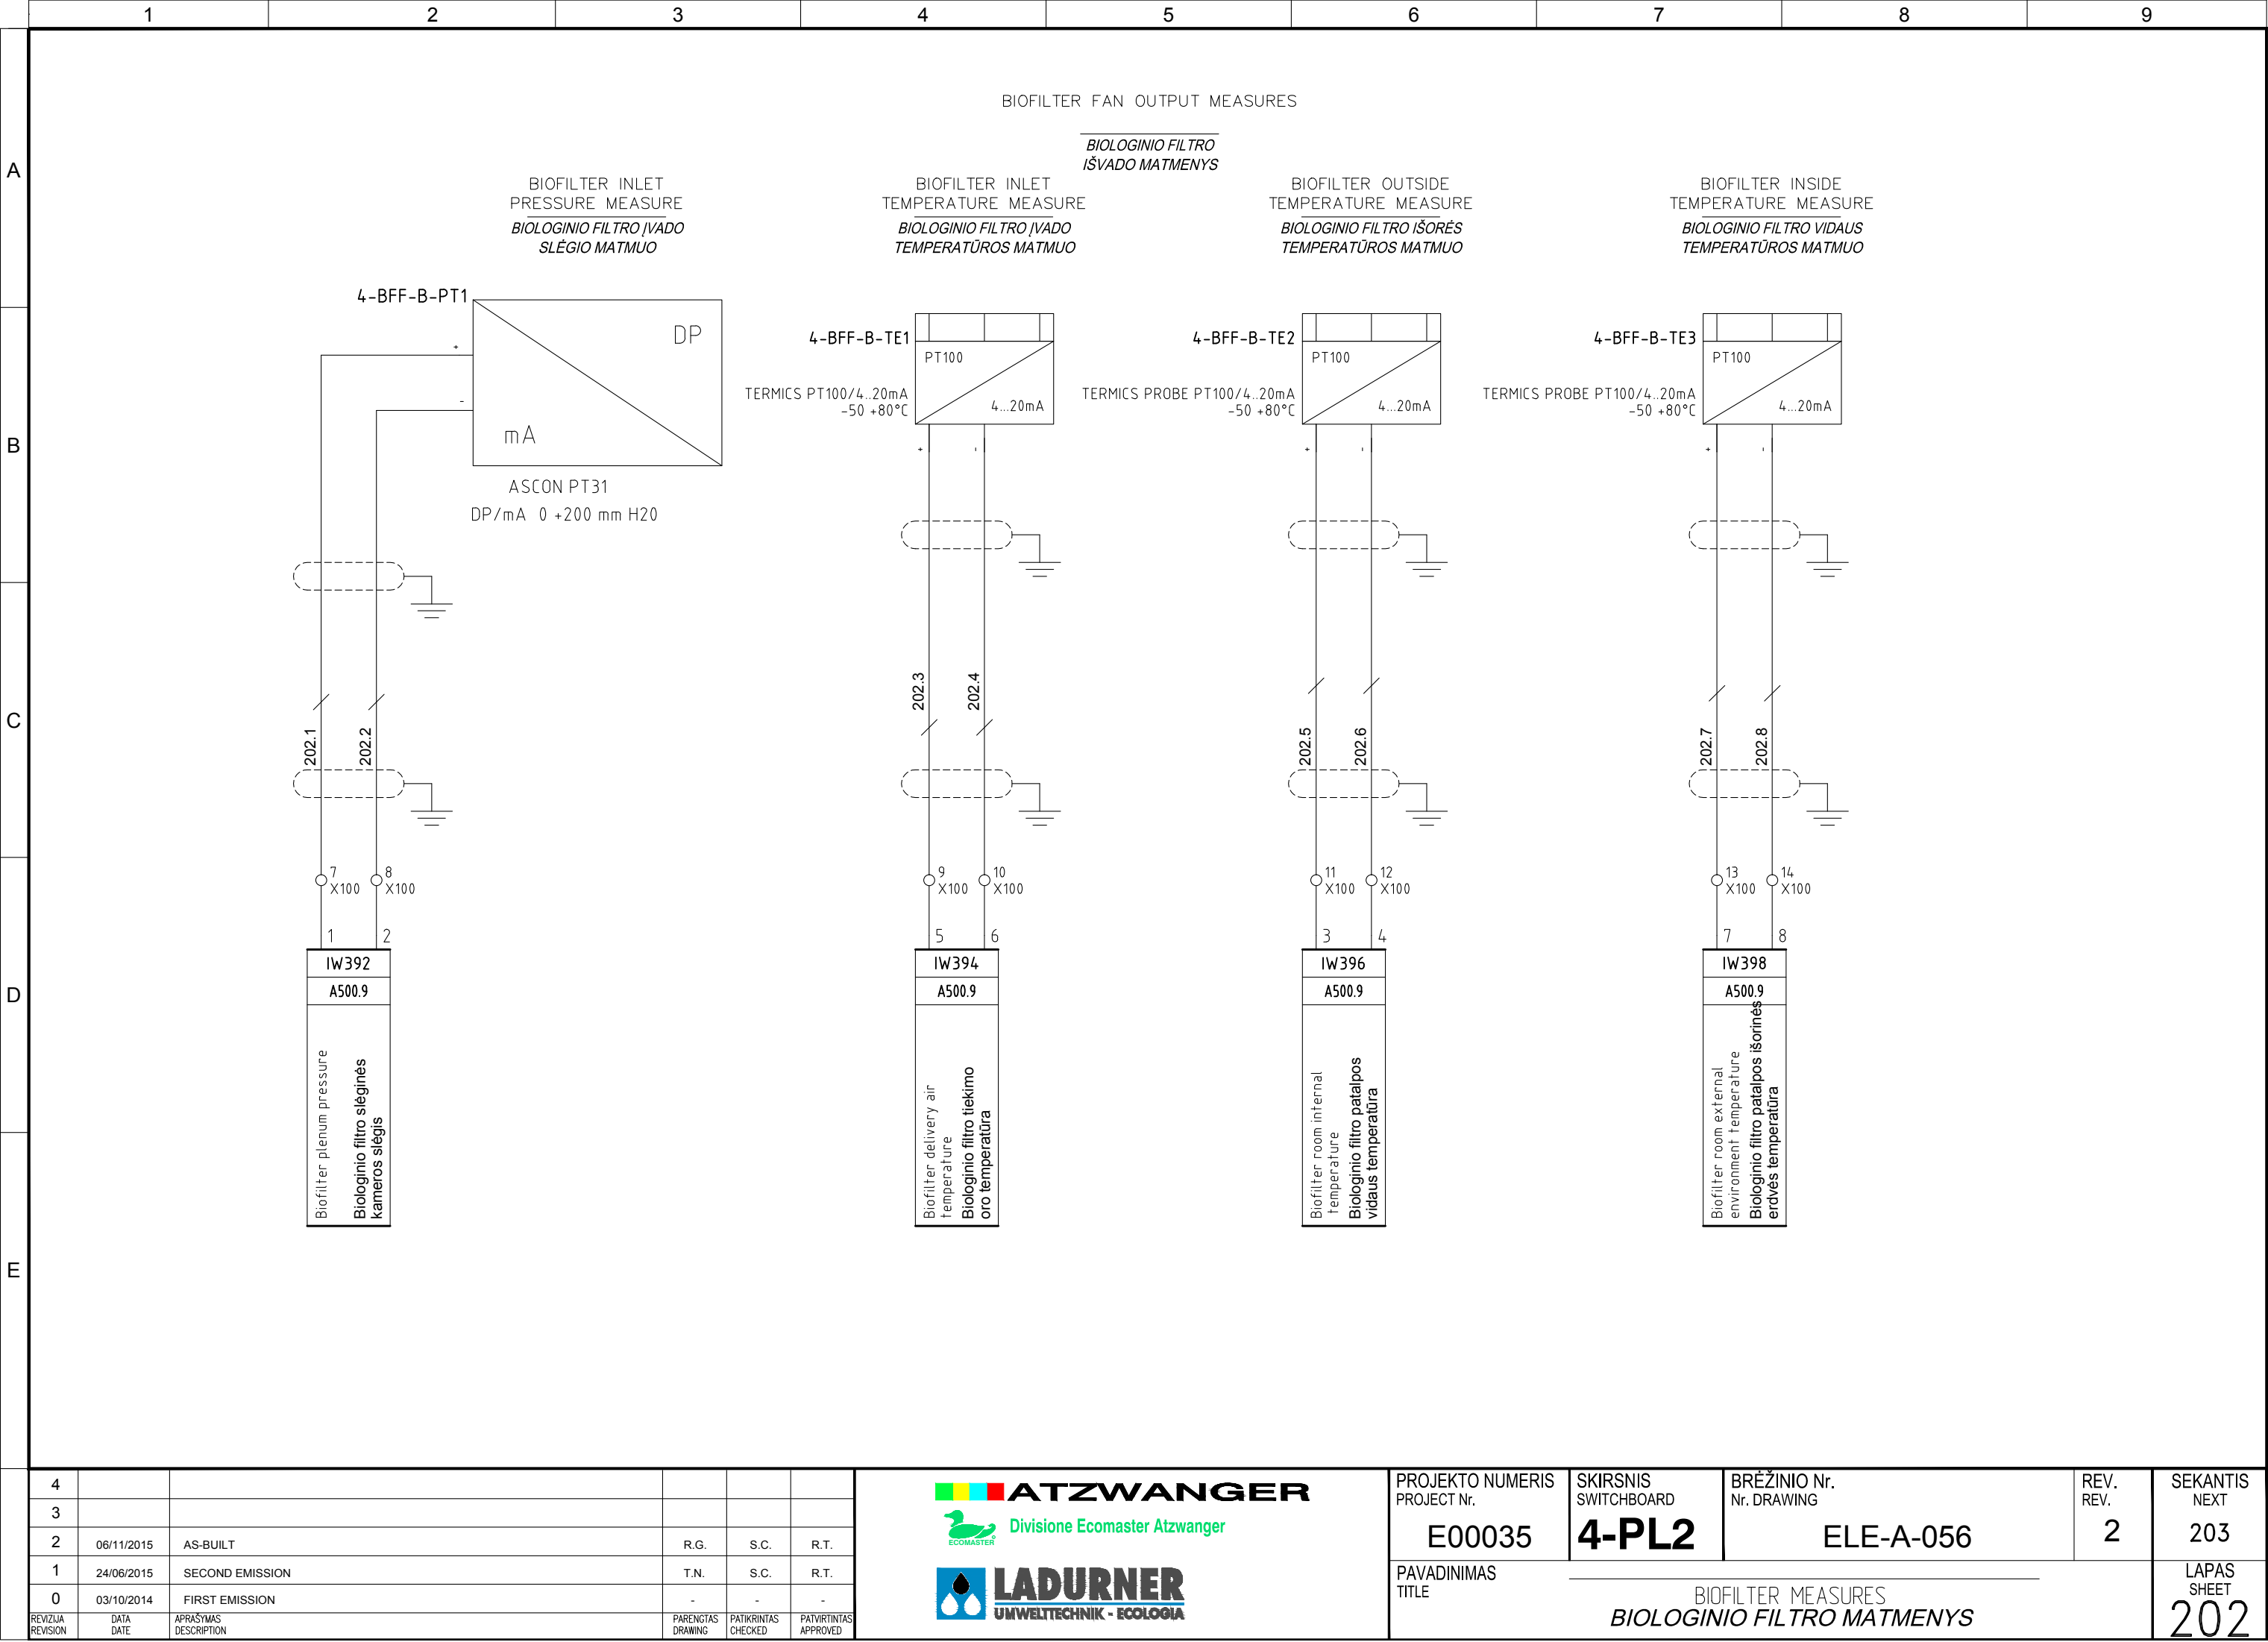

Pagal įstatymą, mes pasilikame teises į šį brėžinį ir draudžiame atgaminti, ar perduoti jį kitiems asmenims be mūsų pritarimo.  
According to the law we reserve the rights to this drawing and it is forbidden to reproduce it or pass it on other parties without our approval.

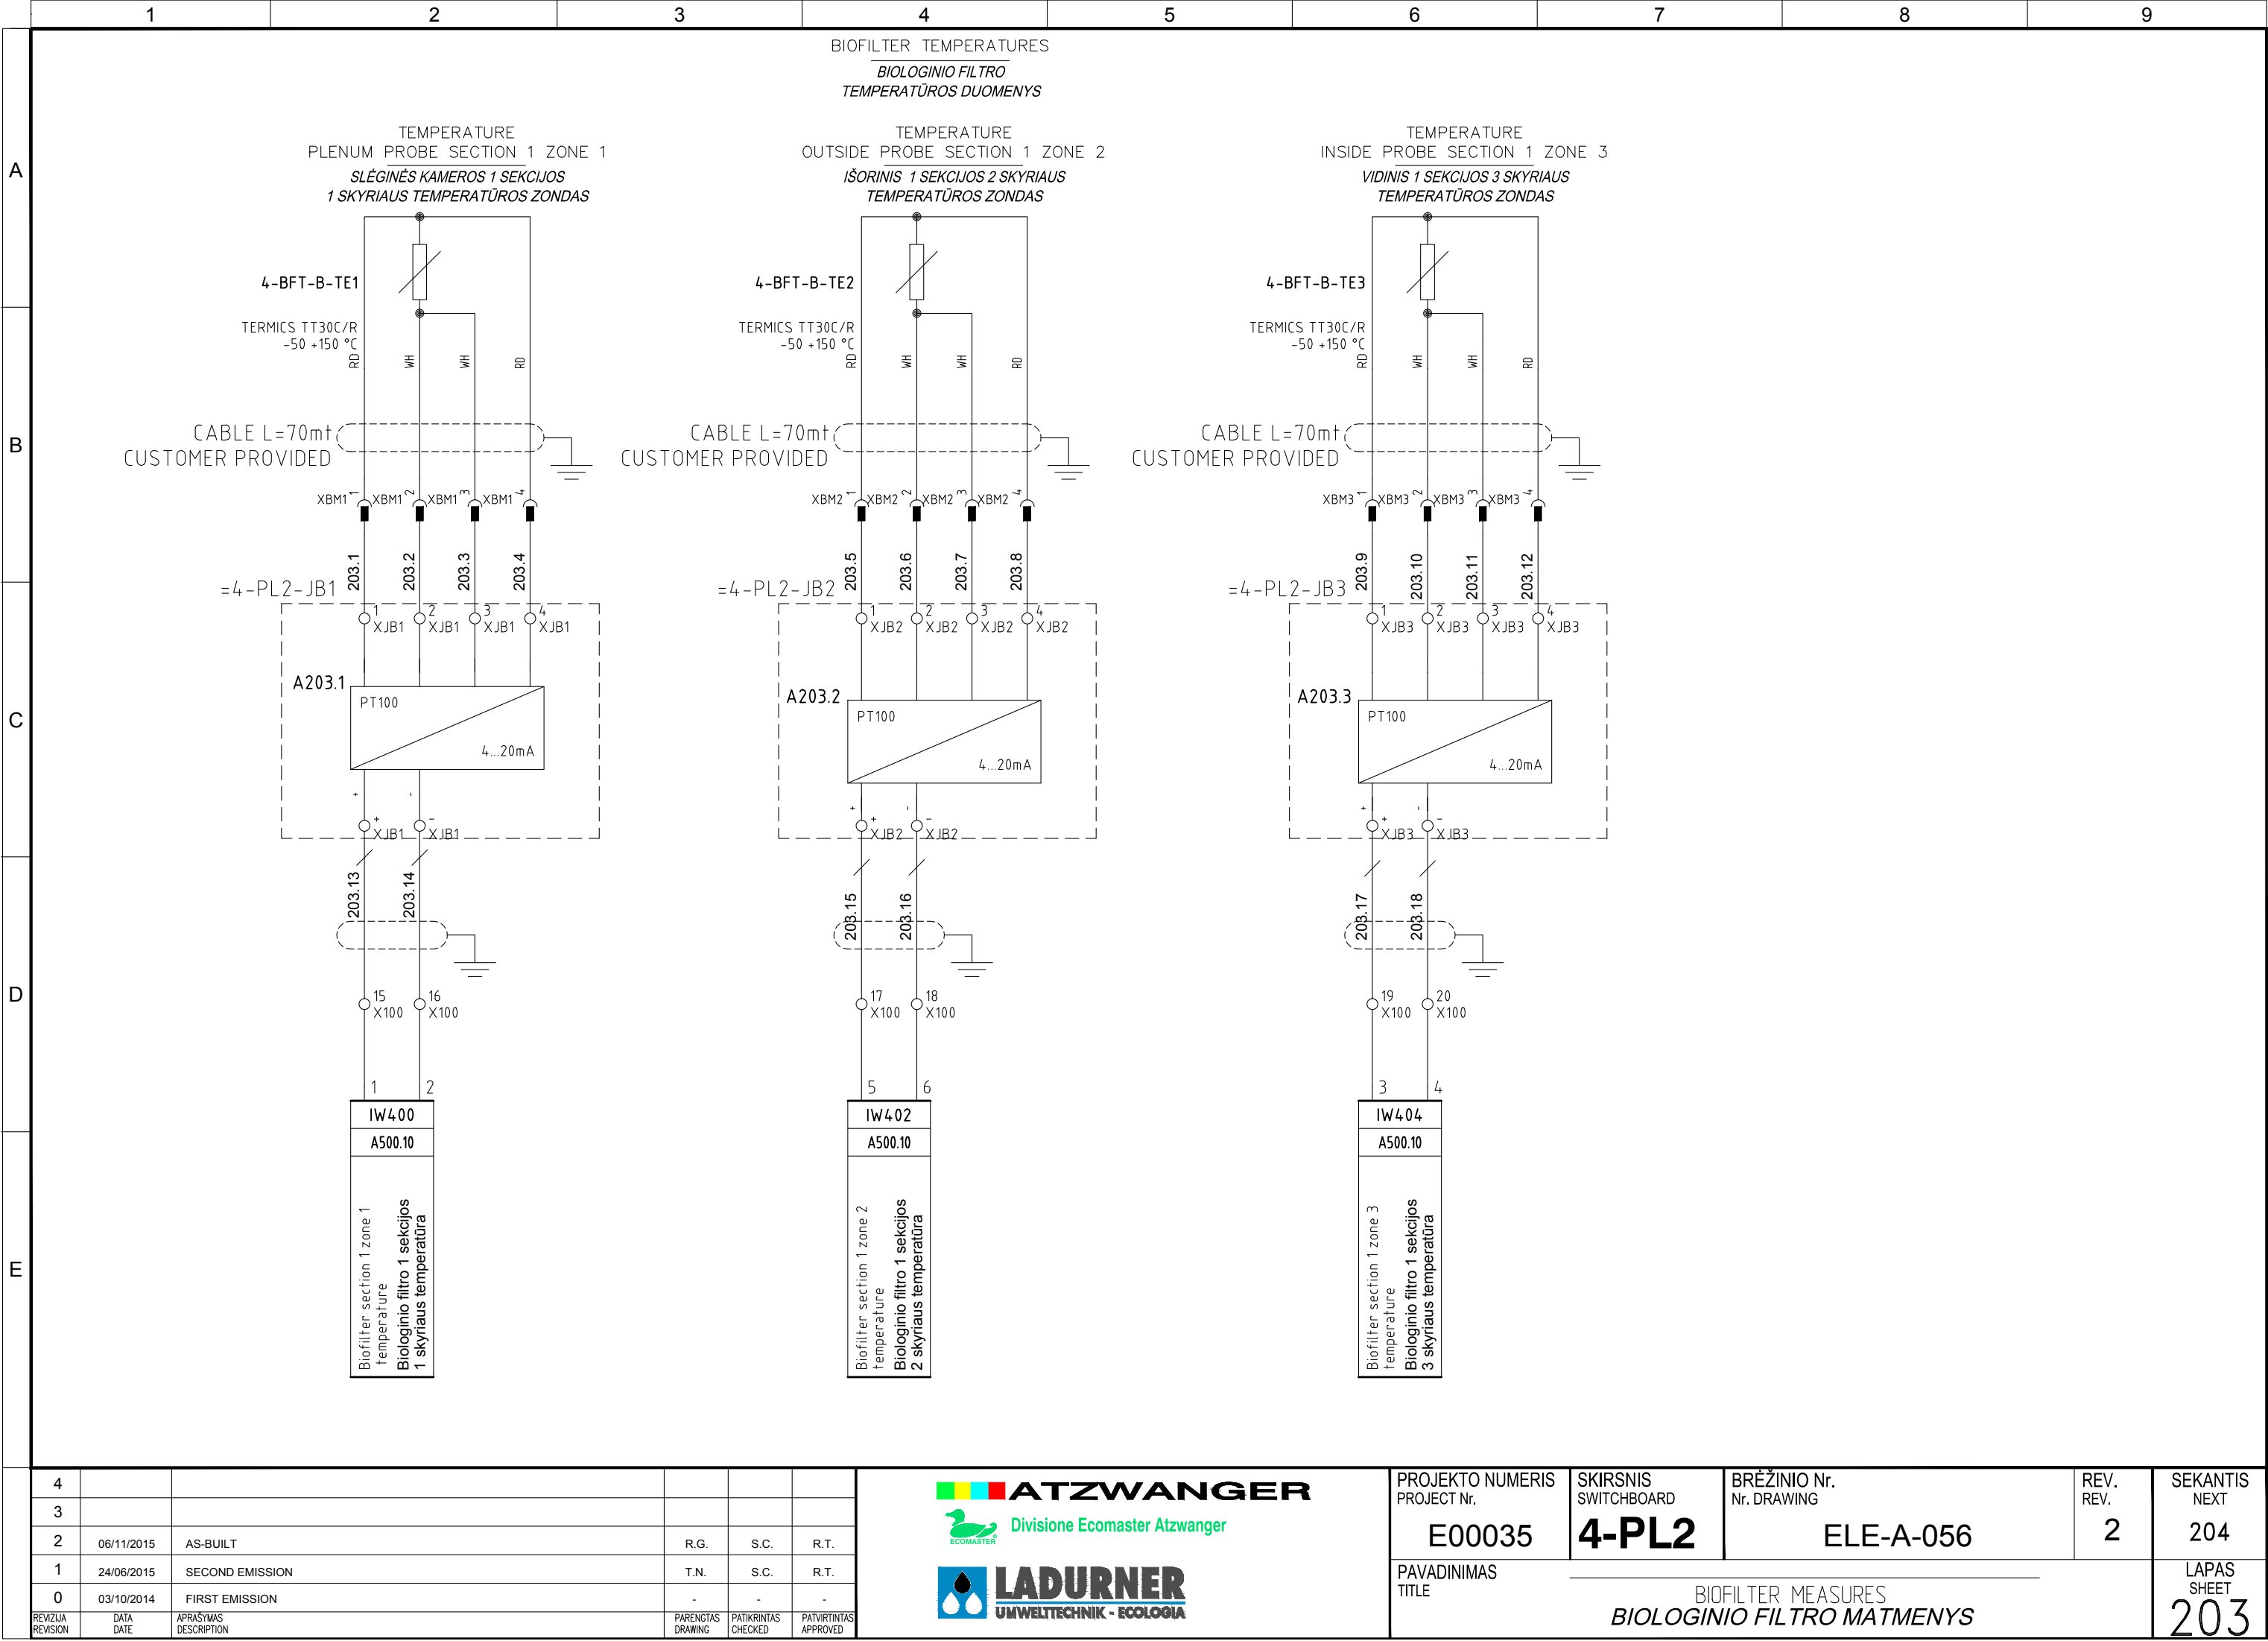

Pagal įstatymą, mes pasilikame teises į šį brėžinį ir draudžiame atgaminti, ar perduoti jį kitiems asmenims be mūsų pritarimo.  
According to the law we reserve the rights to this drawing and it is forbidden to reproduce it or pass it on other parties without our approval.

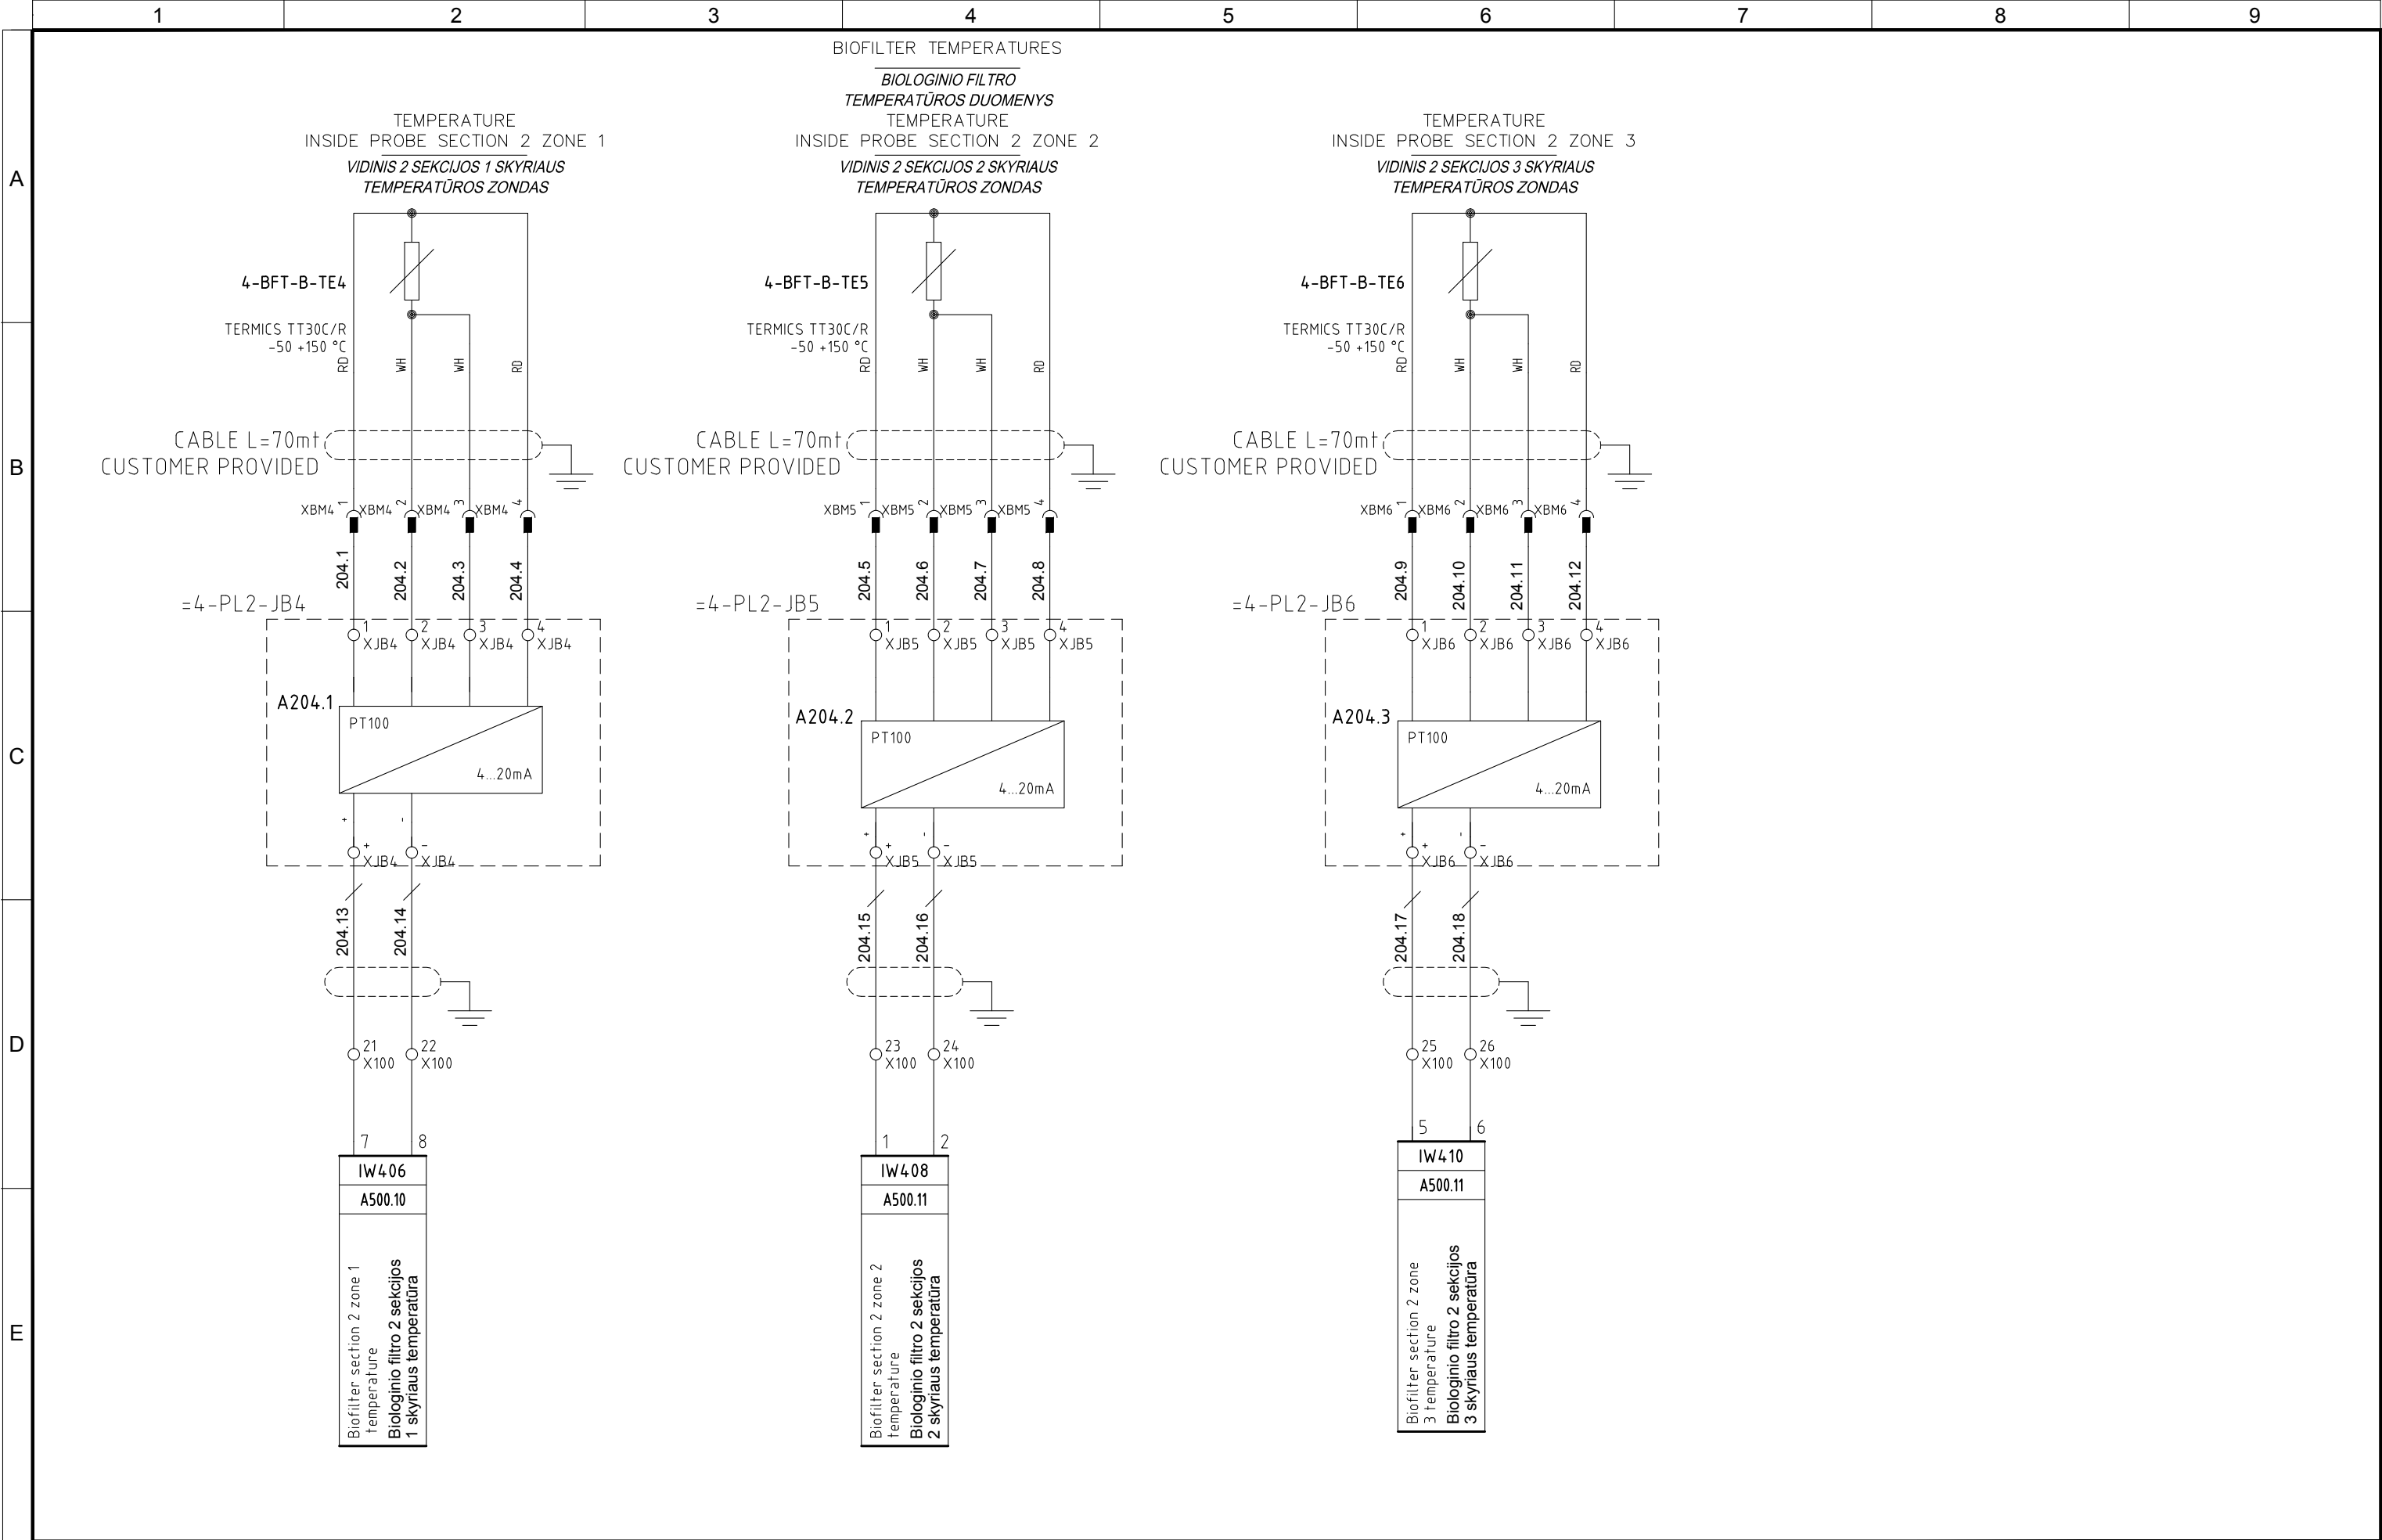


4					
3					
2	06/11/2015	AS-BUILT	R.G.	S.C.	R.T.
1	24/06/2015	SECOND EMISSION	T.N.	S.C.	R.T.
0	03/10/2014	FIRST EMISSION	-	-	-
REVIZIJA REVISION	DATA DATE	APRAŠYMAS DESCRIPTION	PARENGTAS DRAWING	PATIKRINTAS CHECKED	PATVIRTINTAS APPROVED



PROJEKTO NUMERIS PROJECT Nr.	SKIRSNIS SWITCHBOARD	BRĖŽINIO Nr. Nr. DRAWING	REV. REV.	SEKANTIS NEXT
E00035	4-PL2	ELE-A-056	2	205
PAVADINIMAS TITLE	BIOFILTER MEASURES BIOLOGINIO FILTRO MATMENYS			LAPAS SHEET
				204

Pagal įstatymą, mes pasilikame teises į šį brėžinį ir draudžiame atgaminti, ar perduoti jį kitiems asmenims be mūsų pritarimo  
According to the law we reserve the rights to this drawing and it is forbidden to reproduce it or pass it on other parties without our approval.

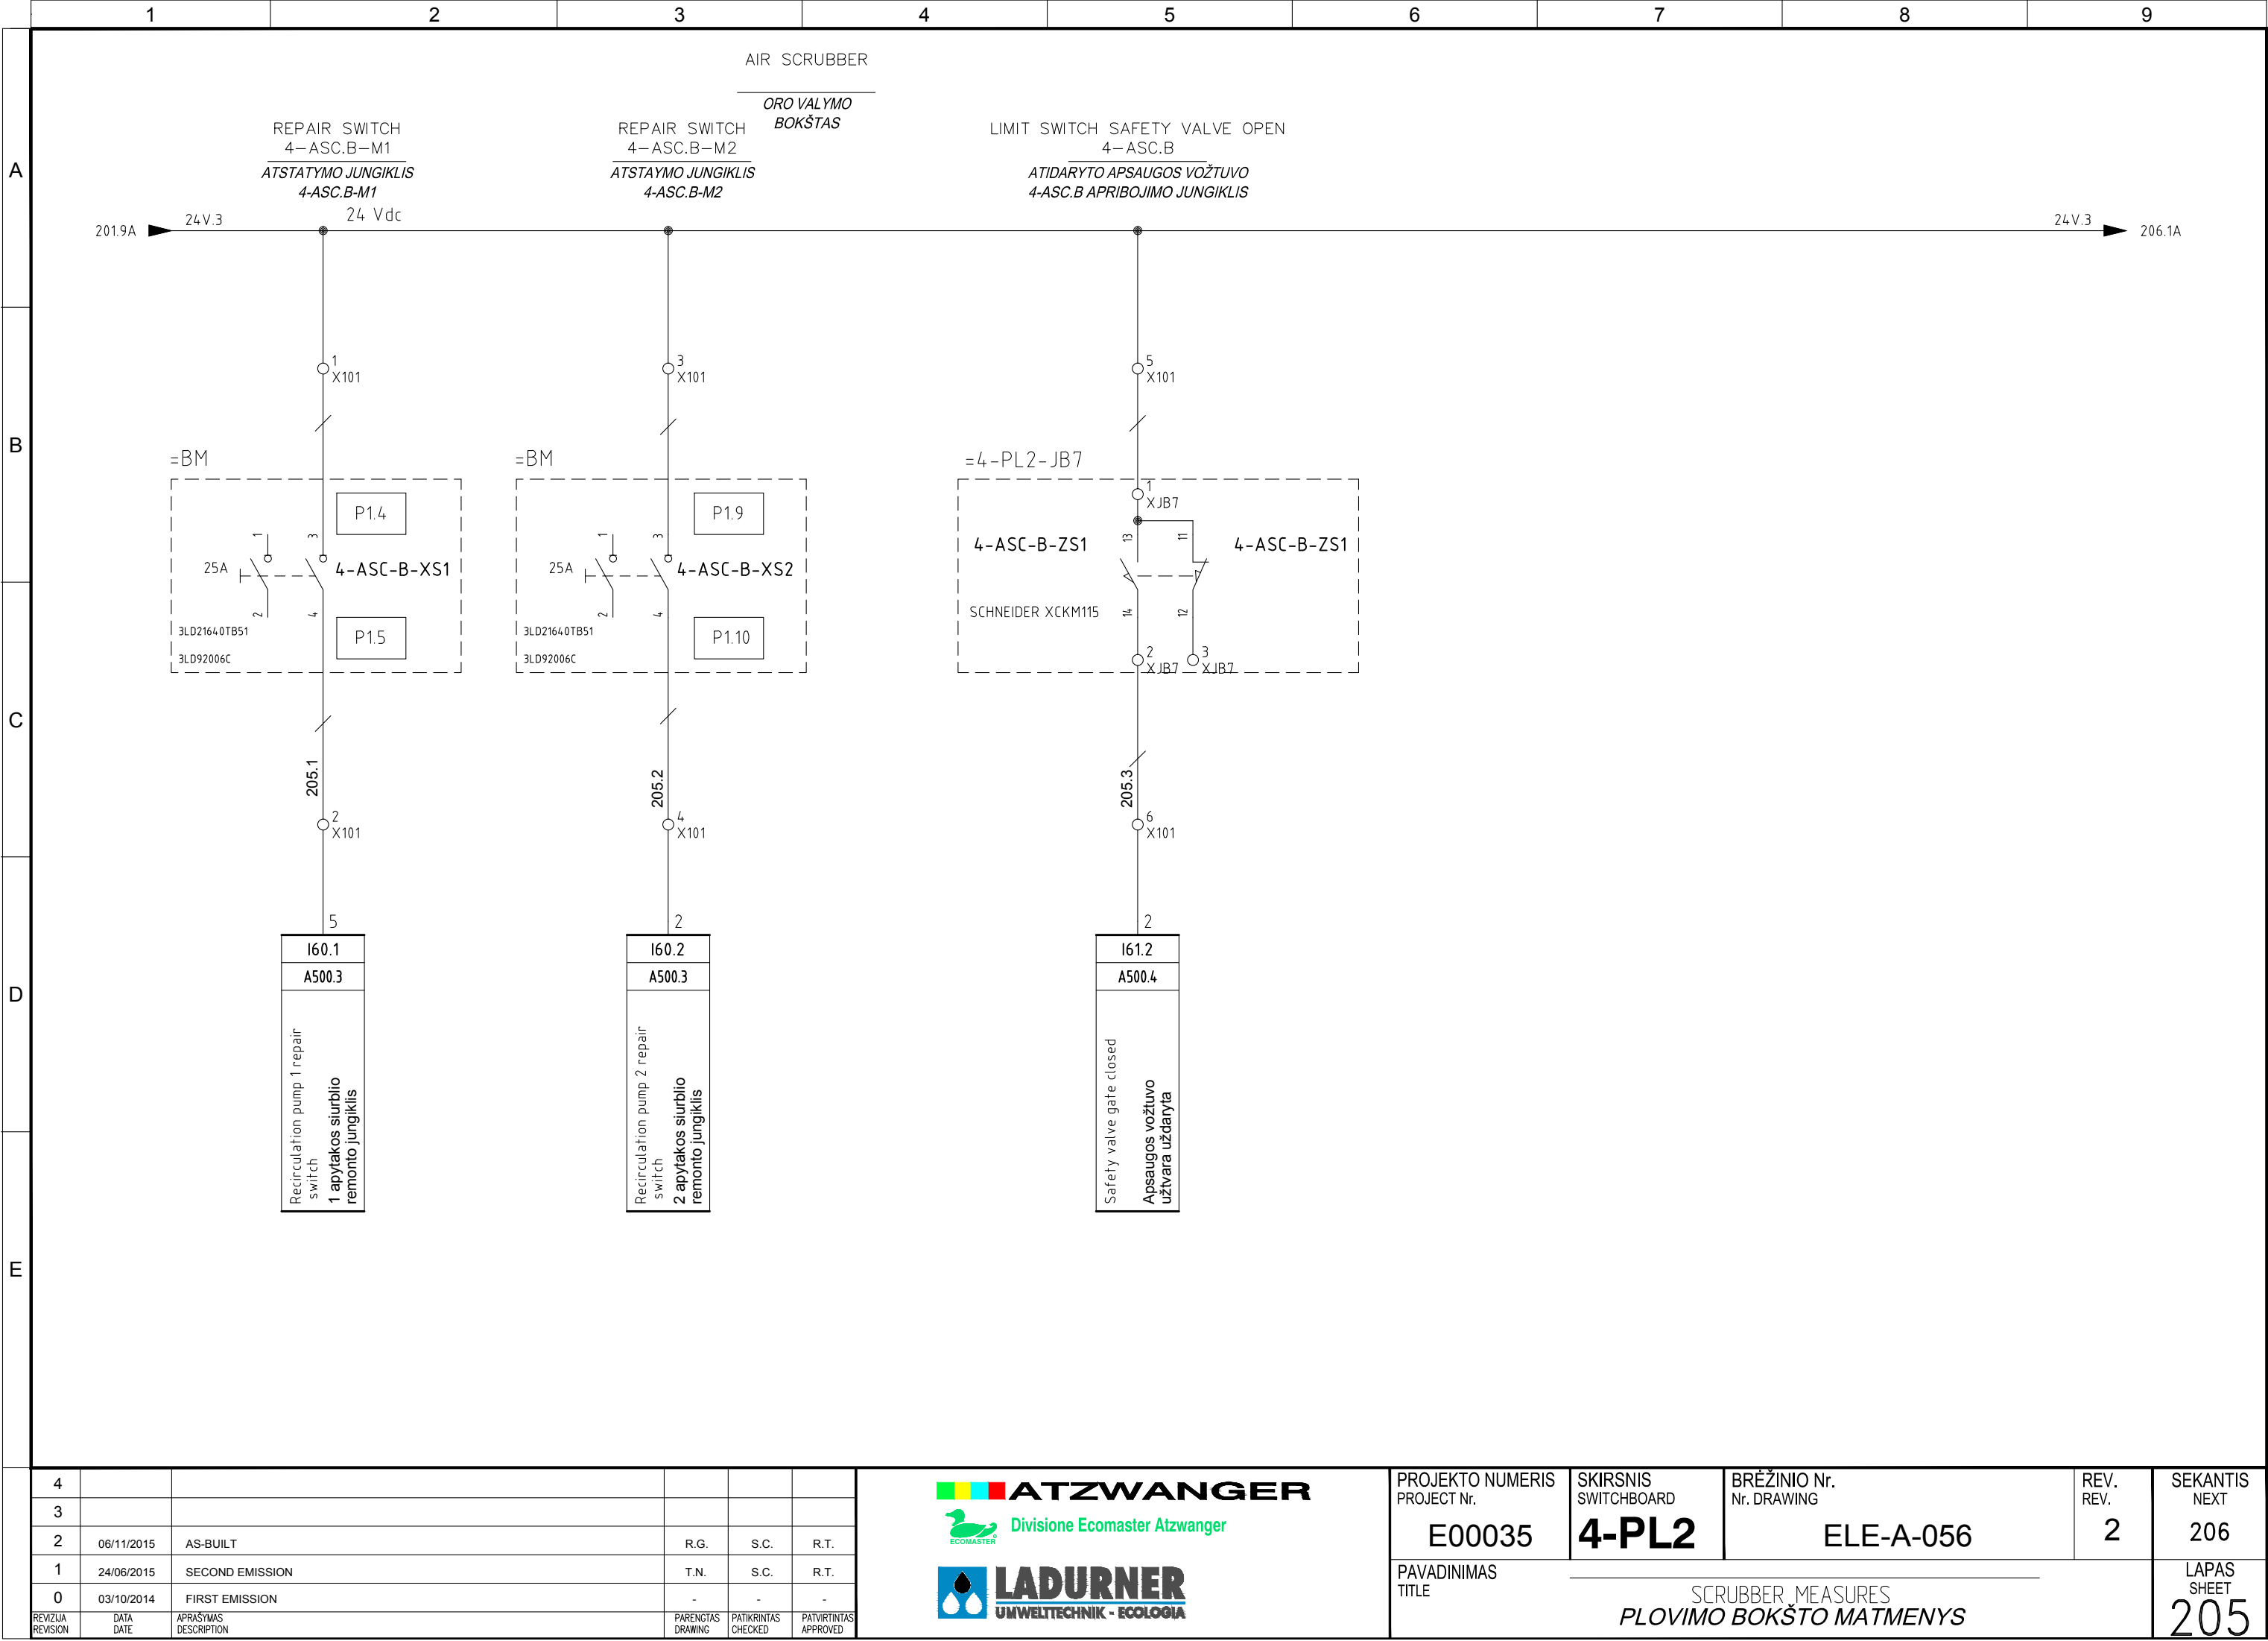


4					
3					
2	06/11/2015	AS-BUILT	R.G.	S.C.	R.T.
1	24/06/2015	SECOND EMISSION	T.N.	S.C.	R.T.
0	03/10/2014	FIRST EMISSION	-	-	-
REVIZIJA REVISION	DATA DATE	APRAŠYMAS DESCRIPTION	PARENGTAS DRAWING	PATIKRINTAS CHECKED	PATVIRTINTAS APPROVED



PROJEKTO NUMERIS PROJECT Nr.	SKIRSNIS SWITCHBOARD	BRĖŽINIO Nr. Nr. DRAWING	REV. REV.	SEKANTIS NEXT
E00035	4-PL2	ELE-A-056	2	206
PAVADINIMAS TITLE	SCRUBBER MEASURES PLOVIMO BOKŠTO MATMENYS			LAPAS SHEET
				205

Pagal įstatymą, mes pasilikame teises į šį brėžinį ir draudžiame atgaminti, ar perduoti jį kitiems asmenims be mūsų pritarimo.  
According to the law we reserve the rights to this drawing and it is forbidden to reproduce it or pass it on other parties without our approval.

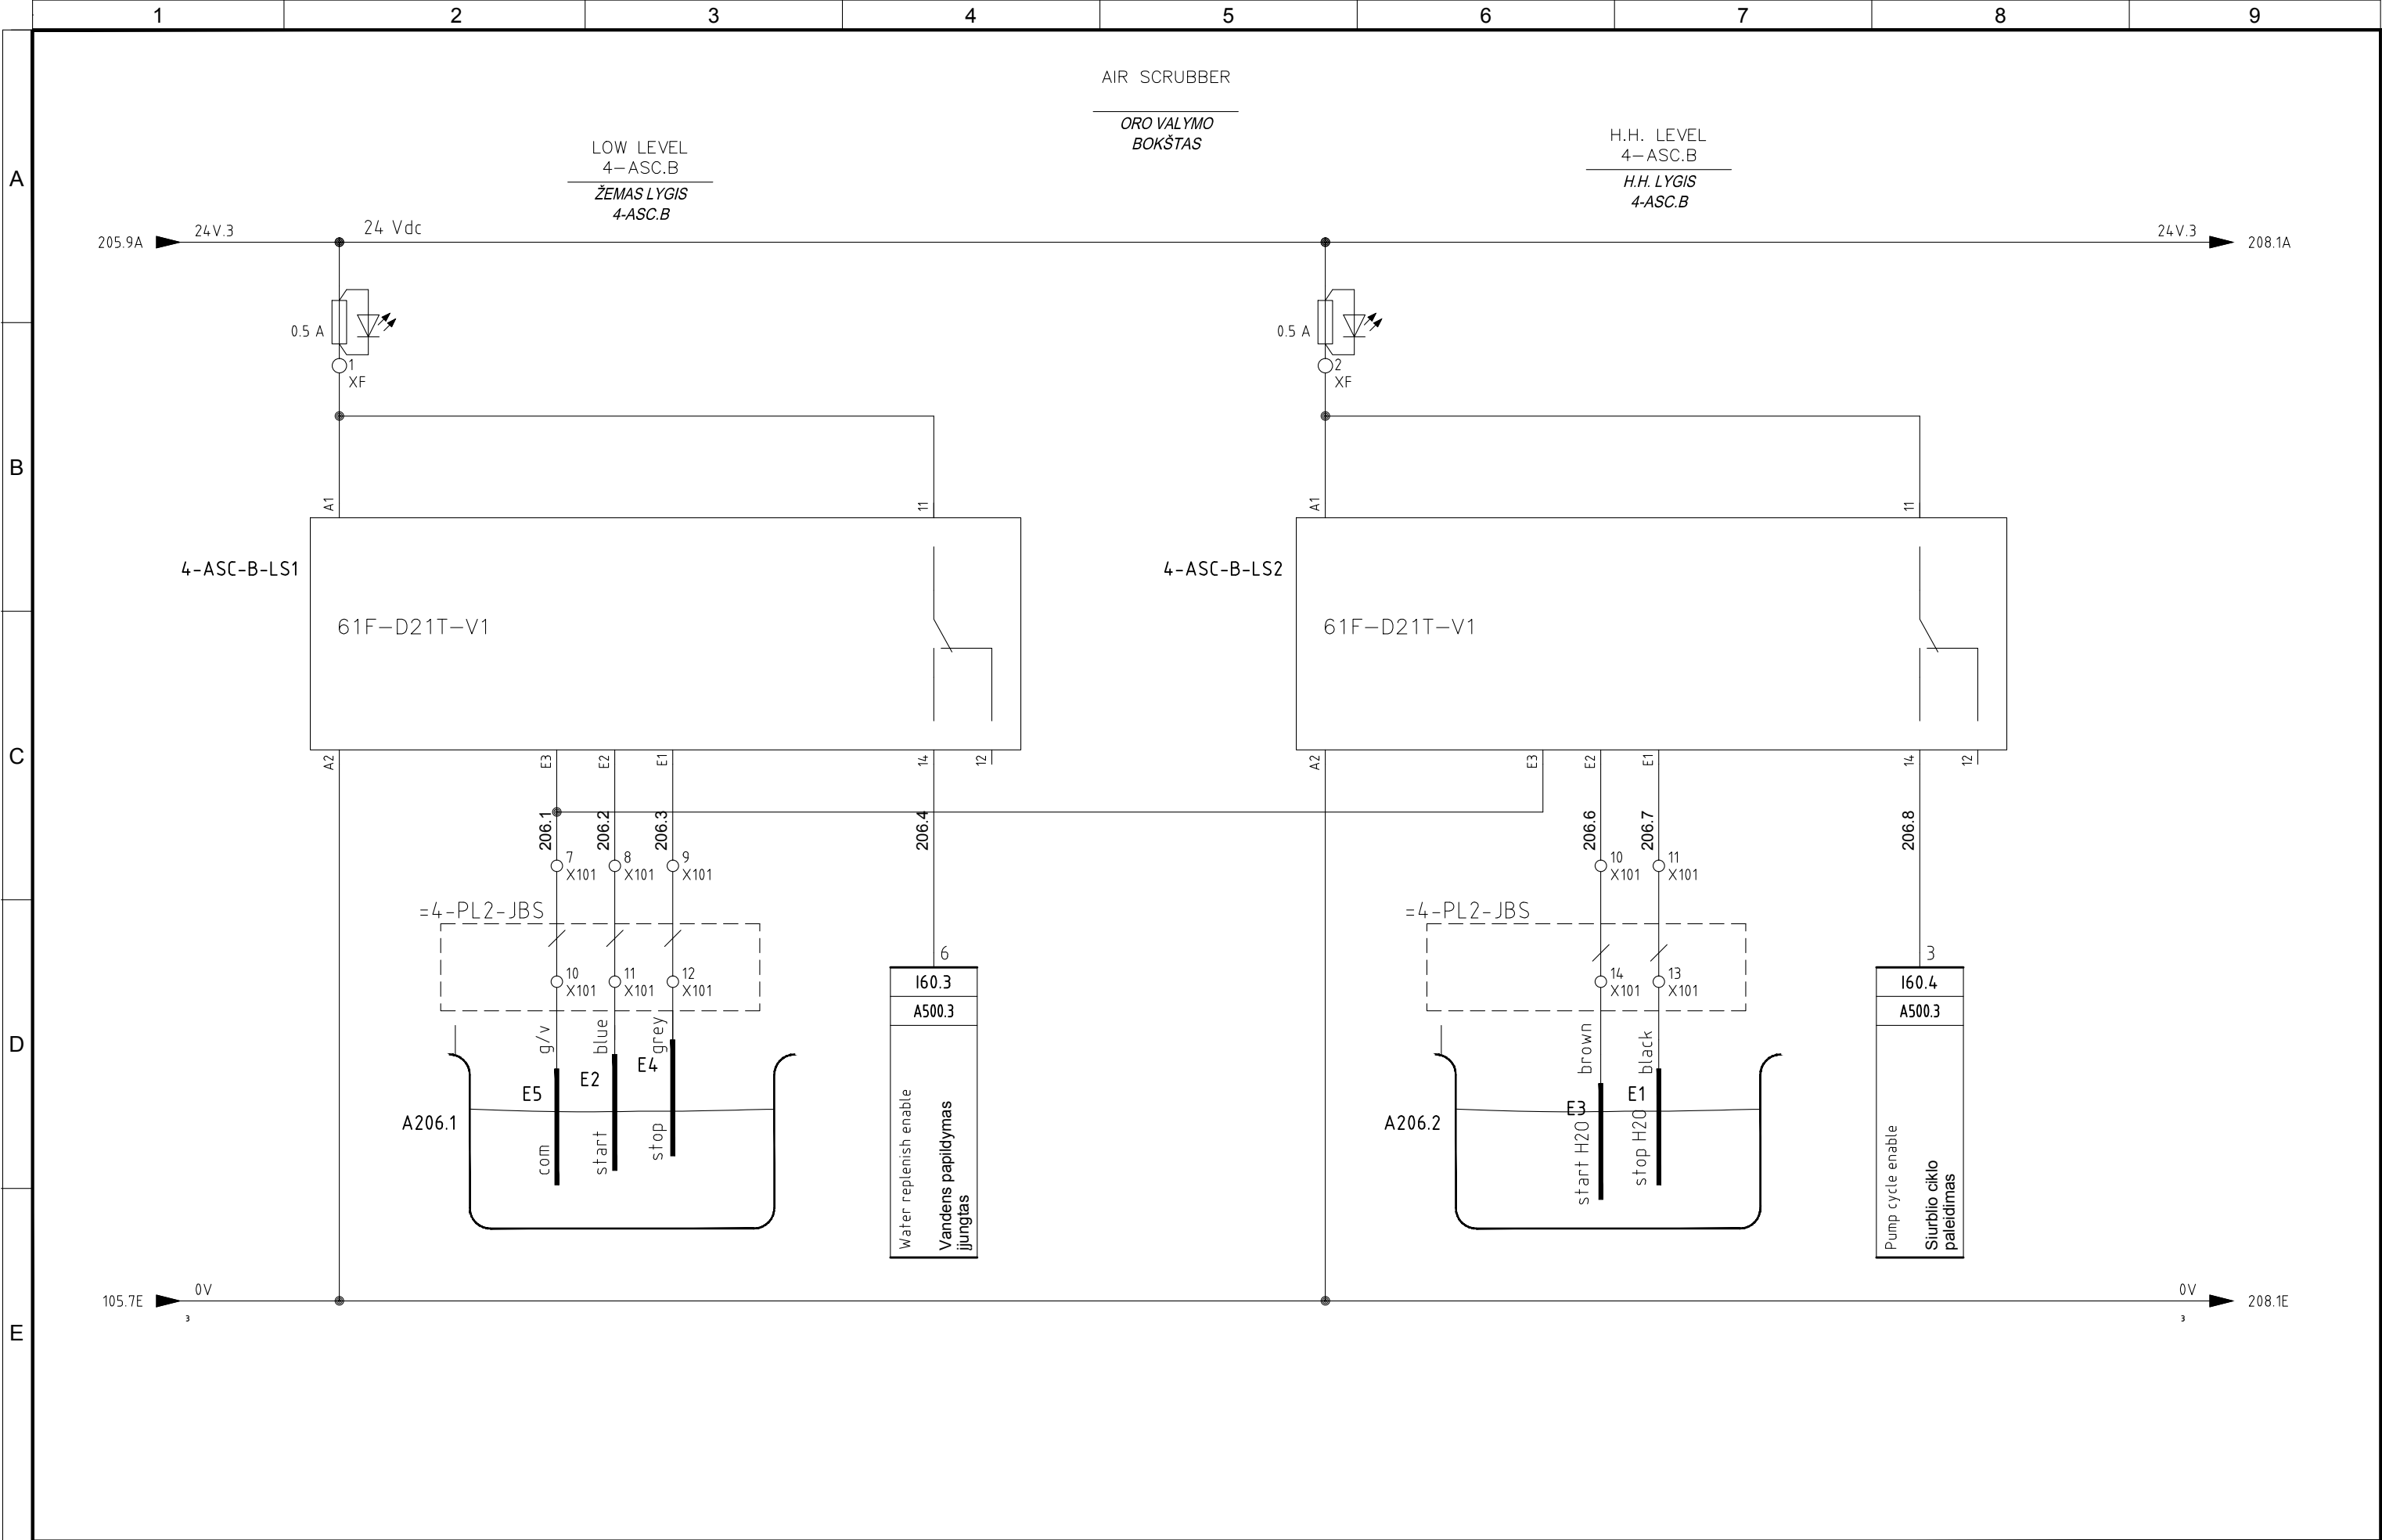


4					
3					
2	06/11/2015	AS-BUILT	R.G.	S.C.	R.T.
1	24/06/2015	SECOND EMISSION	T.N.	S.C.	R.T.
0	03/10/2014	FIRST EMISSION	-	-	-
REVIZIJA REVISION	DATA DATE	APRAŠYMAS DESCRIPTION	PARENGTAS DRAWING	PATIKRINTAS CHECKED	PATVIRTINTAS APPROVED



PROJEKTO NUMERIS PROJECT Nr. <b>E00035</b>	SKIRSNIS SWITCHBOARD <b>4-PL2</b>	BRĖŽINIO Nr. Nr. DRAWING <b>ELE-A-056</b>	REV. REV. <b>2</b>	SEKANTIS NEXT <b>207</b>
PAVADINIMAS TITLE <b>SCRUBBER MEASURES PLOVIMO BOKŠTO MATMENYS</b>				LAPAS SHEET <b>206</b>


Pagal įstatymą, mes pasilikame teises į šį brėžinį ir draudžiame atgaminti, ar perduoti jį kitiems asmenims be mūsų pritarimo.  
According to the law we reserve the rights to this drawing and it is forbidden to reproduce it or pass it on other parties without our approval.

A  
B  
C  
D  
E

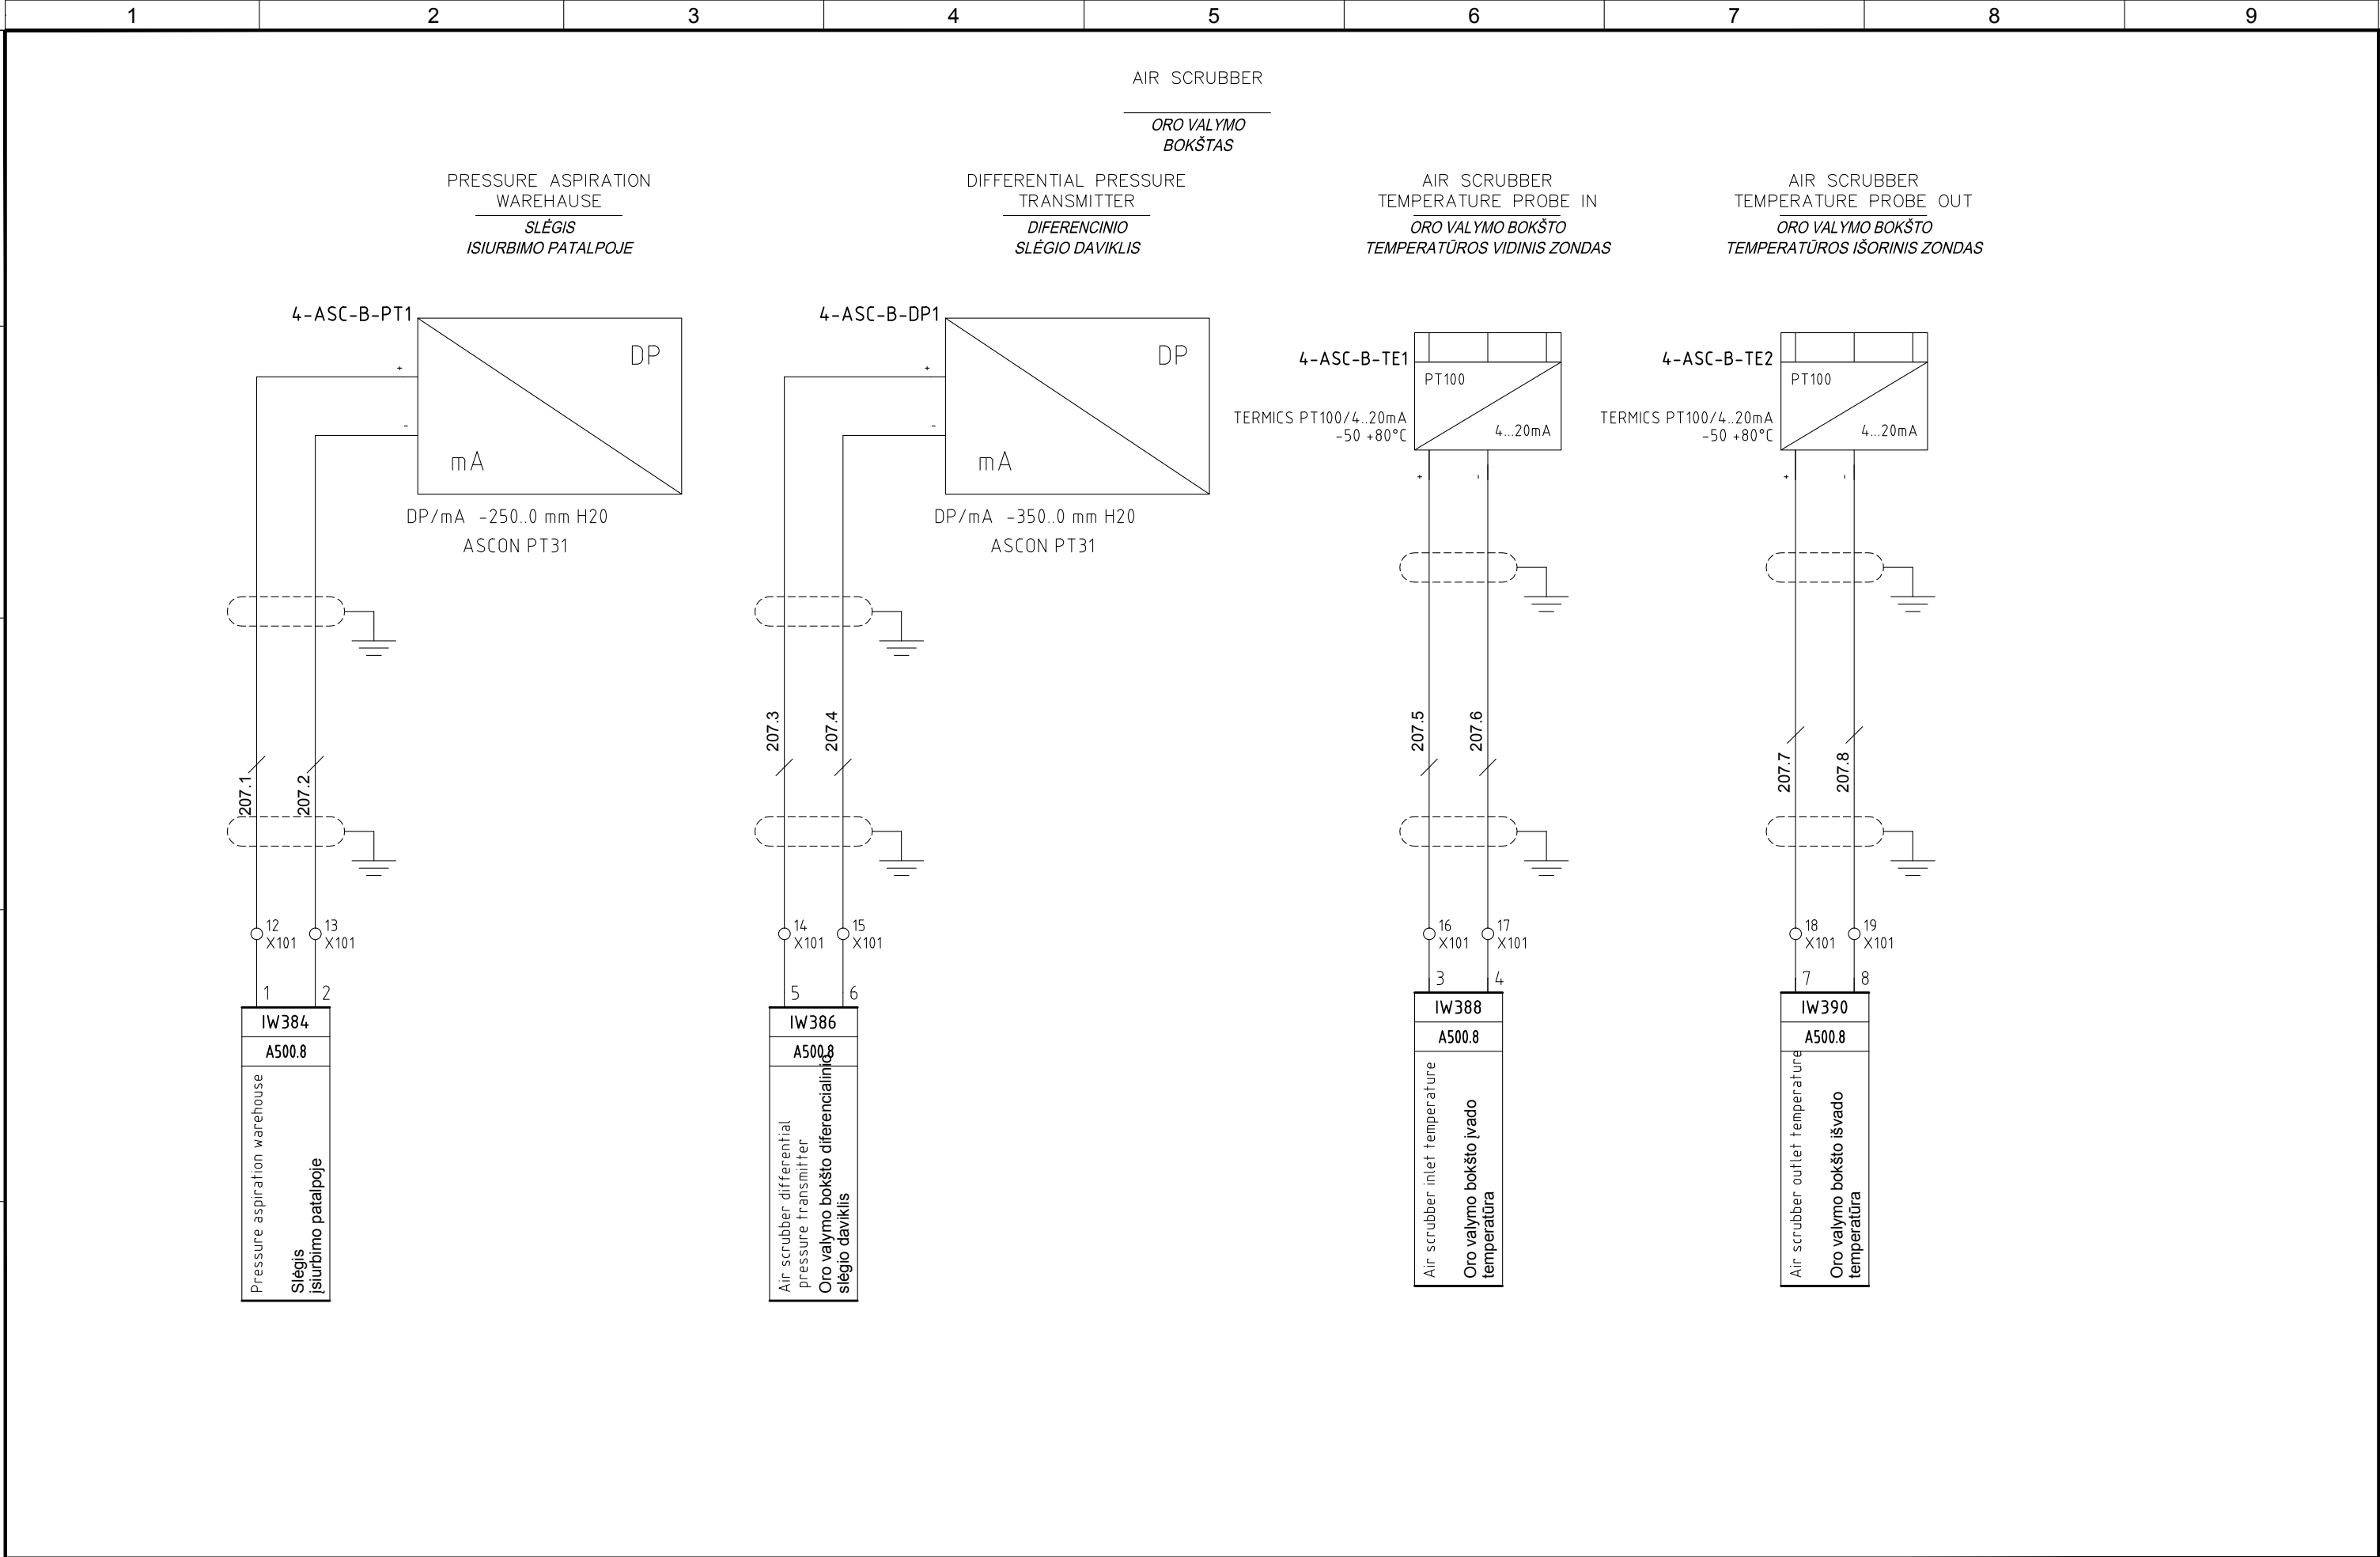

4						<div> Divisione Ecomaster Atzwanger</div> <div> UMWELTECHNIK - ECOLOGIA</div>	PROJEKTO NUMERIS PROJECT Nr.	SKIRSNIS SWITCHBOARD	BRĖŽINIO Nr. Nr. DRAWING	REV. REV.	SEKANTIS NEXT
3							E00035	4-PL2	ELE-A-056	2	208
2	06/11/2015	AS-BUILT	R.G.	S.C.	R.T.		PAVADINIMAS TITLE	SCRUBBER MEASURES PLOVIMO BOKŠTO MATMENYS			LAPAS SHEET 207
1	24/06/2015	SECOND EMISSION	T.N.	S.C.	R.T.						
0	03/10/2014	FIRST EMISSION	-	-	-						
REVIZIJA REVISION	DATA DATE	APRAŠYMAS DESCRIPTION	PARENGTAS DRAWING	PATIKRINTAS CHECKED	PATVIRTINTAS APPROVED						

Pagal įstatymą, mes pasilikame teises į šį brėžinį ir draudžiame atgaminti, ar perduoti jį kitiems asmenims be mūsų pritarimo.  
According to the law we reserve the rights to this drawing and it is forbidden to reproduce it or pass it on other parties without our approval.

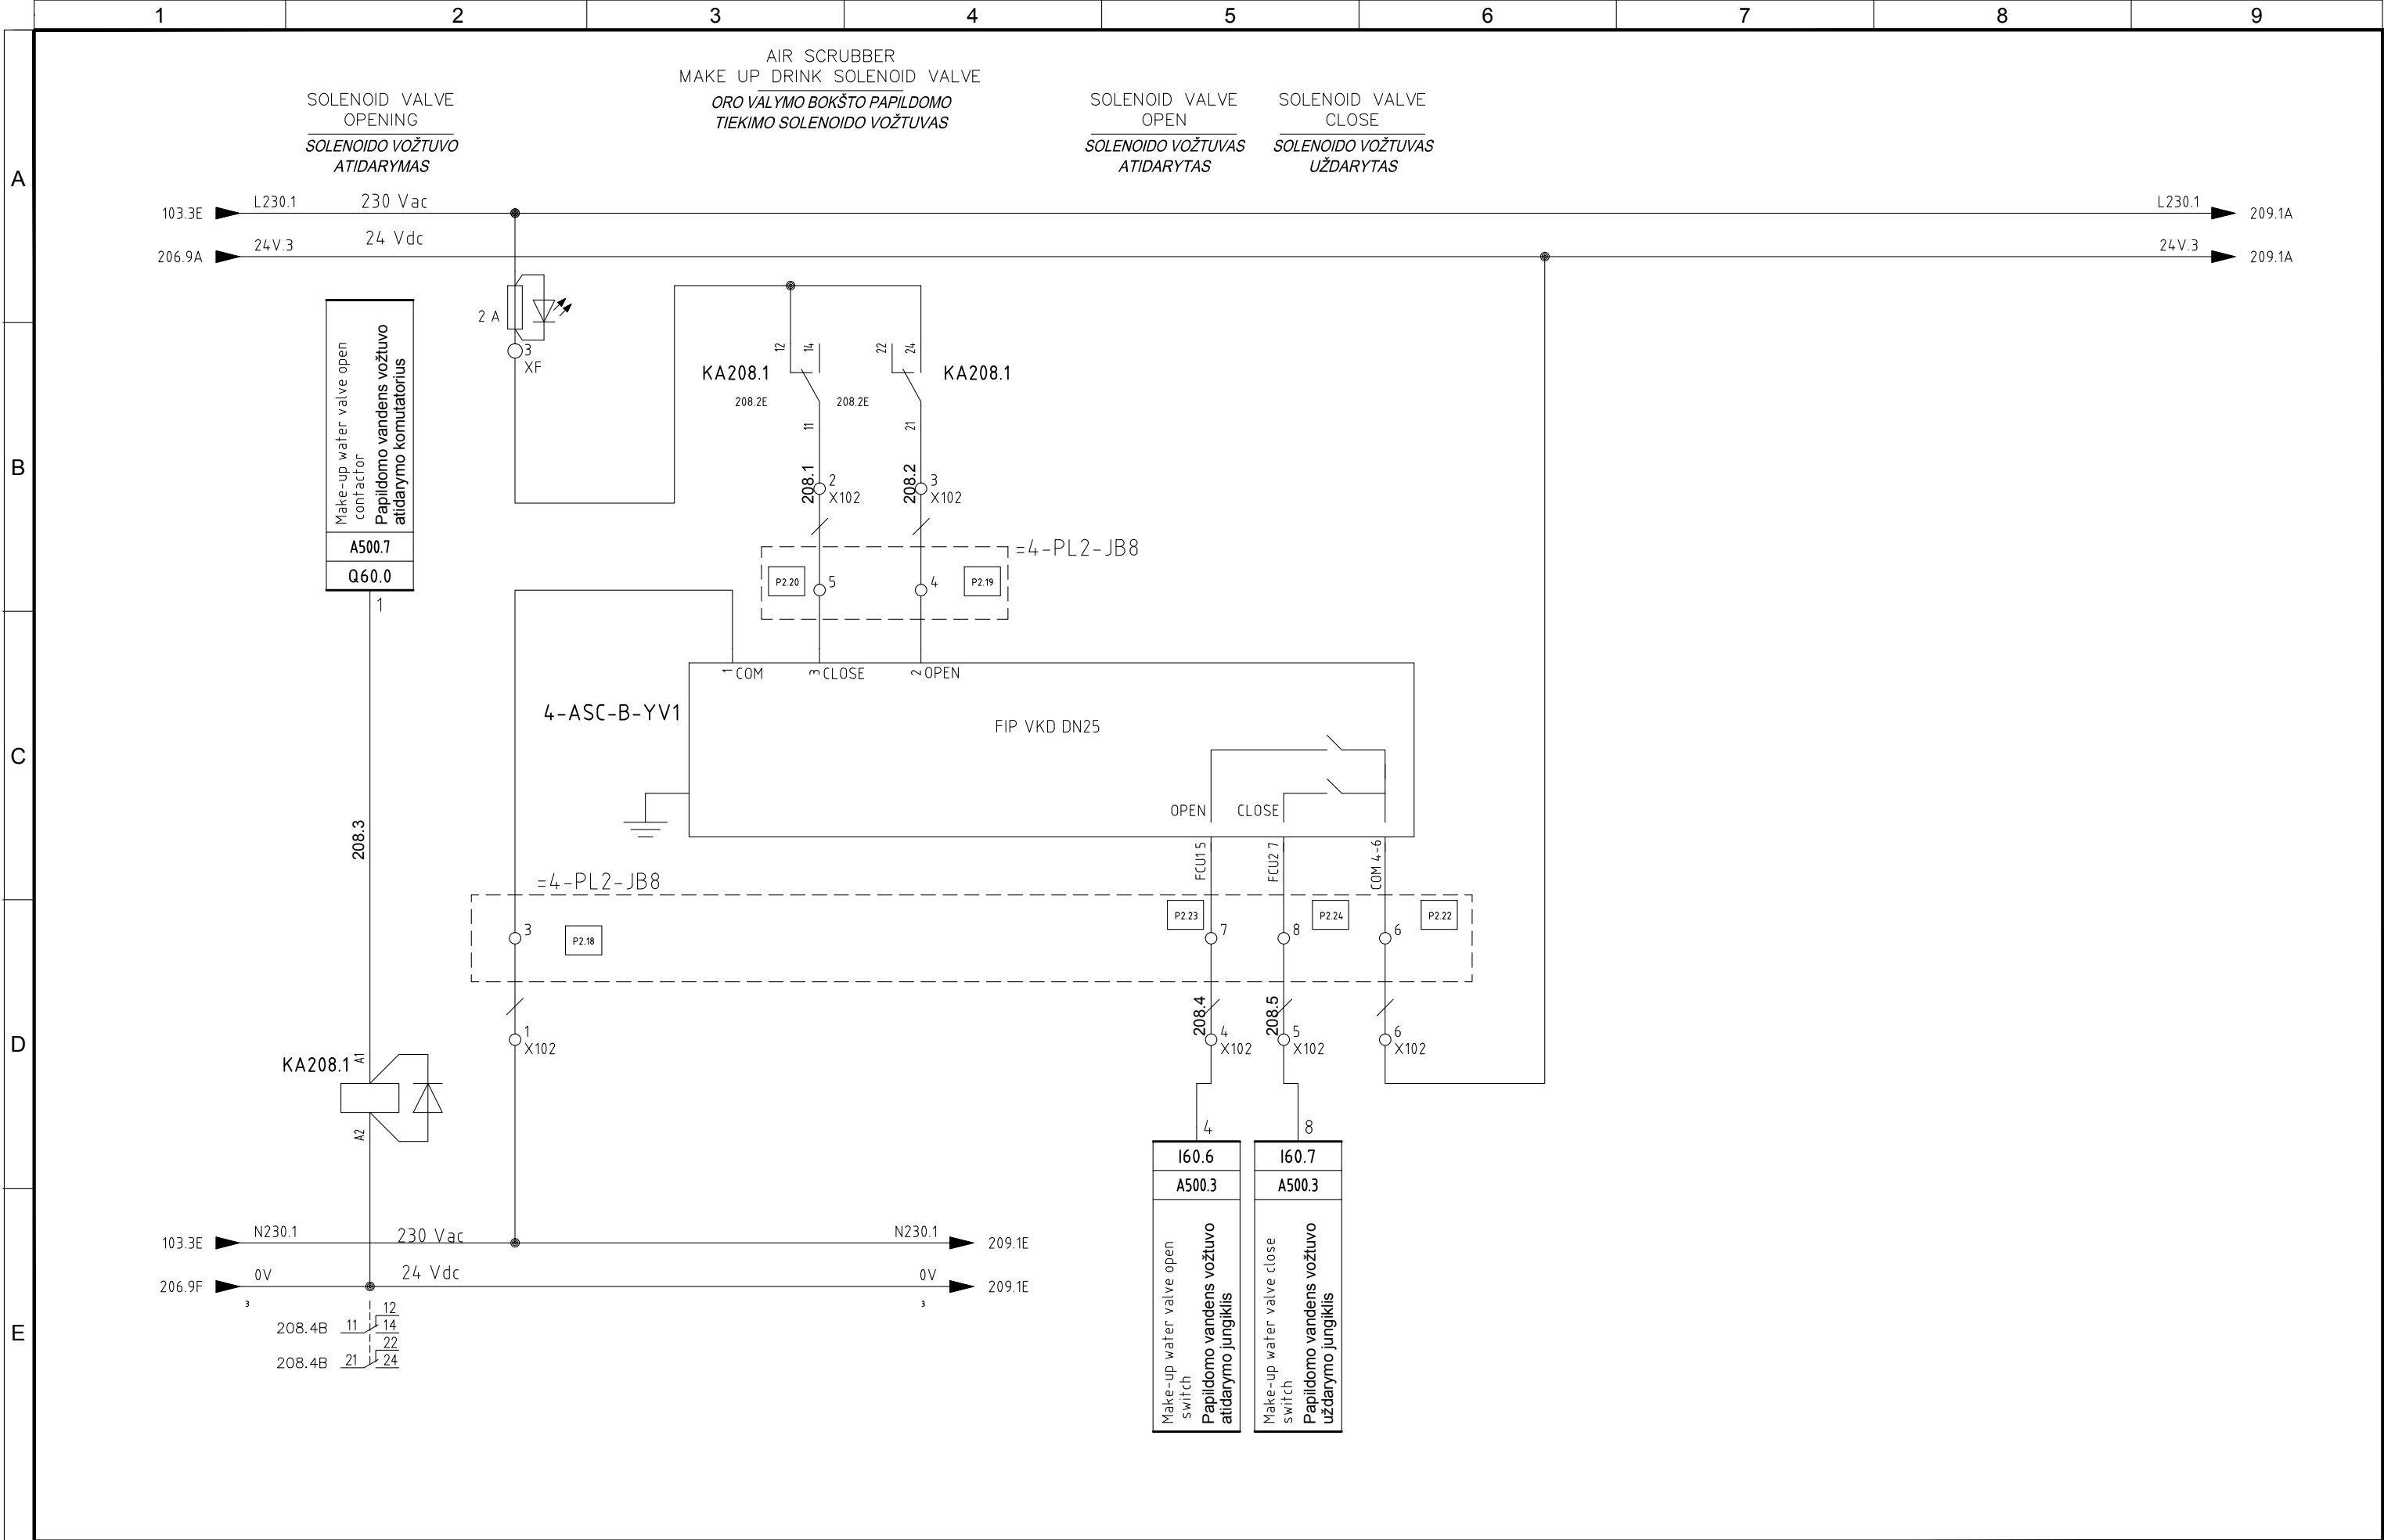


4					
3					
2	06/11/2015	AS-BUILT	R.G.	S.C.	R.T.
1	24/06/2015	SECOND EMISSION	T.N.	S.C.	R.T.
0	03/10/2014	FIRST EMISSION	-	-	-
REVIZIJA REVISION	DATA DATE	APRAŠYMAS DESCRIPTION	PARENGTAS DRAWING	PATIKRINTAS CHECKED	PATVIRTINTAS APPROVED



PROJEKTO NUMERIS PROJECT Nr. <b>E00035</b>	SKIRSNIS SWITCHBOARD <b>4-PL2</b>	BRĖŽINIO Nr. Nr. DRAWING <b>ELE-A-056</b>	REV. REV. <b>2</b>	SEKANTIS NEXT <b>209</b>
PAVADINIMAS TITLE <b>SCRUBBER DRINK SOLENOID VALVE</b> <b>PLOVIMO BOKŠTO ABSORBAVIMO SOLENOIDO VOŽTUVAS</b>				LAPAS SHEET <b>208</b>



Pagal iestatymo, mes pasiliekaime teises į šį brėžinį ir draudžiame atgaminti, ar perduoti jį kitiems asmenims be mūsų pritarimo

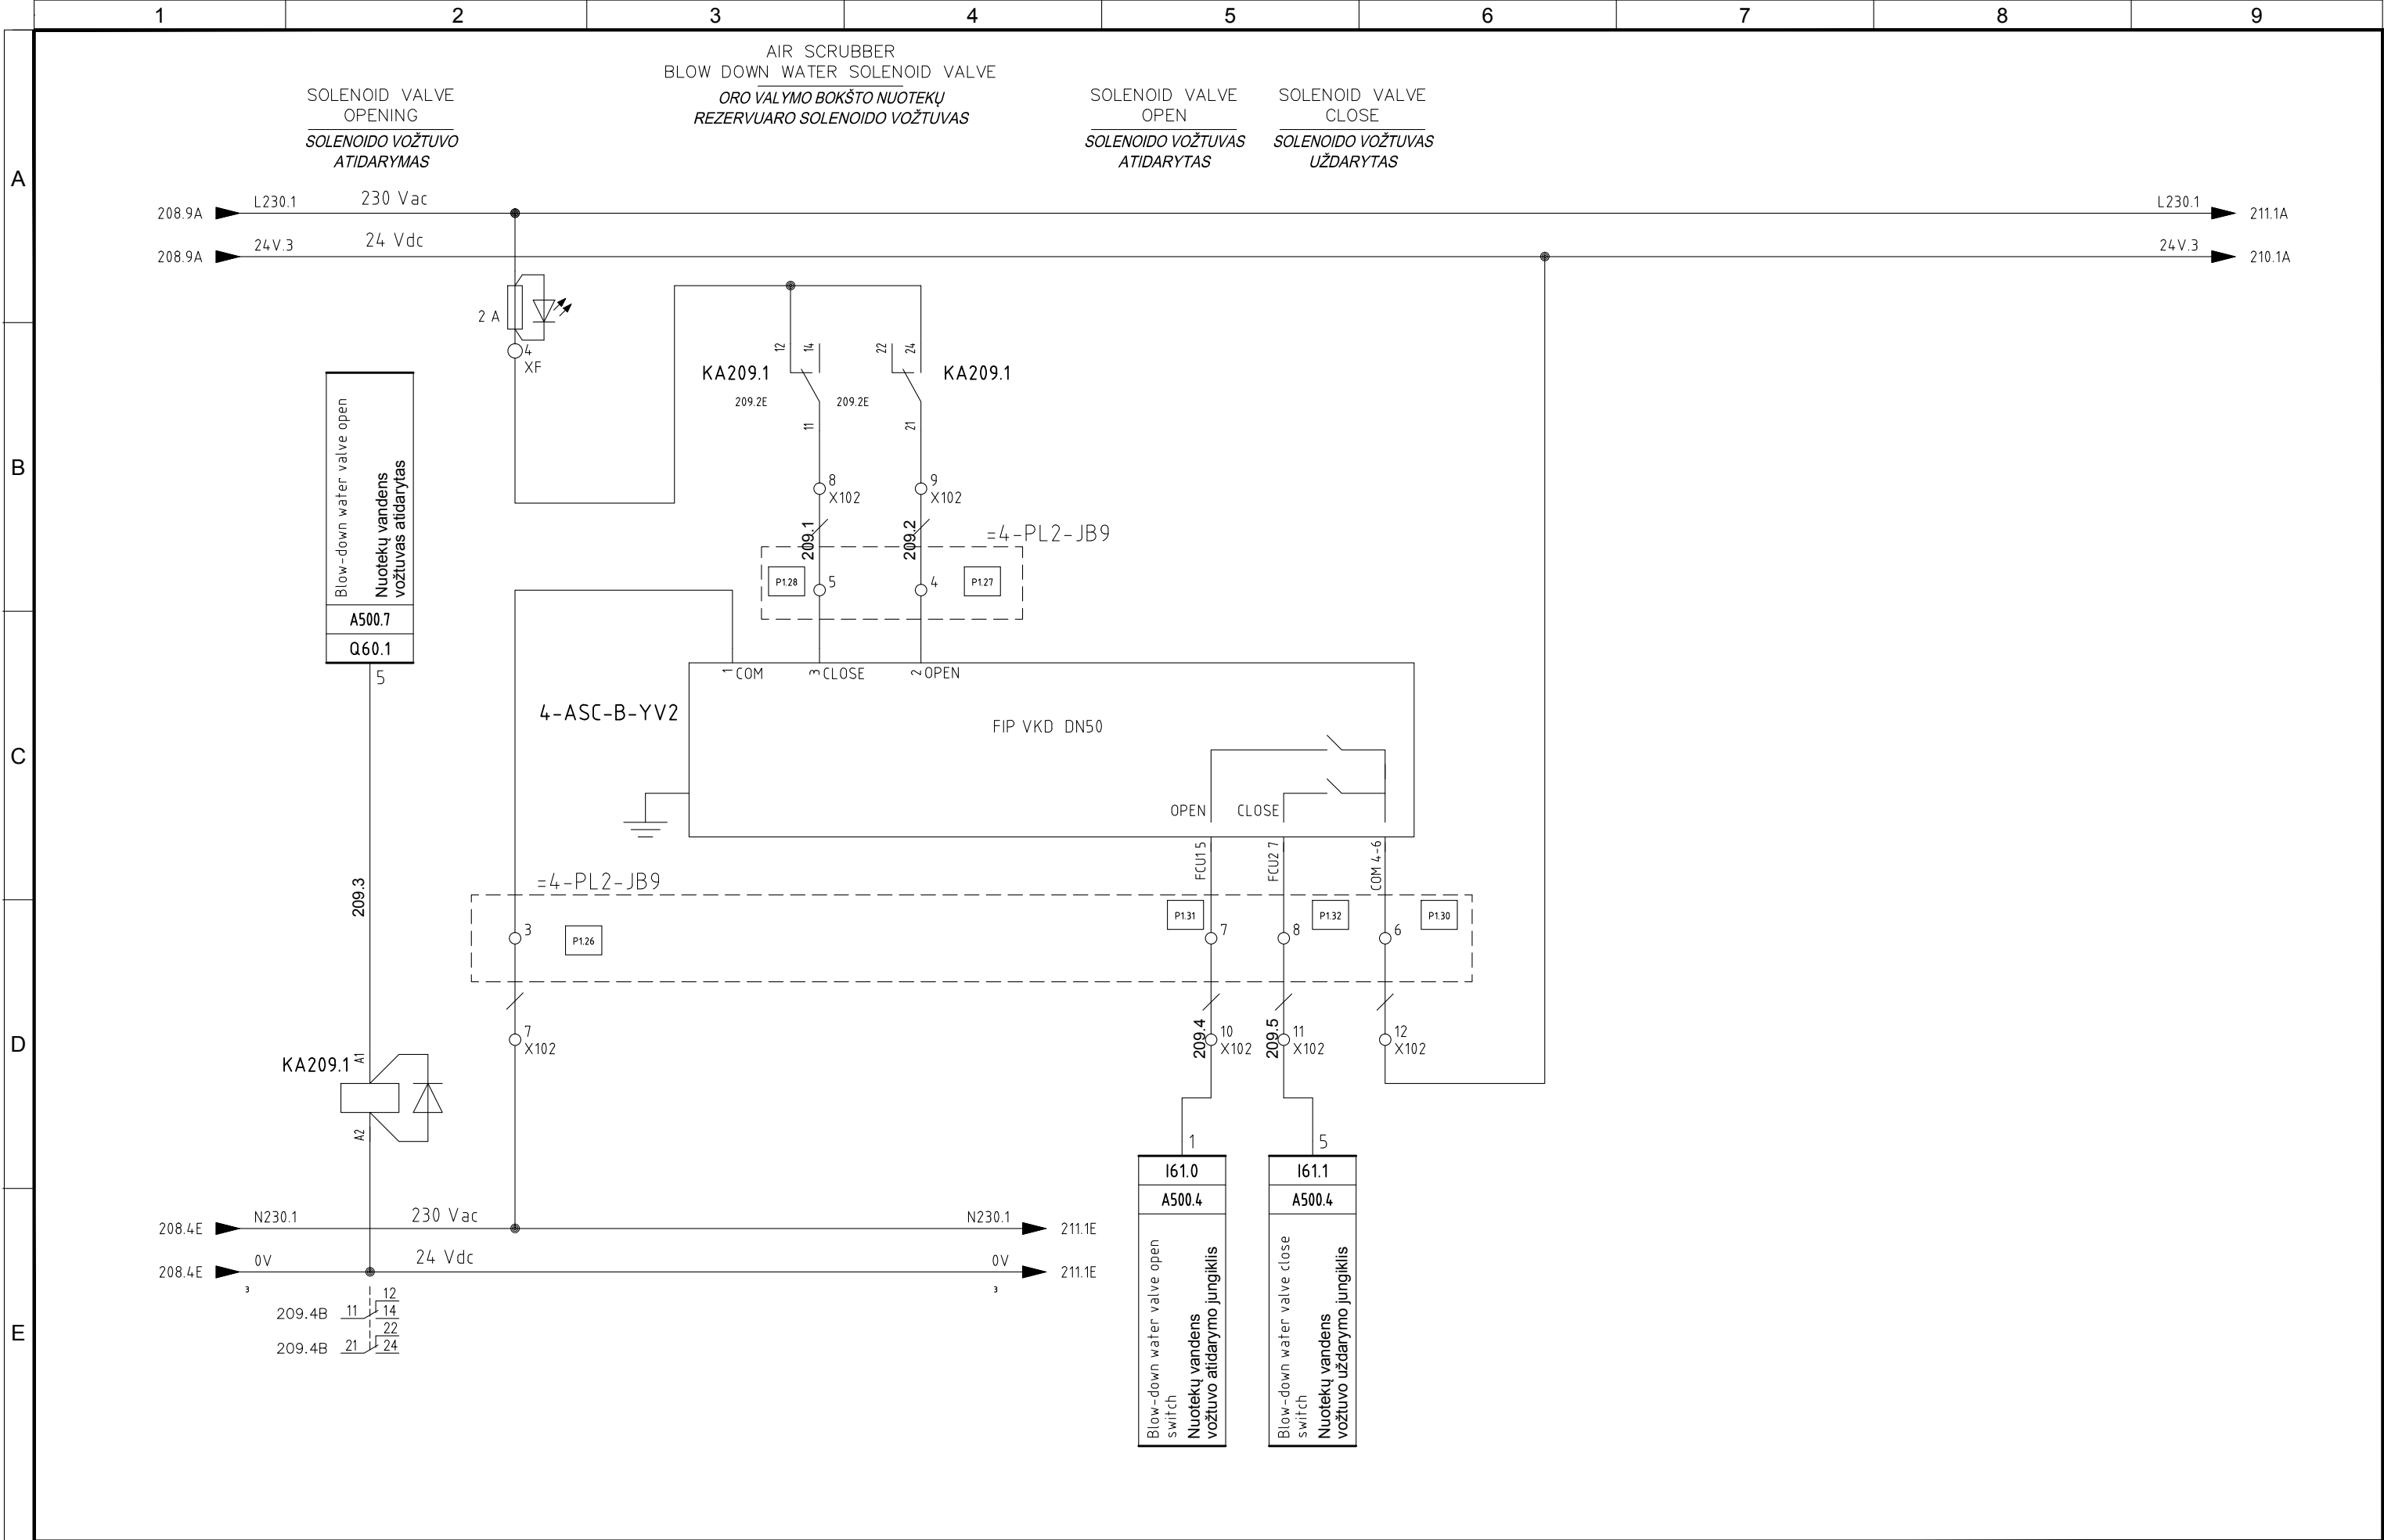


4					
3					
2	06/11/2015	AS-BUILT	R.G.	S.C.	R.T.
1	24/06/2015	SECOND EMISSION	T.N.	S.C.	R.T.
0	03/10/2014	FIRST EMISSION	-	-	-
REVIZIA REVISION	DATA DATE	APRAŠYMAS DESCRIPTION	PARENGTAS DRAWING	PATIKRINTAS CHECKED	PATVIRTINTAS APPROVED




PROJEKTO NUMERIS PROJECT Nr.	SKIRSNIS SWITCHBOARD	BRĖŽINIO Nr. Nr. DRAWING	REV. REV.	SEKANTIS NEXT
E00035	<b>4-PL2</b>	ELE-A-056	2	210
PAVADINIMAS TITLE				LAPAS SHEET
SCRUBBER BLOW DOWN SOLENOID VALVE <i>PLOVIMO BOKŠTO NUOTEKŲ SOLENOIDO VOŽTUVAS</i>				209

Pagal įstatymą, mes pasilikame teises į šį brėžinį ir draudžiame atgaminti, ar perduoti jį kitiems asmenims be mūsų pritarimo. According to the law we reserve the rights to this drawing and it is forbidden to reproduce it or pass it on other parties without our approval.

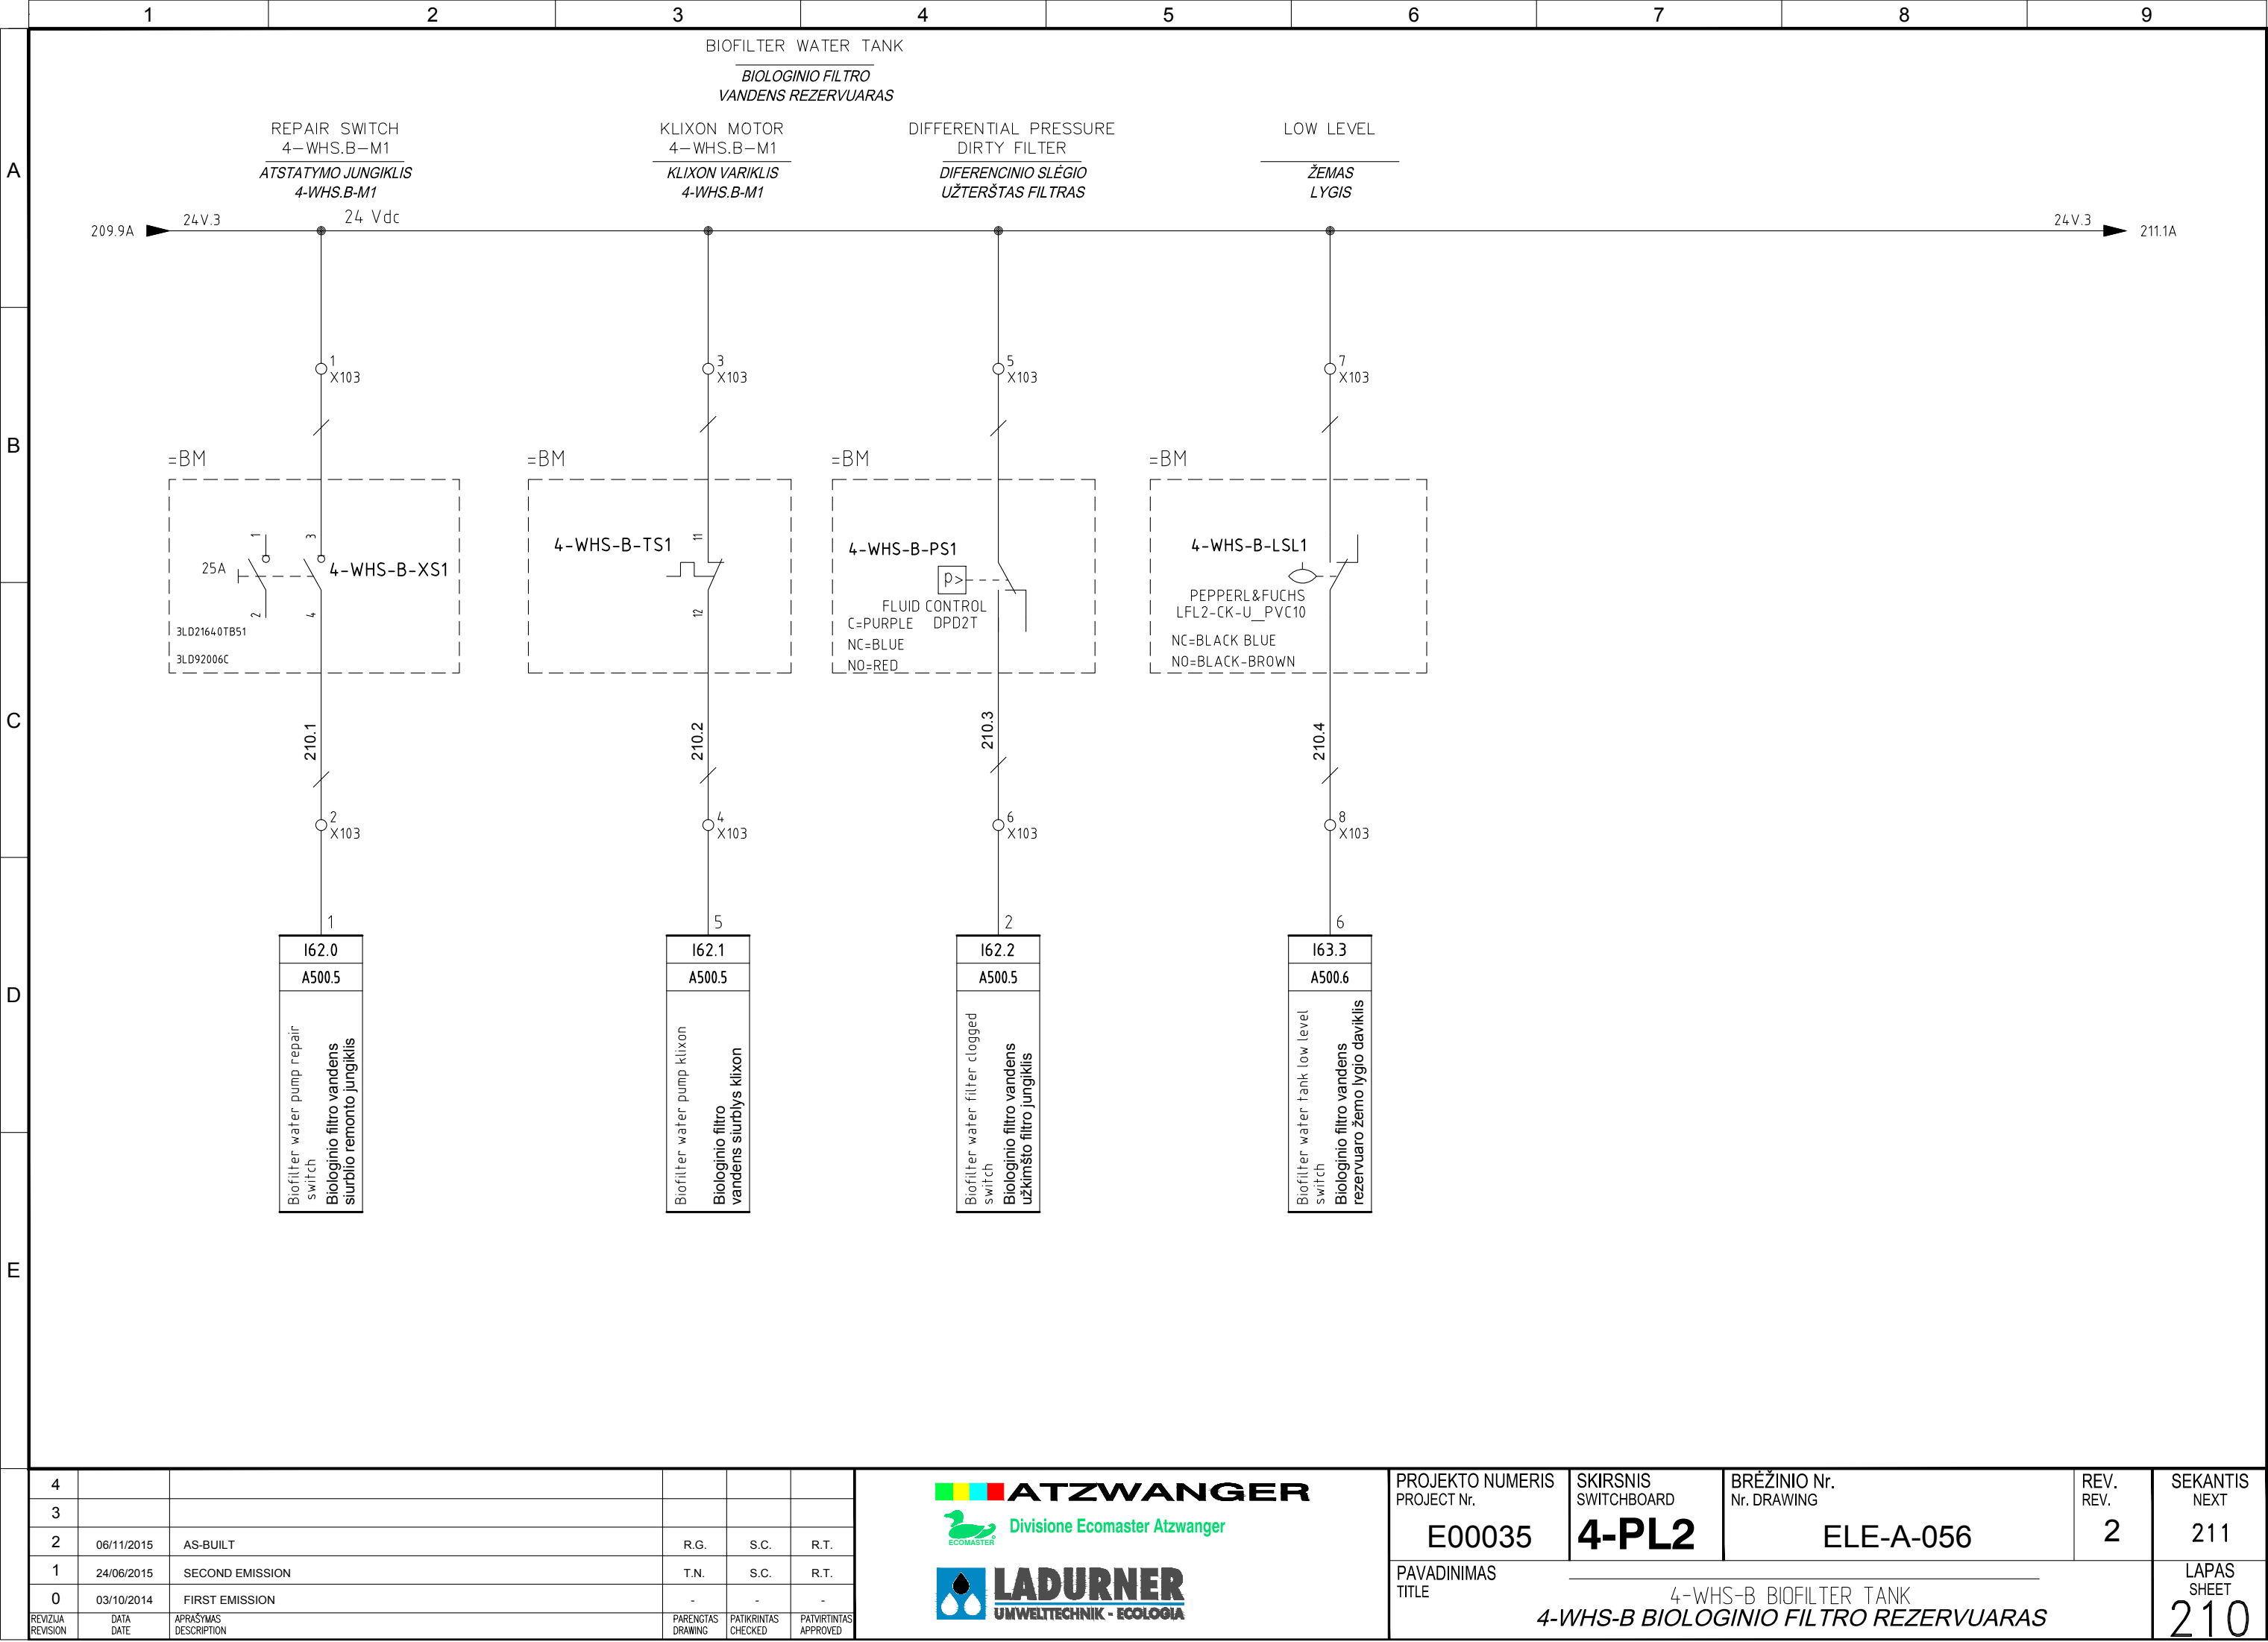

Pagal įstatymą, mes pasilikame teises į šį brėžinį ir draudžiame atgaminti, ar perduoti jį kitiems asmenims be mūsų pritarimo.  
According to the law we reserve the rights to this drawing and it is forbidden to reproduce it or pass it on other parties without our approval.

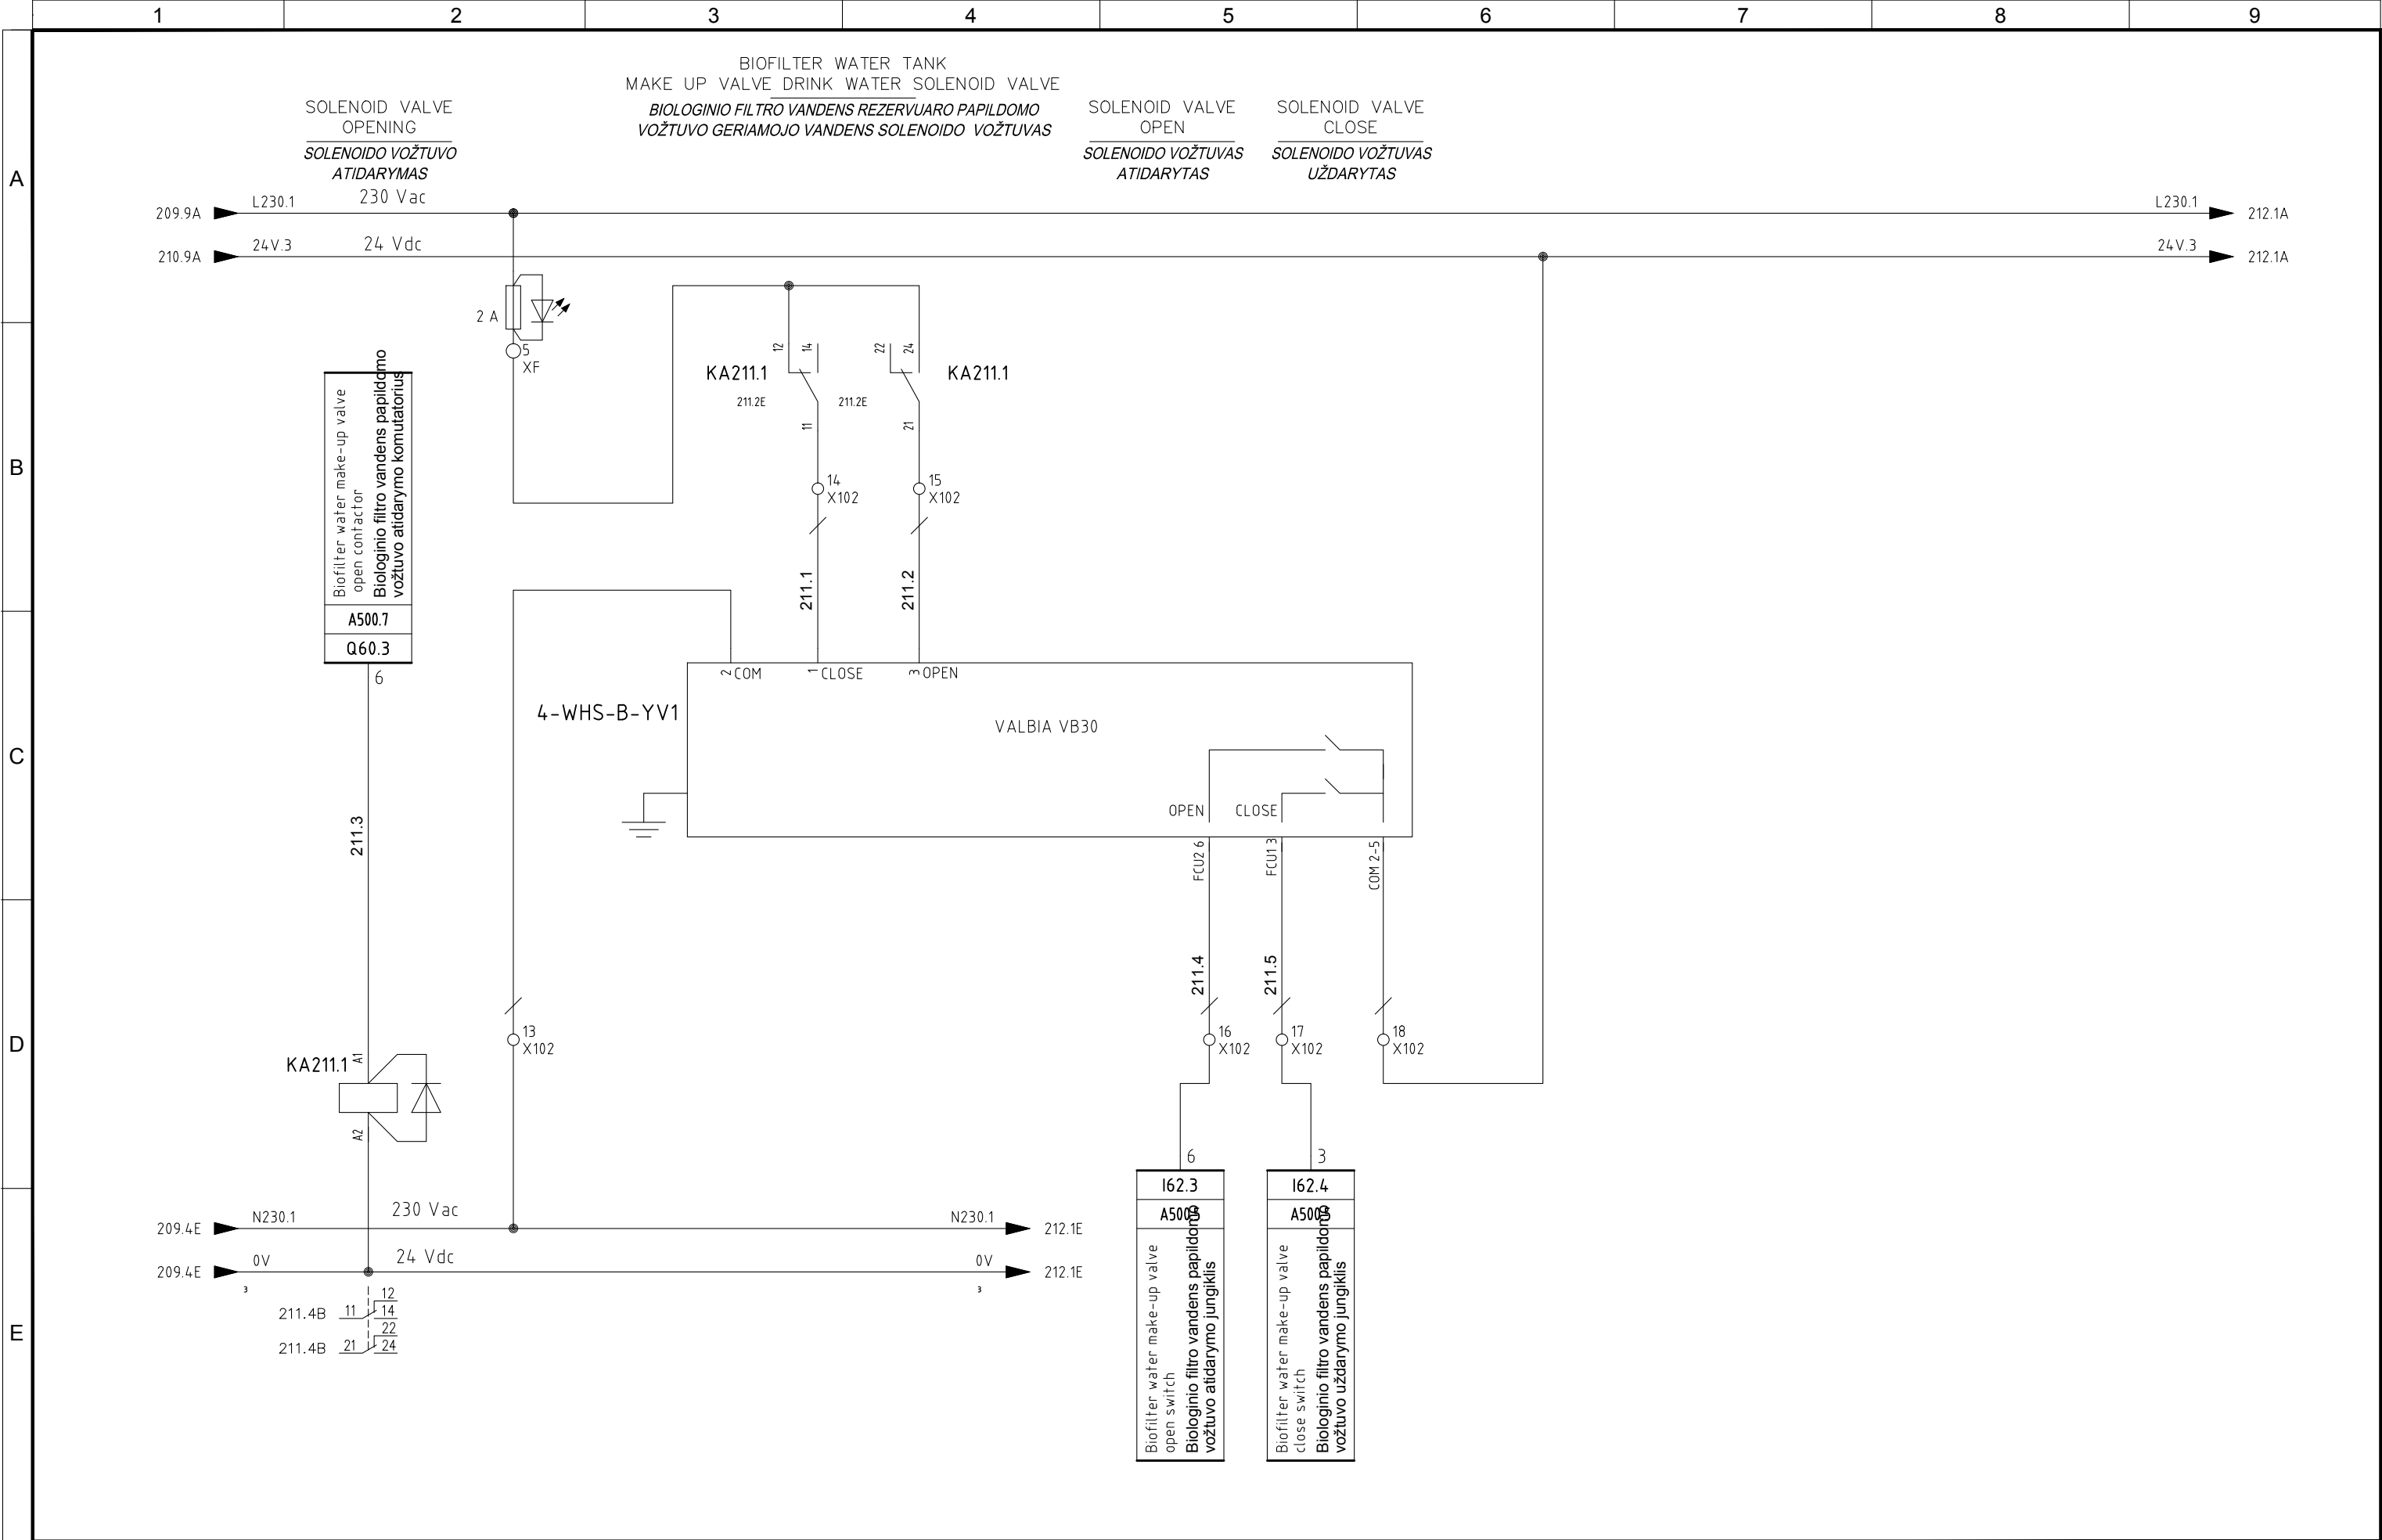


4					
3					
2	06/11/2015	AS-BUILT	R.G.	S.C.	R.T.
1	24/06/2015	SECOND EMISSION	T.N.	S.C.	R.T.
0	03/10/2014	FIRST EMISSION	-	-	-
REVISION	DATA DATE	APRAŠYMAS DESCRIPTION	PARENGTAS DRAWING	PATIKRINTAS CHECKED	PATVIRTINTAS APPROVED



PROJEKTO NUMERIS PROJECT Nr.	SKIRSNIS SWITCHBOARD	BRĖŽINIO Nr. Nr. DRAWING	REV. REV.	SEKANTIS NEXT
E00035	4-PL2	ELE-A-056	2	212
PAVADINIMAS TITLE	4-WHS-B BIOFILTER TANK 4-WHS-B BIOLOGINIO FILTRO REZERVUARAS			LAPAS SHEET 211

Pagal įstatymą, mes pasilikame teises į šį brėžinį ir draudžiame atgaminti, ar perduoti jį kitiems asmenims be mūsų pritarimo.  
According to the law we reserve the rights to this drawing and it is forbidden to reproduce it or pass it on other parties without our approval.

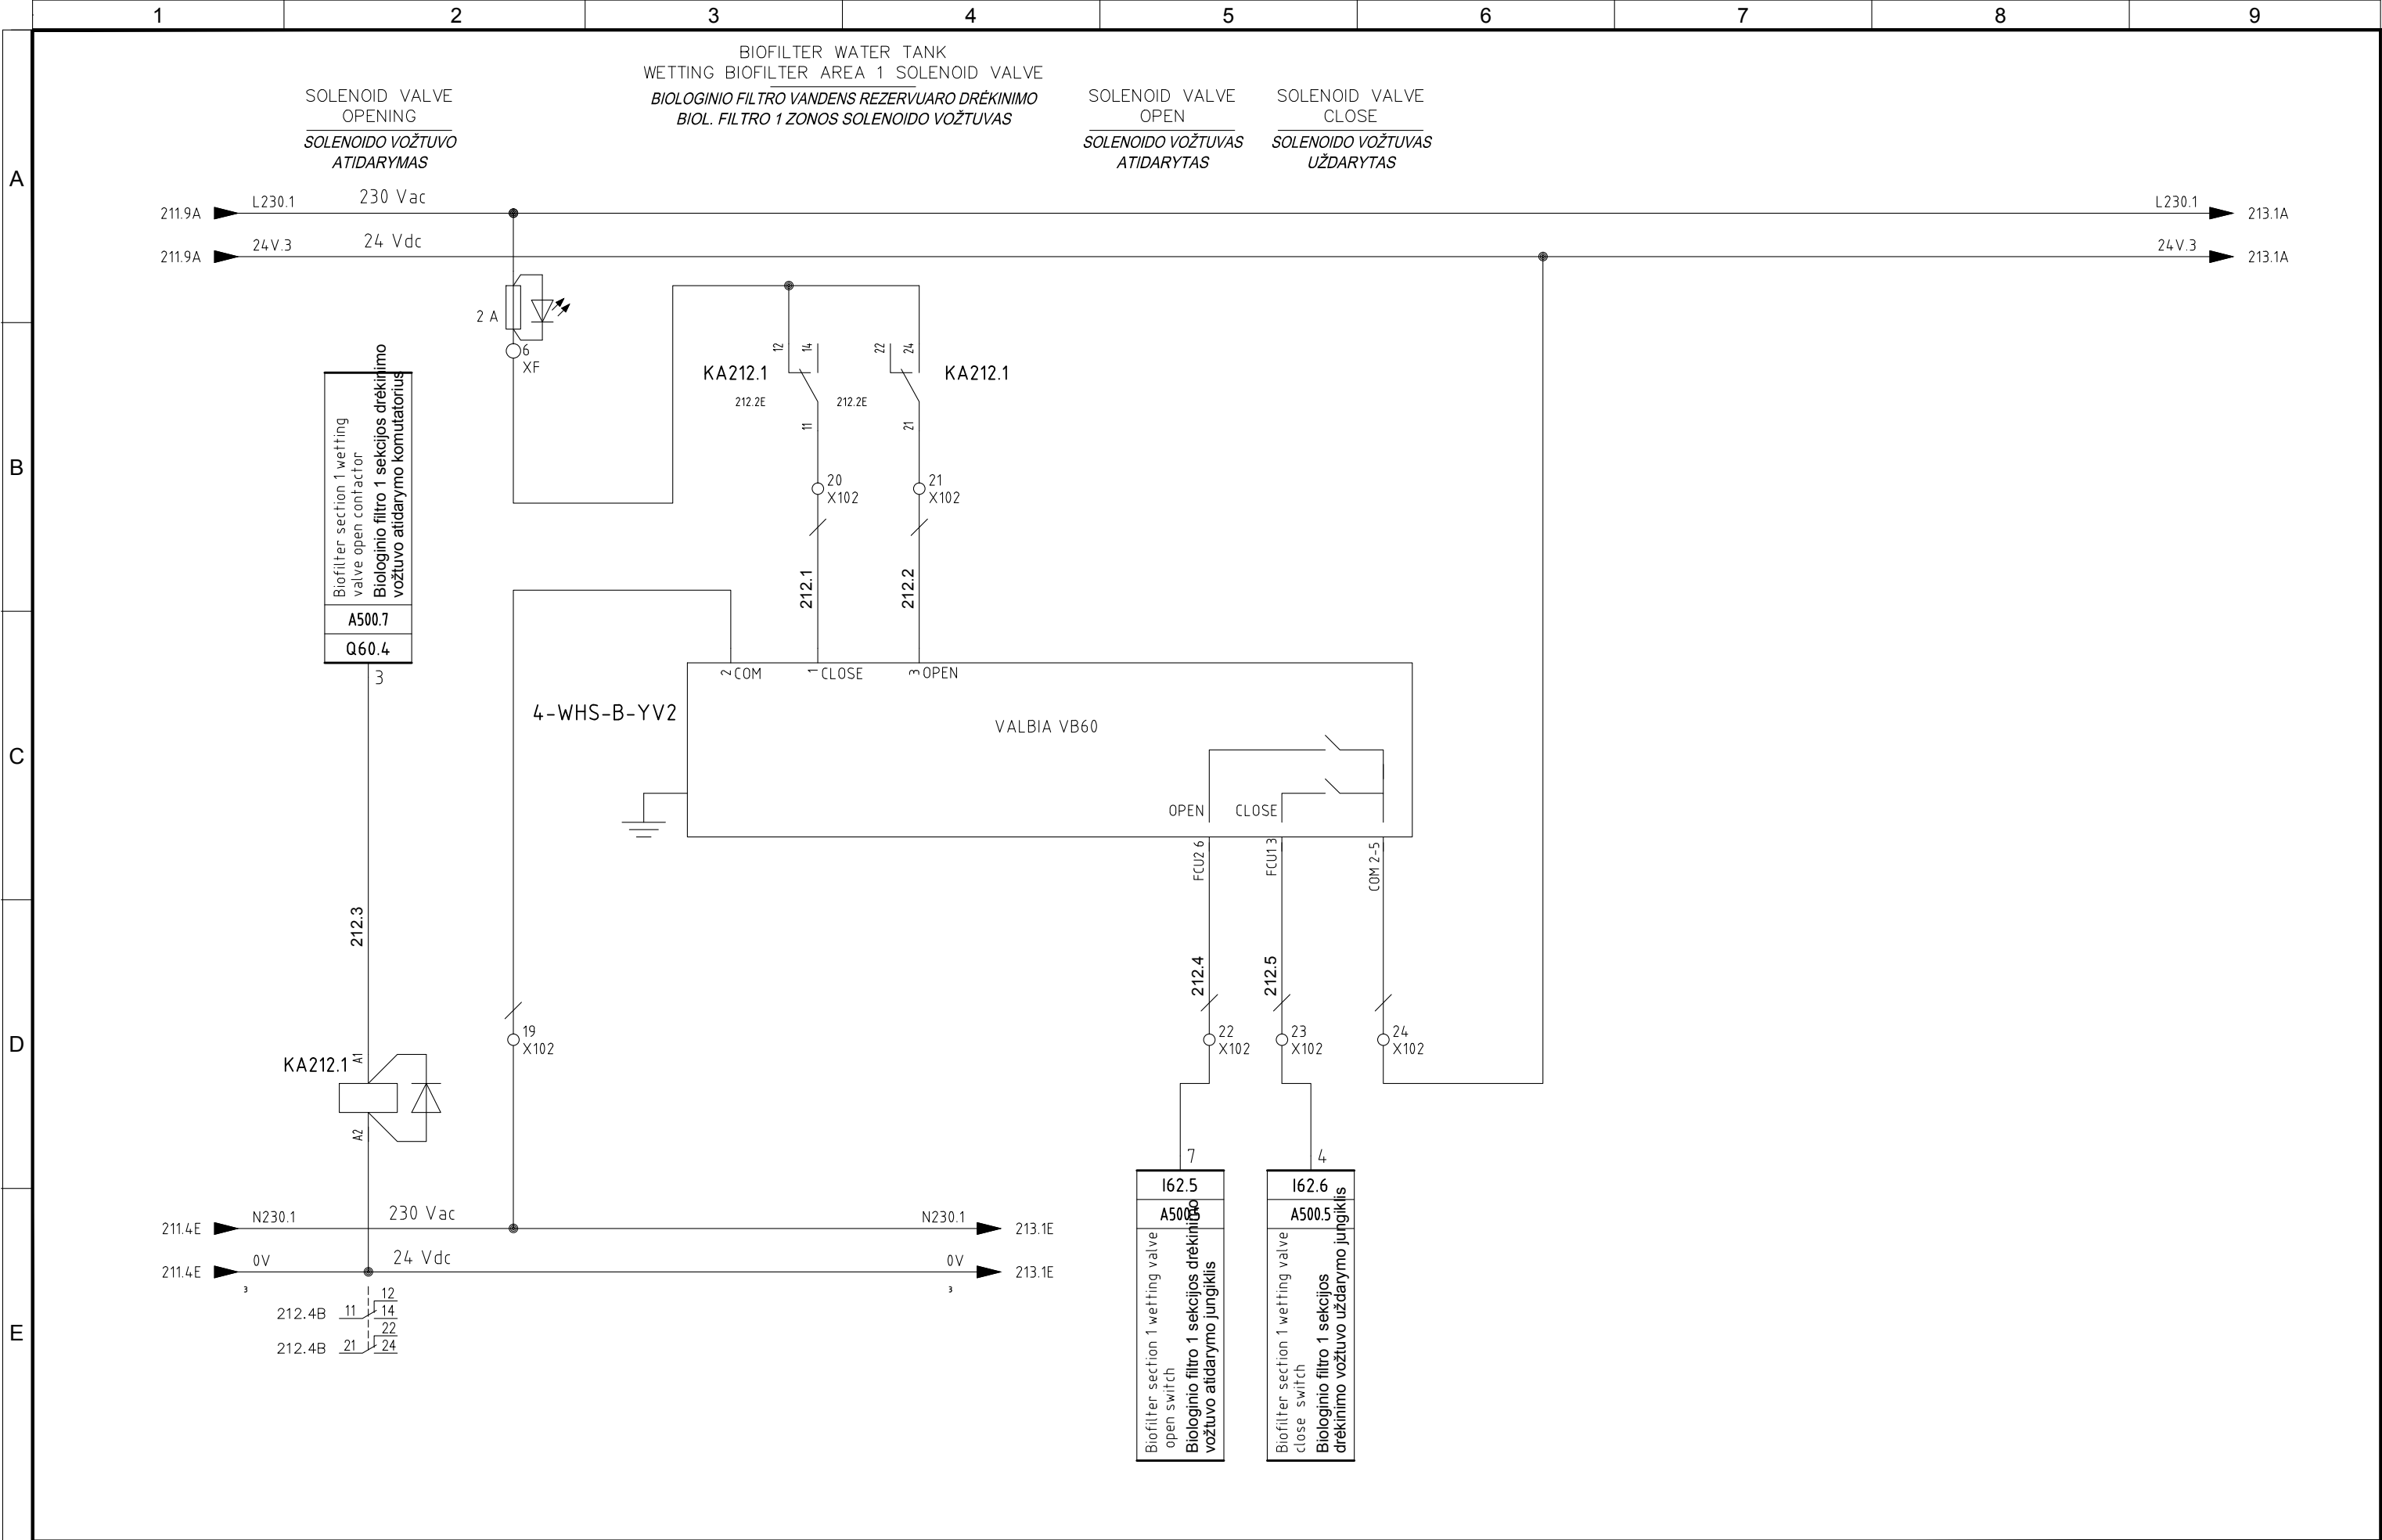


4					
3					
2	06/11/2015	AS-BUILT	R.G.	S.C.	R.T.
1	24/06/2015	SECOND EMISSION	T.N.	S.C.	R.T.
0	03/10/2014	FIRST EMISSION	-	-	-
REVIZIJA REVISION	DATA DATE	APRAŠYMAS DESCRIPTION	PARENGTAS DRAWING	PATIKRINTAS CHECKED	PATVIRTINTAS APPROVED



PROJEKTO NUMERIS PROJECT Nr.	SKIRSNIS SWITCHBOARD	BRĖŽINIO Nr. Nr. DRAWING	REV. REV.	SEKANTIS NEXT
E00035	4-PL2	ELE-A-056	2	213
PAVADINIMAS TITLE	4-WHS-B BIOFILTER TANK 4-WHS-B BIOLOGINIO FILTRO REZERVUARAS			LAPAS SHEET
				212

Pagal įstatymą, mes pasilikame teises į šį brėžinį ir draudžiame atgaminti, ar perduoti jį kitiems asmenims be mūsų pritarimo.  
According to the law we reserve the rights to this drawing and it is forbidden to reproduce it or pass it on other parties without our approval.

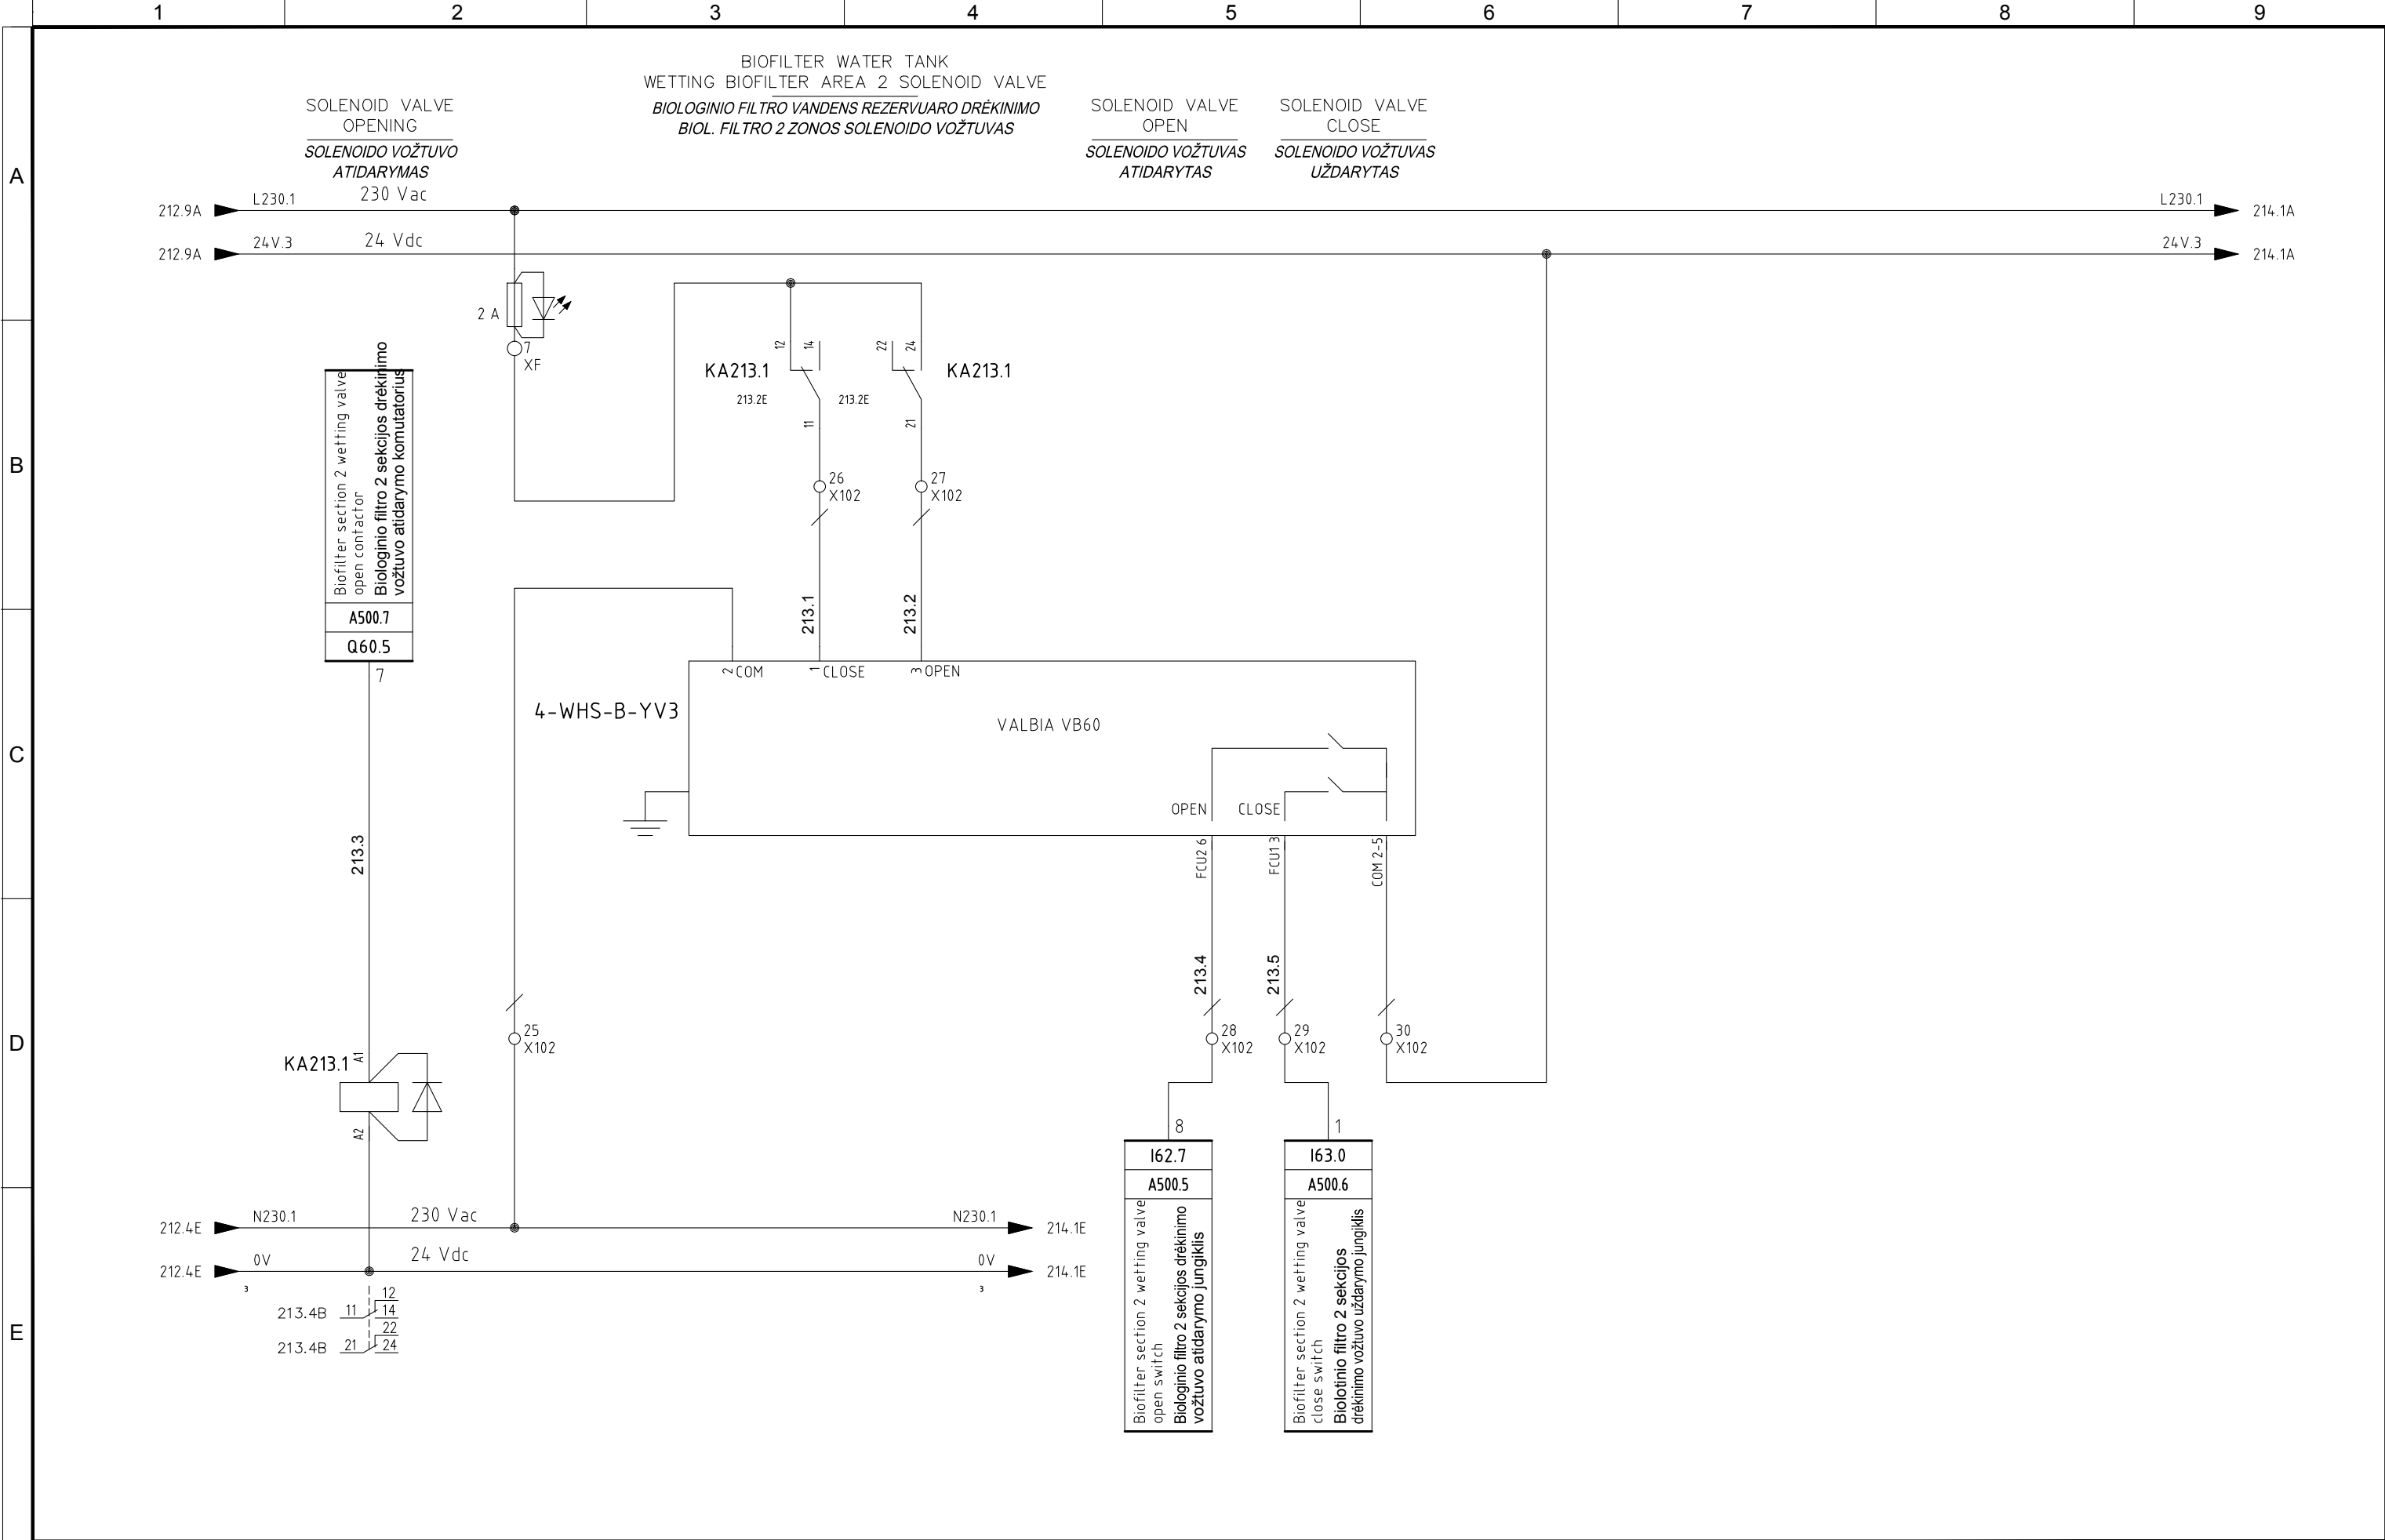


4					
3					
2	06/11/2015	AS-BUILT	R.G.	S.C.	R.T.
1	24/06/2015	SECOND EMISSION	T.N.	S.C.	R.T.
0	03/10/2014	FIRST EMISSION	-	-	-
REVIZIJA REVISION	DATA DATE	APRAŠYMAS DESCRIPTION	PARENGTAS DRAWING	PATIKRINTAS CHECKED	PATVIRTINTAS APPROVED



PROJEKTO NUMERIS PROJECT Nr.	SKIRSNIS SWITCHBOARD	BRĖŽINIO Nr. Nr. DRAWING	REV. REV.	SEKANTIS NEXT
E00035	4-PL2	ELE-A-056	2	214
PAVADINIMAS TITLE	4-WHS-B BIOFILTER TANK 4-WHS-B BIOLOGINIO FILTRO REZERVUARAS			LAPAS SHEET
				213

Pagal įstatymą, mes pasilikame teises į šį brėžinį ir draudžiame atgaminti, ar perduoti jį kitiems asmenims be mūsų pritarimo.  
According to the law we reserve the rights to this drawing and it is forbidden to reproduce it or pass it on other parties without our approval.

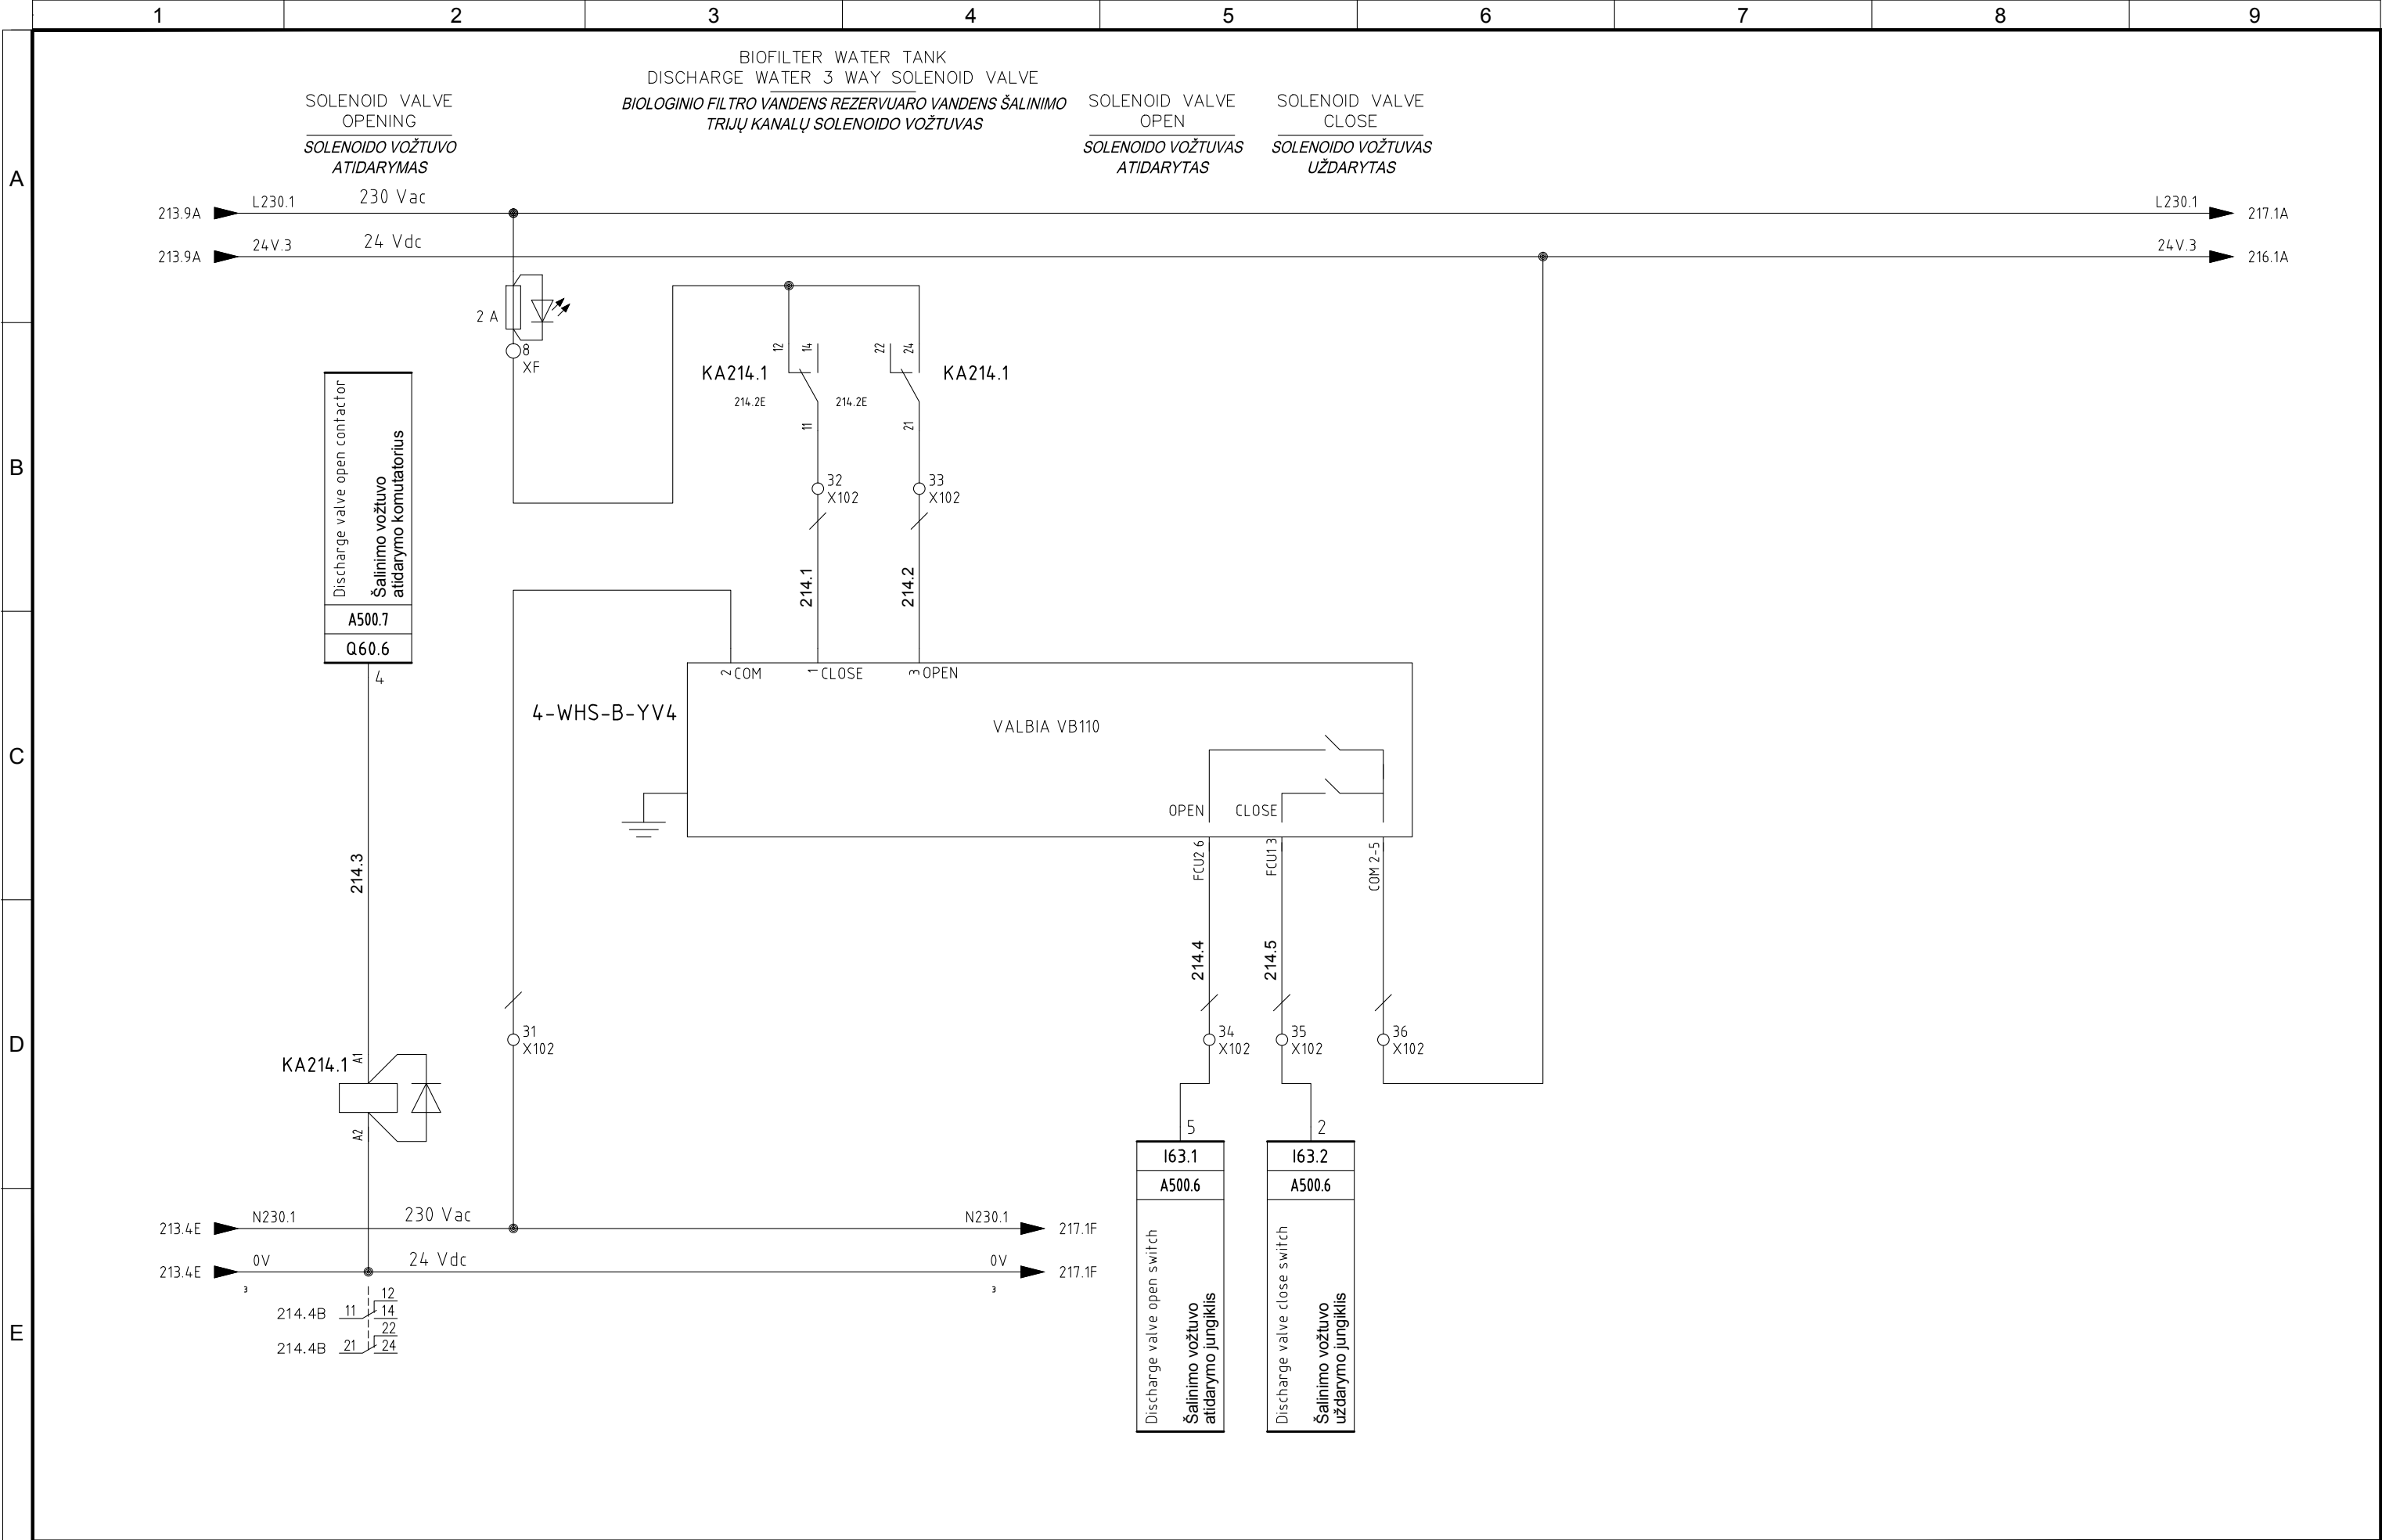


4					
3					
2	06/11/2015	AS-BUILT	R.G.	S.C.	R.T.
1	24/06/2015	SECOND EMISSION	T.N.	S.C.	R.T.
0	03/10/2014	FIRST EMISSION	-	-	-
REVIZIJA REVISION	DATA DATE	APRAŠYMAS DESCRIPTION	PARENGTAS DRAWING	PATIKRINTAS CHECKED	PATVIRTINTAS APPROVED




PROJEKTO NUMERIS PROJECT Nr.	SKIRSNIS SWITCHBOARD	BRĖŽINIO Nr. Nr. DRAWING	REV. REV.	SEKANTIS NEXT
E00035	4-PL2	ELE-A-056	2	215
PAVADINIMAS TITLE	4-WHS-B BIOFILTER TANK 4-WHS-B BIOLOGINIO FILTRO REZERVUARAS			LAPAS SHEET
				214

Pagal įstatymą, mes pasilikame teises į šį brėžinį ir draudžiame atgaminti, ar perduoti jį kitiems asmenims be mūsų pritarimo. According to the law we reserve the rights to this drawing and it is forbidden to reproduce it or pass it on other parties without our approval.

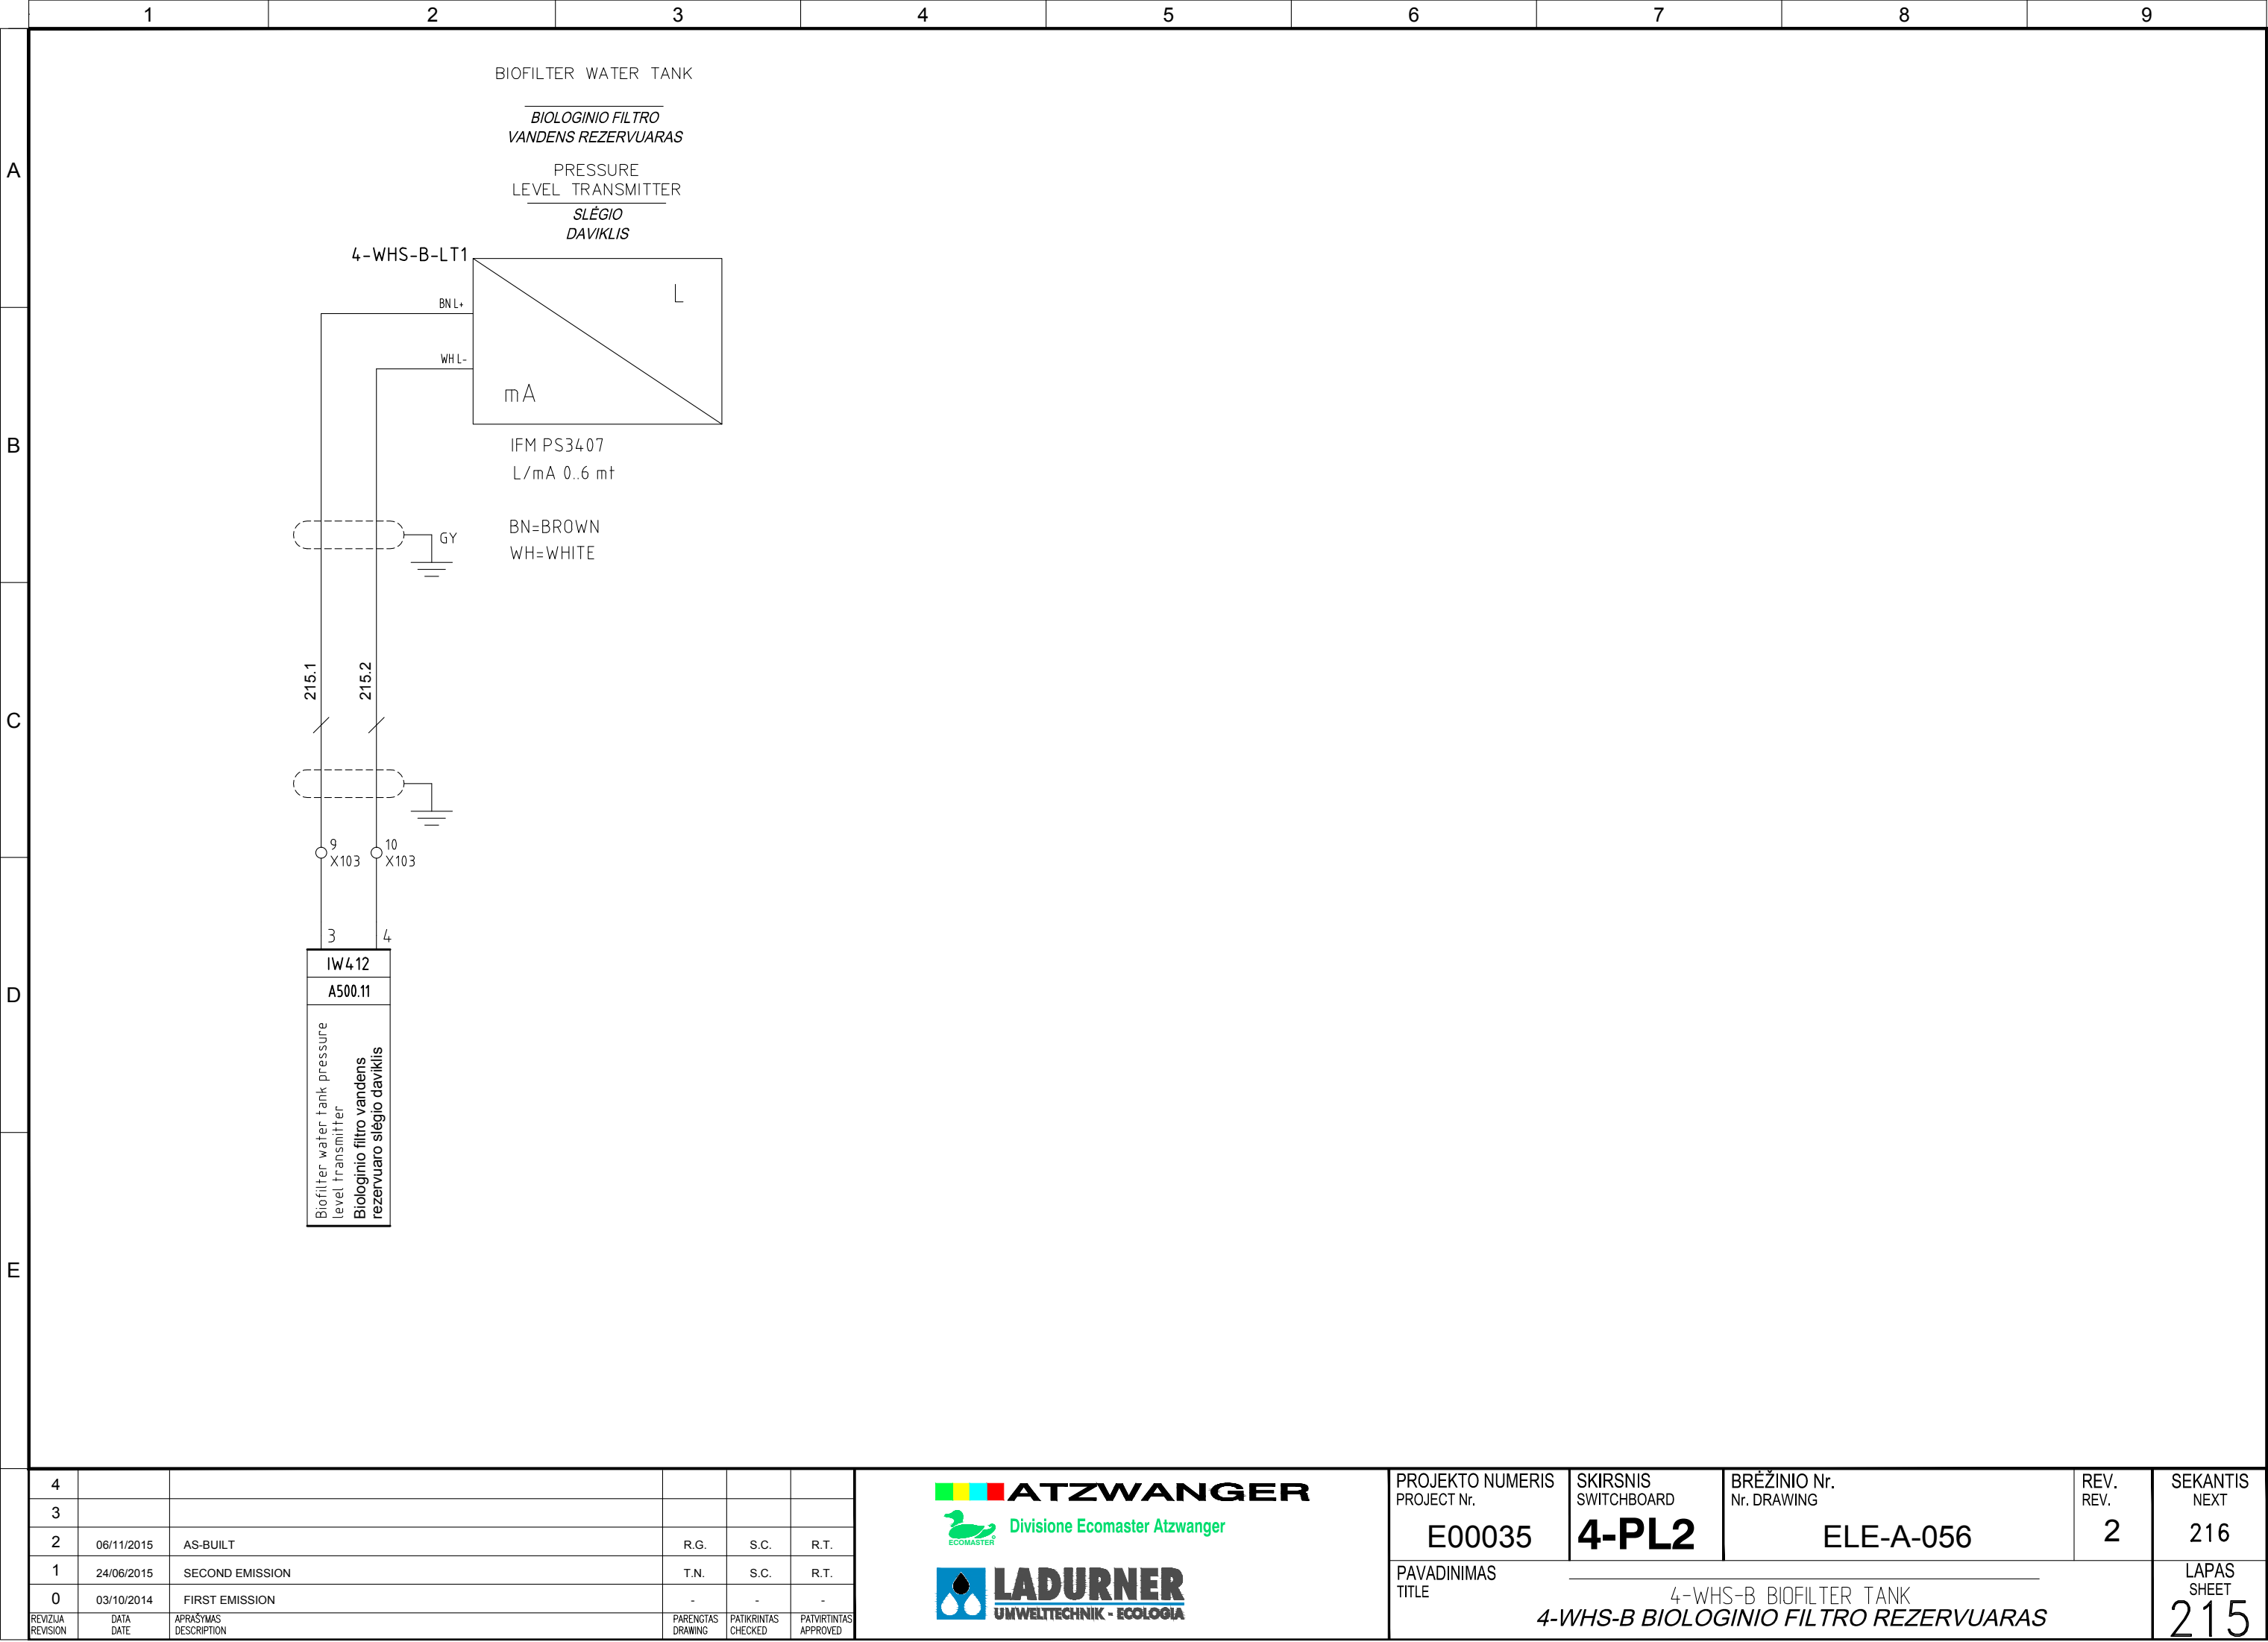




Pagal įstatymą, mes pasilikame teises į šį brėžinį ir draudžiame atgaminti, ar perduoti jį kitiems asmenims be mūsų pritarimo  
According to the law we reserve the rights to this drawing and it is forbidden to reproduce it or pass it on other parties without our approval.

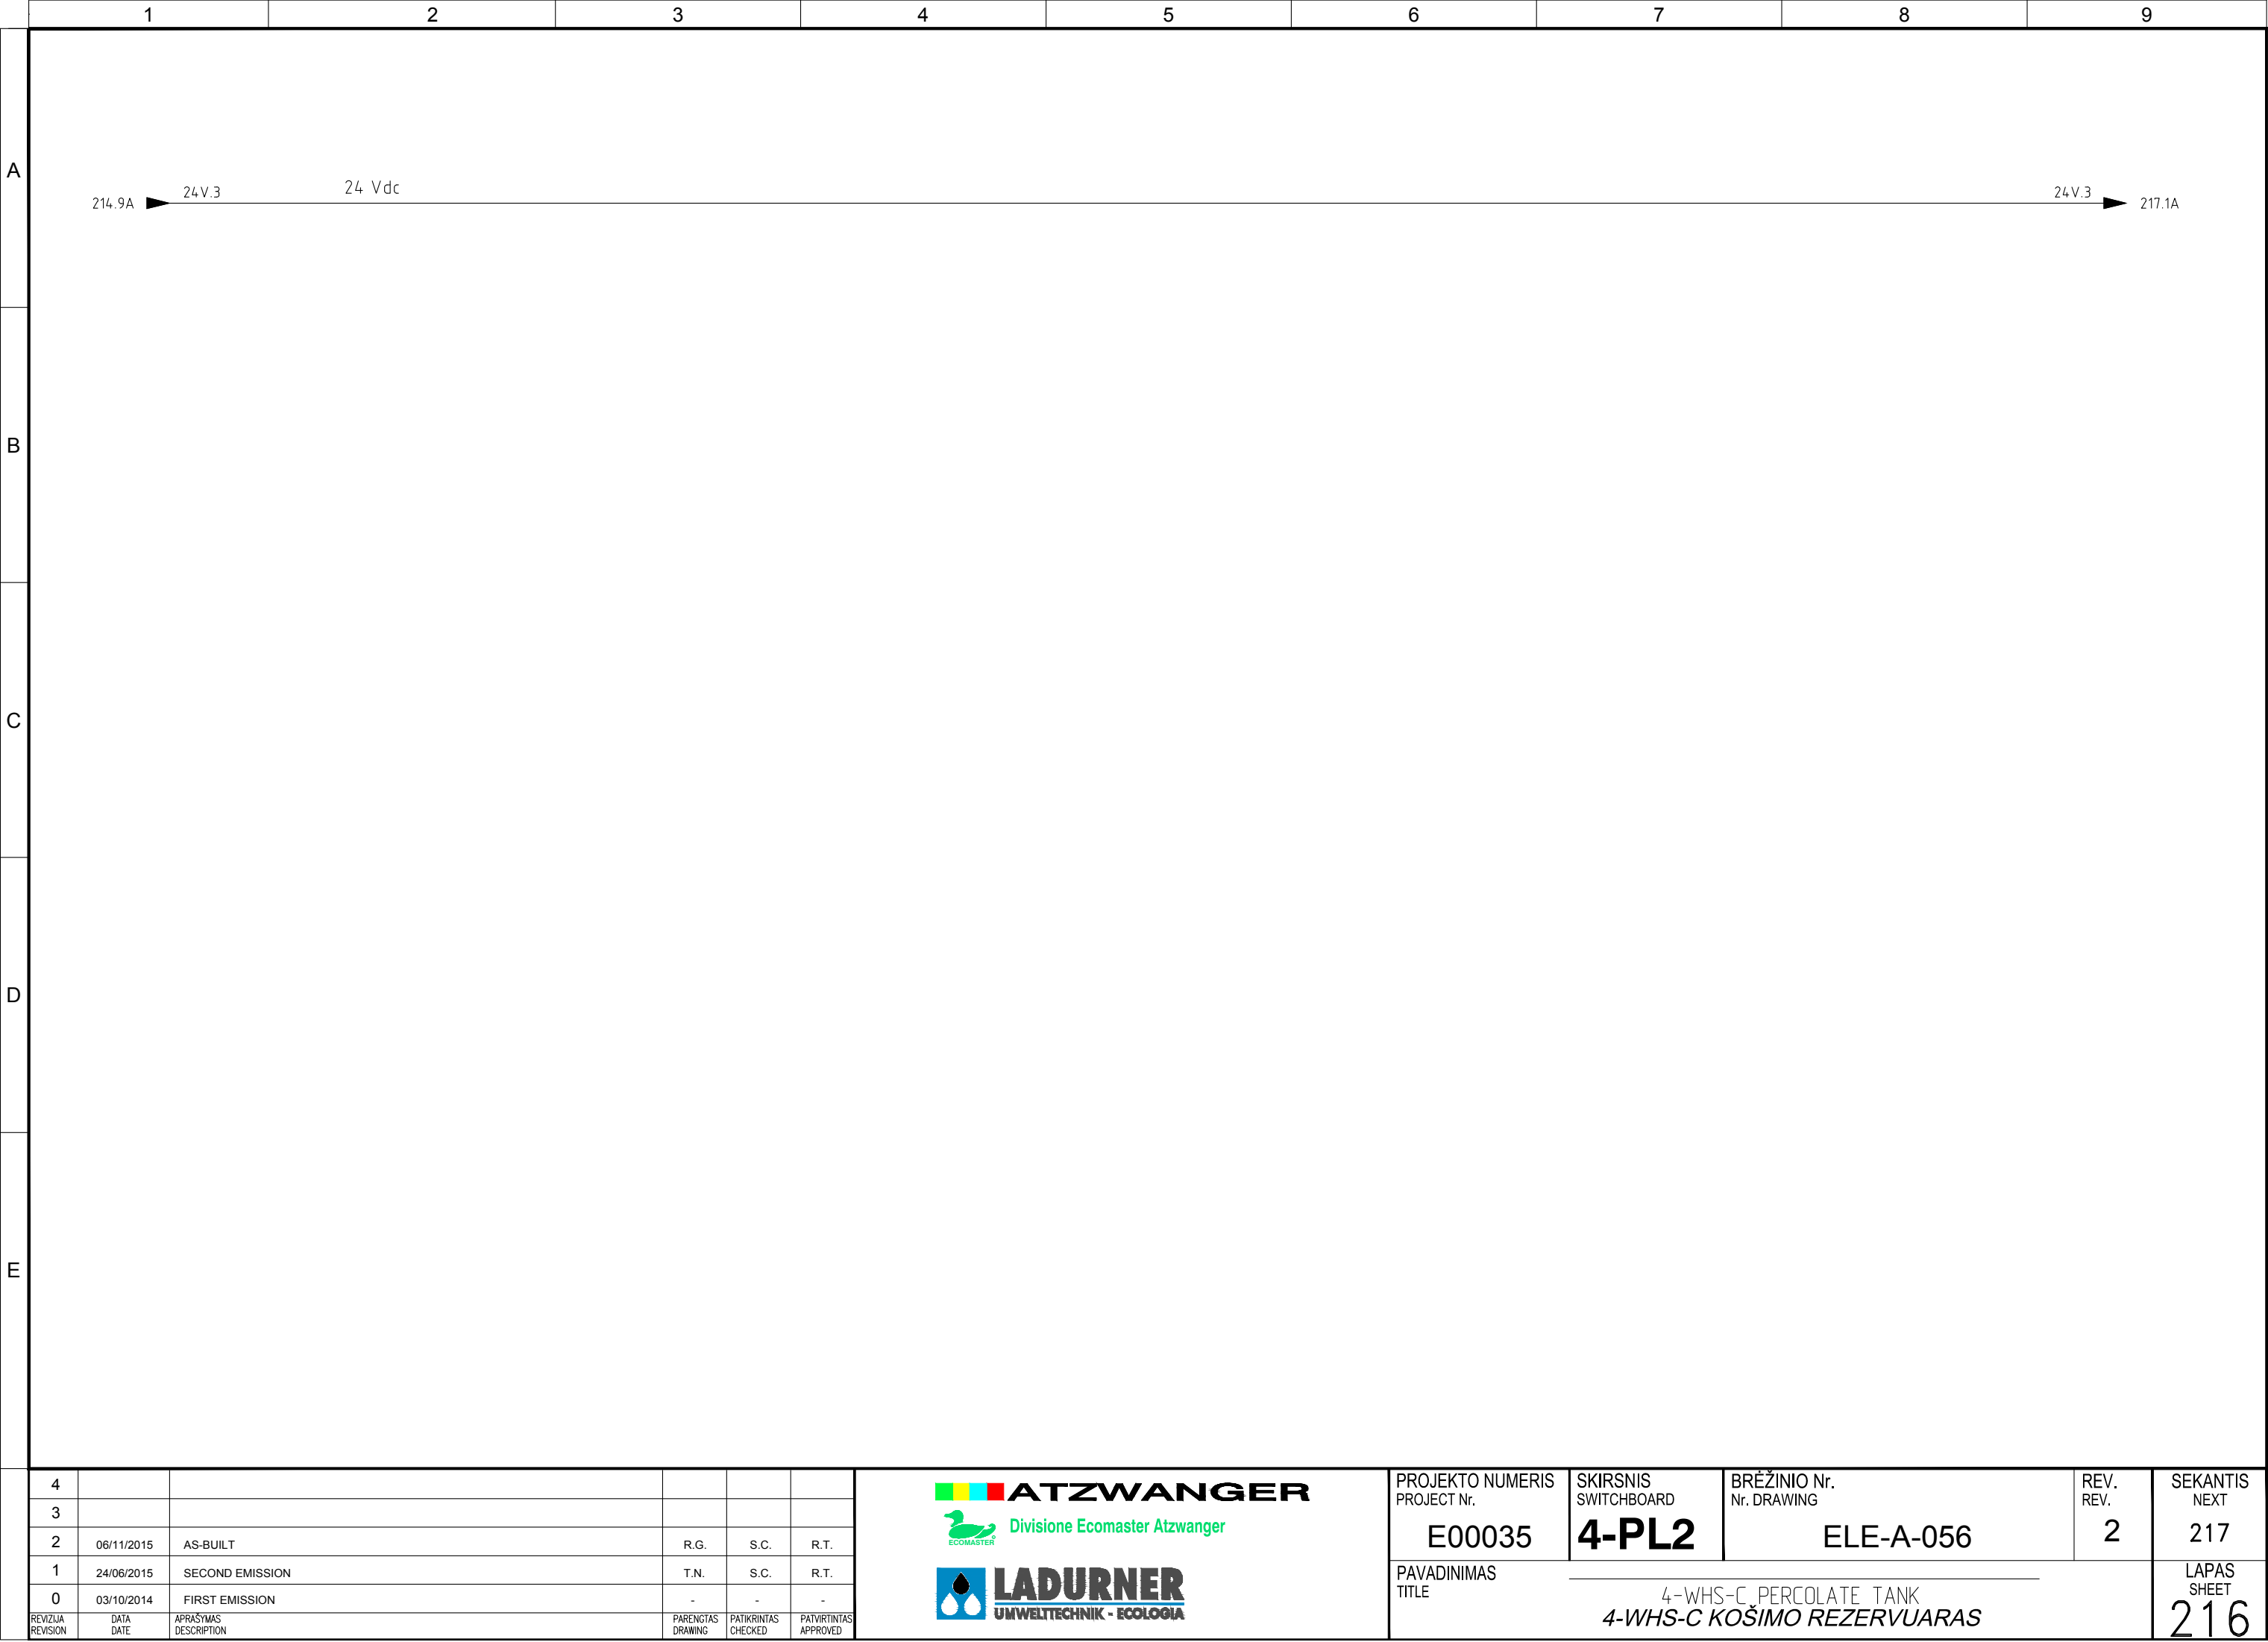

Pagal įstatymą, mes pasilikame teises į šį brėžinį ir draudžiame atgaminti, ar perduoti jį kitiems asmenims be mūsų pritarimo.  
According to the law we reserve the rights to this drawing and it is forbidden to reproduce it or pass it on other parties without our approval.

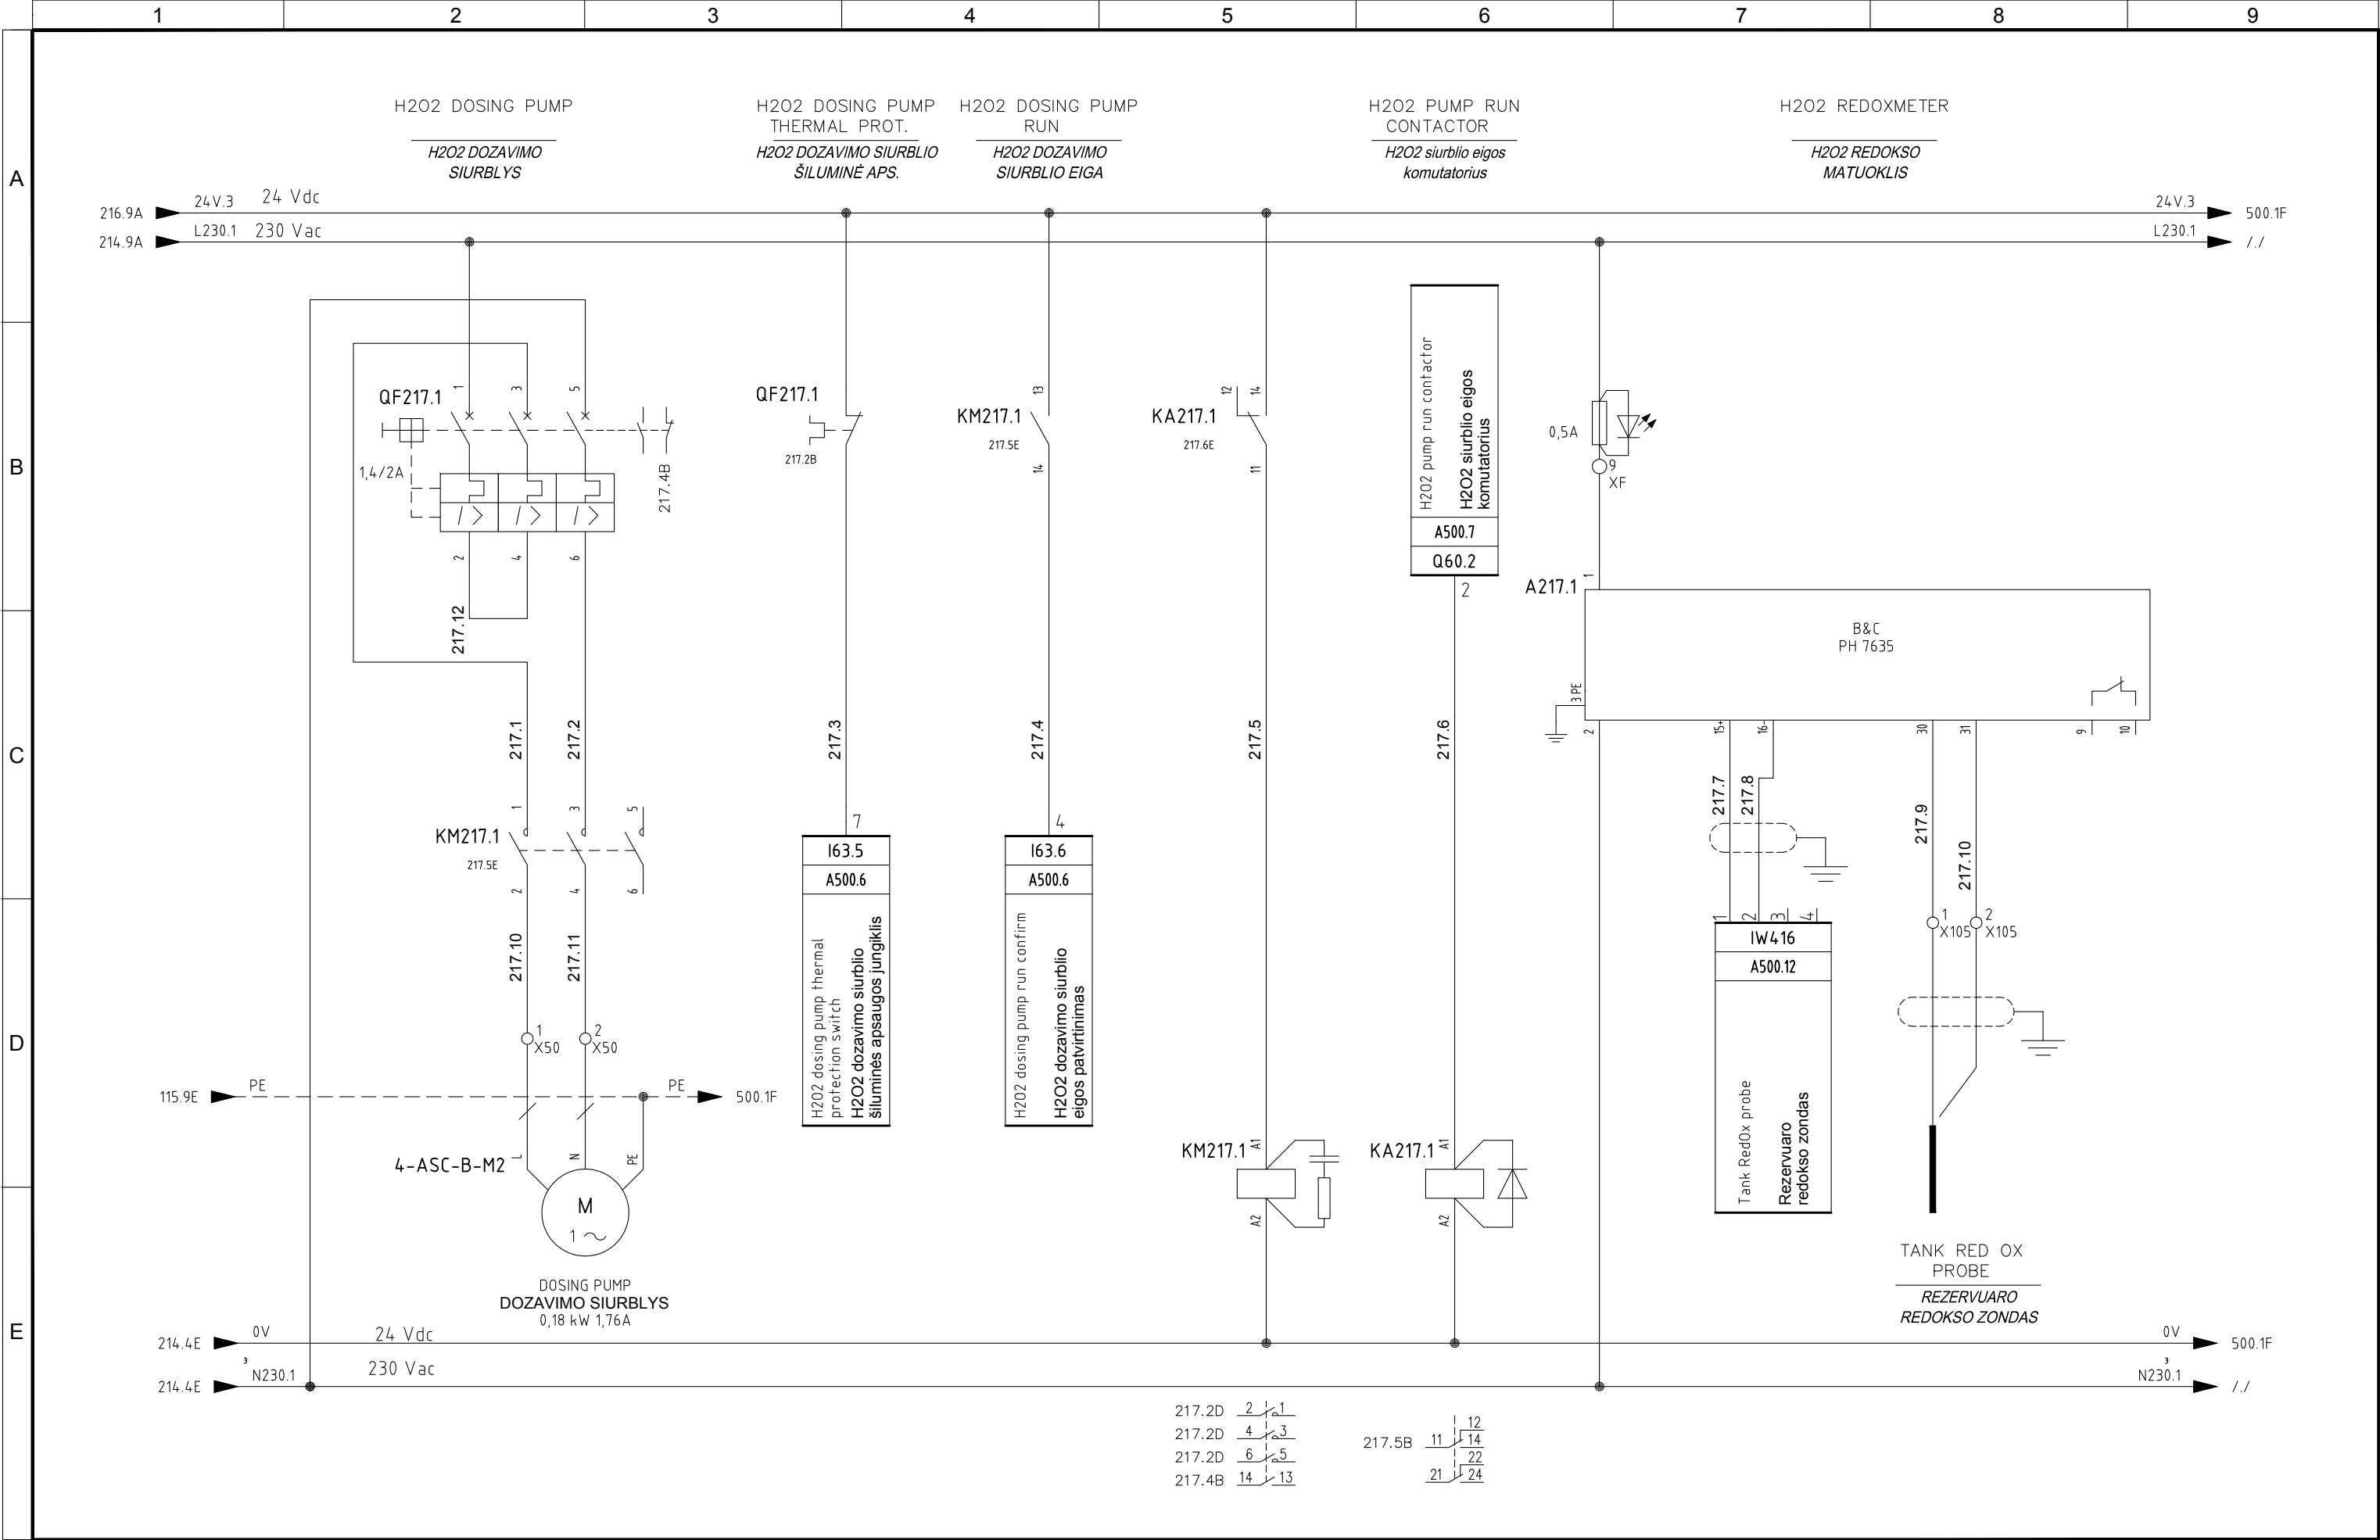

4					
3					
2	06/11/2015	AS-BUILT	R.G.	S.C.	R.T.
1	24/06/2015	SECOND EMISSION	T.N.	S.C.	R.T.
0	03/10/2014	FIRST EMISSION	-	-	-
REVIZIJA REVISION	DATA DATE	APRAŠYMAS DESCRIPTION	PARENGTAS DRAWING	PATIKRINTAS CHECKED	PATVIRTINTAS APPROVED




PROJEKTO NUMERIS PROJECT Nr.	SKIRSNIS SWITCHBOARD	BRĖŽINIO Nr. Nr. DRAWING	REV. REV.	SEKANTIS NEXT
E00035	4-PL2	ELE-A-056	2	495
PAVADINIMAS TITLE	AIR SCRUBBER REAGENT INJECTION ORO VALYMO BOKŠTO REAGENTŲ ĮPURŠKIMAS			LAPAS SHEET
				217

Pagal įstatymą, mes pasiliekaime teisę į šį brėžinį ir draudžiame atgaminti, ar perduoti jį kitiems asmenims be mūsų pritarimo. Atsižvelgiant į tai, mes išsaugome teisę ir draudžiame atgaminti, ar perduoti jį kitiems asmenims be mūsų pritarimo.

	1	2	3	4	5	6	7	8	9			
A												
B	<div><div><div><div>7</div><div>I60.5</div><div>A500.3</div><div>Spare</div><div>Atsarginės dalys</div></div></div><div><div><div><div>6</div><div>I61.3</div><div>A500.4</div><div>Spare</div><div>Atsarginės dalys</div></div></div><div><div><div><div>4</div><div>I61.6</div><div>A500.4</div><div>Spare</div><div>Atsarginės dalys</div></div></div><div><div><div><div>8</div><div>I61.7</div><div>A500.4</div><div>Spare</div><div>Atsarginės dalys</div></div></div><div><div><div><div>3</div><div>I63.4</div><div>A500.6</div><div>Spare</div><div>Atsarginės dalys</div></div></div><div><div><div><div>8</div><div>I63.7</div><div>A500.6</div><div>Spare</div><div>Atsarginės dalys</div></div></div><div><div><div><div>Spare</div><div>Atsarginės dalys</div><div>A500.7</div><div>Q60.7</div><div>8</div></div></div></div></div></div></div></div></div></div>											
C												
D	<div><div><div><div>7</div><div>IW414</div><div>A500.11</div><div>Spare</div><div>Atsarginės dalys</div></div></div><div><div><div><div>5</div><div>IW418</div><div>A500.12</div><div>Spare</div><div>Atsarginės dalys</div></div></div></div></div>											
E												
	4											
	3											
	2	06/11/2015	AS-BUILT	R.G.	S.C.	R.T.						
	1	24/06/2015	SECOND EMISSION	T.N.	S.C.	R.T.						
	0	03/10/2014	FIRST EMISSION	-	-	-						
	REVIZUA REVISION	DATA DATE	APRAŠYMAS DESCRIPTION	PARENGTAS DRAWING	PATIKRINTAS CHECKED	PATVIRTINTAS APPROVED						
<div><div><div><div><div></div><div>ATZWANGER</div></div><div><div><div></div><div>Divisione Ecomaster Atzwanger</div></div><div><div><div></div><div>LADURNER</div><div>UMWELTECHNIK - ECOLOGIA</div></div></div></div></div></div></div>							PROJEKTO NUMERIS PROJECT Nr.	SKIRSNIS SWITCHBOARD	BREŽINIO Nr. Nr. DRAWING	REV. REV.	SEKANTIS NEXT	
							E00035	4-PL2	ELE-A-056	2	500	
							PAVADINIMAS TITLE	PLC SPARE I/O PLC ATSARGINĖS DALYS I/O				LAPAS SHEET
											495	

Pagal įstatymą, mes pasilikame teises į šį brėžinį ir draudžiame atgaminti, ar perduoti jį kitiems asmenims be mūsų pritarimo.  
According to the law we reserve the rights to this drawing and it is forbidden to reproduce it or pass it on other parties without our approval.

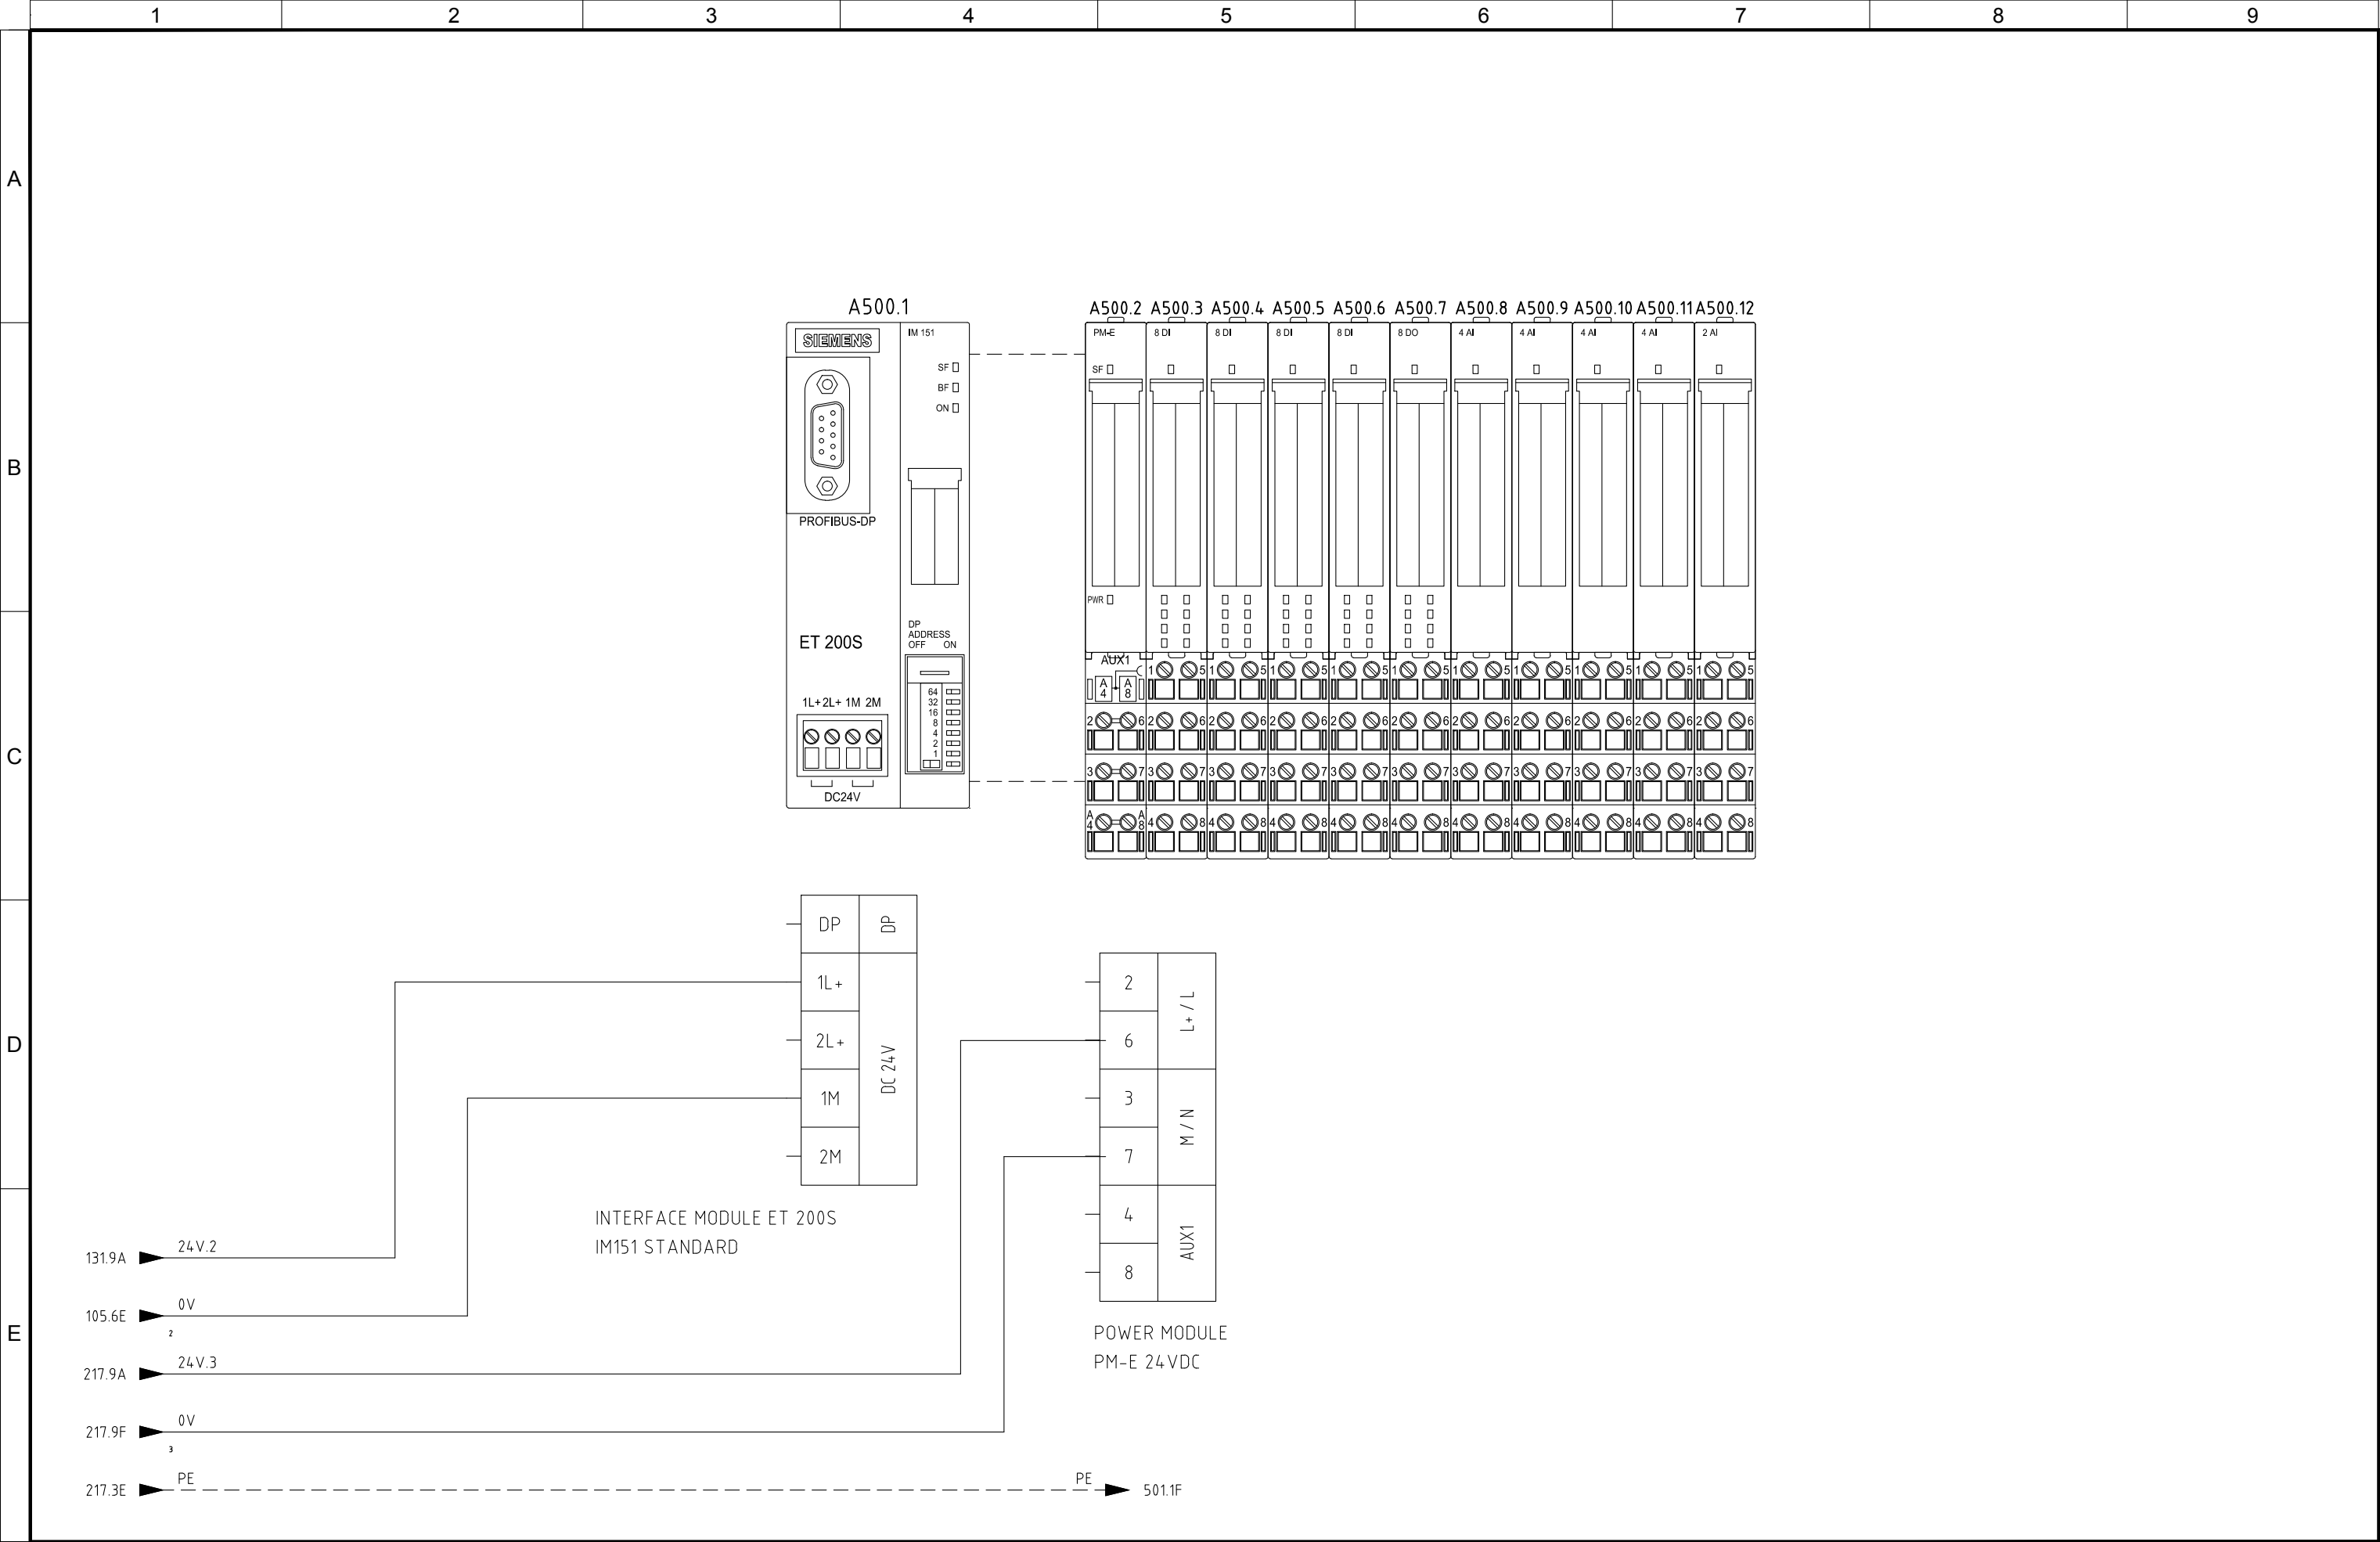


4					
3					
2	06/11/2015	AS-BUILT	R.G.	S.C.	R.T.
1	24/06/2015	SECOND EMISSION	T.N.	S.C.	R.T.
0	03/10/2014	FIRST EMISSION	-	-	-
REVIZIJA REVISION	DATA DATE	APRAŠYMAS DESCRIPTION	PARENGTAS DRAWING	PATIKRINTAS CHECKED	PATVIRTINTAS APPROVED



PROJEKTO NUMERIS PROJECT Nr.	SKIRSNIS SWITCHBOARD	BRĖŽINIO Nr. Nr. DRAWING	REV. REV.	SEKANTIS NEXT
E00035	4-PL2	ELE-A-056	2	501
PAVADINIMAS TITLE	PLC LAYOUT PLC PLANAS			LAPAS SHEET
				500

Pagal įstatymą, mes pasilikame teises į šį brėžinį ir draudžiame atgaminti, ar perduoti jį kitiems asmenims be mūsų pritarimo.  
According to the law we reserve the rights to this drawing and it is forbidden to reproduce it or pass it on other parties without our approval.

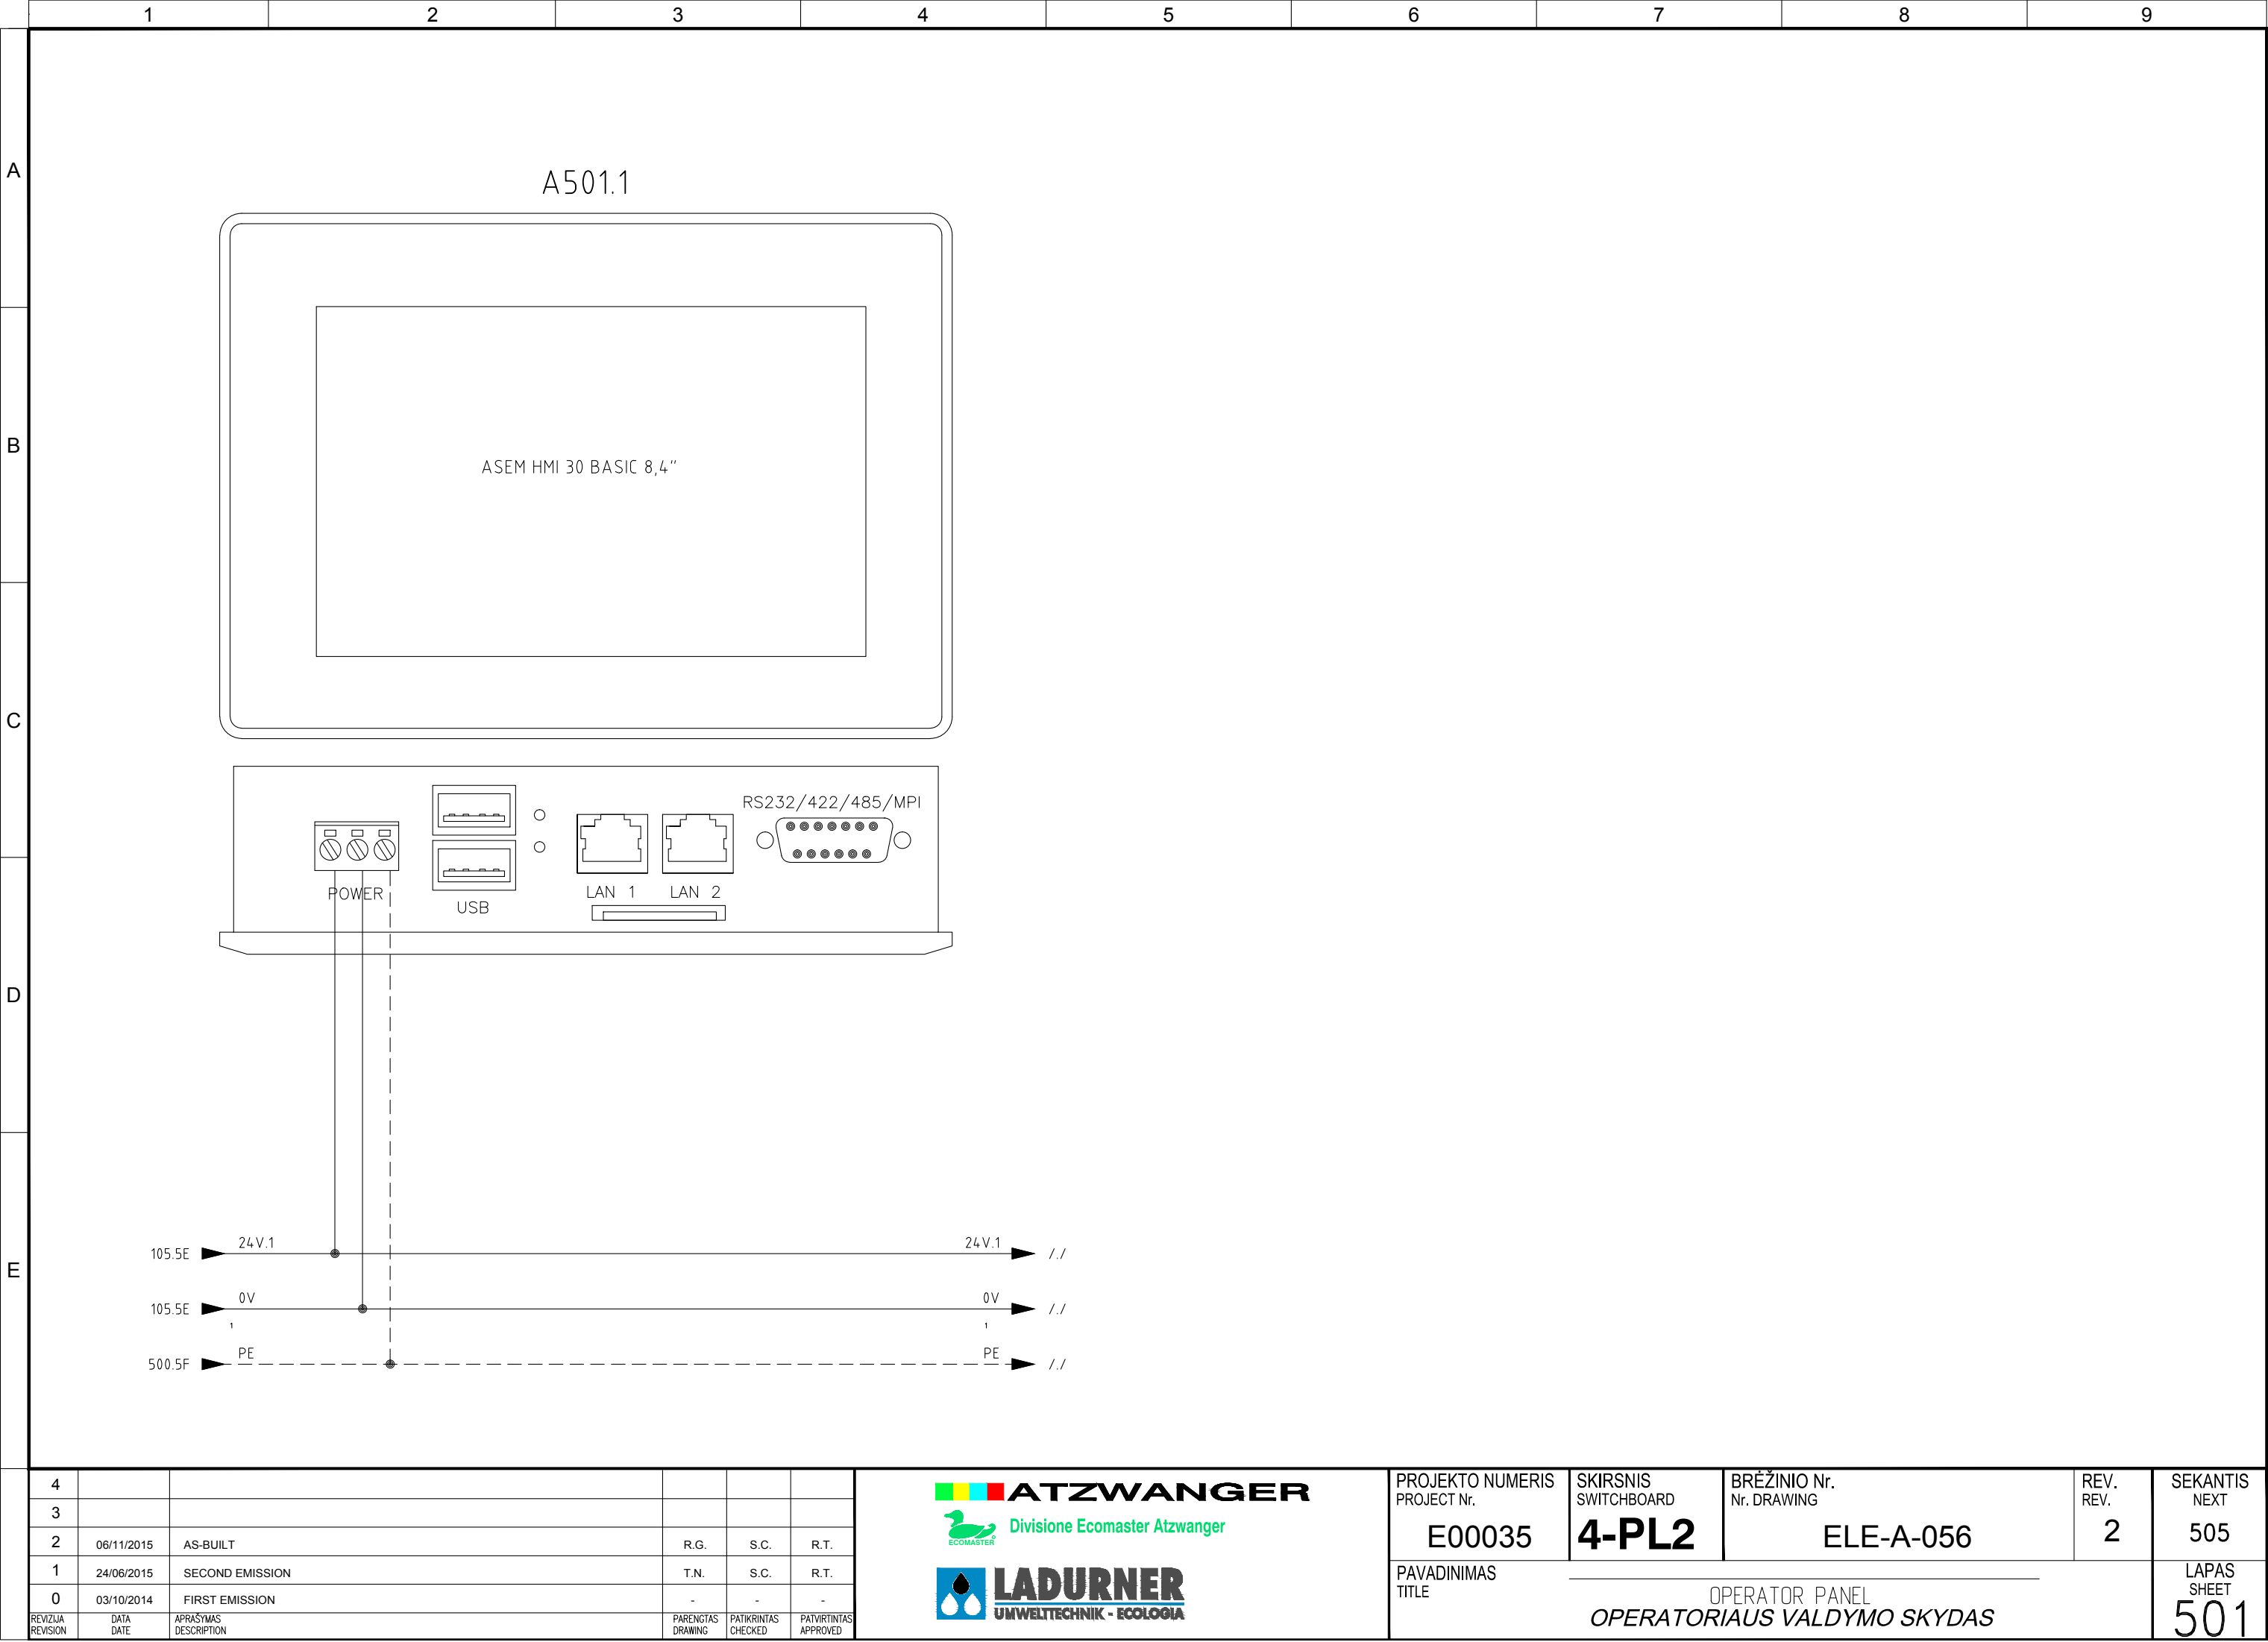

**ATZWANGER**  
Divisione Ecomaster Atzwanger

**LADURNER**  
UMWELTECHNIK - ECOLOGIA

PROJEKTO NUMERIS PROJECT Nr.	SKIRSNIS SWITCHBOARD	BRĖŽINIO Nr. Nr. DRAWING	REV. REV.	SEKANTIS NEXT
E00035	4-PL2	ELE-A-056	2	505
PAVADINIMAS TITLE	OPERATOR PANEL OPERATORIAUS VALDYMO SKYDAS			LAPAS SHEET 501

Pagal įstatymą, mes pasilikame teises į šį brėžinį ir draudžiame atgaminti, ar perduoti jį kitiems asmenims be mūsų pritarimo. According to the law we reserve the rights to this drawing and it is forbidden to reproduce it or pass it on other parties without our approval.

A	Quadro: =4-PL2    Sigla: A500.3	
	CPU: ET200S    Rack: 4-PL2    Slot: 2	
	Costruttore: Siemens    Serie: ET__200__S	
	Modello: 6ES7 131-4BF00-0AA0;6ES7 193-4CB30-0AA0	
	Pin	Descrizione Pin	Indirizzo	Commento	Commento	Foglio	Numero Filo	
	1	DI0	I60.0	4-PL2 emergency button	4-plc avarinis mygtukas	131	131.3	
	5	DI1	I60.1	Recirculation pump 1 repair switch	1 apytakos siurblio remonto jungiklis	205	205.1	
	2	DI2	I60.2	Recirculation pump 2 repair switch	2 apytakos siurblio remonto jungiklis	205	205.2	
	6	DI3	I60.3	Water replenish enable	Vandens papildymas įjungtas	206	206.4	
	3	DI4	I60.4	Pump cycle enable	Siurblio ciklo paleidimas	206	206.8	
B	7	DI5	I60.5	Spare	Atsarginės dalys	495	
	4	DI6	I60.6	Make-up water valve open switch	Papildomo vandens vožtuvo atidarymo jungiklis	208	208.4	
	8	DI7	I60.7	Make-up water valve close switch	Papildomo vandens vožtuvo uždarymo jungiklis	208	208.5	
C	Quadro: =4-PL2    Sigla: A500.5	
	CPU: ET200S    Rack: 4-PL2    Slot: 4	
	Costruttore: Siemens    Serie: ET__200__S	
	Modello: 6ES7 131-4BF00-0AA0;6ES7 193-4CB30-0AA0	
	Pin	Descrizione Pin	Indirizzo	Commento	Commento	Foglio	Numero Filo	
	1	DI0	I62.0	Biofilter water pump repair switch	Biologinio filtro vandens siurblio remonto jungiklis	210	210.1	
	5	DI1	I62.1	Biofilter water pump klixon	Biologinio filtro vandens siurblys klixon	210	210.2	
	2	DI2	I62.2	Biofilter water filter clogged switch	Biologinio filtro vandens užkimšto filtro jungiklis	210	210.3	
	6	DI3	I62.3	Biofilter water make-up valve open switch	Biologinio filtro vandens papildomo vožtuvo atidarymo jungiklis	211	211.4	
	3	DI4	I62.4	Biofilter water make-up valve close switch	Biologinio filtro vandens papildomo vožtuvo uždarymo jungiklis	211	211.5	
D	7	DI5	I62.5	Biofilter section 1 wetting valve open switch	Biologinio filtro 1 sekcijos drėkinimo vožtuvo atidarymo jungiklis	212	212.4	
	4	DI6	I62.6	Biofilter section 1 wetting valve close switch	Biologinio filtro 1 sekcijos drėkinimo vožtuvo uždarymo jungiklis	212	212.5	
	8	DI7	I62.7	Biofilter section 2 wetting valve open switch	Biologinio filtro 2 sekcijos drėkinimo vožtuvo atidarymo jungiklis	213	213.4	
E	Quadro: =4-PL2    Sigla: A500.6	
	CPU: ET200S    Rack: 4-PL2    Slot: 5	
	Costruttore: Siemens    Serie: ET__200__S	
	Modello: 6ES7 131-4BF00-0AA0;6ES7 193-4CB30-0AA0	
	Pin	Descrizione Pin	Indirizzo	Commento	Commento	Foglio	Numero Filo	
	1	DI0	I63.0	Biofilter section 2 wetting valve close switch	Biolotinio filtro 2 sekcijos drėkinimo vožtuvo uždarymo jungiklis	213	213.5	
	5	DI1	I63.1	Discharge valve open switch	Šalinimo vožtuvo atidarymo jungiklis	214	214.4	
	2	DI2	I63.2	Discharge valve close switch	Šalinimo vožtuvo uždarymo jungiklis	214	214.5	
	6	DI3	I63.3	Biofilter water tank low level switch	Biologinio filtro vandens rezervuaro žemo lygio daviklis	210	210.4	
	3	DI4	I63.4	Spare	Atsarginės dalys	495	
<table><tr><td>4</td><td></td><td></td><td></td><td></td><td></td><td></td></tr><tr><td>3</td><td></td><td></td><td></td><td></td><td></td><td></td></tr><tr><td>2</td><td>06/11/2015</td><td>AS-BUILT</td><td></td><td>R.G.</td><td>S.C.</td><td>R.T.</td></tr><tr><td>1</td><td>24/06/2015</td><td>SECOND EMISSION</td><td></td><td>T.N.</td><td>S.C.</td><td>R.T.</td></tr><tr><td>0</td><td>03/10/2014</td><td>FIRST EMISSION</td><td></td><td>-</td><td>-</td><td>-</td></tr><tr><td>REVISION</td><td>DATA</td><td>APRAŠYMAS</td><td></td><td>PARENGTAS</td><td>PATIKRINTAS</td><td>PATVIRTINTAS</td></tr><tr><td>REVISION</td><td>DATE</td><td>DESCRIPTION</td><td></td><td>DRAWING</td><td>CHECKED</td><td>APPROVED</td></tr></table>							4							3							2	06/11/2015	AS-BUILT		R.G.	S.C.	R.T.	1	24/06/2015	SECOND EMISSION		T.N.	S.C.	R.T.	0	03/10/2014	FIRST EMISSION		-	-	-	REVISION	DATA	APRAŠYMAS		PARENGTAS	PATIKRINTAS	PATVIRTINTAS	REVISION	DATE	DESCRIPTION		DRAWING	CHECKED	APPROVED	PROJEKTO NUMERIS PROJECT Nr. <b>E00035</b>	SKIRSNIS SWITCHBOARD <b>4-PL2</b>	BRĖŽINIO Nr. Nr. DRAWING <b>ELE-A-056</b>	REV. REV. <b>2</b>	SEKANTIS NEXT <b>506</b>
4	
3	
2	06/11/2015	AS-BUILT		R.G.	S.C.	R.T.	
1	24/06/2015	SECOND EMISSION		T.N.	S.C.	R.T.	
0	03/10/2014	FIRST EMISSION		-	-	-	
REVISION	DATA	APRAŠYMAS		PARENGTAS	PATIKRINTAS	PATVIRTINTAS	
REVISION	DATE	DESCRIPTION		DRAWING	CHECKED	APPROVED	
PAVADINIMAS TITLE							I/O PLC I/O PLC		LAPAS SHEET <b>505</b>	

Pagal įstatymą, mes pasilikame teises į šį brėžinį ir draudžiame atgaminti, ar perduoti jį kitiems asmenims be mūsų pritarimo. According to the law we reserve the rights to this drawing and it is forbidden to reproduce it or pass it on other parties without our approval.

Pagal įstatymą, mes pasilikame teises į šį brėžinį ir draudžiame atgaminti, ar perduoti jį kitiems asmenims be mūsų pritarimo.  
According to the law we reserve the rights to this drawing and it is forbidden to reproduce it or pass it on other parties without our approval.

A

B

C


D


E


Quadro: =4-PL2    Sigla: A500.11						
CPU: ET200S    Rack: 4-PL2    Slot: 10						
Costruttore: Siemens    Serie: ET_200_S						
Modello: 6ES7 134-4GD00-0AB0;6ES7 193-4CB30-0AA0						
Pin	Descrizione Pin	Indirizzo	Commento	Commento	Foglio	Numero Filo
1	M0+	IW408	Biofilter section 2 zone 2 temperature	Biologinio filtro 2 sekcijos 2 skyriaus temperatūra	204	204.15
2	M0-					204.16
5	M1+	IW410	Biofilter section 2 zone 3 temperature	Biologinio filtro 2 sekcijos 3 skyriaus temperatūra	204	204.17
6	M1-					204.18
3	M2+	IW412	Biofilter water tank pressure level transmitter	Biologinio filtro vandens rezervuaro slėgio daviklis	215	215.1
4	M2-					215.2
7	M3+	IW414	Spare	Atsarginės dalys	495	216.1
8	M3-					216.2

Quadro: =4-PL2    Sigla: A500.12						
CPU: ET200S    Rack: 4-PL2    Slot: 11						
Costruttore: Siemens    Serie: ET_200_S						
Modello: 6ES7 134-4GB11-0AB0;6ES7 193-4CB30-0AA0						
Pin	Descrizione Pin	Indirizzo	Commento	Commento	Foglio	Numero Filo
1	M0+	IW416	Tank RedOx probe	Rezervuaro redokso zondas	217	217.7
2	M0-					217.8
3	24VDC					
4	Mana					
5	M1+	IW418	Spare	Atsarginės dalys	495	
6	M1-					
7	24VDC					
8	Mana					

4					
3					
2	06/11/2015	AS-BUILT	R.G.	S.C.	R.T.
1	24/06/2015	SECOND EMISSION	T.N.	S.C.	R.T.
0	03/10/2014	FIRST EMISSION	-	-	-
REVISION	DATA DATE	APRAŠYMAS DESCRIPTION	PARENGTAS DRAWING	PATIKRINTAS CHECKED	PATVIRTINTAS APPROVED

 **ATZWANGER**

 **Divisione Ecomaster Atzwanger**

 **LADURNER**

**UMWELTECHNIK - ECOLOGIA**

PROJEKTO NUMERIS PROJECT Nr.	SKIRSNIS SWITCHBOARD	BRĖŽINIO Nr. Nr. DRAWING	REV. REV.	SEKANTIS NEXT
E00035	4-PL2	ELE-A-056	2	600
PAVADINIMAS TITLE			LAPAS SHEET	
			507	







Pagal įstatymą, mes pasilikame teises į šį brėžinį ir draudžiame atgaminti, ar perduoti jį kitiems asmenims be mūsų pritarimo  
According to the law we reserve the rights to this drawing and it is forbidden to reproduce it or pass it on other parties without our approval.




1		2		3		4		5		6		7		8		9	
A	SKYDAS \ PANEL				IŠORINIAI KABELIAI IŠORINIAI KABELIAI \ EXTERNAL CABLES							VIETA \ LOCATION					
	LAPŲ NUOR. SHEET REF.	KILMĖS ORIGIN MARK	TERMINALAS TERMINAL	VIELOS N. WIRE NO.	NOMINALUSIS SEKCIJOS (mm²) CONDUCTOR CROSS-SECTION	SIELA ID CORE IDENTIFICATION	KABELIS N. CABLE N.	ILGIS LENGHT [ m† ]	TRIUKŠMO LYGIS NOISE LEVEL	SIELA ID CORE IDENTIFICATION	TERMINALAS TERMINAL	PASKIRTIES ŽENKLAS DESTINATION MARK		LAPŲ NUOR. SHEET REF.			
		PASKYRIMO GRUPĖ DESIGNATION GROUP										PASKYRIMO GRUPĖ DESIGNATION GROUP	APRAŠYMAS DESCRIPTION				
						BN	4-PL2 W1010 FG70H2R 3G1.5		BN	7	=4-PL2/X100	202/2D					
	202/2B	=BM/4-BFF-B-PT1	-	202.2	1.5	LBU		8	=4-PL2/X100	202/2D							
				1.5	GNYE												
				1	Sch												
	B					BN	4-PL2 W1001 FG70H2R 3G1.5		BN	12	=4-PL2/X101	207/1D					
		207/2B	=BM/4-ASC-B-PT1	-	207.2	1.5		LBU	13	=4-PL2/X101	207/2D						
					1.5	GNYE											
				1	Sch												
C					BN	4-PL2 W1012 FG70H2R 3G1.5		BN	11	=4-PL2/X100	202/6D						
	202/6B	=BM/4-BFF-B-TE2	-	202.6	1.5		LBU	12	=4-PL2/X100	202/6D							
				1.5	GNYE												
				1	Sch												
					BN	4-PL2 W1013 FG70H2R 3G1.5		BN	13	=4-PL2/X100	202/7D						
	202/7B	=BM/4-BFF-B-TE3	+	202.7	1.5		LBU	14	=4-PL2/X100	202/8D							
	202/8B	=BM/4-BFF-B-TE3	-	202.8	1.5		GNYE										
				1	Sch												
	D					BN	4-PL2 W1011 FG70H2R 3G1.5		BN	9	=4-PL2/X100	202/4D					
		202/4B	=BM/4-BFF-B-TE1	+	202.3	1.5		LBU	10	=4-PL2/X100	202/4D						
202/4B		=BM/4-BFF-B-TE1	-	202.4	1.5	GNYE											
				1	Sch												
					LBU	4-PL2 W1025 FG70H2R 2x1.5		LBU	9	=4-PL2/X103	215/2D						
215/2B		=BM/4-WHS-B-LT1BN L+		215.1	1.5		BN	10	=4-PL2/X103	215/2D							
215/2B		=BM/4-WHS-B-LT1WHL-		215.2	1.5		Sch										
				1													
E						BU	4-PL2 W2002 FG7(0)R 2x1.5		BU	2	=4-PL2/X101	205/2D					
		205/2C	=BM/4-ASC-B-XS1	4	205.1	1.5		BN	1	=4-PL2/X101	205/2B						
	205/2C	=BM/4-ASC-B-XS1	3	24 V.3	1.5												
4																	
3																	
2	06/11/2015	AS-BUILT			R.G.	S.C.	R.T.	<div><div><div><div><div></div><div></div><div></div></div><div><div></div><div></div><div></div></div></div><div><div>ATZWANGER</div><div>Divisione Ecomaster Atzwanger</div></div><div><div><div><div></div><div></div><div></div></div><div><div></div><div></div><div></div></div></div><div><div>LADURNER</div><div>UMWELTECHNIK - ECOLOGIA</div></div></div></div></div>	PROJEKTO NUMERIS PROJECT Nr.	SKIRSNIS SWITCHBOARD	BRĖŽINIO Nr. Nr. DRAWING	REV. REV.	SEKANTIS NEXT				
1	24/06/2015	SECOND EMISSION			T.N.	S.C.	R.T.		E00035	4-PL2	ELE-A-056	2	603				
0	03/10/2014	FIRST EMISSION			-	-	-		PAVADINIMAS TITLE	CABLE LIST KABELIŲ SĄRAŠAS				LAPAS SHEET			
REVIZIJA REVISION	DATA DATE	APRAŠYMAS DESCRIPTION			PARENGTAS DRAWING	PATIKRINTAS CHECKED	PATVIRTINTAS APPROVED						602				

Pagal įstatymą, mes pasilikame teises į šį brėžinį ir draudžiame atgaminti, ar perduoti jį kitiems asmenims be mūsų pritarimo. According to the law we reserve the rights to this drawing and it is forbidden to reproduce it or pass it on other parties without our approval.

	1	2	3	4	5	6	7	8	9						
A	SKYDAS \ PANEL				IŠORINIAI KABELIAI IŠORINIAI KABELIAI \ EXTERNAL CABLES				VIETA \ LOCATION						
	LAPO NUOR. SHEET REF.	KILMĖS ORIGIN MARK  PASKYRIMO GRUPĖ DESIGNATION GROUP	TERMINALAS TERMINAL	VIELOS N. WIRE NO.	NOMINALUSIS SEKCIJOS (mm²)  CONDUCTOR CROSS-SECTION	SIELA ID CORE IDENTIFICATION	KABELIS N. CABLE N.	ILGIS LENGHT [ m† ]	TRIUKŠMO LYGIS NOISE LEVEL	SIELA ID CORE IDENTIFICATION	TERMINALAS TERMINAL	PASKIRTIES ŽENKLAS DESTINATION MARK  PASKYRIMO GRUPĖ DESIGNATION GROUP		APRAŠYMAS DESCRIPTION	LAPO NUOR. SHEET REF.
B	205/3C	=BM/4-ASC-B-XS2	4	205.2	1.5	BU	4-PL2 W2003 FG7(O)R 2x1.5			BU	4	=4-PL2/X101		205/3D	
	205/3C	=BM/4-ASC-B-XS2	3	24 V.3	1.5	BN				BN	3	=4-PL2/X101		205/3B	
	201/4C	=BM/4-BFF-B TS1	11	24 V.3	1.5	BU	4-PL2 W2015 FG7(O)R 2x1.5			BU	5	=4-PL2/X100		201/4B	
	201/4C	=BM/4-BFF-B TS1	12	201.4	1.5	BN				BN	6	=4-PL2/X100		201/4D	
	201/2C	=BM/4-BFF-B XS1	2	201.1	1.5	LBU	4-PL2 W2016 FG7(O)R 4x1.5			LBU	1	=4-PL2/X100		201/2C	
	201/2C	=BM/4-BFF-B XS1	1	201.2	1.5	BN				BN	2	=4-PL2/X100		201/2C	
	201/2C	=BM/4-BFF-B XS1	3	24 V.3	1.5	BK				BK	3	=4-PL2/X100		201/3B	
	201/2C	=BM/4-BFF-B XS1	4	201.3	1.5	GY				GY	4	=4-PL2/X100		201/3D	
C	210/2C	=BM/4-WHS-B-XS1	3	24 V.3	1.5	BU	4-PL2 W2020 FG7(O)R 2x1.5			BU	1	=4-PL2/X103		210/2B	
	210/2C	=BM/4-WHS-B-XS1	4	210.1	1.5	BN				BN	2	=4-PL2/X103		210/2D	
	210/3C	=BM/4-WHS-B-TS1	11	24 V.3	1.5	BU	4-PL2 W2021 FG7(O)R 2x1.5			BU	3	=4-PL2/X103		210/3B	
	210/3C	=BM/4-WHS-B-TS1	12	210.2	1.5	BN				BN	4	=4-PL2/X103		210/3D	
	211/5D	=BM/4-WHS-B-YV1FCU2 6	211.4	1.5	BN	4-PL2 W2022 FG7(O)R 3x1.5			BN	16	=4-PL2/X102		211/5D		
	211/5D	=BM/4-WHS-B-YV1FCU1 3	211.5	1.5	BK				BK	17	=4-PL2/X102		211/5D		
	211/6D	=BM/4-WHS-B-YV1COM 2-5	24 V.3	1.5	GY				GY	18	=4-PL2/X102		211/6D		
	212/5D	=BM/4-WHS-B-YV2FCU2 6	212.4	1.5	BN	4-PL2 W2023 FG7(O)R 3x1.5			BN	22	=4-PL2/X102		212/5D		
212/5D	=BM/4-WHS-B-YV2FCU1 3	212.5	1.5	BK				BK	23	=4-PL2/X102		212/5D			
212/6D	=BM/4-WHS-B-YV2COM 2-5	24 V.3	1.5	GY				GY	24	=4-PL2/X102		212/6D			
E	213/5D	=BM/4-WHS-B-YV3FCU2 6	213.4	1.5	BN	4-PL2 W2024 FG7(O)R 3x1.5			BN	28	=4-PL2/X102		213/5D		
	213/5D	=BM/4-WHS-B-YV3FCU1 3	213.5	1.5	BK				BK	29	=4-PL2/X102		213/5D		
	213/6D	=BM/4-WHS-B-YV3COM 2-5	24 V.3	1.5	GY				GY	30	=4-PL2/X102		213/6D		
	214/5D	=BM/4-WHS-B-YV4FCU2 6	214.4	1.5	BN	4-PL2 W2025 FG7(O)R 3x1.5			BN	34	=4-PL2/X102		214/5D		
	214/5D	=BM/4-WHS-B-YV4FCU1 3	214.5	1.5	BK				BK	35	=4-PL2/X102		214/5D		
	214/6D	=BM/4-WHS-B-YV4COM 2-5	24 V.3	1.5	GY				GY	36	=4-PL2/X102		214/6D		

Pagal įstatymą, mes pasilikame teises į šį brėžinį ir draudžiame atgaminti, ar perduoti jį kitiems asmenims be mūsų pritarimo.  
According to the law we reserve the rights to this drawing and it is forbidden to reproduce it or pass it on other parties without our approval.

	1	2	3	4	5	6	7	8	9						
A	SKYDAS \ PANEL			IŠORINIAI KABELIAI IŠORINIAI KABELIAI \ EXTERNAL CABLES				VIETA \ LOCATION							
	LAPŲ NUOR. SHEET REF.	KILMĖS ORIGIN MARK  PASKYRIMO GRUPĖ DESIGNATION GROUP	TERMINALAS TERMINAL	VIELOS N. WIRE NO.	NOMINALUSIS SEKCIJOS (mm²)  CONDUCTOR CROSS-SECTION	SIELA ID CORE IDENTIFICATION	KABELIS N. CABLE N.	ILGIS LENGHT [ m† ]	TRIUŠMO LYGIS NOISE LEVEL	SIELA ID CORE IDENTIFICATION	TERMINALAS TERMINAL	PASKIRTIES ŽENKLAS DESTINATION MARK  PASKYRIMO GRUPĖ DESIGNATION GROUP	APRAŠYMAS DESCRIPTION	LAPŲ NUOR. SHEET REF.	
B	210/4C	=BM/4-WHS-B-PS1		24V.3	1.5	BU	4-PL2 W2026 FG7(O)R 2x1.5			BU	5	=4-PL2/X103		210/4B	
	210/4C	=BM/4-WHS-B-PS1		210.3	1.5	BN				BN	6	=4-PL2/X103		210/4D	
	210/6C	=BM/4-WHS-B-LSL1		24V.3	1.5	BN	4-PL2 W2027 FG7(O)R 3x1.5			BN	7	=4-PL2/X103		210/6B	
	210/6C	=BM/4-WHS-B-LSL1		210.4	1.5	BK				BK	8	=4-PL2/X103		210/6D	
					1.5	GY				GY					
	207/4B	=BM/4-ASC-B-DP1	+	207.3	1.5	BN	4-PL2 W1002 FG70H2R 3G1.5			BN	14	=4-PL2/X101		207/3D	
	207/4B	=BM/4-ASC-B-DP1	-	207.4	1.5	LBU				LBU	15	=4-PL2/X101		207/4D	
					1.5	GNYE				GNYE					
				1	Sch				Sch						
C															
	207/6B	=BM/4-ASC-B-TE1	+	207.5	1.5	BN	4-PL2 W1003 FG70H2R 3G1.5			BN	16	=4-PL2/X101		207/6D	
	207/6B	=BM/4-ASC-B-TE1	-	207.6	1.5	LBU				LBU	17	=4-PL2/X101		207/6D	
					1.5	GNYE				GNYE					
					1	Sch				Sch					
	211/3C	=BM/4-WHS-B-YV1	2	N230.1	1.5	GNYE	4-PL2 W3010 FG7(O)R 4G1.5			GNYE	13	=4-PL2/X102		211/2D	
	211/4C	=BM/4-WHS-B-YV1	1	211.1	1.5	BN				BN	14	=4-PL2/X102		211/4B	
	211/4C	=BM/4-WHS-B-YV1	3	211.2	1.5	BK				BK	15	=4-PL2/X102		211/4B	
					1.5	GY				GY					
D															
	212/3C	=BM/4-WHS-B-YV2	2	N230.1	1.5	GNYE	4-PL2 W3011 FG7(O)R 4G1.5			GNYE	19	=4-PL2/X102		212/2D	
	212/4C	=BM/4-WHS-B-YV2	1	212.1	1.5	BN				BN	20	=4-PL2/X102		212/4B	
	212/4C	=BM/4-WHS-B-YV2	3	212.2	1.5	BK				BK	21	=4-PL2/X102		212/4B	
					1.5	GY				GY					
	213/3C	=BM/4-WHS-B-YV3	2	N230.1	1.5	GNYE	4-PL2 W3012 FG7(O)R 4G1.5			GNYE	25	=4-PL2/X102		213/2D	
	213/4C	=BM/4-WHS-B-YV3	1	213.1	1.5	BN				BN	26	=4-PL2/X102		213/4B	
	213/4C	=BM/4-WHS-B-YV3	3	213.2	1.5	BK				BK	27	=4-PL2/X102		213/4B	
					1.5	GY				GY					
E															

4						<div> <b>ATZWANGER</b></div> <div> <b>Divisione Ecomaster Atzwanger</b></div> <div> <b>LADURNER</b> UMWELTECHNIK - ECOLOGIA</div>	PROJEKTO NUMERIS PROJECT Nr.	SKIRSNIS SWITCHBOARD	BRĖŽINIO Nr. Nr. DRAWING	REV. REV.	SEKANTIS NEXT	
3							E00035	4-PL2	ELE-A-056	2	605	
2	06/11/2015	AS-BUILT		R.G.	S.C.		R.T.					LAPAS SHEET 604
1	24/06/2015	SECOND EMISSION		T.N.	S.C.		R.T.					
0	03/10/2014	FIRST EMISSION		-	-		-					
REVIZIJA REVISION	DATA DATE	APRAŠYMAS DESCRIPTION		PARENGTAS DRAWING	PATIKRINTAS CHECKED	PATVIRTINTAS APPROVED	PAVADINIMAS TITLE	CABLE LIST KABELIŲ SĄRAŠAS				




[illegible]



[illegible]



1			2			3			4			5			6			7			8			9		
A																										
B																										
C																										
D																										
E																										


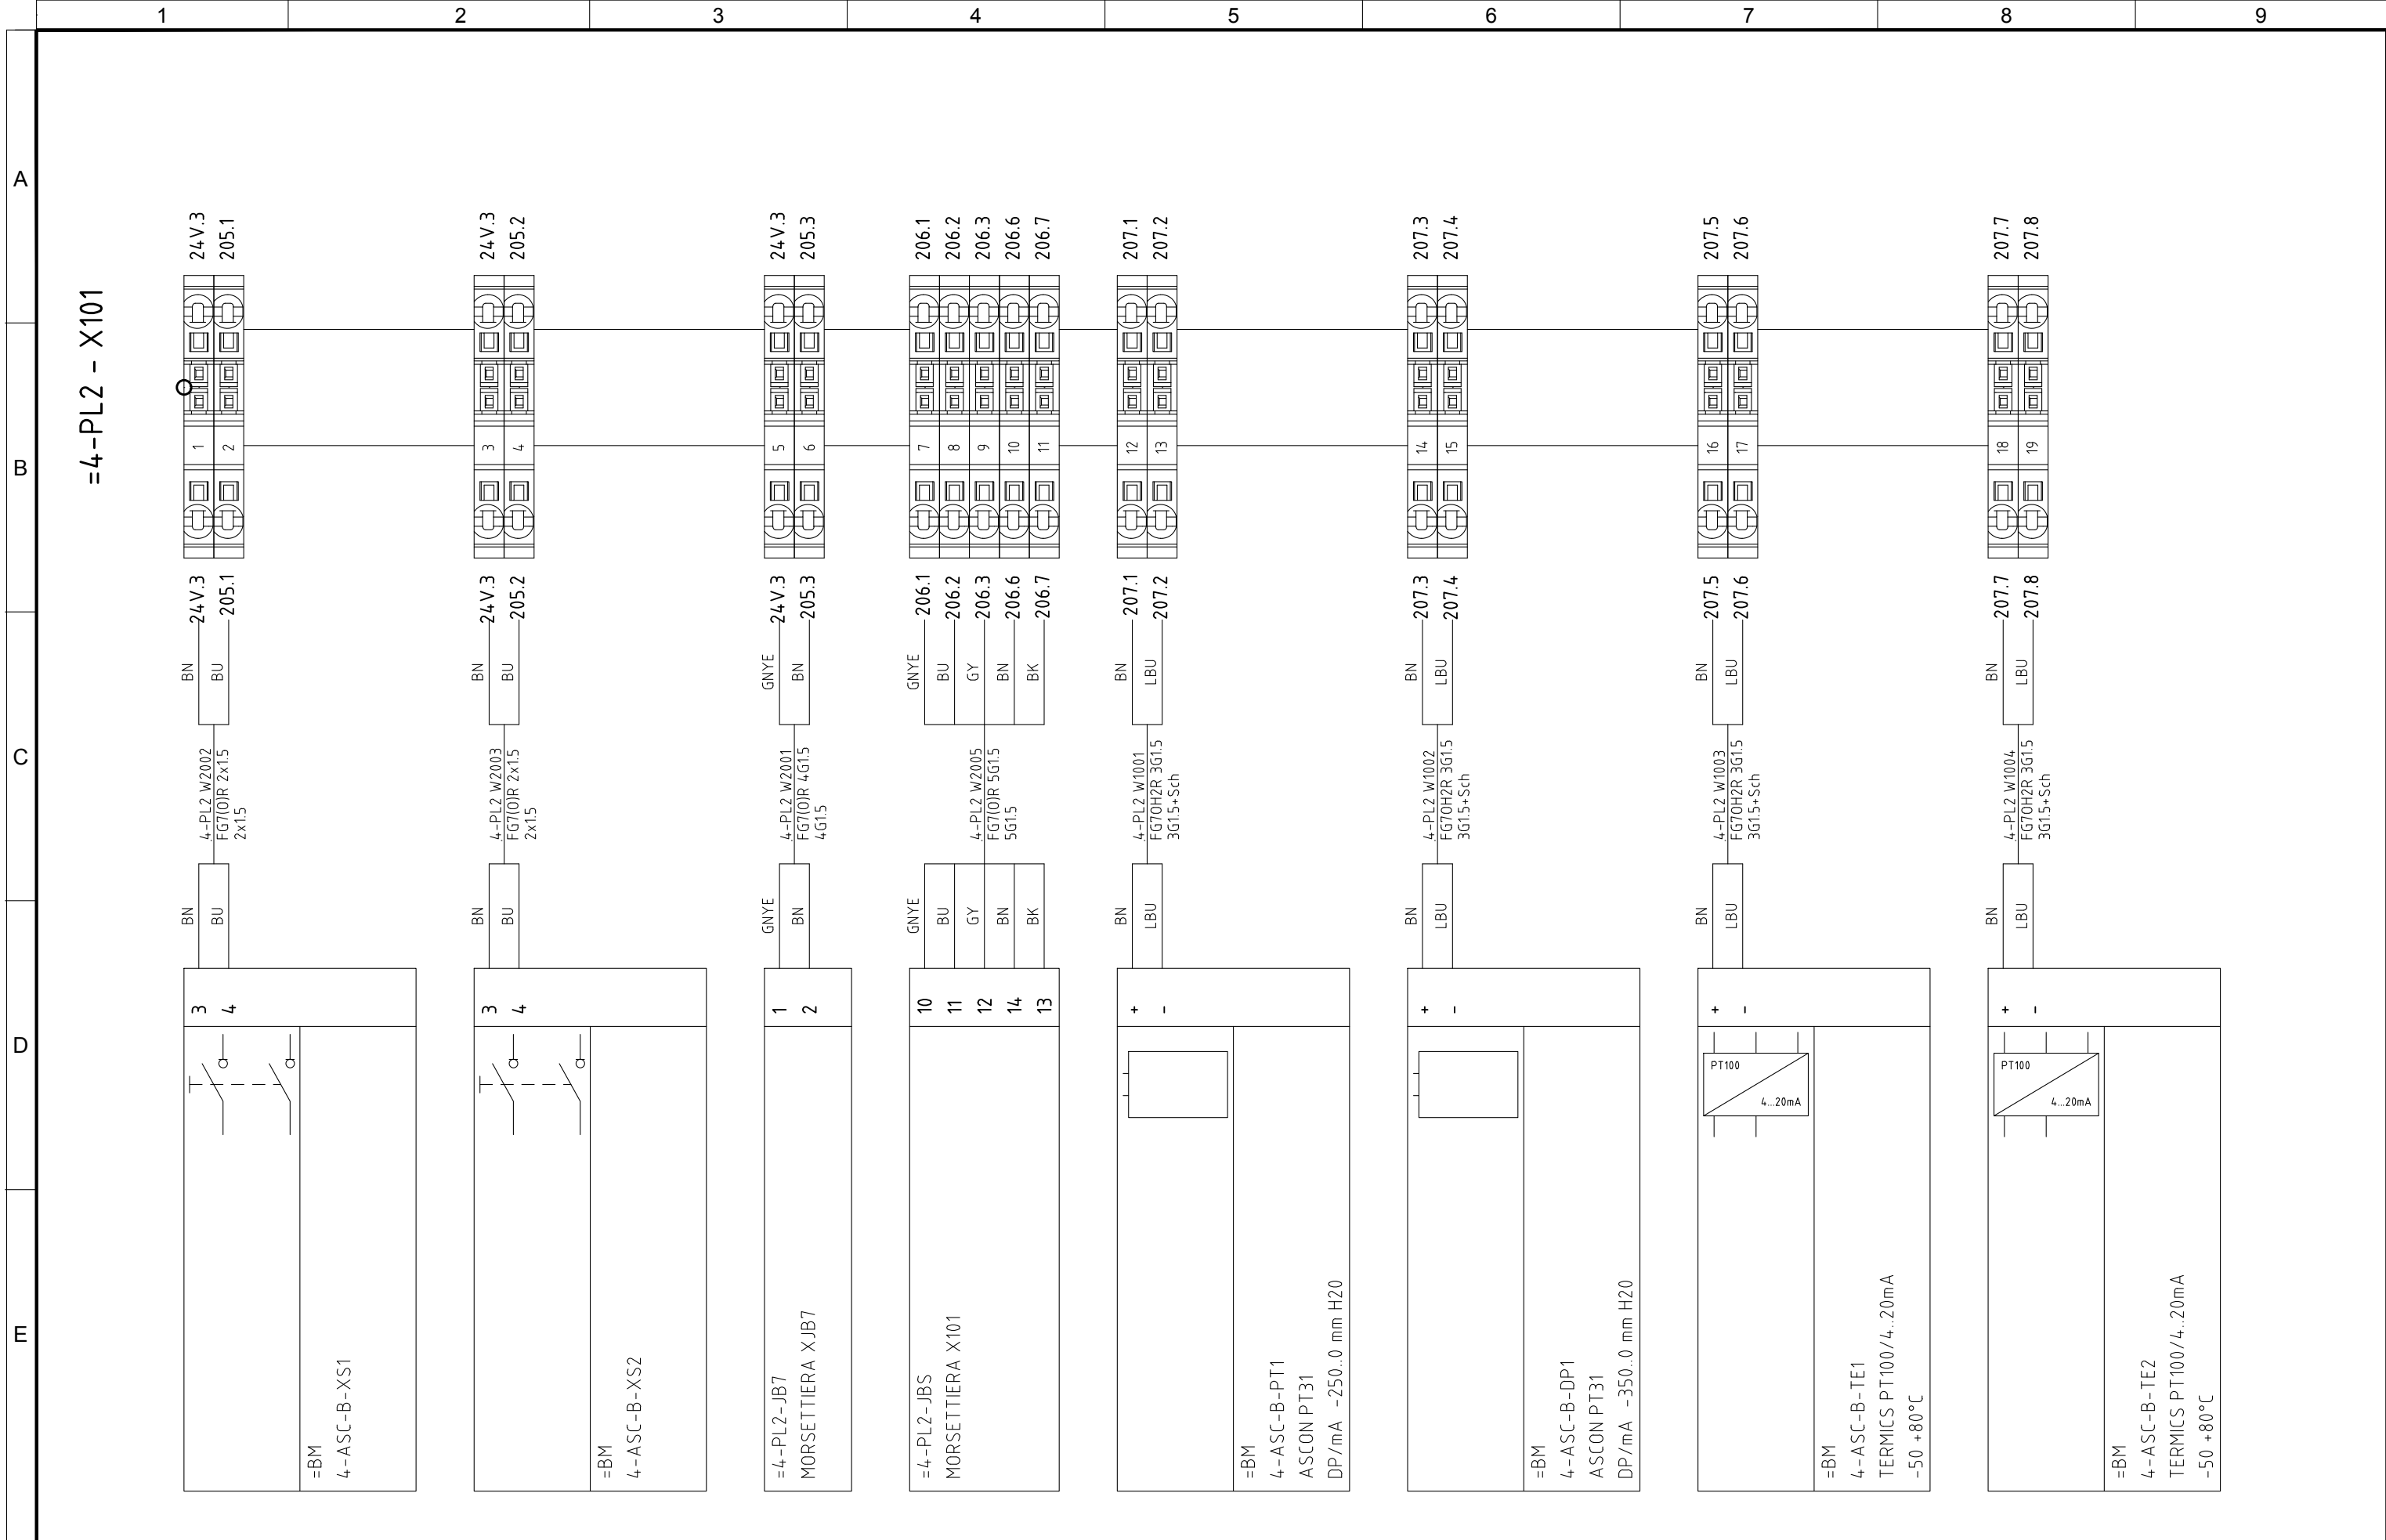

4					
3					
2	06/11/2015	AS-BUILT	R.G.	S.C.	R.T.
1	24/06/2015	SECOND EMISSION	T.N.	S.C.	R.T.
0	03/10/2014	FIRST EMISSION	-	-	-
REVIZIA REVISION	DATA DATE	APRAŠYMAS DESCRIPTION	PARENTAS DRAWING	PATIKRINTAS CHECKED	PATVIRTINTAS APPROVED




PROJEKTO NUMERIS PROJECT Nr.	SKIRSNIS SWITCHBOARD	BREŽINIO Nr. Nr. DRAWING	REV. REV.	SEKANTIS NEXT
E00035	<b>4-PL2</b>	ELE-A-056	2	705
PAVADINIMAS TITLE	<div> <div>TERMINAL STRIPS</div> <div>GNYBTAI</div> </div>			<div>LAPAS SHEET</div> <div>704</div>

Pagal įstatymą, mes pasiliekaime teisę į ši brėžinį ir draudžiame atgaminti, ar perduoti jį kitiems asmenims be mūsų pritarimo. Atsižvelgiant į tai, mes išsaugome teisę į šį brėžinį ir draudžiame atgaminti, ar perduoti jį kitiems asmenims be mūsų pritarimo.

	1	2	3	4	5	6	7	8	9	
A	
B	
C	
D	
E	
	<table><tr><td>4</td><td></td><td></td><td></td><td></td><td></td></tr><tr><td>3</td><td></td><td></td><td></td><td></td><td></td></tr><tr><td>2</td><td>06/11/2015</td><td>AS-BUILT</td><td>R.G.</td><td>S.C.</td><td>R.T.</td></tr><tr><td>1</td><td>24/06/2015</td><td>SECOND EMISSION</td><td>T.N.</td><td>S.C.</td><td>R.T.</td></tr><tr><td>0</td><td>03/10/2014</td><td>FIRST EMISSION</td><td>-</td><td>-</td><td>-</td></tr><tr><td>REVIZIJA REVISION</td><td>DATA DATE</td><td>APRAŠYMAS DESCRIPTION</td><td>PARENGTAS DRAWING</td><td>PATIKRINTAS CHECKED</td><td>PATVIRTINTAS APPROVED</td></tr></table>	4						3						2	06/11/2015	AS-BUILT	R.G.	S.C.	R.T.	1	24/06/2015	SECOND EMISSION	T.N.	S.C.	R.T.	0	03/10/2014	FIRST EMISSION	-	-	-	REVIZIJA REVISION	DATA DATE	APRAŠYMAS DESCRIPTION	PARENGTAS DRAWING	PATIKRINTAS CHECKED	PATVIRTINTAS APPROVED	<div><div><div><div><div></div><div></div><div></div><div></div></div><div>ATZWANGER</div></div><div><div><div></div><div></div><div></div></div><div>Divisione Ecomaster Atzwanger</div></div><div><div><div></div><div></div><div></div></div><div>LADURNER</div><div>UMWELTECHNIK - ECOLOGIA</div></div></div></div>		<table><tr><td>PROJEKTO NUMERIS PROJECT Nr.</td><td>SKIRSNIS SWITCHBOARD</td><td>BREŽINIO Nr. Nr. DRAWING</td><td>REV. REV.</td><td>SEKANTIS NEXT</td></tr><tr><td>E00035</td><td>4-PL2</td><td>ELE-A-056</td><td>2</td><td>706</td></tr><tr><td colspan="3">PAVADINIMAS TITLE</td><td colspan="2">LAPAS SHEET</td></tr><tr><td colspan="3">TERMINAL STRIPS GNYBTAI</td><td colspan="2">705</td></tr></table>		PROJEKTO NUMERIS PROJECT Nr.	SKIRSNIS SWITCHBOARD	BREŽINIO Nr. Nr. DRAWING	REV. REV.	SEKANTIS NEXT	E00035	4-PL2	ELE-A-056	2	706	PAVADINIMAS TITLE			LAPAS SHEET		TERMINAL STRIPS GNYBTAI			705	
4	
3	
2	06/11/2015	AS-BUILT	R.G.	S.C.	R.T.	
1	24/06/2015	SECOND EMISSION	T.N.	S.C.	R.T.	
0	03/10/2014	FIRST EMISSION	-	-	-	
REVIZIJA REVISION	DATA DATE	APRAŠYMAS DESCRIPTION	PARENGTAS DRAWING	PATIKRINTAS CHECKED	PATVIRTINTAS APPROVED	
PROJEKTO NUMERIS PROJECT Nr.	SKIRSNIS SWITCHBOARD	BREŽINIO Nr. Nr. DRAWING	REV. REV.	SEKANTIS NEXT	
E00035	4-PL2	ELE-A-056	2	706	
PAVADINIMAS TITLE			LAPAS SHEET	
TERMINAL STRIPS GNYBTAI			705	



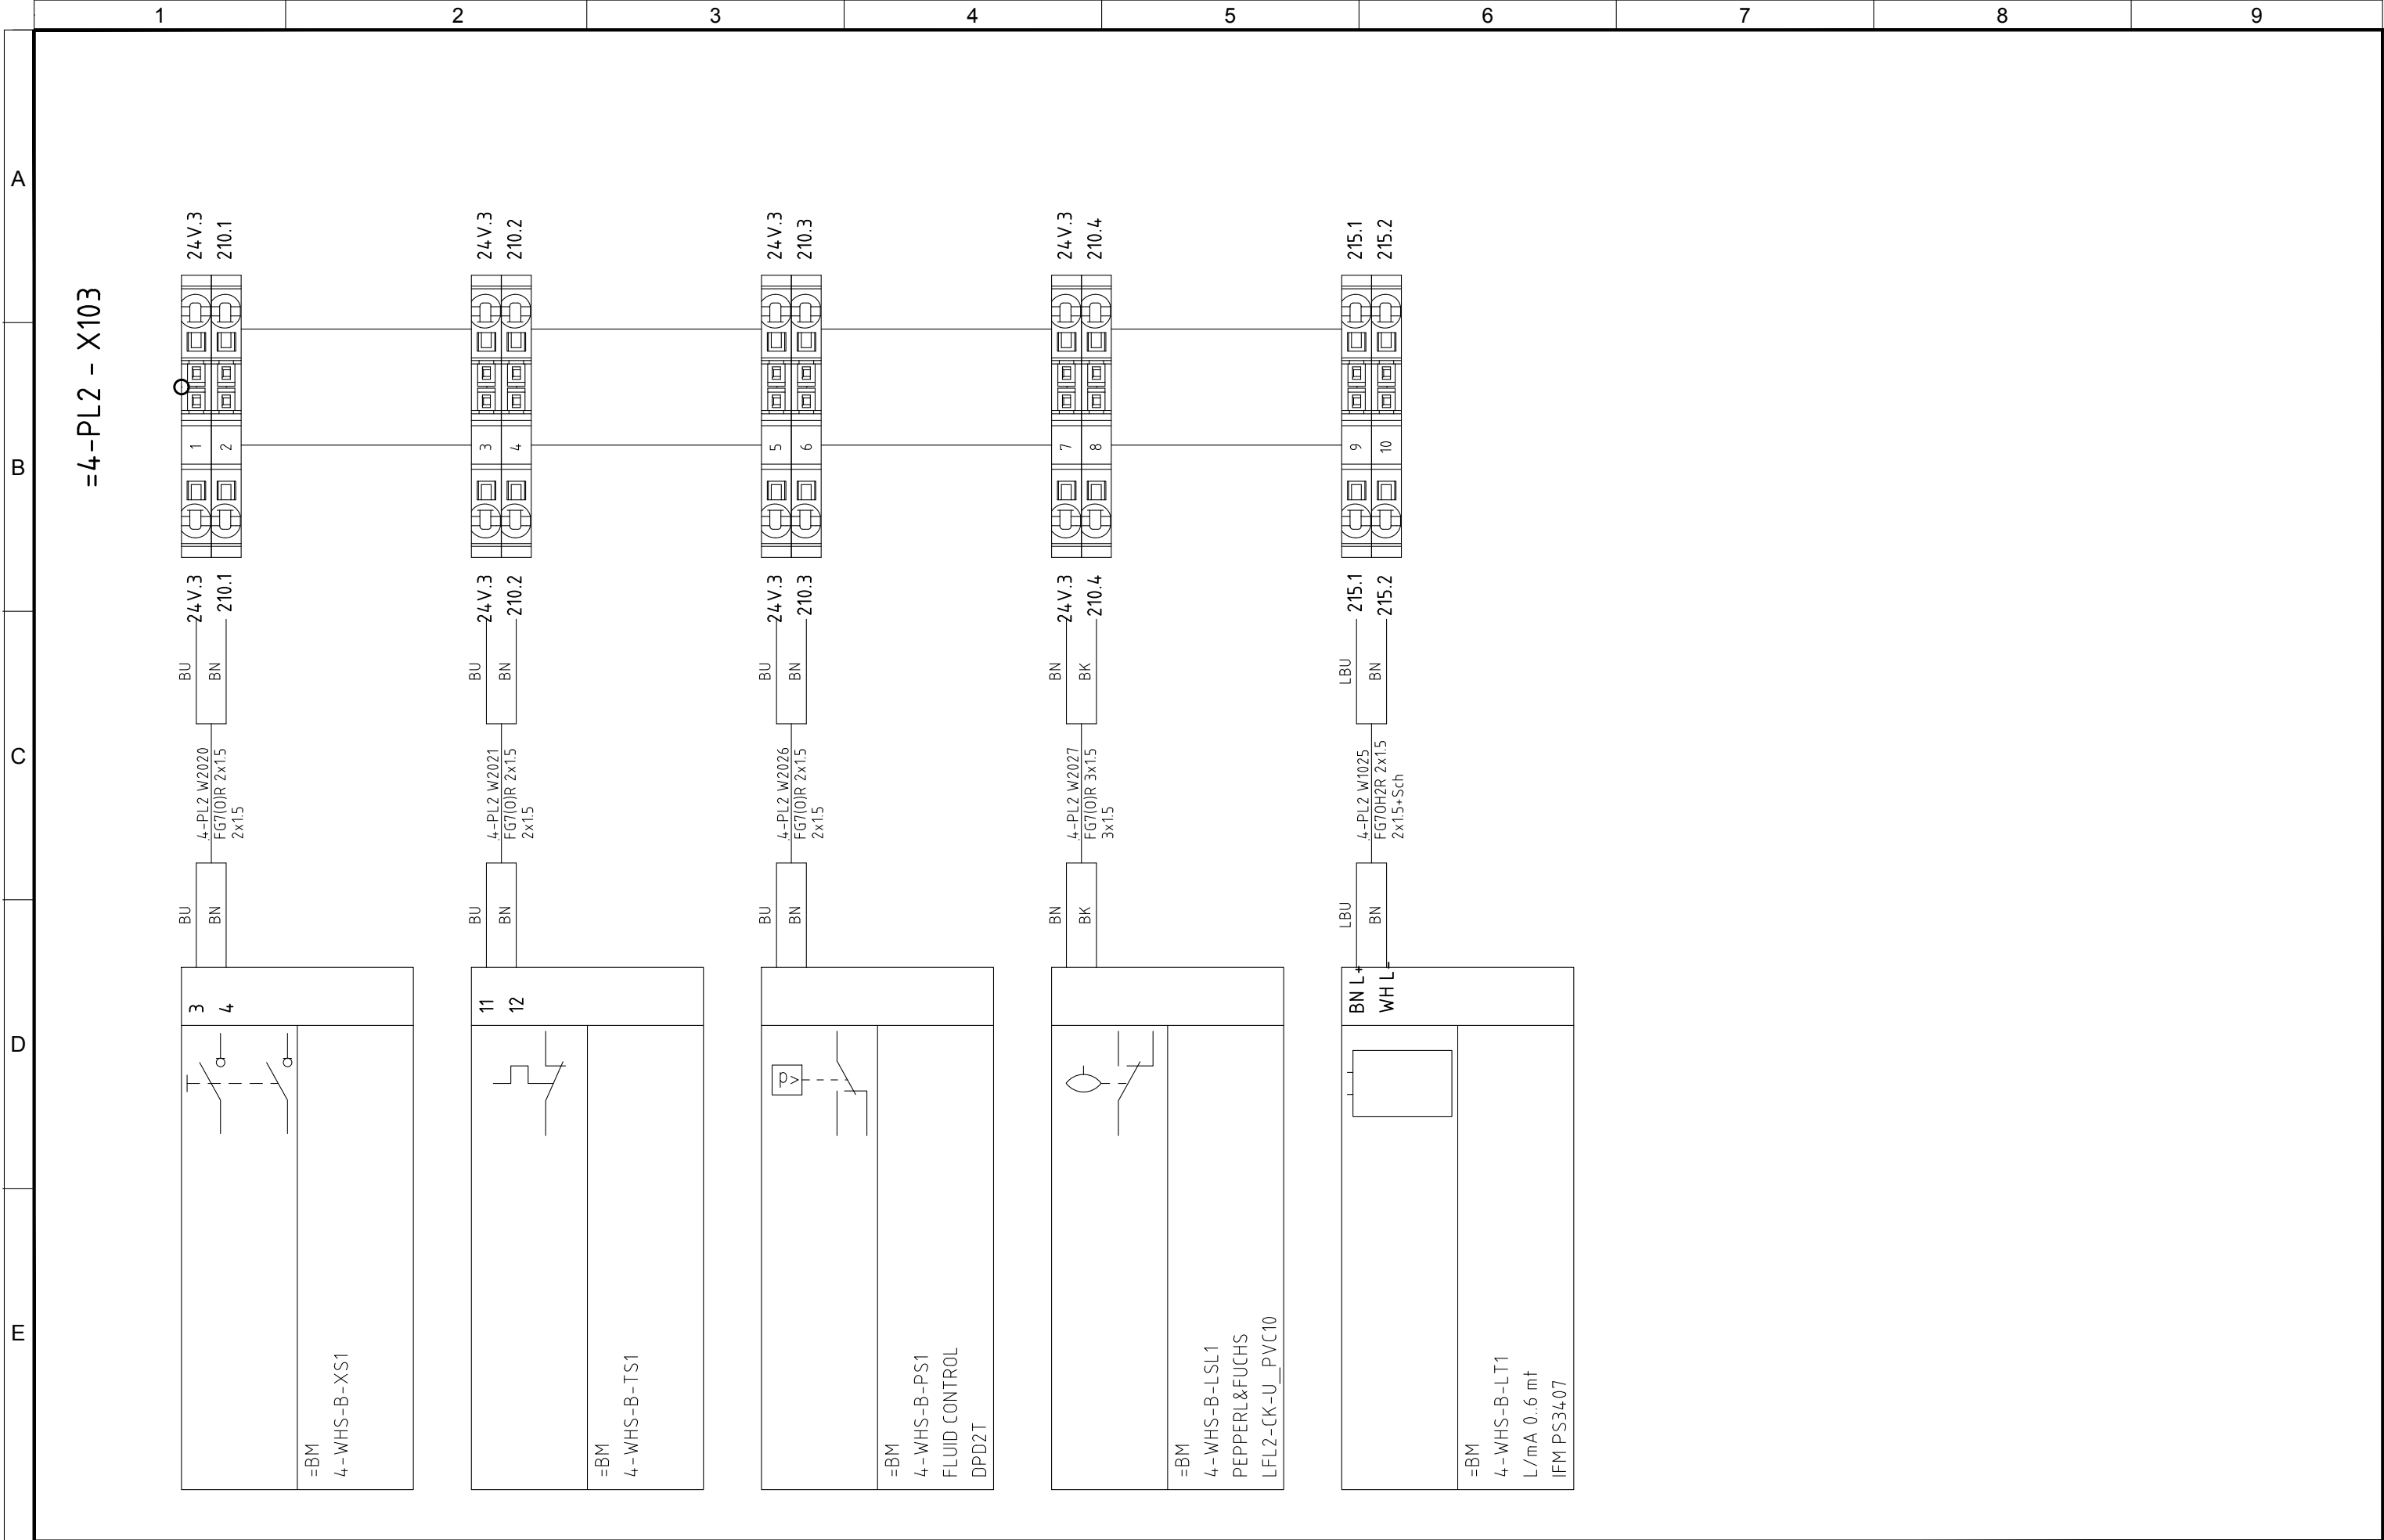

4					
3					
2	06/11/2015	AS-BUILT	R.G.	S.C.	R.T.
1	24/06/2015	SECOND EMISSION	T.N.	S.C.	R.T.
0	03/10/2014	FIRST EMISSION	-	-	-
REVIZUA REVISION	DATA DATE	APRAŠYMAS DESCRIPTION	PARENGTAS DRAWING	PATIKRINTAS CHECKED	PATVIRTINTAS APPROVED



PROJEKTO NUMERIS PROJECT Nr.	SKIRSNIS SWITCHBOARD	BRĖŽINIO Nr. Nr. DRAWING	REV. REV.	SEKANTIS NEXT
E00035	<b>4-PL2</b>	ELE-A-056	2	708
PAVADINIMAS TITLE				LAPAS SHEET
TERMINAL STRIPS <i>GNYBTAI</i>				707

[illegible]



