

1

2

3

4

5

6

7


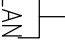
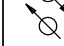



8



9

10

11

LEGEND LEGENDA


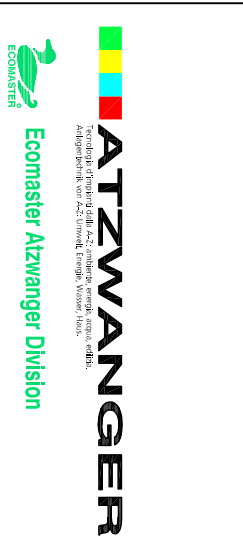
	QUADRO SERVIZI GENERALI SWITCHBOARD GENERAL SERVICES	BENDRŲ PASLAUGŲ ELEKTROS SKYDAS
	BATTISCOPA IN PVC Distribution and cable trunkings system in PVC	Paskirstymo ir kabelių lovių sistema iš PVC
	PRESA RJ 45 (IMPIANTO CABLEGGIO STRUTTURATO) SOCKET OUTLET TELECOMMUNICATIONS TYPE RJ45	R45 tipo RJ45 kontaktinis uždavas
	Pressa bivalente 2P+T in 10/16A 230V tipo Schuko PRIVILEGIATA SOCKET OUTLET POWER 2P+T 10/16 A TYPE Schuko PRIVILEGED	2P+T 10/16A 230V tipo Schuko tipo Pastovios elektros kontaktinis uždavas
	SALI/SCENDI UP/DOWN	1 vėšų / 1 apacija
	Nodo equipotenziale (fornito dal cliente) Equipotential node for ATZ equipment (supplied by client)	Ekvipotencialinis mazgas ATZ įranga (tiekiama klientas)

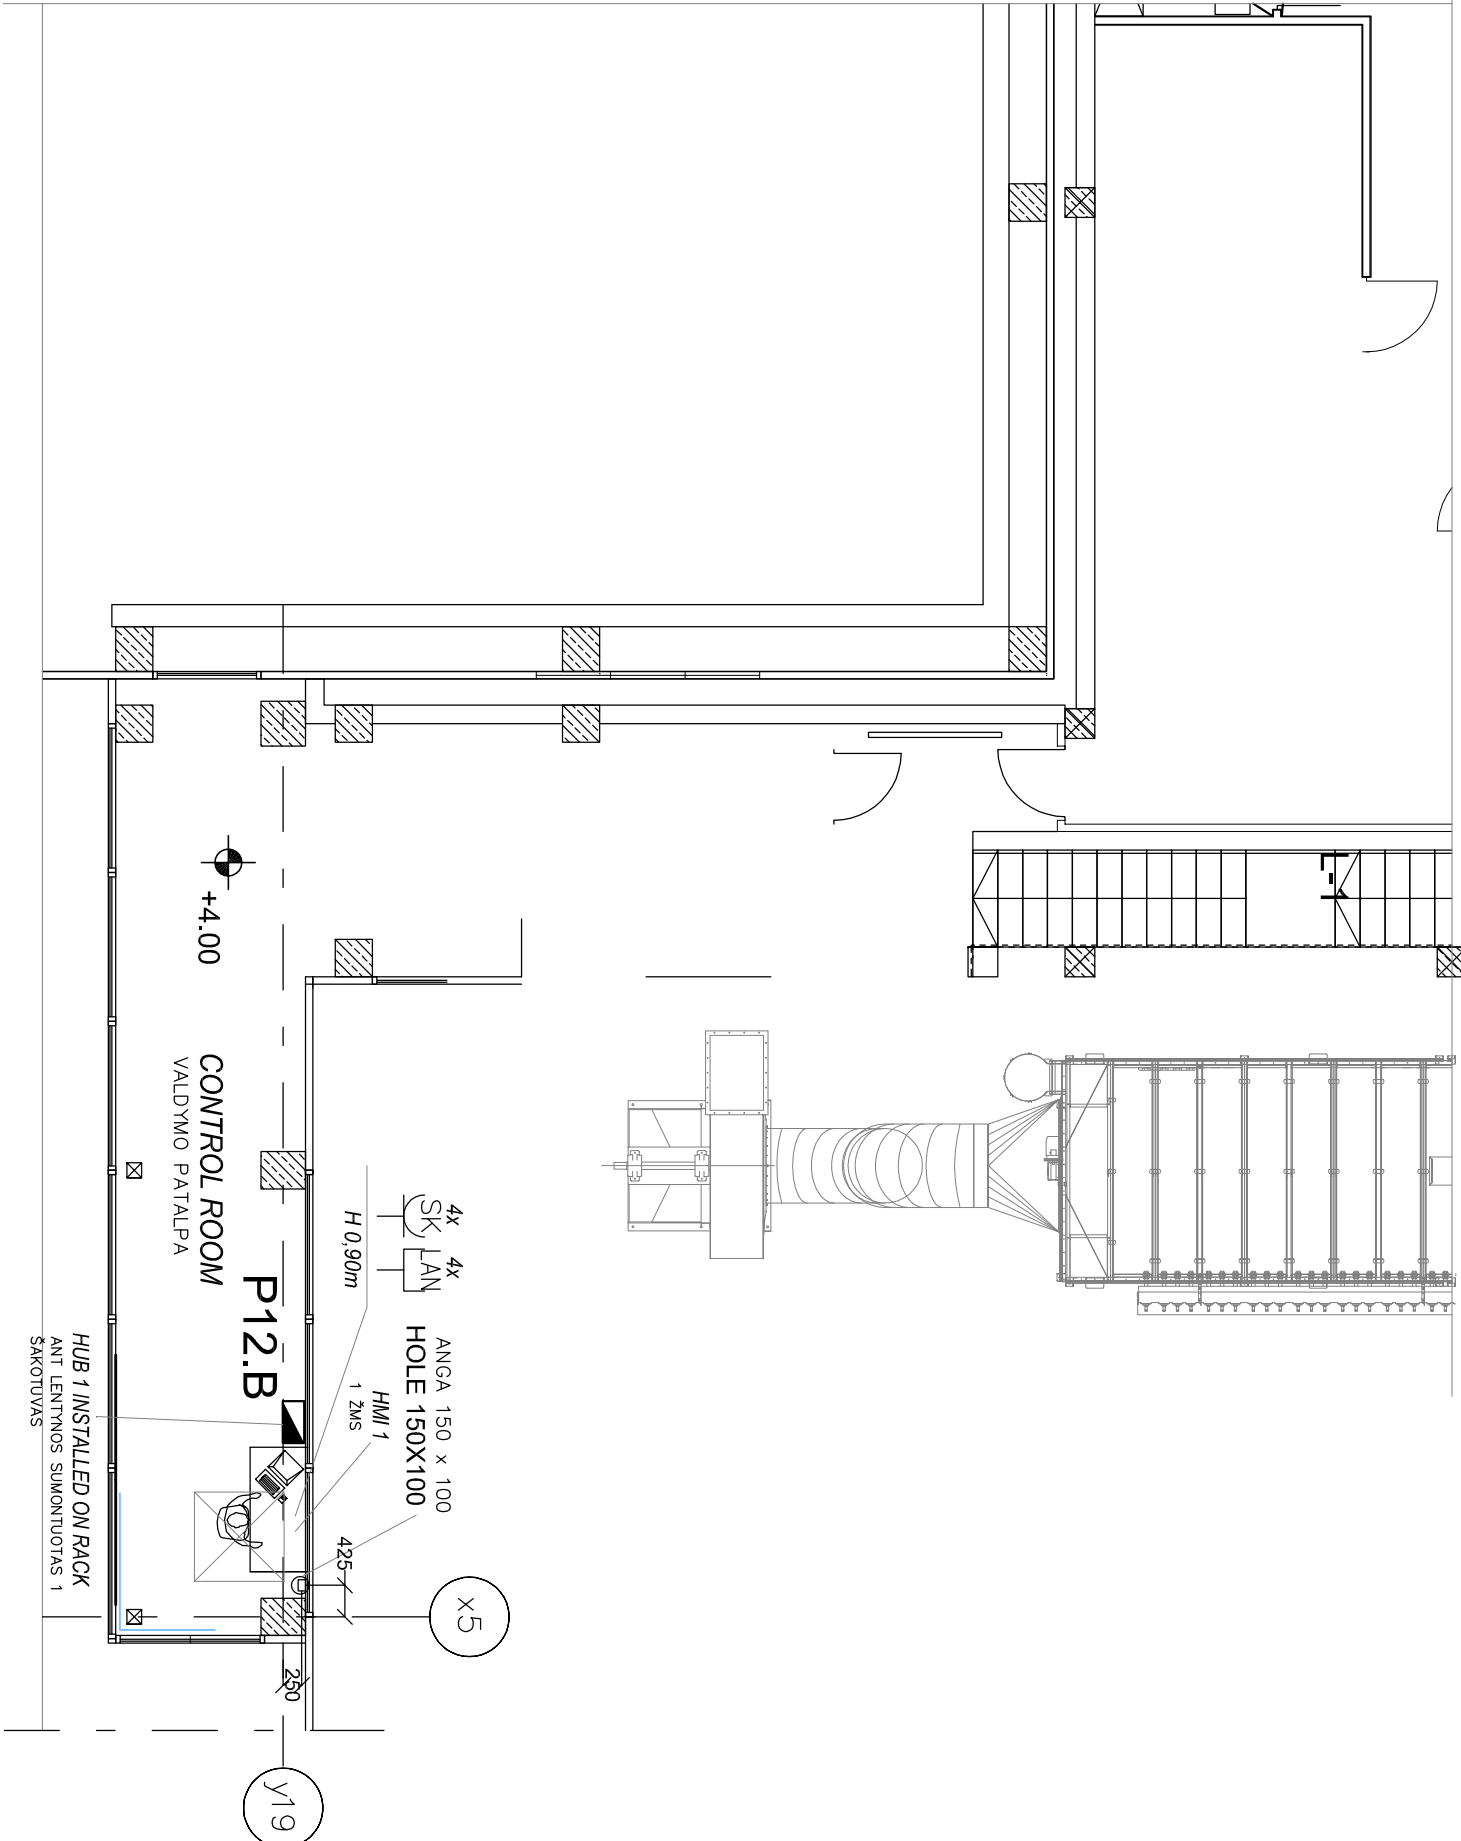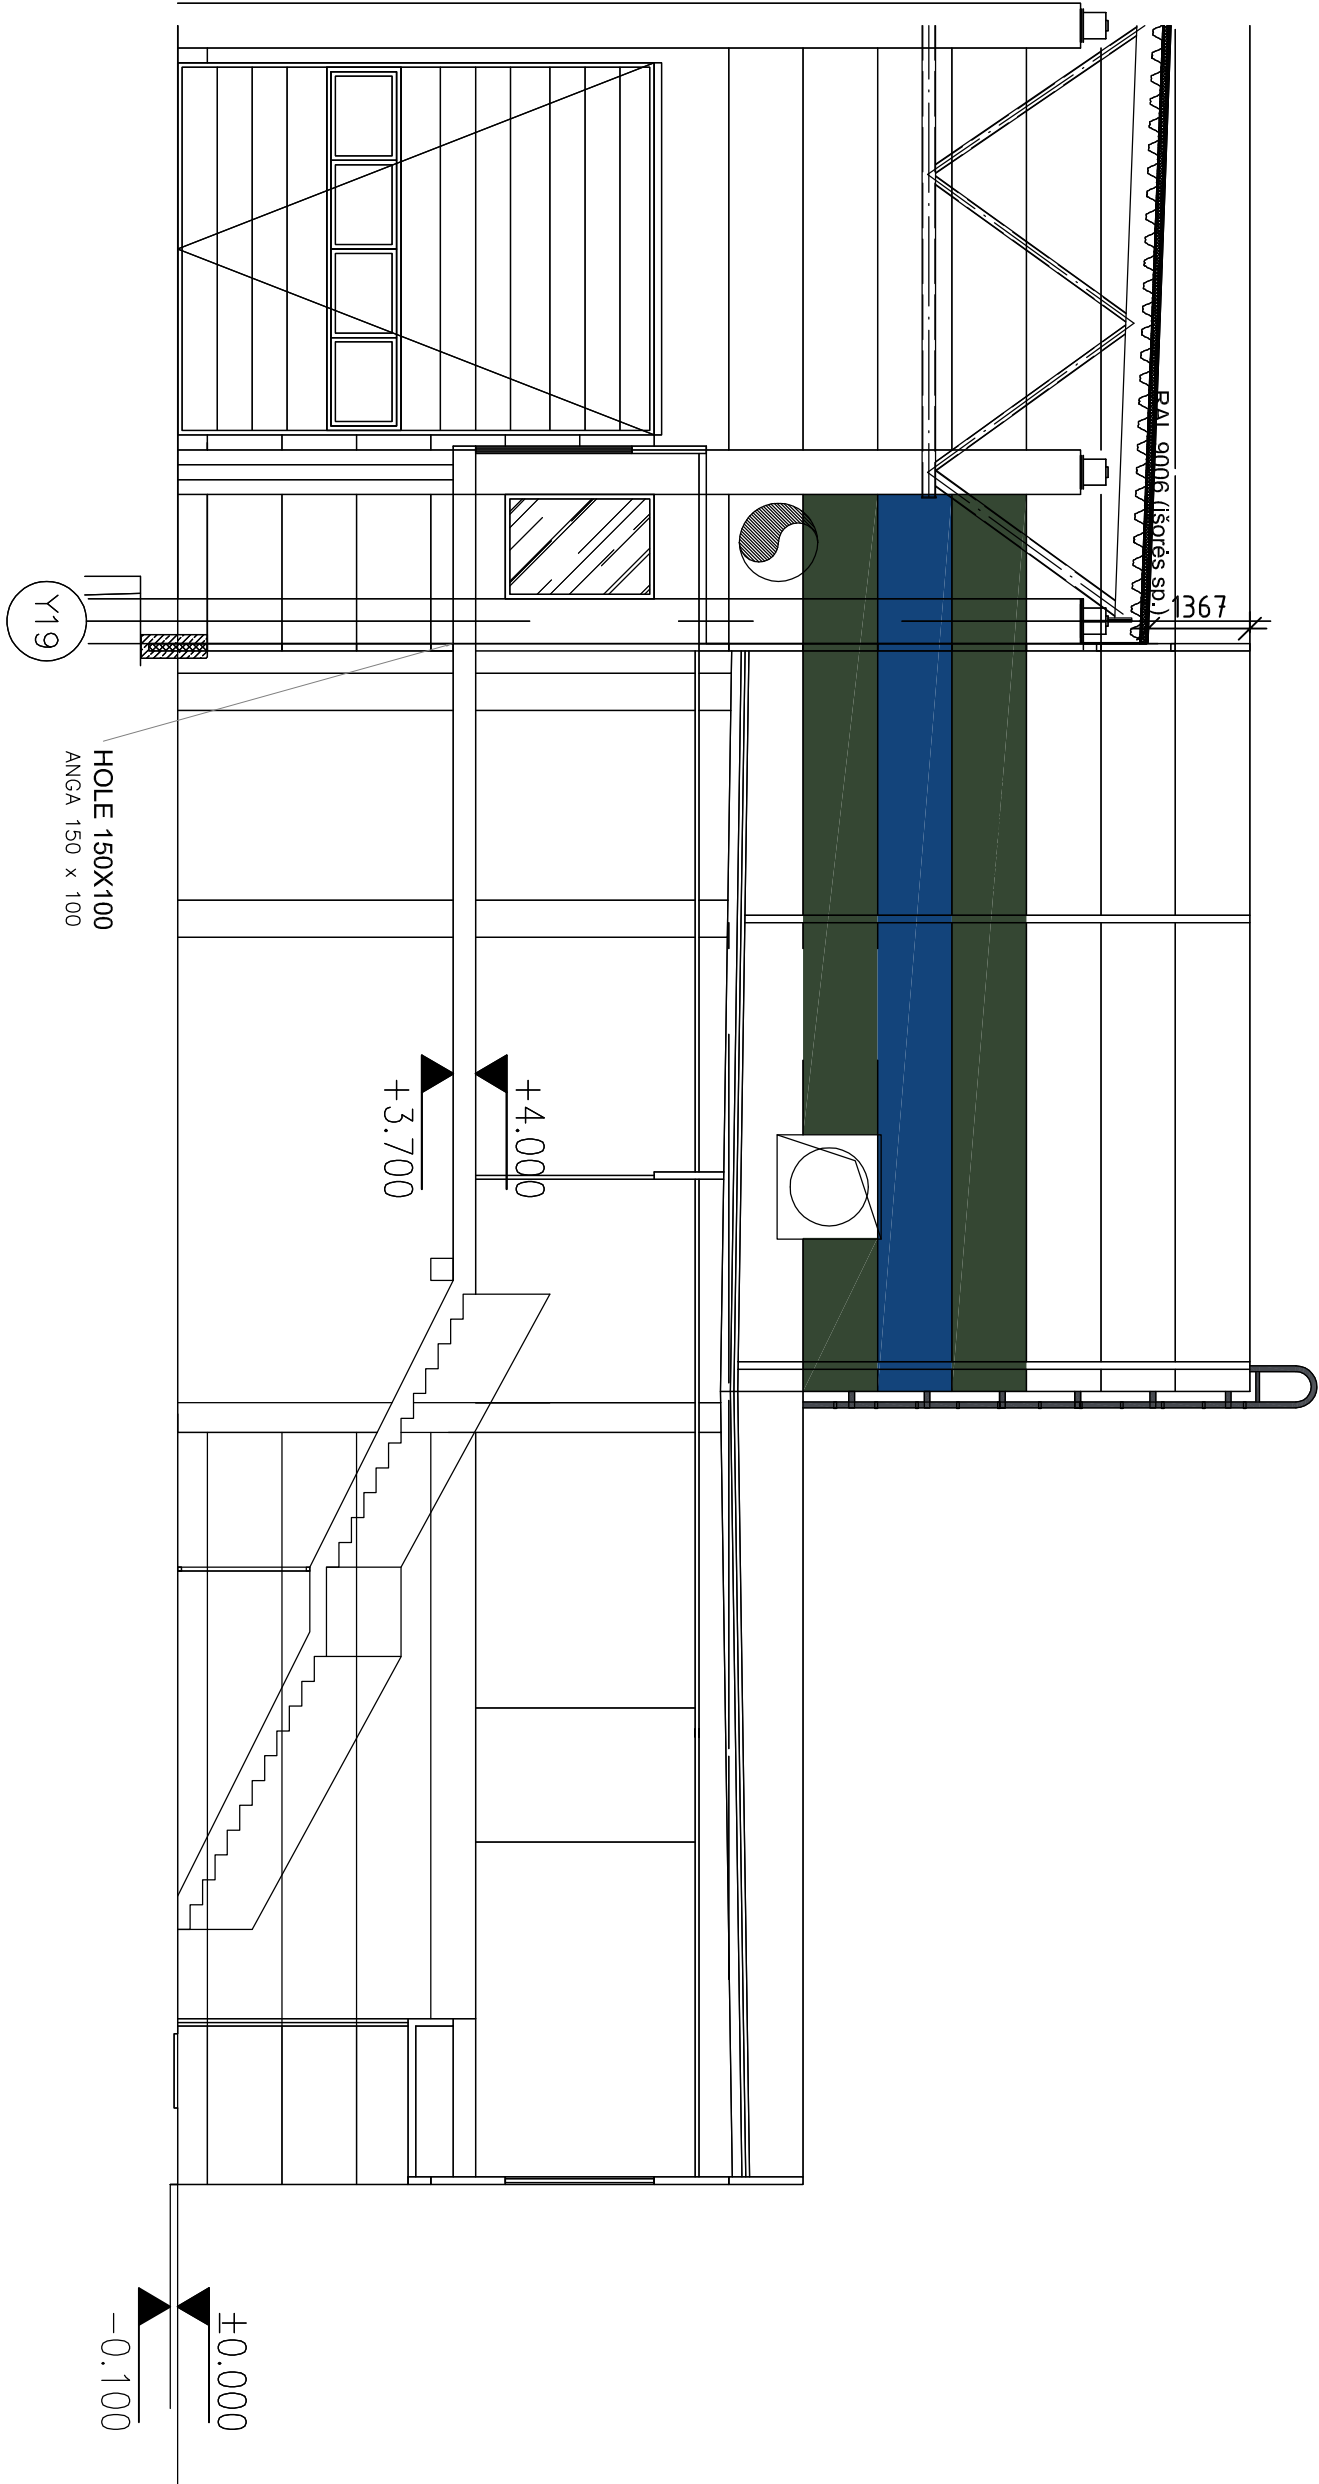

1	AS BUILT	kop. pastatytas	T.N.	23.11.2015
0	ISSUED	IŠLEISTA	CEG	06/12/2014
DESCRIPTION		APRAŠYMAS	PARAŠYMAS	DATA

DESIGNER PROJEKTAVO	
SUBJECT TEMA	VILNIUS MBT PLANT VILNIAUS MBA GAMYKLA

TITLE PAVAIDINIMAS	ADMINISTRATIVE BUILDING CONTROL ROOM	ADMINISTRACINIS PASTATAS VALDYMO PATALPA
E00035 PROJECT NR.	ELE-AL-011	2 LAPAS SHEET
		- TOLERANS TOLERANCE
		1:1 MASTER SCALE
		E00035-ELE-AL-0112 CDD ARCHYVAS CDD ARCHIVE



A termini di legge riserviamo la proprietà di questo disegno con diritto di riproduzione o di ristampa comunque non a terzi senza nostra autorizzazione.  
According to the law we reserve the rights to this drawing and it is forbidden to reproduce it or pass it to other parties without our approval.