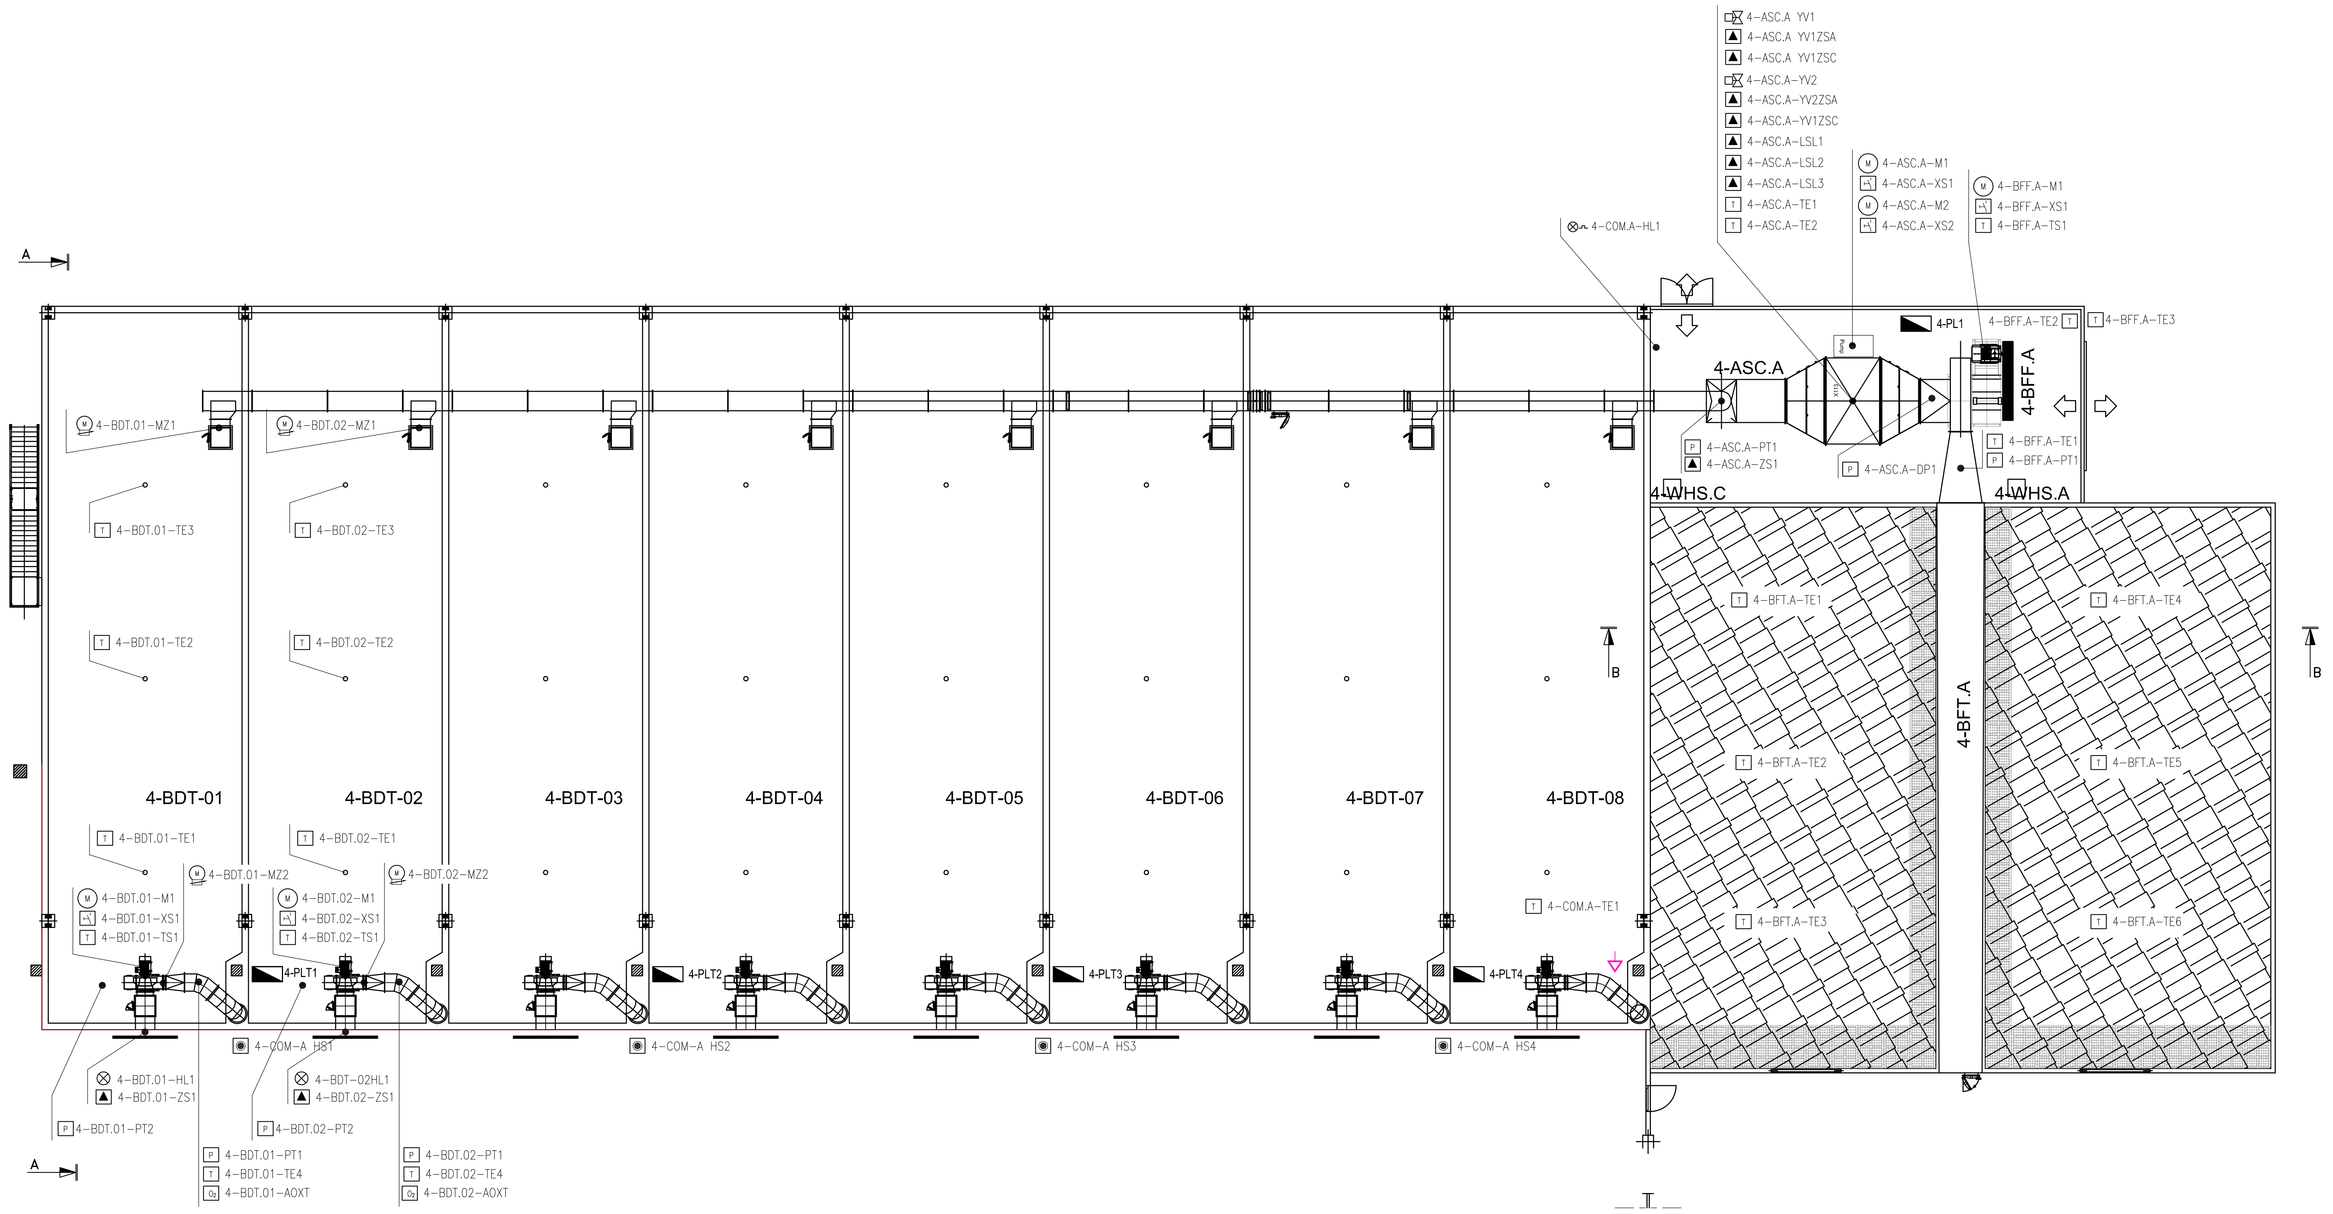

PERCOLATE TANKS (NOT IN SCALE)

FILTRATO REZERVUARAI (NE PAGAL MASTELĮ)

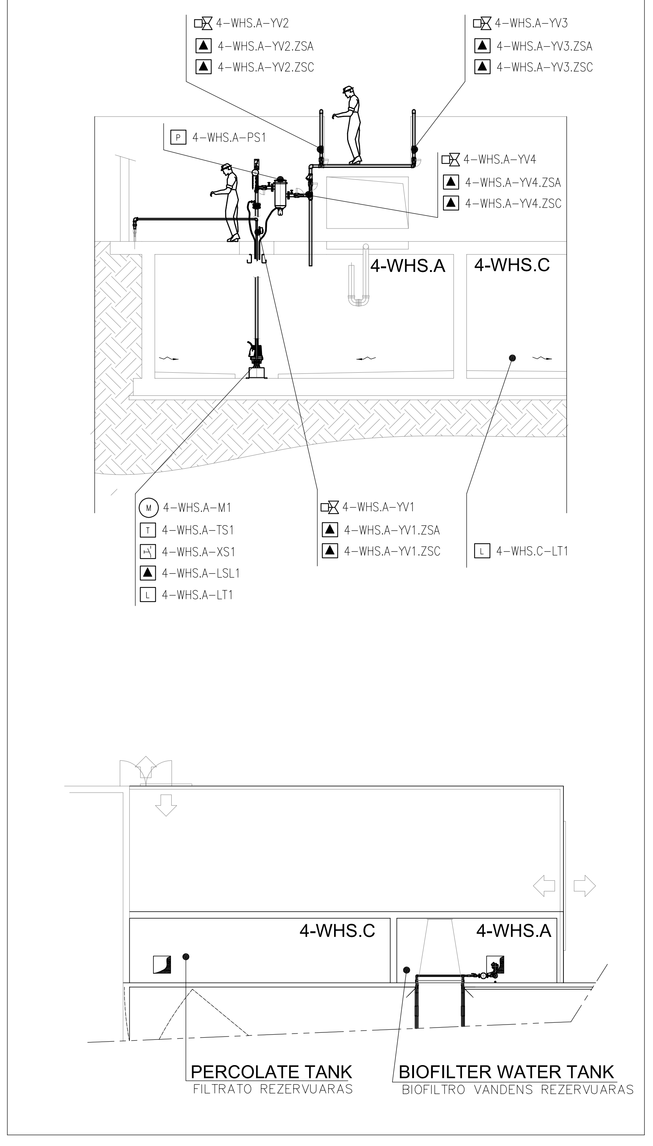

SECTION B:B - BIOTUNNELS

SEKCIJA B:B – BIOTUNELIAI

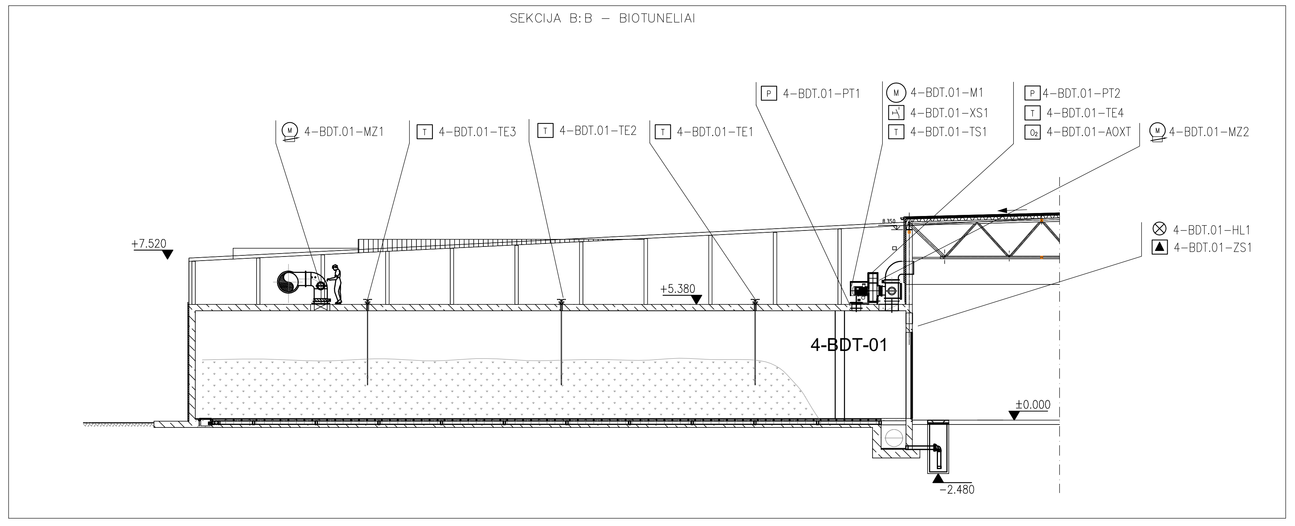

SECTION B:B - BIOFILTER

SEKCIJA B:B – BIOFILTRAS

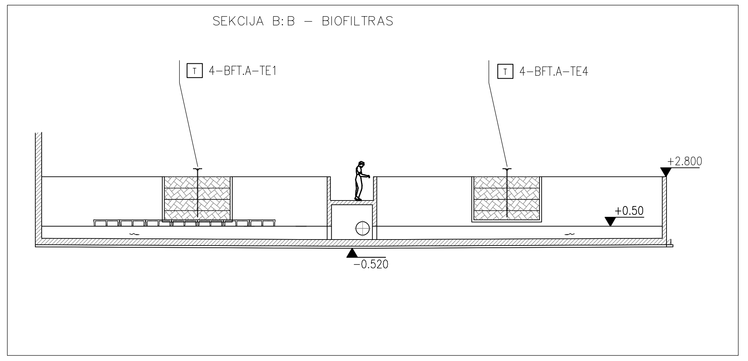

FRONT VIEW TUNNELS

TUNELIŲ VAIZDAS IŠ PRIEKIO

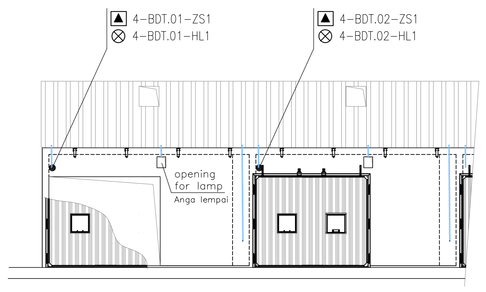

BIOTUNNEL 1
1 BIOTUNELIS

BIOTUNNEL 2
2 BIOTUNELIS

NUMATYTA TUNELIO APŠVIETIMO JUNGIKLIO VIETA, PASIRINKIMĄ KLIENTAS

ASPIRATION PIPE
TYPICAL INSTRUMENTS PLACEMENT

VAMZDIS ORUI IŠSIURBTI
ĮPRASTAS PRIETAISŲ IŠDĖSTYMAS

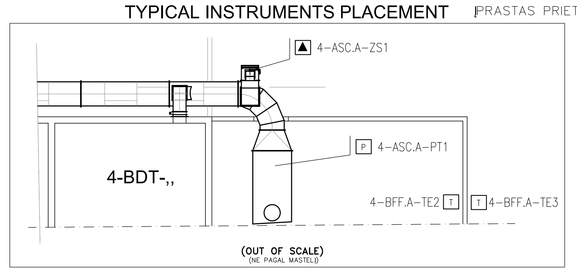

RECIRCULATION AIR FRESH
TYPICAL INSTRUMENTS PLACEMENT

ŠVIEŽIO ORO RECIRKULIACIJA
ĮPRASTAS PRIETAISŲ IŠDĖSTYMAS

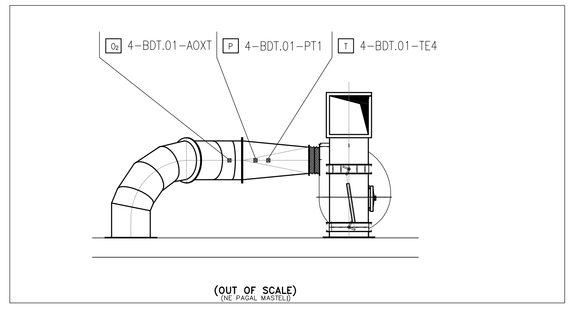

MASTELIS
SCALE
2,5 m

LEGENDA SIMBOLI
LEGEND
LEGENDA

	QUADRO ELETTRICO PRINCIPALE SWITCHBOARD	ELEKTROS SKYDAS
	PANNELLO LOCALE CON I/O REMOTO LOCAL PANEL	VIETINIS PULTAS
PB	CASSETTA COMANDO LOCALE E DERIVAZIONE PUSH BUTTON	MYGTUKAS
M1	MOTORE ELETTRICO ELECTRIC MOTOR	ELEKTROS VARIKLIS
XS1	SEZIONATORE LINEA MOTORE REPAIR SWITCH	REMONTO JUNGIKLIS
EH1	SCALDIGLIA HEATHER	ŠILDYTUVAS
	INTERFACCIA SEGNALI E POTENZA SIGNAL INTERFACE	SIGNALŲ SĄSAJA
YM1	ELETTROMAGNETE ELECTROMAGNET	ELEKTROMAGNETAS
YVM	ELETTROVALVOLA PROPORTIONAL VALVE	PROPORCINGAS VOŽTUVAS
YV1	ELETTROVALVOLA SOLENOID VALVE	ELEKTROMAGNETINIS VOŽTUVAS
HS	PULSANTE DI EMERGENZA LOCAL EMERGENCY PUSH BUTTON	VIETINIS AVARINIS MYGTUKAS
TE	MISURA DI TEMPERATURA (PTC) TEMPERATURE SENSOR (PTC)	TEMPERATŪROS JUTIKLIS (TTK)
SSL	RILEVATORE DI MOVIMENTO (PNP) ZERO SPEED SWITCH (PNP)	NULINIO GREIČIO JUNGIKLIS (TNT)
LS	INDICATORE DI LIVELLO LEVEL SWITCH	LYGIO JUNGIKLIS
ZS	INDICATORE DI POSIZIONE/SENSORE ANTISBANDAMENTO POSITION AND MESALIGMENT SWITCH	PADĖTIES IR NETINKAMO IŠLYGIAVIMO JUNGIKLIS
HS	EMERGENZA A FUNE/APERTURA SICUREZZE PORTE PULL CORD AND EMERGENCY DOORS SWITCH	IŠTRAUKIAMO LAIDO IR AVARINIS DURŲ JUNGIKLIS
PS	PRESSOSTATO PRESSURE SWITCH	SLĖGIO JUNGIKLIS
JB	CASSETTA DI DERIVAZIONE JUNCTION BOX	PASKIRSTYMO DĖŽĖ
TS	PROTEZIONE MOTORE (KLIXON)– TERMOSTATO MOTOR TEMPERATURE PROTECTION (KLIXON)– TEMPERATURE SWITCH	VARIKLIO TEMPERATŪRINĖ APSAUGA („KLIXON") – TEMPERATŪROS JUNGIKLIS
PT	MISURA DI PRESSIONE 4–20mA PRESSURE SENSOR 4–20mA	SLĖGIO JUTIKLIS 4–20 mA
LT	MISURA DI LIVELLO 4–20mA LEVEL SENSOR 4–20mA	LYGIO JUTIKLIS 4–20 mA
UT	MISURA DI UMIDITA' ESTERNA EXTERNAL HUMIDITY SENSOR	IŠORĖS DRĖGMĖS JUTIKLIS
FT	MISURATORE DI PORTATA CAPACITY METER	GALIOS MATUOKLIS
HS1	SIRENA HONER	SIRENA
HL1	ROTOALLARM FLASHING LAMP	MIRKSINTI LEMPA

REVISION N.	DESCRIPTION APRAŠYMAS	DESIGNER PROJEKTAVO	DATE DATA
1	**AS BUILT** kaip pastatytas	T.N.	23.11.2015
0	**ISSUED** IŠLEISTA	CEG	03.10.2014

DESIGNER
PROJEKTAVO

SUBJECT
TEMA

VILNIUS MBT PLANT
VILNIAUS MBA GAMYKLA

TITLE
PAVADINIMAS

PRIETAISŲ IŠDĖSTYMAS OBJEKTE – „A" SEKCIJA
BIODŽIOVINIMO TUNELIAI – BIOFILTRAS IR VANDENS SISTEMA
DEVICE ON FIELD LAYOUT - SECTION "A"
BIODRYNG TUNNELS - BIOFILTER AND WATER SYSTEM

PROJECT NR.	DRAWING NR.	SHEET	FOLLOWS	SCALE	CAD ARCHIVE
E00035	**ELE-A-009**	F1	F2	1:200	E00035-ELE-A-009F1

ATZWANGER
Ecomaster Atzwanger Division
LADURNER
UMWELTTECHNIK - ECOLOGIA

Pagal atitvyrą mes pasiliekame teises į šį brėžinį ir jį daugintį ar perduoti kitiems asmenims be mūsų aiškaus draudimo.

A termini di legge riserviamo la proprietà' di questo disegno con divieto di riprodurlo o di renderlo comunque noto a terzi senza nostra autorizzazione.
According to the law we reserve the rights to this drawing and it is forbidden to reproduce it or pass it to other parties without our approval.