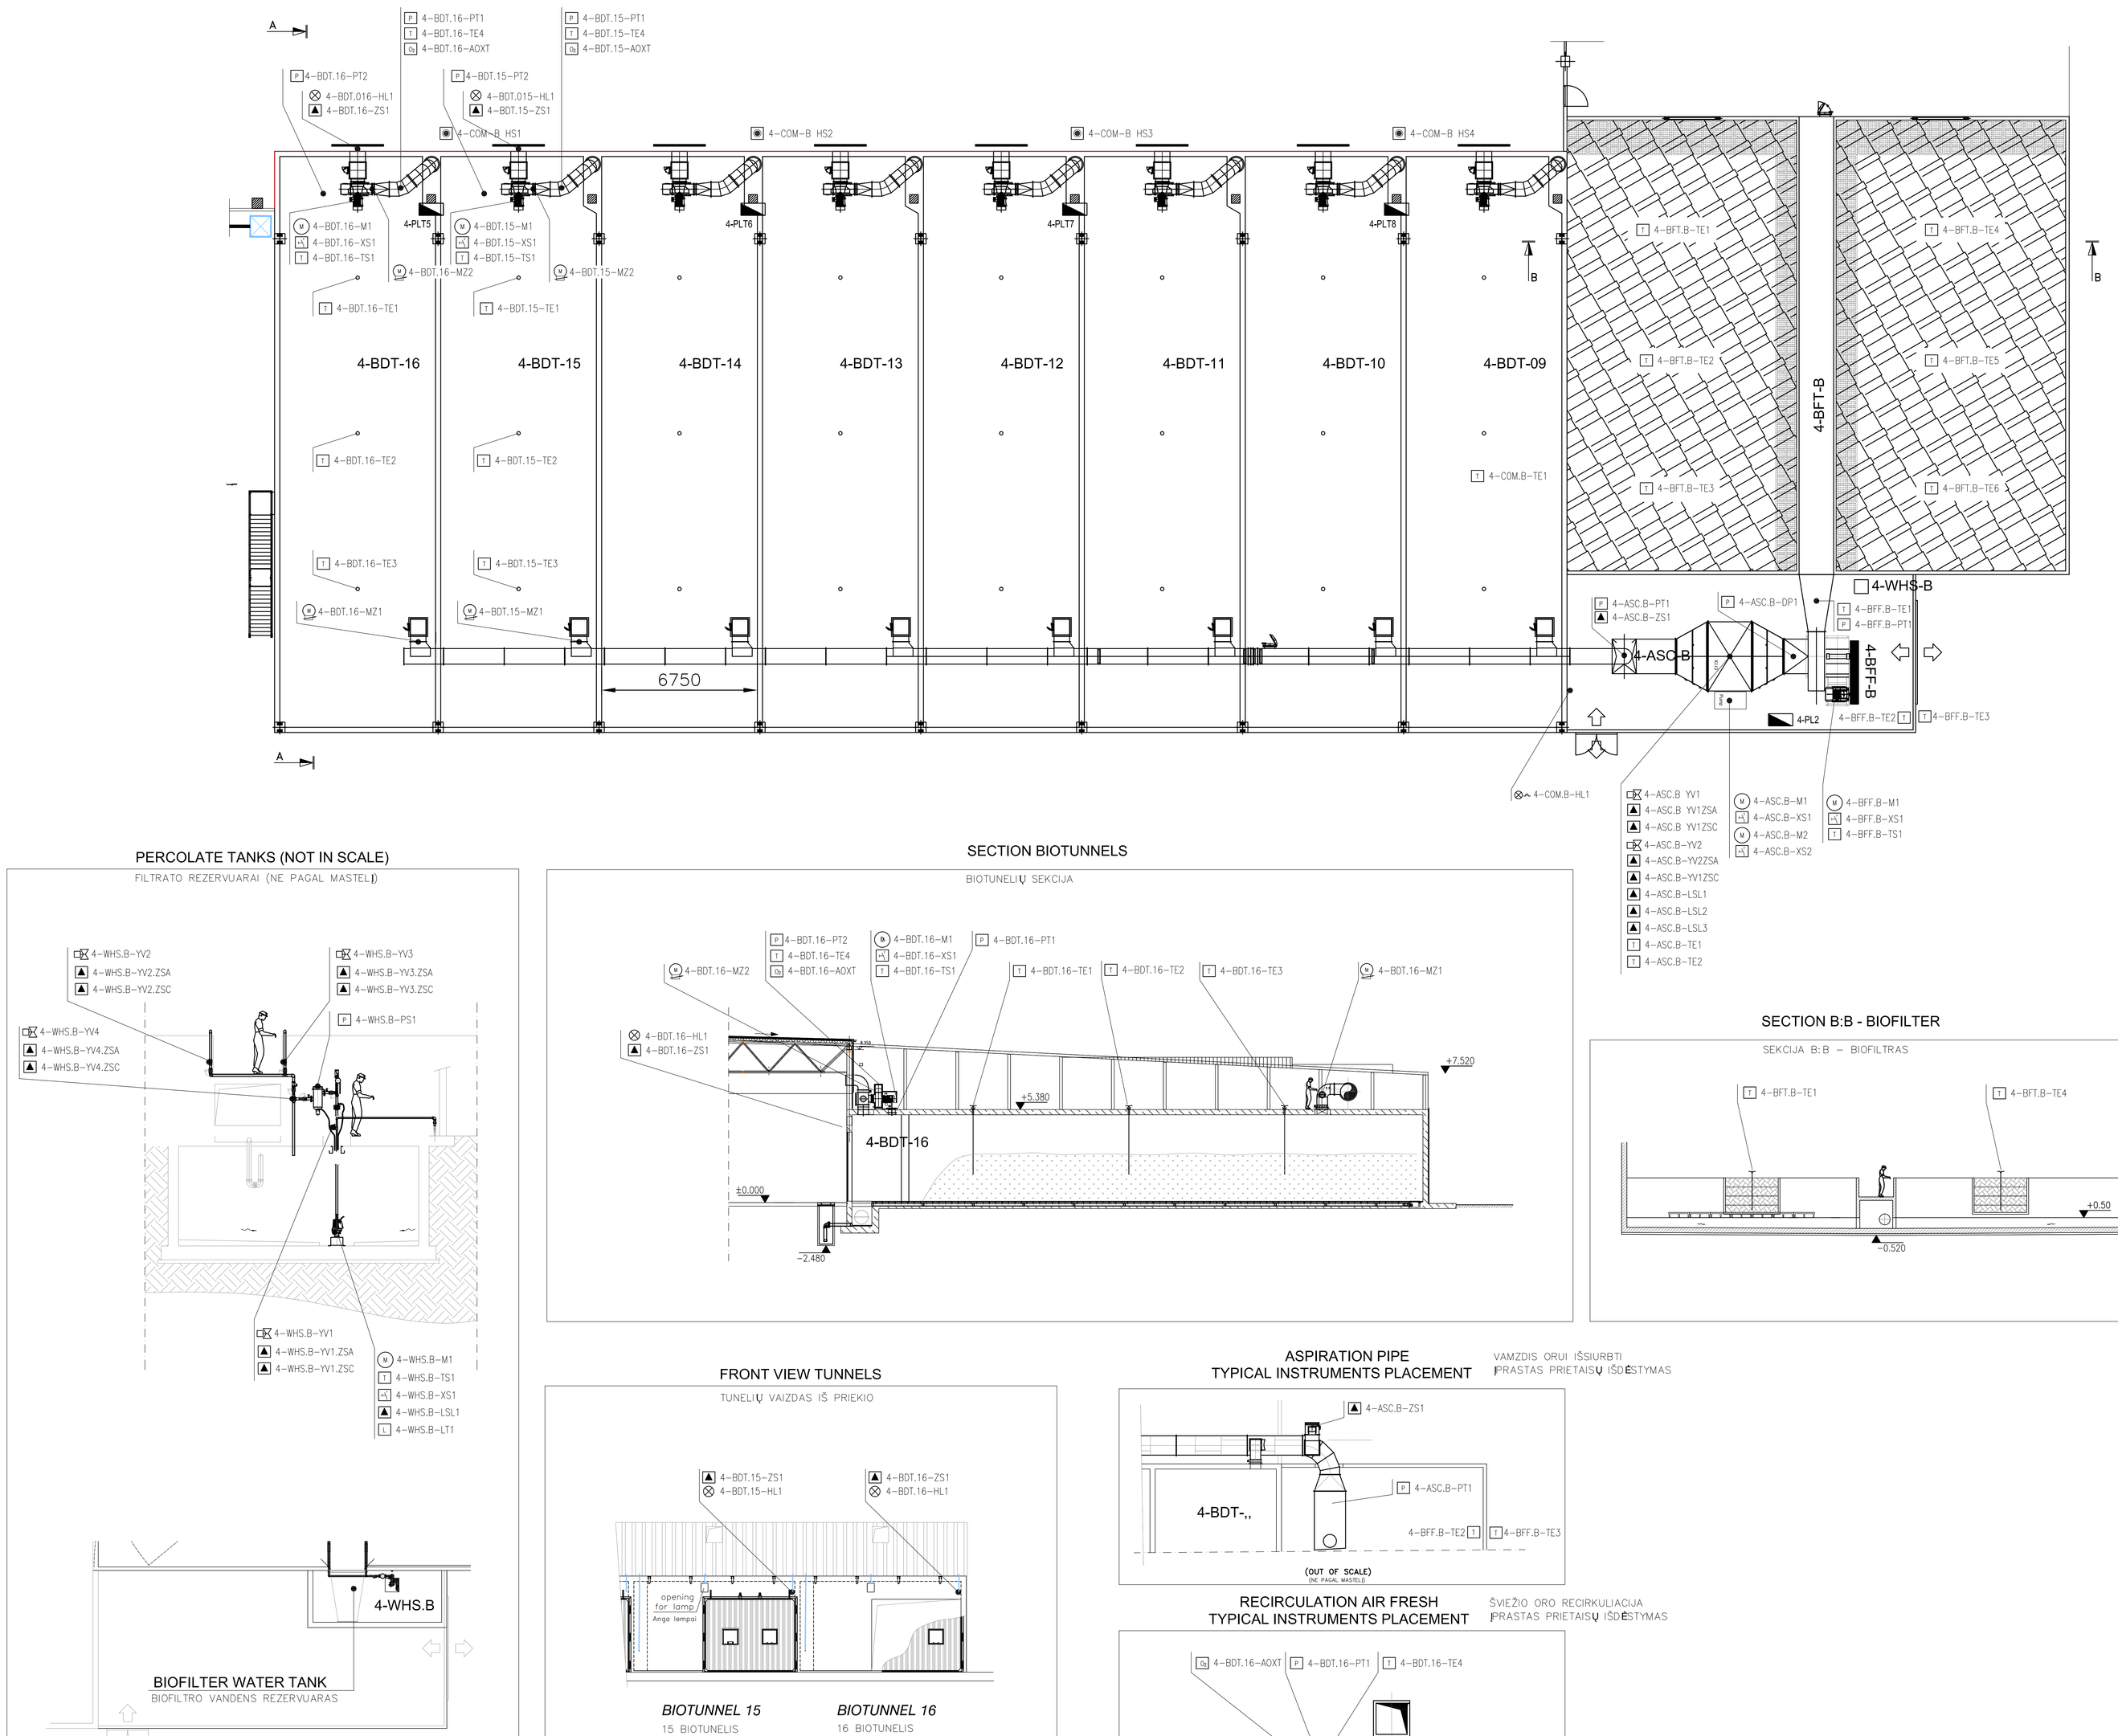

	QUADRO ELETTRICO PRINCIPALE SWITCHBOARD	ELEKTROS SKYDAS
	PANNELLO LOCALE CON I/O REMOTO LOCAL PANEL	VIETINIS PULTAS
PB	CASSETTA COMANDO LOCALE E DERIVAZIONE PUSH BUTTON	MYGTUKAS
M1	MOTORE ELETTRICO ELECTRIC MOTOR	ELEKTROS VARIKLIS
XS1	SEZIONATORE LINEA MOTORE REPAIR SWITCH	REMONTO JUNGIKLIS
EH1	SCALDIGLIA HEATHER	ŠILDYTUVAS
	INTERFACCIA SEGNALI E POTENZA SIGNAL INTERFACE	SIGNALŲ SĄSAJA
YM1	ELETTROMAGNETE ELECTROMAGNET	ELEKTROMAGNETAS
YVM	ELETTROVALVOLA PROPORTIONAL VALVE	PROPORCINGAS VOŽTUVAS
YV1	ELETTROVALVOLA SOLENOID VALVE	ELEKTROMAGNETINIS VOŽTUVAS
HS	PULSANTE DI EMERGENZA LOCAL EMERGENCY PUSH BUTTON	VIETINIS AVARINIS MYGTUKAS
TE	MISURA DI TEMPERATURA (PTC) TEMPERATURE SENSOR (PTC)	TEMPERATŪROS JUTIKLIS (TTK)
SSL	RILEVATORE DI MOVIMENTO (PNP) ZERO SPEED SWITCH (PNP)	NULINIO GREIČIO JUNGIKLIS (TNT)
LS	INDICATORE DI LIVELLO LEVEL SWITCH	LYGIO JUNGIKLIS
ZS	INDICATORE DI POSIZIONE/SENSORE ANTISBANDAMENTO POSITION AND MESALIGMENT SWITCH	PADĖTIES IR NETINKAMO IŠLYGIAVIMO JUNGIKLIS
HS	EMERGENZA A FUNE/APERTURA SICUREZZE PORTE PULL CORD AND EMERGENCY DOORS SWITCH	ĮTRAUKIAMO LAIDO IR AVARINIS DURŲ JUNGIKLIS
PS	PRESSOSTATO PRESSURE SWITCH	SLĖGIO JUNGIKLIS
JB	CASSETTA DI DERIVAZIONE JUNCTION BOX	PASKIRSTYMO DĖŽĖ
TS	PROTEZIONE MOTORE (KLIXON)– TERMOSTATO MOTOR TEMPERATURE PROTECTION (KLIXON)– TEMPERATURE SWITCH	VARIKLIO TEMPERATŪRINĖ APSAUGA (JUNGIKLIS – TEMPERATŪROS JUNGIKLIS
PT	MISURA DI PRESSIONE 4–20mA PRESSURE SENSOR 4–20mA	SLĖGIO JUTIKLIS 4–20 mA
LT	MISURA DI LIVELLO 4–20mA LEVEL SENSOR 4–20mA	LYGIO JUTIKLIS 4–20 mA
UT	MISURA DI UMIDITA' ESTERNA EXTERNAL HUMIDITY SENSOR	IŠORĖS DRĖGMĖS JUTIKLIS
FT	MISURATORE DI PORTATA CAPACITY METER	GALIOS MATUOKLIS
HS1	SIRENA HONER	SIRENA
HL1	ROTOALLARM FLASHING LAMP	MIRKSINTI LEMPA

PERCOLATE TANKS (NOT IN SCALE)

FILTRATO REZERVUARAI (NE PAGAL MASTELĮ)

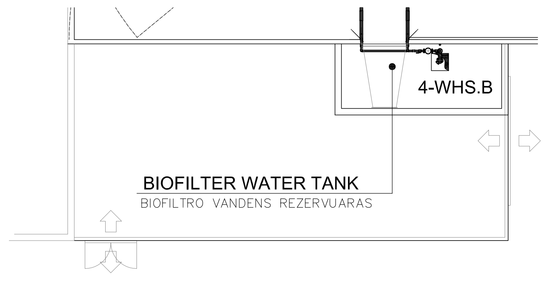

SECTION BIOTUNNELS

BIOTUNELIŲ SEKCIJA

SECTION B:B - BIOFILTER

SEKCIJA B:B – BIOFILTRAS

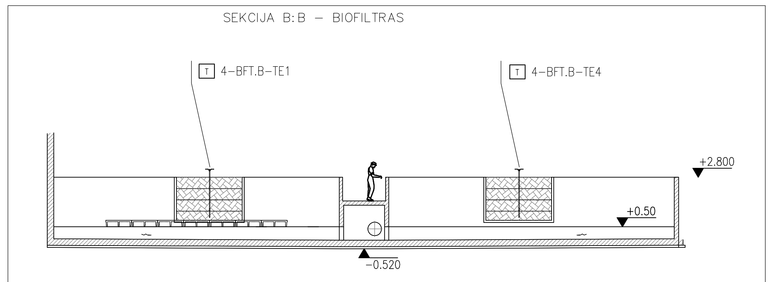

FRONT VIEW TUNNELS

TUNELIŲ VAIZDAS IŠ PRIEKIO

NUMATYTA TUNELIO APŠVIETIMO JUNGIKLIO VIETA, PASIRŪPINA KLIENTAS

ASPIRATION PIPE TYPICAL INSTRUMENTS PLACEMENT

VAMZDIS ORUI IŠSIURBTI
ĮPRASTAS PRIETAISŲ IŠDĖSTYMAS

RECIRCULATION AIR FRESH TYPICAL INSTRUMENTS PLACEMENT

ŠVIEŽIO ORO RECIRKULIACIJA
ĮPRASTAS PRIETAISŲ IŠDĖSTYMAS

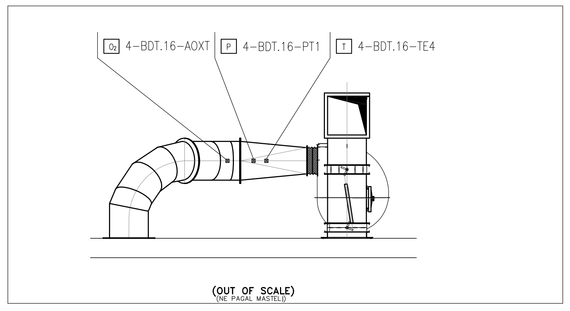

MASTELIS
SCALE
2,5 m

1	AS BUILT kaip pastatytas	T.N.	23.11.2015	
0	ISSUED IŠLEISTA	CEG	03.10.2014	
REVISION REVIZIJA	DESCRIPTION APRAŠYMAS	DESIGNER PROJEKTAVO	DATE DATA	

DESIGNER
PROJEKTAVO

SUBJECT
TEMA

PRIETAISŲ IŠDĖSTYMAS OBJEKTE – „B" SEKCIJA
BIODŽIOVINIMO TUNELIAI – BIOFILTRAS IR VANDENS SISTEMA

TITLE
PAVADINIMAS

DEVICE ON FIELD LAYOUT- SECTION "B"
BIODRYNG TUNNELS - BIOFILTER AND WATER SYSTEM

E00035	ELE-A-009	F2	F3	1:200	E00037-ELE-009F2
PROJEKTO NR. PROJECT NR.	BRĖŽINIO NR. DRAWING NR.	LAPAS SHEET	TOLESNIS FOLLOW	MASTELIS SCALE	CAD ARCHYVAS CAD ARCHIVE

ATZWANGER
Ecomaster Atzwanger Division
LADURNER UMWELTTECHNIK - ECOLOGIA

Pagal atsitynę mes pasilekame teises į šį brėžinį ir jo daugintį ar perduoti kitiems jokiemlmo be mūsų aiškimo draustiems.
A termini di legge riserviamo la proprietà di questo disegno con divieto di riproduirlo o di renderlo comunque noto a terzi senza nostra autorizzazione.
According to the law we reserve the rights to this drawing and it is forbidden to reproduce it or pass it to other parties without our approval.