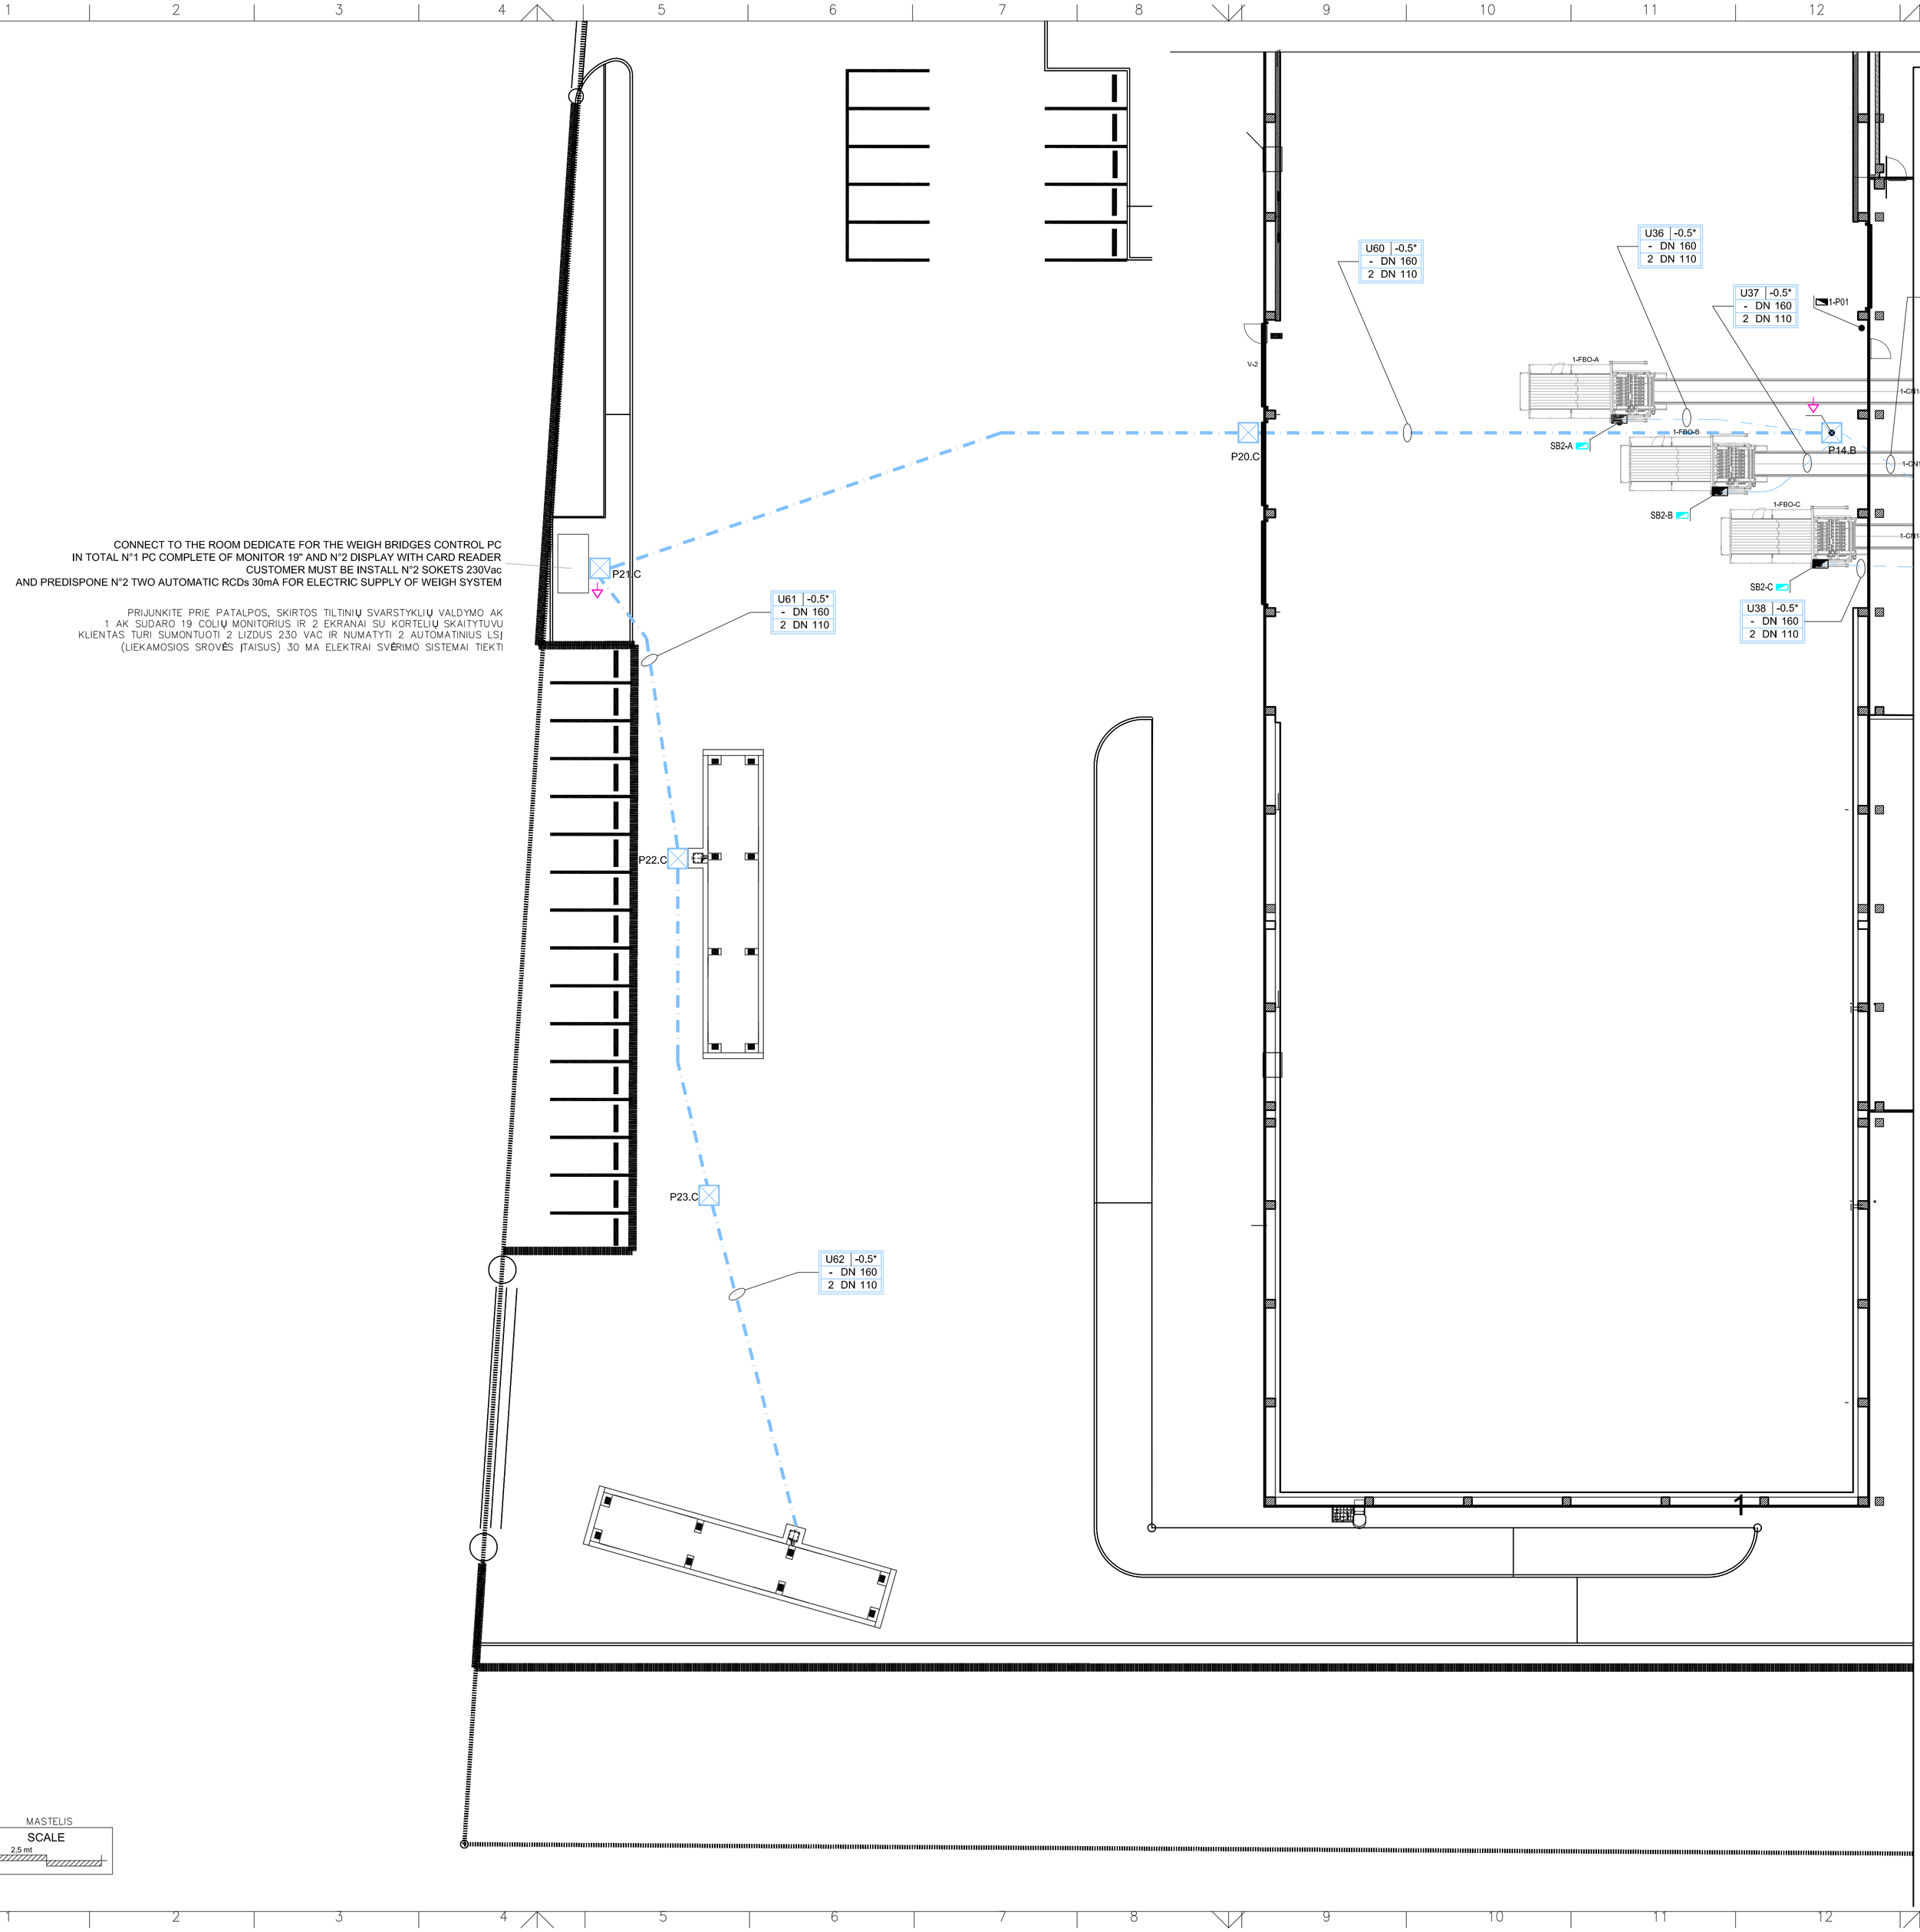

PASTABA.
VISUS GOFRUOTUS POŽEMINIUS ELEKTROS KABELIŲ VAMZDŽIUS IR ŠULINIUS TIEKIA IR MONTUOJA KLIENTAS.
ELEKTROS LAIDUS, ESANČIUS GOFRUOTUOSE VAMZDŽIUOSE, TIEKIA IR MONTUOJA „ATZWANGER".

PASTABA.
ŽR. „BILANCIAI" DUOMENŲ LAPĄ IR BRĖŽINĮ, KUR PATEIKTA INFORMACIJA.

LEGENDA / LEGEND — LEGENDA

Passerella forata F.M./DATI Power cables - Open shape cable tray	Elektros kabeliai – Atviras kabelių lovys
cavidotti interrati per circuiti FM e segnali LV and signal cables Underground pipes	Ž.Į ir signalinių kabelių požeminiai vamzdžiai
Quadro elettrico/pannello locale Electric Switchboard/Local panel	Elektros skydas / Vietinis skydas
Nodo equipotenziale (fornito dal cliente) Equipotential node for ATZ equipment (supplied by client)	
	Ekvipotencialinis ATŽ įrangos mazgas (tiekia klientas)

TYPICAL PIT / ĮPRASTAS ŠULINYS

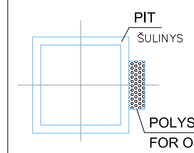

LEGEND / LEGENDA

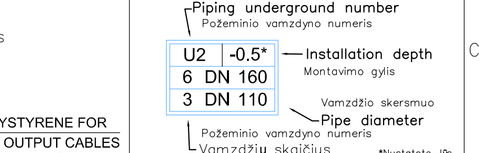

PIPINPG UNDERGROUND
POŽEMINIS VAMZDYNAS
ALL PITS FOR POWER MUST HAVE 1000X1000mm DIMENSION MINIMUM
VISŲ ELEKTROS LAIDŲ ŠULINIŲ MATMENYS TURI BŪTI MAŽIAUSIAI 1 000 X 1 000 mm

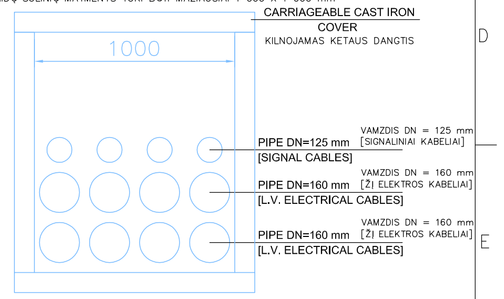

NOTE:
ALL ELECTRICAL CORRUGATED PIPES UNDERGROUND AND PITS ARE SUPPLIED AND INSTALLED BY CLIENT.
THE ELECTRICAL WIRES INSIDE THE CORRUGATED PIPES ARE SUPPLIED AND INSTALLED BY ATZWANGER

NOTE:
REFER TO BILANCIAI DATA SHEET AND DRAWING FOR DATAILS

REVISION REVIZIJA	DESCRIPTION APRAŠYMAS	DESIGNER PROJEKTAVO	DATE DATA
1	AS BUILT kaip pastatytas	T.N.	23.11.2015
0	ISSUED IŠLEISTA	MAV	22.01.2015 2015-01-22

DESIGNER / PROJEKTAVO

SUBJECT / TEMA: VILNIUS MBT PLANT
VILNIAUS MBA GAMYKLA

TITLE / PAVADINIMAS: WEIGHBRIDGES AREA - UNDERGROUND CABLES
TILTINIŲ SVARSTYKLIŲ ZONA – POŽEMINIAI KABELIAI

PROJEKTO NR. PROJECT NR.	BRĖŽINIO NR. DRAWING NR.	LAPAS SHEET	TOLESNIS FOLLOW	MASTELIS SCALE	CAD. ARCHYVAS CAD ARCHIVE
E00035	ELE-A-007	F4	-	1:200	E00035-ELE-A-007F4

ATZWANGER — Tecnologia d'impianti dalla A alla Z: ambiente, energia, acqua, edilizia. Alle specialità una sola risposta: Energie, Verwertung, Wasser.
Ecomaster Atzwanger Division
LADURNER UMWELTTECHNIK - ECOLOGIA

Pagal įstatymus mes pasilaikome teises į(si)rėžtinį ir draudžiame įdiegimą) ar perduoti kitiems asmenims be mūsų sutikimo.
A termini di legge riserviamo la proprietà di questo disegno con divieto di riprodurlo o di renderlo comunque noto a terzi senza nostra autorizzazione.
According to the law we reserve the rights to this drawing and it is forbidden to reproduce it or pass it to other parties without our approval.