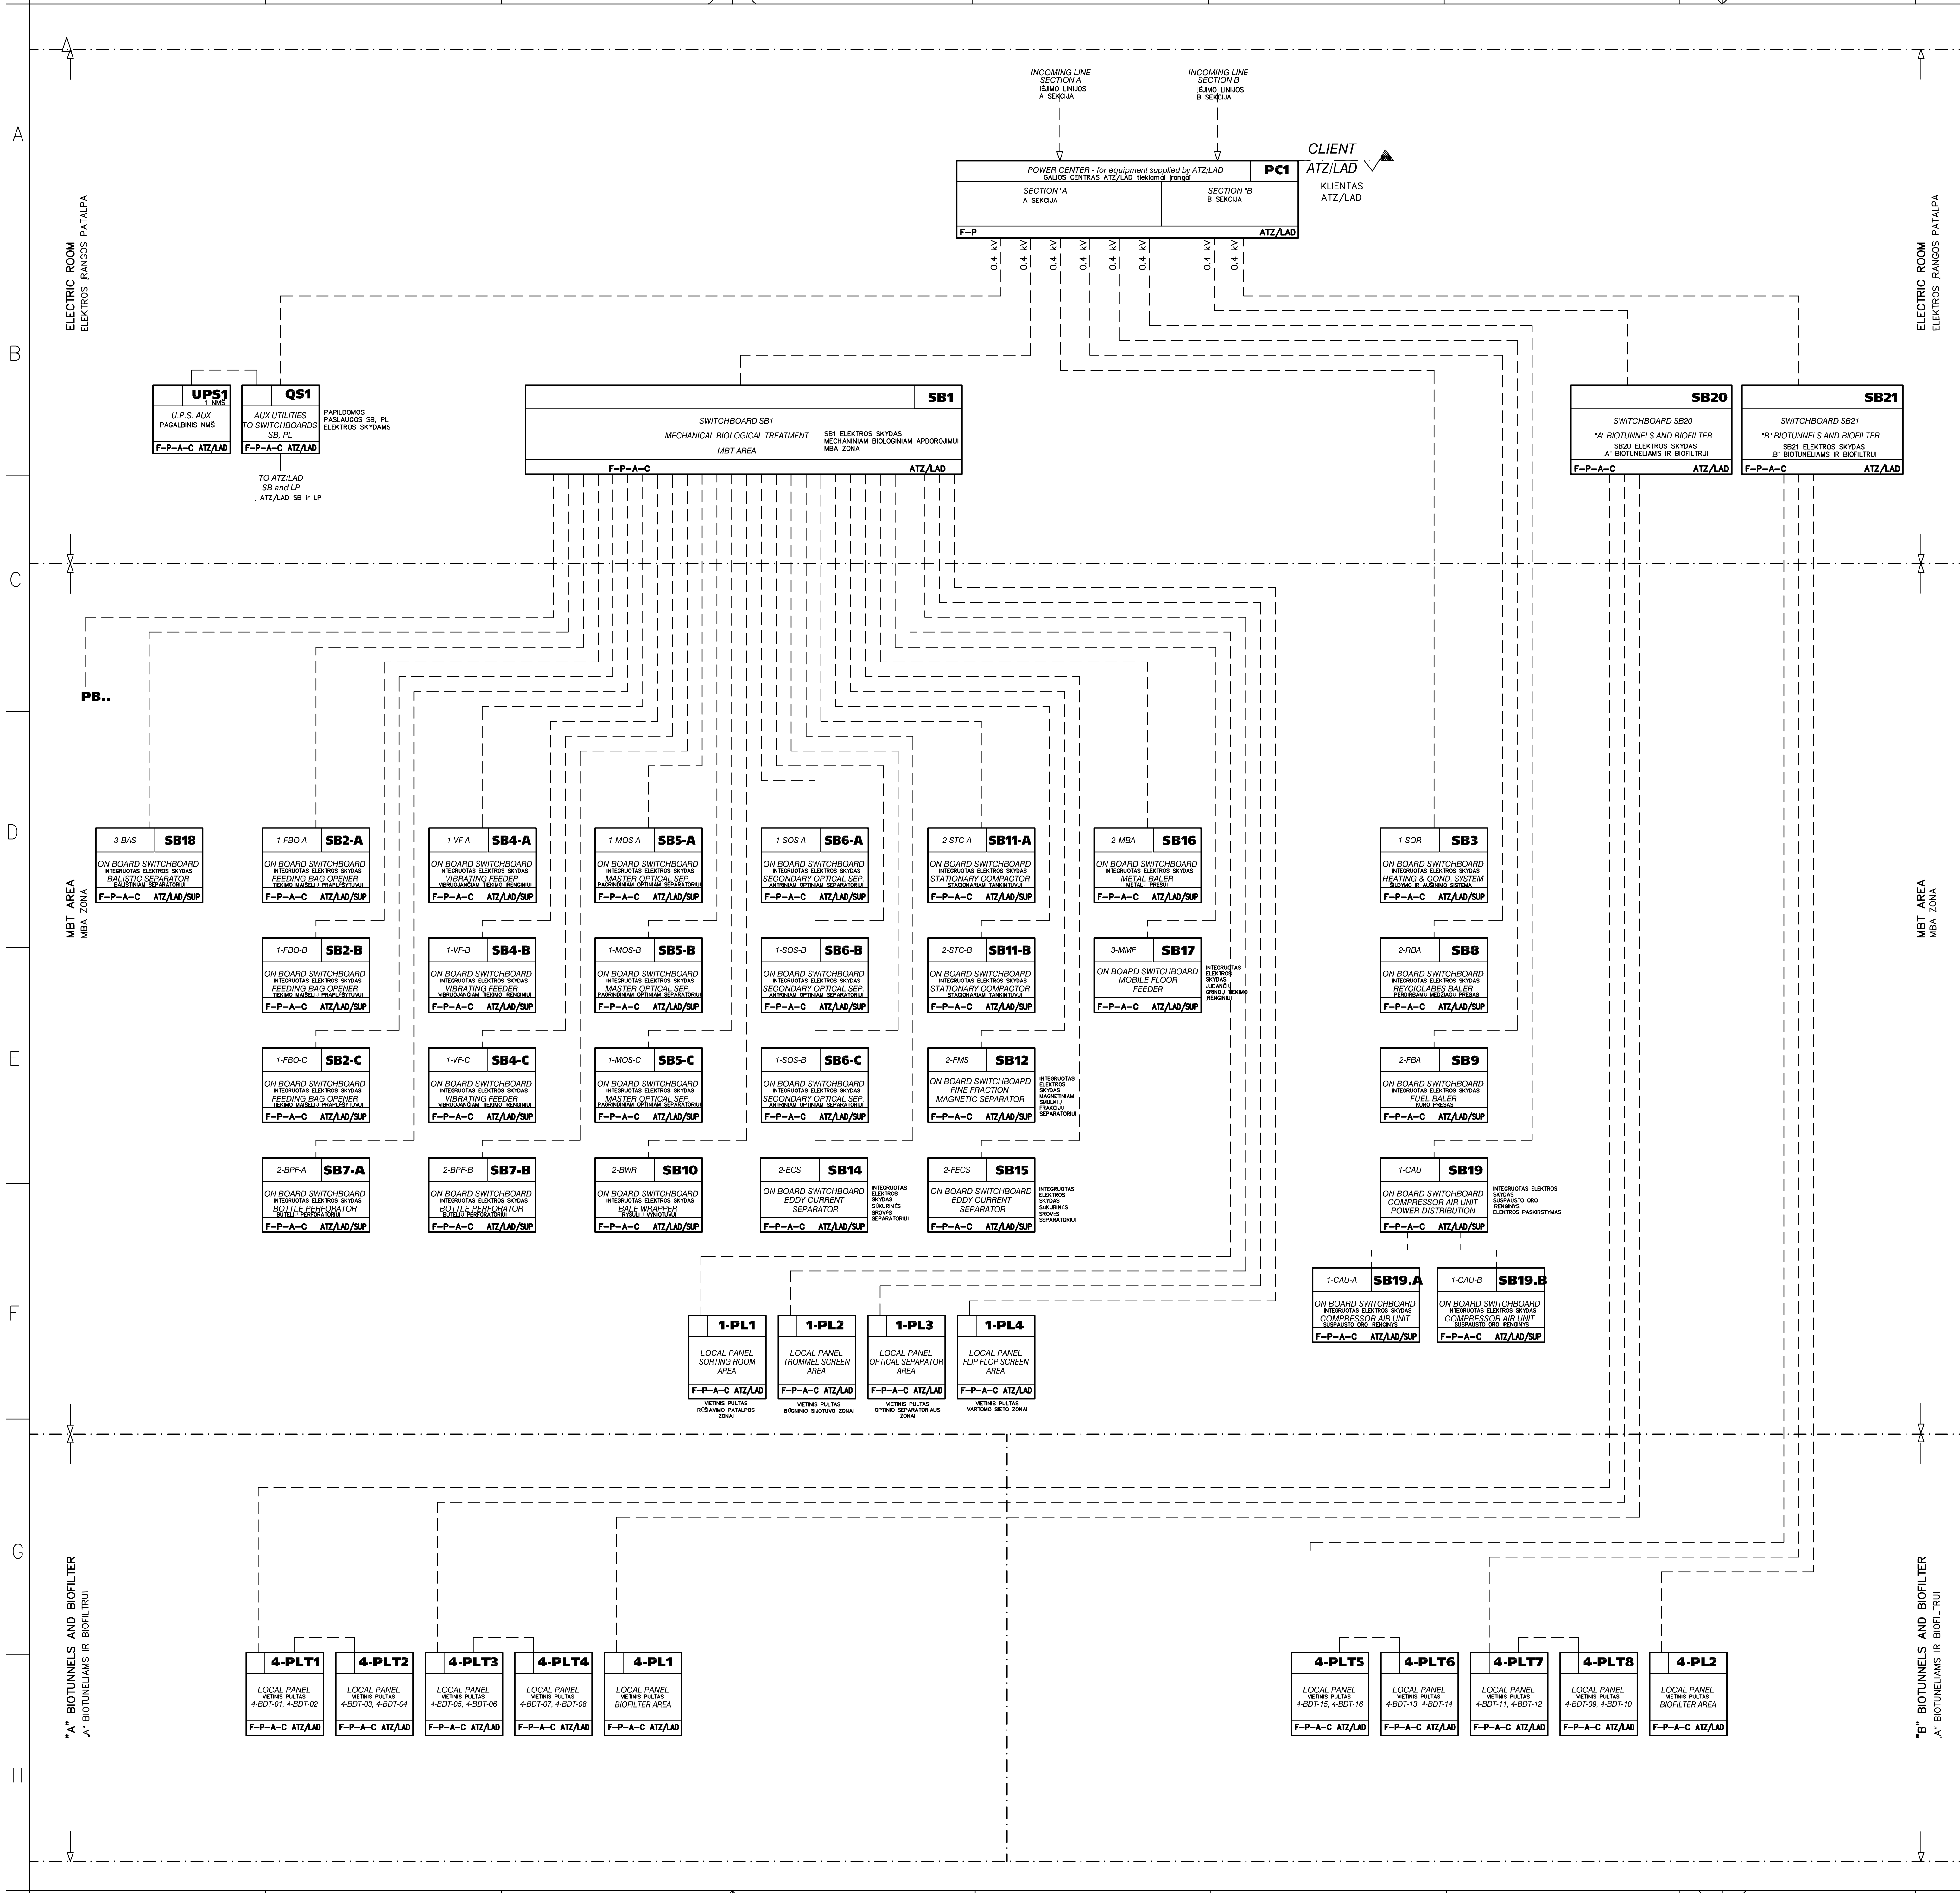

	ATZ/LAD SWITCHBOARD SUPPLY ELEKTROS SKYDĄ TIEKIA ATZ/LAD
OTH	CLIENT SWITCHBOARD SUPPLY ELEKTROS SKYDĄ TIEKIA KLIENTAS
SUP	MACHINE PRODUCER SUPPLY TIEKIA ĮRENGINIO GAMINTOJAS

LEGEND LEGENDA

F	SUPPLY	TIEKIMAS
P	LAYING	TIESIMAS
A	ALIMENTATION	MAITINIMAS
C	EXTERNAL CONNECTIONS	IŠORINĖS JUNGTYS
ATZ/LAD	ELECTRIC PART SUPPLIER	ELEKTRINĖS DALIES TIEKĖJAS
SUP	MACHINE PRODUCER (FOR ATZ/LAD)	ĮRENGINIO GAMINTOJAS (ATZ/LAD)
OTH	Energesman	„Energesman"
ESIST.	EXISTING BOARD	ESAMAS SKYDAS

NOTE 1: In this drawing is not rappresented the automation devices, network and supervision system

1 PASTBA. Šioje schemoje nepateikiami automatikos įrenginiai, tinklo ir priežiūros sistema.

Item Gaminys	Description Aprašymas	Item Gaminys	Description Aprašymas
PL/PLT	LOCAL PANELS VIETINIAI PULTAI	PB	PUSH BUTTON (LOCAL CONTROLS) MYGTUKAI (VIETINIAI VALDIKLIAI)
SB9	SWITCHBOARD 2–FBA ELEKTROS SKYDAS 2–FBA		
SB8	SWITCHBOARD 2–RBA ELEKTROS SKYDAS 2–RBA		
SB7-B	SWITCHBOARD 1–BPF–B ELEKTROS SKYDAS 1–BPF–B	QS1	AUXILIARY UTILITIES SWITCHBOARD PAPILDOMŲ PASLAUGŲ ELEKTROS SKYDAS
SB7-A	SWITCHBOARD 1–BPF–A ELEKTROS SKYDAS 1–BPF–A	UPS	UPS AUX BIOFILTERS & MBT PLANT PAPILDOMAS BIOFILTRŲ IR MBA GAMYKLOS NMŠ
SB6-C	SWITCHBOARD 1–SOS–C ELEKTROS SKYDAS 1–SOS–C	SB21	SB. "B" TUNNELS AND BIOFILTER „B" TUNELIŲ IR BIOFILTRO ELEKTROS SKYDAS
SB6-B	SWITCHBOARD 1–SOS–B ELEKTROS SKYDAS 1–SOS–B	SB20	SB. "A" TUNNELS AND BIOFILTER „A" TUNELIŲ IR BIOFILTRO ELEKTROS SKYDAS
SB6-A	SWITCHBOARD 1–SOS–A ELEKTROS SKYDAS 1–SOS–A	SB19B	SWITCHBOARD 1–CAU–B ELEKTROS SKYDAS 1–CAU–B
SB5-C	SWITCHBOARD 1–MOS–C ELEKTROS SKYDAS 1–MOS–C	SB19A	SWITCHBOARD 1–CAU–A ELEKTROS SKYDAS 1–CAU–A
SB5-B	SWITCHBOARD 1–MOS–B ELEKTROS SKYDAS 1–MOS–B	SB19	DISTRIBUTION SWITCHB. 1–CAU ELEKTROS PASKIRSTYMO SKYDAS 1–CAU
SB5-A	SWITCHBOARD 1–MOS–A ELEKTROS SKYDAS 1–MOS–A	SB18	SWITCHBOARD 3–BAS ELEKTROS SKYDAS 3–BAS
SB4-C	SWITCHBOARD 1–VF–C ELEKTROS SKYDAS 1–VF–C	SB17	SWITCHBOARD 2–MMF ELEKTROS SKYDAS 2–MMF
SB4-B	SWITCHBOARD 1–VF–B ELEKTROS SKYDAS 1–VF–B	SB16	SWITCHBOARD 2–MBA ELEKTROS SKYDAS 2–MBA
SB4-A	SWITCHBOARD 1–VF–A ELEKTROS SKYDAS 1–VF–A	SB15	SWITCHBOARD 2–FECS ELEKTROS SKYDAS 2–FECS
SB3	SWITCHBOARD 1–SOR ELEKTROS SKYDAS 1–SOR	SB14	SWITCHBOARD 2–ECS ELEKTROS SKYDAS 2–ECS
SB2-C	SWITCHBOARD 1–FBO–C ELEKTROS SKYDAS 1–FBO–C	SB13	SWITCHBOARD 2–MMS ELEKTROS SKYDAS 2–MMS
SB2-B	SWITCHBOARD 1–FBO–B ELEKTROS SKYDAS 1–FBO–B	SB12	SWITCHBOARD 2–FMS ELEKTROS SKYDAS 2–FMS
SB2-A	SWITCHBOARD 1–FBO–A ELEKTROS SKYDAS 1–FBO–A	SB11-B	SWITCHBOARD 2–STC–B ELEKTROS SKYDAS 2–STC–B
SB1	SWITCHBOARD MBT ELEKTROS SKYDAS MBA	SB11-A	SWITCHBOARD 2–STC–A ELEKTROS SKYDAS 2–STC–A
PC1	POWER CENTER GALIOS CENTRAS	SB10	SWITCHBOARD 2–BWR ELEKTROS SKYDAS 2–BWR

REVISION REDAKCIJA		DESCRIPTION APRAŠYMAS	DESIGNER PROJEKTAVO	DATE DATA
3	AS BUILT	kaip pastatytas	T.N.	23.11.2015
2	UPGRADE	ATNAUJINTA	CEG	12.01.2015
1	Upgrade	Atnaujinta	MCO	11.02.2014
0	ISSUE	IŠLEISTA	MCO	20.01.2014

DESIGNER
PROJEKTAVO

SUBJECT
TEMA

VILNIUS MBT PLANT
VILNIAUS MBA GAMYKLA

TITLE
PAVADINIMAS

ELECTRIC SYSTEM ONE-LINE DIAGRAM
BLOCK SCHEME
ELEKTROS SISTEMOS VIENOS LINIJOS BLOKO SCHEMA

E00035	ELE-AL-001	1	-	1:1	E00035-ELE-001
PROJEKTO NR. PROJECT NR.	BRĖŽINIO NR. DRAWING NR.	LAPAS SHEET	TOLESNIS FOLLOW	MASTELIS SCALE	CAD ARCHYVAS CAD ARCHIVE

ATZWANGER
Ecomaster Atzwanger Division

LADURNER
UMWELTTECHNIK - ECOLOGIA

Pagal statymą mes pasiliekame teises į šį brėžinį ir jį dauginti ar perduoti kitiems asmenims be mūsų sutikimo draudžiama.
A termini di legge riserviamo la proprieta' di questo disegno con divieto di riprodurlo o di renderlo comunque noto a terzi senza nostra autorizzazione.
According to the law we reserve the rights to this drawing and it is forbidden to reproduce it or pass it to other parties without our approval.