

Brėžinio Nr. / Doc Nr	Pavadinimas / Title	Lapas / Sht n.	iš / of
E00035-ELE-AL-003C	VARIKLIS IR JUTIKLIŲ SĄRAŠAS / MOTOR & SENSOR LIST	1	

PAVADINIMAS / TITLE : **VILNIUS - LITHUANIA**
 MBT PLANT

KLIENTŲ / CUSTOMER :

PROJEKTO NUMERIS / PROJECT Nr. : **E00035**

BRĖŽINIO NR. / DRW. Nr.: **E00035-ELE-AL-003**

4	10/11/2015	AS BUILT	R.G.	S.C.	R.T.
3	20/07/2015	Updated / Atnaujinta	R.G.	S.C.	R.T.
2	12/01/2015	Updated / Atnaujinta	CEG	MCO	ATZ/LAD
1	11/02/2014	Upgrade / Patobulinta	MCO	MCO	ATZ
0	29/01/2014	Issued / Išleista	MCO	MCO	ATZ
Redakcija Revision	Data Date	Aprašymas/Description	Parengtas Prepared	Patikrintas Checked	Patvirtintas Approved

Brėžinio Nr. / Doc Nr	Pavadinimas / Title	Lapas / Sht n.	iš / of
E00035-ELE-AL-003C	VARIKLIS IR JUTIKLIŲ SĄRAŠAS / MOTOR & SENSOR LIST	3	

SB - Įrenginio elektros skydas - techninė informacija:

SB - Quadro package a bordo macchina - caratteristiche tecniche

- Naudojamas TN tipo elektros paskirstymas, kai neutralus konduktorius turi visas apsaugas (atjungikliai, srovės pertraukikliai, diferencialai ir kt.), taip pat turi būti keturpolio tipo pertraukiklis neutraliam konduktoriui.
Il sistema di distribuzione dell'energia elettrica è di tipo TN, quindi; nei quadri package in cui è previsto il conduttore di neutro tutte le protezioni (sezionatori, interruttori di protezione, differenziali, ecc) dovranno essere di tipo quadripolare con interruzione anche del conduttore di neutro
- Dežėje sumontuotų apsaugų trumpojo jungimo galia turi būti ne mažesnė nei nurodyta stulpelyje kA.
Le protezioni da installare all'interno dei quadri package dovranno avere un potere di interruzione pari almeno quanto indicato nella specifica colonna kA.
- Minimali priekinio elektros skydo įranga: pagrindinis jungiklis, maitinimo tinklo lempa, signalinė lempa, parinkties jungiklis vietinis - 0 - nuotolinis, paleidimo ir sustabdymo mygtukas, nustatymo iš naujo mygtukas, avarinis mygtukas.
Equipaggiamento minimo sul fronte quadro package: sezionatore generale, selettore locale - 0 - remoto, pulsante start - stop, tasto reset, fungo d'emergenza Not Aus, spia tensione e allarmespia tensione e allarme
- Prieš montavimą „Atzwanger„ / „Ladurner“ patvirtina elektros schemas
Approvazione schemi elettrici da Atzwanger/ladurner prima della costruzione
- Jei dėžės signalams būtimas maitinimo tiekimas (pvz., 24 V DC arba 110 V DC), ši įtama turi būti tiekama į elektros skydą.
Se il package ha bisogno di alimentazione assiliaria (per esempio 24vDC o 110VDC), questa deve essere generata all'interno del quadro stesso.
- Visi laidai, tiek elektros skydo viduje, tiek išorėje, turi būti sunumeruoti žymekliais.
Tutti i cavi all'interno del quadro sona da numerare ed etichettare. Come naturalmente anche quelle del cablaggio.


4	10/11/2015	AS BUILT	R.G.	S.C.	R.T.
3	20/07/2015	Updated / Atnaujinta	R.G.	S.C.	R.T.
2	12/01/2015	Updated / Atnaujinta	CEG	MCO	ATZ/LAD
1	11/02/2014	Upgrade / Patobulinta	MCO	MCO	ATZ
0	29/01/2014	Issued / Išleista	MCO	MCO	ATZ
Redakcija Revision	Data Date	Aprašymas/Description	Parengtas Prepared	Patikrintas Checked	Patvirtintas Approved

Brėžinio Nr. / Doc Nr	Pavadinimas / Title	Lapas / Sht n.	iš / of
E00035-ELE-AL-003C	VARIKLIS IR JUTIKLIJ SĄRAŠAS / MOTOR & SENSOR LIST	4	

SB - Įrenginio elektros skydas - techninė informacija apie susietą avarinį mygtuką:

SB - Quadro package a bordo macchina - caratteristiche tecniche interfacciamento del fungo di emergenza

Efektyvumo lygis c

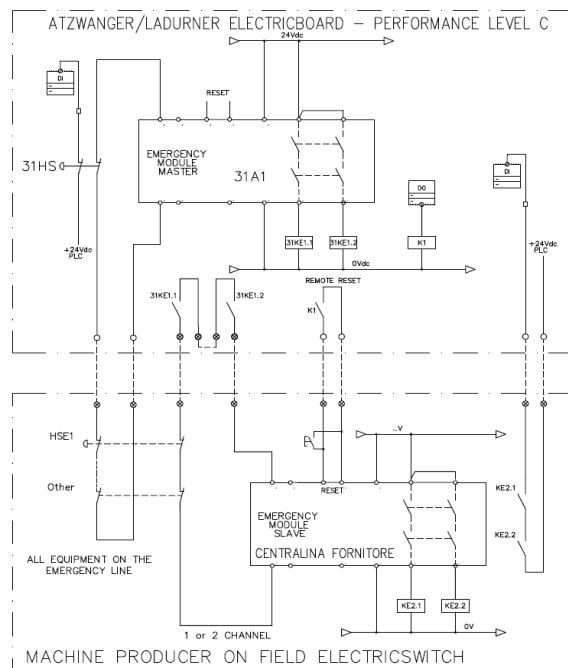

4	10/11/2015	AS BUILT	R.G.	S.C.	R.T.
3	20/07/2015	Updated / Atnaujinta	R.G.	S.C.	R.T.
2	12/01/2015	Updated / Atnaujinta	CEG	MCO	ATZ/LAD
1	11/02/2014	Upgrade / Patobulinta	MCO	MCO	ATZ
0	29/01/2014	Issued / Išleista	MCO	MCO	ATZ
Redakcija Revision	Data Date	Aprašymas/Description	Parengtas Prepared	Patikrintas Checked	Patvirtintas Approved



DOC. Nr / DOC. Nr

E00035-ELE-AL-003

A/L=Atzwanger/Ladurner; MS=Machine supplier; ES=Electric supplier;
PS=Piping/Air Duct supplier A / L Atzwanger/Ladurner; MS Machine
tiekėjas; ES elektros tiekėjas; PS Vamzdynai ir oro protaka tiekėjas

						hemos maitinimo dėžė / Alimentazione q.e. pa						VARIKLIO DUOMENYS / MOTOR DATA														JUTIKLIAI / SENSORS				SAJA / INTERFACE		TAKYMO TIEKIMO/MONTAVIMAS						
	Kodas / Code	Įrenginio aprašymas / Machine Description	Elektr. Q	JB	valdyba	varinis / Emerg.	V	Hz	KW	A	Linea	kA	V	Hz	KW	A	kA	Ku	Kc	Started	Rpm	Insul.	Wind prot.	Duty	IP	Cooling	Breake	Tipas / Type	V	A	Range	is rengimo tiek?jo / From Machine supplier	is PCL sistemos / From A/L system to machine supplier	apply by Tiekimo	Installed by /diegto	Connected Prijungt	Note	
ATZ pos	Sigla	Descrizione Macchina	Qtà	JB	Quadro	Emerg.	V	Hz	KW	A	Linea	kA	V	Hz	KW	A	kA	Ku	Kc	avv.to	Rpm	Isol.	Prot. mot.	Serv.	IP	Raffr.	Freno	Tipo	V	A	Scala	to A/L system	machine supplier	Fornito	Installato	Collegato	Note	
SB1 - MECHANINISBIOLOGINIS APDOROJIMAS - MBA																																				A/L=Atzwanger/Ladurner; MS=Machine supplier; ES=Electric supplier; PS=Piping/Air Duct supplier		
1-FBO-A		TIEKIMO MAIŠELIŲ PRAPLĖŠYTUVAS																																				
1-PL1	SB2-A	Elektros skydas	1		SB1		400	50	17,4	36	3F+T	10								FE																MS	MS	ES
	M1	Variklis	1										400	50	2,2	4,95		0,87	0,66%	VFD															MS	MS	MS	
	M2	Variklis	1										400	50	5,5	11,00		0,88	0,66%	VFD															MS	MS	MS	
	M3	Variklis	1										400	50	7,5	14,80		0,88	0,66%	VFD															MS	MS	MS	
	M4	Variklis	1										400	50	2,2	5,10		0,85	0,66%	VFD															MS	MS	MS	
	IN	1 avarinis grandinės stabdiklis (avarinė grandinė)	1		SB1																							N.O.					X	MS	MS	MS	MS	
		2 avarinis grandinės stabdiklis (avarinė grandinė)	1		SB1																							N.O.					X	MS	MS	MS	MS	
		Avarinė nustatymo iš naujo komanda	1		1-PL1																							N.O.					X	MS	MS	MS	MS	
		Nuotolinio valdymo užklausa	1		1-PL1																							N.O.					X	MS	MS	MS	MS	
		Signalų nustatymo iš naujo komanda	1		1-PL1																							N.O.					X	MS	MS	MS	MS	
																																				MS	MS	MS
	OUT	1 avarinė būsena (avarinė grandinė)	1		1-PL1																							N.C.					X	MS	MS	MS	MS	
		2 avarinė būsena (avarinė grandinė)	1		1-PL1																							N.C.					X	MS	MS	MS	MS	
		Paruošta ir apsaugota avarinė grandinė	1		1-PL1																							N.O.					X	MS	MS	MS	MS	
		Pagrindinis jungiklis išjungtas	1		1-PL1																							N.O.					X	MS	MS	MS	MS	
		Ijungtas nuotolinis valdymo režimas	1		1-PL1																							N.O.					X	MS	MS	MS	MS	
		Pasiruošęs pradėti	1		1-PL1																							N.O.					X	MS	MS	MS	MS	
		Veikia	1		1-PL1																							N.O.					X	MS	MS	MS	MS	
		Stabdyti	1		1-PL1																							N.O.					X	MS	MS	MS	MS	
		Signalo būvimas	1		1-PL1																							N.C.					X	MS	MS	MS	MS	
		Tiekimo įrenginys įgalintas krauti	1		1-PL1																							N.O.					X	MS	MS	MS	MS	
1-FBO-B		TIEKIMO MAIŠELIŲ PRAPLĖŠYTUVAS																																				
1-PL1	SB2-B	Elektros skydas	1		SB1		400	50	17,4	30	3F+T	10								FE																MS	MS	ES
	M1	Variklis	1										400	50	2,2	4,95		0,87	0,66%	VFD															MS	MS	MS	
	M2	Variklis	1										400	50	5,5	11,00		0,88	0,66%	VFD															MS	MS	MS	
	M3	Variklis	1										400	50	7,5	14,80		0,88	0,66%	VFD															MS	MS	MS	
	M4	Variklis	1										400	50	2,2	5,10		0,85	0,66%	VFD															MS	MS	MS	
	IN	1 avarinis grandinės stabdiklis (avarinė grandinė)	1		SB1																							N.O.					X	MS	MS	MS	MS	
		2 avarinis grandinės stabdiklis (avarinė grandinė)	1		SB1																							N.O.					X	MS	MS	MS	MS	
		Avarinė nustatymo iš naujo komanda	1		1-PL1																							N.O.					X	MS	MS	MS	MS	
		Nuotolinio valdymo užklausa	1		1-PL1																							N.O.					X	MS	MS	MS	MS	
		Signalų nustatymo iš naujo komanda	1		1-PL1																							N.O.					X	MS	MS	MS	MS	
																																				MS	MS	MS
	OUT	1 avarinė būsena (avarinė grandinė)	1		1-PL1																							N.C.					X	MS	MS	MS	MS	
		2 avarinė būsena (avarinė grandinė)	1		1-PL1																		</															



DOC. Nr / DOC. Nr

E00035-ELE-AL-003

A/L=Atzwanger/Ladurner; MS=Machine supplier; ES=Electric supplier;
PS=Piping/Air Duct supplier A / L Atzwanger/Ladurner; MS Machine
tiekėjas; ES elektros tiekėjas; PS Vamzdynai ir oro protaka tiekėjas

						hemos maitinimo dėžė / Alimentazione q.e. pa						VARIKLIO DUOMENYS / MOTOR DATA																JUTIKLIAI / SENSORS				SAJA / INTERFACE		TAKYMO TIEKIMO/MONTAVIMAS								
	Kodas / Code	?renginio aprašymas / Machine Description	ekis / O	JB	valdyba	arinis / Emer	V	Hz	KW	A	Linea	kA	V	Hz	KW	A	kA	Ku	Kc	Started	Rpm	Insul.	Wind prot.	Duty	IP	Cooling	Breake	Tipas / Type	V	A	Range	to A/L system	machine supplier	ply by Tiekimas	stalled by /diegto	connected Prijungti	Note					
ATZ pos	Sigla	Descrizione Macchina	Qtà	JB	Quadro	Emerg.	V	Hz	KW	A	Linea	kA	V	Hz	KW	A	kA	Ku	Kc	avv.to	Rpm	Isol.	Prot. mot.	Serv.	IP	Raffr.	Freno	Tipo	V	A	Scala	to A/L system	machine supplier	Fornito	Installato	Collegato	Note					
1-PL1	JB	Paskirstymo dėžė			PB1																																					
	M1	Variklis	1		XS1/SB1								400	50	5,5	11,4		0,7	1	KA																MS	MS	ES				
	Y1	Stabdžiai	1		XS1/SB1								230	50	0,05	0,3				KA																MS	MS	MS				
	SSL1	Nulinio greičio jungiklis	1		JB1/PB1																								PNP - NC	24VDC							MS	MS	MS			
	XS1	Remonto jungiklis prie PB	1		SB1/PB1																								6P+T	400VAC	16						ES	ES	ES			
	PB1	Vietiniai valdikliai	1		1-PL1																																ES	ES	ES			
	HS1	Avarinis mygtukas prie PB	1		PB1																								3NC	24VDC								ES	ES	ES		
		Parinkties jungiklis vietinis – nuotolinis prie PB	1		PB1																									24VDC								ES	ES	ES		
		Lempa vietinė – nuotolinė	1		PB1																									24VDC								ES	ES	ES		
		Veikiančio variklio lempa	1		PB1																									24VDC								ES	ES	ES		
		Paleidimas mygtuku naudojant vietinį režimą PB	1		PB1																									24VDC								ES	ES	ES		
1-CN2-A		RŪŠIAVIMO KONVEJERIS	
1-PL1	JB	Paskirstymo dėžė	
	M1	Variklis	1		SB1								400	50	4	8,3		0,7	1	VFD																	MS	MS	ES			
	MF1	Variklio ventiliatorius	1		SB1								230	50	0,059	0,27				KA																	MS	MS	MS			
	TS1		1		JB1/PB1																																MS	MS	MS			
	HS2	Kairysis ištraukiamo laido jungiklis	1		JB1/PB1																									2 NC + 1 NO								MS	MS	MS		
	HS3	Dešinysis ištraukiamo laido jungiklis	1		JB1/PB1																									2 NC + 1 NO								MS	MS	MS		
	MS1	Priekinis kairysis netinkamo juostos išlygiavimo jutiklis	1		JB1/PB1																									1 NO + 1 NC								MS	MS	MS		
	MS2	Priekinis dešinysis netinkamo juostos išlygiavimo jutiklis	1		JB1/PB1																									1 NO + 1 NC								MS	MS	MS		
	MS3	Galinis kairysis netinkamo juostos išlygiavimo jutiklis	1		JB1/PB1																									1 NO + 1 NC								MS	MS	MS		
	MS4	Galinis dešinysis netinkamo juostos išlygiavimo jutiklis	1		JB1/PB1																									1 NO + 1 NC								MS	MS	MS		
	SSL1	Nulinio greičio jungiklis	1		JB1/PB1																									PNP - NC	24VDC							MS	MS	MS		
	XS1	Remonto jungiklis prie PB	1		PB1																									3P+T	400VAC	16						ES	ES	ES		
	PB1	Vietiniai valdikliai	1		1-PL1																																	ES	ES	ES		
	HS1	Avarinis mygtukas prie PB	1		PB1																									3NC	24VDC								ES	ES	ES	
		Parinkties jungiklis vietinis – nuotolinis prie PB	1		PB1																									24VDC									ES	ES	ES	
		Lempa vietinė – nuotolinė	1		PB1																									24VDC									ES	ES	ES	
		Veikiančio variklio lempa	1		PB1																									24VDC									ES	ES	ES	
		Potenciometras, greičio padidėjimo valdiklis	1		PB1																									0-10v									ES	ES	ES	
		Paleidimas mygtuku naudojant vietinį režimą PB	1		PB1																									24VDC									ES	ES	ES	
		Signalinė atidaryto bunkerio lempa	1		PB1																									24VDC									ES	ES	ES	
	1-CN2-A HS4	Avarinio mygtukas	1		PB1																									3NC	24VDC											
	PB A1	Vietiniai valdikliai, padėtis A1	1		1-PL1																																	ES	ES	ES		
		Šviečiantis konvejerio paleidimo / sustabdymo mygtukas	1																																							



DOC. Nr / DOC. Nr

E00035-ELE-AL-003

A/L=Atzwanger/Ladurner; MS=Machine supplier; ES=Electric supplier;
PS=Piping/Air Duct supplier A / L Atzwanger/Ladurner; MS Machine
tiekėjas; ES elektros tiekėjas; PS Vamzdynai ir oro protaka tiekėjas

							hemos maitinimo dėžė / Alimentazione q.e. pa						VARIKLIO DUOMENYS / MOTOR DATA														JUTIKLIAI / SENSORS				SAJA / INTERFACE		TAKYMO TIEKIMO/MONTAVIMAS						
	Kodas / Code	?renginio aprašymas / Machine Description	ekis / Q	JB	valdyba	arinis / Emer	V	Hz	KW	A	Line	kA	V	Hz	KW	A	kA	Ku	Kc	Started	Rpm	Insul.	Wind prot.	Duty	IP	Cooling	Breake	Tipas / Type	V	A	Range	is ?renginio tiek?jo / From Machine supplier	is ?renginio sistemos / From A/L system to machine supplier	apply by Tiekimas	Installed by /diegto	Connected Prijungti	Note		
ATZ pos	Sigla	Descrizione Macchina	Qtà	JB	Quadro	Emerg.	V	Hz	KW	A	Linea	kA	V	Hz	KW	A	kA	Ku	Kc	avv.to	Rpm	Isol.	Prot. mot.	Serv.	IP	Raffr.	Freno	Tipo	V	A	Scala	to A/L system	machine supplier	Fornito	Installato	Collegato	Note		
		Veikimo indikacija	1		1-PL2																							N.O.				X		MS	MS	MS			
		Gedimo indikacija	1		1-PL2																							N.C				X		MS	MS	MS			
		Atsarginis	1		1-PL3																							N.O.				X		MS	MS	MS			
		Atsarginis	1		1-PL2																											X		MS	MS	MS			
		Atsarginis	1		1-PL2																											X		MS	MS	MS			
2-FECS																																							
1-PL3	SB15	Elektros skydas	1		SB1		400	50	14	29	3F+T	10									FE															MS	ES	ES	
	JB	Paskirstymo dėžė			2-FECS																															MS	MS	ES	
	M1	Variklis	1										400	50	7,5	14,7		1	1	VFD																MS	MS	MS	
	M2	Variklis	1										400	50	2,2	4,8		1	1	VFD																MS	MS	MS	
	M3	Variklis	1										400	50	2,2	4,5		1	1	KA																MS	MS	MS	
	M4	Variklis	1										400	50	2,2	4,5		1	1	KA																MS	MS	MS	
	IN	1 avarinis grandinės stabdiklis (avarinė grandinė)	1		1-PL3																							N.O.					X	MS	MS	MS			
		2 avarinis grandinės stabdiklis (avarinė grandinė)	1		1-PL3																							N.O.					X	MS	MS	MS			
		Avarinio nustatymo iš naujo komanda	1		1-PL3																							N.O.					X	MS	MS	MS			
		Nuotolinio valdymo užklausa	1		1-PL3																							N.O.					X	MS	MS	MS			
		Signalų nustatymo iš naujo komanda	1		1-PL3																							N.O.					X	MS	MS	MS			
		Atsarginis	1		1-PL3																							N.O.					X	MS	MS	MS			
		Atsarginis	1		1-PL3																							N.O.					X	MS	MS	MS			
			1																																				
	OUT	1 avarinė būsena (avarinė grandinė)	1		1-PL3																							N.C.					X	MS	MS	MS			
		2 avarinė būsena (avarinė grandinė)	1		1-PL3																							N.C.					X	MS	MS	MS			
		Paruošta ir apsaugota avarinė grandinė	1		1-PL3																							N.O.					X	MS	MS	MS			
		Pagrindinio jungiklio būsena	1		1-PL3																							N.O.					X	MS	MS	MS			
		Nuotolinė indikacija	1		1-PL3																							N.O.					X	MS	MS	MS			
		Paruošta darbui	1		1-PL3																							N.O.					X	MS	MS	MS			
		Veikimo indikacija	1		1-PL3																							N.O.					X	MS	MS	MS			
		Gedimo indikacija	1		1-PL3																							N.O.					X	MS	MS	MS			
		Atsarginis	1		1-PL3																							N.C					X	MS	MS	MS			
		Atsarginis	1		1-PL3																							N.O.					X	MS	MS	MS			
		Atsarginis	1		1-PL3																												X	MS	MS	MS			
2-MBA																																							
1-PL3	SB16	Elektros skydas	1		SB1		400	50	25	45	3F+T	10							1		FE															MS	MS	ES	
	M1	Variklis	1				400	50	22				400	50	22					VFD																MS	MS	MS	
	M2	Variklis	1				400	50	1,5				400	50	1,5					VFD																MS	MS	MS	
	M3	Variklis	1				400	50	1,5				400	50	1,5					VFD																MS	MS	MS	
	IN	1 avarinis grandinės stabdiklis (avarinė grandinė)	1		1-PL3																							N.O.					X	MS	MS	MS			
		2 avarinis grandinės stabdiklis (avarinė grandinė)	1		1-PL3																							N.O.					X	MS	MS	MS			
		Avarinio nustatymo iš naujo komanda	1		1-PL3																							N.O.					X	MS	MS	MS			



DOC. Nr / DOC. Nr

E00035-ELE-AL-003

A/L=Atzwanger/Ladurner; MS=Machine supplier; ES=Electric supplier;
PS=Piping/Air Duct supplier A / L Atzwanger/Ladurner; MS Machine
tiekėjas; ES elektros tiekėjas; PS Vamzdynai ir oro protaka tiekėjas

							hemos maitinimo dėžė / Alimentazione q.e. pa						VARIKLIO DUOMENYS / MOTOR DATA														JUTIKLIAI / SENSORS				SAJA / INTERFACE		TAKYMO TIEKIMO/MONTAVIMAS					
	Kodas / Code	?renginio aprašymas / Machine Description	ekis / Q	JB	valdyba	arinis / Emer	V	Hz	KW	A	Linea	kA	V	Hz	KW	A	kA	Ku	Kc	Started	Rpm	Insul	Wind prot.	Duty	IP	Cooling	Breake	Tipas / Type	V	A	Scala	to A/L system	machine supplier	apply by Tiekimas	Installed by /diegto	Connected Prijungti	Note	
ATZ pos	Sigla	Descrizione Macchina	Qtà	JB	Quadro	Emerg.	V	Hz	KW	A	Linea	kA	V	Hz	KW	A	kA	Ku	Kc	avv.to	Rpm	Isol.	Prot. mot.	Serv.	IP	Raffr.	Freno	Tipo	V	A	Scala	to A/L system	machine supplier	Fornito	Installato	Collegato	Note	
		Veikiančio variklio lempa	1		PB1																								24VDC					ES	ES	ES		
		Paleidimas mygtuku naudojant vietinį režimą PB	1		PB1																								24VDC					ES	ES	ES		
2-CN9		GRANDININIS KONVEJERIS																																				
1-PL1	JB	Paskirstymo dėžė			PB1																															MS	MS	ES
	M1	Variklinis konvejeris	1		SB1								400	50	9,2	18,8		0,7	1	VFD														MS	MS	MS		
	Y1	Stabdžiai	1		XS1/SB1								230	50	0,1	0,5				KA														MS	MS	MS		
	MF1	Variklio ventiliatorius	1		SB1								230	50	0,053	0,22				KA																		
	TS1	„Klixon“ M1	1		JB1/PB1																														MS	MS	MS	
	HS2/3	Transversalus ištraukiamo laido jungiklis	2		JB1/PB1																							2 NC + 1 NO						MS	MS	MS		
	HS4/QY	Kairysis ištraukiamo laido jungiklis (tik palinkimas)	1		JB1/PB1								230	50	1,2	5				FE								2 or 3 NC						MS	MS	MS		
	HS4	Dešinysis ištraukiamo laido jungiklis (tik palinkimas)	1		JB1/PB1																							2 or 3 NC						MS	MS	MS		
	SSL1	Nulinio greičio jungiklis	1		JB1/PB1																							PNP - NC	24VDC					MS	MS	MS		
	XS1	Remonto jungiklis prie PB	1		JB1/PB1																							3P+T+2NO	400VAC	16				ES	ES	ES		
	PB1	Vietiniai valdikliai	1		1-PL1																														ES	ES	ES	
	HS1	Avarinis mygtukas prie PB	1		PB1																							3NC	24VDC						ES	ES	ES	
		Parinkties jungiklis vietinis – nuotolinis prie PB	1		PB1																								24VDC						ES	ES	ES	
		Lempa vietinė – nuotolinė	1		PB1																								24VDC						ES	ES	ES	
		Veikiančio motorinio konvejerio lempa	1		PB1																								24VDC						ES	ES	ES	
		Mygtuku paleidžiamas konvejeris naudojant vietinį režimą prie PB	1		PB1																								24VDC						ES	ES	ES	
2-CN10		KONVEJERIS																																				
1-PL3	JB	Paskirstymo dėžė			PB1																															MS	MS	ES
	M1	Variklis	1		XS1/SB1								400	50	5,5	11,4		0,7	1	KA														MS	MS	MS		
	HS2	Kairysis ištraukiamo laido jungiklis (tik palinkimas)	1		JB1/PB1																							2 or 3 NC						MS	MS	MS		
	HS3	Dešinysis ištraukiamo laido jungiklis (tik palinkimas)	1		JB1/PB1																							2 or 3 NC						MS	MS	MS		
	SSL1	Nulinio greičio jungiklis	1		JB1/PB1																							PNP - NC	24VDC					MS	MS	MS		
	XS1	Remonto jungiklis prie PB	1		SB1/PB1																							3P+T	400VAC	16				ES	ES	ES		
	PB1	Vietiniai valdikliai	1		1-PL3																														ES	ES	ES	
	HS1	Avarinis mygtukas prie PB	1		PB1																							3NC	24VDC						ES	ES	ES	
		Parinkties jungiklis vietinis – nuotolinis prie PB	1		PB1																								24VDC						ES	ES	ES	
		Lempa vietinė – nuotolinė	1		PB1																								24VDC						ES	ES	ES	
		Veikiančio variklio lempa	1		PB1																								24VDC						ES	ES	ES	
		Paleidimas mygtuku naudojant vietinį režimą PB	1		PB1																								24VDC						ES	ES	ES	
3-MFF		JUDANČIŲ GRINDŲ TIEKIMO ĮRENGINYS																																				
1-PL4	SB17	Elektros skydas	1		SB1		400	50	22,5	43,8	3F+T	10								FE															MS	MS	ES	
	M1	Variklis	1										400	50	15	29		0,91	66%	VFD														MS	MS	MS		
	M2	Variklis	1										400	50	8	14,8		0,88	66%	VFD														MS	MS	MS		
	IN	1 avarinis grandinės stabdiklis (avarinė grandinė)	1		1PL-4																																	

			VARIKLIO DUOMENYS / MOTOR DATA VARIKLIO DUOMENYS / MOTOR DATA														JUTIKLIAI / SENSORS				SAJA / INTERFACC		SCOPE OF SUPPLY/INSTALLATION									
	Kodas / Code	?renginio aprašymas / Machine Description	ekis / Q	JB	mas prie pulto / Board	varinis / Emer	V	Hz	KW	A	Ku	Kc	Started	Rpm	Insul	Wind prot.	Duty	IP	Cooling	bdžiai / Bre	Tipas / Type	V	A	Diapazonas / Range	Iš įrenginio tiekimo / From Machine supplier	Iš įrenginio tiekimo / From Machine supplier	ply by Tiekin	Installed by Idieg	Connected Priju	Note		
ATZ pos	Sigla	Descrizione Macchina	Qtà	JB	Quadro	Emerg.	V	Hz	KW	A	Ku	Kc	avv.to	Rpm	Isol.	Prot. mot.	Serv.	IP	Raffr.	Freno	Tipo	V	A	Scala	to A/L system	to machine supplier	Fornito	Installato	Collegato	Note		
SB20 BIODŽIOVINIMO TUNELIAI, BIOFILTRAS IR VANDENS SISTEMA „A“ SEKCIJA																																
4-BDT-01		BIODŽIOVINIMO TUNELIS (pakrovimo etapas)																														
	M1	Ventiliatoriaus variklis	1		SB20		400	50	75	135,3			VFD		F	Klixon	S9	55											MS	MS	ES	
	TS1	„Klixon“	1		4-PLT1																1NC	24VDC						MS	MS	ES		
	XS1	Remonto jungiklis	1		SB20 / 4-PLT1																3P+T	400VAC						ES	ES	ES		
		Avarinis mygtukas prie PLT	1		4-PLT1																3NC	24VDC						ES	ES	ES		
		Vietiniai valdikliai prie PLT (jutiklinis ekranas)			4-PLT1/PO6																	24VDC						A/L	ES	ES		
		ĮŠSIURBTO ORO SKLENDE																										MS	MS	ES		
	MZ1	Įšsiurbto oro tiekimo sklendė	1		4-PLT1																	230Vac										
		Valdiklio padėtis			4-PLT1																4-20mA		0-100%									
		FBK padėtis			4-PLT1																4-20mA		0-100%									
		Vietiniai valdikliai prie PLT (jutiklinis ekranas)			4-PLT1/PO6																											
		RECIRKULIACIJOS / ŠVIEŽIO ORO SKLENDE																										MS	MS	ES		
	MZ2	Recirk./šviežio oro tiekimo sklendė	1		4-PLT1																	230Vac										
		Valdiklio padėtis			4-PLT1																4-20mA		0-100%									
		FBK padėtis			4-PLT1																4-20mA		0-100%									
		Vietiniai valdikliai prie PLT (jutiklinis ekranas)			4-PLT1/PO6																											
		MATAVIMAI																														
	TE1	Temperatūros zondas, 1 medžiaga	1		4-PLT1																PT100/4-20mA		-50...+150°C					A/L	ES	ES		
	TE2	Temperatūros zondas, 2 medžiaga	1		4-PLT1																PT100/4-20mA		-50...+150°C					A/L	ES	ES		
	TE3	Temperatūros zondas, 3 medžiaga	1		4-PLT1																PT100/4-20mA		-50...+150°C					A/L	ES	ES		
	TE4	Recirkuliacijos temperatūros zondas	1		4-PLT1																PT100/4-20mA		-50...+150°C					A/L	ES	ES		
	PT1	Slėgio vienodinimo kameros slėgio daviklis	1		4-PLT1																4-20mA		0...+1000 mmH2O					A/L	ES	ES		
	PT2	Vidinio slėgio daviklis	1		4-PLT1																4-20mA		-5...+5 mmH2O					A/L	ES	ES		
	AOXT	Deguonies matuoklis	1		4-PLT1																4-20mA		0-25%					A/L	ES	ES		
	ZS1	Vartų uždarymo ribos jungiklis	1	JB1	4-PLT1																Induttivo	24VDC						A/L	ES	ES		
	HL1	Mirksinti žalia lempa	1		4-PLT1																	24VDC						A/L	ES	ES		
	HL2	Mirksinti raudona lempa	1		4-PLT1																	24VDC						A/L	ES	ES		
4-BDT-02		BIODŽIOVINIMO TUNELIS (pakrovimo etapas)																														
	M1	Ventiliatoriaus variklis	1		SB20		400	50	75	135,3			VFD		F	Klixon	S9	55											MS	MS	ES	
	TS1	„Klixon“	1		4-PLT1																1NC	24VDC						MS	MS	ES		
	XS1	Remonto jungiklis	1		SB20 / 4-PLT1																3P+T	400VAC						ES	ES	ES		
		Avarinis mygtukas prie PLT	1		4-PLT1																3NC	24VDC						ES	ES	ES		
		Vietiniai valdikliai prie PLT (jutiklinis ekranas)			4-PLT1/PO6																	24VDC						A/L	ES	ES		
		ĮŠSIURBTO ORO SKLENDE																										MS	MS	ES		
	MZ1	Įšsiurbto oro tiekimo sklendė	1		4-PLT1																	230Vac										
		Valdiklio padėtis			4-PLT1																4-20mA		0-100%									
		FBK padėtis			4-PLT1																4-20mA		0-100%									
		Vietiniai valdikliai prie PLT (jutiklinis ekranas)			4-PLT1/PO6																											
		RECIRKULIACIJOS / ŠVIEŽIO ORO SKLENDE																										MS	MS	ES		
	MZ2	Recirk./šviežio oro tiekimo sklendė	1		4-PLT1																	230Vac										
		Valdiklio padėtis			4-PLT1																4-20mA		0-100%									
		FBK padėtis			4-PLT1																4-20mA		0-100%									
		Vietiniai valdikliai prie PLT (jutiklinis ekranas)			4-PLT1/PO6																											
		MATAVIMAI																														
	TE1	Temperatūros zondas, 1 medžiaga	1		4-PLT1																PT100/4-20mA		-50...+150°C					A/L	ES	ES		
	TE2	Temperatūros zondas, 2 medžiaga	1		4-PLT1																PT100/4-20mA		-50...+150°C					A/L	ES	ES		
	TE3	Temperatūros zondas, 3 medžiaga	1		4-PLT1																PT100/4-20mA		-50...+150°C					A/L	ES	ES		

							VARIKLIO DUOMENYS / MOTOR DATA VARIKLIO DUOMENYS / MOTOR DATA																	JUTIKLIAI / SENSORS				SAJA / INTERFACC		SCOPE OF SUPPLY/INSTALLATION			
	Kodas / Code	?renginio aprašymas / Machine Description				ekis / Co	JB	mas prie pulto / Board cvarinis / Emer	V	Hz	KW	A	Ku	Kc	Started	Rpm	Insul.	Wind prot.	Duty	IP	Cooling	abdziai / Bres	Tipas / Type	V	A	Diapazonas / Range	Iš įrenginio tiekimo / From Machine supplier	Iš įrenginio tiekimo / From Machine supplier	ply by Tiekimo	Installed by Įdiegto	Connected	Prijuogr	Note
ATZ pos	Sigla	Descrizione Macchina				Qtà	JB	Quadro	Emerg.	V	Hz	KW	A	Ku	Kc	avv.to	Rpm	Isol.	Prot. mot.	Serv.	IP	Raffr.	Freno	Tipo	V	A	Scala	to A/L system	to machine supplier	Fornito	Installato	Collegato	Note
	TE4	Recirkuliacijos temperatūros zondas				1		4-PLT1																PT100/4-20mA		-50...+150°C			A/L	ES	ES		
	PT1	Slėgio vienodinimo kameros slėgio daviklis				1		4-PLT1																4-20mA		0...+1000 mmH2O			A/L	ES	ES		
	PT2	Vidinio slėgio daviklis				1		4-PLT1																4-20mA		-5...+5 mmH2O			A/L	ES	ES		
	AOXT	Deguonies matuoklis				1		4-PLT1																4-20mA		0-25%			A/L	ES	ES		
	ZS1	Vartų uždarymo ribos jungiklis				1	JB1	4-PLT1																Induktivo	24VDC				A/L	ES	ES		
	HL1	Mirksinti žalia lempa				1		4-PLT1																24VDC					A/L	ES	ES		
	HL2	Mirksinti raudona lempa				1		4-PLT1																24VDC					A/L	ES	ES		
4-PLT1		OPERATORIAUS PULTAS, TUNELIAI 4-BDT01-4-BDT02																											ES	ES	ES		
	HUB6	ETERNETAS				1		SB20/HUB4																	ETERNET								
	PO-06	JUTIKLINIS EKRANAS				1		HUB6																	ETERNET								
	ET200	PROFIBUS				1		PLT2																	PROFIBUS								
	FD1	TIEKIMA 230 V NMŠ (UPS)				1		SB20		230	50					FE																	
	FD2	TIEKIMA 230 V, SKLENDŽS / VOŽTUVAS				1		SB20		230	50					FE																	
	FD3	TIEKIMA 230 V, PASLAUGOS				1		SB20		230	50					FE																	
	HS1	AVARINIS PLT				1		SB20																3NC	24VDC								
4-COM-A	HS1	LAUKO AVARIJA				1		PLT1																3NC	24VDC								
4-BDT-03		BIODŽIOVINIMO TUNELIS																															
	M1	Ventiliatoriaus variklis				1		SB20		400	50	75	135,3			VFD			F	Klixon	S9	55								MS	MS	ES	
	TS1	„Klixon“				1		4-PLT2																1NC	24VDC					MS	MS	ES	
	XS1	Remonto jungiklis				1		SB20 / 4-PLT2																3P+T	400VAC					ES	ES	ES	
		Avarinis mygtukas prie PLT				1		4-PLT2																3NC	24VDC					ES	ES	ES	
		Vietiniai valdikliai prie PLT (jutiklinis ekranas)						4-PLT2/PO7																	24VDC					A/L	ES	ES	
		IŠSIURBTO ORO SKLENDĖ																												MS	MS	ES	
	MZ1	Išsiurbto oro tiekimo sklendė				1		4-PLT2																	230Vac								
		Valdiklio padėtis						4-PLT2																4-20mA		0-100%							
		FBK padėtis						4-PLT2																4-20mA		0-100%							
		Vietiniai valdikliai prie PLT (jutiklinis ekranas)						4-PLT2/PO7																									
		RECIRKULIACIJOS / ŠVIEŽIO ORO SKLENDĖ																												MS	MS	ES	
	MZ2	Recirk./šviežio oro tiekimo sklendė				1		4-PLT2																	230Vac								
		Valdiklio padėtis						4-PLT2																4-20mA		0-100%							
		FBK padėtis						4-PLT2																4-20mA		0-100%							
		Vietiniai valdikliai prie PLT (jutiklinis ekranas)						4-PLT2/PO7																									
		MATAVIMAI																															
	TE1	Temperatūros zondas, 1 medžiaga				1		4-PLT2																PT100/4-20mA		-50...+150°C			A/L	ES	ES		
	TE2	Temperatūros zondas, 2 medžiaga				1		4-PLT2																PT100/4-20mA		-50...+150°C			A/L	ES	ES		
	TE3	Temperatūros zondas, 3 medžiaga				1		4-PLT2																PT100/4-20mA		-50...+150°C			A/L	ES	ES		
	TE4	Recirkuliacijos temperatūros zondas				1		4-PLT2																PT100/4-20mA		-50...+150°C			A/L	ES	ES		
	PT1	Slėgio vienodinimo kameros slėgio daviklis				1		4-PLT2																4-20mA		0...+1000 mmH2O			A/L	ES	ES		
	PT2	Vidinio slėgio daviklis				1		4-PLT2																4-20mA		-5...+5 mmH2O			A/L	ES	ES		
	AOXT	Deguonies matuoklis				1		4-PLT2																4-20mA		0-25%			A/L	ES	ES		
	ZS1	Vartų uždarymo ribos jungiklis				1	JB1	4-PLT2																Induktivo	24VDC				A/L	ES	ES		
	HL1	Mirksinti žalia lempa				1		4-PLT2																24VDC					A/L	ES	ES		
	HL2	Mirksinti raudona lempa				1		4-PLT1																24VDC					A/L	ES	ES		
4-BDT-04		BIODŽIOVINIMO TUNELIS																		</													

						VARIKLIO DUOMENYS / MOTOR DATA														JUTIKLIAI / SENSORS				SAJA / INTERFACC		SCOPE OF SUPPLY/INSTALLATION	
																																																																																																																																																																																																																																																																																																																																																																																																																																																																																																																																																																																																																																																																																																																																																																																																																																																																																																																																																																																																																																																																																																																																																																																																																																																																																																																																																																																										</

								VARIKLIO DUOMENYS / MOTOR DATA VARIKLIO DUOMENYS / MOTOR DATA															JUTIKLIAI / SENSORS				SAJA / INTERFACC		SCOPE OF SUPPLY/INSTALLATION							
	Kodas / Code	?renginio aprašymas / Machine Description					ekis / Co	JB	mas prie pulto / Board	varinis / Emer	V	Hz	KW	A	Ku	Kc	Started	Rpm	Insul.	Wind prot.	Duty	IP	Cooling	abdziai / Brea	Tipas / Type	V	A	Diapazonas / Range	Iš įrenginio tiekimo / From Machine supplier	Iš įrenginio tiekimo / From Machine supplier	ply by Tiekimo	Installed by Įdiegtas	connected Prijungt	Note		
ATZ pos	Sigla	Descrizione Macchina					Qtà	JB	Quadro	Emerg.	V	Hz	KW	A	Ku	Kc	avv.to	Rpm	Isol.	Prot. mot.	Serv.	IP	Raffr.	Freno	Tipo	V	A	Scala	to A/L system	to machine supplier	Fornito	Installato	Collegato	Note		
	TE4	Recirkuliacijos temperatūros zondas					1		4-PLT3																PT100/4-20mA		-50..+150°C				A/L	ES	ES			
	PT1	Slėgio vienodinimo kameros slėgio daviklis					1		4-PLT3																4-20mA		0..+1000 mmH2O				A/L	ES	ES			
	PT2	Vidinio slėgio daviklis					1		4-PLT3																4-20mA		-5..+5 mmH2O				A/L	ES	ES			
	AOXT	Deguonies matuoklis					1		4-PLT3																4-20mA		0-25%				A/L	ES	ES			
	ZS1	Vartų uždarymo ribos jungiklis					1	JB1	4-PLT3																Induttivo	24VDC					A/L	ES	ES			
	HL1	Mirksinti žalia lempa					1		4-PLT3																	24VDC					A/L	ES	ES			
	HL2	Mirksinti raudona lempa					1		4-PLT1																		24VDC					A/L	ES	ES		
4-BDT-06		BIODŽIOVINIMO TUNELIAI																																		
	M1	Ventiliatoriaus variklis					1		SB20		400	50	75	135,3			VFD			F	Klixon	S9	55									MS	MS	ES		
	TS1	„Klixon“					1		4-PLT3																	1NC	24VDC					MS	MS	ES		
	XS1	Remonto jungiklis					1		SB20 / 4-PLT3																	3P+T	400VAC					ES	ES	ES		
	HS1	Avarinis mygtukas prie PLT					1		4-PLT3																	3NC	24VDC					ES	ES	ES		
		Vietiniai valdikliai prie PLT (jutiklinis ekranas)							4-PLT3/PO8																		24VDC					A/L	ES	ES		
		IŠSIURBTO ORO SKLENDĖ																														MS	MS	ES		
	MZ1	Išsiurbto oro tiekimo sklendė					1		4-PLT3																		230Vac									
		Valdiklio padėtis							4-PLT3																4-20mA		0-100%									
		FBK padėtis							4-PLT3																	4-20mA		0-100%								
		Vietiniai valdikliai prie PLT (jutiklinis ekranas)							4-PLT3/PO8																											
		RECIRKULIACIJOS / ŠVIEŽIO ORO SKLENDĖ																														MS	MS	ES		
	MZ2	Recirk./šviežio oro tiekimo sklendė					1		4-PLT3																		230Vac									
		Valdiklio padėtis							4-PLT3																	4-20mA		0-100%								
		FBK padėtis							4-PLT3																	4-20mA		0-100%								
		Vietiniai valdikliai prie PLT (jutiklinis ekranas)							4PLT3/PO8																											
		MATAVIMAI																																		
	TE1	Temperatūros zondas, 1 medžiaga					1		4-PLT3																	PT100/4-20mA		-50..+150°C				A/L	ES	ES		
	TE2	Temperatūros zondas, 2 medžiaga					1		4-PLT3																	PT100/4-20mA		-50..+150°C				A/L	ES	ES		
	TE3	Temperatūros zondas, 3 medžiaga					1		4-PLT3																	PT100/4-20mA		-50..+150°C				A/L	ES	ES		
	TE4	Recirkuliacijos temperatūros zondas					1		4-PLT3																	PT100/4-20mA		-50..+150°C				A/L	ES	ES		
	PT1	Slėgio vienodinimo kameros slėgio daviklis					1		4-PLT3																	4-20mA		0..+1000 mmH2O				A/L	ES	ES		
	PT2	Vidinio slėgio daviklis					1		4-PLT3																	4-20mA		-5..+5 mmH2O				A/L	ES	ES		
	AOXT	Deguonies matuoklis					1		4-PLT3																	4-20mA		0-25%				A/L	ES	ES		
	ZS1	Vartų uždarymo ribos jungiklis					1	JB1	4-PLT3																	Induttivo	24VDC					A/L	ES	ES		
	HL1	Mirksinti žalia lempa					1		4-PLT3																		24VDC					A/L	ES	ES		
	HL2	Mirksinti raudona lempa					1		4-PLT1																		24VDC					A/L	ES	ES		
4-PLT3		OPERATORIAUS PULTAS, TUNELIAI 4-BDT05-4-BDT06																														ES	ES	ES		
	HUB7	ETHERNETAS					1		4-PLT1/HUB6																		ETHERNET									
	PO-06	JUTIKLINIS EKRANAS					1		HUB7																		ETHERNET									
	ET200	PROFIBUS					1		SB20/S7300																			PROFIBUS								
	FD1	TIEKIMA 230 V NMŠ (UPS)					1		SB20		230	50					FE																			
	FD2	TIEKIMA 230 V, SKLENDŽS / VOŽTUVAS					1		4-PLT2		230	50					FE																			
	FD3	TIEKIMA 230 V, PASLAUGOS					1		SB20		230	50					FE																			
	HS1	AVARINIS PLT					1		4-PLT2																	3NC	24VDC									
4-COM-A	HS3	LAUKO AVARIJA					1		4-PLT3																	3NC	24VDC					ES	ES	ES		
4-BDT-07		BIODŽIOVINIMO TUNELIS																																		
	M1	Ventiliatoriaus variklis					1		SB20		400	50	75	135,3			VFD			F	Klixon	S9	55									MS	MS	ES		
	TS1	„Klixon“					1		4-PLT4																		1NC	24VDC				MS	MS	ES		
	XS1	Remonto jungiklis					1		SB20 / 4-PLT4																		3P+T	400VAC				ES	ES	ES		
	HS1	Avarinis mygtukas prie PLT					1		4-PLT4																		3NC	24VDC				ES	ES	ES		
		Vietiniai valdikliai prie PLT (jutiklinis ekranas)							4-PLT4/PO9																			24VDC				A/L	ES	ES		

						VARIKLIO DUOMENYS / MOTOR DATA															JUTIKLIAI / SENSORS				SAJA / INTERFACC		SCOPE OF SUPPLY/INSTALLATION					
						VARIKLIO DUOMENYS / MOTOR DATA																										

							VARIKLIO DUOMENYS / MOTOR DATA														JUTIKLIAI / SENSORS				SAJA / INTERFACC		SCOPE OF SUPPLY/INSTALLATION			
							VARIKLIO DUOMENYS / MOTOR DATA																							
							V	Hz	KW	A	Ku	Kc	Started	Rpm	Insul.	Wind prot.	Duty	IP	Cooling	Abdžiai / Brea	Tipas / Type	V	A	Diapazonas / Range	Iš įrenginio tiekimo / From Machine supplier	Iš įrenginio tiekimo / From Machine supplier	Įrenginio įrengimo / Installed by	Tiekimo / Installed by	Įrenginio prijungimas / Connected	Įrenginio prijungimas / Connected
ATZ pos	Signla	Descrizione Macchina	Qtà	JB	Quadro	Emerg.	V	Hz	KW	A	Ku	Kc	avv.to	Rpm	Isol.	Prot. mot.	Serv.	IP	Raffr.	Freno	Tipo	V	A	Scala	to A/L system	to machine supplier	Fornito	Installato	Collegato	Note
	ET200	PROFIBUS	1		4-PLT3																PROFIBUS									
	FD1	TIEKIMA 230 V NMŠ (UPS)	1		4-PLT3		230	50					FE																	
	FD2	TIEKIMA 230 V, SKLENDŽS / VOŽTUVAS	1		4-PLT3		230	50					FE																	
	FD3	TIEKIMA 230 V, PASLAUGOS	1		4-PLT3		230	50					FE																	
	HS1	AVARIINIS PLT	1		4-PLT3																									
4-COM-A	HS4	LAUKO AVARIJA	1		4-PLT4																3NC	24VDC								
4-COM-A		APLINKOS TEMPERATŪRA																												
	TE1	Temperatūros zondas, BT ZONA	1		4-PLT4																PT100/4-20mA			-50...+80 °C			A/L	ES	ES	
4-ASC-A		ORO SKRUBERIS																												
	PT1	Slėgio išsiurbimo sandėlis	1		4-PL1																4-20mA			-250 +0 mmH2o			A/L	ES	ES	
	DP1	Diferencialinis slėgio daviklis	1		4-PL1																4-20mA			-350 +0 mmH2o			A/L	ES	ES	
	ZS1	Ribos jungiklis, saugos vožtuvo atidarymas	1	JB1	4-PL1																1NC	24VDC					A/L	ES	ES	
	M1	1 recirkuliacijos siurblys	1		XS1		400	50	9,2	16,5			KA														MS	MS	ES	
	XS1	Remonto jungiklis	1		SB20 / 4-PL1																3P+T	400VAC					ES	ES	ES	
	M2	2 recirkuliacijos siurblys	1		XS2		400	50	9,2	16,5			KA														MS	MS	ES	
	XS2	Remonto jungiklis	1		SB20 / 4-PL1																3P+T	400VAC					ES	ES	ES	
	LS1	Žemo lygio jungiklis	1		4-PL1																	24VDC					MS	MS	ES	
	LS2	HH lygio jungiklis	1		4-PL1																	24VDC					MS	MS	ES	
	YV1	Geriamas vanduo, elektromagnetinis vandens vožtuvas	1		4-PL1																	230Vac					MS	MS	ES	
	ZSA	Atidarytas ribos jungiklis	1		4-PL1																1NC	24VDC					MS	MS	ES	
	ZSC	Uždarytas ribos jungiklis	1		4-PL1																1NC	24VDC					MS	MS	ES	
	YV2	Nuleidžiamas vanduo, elektromagnetinis vožtuvas	1		4-PL1																	230Vac					MS	MS	ES	
	ZSA	Atidarytas ribos jungiklis	1		4-PL1																1NC	24VDC					MS	MS	ES	
	ZSC	Uždarytas ribos jungiklis	1		4-PL1																1NC	24VDC					MS	MS	ES	
	TE1	Įėjimo temperatūros zondas	1		4-PL1																PT100/4-20mA			-50...+150 °C			A/L	ES	ES	
	TE2	Išėjimo temperatūros zondas	1		4-PL1																PT100/4-20mA			-50...+150 °C			A/L	ES	ES	
		Vietiniai operatoriaus pulto valdikliai (jutiklinis ekranas)																												
	M3	Dozavimo siurblys	1		4-PL1		230	50	0,18	1,75																				
	RX1	Bakas Redox zondas	1		4-PL1																									
	RDX01	Redox priemonė	1		4-PL1		230	50																						
		Vietos kontrolės operatoriaus pultas (touch screen)			4-PL1/PO10																	24VDC					ES	ES	ES	
4-BFF-A		BIOFILTRO VENTILIATORIUS																												
	M1	Ventiliatoriaus variklis	1		XS1		400	50	200	360			VFD			Klixon											MS	MS	ES	
	TS1	"Klixon"	1		SB20																1NC	24VDC					MS	MS	ES	
	XS1	Remonto jungiklis	1		SB20 / 4-PL1																3P+T	400VAC					ES	ES	ES	
	HS1	Avarinis mygtukas prie PL	1		4-PL1																3NC	24VDC					ES	ES	ES	
		Vietiniai valdikliai (jutiklinis ekranas)	1		4-PL1/PO10																	24VDC					ES	ES	ES	
		VENTILIATORIAUS IŠEIGOS MATAVIMAI																												
	PT1	Biofiltro įėjimo slėgio matavimai	1		4-PL1																4-20mA			0 +200 mmH2o			A/L	ES	ES	
	TE1	Biofiltro įėjimo temperatūros matavimai	1		4-PL1																PT100/4-20mA			-50...+150 °C			A/L	ES	ES	
	TE2	Laiko temperatūros matavimai	1		4-PL1																PT100/4-20mA			-50...+80 °C			A/L	ES	ES	
	TE3	Vidaus temperatūros matavimai	1		4-PL1																PT100/4-20mA			-50...+80 °C			A/L	ES	ES	
4-BFT-A		BIOFILTRO TEMPERATŪROS																												
	TE1	Biofiltro temperatūra, 1 medžiaga	1		4-PL1																PT100/4-20mA			-50...+150 °C			A/L	ES	ES	
	TE2	Biofiltro temperatūra, 2 medžiaga	1		4-PL1																PT100/4-20mA			-50...+150 °C			A/L	ES	ES	
	TE3	Biofiltro temperatūra, 3 medžiaga	1		4-PL1																PT100/4-20mA			-50...+150 °C			A/L	ES	ES	
	TE4	Biofiltro temperatūra, 4 medžiaga	1		4-PL1																PT100/4-20mA			-50...+150 °C			A/L	ES	ES	
	TE5	Biofiltro temperatūra, 5 medžiaga	1		4-PL1																PT100/4-20mA			-50...+150 °C			A/L	ES	ES	
	TE6	Biofiltro temperatūra, 6 medžiaga	1		4-PL1																PT100/4-20mA			-50...+150 °C			A/L	ES	ES	



Pagina 7 di 7



							VARIKLIO DUOMENYS / MOTOR DATA														JUTIKLIAI / SENSORS				SAJA / INTERFACE		SCOPE OF SUPPLY/INSTALLATION	

						VARIKLIO DUOMENYS / MOTOR DATA															JUTIKLIAI / SENSORS				SAJA / INTERFACC		SCOPE OF SUPPLY/INSTALLATION			
	Kodas / Code	Įrenginio aprašymas / Machine Description	Reikis / Qty	JB	mas prie pulto / Board position / Emerg.	V	Hz	KW	A	Ku	Kc	Started	Rpm	Insul.	Wind prot.	Duty	IP	Cooling	Abdžiai / Break	Tipas / Type	V	A	Range	Iš įrenginio tiekėjo / From Machine supplier	Iš įrenginio tiekėjo / From Machine supplier	Įrenginio tiekėjas / Supplier	Fornito	Installato	Collegato	Note
ATZ pos	Sigla	Descrizione Macchina	Qtà	JB	Quadro	Emerg.	V	Hz	KW	A	Ku	Kc	avv.to	Rpm	Isol.	Prot. mot.	Serv.	IP	Raffr.	Freno	Tipo	V	A	Scala	to A/L system	machine supplier	Fornito	Installato	Collegato	Note
	TE4	Recirkuliacijos temperatūros zondas	1		4-PLT8															PT100/4-20mA			-50...+150°C			A/L	ES	ES		
	PT1	Slėgio vienodinimo kameros slėgio daviklis	1		4-PLT8															4-20mA			0...+1000 mmH2O			A/L	ES	ES		
	PT2	Vidinio slėgio daviklis	1		4-PLT8															4-20mA			-5...+5 mmH2O			A/L	ES	ES		
	AOXT	Deguonies matuoklis	1		4-PLT8															4-20mA			0-25%			A/L	ES	ES		
	ZS1	Vartų uždarymo ribos jungiklis	1	JB1	4-PLT8															Induktivo	24VDC					A/L	ES	ES		
	HL1	Mirksinti žalia lempa	1		4-PLT8																24VDC					A/L	ES	ES		
	HL2	Mirksinti raudona lempa	1		4-PLT1																24VDC					A/L	ES	ES		
4-PLT8		OPERATORIAUS PULTAS, TUNELIAI 4-BDT09-4-BDT10																								ES	ES	ES		
	PO-14	ETERNETAS, JUTIKLINIS EKRANAS	1		4-PLT7/HUB9																ETERNET									
	ET200	PROFIBUS	1		4-PLT7																PROFIBUS									
	FD1	TIEKIMA 230 V NMŠ (UPS)	1		4-PLT7		230	50					FE																	
	FD2	TIEKIMA 230 V, SKLENDES / VOŽTUVAS	1		4-PLT7		230	50					FE																	
	FD3	TIEKIMA 230 V, PASLAUGOS	1		4-PLT7		230	50					FE																	
	HS1	AVARINIS PLT	1		4-PLT7																3NC	24VDC								
4-COM-B	HS4	LAUKO AVARIJA	1		4-PLT8																3NC	24VDC								
4-BDT-11		BIODŽIOVINIMO TUNELIS																												
	M1	Ventiliatoriaus variklis	1		SB21		400	50	75	135,3			VFD			F	Klixon	S9	55								MS	MS	ES	
	TS1	„Klixon“	1		4-PLT7																1NC	24VDC					MS	MS	ES	
	XS1	Remonto jungiklis	1		SB21/4-PLT7																3P+T	400VAC					ES	ES	ES	
	HS1	Avarinis mygtukas prie PLT	1		4-PLT7																3NC	24VDC					ES	ES	ES	
		Vietiniai valdikliai prie PLT (jutiklinis ekranas)			4-PLT7/PO13																	24VDC					A/L	ES	ES	
		IŠSIURBTO ORO SKLENDE																									MS	MS	ES	
	MZ1	Išsiurbto oro tiekimo sklendė	1		4-PLT7																	230Vac								
		Valdiklio padėtis			4-PLT7																4-20mA			0-100%						
		FBK padėtis			4-PLT7																4-20mA			0-100%						
		Vietiniai valdikliai prie PLT (jutiklinis ekranas)			4-PLT7/PO13																									
		RECIRKULIACIJOS / ŠVIEŽIO ORO SKLENDE																									MS	MS	ES	
	MZ2	Recirk./šviežio oro tiekimo sklendė	1		4-PLT7																	230Vac								
		Valdiklio padėtis			4-PLT7																4-20mA			0-100%						
		FBK padėtis			4-PLT7																4-20mA			0-100%						
		Vietiniai valdikliai prie PLT (jutiklinis ekranas)			4-PLT7/PO13																									
		MATAVIMAI																												
	TE1	Temperatūros zondas, 1 medžiaga	1		4-PLT7																PT100/4-20mA			-50...+150°C			A/L	ES	ES	
	TE2	Temperatūros zondas, 2 medžiaga	1		4-PLT7																PT100/4-20mA			-50...+150°C			A/L	ES	ES	
	TE3	Temperatūros zondas, 3 medžiaga	1		4-PLT7																PT100/4-20mA			-50...+150°C			A/L	ES	ES	
	TE4	Recirkuliacijos temperatūros zondas	1		4-PLT7																PT100/4-20mA			-50...+150°C			A/L	ES	ES	
	PT1	Slėgio vienodinimo kameros slėgio daviklis	1		4-PLT7																4-20mA			0...+1000 mmH2O			A/L	ES	ES	
	PT2	Vidinio slėgio daviklis	1		4-PLT7																4-20mA			-5...+5 mmH2O			A/L	ES	ES	
	AOXT	Deguonies matuoklis	1		4-PLT7																4-20mA			0-25%			A/L	ES	ES	
	ZS1	Vartų uždarymo ribos jungiklis	1	JB1	4-PLT7																Induktivo	24VDC					A/L	ES	ES	
	HL1	Mirksinti žalia lempa	1		4-PLT7																	24VDC					A/L	ES	ES	
	HL2	Mirksinti raudona lempa	1		4-PLT1																	24VDC					A/L	ES	ES	
4-BDT-12		BIODŽIOVINIMO TUNELIS																												
	M1	Ventiliatoriaus variklis	1		SB21		400	50	75	135,3			VFD			F	Klixon	S9	55								MS	MS	ES	
	TS1	„Klixon“	1		4-PLT7																1NC	24VDC					MS	MS	ES	
	XS1	Remonto jungiklis	1		SB21/4-PLT7																3P+T	400VAC					ES	ES	ES	
	HS1	Avarinis mygtukas prie PLT	1		4-PLT7																3NC	24VDC					ES	ES	ES	
		Vietiniai valdikliai prie PLT (jutiklinis ekranas)			4-PLT7/PO13																	24VDC					A/L	ES	ES	



							VARIKLIO DUOMENYS / MOTOR DATA														JUTIKLIAI / SENSORS				SAJA / INTERFACC		SCOPE OF SUPPLY/INSTALLATION			
	Kodas / Code	?renginio aprašymas / Machine Description	iekis / Qty	JB	mas prie pulto / Board variants / Emer	V	Hz	KW	A	Ku	Kc	Started	Rpm	Insul.	Wind prot.	Duty	IP	Cooling	bdžiai / Brea	Tipas / Type	V	A	Range	Iš įrenginio tiekėjo / From Machine supplier	Iš ?renginio tiek?jo / From Machine supplier	ply by Tiekimo	Installed by Idiegtas	Connected Prijungt	Note	
ATZ pos	Sigla	Descrizione Macchina	Qtà	JB	Quadro	Emerg.	V	Hz	KW	A	Ku	Kc	avv.to	Rpm	Isol.	Prot. mot.	Serv.	IP	Raffr.	Freno	Tipo	V	A	Scala	to A/L system	machine supplier	Fornito	Installato	Collegato	Note
	MZ1	IŠSIURBTO ORO SKLENDĖ	1		4-PLT7																230Vac						MS	MS	ES	
		Valdiklio padėtis			4-PLT7																4-20mA			0-100%						
		FBK padėtis			4-PLT7																4-20mA			0-100%						
		Vietiniai valdikliai prie PLT (jutiklinis ekranas)			4-PLT7/PO13																									
		RECIRKULIACIJOS / ŠVIEŽIO ORO SKLENDĖ																									MS	MS	ES	
	MZ2	Recirk./šviežio oro tiekimo sklendė	1		4-PLT7																230Vac									
		Valdiklio padėtis			4-PLT7																4-20mA			0-100%						
		FBK padėtis			4-PLT7																4-20mA			0-100%						
		Vietiniai valdikliai prie PLT (jutiklinis ekranas)			4-PLT7/PO13																									
		MATAVIMAI																												
	TE1	Temperatūros zondas, 1 medžiaga	1		4-PLT7																PT100/4-20mA			-50...+150°C			A/L	ES	ES	
	TE2	Temperatūros zondas, 2 medžiaga	1		4-PLT7																PT100/4-20mA			-50...+150°C			A/L	ES	ES	
	TE3	Temperatūros zondas, 3 medžiaga	1		4-PLT7																PT100/4-20mA			-50...+150°C			A/L	ES	ES	
	TE4	Recirkuliacijos temperatūros zondas	1		4-PLT7																PT100/4-20mA			-50...+150°C			A/L	ES	ES	
	PT1	Slėgio vienodinimo kameros slėgio daviklis	1		4-PLT7																4-20mA			0...+1000 mmH2O			A/L	ES	ES	
	PT2	Vidinio slėgio daviklis	1		4-PLT7																4-20mA			-5...+5 mmH2O			A/L	ES	ES	
	AOXT	Deguonies matuoklis	1		4-PLT7																4-20mA			0-25%			A/L	ES	ES	
	ZS1	Vartų uždarymo ribos jungiklis	1	JB1	4-PLT7																Induktivo	24VDC					A/L	ES	ES	
	HL1	Mirksinti žalia lempa	1		4-PLT7																24VDC						A/L	ES	ES	
	HL2	Mirksinti raudona lempa	1		4-PLT1																24VDC						A/L	ES	ES	
4-PLT7		OPERATORIAUS PULTAS, TUNELIAI 4-BDT11-4-BDT12																									ES	ES	ES	
	HUB9	ETHERNETAS	1		4-PLT5/HUB8																	ETHERNET								
	PO-13	JUTIKLINIS EKRANAS	1		HUB9																	ETHERNET								
	ET200	PROFIBUS	1		SB21/S7300																	PROFIBUS								
	FD1	TIEKIMA 230 V NMŠ (UPS)	1		SB21		230	50					FE																	
	FD2	TIEKIMA 230 V, SKLENDEŠ / VOŽTUVAS	1		4-PLT6		230	50					FE																	
	FD3	TIEKIMA 230 V, PASLAUGOS	1		SB21		230	50					FE																	
	HS1	AVARINIS	1		4-PLT6																3NC	24VDC								
4-COM-B	HS3	LAUKO AVARIJA	1		4-PLT7																3NC	24VDC								
4-BDT-13		BIODŽIOVINIMO TUNELIS																												
	M1	Ventiliatoriaus variklis	1		SB21		400	50	75	135,3			VFD			F	Klixon	S9	55								MS	MS	ES	
	TS1	„Klixon“	1		4-PLT6																1NC	24VDC					MS	MS	ES	
	XS1	Remonto jungiklis	1		SB21/4-PLT6																3P+T	400VAC					ES	ES	ES	
	HS1	Avarinis mygtukas prie PLT	1		4-PLT6																3NC	24VDC					ES	ES	ES	
		Vietiniai valdikliai prie PLT (jutiklinis ekranas)			4-PLT6/PO12																						A/L	ES	ES	
		IŠSIURBTO ORO SKLENDĖ																									MS	MS	ES	
	MZ1	Išsiurbto oro tiekimo sklendė	1		4-PLT6																230Vac									
		Valdiklio padėtis			4-PLT6																4-20mA			0-100%						
		FBK padėtis			4-PLT6																4-20mA			0-100%						
		Vietiniai valdikliai prie PLT (jutiklinis ekranas)			4-PLT6/PO12																									
		RECIRKULIACIJOS / ŠVIEŽIO ORO SKLENDĖ																									MS	MS	ES	
	MZ2	Recirk./šviežio oro tiekimo sklendė	1		4-PLT6																230Vac									
		Valdiklio padėtis			4-PLT6																4-20mA			0-100%						
		FBK padėtis			4-PLT6																4-20mA			0-100%						
		Vietiniai valdikliai prie PLT (jutiklinis ekranas)			4-PLT6/PO12																									
		MATAVIMAI																												
	TE1	Temperatūros zondas, 1 medžiaga	1		4-PLT6																PT100/4-20mA			-50...+150°C			A/L	ES	ES	

							VARIKLIO DUOMENYS / MOTOR DATA														JUTIKLIAI / SENSORS				SAJA / INTERFACC		SCOPE OF SUPPLY/INSTALLATION						
	Kodas / Code	?renginio aprašymas / Machine Description	iekis / Qty	JB	mas prie pulto / Board position / Emerg.		V	Hz	KW	A	Ku	Kc	Started	Rpm	Insul.	Wind prot.	Duty	IP	Cooling	abzdžiai / Bress	Tipas / Type	V	A	Range	Iš įrenginio tiekėjo / From Machine supplier	Iš ?renginio tiek?jo / From Machine supplier	ply by Tiekimo	stalled by Idiegt	connected Prijungt	Note			
ATZ pos	Sigla	Descrizione Macchina	Qtà	JB	Quadro	Emerg.	V	Hz	KW	A	Ku	Kc	avv.to	Rpm	Isol.	Prot. mot.	Serv.	IP	Raffr.	Freno	Tipo	V	A	Scala	to A/L system	machine supplier	Fornito	Installato	Collegato	Note			
	TE2	Temperatūros zondas, 2 medžiaga	1		4-PLT6																PT100/4-20mA			-50...+150°C			A/L	ES	ES				
	TE3	Temperatūros zondas, 3 medžiaga	1		4-PLT6																PT100/4-20mA			-50...+150°C			A/L	ES	ES				
	TE4	Recirkuliacijos temperatūros zondas	1		4-PLT6																PT100/4-20mA			-50...+150°C			A/L	ES	ES				
	PT1	Slėgio vienodinimo kameros slėgio daviklis	1		4-PLT6																4-20mA			0...+1000 mmH2O			A/L	ES	ES				
	PT2	Vidinio slėgio daviklis	1		4-PLT6																4-20mA			-5...+5 mmH2O			A/L	ES	ES				
	AOXT	Deguonies matuoklis	1		4-PLT6																4-20mA			0-25%			A/L	ES	ES				
	ZS1	Vartų uždarymo ribos jungiklis	1	JB1	4-PLT6																Indutivus	24VDC					A/L	ES	ES				
	HL1	Mirksinti žalia lempa	1		4-PLT6																	24VDC					A/L	ES	ES				
	HL2	Mirksinti raudona lempa	1		4-PLT1																	24VDC					A/L	ES	ES				
4-BDT-14		BIODŽIOVINIMO TUNELIS																															
	M1	Ventiliatoriaus variklis	1		SB21		400	50	75	135,3			VFD			F	Klixon	S9	55									MS	MS	ES			
	TS1	„Klixon“	1		4-PLT6																1NC	24VDC					MS	MS	ES				
	XS1	Remonto jungiklis	1		SB21/4-PLT6																3P+T	400VAC					ES	ES	ES				
	HS1	Avarinis mygtukas prie PLT	1		4-PLT6																3NC	24VDC					ES	ES	ES				
		Vietiniai valdikliai prie PLT (jutiklinis ekranas)			4-PLT6/PO12																	24VDC					A/L	ES	ES				
		IŠSIURBTO ORO SKLENDĖ																									MS	MS	ES				
	MZ1	Išsiurbto oro tiekimo sklendė	1		4-PLT6																	230Vac											
		Valdiklio padėtis			4-PLT6																4-20mA			0-100%									
		FBK padėtis			4-PLT6																4-20mA			0-100%									
		Vietiniai valdikliai prie PLT (jutiklinis ekranas)			4-PLT6/PO12																												
		RECIRKULIACIJOS / ŠVIEŽIO ORO SKLENDĖ																									MS	MS	ES				
	MZ2	Recirk./šviežio oro tiekimo sklendė	1		4-PLT6																	230Vac											
		Valdiklio padėtis			4-PLT6																4-20mA			0-100%									
		FBK padėtis			4-PLT6																4-20mA			0-100%									
		Vietiniai valdikliai prie PLT (jutiklinis ekranas)			4-PLT6/PO12																												
		MATAVIMAI																															
	TE1	Temperatūros zondas, 1 medžiaga	1		4-PLT6																PT100/4-20mA			-50...+150°C			A/L	ES	ES				
	TE2	Temperatūros zondas, 2 medžiaga	1		4-PLT6																PT100/4-20mA			-50...+150°C			A/L	ES	ES				
	TE3	Temperatūros zondas, 3 medžiaga	1		4-PLT6																PT100/4-20mA			-50...+150°C			A/L	ES	ES				
	TE4	Recirkuliacijos temperatūros zondas	1		4-PLT6																PT100/4-20mA			-50...+150°C			A/L	ES	ES				
	PT1	Slėgio vienodinimo kameros slėgio daviklis	1		4-PLT6																4-20mA			0...+1000 mmH2O			A/L	ES	ES				
	PT2	Vidinio slėgio daviklis	1		4-PLT6																4-20mA			-5...+5 mmH2O			A/L	ES	ES				
	AOXT	Deguonies matuoklis	1		4-PLT6																4-20mA			0-25%			A/L	ES	ES				
	ZS1	Vartų uždarymo ribos jungiklis	1	JB1	4-PLT6																Indutivus	24VDC					A/L	ES	ES				
	HL1	Mirksinti žalia lempa	1		4-PLT6																	24VDC					A/L	ES	ES				
	HL2	Mirksinti raudona lempa	1		4-PLT1																	24VDC					A/L	ES	ES				
4-PLT6		OPERATORIAUS PULTAS, TUNELIAI 4-BDT13-4-BDT14																									ES	ES	ES				
	PO-12	ETERNETAS, JUTIKLINIS EKRANAS	1		HUB8																	ETERNET											
	ET200	PROFIBUS	1		PLT5																	PROFIBUS											
	FD1	TIEKIMA 230 V NMŠ (UPS)	1		4-PLT5								FE																				
	FD2	TIEKIMA 230 V, SKLENDES / VOŽTUVAS	1		4-PLT5								FE																				
	FD3	TIEKIMA 230 V, PASLAUGOS	1		4-PLT5								FE																				
	HS1	AVARINIS	1		4-PLT5																	3NC	24VDC										
4-COM-B	HS2	LAUKO AVARIJA	1		4-PLT6																	3NC	24VDC				ES	ES	ES				
4-BDT-15		BIODŽIOVINIMO TUNELIS																															
	M1	Ventiliatoriaus variklis	1		SB21		400	50	75	135,3			VFD			F	Klixon	S9	55									MS	MS	ES			
	TS1	„Klixon“	1		4-PLT5																1NC	24VDC					MS	MS	ES				
	XS1	Remonto jungiklis	1		SB21/4-PLT5																3P+T	400VAC					ES	ES	ES				
	HS1	Avarinis mygtukas prie PLT	1		4-PLT5																	3NC	24VDC				ES	ES	ES				

						VARIKLIO DUOMENYS / MOTOR DATA														JUTIKLIAI / SENSORS				SAJA / INTERFACE		SCOPE OF SUPPLY/INSTALLATION	

						VARIKLIO DUOMENYS / MOTOR DATA														JUTIKLIAI / SENSORS				SAJA / INTERFACC		SCOPE OF SUPPLY/INSTALLATION					
	Kodas / Code	?renginio aprašymas / Machine Description	ekis / O	JB	mas prie pulto / Board variants / Emer	V	Hz	KW	A	Ku	Kc	Started	Rpm	Insul.	Wind prot.	Duty	IP	Cooling	abdziai / Bres	Tipas / Type	V	A	Range	Iš įrenginio tiekėjo / From Machine supplier	Iš ?renginio tiek?jo / From Machine supplier	apply by Tiekimo	installed by Idiegtas	connected Prijungt	Note		
ATZ pos	Sigla	Descrizione Macchina	Qtà	JB	Quadro	Emerg.	V	Hz	KW	A	Ku	Kc	avv.to	Rpm	Isol.	Prot. mot.	Serv.	IP	Raffr.	Freno	Tipo	V	A	Scala	to A/L system	machine supplier	Fornito	Installato	Collegato	Note	
4-PLT5		OPERATORIAUS PULTAS, TUNELIAI 4-BDT15-4-BDT16																									ES	ES	ES		
	HUB8	ETHERNETAS	1		SB21/HUB5																	ETHERNET									
	PO-11	JUTIKLINIS EKRANAS	1		HUB8																	ETHERNET									
	ET200	PROFIBUS	1		PLT6																	ETHERNET									
	FD1	TIEKIMA 230 V NMŠ (UPS)	1		SB21		230	50					FE																		
	FD2	TIEKIMA 230 V, SKLENDES / VOŽTUVAS	1		SB21		230	50					FE																		
	FD3	TIEKIMA 230 V, PASLAUGOS	1		SB21		230	50					FE																		
	HS1	AVARINIS	1		SB21																3NC	24VDC									
4-COM-B	HS1	LAUKO AVARIJA	1		4-PLT5																3NC	24VDC									
4-COM-B		APLINKOS TEMPERATŪRA																													
	TE1	Temperatūros zondas BT AREA	1		4-PLT5																PT100/4-20mA		-50...+80 °C			A/L	ES	ES			
4-ASC-B		ORO SKRUBERIS																													
	PT1	Slėgio išsiurbimo sandėlis	1		4-PL2																4-20mA		-250 +0 mmH2o			A/L	ES	ES			
	DP1	Diferencialinio slėgio išsiurbimo sandėlis	1		4-PL2																4-20mA		-350 +0 mmH2o			A/L	ES	ES			
	ZS1	Ribos jungiklis, saugos vožtuvo atidarymas	1	JB1	4-PL2																1NC	24VDC				A/L	ES	ES			
	M1	1 recirkuliacijos siurblys	1		XS1		400	50	9,2	16,5			KA													MS	MS	ES			
	XS1	Remonto jungiklis	1		SB21/4-PL2																3P+T	400VAC				ES	ES	ES			
	M2	2 recirkuliacijos siurblys	1		XS2		400	50	9,2	16,5			KA													MS	MS	ES			
	XS2	Remonto jungiklis	1		SB21/4-PL2																3P+T	400VAC				ES	ES	ES			
	LS1	Žemo lygio jungiklis	1		4-PL2																	24VDC				MS	MS	ES			
	LS2	HH lygio jungiklis	1		4-PL2																	24VDC				MS	MS	ES			
	YV1	Geriamas vanduo, elektromagnetinis vandens vožtuvas	1		4-PL2																	230Vac				MS	MS	ES			
	ZSA	Atidarytas ribos jungiklis	1		4-PL2																1NC	24VDC				MS	MS	ES			
	ZSC	Uždarytas ribos jungiklis	1		4-PL2																1NC	24VDC				MS	MS	ES			
	YV2	Nuleidžiamas vanduo, elektromagnetinis vožtuvas	1		4-PL2																	230Vac				MS	MS	ES			
	ZSA	Atidarytas ribos jungiklis	1		4-PL2																1NC	24VDC				MS	MS	ES			
	ZSC	Uždarytas ribos jungiklis	1		4-PL2																1NC	24VDC				MS	MS	ES			
	TE1	Iėjimo temperatūros zondas	1		4-PL2																PT100/4-20mA		-50...+150 °C			A/L	ES	ES			
	TE2	Išėjimo temperatūros zondas	1		4-PL2																PT100/4-20mA		-50...+150 °C			A/L	ES	ES			
		Vietiniai operatoriaus pulto valdikliai (jutiklinis ekranas)																													
	M3	Dozavimo siurblys	1		4-PL1		230	50	0,18	1,75																					
	RX1	Bakas Redox zondas	1		4-PL1																										
	RDX01	Redox priemonė	1		4-PL1		230	50																							
		Vietiniai operatoriaus pulto valdikliai (jutiklinis ekranas)			4-PL2/PO15																	24VDC					ES	ES	ES		
4-BFF-B		BIOFILTRO VENTILIATORIUS																													
	M1	Ventiliatoriaus variklis	1		XS1		400	50	200	360			VFD			Klixon											MS	MS	ES		
	TS1	„Klixon“	1		SB21																1NC	24VDC				MS	MS	ES			
	XS1	Remonto jungiklis	1		SB21/4-PL2																	3P+T	400VAC				ES	ES	ES		
	HS1	Avarinis mygtukas prie PL	1		4-PL2																	3NC	24VDC				ES	ES	ES		
		Vietiniai valdikliai (jutiklinis ekranas)	1		4-PL2/PO15																	24VDC				ES	ES	ES			
		VENTILIATORIAUS IŠEIGOS MATAVIMAI																													
	PT1	Biofiltro įėjimo slėgio matavimai	1		4-PL2																4-20mA		0 +200 mmH2o			A/L	ES	ES			
	TE1	Biofiltro įėjimo temperatūros matavimai	1		4-PL2																PT100/4-20mA		-50...+150 °C			A/L	ES	ES			
	TE2	Lauko tempertūros matavimai	1		4-PL2																PT100/4-20mA		-50...+80 °C			A/L	ES	ES			
	TE3	Vidaus tempertūros matavimai	1		4-PL2																PT100/4-20mA		-50...+80 °C			A/L	ES	ES			
4-BFT-B		BIOFILTRO TEMPERATŪROS																													
	TE1	Biofiltro temperatūra, 1 medžiaga	1		4-PL2																PT100/4-20mA		-50...+150 °C			A/L	ES	ES			

Pagina 7 di 7



				BENDRIEJI DUOMENYS / GENERAL DATA					IPRASTAS VEIKIMAS / NORMAL OPERATING					
	Gaminys / Item	Aprašymas / Description	Elektros skydas / Switchboard	Energijos tiekimas iš /	Įtampa/ Voltage (V)	Hz	Laidininkai /	sumontuota kW /kW	sumontuota A / A	Utilizavimo faktorius	Vienalaikis kumo	Naudojama kW / kW	Naudojama A / A	Red. / Rev.
		ELEKTROS SKYDAS QS1	QS1	PC1	400	50	3F+N+T	20,00	45,00	0,85	1,00	17,00	38,25	2
		Papildomų įrenginių elektros skydas			400	50	3F+N+T	20,00	45,00	0,85	1,00	17,00	38,25	
		ELEKTROS SKYDAS SB3	SB3	PC1	400	50	3F+N+T	21,00	40,00	1,00	1,00	21,00	40,00	2
	1-SOR	Rūšiavimas, šildymas ir kondicionavimas			400	50	3F+N+T	21,00	41,00	1,00	1,00	21,00	41,00	
		ELEKTROS SKYDAS SB8	SB8	PC1	400	50	3F+T	135,00	238,00	0,90	1,00	121,50	214,20	2
	2-RBA	Perdirbamų medžiagų presas			400	50	3F+T	135,00	238,00	0,90	1,00	121,50	214,20	
		ELEKTROS SKYDAS SB9	SB9	PC1	400	50	3F+T	175,00	312,00	0,92	1,00	161,00	287,04	2
	2-FBA	Kuro presas			400	50	3F+T	175,00	312,00	0,92	1,00	161,00	287,04	
		ELEKTROS SKYDAS SB18	SB19	PC1	400	50	3F+N+T	232,00	398,00	0,85	0,81	#VALORE!	#VALORE!	2
	1-CAU-A	Kompresorius optiniams separatoriams 1-CAU-A	SB19A		400	50	3F+T	115,00	195,00	0,90	1,00	103,50	175,50	2
	1-CAU-B	Kompresorius optiniams separatoriams 1-CAU-B	SB19B		400	50	3F+T	115,00	195,00	0,90	0,50	51,75	87,75	2
	1-CAU-A-QY1	Džiovintuvas 1-CAU-A			230	50	1F+N+T	0,50	2,00	1,00	1,00	0,50	2,00	2
	1-CAU-A-QY2	Kondensato išleidimo vamzdis 1-CAU-A			230	50	1F+N+T	0,1	0,5	1,00	1,00	0,10	0,50	2
	1-CAU-B-QY1	Džiovintuvas 1-CAU-B			230	50	1F+N+T	0,50	2,00	0,50	0,50	0,13	0,50	2
	1-CAU-B-QY2	Kondensato išleidimo vamzdis 1-CAU-B			230	50	1F+N+T	0,1	0,5	0,50	0,50	0,03	0,13	2
	1-CAU-VF1	1 variklio patalpos ventiliatorius			230	50	1F+N+T	0,50	2,00	1,00	1,00	0,50	2,00	2
	1-CAU-VF1	2 variklio patalpos ventiliatorius			230	50	1F+N+T	0,50	2,00	1,00	1,00	0,50	2,00	2
		ELEKTROS SKYDAS SB19A	SB19A	SB19	400	50	3F+T	115,00	195,00	0,50	1,00	57,50	97,50	2,00
	1-CAU-A	Kompresorius optiniams separatoriams 1-CAU-A			400	50	3F+T	115,00	195,00	0,50	1,00	57,50	97,50	2
														2
		ELEKTROS SKYDAS SB19B	SB19B	SB19	400	50	3F+T	115,00	195,00	0,50	1,00	57,50	97,50	2,00
	1-CAU-B	Kompresorius optiniams separatoriams 1-CAU-B			400	50	3F+T	115,00	195,00	0,50	1,00	57,50	97,50	2
		ELEKTROS SKYDAS SB1	SB1	PC1	400	50	3F+N+T	891,75	1909,05	0,80	0,99	693,92	1489,66	2,00
	1-FBO-A	Tiekimo maišelių praplėšiuvas	SB2-A	SB1	400	50	3F+T	17,40	36,00	0,87	0,66	9,99	20,67	2
	1-FBO-B	Tiekimo maišelių praplėšiuvas	SB2-B	SB1	400	50	3F+T	17,40	36,00	0,87	0,66	9,99	20,67	2
	1-FBO-C	Tiekimo maišelių praplėšiuvas	SB2-C	SB1	400	50	3F+T	17,40	36,00	0,87	0,66	9,99	20,67	2
														2
	1-RTS-A	Besisukantis būginis sijotuvus												2
	1-RTS-A-M1	1 variklis		SB1	400	50	3F+T	11,00	20,90	0,70	1,00	7,70	14,63	2
	1-RTS-A-M2	2 variklis		SB1	400	50	3F+T	11,00	20,90	0,70	1,00	7,70	14,63	2
	1-RTS-A-MF1	Ventiliatoriaus variklis M1		SB1	230	50	1F+N	0,09	0,34	1,00	1,00	0,09	0,34	3
	1-RTS-A-MF2	Ventiliatoriaus variklis M2		SB1	230	50	1F+N	0,09	0,34	1,00	1,00	0,09	0,34	3
	1-RTS-B	Besisukantis būginis sijotuvus												2
	1-RTS-B-M1	1 variklis		SB1	400	50	3F+T	11,00	20,90	0,70	1,00	7,70	14,63	2
	1-RTS-B-M2	2 variklis		SB1	400	50	3F+T	11,00	20,90	0,70	1,00	7,70	14,63	2
	1-RTS-B-MF1	Ventiliatoriaus variklis M1		SB1	230	50	1F+N	0,09	0,34	1,00	1,00	0,09	0,34	3

Gaminys / Item	Aprašymas / Description	Elektros skydas / Switchboard	Energijos tiekimasis /	Įtampa/ Voltage (V)	Hz	Laidininkai /	sumontuota kW /kW	sumontuot a A /	Utilizavim o faktorius	Vienalaikis kumo	Naudojama kW / kW	Naudojam a A / A	Red. / Rev.
1-RTS-B-MF2	Ventiliatoriaus variklis M2		SB1	230	50	1F+N	0,09	0,34	1,00	1,00	0,09	0,34	3
1-RTS-C	Besisukantis būginis sijotuvus												2
1-RTS-C-M1	1 variklis		SB1	400	50	3F+T	11,00	20,90	0,70	1,00	7,70	14,63	2
1-RTS-C-M2	2 variklis		SB1	400	50	3F+T	11,00	20,90	0,70	1,00	7,70	14,63	2
1-RTS-C-MF1	Ventiliatoriaus variklis M1		SB1	230	50	1F+N	0,09	0,34	1,00	1,00	0,09	0,34	3
1-RTS-C-MF2	Ventiliatoriaus variklis M2		SB1	230	50	1F+N	0,09	0,34	1,00	1,00	0,09	0,34	3
													2
1-CN1-A	Konvejeris		SB1	400	50	3F+T	9,20	18,80	0,70	1,00	6,44	13,16	2
1-CN1-B	Konvejeris		SB1	400	50	3F+T	7,50	14,80	0,70	1,00	5,25	10,36	2
1-CN1-C	Konvejeris		SB1	400	50	3F+T	5,50	11,40	0,70	1,00	3,85	7,98	2
1-CN1-C-Y1	Variklinio konvejerio stabdiklis		SB1	230	50	1F+N	0,05	0,30	1,00	1,00	0,05	0,30	3
1-CN2-A	Konvejeris		SB1	400	50	3F+T	4,00	8,30	0,65	1,00	2,60	5,40	2
1-CN2-A-MF1	Ventiliatoriaus variklis M1		SB1	230	50	1F+N	0,06	0,27	1,00	1,00	0,06	0,27	3
1-CN2-B	Konvejeris		SB1	400	50	3F+T	4,00	8,30	0,65	1,00	2,60	5,40	2
1-CN2-B-MF1	Ventiliatoriaus variklis M1		SB1	230	50	1F+N	0,06	0,27	1,00	1,00	0,06	0,27	3
1-CN2-C	Konvejeris		SB1	400	50	3F+T	4,00	8,30	0,65	1,00	2,60	5,40	2
1-CN2-C-MF1	Ventiliatoriaus variklis M1		SB1	230	50	1F+N	0,06	0,27	1,00	1,00	0,06	0,27	3
1-CN3-A	Konvejeris		SB1	400	50	3F+T	5,50	11,40	0,70	1,00	3,85	7,98	2
1-CN3-A-Y1	Variklinio konvejerio stabdiklis		SB1	230	50	1F+N	0,05	0,30	1,00	1,00	0,05	0,30	3
1-CN3-B	Konvejeris		SB1	400	50	3F+T	5,50	11,40	0,70	1,00	3,85	7,98	2
1-CN3-B-Y1	Variklinio konvejerio stabdiklis		SB1	230	50	1F+N	0,05	0,30	1,00	1,00	0,05	0,30	3
1-CN3-C	Konvejeris		SB1	400	50	3F+T	5,50	11,40	0,70	1,00	3,85	7,98	2
1-CN3-C-Y1	Variklinio konvejerio stabdiklis		SB1	230	50	1F+N	0,05	0,30	1,00	1,00	0,05	0,30	3
1-CN4-A	Konvejeris		SB1	400	50	3F+T	7,50	14,80	0,70	1,00	5,25	10,36	2
1-CN4-A-Y1	Variklinio konvejerio stabdiklis		SB1	230	50	1F+N	0,064	0,40	1,00	1,00	0,06	0,40	3
1-CN4-B	Konvejeris		SB1	400	50	3F+T	7,50	14,80	0,70	1,00	5,25	10,36	2
1-CN4-B-Y1	Variklinio konvejerio stabdiklis		SB1	230	50	1F+N	0,064	0,40	1,00	1,00	0,06	0,40	3
1-CN4-C	Konvejeris		SB1	400	50	3F+T	7,50	14,80	0,70	1,00	5,25	10,36	2
1-CN4-C-Y1	Variklinio konvejerio stabdiklis		SB1	230	50	1F+N	0,064	0,40	1,00	1,00	0,06	0,40	3
													2
1-VF-A	Vibruojantis tiekimo įrenginys	SB4-A	SB1	400	50	3F+T	6,60	18,00	0,85	1,00	5,61	15,30	2
1-VF-B	Vibruojantis tiekimo įrenginys	SB4-B	SB1	400	50	3F+T	6,60	18,00	0,85	1,00	5,61	15,30	2
1-VF-C	Vibruojantis tiekimo įrenginys	SB4-C	SB1	400	50	3F+T	6,60	18,00	0,85	1,00	5,61	15,30	2
													2
													2
1-MOS-A	Pagrindinis optinis separatorius	SB5-A	SB1	230	50	1F+N	7,50	36,00	0,80	1,00	6,00	28,80	2
1-CN5-A	Kintamo greičio konvejeris		SB1	400	50	3F+T	7,50	15,21	0,70	1,00	5,25	10,65	2
1-MRO-A	Velenėlis		SB1	400	50	3F+T	0,55	1,12	0,70	1,00	0,39	0,78	2
													2
1-MOS-B	Pagrindinis optinis separatorius	SB5-B	SB1	230	50	1F+N	7,50	36,00	0,80	1,00	6,00	28,80	2
1-CN5-B	Kintamo greičio konvejeris		SB1	400	50	3F+T	7,50	15,21	0,80	1,00	6,00	12,17	2
1-MRO-B	Velenėlis		SB1	400	50	3F+T	0,55	1,12	0,80	1,00	0,44	0,89	2
													2
1-MOS-C	Pagrindinis optinis separatorius	SB5-C	SB1	230	50	1F+N	7,50	36,00	0,80	1,00	6,00	28,80	2
1-CN5-C	Kintamo greičio konvejeris		SB1	400	50	3F+T	7,50	15,21	0,80	1,00	6,00	12,17	2
1-MRO-C	Velenėlis		SB1	400	50	3F+T	0,55	1,12	0,80	1,00	0,44	0,89	2
													2
1-SOS-A	Antrinis optinis separatorius	SB6-A	SB1	230	50	1F+N	7,50	36,00	0,80	1,00	6,00	28,80	2
1-CN6-A	Kintamo greičio konvejeris		SB1	400	50	3F+T	5,50	11,16	0,80	1,00	4,40	8,92	2
1-SRO-A.M1	Velenėlis		SB1	400	50	3F+T	0,55	1,12	0,80	1,00	0,44	0,89	2
1-SRO-A.M2	Velenėlis		SB1	400	50	3F+T	0,55	1,12	0,80	1,00	0,44	0,89	2
													2
1-SOS-B	Antrinis optinis separatorius	SB6-B	SB1	230	50	1F+N	7,50	36,00	0,80	1,00	6,00	28,80	2

Gaminys / Item	Aprašymas / Description	Elektros skydas / Switchboard	Energijos tiekimas iš /	Įtampa/ Voltage (V)	Hz	Laidininkai /	sumontuota kW /kW	sumontuot a A /	Utilizavim o faktorius	Vienalaikis kumo	Naudojama kW / kW	Naudojam a A / A	Red. / Rev.
1-CN6-B	Kintamo greičio konvejeris		SB1	400	50	3F+T	5,50	11,16	0,80	1,00	4,40	8,92	2
1-SRO-B.M1	Velenėlis		SB1	400	50	3F+T	0,55	1,12	0,80	1,00	0,44	0,89	2
1-SRO-B.M2	Velenėlis		SB1	400	50	3F+T	0,55	1,12	0,80	1,00	0,44	0,89	2
													2
1-SOS-C	Antrinis optinis separatorius	SB6-C	SB1	230	50	1F+N	7,50	36,00	0,80	1,00	6,00	28,80	2
1-CN6-C	Kintamo greičio konvejeris		SB1	400	50	3F+T	5,50	11,16	0,80	1,00	4,40	8,92	2
1-SRO-C.M1	Velenėlis		SB1	400	50	3F+T	0,55	1,12	0,80	1,00	0,44	0,89	2
1-SRO-C.M2	Velenėlis		SB1	400	50	3F+T	0,55	1,12	0,80	1,00	0,44	0,89	2
													2
1-CN7	Konvejeris		SB1	400	50	3F+T	7,50	14,80	0,70	1,00	5,25	10,36	2
1-CN8	Konvejeris		SB1	400	50	3F+T	11,00	20,90	0,70	1,00	7,70	14,63	2
1-CN9	Konvejeris		SB1	400	50	3F+T	9,20	16,70	0,70	1,00	6,44	11,69	2
													2
1-BPF-A	Butelių perforatorius	SB7-A	SB1	400	50	3F+N+T	8,00	25,00	0,80	1,00	6,40	20,00	2
1-BPF-B	Butelių perforatorius	SB7-B	SB1	400	50	3F+N+T	8,00	25,00	0,80	1,00	6,40	20,00	2
													2
2-BWR	Ryšulių vyniotuvas	SB10	SB1	400	50	3F+T	15,00	27,00	0,74	1,00	11,10	19,98	2
													2
2-STC-A	Stacionarus tankintuvas	SB11-A	SB1	400	50	3F+T	30,75	60,00	1,00	1,00	30,75	60,00	2
2-STC-B	Stacionarus tankintuvas	SB11-B	SB1	400	50	3F+T	30,75	60,00	1,00	1,00	30,75	60,00	2
													2
2-FMS	Smulkių frakcijų magnetinis separatorius	SB12	SB1	400	50	3F+T	17,30	32,00	1,00	1,00	17,30	32,00	2
													2
2-MMS	Vidutinio dydžio frakcijų magnetinis separatorius	SB13	SB1	400	50	3F+T	14,80	26,00	1,00	1,00	14,80	26,00	2
													2
2-ECS	Sukūrinės srovės separatorius	SB14	SB1	400	50	3F+T	14,00	29,00	1,00	1,00	14,00	29,00	2
													2
2-FECS	Sukūrinės srovės separatorius	SB15	SB1	400	50	3F+T	14,00	29,00	1,00	1,00	14,00	29,00	2
													2
2-MBA	Metalių presas	SB16	SB1	400	50	3F+T	25,00	45,00	0,80	1,00	20,00	36,00	2
													2
2-CN1	Konvejeris		SB1	400	50	3F+T	5,50	11,40	0,70	1,00	3,85	7,98	2
2-CN2	Konvejeris		SB1	400	50	3F+T	11,00	20,90	0,70	1,00	7,70	14,63	2
2-CN3	Konvejeris		SB1	400	50	3F+T	5,50	11,40	0,70	1,00	3,85	7,98	2
2-CN4	Konvejeris		SB1	400	50	3F+T	7,50	14,80	0,70	1,00	5,25	10,36	2
2-CN5	Reversinis konvejeris M1		SB1	400	50	3F+T	5,50	11,40	0,70	1,00	3,85	7,98	2
	Reversinis konvejeris M2		SB1	400	50	3F+T	5,50	11,40	0,70	1,00	3,85	7,98	2
2-CN6	Konvejeris		SB1	400	50	3F+T	4,00	8,30	0,70	1,00	2,80	5,81	2
2-CN6-Y1	Variklinio konvejerio stabdiklis		SB1	230	50	1F+N	0,05	0,30	1,00	1,00	0,05	0,30	3
2-CN7	Reversinis konvejeris M1		SB1	400	50	3F+T	3,00	6,50	0,70	1,00	2,10	4,55	2
2-CN8	Reversinis konvejeris		SB1	400	50	3F+T	9,20	18,80	0,70	1,00	6,44	13,16	2
2-CN9	Konvejeris		SB1	400	50	3F+T	9,20	18,80	0,70	1,00	6,44	13,16	2
2-CN9-Y1	Variklinio konvejerio stabdiklis		SB1	230	50	1F+N	0,08	0,30	1,00	1,00	0,08	0,30	3
2-CN9-MF1	Ventiliatoriaus variklis M1		SB1	230	50	1F+N	0,05	0,22	1,00	1,00	0,05	0,22	3
2-CN10	Konvejeris		SB1	400	50	3F+T	5,50	11,4	0,70	1,00	3,85	7,98	2
													2
3-MFF	Judančių grindų tiekimo įrenginys	SB17	SB1	400	50	3F+T	22,50	43,80	0,90	0,66	13,37	26,02	2
													2
3-BAS	Balstinis separatorius	SB18	SB1	400	50	3F+T	11,00	25,00	1,00	1,00	11,00	25,00	2
													2
3-CN1	Konvejeris		SB1	400	50	3F+T	9,20	18,8	0,70	1,00	6,44	13,16	2
3-CN1-Y1	Variklinio konvejerio stabdiklis		SB1	230	50	1F+N	0,08	0,30	1,00	1,00	0,08	0,30	3
3-CN2	Reversinis konvejeris M1		SB1	400	50	3F+T	2,20	5,2	0,70	1,00	1,54	3,64	2
	Reversinis konvejeris M2		SB1	400	50	3F+T	2,20	5,2	0,70	1,00	1,54	3,64	2
3-CN3	Konvejeris		SB1	400	50	3F+T	2,20	5,2	0,70	1,00	1,54	3,64	2

Gaminys / Item	Aprašymas / Description	Elektros skydas / Switchboard	Energijos tiekimasis /	Įtampa/ Voltage (V)	Hz	Laidininkai /	sumontuota kW /kW	sumontuot a A /	Utilizavim o faktorius	Vienalaikis kumo	Naudojama kW / kW	Naudojam a A / A	Red. / Rev.
3-CN4	Reversinis konvejeris M1		SB1	400	50	3F+T	2,20	5,2	0,70	1,00	1,54	3,64	2
	Reversinis konvejeris M2		SB1	400	50	3F+T	2,20	5,2	0,70	1,00	1,54	3,64	2
3-CN5	Konvejeris		SB1	400	50	3F+T	4,00	8,3	0,70	1,00	2,80	5,81	2
3-CN6	Reversinis konvejeris M1		SB1	400	50	3F+T	4,00	8,3	0,40	1,00	1,60	3,32	2
3-CN7	Reversinis konvejeris M1		SB1	400	50	3F+T	3,00	6,5	0,40	1,00	1,20	2,60	2
													2
3-DCS-A	Dulkių kontrolės sistema												2
	Ventiliatoriaus variklis		SB1	400	50	3F+T	110,00	194	0,80	1,00	88,00	155,20	2
	Kompresorius		SB1	400	50	3F+T	7,50	15	0,65	1,00	4,88	9,75	2
	Dulkių kontrolės sistema		SB1	230	50	1F+N	0,30	1,50	0,80	1,00	0,24	1,20	3
3-DCS-B	Ventiliatoriaus variklis												2
	Kompresorius		SB1	400	50	3F+T	110,00	194	0,80	1,00	88,00	155,20	2
	Kompresorius		SB1	400	50	3F+T	7,50	15	0,65	1,00	4,88	9,75	2
	DRYIER SISTEMOS		SB1	230	50	1F+N	0,30	1,50	0,80	1,00	0,24	1,20	3
	ELEKTROS SKYDAS SB20	SB20	PC1	400	50	3F+N+T	822,20	1488,30	0,75	1,00	612,76	1109,46	
4-ASC-A1	Oro skruberis												
	1 siurblys		SB20	400	50	3F+T	9,20	16,20	0,80	1,00	7,36	12,96	3
	2 siurblys		SB20	400	50	3F+T	9,20	16,20	0,80	1,00	7,36	12,96	3
4-BFF-A	Biofiltro ventiliatorius		SB20	400	50	3F+T	200,00	360,00	0,80	1,00	160,00	288,00	2
4-BDT-01	Biodžiovinimo tunelis (pakrovimo etapas)		SB20	400	50	3F+T	75,00	135,30	0,50	1,00	37,50	67,65	2
4-BDT-02	Biodžiovinimo tunelis (pakrovimo etapas)		SB20	400	50	3F+T	75,00	135,30	0,70	1,00	52,50	94,71	2
4-BDT-03	Biodžiovinimo tunelis		SB20	400	50	3F+T	75,00	135,30	0,70	1,00	52,50	94,71	2
4-BDT-04	Biodžiovinimo tunelis		SB20	400	50	3F+T	75,00	135,30	0,65	1,00	48,75	87,95	2
4-BDT-05	Biodžiovinimo tunelis		SB20	400	50	3F+T	75,00	135,30	0,65	1,00	48,75	87,95	2
4-BDT-06	Biodžiovinimo tunelis		SB20	400	50	3F+T	75,00	135,30	0,90	1,00	67,50	121,77	2
4-BDT-07	Biodžiovinimo tunelis		SB20	400	50	3F+T	75,00	135,30	0,90	1,00	67,50	121,77	2
4-BDT-08	Biodžiovinimo tunelis		SB20	400	50	3F+T	75,00	135,30	0,80	1,00	60,00	108,24	2
4-WHS-A	Vandens apdorojimo sistema, A siurblys		SB20	400	50	3F+T	7,40	13,50	0,80	1,00	5,92	10,80	2
	ELEKTROS SKYDAS SB21	SB21	PC1	400	50	3F+N+T	822,20	1488,30	0,75	1,00	612,76	1109,46	
4-ASC-B1	Oro skruberis												
	1 siurblys		SB21	400	50	3F+T	9,20	16,20	0,80	1,00	7,36	12,96	3
	2 siurblys		SB21	400	50	3F+T	9,20	16,20	0,80	1,00	7,36	12,96	3
4-BFF-B	Biofiltro ventiliatorius		SB21	400	50	3F+T	200,00	360,00	0,80	1,00	160,00	288,00	2
4-BDT-09	Biodžiovinimo tunelis		SB21	400	50	3F+T	75,00	135,30	0,50	1,00	37,50	67,65	2
4-BDT-10	Biodžiovinimo tunelis		SB21	400	50	3F+T	75,00	135,30	0,70	1,00	52,50	94,71	2
4-BDT-11	Biodžiovinimo tunelis		SB21	400	50	3F+T	75,00	135,30	0,70	1,00	52,50	94,71	2
4-BDT-12	Biodžiovinimo tunelis		SB21	400	50	3F+T	75,00	135,30	0,65	1,00	48,75	87,95	2
4-BDT-13	Biodžiovinimo tunelis		SB21	400	50	3F+T	75,00	135,30	0,65	1,00	48,75	87,95	2
4-BDT-14	Biodžiovinimo tunelis		SB21	400	50	3F+T	75,00	135,30	0,90	1,00	67,50	121,77	2
4-BDT-15	Biodžiovinimo tunelis		SB21	400	50	3F+T	75,00	135,30	0,90	1,00	67,50	121,77	2
4-BDT-16	Biodžiovinimo tunelis		SB21	400	50	3F+T	75,00	135,30	0,80	1,00	60,00	108,24	2
4-WHS-b	Vandens reguliavimo sistema, B siurblys		SB21	400	50	3F+T	7,40	13,50	0,80	1,00	5,92	10,80	2