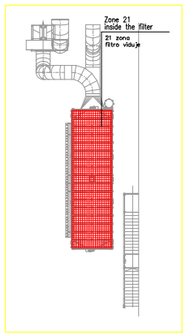

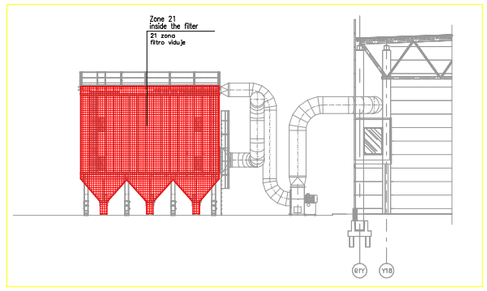

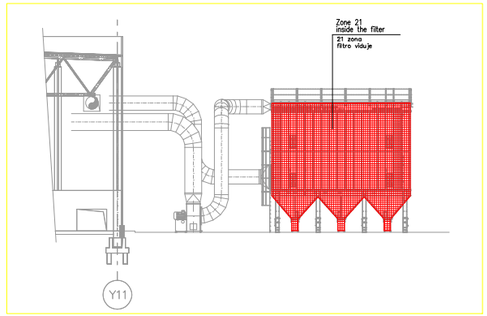

3.DCS.B FILTER DURING NORMAL OPERATING
SCALE 1:200
3.DCS.B FILTRAS NORMALAUS PROCESO METU
MASTELIU 1:200

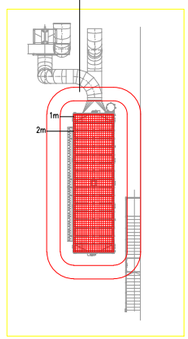

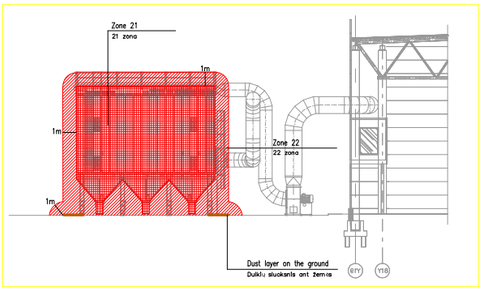

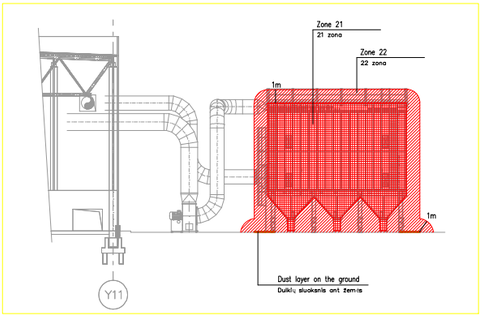

3.DCS.B OPENED FILTER DURING CLEANING OR MAINTENANCE
SCALE 1:200
3.DCS.B ATIDARYTAS FILTRAS VALYMO ARBA TECHNINĖS PRIEŽIŪROS METU
MASTELIU 1:200

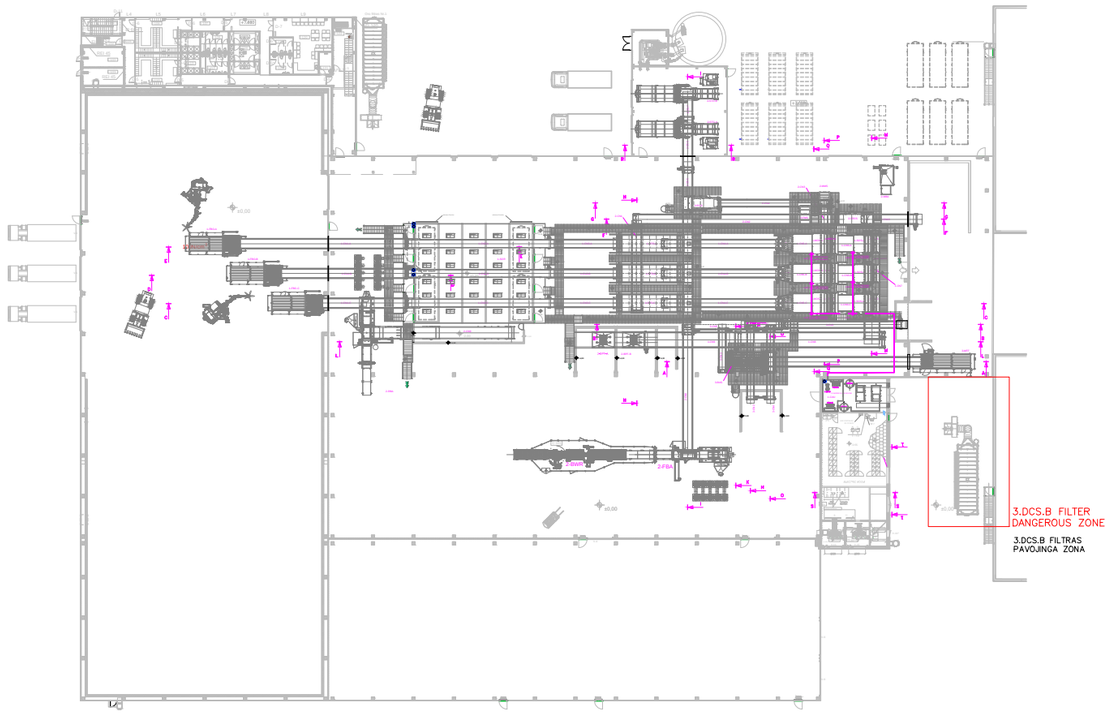

GENERAL LAYOUT SCALE 1:500
BENDRAS IŠDĖSTYMAS MASTELIU 1:500

SYMBOLS SIMBOLIAI

- Danger zone 20 — 20 pavojinga zona
- Danger zone 21 — 21 pavojinga zona
- Danger zone 22 — 22 pavojinga zona

REVISION DEVIZIJA	DESCRIPTION APRAŠYMAS	DESIGNER PROJEKTAVO	DATE DATA
2	DETAIL DESIGN DETALUS PROJEKTAS	MCO	12.01.2015
1	Update with client civil building Atnaujintas su kliento civiliniu pastatu	MCO	19.03.2014
0	ISSUEd IŠLEISTA	MCO	04.02.2014

DESIGNER PROJEKTAVO: TEA Studio tecnico associato di progettazione impiantistica

SUBJECT OBJEKTAS: VILNIUS MBT PLANT
VILNIAUS MBA GAMYKLA

TITLE PAVADINIMAS: Zonų klasifikavimas sprogimo pavojaus atveju – išdėstymas
CLASSIFICATION OF AREA WITH DANGER OF EXPLOSION - LAYOUT

PROJEKTO NR. PROJECT NR.	BR-ŽINIO NR. DRAWING NR.	LAPAS SHEET	TOLESNIS FOLLOW	MASTELIS SCALE	CAD ARCHYVAS CAD ARCHIVE
E00035	ELE-AL-004	2	3	1:200	E00035-ELE-AL-004F2

ATZWANGER — Ecomaster Atzwanger Division

LADURNER UMWELTTECHNIK - ECOLOGIA

Pagal autorinę sutartį ir įstatymą saugomos šios brėžinio teisės. Jokia dalis negali būti kopijuojama ar kitaip atgaminama be mūsų sutikimo.
A termini di legge riserviamo la proprietà di questo disegno con diritto di riproduzione e di renderlo comunque noto a terzi senza nostra autorizzazione.
According to the law we reserve the rights to this drawing and it is forbidden to reproduce it or pass it to other parties without our approval.