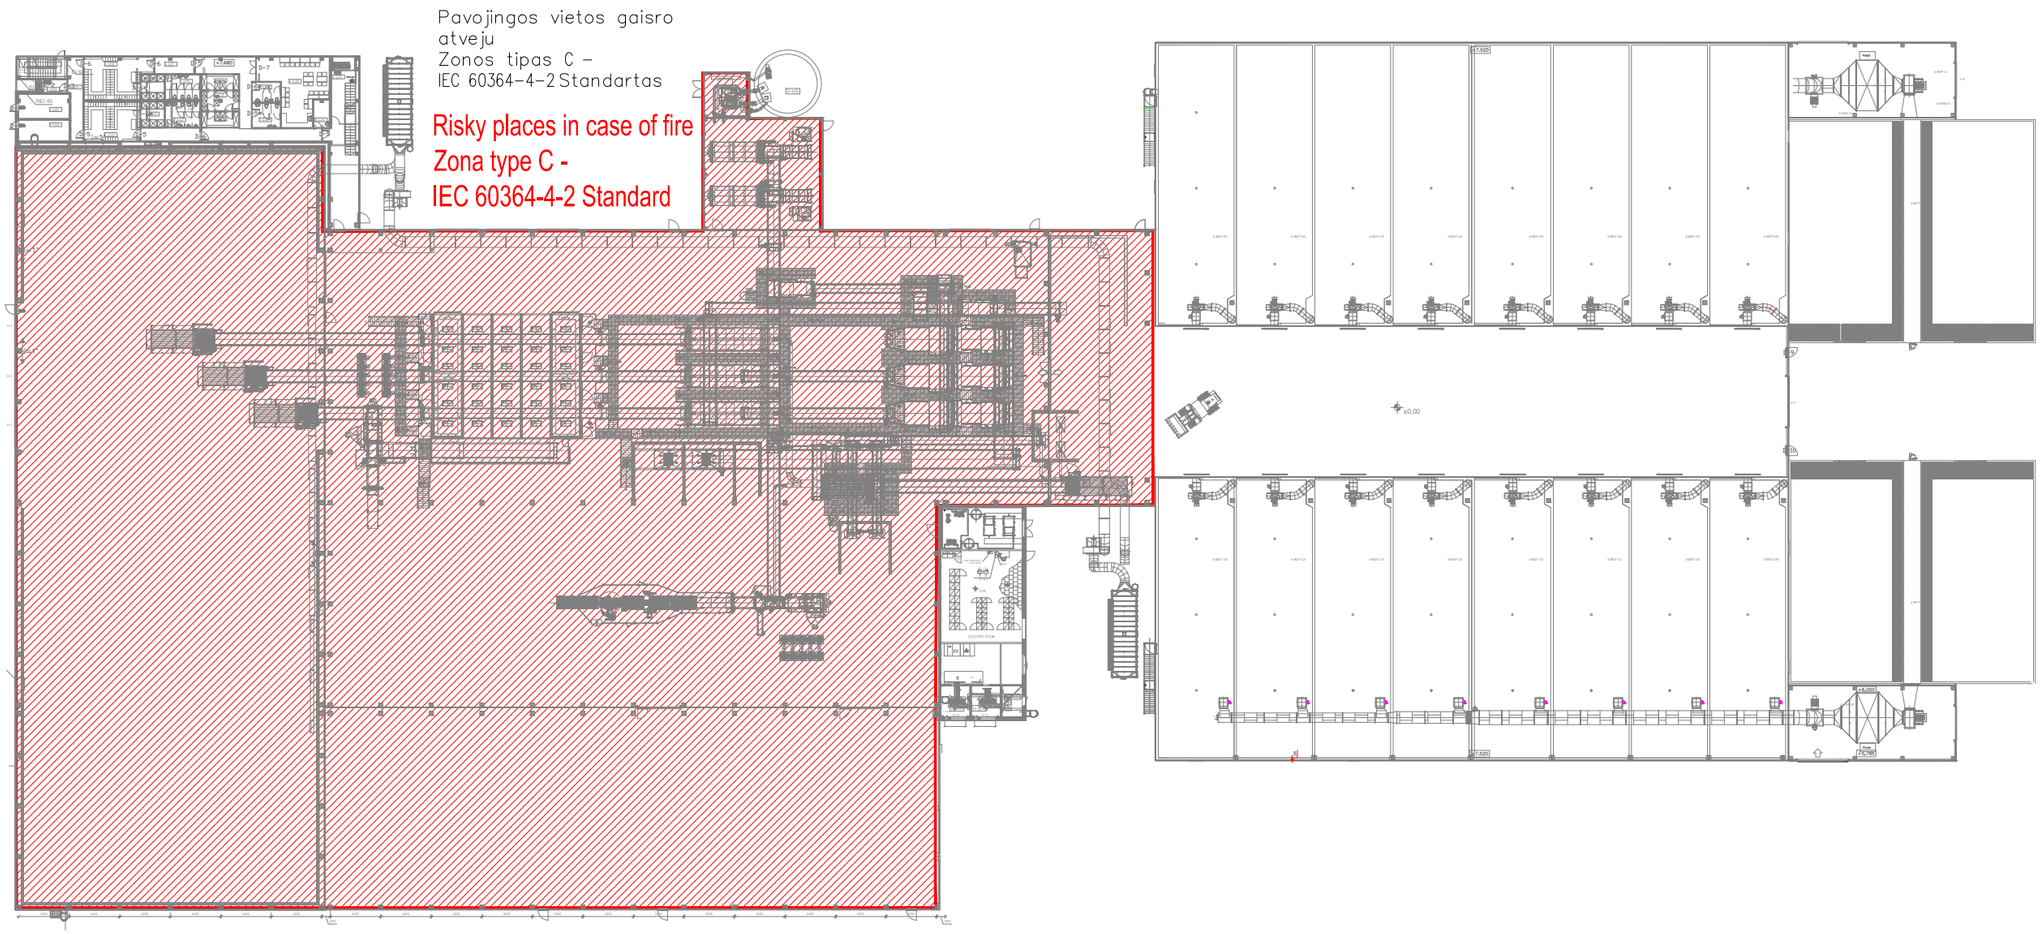

2	DETAIL DESIGN DETALUS PROJEKTAS	MCO	13.01.2014
3	Update with client civil building Atnaujintas su kliento civilinių pastatu	MCO	19.03.2014
0	ISSUE IŠLEISTA	SVS	04.02.2014
REVISION	DESCRIPTION APRAŠYMAS	DRAWN BY	DATE

DESIGNER PROJEKTAVO

SUBJECT OBJEKTAS: VILNIUS MBT PLANT
VILNIAUS MBA GAMYKLA

TITLE PAVADINIMAS: Zonų klasifikavimas pagal pavojingiausias vietos gaisro atvejų – išdėstymas
CLASSIFICATION OF AREA WITH MOST RISK PLACES IN CASE OF FIRE - LAYOUT

PROJECT NR. PROJECT NR.	DRAWING NR. DRAWING NR.	SHEET	TOTAL SHEETS	SCALE SCALE	CAD FILENAME CAD FILENAME
E00035	ELE-AL-004	4	5	1:250	E00035-ELE-AL-004F0

ATZWANGER ENGINEERING GROUP
Ecomaster Atzwanger Division

LADURNER UMWELTTECHNIK - ECOLOGIA

Pagal statymus mes pasiliekame teisę be mūsų sutikimo kopijuoti ir perduoti šiame aprašyme esančią info ir kitą arba visą mūsų nuosavybės.
A breach of legal provisions is punished. We reserve the right to this drawing and it is forbidden to reproduce it or pass it to other parties without our approval.