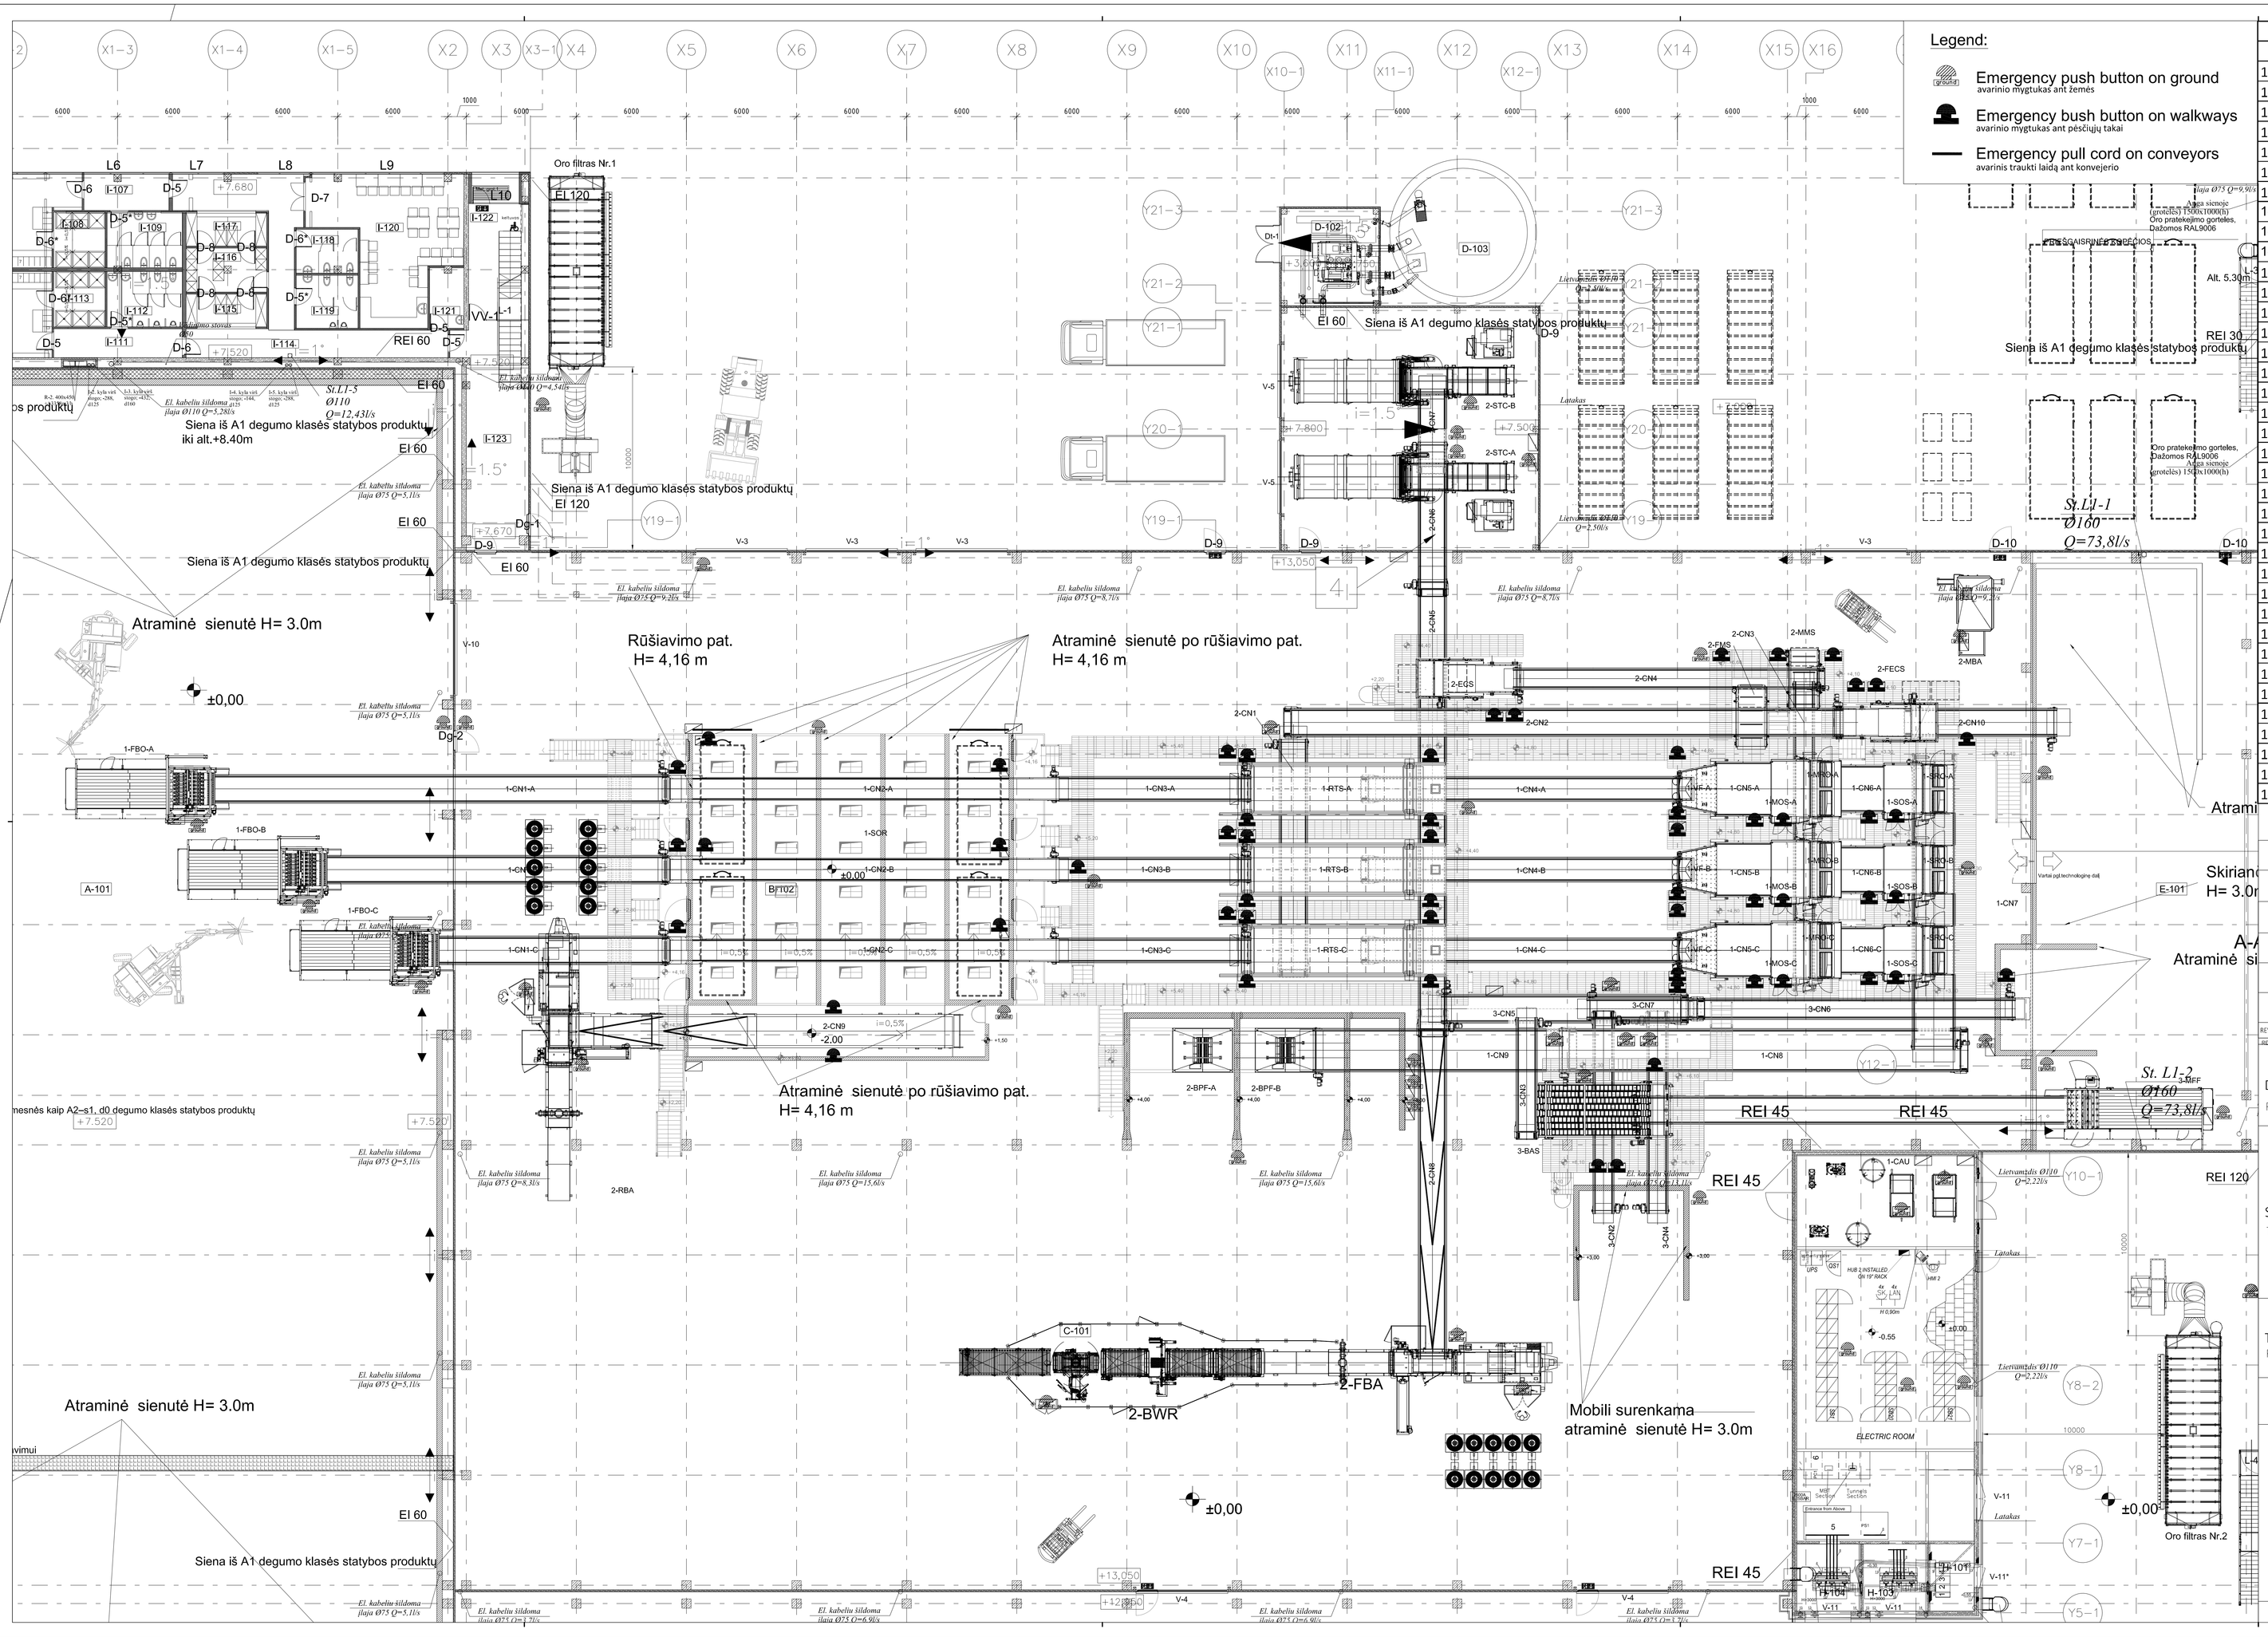

ITEM	DESCRIPTION	ITEM	DESCRIPTION
ITEM	DESCRIPTION	ITEM	DESCRIPTION
1-FBO-A	Feeding Bag Opener šėrimo maišelį peilis	1-CN6-A	Accelerator conveyor SOS-A akceleratoriaus konvejerio SOS-A
1-FBO-B	Feeding Bag Opener šėrimo maišelį peilis	1-CN6-B	Accelerator conveyor SOS-B akceleratoriaus konvejerio SOS-B
1-FBO-C	Feeding Bag Opener šėrimo maišelį peilis	1-CN6-C	Accelerator conveyor SOS-C akceleratoriaus konvejerio SOS-C
1-SOR	Sorting Room rūšiavimo kambarys	1-CN7	Conveyor konvejerio
1-RTS-A	Rotating Trommel Screen besisukantys trommel ekranai	1-CN8	Conveyor konvejerio
1-RTS-B	Rotating Trommel Screen besisukantys trommel ekranai	1-CN9	Conveyor konvejerio
1-RTS-C	Rotating Trommel Screen besisukantys trommel ekranai	2-BPF-A	Bottle perforator butelis perforatorius
1-VF-A	Vibration feeder for master NIR vibracijos padavėjas meistras NIR	2-BPF-B	Bottle perforator butelis perforatorius
1-VF-B	Vibration feeder for master NIR vibracijos padavėjas meistras NIR	2-RBA	Reyclables Baler recyclables presas
1-VF-C	Vibration feeder for master NIR vibracijos padavėjas meistras NIR	2-FBA	Fuel Baler kuro presas
1-MOS-A	Master Optical Separator meistras optinis skyriklis	2-BWR	Bale Wrapper ryšulių pakuotės
1-MOS-B	Master Optical Separator meistras optinis skyriklis	2-STC-A	Stationary Compactor stacionarių compactor
1-MOS-C	Master Optical Separator meistras optinis skyriklis	2-STC-B	Stationary Compactor stacionarių compactor
1-MRO-A	Roller MOS-A ritinio MOS-A	2-FMS	Fine Fraction Magnetic Separator bauda frakcija magnetinis separatorius
1-MRO-B	Roller MOS-B ritinio MOS-B	2-MMS	Mid Fraction Magnetic Separator bauda frakcija magnetinis separatorius
1-MRO-C	Roller MOS-C ritinio MOS-C	2-ECS	Eddy Current Separator Eddy Dabartinis skyriklis
1-SOS-A	Secondary Optical Separator aptirnes optinis skyriklis	2-FECS	Eddy Current Separator Eddy Dabartinis skyriklis
1-SOS-B	Secondary Optical Separator aptirnes optinis skyriklis	2-MBA	Metal Baler metalo presas
1-SOS-C	Secondary Optical Separator aptirnes optinis skyriklis	2-CN1	Conveyor konvejerio
1-SRO-A	Roller SOS-A ritinio SOS-A	2-CN2	Conveyor konvejerio
1-SRO-B	Roller SOS-B ritinio SOS-B	2-CN3	Conveyor konvejerio
1-SRO-C	Roller SOS-C ritinio SOS-C	2-CN4	Conveyor konvejerio
1-CN1-A	Conveyor konvejerio	2-CN5	Reversible conveyor grįžtamas konvejerio
1-CN1-B	Conveyor konvejerio	2-CN6	Conveyor konvejerio
1-CN1-C	Conveyor konvejerio	2-CN7	Reversible conveyor grįžtamas konvejerio
1-CN2-A	Conveyor konvejerio	2-CN8	Conveyor konvejerio
1-CN2-B	Conveyor konvejerio	2-CN9	Chain conveyor tinklas konvejerio
1-CN2-C	Conveyor konvejerio	2-CN10	Chain conveyor tinklas konvejerio
1-CN3-A	Conveyor konvejerio	3-MFF	Mobile Floor Feeder mobilias grindis tiektuvą
1-CN3-B	Conveyor konvejerio	3-BAS	Ballistic Separator balistinių skyriklis
1-CN3-C	Conveyor konvejerio	3-CN1	Conveyor konvejerio
1-CN4-A	Conveyor konvejerio	3-CN2	Reversible conveyor grįžtamas konvejerio
1-CN4-B	Conveyor konvejerio	3-CN3	Conveyor konvejerio
1-CN4-C	Conveyor konvejerio	3-CN4	Reversible conveyor grįžtamas konvejerio
1-CN5-A	Accelerator conveyor MOS-A akceleratoriaus konvejerio MOS-A	3-CN5	Conveyor konvejerio
1-CN5-B	Accelerator conveyor MOS-B akceleratoriaus konvejerio MOS-B	3-CN6	Conveyor konvejerio
1-CN5-C	Accelerator conveyor MOS-C akceleratoriaus konvejerio MOS-C	3-CN7	Reversible conveyor grįžtamas konvejerio

Emergency push button according standard UNI EN620
avarinio mygtukas pagal standartą UNI EN620

REVISION	DESCRIPTION APRAŠYMAS	DESIGNER PROJEKTAVO	DATE DATA
1	AS BUILT kaip pastatytas	T.N.	16.11.2015
0	ISSUE	MOA	23.01.2015

DESIGNER PROJEKTAVO

SUBJECT TEMA

TITLE PAVADINIMAS

PROJEKTO NR. PROJECT NR. | BRĖŽINIO NR. DRAWING NR. | LAPAS SHEET | TOLESNIS FOLLOW | MASTELIS SCALE | CAD ARCHYVAS CAD ARCHIVE

Pagal įstatymus mes pasilikome teises į šią brėžinį ir draudžiame jį dauginti ar perduoti kitiems asmenims be mūsų sutikimo.
A termini di legge riserviamo la proprietà di questo disegno con divieto di riprodurlo o di renderlo comunque noto a terzi senza nostra autorizzazione.
According to the law we reserve the rights to this drawing and it is forbidden to reproduce it or pass it to other parties without our approval.